



Rapport de mission de repérage des matériaux et produits contenant de l'amiante avant travaux

Examen réalisé conformément à l'application du décret n°2011-629 du 3 juin 2011 modifiant le Code du travail relatif à la protection contre les risques sanitaires liés à une exposition à l'amiante dans les immeubles bâtis, à l'arrêté du 26 juin 2013 relatif au repérage des matériaux et produits de la liste C contenant de l'amiante et au contenu du rapport de repérage, à la norme NF 46-020 et ses annexes.

Adresse du bien

Adresse: 11 PLACE DE BOURGOGNE - PLACE DE BOURGOGNE

CP - Ville : 53000 LAVAL

Référence client : 00058000010000100005

Date du repérage : 19/07/2017

Désignation : Appartement n° 5 de type 4 situé au 02 ème étage



Présence d'amiante Oui

Présence de pièce(s) non visitée(s)

Oui

Le présent rapport ne peut être reproduit que dans son intégralité et doit être transmis à toute personne physique ou morale appelée à concevoir ou réaliser les travaux.









Sommaire

Annexe : Mesurage des zones amiantées Annexe : Plans Annexe : Reportage photographique Annexe : Prélevements et analyses
Annexe : Reportage photographique
Annexe : Prélevements et analyses

Renseignements administratifs

Α	Design	ation de l'immeuble	В	Propriétaire / Doni	neur d'ordre
Adresse:		11 PLACE DE BOURGOGNE - PLACE DE BOURGOGNE 53000 LAVAL	Propriétaire : HABITAT	O.P.H. MAYENNE	Donneur d'ordre : O.P.H. MAYENNE HABITAT
Référence clie		_00058000010000100005_ Appartement n° 5 de type 4 situé au 02 ème étage		RUE AUGUSTE CS 62039 53020 EX 9	Adresse: 10 RUE AUGUSTE BEUNEUX - CS 62039 53020 LAVAL CEDEX 9
Date de const	ruction:				







C Opérateur de repérage

AC Environnement (N° 441355914)

Nom:

GONDARD Didier

Accompagnateur :

Compagnie & Siret:

H.MERCIER (0 800 400 100

Date de repérage 19/07/2017

Le présent rapport est établi par une personne dont les compétences sont certifiées par ICERT CERTIFICATION Parc Edonia Bat G rue de la Terre

Numéro attestation : CPDI 3884 Délivré le : 28/04/2016 D

Personne autorisant l'émission du rapport conformément à la norme NF 46-020

lom: MORA Denis

Date du rapport : 01/08/2017 A Riorges, le 01/08/2017

Assurance:

QBE Insurance 031 0004725 (Date de validité : 01/01/2018)

E Pièces visitées

Liste des lo	caux visités :
Logement 5 - Vol 1 (W.C)	Logement 5 - Vol 2 (SDB)
Logement 5 - Vol 3 (Cuisine)	Logement 5 - Vol 4 (Entrée)
Logement 5 - Vol 5 (Cellier)	Logement 5 - Vol 6 (Rgt)
Logement 5 - Vol 7 (Chambre 3)	Logement 5 - Vol 8 (Chambre 2)
Logement 5 - Vol 9 (Salon)	Logement 5 - Vol 10 (Chambre 1)
Logement 5 - Vol 11 (Loggia)	



Etude préalable

F Descriptif des travaux envisagés

Repérage exhaustif de l'ensemble des matériaux susceptibles de contenir de l'amiante présents dans le logement.

G	Périmètre du bâtiment concerné	H Objectif de la mission Ce repérage a pour objectif d'identifier et localiser les matériaux et produits					
Ensemble du	logement (garage et balcon non compris)	contenant de	a pour objectif d'identifier et localiser les matériaux et produits l'amiante incorporés ou faisant indissociablement corps avec u la partie d'immeuble sur lequel des travaux sont programmés.				

Document(s) mis à disposition

Aucun

J Périmètre et programme de repérage de l'opérateur

Conformément au programme des travaux défini par le donneur d'ordre, nous avons vérifié l'ensemble des composants et matériaux des catégories suivantes conformément à l'annexe A1 de la norme NF 46-020:

Categorie	Plan	Volume	Localisation
Conduits, canalisations et équipements	Logement 5	Vol 1 (W.C) - Vol 2 (SDB)	
Parois verticales intérieures et enduits	Logement 5	Vol 1 (W.C) - Vol 2 (SDB) - Vol 3 (Cuisine) - Vol 4 (Entrée) - Vol 5 (Cellier) - Vol 6 (Rgt) - Vol 7 (Chambre 3) - Vol 8 (Chambre 2) - Vol 9 (Salon) - Vol 10 (Chambre 1) - Vol 11 (Loggia)	
Plafond et faux-plafonds	Logement 5	Vol 1 (W.C) - Vol 2 (SDB) - Vol 3 (Cuisine) - Vol 4 (Entrée) - Vol 5 (Cellier) - Vol 6 (Rgt) - Vol 7 (Chambre 3) - Vol 8 (Chambre 2) - Vol 9 (Salon) - Vol 10 (Chambre 1) - Vol 11 (Loggia)	
Revêtement de sol	Logement 5	Vol 1 (W.C) - Vol 2 (SDB) - Vol 3 (Cuisine) - Vol 4 (Entrée) - Vol 5 (Cellier) - Vol 6 (Rgt) - Vol 7 (Chambre 3) - Vol 8 (Chambre 2) - Vol 9 (Salon) - Vol 10 (Chambre 1) - Vol 11 (Loggia)	
Revêtement de mur	Logement 5	Vol 2 (SDB) - Vol 3 (Cuisine)	
Equipements divers et accessoires	Logement 5	Vol 3 (Cuisine)	







K

Motif(s) ayant pu conduire à réduire ou augmenter le nombre de prélèvements tel qu'indiqué en Annexe A de la norme NF 46-020 pour chacun des matériaux et produits repérés.

Aucun(s)

L

Adjonction(s) ou exclusion(s) par rapport à la norme NF 46-020

Aucune(s)

M

Conditions existantes au moment du prélèvement susceptibles d'influencer l'interprétation des résultats des analyses.

Aucunes



Amiante Travaux



Conditions de repérage

N Modalités de repérage

Dans un premier temps, l'opérateur de repérage recherche et constate de visu la présence de matériaux et produits qui correspondent aux composants ou parties de composants listés en annexe 1 du présent arrêté et qui sont susceptibles de contenir de l'amiante. S'il a connaissance d'autres produits ou matériaux réputés contenir de l'amiante, il les repère également.

L'inspection des ouvrages doit être exhaustive. Le repérage peut nécessiter des sondages destructifs ou des démontages particuliers. Par exemple, il convient de procéder aux investigations suivantes :

- les plénums doivent être inspectés ;
- les gaines techniques doivent être contrôlées ;
- les cloisons démontables doivent être examinées (têtes, pieds et joints de la cloison, réservations) ;
- les éléments de façade, gaines maçonnées, joints de cloisons devront être sondés ou démontés s'il y a présomption de présence de matériaux contenant de l'amiante

Lorsque, dans des cas très exceptionnels, qui doivent être justifiés, certaines parties d'ouvrages ne sont pas accessibles avant que la démolition / les travaux ne commence(nt), l'opérateur de repérage émet les réserves correspondantes et préconise les investigations complémentaires qui devront être réalisées entre les différentes étapes de la démolition/les travaux.

Il examine de façon exhaustive tous les locaux qui composent le bâtiment. La définition de zones présentant des similitudes d'ouvrage permet d'optimiser les investigations à conduire en réduisant le nombre de prélèvements qui sont transmis pour analyse.

Dans un second temps, et pour chacun des ouvrages ou composants repérés, en fonction des informations dont il dispose et de sa connaissance des matériaux et produits utilisés, il atteste, le cas échéant, de la présence d'amiante. En cas de doute, il détermine les prélèvements et analyses de matériaux nécessaires pour conclure.

Conformément aux prescriptions des articles L.1334-7, R 1334-14, R 1334-27 et R 1334-29 du code de la santé publique, à la norme AFNOR NF X46-020, les analyses des échantillons de ces produits et matériaux sont réalisées par un organisme accrédité.

L'opérateur de repérage veille à la traçabilité des échantillons prélevés : ces échantillons sont repérés de manière que les ouvrages dans lesquels ils ont été prélevés puissent être identifiés.

O Moyens d'investigation

- Contrôler au niveau des blocs prises pour examiner la composition des cloisons
- Dépose des éléments de finition (plinthes, couvre-joints, etc) des cloisons démontables pour examiner les têtes, pieds et joints de ces cloisons

Déterminer les sondages destructifs ou les démontages particuliers permettant d'accèder aux matériaux susceptibles de contenir de l'amiante (élément de façade, gaine maçonnée, joint de cloisons, etc). Dans le cas où le risque de découverte de matériaux et produits friables contenant de l'amiante est probable, les moyens de prévention adéquats devront être mis en oeuvre.

- classement des matériaux et produits selon leurs caractéristiques
- prélèvements pour déterminer par analyse, lorsque les connaissances de l'opérateur de repérage ne lui ont pas permis de conclure, la présence effective d'amiante dans des matériaux et produits susceptibles d'en contenir.
- Identification de l'état de conservation ou de dégradation des matériaux et produits contenant de l'amiante.
- La liste des matériaux et produits suceptibles de contenir de l'amiante à vérifier dans le cadre du diagnostic avant travaux est définie dans l'annexe A de la norme AFNOR 46-020



Travaux





Conclusions

Conclusion du présent rapport de repérage

Dans le cadre de notre mission, il a été repéré des matériaux et produits susceptibles de contenir de l'amiante pour lesquels des sondages et/ou prélèvements doivent être effectués.

Localisation	Materiau	Justification
Vol 3 (Cuisine)	Mastic étanchéité	Aucun prélèvement réalisé à la demande du client sur
		l'ensemble des mastics des appareils sanitaires et
		équipements divers
Vol 2 (SDB)	Mastic étanchéité	Aucun prélèvement réalisé à la demande du client sur
		l'ensemble des mastics des appareils sanitaires et
		équipements divers
Vol 3 (Cuisine)	PVC 4/16/4	Aucun prélèvement réalisé à la demande du client sur les
		menuiseries PVC
Vol 2 (SDB)	PVC 4/16/4	Aucun prélèvement réalisé à la demande du client sur les
		menuiseries PVC
Vol 5 (Cellier)	PVC 4/16/4	Aucun prélèvement réalisé à la demande du client sur les
		menuiseries PVC
Vol 7 (Chambre 3)	PVC 4/16/4	Aucun prélèvement réalisé à la demande du client sur les
		menuiseries PVC
Vol 11 (Loggia)	PVC 4/16/4	Aucun prélèvement réalisé à la demande du client sur les
		menuiseries PVC
Vol 9 (Salon)	PVC 4/16/4	Aucun prélèvement réalisé à la demande du client sur les
		menuiseries PVC
Vol 10 (Chambre 1)	PVC 4/16/4	Aucun prélèvement réalisé à la demande du client sur les
		menuiseries PVC

Dans le cadre de notre mission, il a été repéré des matériaux et produits contenant de l'amiante

Localisation	Catégorie	Composant	Partie de composant	Sur avis / réf prél.
Vol 2 (SDB)	Conduits, canalisations et équipements	Conduit d'évacuation	Conduit en fibres-ciment	S1
Vol 1 (W.C)	Conduits, canalisations et équipements	Conduit d'évacuation	Conduit en fibres-ciment	S2

Réserves / Commentaires

Q



Amiante Travaux



Dans le cadre du diagnostic amiante type « avant démolition » dans le logement, certains matériaux susceptibles de contenir de l'amiante n'ont pas fait l'objet de prélèvements à la demande du client :

- Les diverses peintures du logement
- Les peintures sur les boiseries (Plinthes, porte intérieur, porte palière...)
- Les menuiseries récentes en PVC type 4/16/4
- L'ensemble des mastics et joints d'étanchéité des équipements sanitaires (évier, baignoire, douche WC, lavabo...)
- Autres mastic dans le logement
- Les joints de radiateur
- Les colles de barre de seuil
- Les revêtements de sols autres que ceux d'origine (Type linoléum + colle jaune)

De plus le diagnostic amiante ne concerne pas :

- Les balcons considérer comme non visités.
- Les garages ou caves considérer comme non visités.
- Les gaines et coffres verticaux et horizontaux inaccessibles sans sondage destructif
- Les plénums de faux plafond.

Bilan cartographique du bâtiment :

R

- 2 conduits fibres-ciment amiantés dans chaque logement (conduits eaux usées dans la SDB et le WC). Seuls les conduits visibles ont été repérés. Les gaines techniques ne pouvant être complètement investigués sans le démontage total des parois d'encoffrement.
- 1 prélèvement d'ancienne colle est revenu amianté et identifié dans un autre logement. Au regard des différentes couches de sols et dans le cas de travaux sur ceux-ci, un repérage complémentaire pourra être menés suite à la dépose des sols qui ne sont pas d'origine. A défaut, il faudra considérer la présence d'amiante au niveau des sols dans l'ensemble des logements du bâtiment.
- 2 prélèvements d'enduit plâtre sur des cloisons en briques rouges en pièces humides et pièces sèches sont revenus amiantés dans 1 seul logement sur les 12. Ce matériau a été prélevé dans l'ensemble des 12 logements investigués. Des prélèvements complémentaires de ce matériau devront être menés dans les logements non visités dans le cadre de travaux.

Locaux ou partie de locaux non visités

Localisation / Désignation	Justification	Remarque
Vol 2	Inaccessible sans sondage destructif	Dessous du bac à douche
(SDB) - Logement 5		

Note: En présence de locaux ou partie de locaux non visités, des investigations complémentaires devront être menées afin d'accéder à ces locaux, pour finaliser ce repérage.







Sommaire des grilles de résultat de repérage

- Parois verticales intérieures et enduits
- Plafond et faux-plafonds
- Revêtement de sol
- Revêtement de mur
- Conduits, canalisations et équipements
- Equipements divers et accessoires



Amiante Travaux





Grille de résultats du repérage des MPCA pour la catégorie : Conduits, canalisations et équipements

					Descriptif de l'action menée				Laboratoire		Conclusion
Plan	Localisation	Composant	Partie composant	Réf action	Observation	Précision loc.	Ref photo	Ref Prél.	Descriptif	Résultat	Conclusion
Logement 5	Vol 2 (SDB)	Conduit d'évacuation	Conduit en fibres-ciment	S1	Résalisation d'un sondage		S1 - 2 - S1 - 4				Présence sur jugement personnel de l'opérateur de repérage
Logement 5	Vol 1 (W.C)	Conduit d'évacuation	Conduit en fibres-ciment	S2	Résalisation d'un sondage		S2 - 2 - S2 - 4				Présence sur jugement personnel de l'opérateur de repérage

Grille de résultats du repérage des MPCA pour la catégorie : Equipements divers et accessoires

					Descriptif de l'action	n menée			Laboratoire		Canalysian
Plan	Localisation	Composant	Partie composant	Réf action	Observation	Précision loc.	Ref photo	Ref Prél.	Descriptif	Résultat	Conclusion
Logement 5	Vol 3 (Cuisine)	Evier	Tampon bitumineux	S3			S3 - 2 - S3				Négatif sur
							- 4				marquagecf
											prélèvement n°
											11 du rapport
											société
											AC-ENVIRONN
											EMENT
											n°002OA00174
											3
Logement 5	Vol 3 (Cuisine)	Evier	Mastic étanchéité	I1			I1 - 2 - I1 -				Aucun
							4				prélèvement
											réalisé à la
											demande du
											client sur
											l'ensemble des
											mastics des
											appareils
											sanitaires et
											équipements
											divers







Grille de résultats du repérage des MPCA pour la catégorie : Equipements divers et accessoires

				Descriptif de l'action menée					Conclusion		
Plan	Localisation	Composant	Partie composant	Réf action	Observation	Précision loc.	Ref photo	Ref Prél.	Descriptif	Résultat	Conclusion
Logement 5	Vol 2 (SDB)	Evier	Mastic étanchéité	11			11 - 2 - 11 -				Aucun
							4				prélèvement
											réalisé à la
											demande du
											client sur
											l'ensemble des
											mastics des
											appareils
											sanitaires et
											équipements
											divers

Grille de résultats du repérage des MPCA pour la catégorie : Parois verticales intérieures et enduits

					Descriptif de l'action menée				Laboratoire		Conclusion
Plan	Localisation	Composant	Partie composant	Réf action	Observation	Précision loc.	Ref photo	Ref Prél.	Descriptif	Résultat	Conclusion
Logement 5	Vol 4 (Entrée)	Murs et cloisons	Enduit plâtre	P1	Réalisation d'un		002OA001	P1	Enduit plâtreux blanc en	Négatif	Négatif sur
			(Porteur pièces		prélevement		745 n°1 - 2		vrac + peinture non		analyse
			sèches)				-		séparable		
							002OA001				
							745 n°1 - 4				
Logement 5	Vol 10 (Chambre 1) -	Murs et cloisons	Enduit plâtre	S12 - S13	Sondage et extension de		002OA001	P1	Enduit plâtreux blanc en	Négatif	Négatif sur
	Vol 9 (Salon) - Vol 8		(Porteur pièces	- S14 -	la zone homogène du		745 n°1 - 2		vrac + peinture non		analyse
	(Chambre 2) - Vol 7		sèches)	S15	prélèvement P1		-		séparable		
	(Chambre 3)						002OA001				
							745 n°1 - 4				
Logement 5	Vol 4 (Entrée)	Murs et cloisons	Enduit	P2	Réalisation d'un		002OA001	P2	Enduit plâtreux blanc en	Négatif	Négatif sur
			plâtre(Cloison et		prélevement		745 n°2 - 2		vrac + peinture non		analyse
			doublage pièces				-		séparable		
			sèches)				002OA001				
							745 n°2 - 4				







					Descriptif de l'acti	on menée			Laboratoire		Conclusion
Plan	Localisation	Composant	Partie composant	Réf action	Observation	Précision loc.	Ref photo	Ref Prél.	Descriptif	Résultat	Conclusion
Logement 5	Vol 4 (Entrée) - Vol 10 (Chambre 1) - Vol 9 (Salon) - Vol 8	Murs et cloisons	Enduit plâtre(Cloison et doublage pièces	P2 - S16 - S17 - S18 - S19 -	Sondage et extension de la zone homogène du prélèvement P2		002OA001 745 n°2 - 2	P2	Enduit plâtreux blanc en vrac + peinture non séparable	Négatif	Négatif sur analyse
	(Chambre 2) - Vol 6 (Rgt) - Vol 7 (Chambre 3)		sèches)	S20			002OA001 745 n°2 - 4				
Logement 5	Vol 3 (Cuisine)	Murs et cloisons	Enduit plâtre(Porteur pièces humides)	P4	Réalisation d'un prélevement		002OA001 745 n°4 - 2 - 002OA001 745 n°4 - 4	P4	Enduit plâtreux blanc en vrac + peintures multiples non séparable	Négatif	Négatif sur analyse
Logement 5	Vol 3 (Cuisine) - Vol 1 (W.C) - Vol 2 (SDB)	Murs et cloisons	Enduit plâtre(Porteur pièces humides)	P4 - S21 - S22	Sondage et extension de la zone homogène du prélèvement P4		002OA001 745 n°4 - 2 - 002OA001 745 n°4 - 4	P4	Enduit plâtreux blanc en vrac + peintures multiples non séparable	Négatif	Négatif sur analyse
Logement 5	Vol 3 (Cuisine)	Murs et cloisons	Enduit plâtre (Cloison et doublage pièces humides)	P5	Réalisation d'un prélevement		002OA001 745 n°5 - 2 - 002OA001 745 n°5 - 4	P5	Enduit plâtreux blanc en vrac + peintures multiples non séparable	Négatif	Négatif sur analyse
Logement 5	Vol 3 (Cuisine) - Vol 1 (W.C) - Vol 2 (SDB)	Murs et cloisons	Enduit plâtre (Cloison et doublage pièces humides)	P5 - S23 - S24	Sondage et extension de la zone homogène du prélèvement P5		002OA001 745 n°5 - 2 - 002OA001 745 n°5 - 4	P5	Enduit plâtreux blanc en vrac + peintures multiples non séparable	Négatif	Négatif sur analyse
Logement 5	Vol 11 (Loggia)	Murs et cloisons	Enduit ciment porteur loggia	\$5			\$5 - 2 - \$5 - 4				Négatif sur document cf prélèvement n° 5 du rapport société AC-ENVIRONN EMENT n°002OA00174









					Descriptif de l'acti	on menée			Laboratoire		Conclusion
Plan	Localisation	Composant	Partie composant	Réf action	Observation	Précision loc.	Ref photo	Ref Prél.	Descriptif	Résultat	Conclusion
Logement 5	Vol 11 (Loggia)	Murs et cloisons	Cloison et	P13	Réalisation d'un		002OA001	P13	Enduit plâtreux blanc avec	Négatif	Négatif sur
			doublage plaque		prélevement		745 n°13 -		couche cartonnée +		analyse
			plâtre pièces				2 -		peinture non séparable		
			sèches				002OA001				
							745 n°13 -				
							4				
Logement 5	Vol 11 (Loggia)	Murs et cloisons	Isolatipn par	S7			S7 - 2 - S7				Négatif sur
			l'extérieur				- 4				document cf
											prélèvement n°
											7 du rapport
											société
											AC-ENVIRONN
											EMENT
											n°002OA00174
Logement 5	Vol 11 (Loggia)	Menuiseries	Mastic vitrier	S8			S8 - 2 - S8				3
Logement 5	Voi 11 (Loggia)	Wieriuseries	Iviastic vitilei	00			-4				Négatif sur document cf
							- 4				prélèvement n°
											8 du rapport
											société
											AC-ENVIRONN
											EMENT
											n°002OA00174
											3
Logement 5	Vol 1 (W.C)	Menuiseries	Mastic vitrier	S8			S8 - 2 - S8				Négatif sur
	,						- 4				document cf
											prélèvement n°
											8 du rapport
											société
											AC-ENVIRONN
											EMENT
											n°002OA00174
											3







					Descriptif de l'acti	on menée			Laboratoire		Conclusion
Plan	Localisation	Composant	Partie composant	Réf action	Observation	Précision loc.	Ref photo	Ref Prél.	Descriptif	Résultat	Conclusion
Logement 5	Vol 5 (Cellier)	Murs et cloisons	Enduit ciment en sous bassement	S9			S9 - 2 - S9 - 4		·		Négatif sur document cf prélèvement n° 15 du rapport société AC-ENVIRONN EMENT n°002OA00174
Logement 5	Vol 5 (Cellier)	Murs et cloisons	Joint de scellement parpaigs cellier	S10			\$10 - 2 - \$10 - 4				3 Négatif sur document cf prélèvement n° 16 du rapport société AC-ENVIRONN EMENT n°002OA00174
Logement 5	Vol 4 (Entrée)	Menuiseries	Porte d'entrée (4 points de sécurité)	S11			S11 - 2 - S11 - 4				Négatif sur marquage
Logement 5	Vol 3 (Cuisine)	Menuiseries	PVC 4/16/4	12			12 - 2 - 12 -				Aucun prélèvement réalisé à la demande du client sur les menuiseries PVC
Logement 5	Vol 2 (SDB)	Menuiseries	PVC 4/16/4	12			12 - 2 - 12 -				Aucun prélèvement réalisé à la demande du client sur les menuiseries PVC







					Descriptif de l'acti	on menée			Laboratoire		Conclusion
Plan	Localisation	Composant	Partie composant	Réf action	Observation	Précision loc.	Ref photo	Ref Prél.	Descriptif	Résultat	Conclusion
Logement 5	Vol 5 (Cellier)	Menuiseries	PVC 4/16/4	12			12 - 2 - 12 -				Aucun
							4				prélèvement
											réalisé à la
											demande du
											client sur les
											menuiseries
											PVC
Logement 5	Vol 7 (Chambre 3)	Menuiseries	PVC 4/16/4	12			12 - 2 - 12 -				Aucun
							4				prélèvement
											réalisé à la
											demande du
											client sur les
											menuiseries
											PVC
Logement 5	Vol 11 (Loggia)	Menuiseries	PVC 4/16/4	12			12 - 2 - 12 -				Aucun
							4				prélèvement
											réalisé à la
											demande du
											client sur les
											menuiseries
											PVC
Logement 5	Vol 9 (Salon)	Menuiseries	PVC 4/16/4	12			12 - 2 - 12 -				Aucun
							4				prélèvement
											réalisé à la
											demande du
											client sur les
											menuiseries
											PVC
Logement 5	Vol 10 (Chambre 1)	Menuiseries	PVC 4/16/4	12			12 - 2 - 12 -				Aucun
							4				prélèvement
											réalisé à la
											demande du
											client sur les
											menuiseries
											PVC









Grille de résultats du repérage des MPCA pour la catégorie : Plafond et faux-plafonds

					Descriptif de l'action	on menée			Laboratoire		Conclusion
Plan	Localisation	Composant	Partie composant	Réf action	Observation	Précision loc.	Ref photo	Ref Prél.	Descriptif	Résultat	Conclusion
Logement 5	Vol 4 (Entrée)	Plafonds	Enduit ciment (Plafond pièces sèches)	P3	Réalisation d'un prélevement		002OA001 745 n°3 - 2 - 002OA001 745 n°3 - 4	P3	Enduit beige et gris en vrac + peintures multiples non séparable	Négatif	Négatif sur analyse
Logement 5	Vol 8 (Chambre 2) - Vol 6 (Rgt) - Vol 7 (Chambre 3) - Vol 9 (Salon) - Vol 10 (Chambre 1)	Plafonds	Enduit ciment (Plafond pièces sèches)	S33 - S34 - S35 - S36 - S37	Sondage et extension de la zone homogène du prélèvement P3		002OA001 745 n°3 - 2 - 002OA001 745 n°3 - 4	P3	Enduit beige et gris en vrac + peintures multiples non séparable	Négatif	Négatif sur analyse
Logement 5	Vol 3 (Cuisine)	Plafonds	Enduit ciment (Plafond pièces humides)	P6	Réalisation d'un prélevement		002OA001 745 n°6 - 2 - 002OA001 745 n°6 - 4	P6	Enduit beige et gris en vrac + peinture non séparable + toile fibreuse blanche en vrac	Négatif	Négatif sur analyse
Logement 5	Vol 2 (SDB) - Vol 1 (W.C)	Plafonds	Enduit ciment (Plafond pièces humides)	S38 - S39	Sondage et extension de la zone homogène du prélèvement P6		002OA001 745 n°6 - 2 - 002OA001 745 n°6 - 4	P6	Enduit beige et gris en vrac + peinture non séparable + toile fibreuse blanche en vrac	Négatif	Négatif sur analyse
Logement 5	Vol 11 (Loggia)	Plafonds	Enduit ciment loggia + cellier	S6			S6 - 2 - S6 - 4				Négatif sur document cf prélèvement n° 21 du rapport société AC-ENVIRONN EMENT n°002OA00174





Grille de résultats du repérage des MPCA pour la catégorie : Plafond et faux-plafonds

					Descriptif de l'action	on menée			Laboratoire		Conclusion
Plan	Localisation	Composant	Partie composant	Réf action	Observation	Précision loc.	Ref photo	Ref Prél.	Descriptif	Résultat	Conclusion
Logement 5	Vol 5 (Cellier)	Plafonds	Enduit ciment	S6			S6 - 2 - S6				Négatif sur
			loggia + cellier				- 4				document cf
											prélèvement n°
											21 du rapport
											société
											AC-ENVIRONN
											EMENT
											n°002OA00174
											3

Grille de résultats du repérage des MPCA pour la catégorie : Revêtement de mur

					Descriptif de l'acti	on menée			Laboratoire		Canalysian
Plan	Localisation	Composant	Partie composant	Réf action	Observation	Précision loc.	Ref photo	Ref Prél.	Descriptif	Résultat	Conclusion
Logement 5	Vol 3 (Cuisine)	Revêtement de mur	Colle de carrelage	P7	Réalisation d'un		002OA001	P7	Colle beige + carrelage +	Négatif	Négatif sur
			(faïence) cuisine		prélevement		745 n°7 - 2		peinture non séparable		analyse
							_				
							002OA001				
							745 n°7 - 4				
Logement 5	Vol 2 (SDB)	Revêtement de mur	Colle de carrelage	P8	Réalisation d'un		002OA001	P8	Colle beige + couche	Négatif	Négatif sur
			(faïence) SDB		prélevement		745 n°8 - 2		plâtreuse blanche en faible		analyse
							-		quantité + carrelage +		
							002OA001		peinture non séparable		
							745 n°8 - 4				
Logement 5	Vol 2 (SDB)	Revêtement de mur	Colle de carrelage	P8	Sondage et extension de		002OA001	P8	Colle beige + couche	Négatif	Négatif sur
			(faïence) SDB		la zone homogène du		745 n°8 - 2		plâtreuse blanche en faible		analyse
					prélèvement P8		-		quantité + carrelage +		
							002OA001		peinture non séparable		
							745 n°8 - 4				

Grille de résultats du repérage des MPCA pour la catégorie : Revêtement de sol

					Descriptif de l'ac	ction menée			Laboratoire		Conclusion	
Plan	Localisation	Composant	Partie composant	Réf action	Observation	Précision loc.	Ref photo	Ref Prél.	Descriptif	Résultat	Conclusion	







Grille de résultats du repérage des MPCA pour la catégorie : Revêtement de sol

					Descriptif de l'action	on menée			Laboratoire		Conclusion
Plan	Localisation	Composant	Partie composant	Réf action	Observation	Précision loc.	Ref photo	Ref Prél.	Descriptif	Résultat	Conclusion
Logement 5	Vol 3 (Cuisine)	Revêtement de sol	Dalles semi-dures beiges	P9	Réalisation d'un prélevement		002OA001 745 n°9 - 2 - 002OA001 745 n°9 - 4	P9	Revêtement bicouche souple beige et rouge + colle polymère jaune + ragréage gris en faible quantité	Négatif	Négatif sur analyse
Logement 5	Vol 4 (Entrée) - Vol 9 (Salon) - Vol 2 (SDB) - Vol 1 (W.C) - Vol 5 (Cellier) - Vol 6 (Rgt)	Revêtement de sol	Dalles semi-dures beiges	\$25 - \$26 - \$27 - \$28 - \$29 - \$30	Sondage et extension de la zone homogène du prélèvement P9		002OA001 745 n°9 - 2 - 002OA001 745 n°9 - 4	P9	Revêtement bicouche souple beige et rouge + colle polymère jaune + ragréage gris en faible guantité	Négatif	Négatif sur analyse
Logement 5	Vol 10 (Chambre 1)	Revêtement de sol	Moquette grise	P10	Réalisation d'un prélevement		002OA001 745 n°10 - 2 - 002OA001 745 n°10 -	P10	Moquette grise + colle polymère jaune + ragréage gris en faible quantité en vrac	Négatif	Négatif sur analyse
Logement 5	Vol 8 (Chambre 2) - Vol 7 (Chambre 3)	Revêtement de sol	Moquette grise	S31 - S32	Sondage et extension de la zone homogène du prélèvement P10		002OA001 745 n°10 - 2 - 002OA001 745 n°10 -	P10	Moquette grise + colle polymère jaune + ragréage gris en faible quantité en vrac	Négatif	Négatif sur analyse
Logement 5	Vol 3 (Cuisine)	Revêtement de sol	Colles jaune de revêtement de sol	P11	Réalisation d'un prélevement		002OA001 745 n°11 - 2 - 002OA001 745 n°11 -	P11	Colle polymère jaune en vrac + ragréage beige et gris non séparable	Négatif	Négatif sur analyse
Logement 5	Vol 2 (SDB) - Vol 5 (Cellier) - Vol 7 (Chambre 3) - Vol 6 (Rgt) - Vol 8 (Chambre 2) - Vol 9 (Salon) - Vol 10 (Chambre 1) - Vol 4 (Entrée) - Vol 1 (W.C)	Revêtement de sol	Colles jaune de revêtement de sol	S40 - S41 - S42 - S43 - S44 - S45 - S46 - S47 - S48	Sondage et extension de la zone homogène du prélèvement P11		002OA001 745 n°11 - 2 - 002OA001 745 n°11 - 4	P11	Colle polymère jaune en vrac + ragréage beige et gris non séparable	Négatif	Négatif sur analyse









Grille de résultats du repérage des MPCA pour la catégorie : Revêtement de sol

					Descriptif de l'action	on menée			Laboratoire		Conclusion
Plan	Localisation	Composant	Partie composant	Réf action	Observation	Précision loc.	Ref photo	Ref Prél.	Descriptif	Résultat	Conclusion
Logement 5	Vol 3 (Cuisine)	Revêtement de sol	Ragréage	P12	Réalisation d'un prélevement		002OA001 745 n°12 - 2 - 002OA001 745 n°12 - 4	P12	Colle polymère jaune en vrac + ragréage beige et gris non séparable	Négatif	Négatif sur analyse
Logement 5	Vol 2 (SDB) - Vol 5 (Cellier) - Vol 7 (Chambre 3) - Vol 6 (Rgt) - Vol 8 (Chambre 2) - Vol 9 (Salon) - Vol 10 (Chambre 1) - Vol 4 (Entrée) - Vol 1 (W.C)	Revêtement de sol	Ragréage	\$49 - \$50 - \$51 - \$52 - \$53 - \$54 - \$55 - \$56 - \$57	Sondage et extension de la zone homogène du prélèvement P12		002OA001 745 n°12 - 2 - 002OA001 745 n°12 - 4	P12	Colle polymère jaune en vrac + ragréage beige et gris non séparable	Négatif	Négatif sur analyse
Logement 5	Vol 11 (Loggia)	Revêtement de sol	Chappe maigre (base ciment) loggia	S4			S4 - 2 - S4 - 4				Négatif sur marquagecf prélèvement n° 4 du rapport société AC-ENVIRONN EMENT n°002OA00174








ANNEXE: Plans de repérage des MPCA

Ref.	Plans	Titre du plan
Logemen	t 5	Logement 5 - Plan de repérage - Actions menées
Logemen	t 5	Logement 5 - Plan de prélèvements
Logemen	t 5	Logement 5 - MPCA Toutes catégories confondues

Iravaux

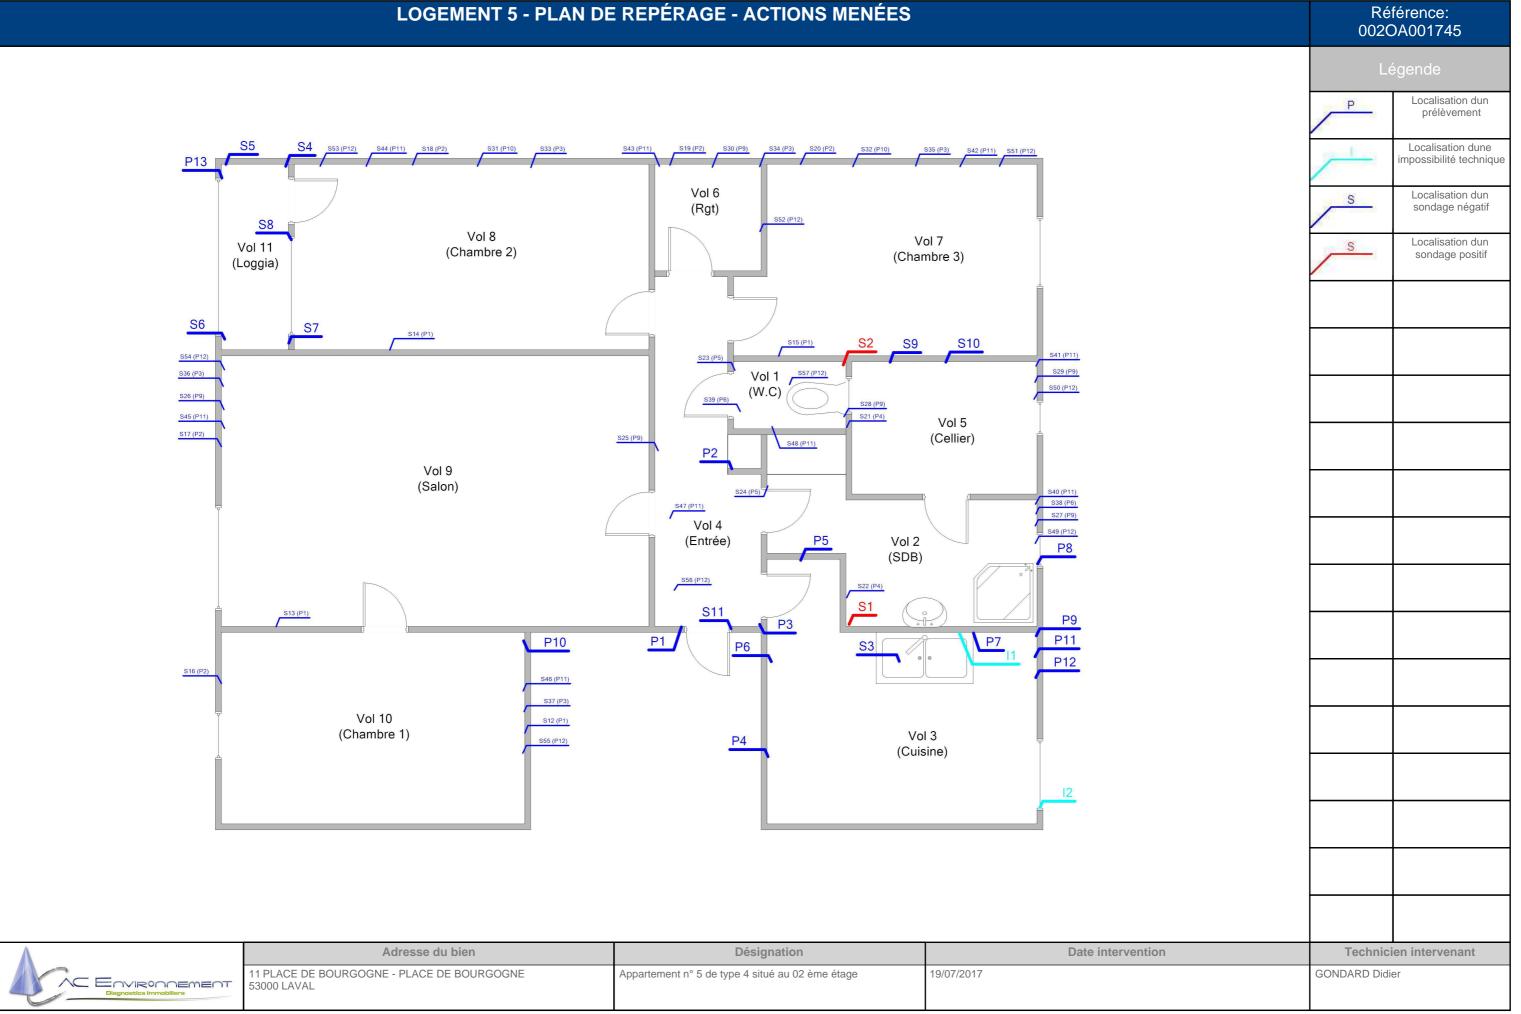

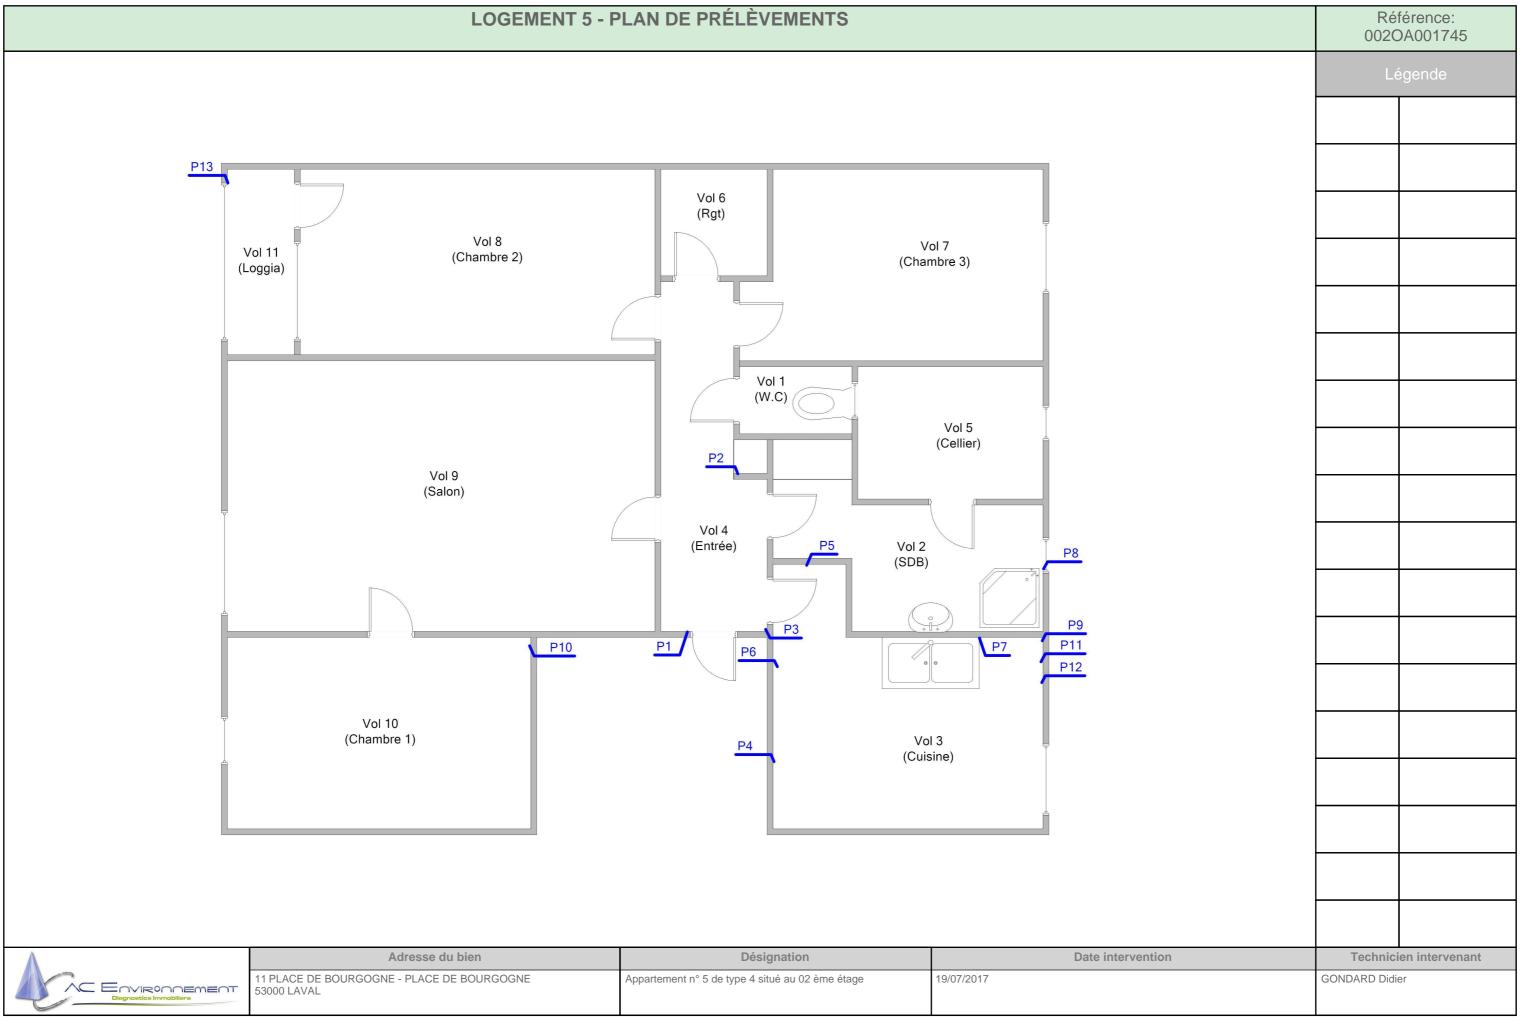

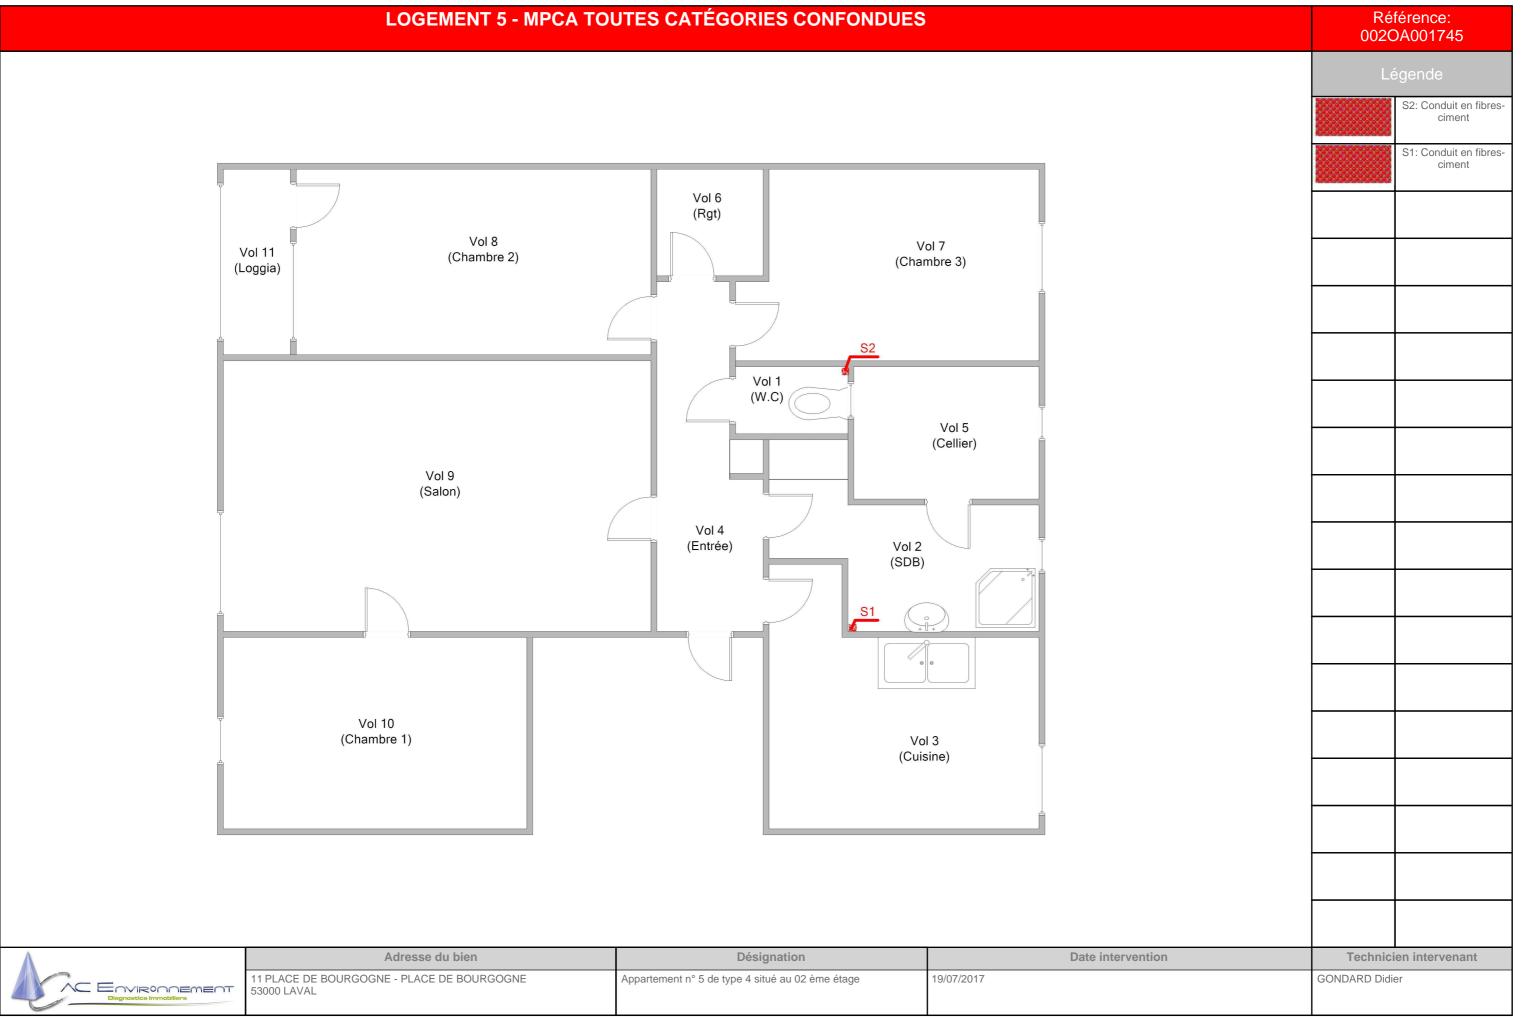



ANNEXE: Reportage photographique

Photos représentant des matériaux et produits contenant de l'amiante

Référence	Localisation	Action
002OA001745 n°9 - 2 (P9)	Logement 5 - Vol 3	Prélevement négatif
002OA001745 n°11 - 2 (P11)	(Cuisine) Logement 5 - Vol 3	Prélevement négatif
002OA001745 n°11 - 4 (P11)	(Cuisine) Logement 5 - Vol 3	Prélevement négatif
	(Cuisine) Logement 5 - Vol 3	12
S2 - 2 (A2)	(Cuisine) Logement 5 - Vol 1	Présence sur décision de l'opérateur de
	(W.C)	repérage
S6 - 4 (A6)	Logement 5 - Vol 11 (Loggia)	Absence sur présentation de documents
S9 - 4 (A9)	Logement 5 - Vol 5 (Cellier)	Absence sur présentation de documents
S2 - 4 (A2)	Logement 5 - Vol 1 (W.C)	Présence sur décision de l'opérateur de repérage
S10 - 2 (A10)	Logement 5 - Vol 5 (Cellier)	Absence sur présentation de documents
S10 - 4 (A10)	Logement 5 - Vol 5 (Cellier)	Absence sur présentation de documents
002OA001745 n°10 - 4 (P10)	Logement 5 - Vol 10	Prélevement négatif
002OA001745 n°4 - 2 (P4)	(Chambre 1) Logement 5 - Vol 3	Prélevement négatif
002OA001745 n°7 - 2 (P7)	(Cuisine) Logement 5 - Vol 3	Prélevement négatif
S11 - 4 (A11)	(Cuisine) Logement 5 - Vol 4	Absence sur marquage du materiau
002OA001745 n°7 - 4 (P7)	(Entrée) Logement 5 - Vol 3	Prélevement négatif
002OA001745 n°9 - 4 (P9)	(Cuisine) Logement 5 - Vol 3	Prélevement négatif
002OA001745 n°12 - 2 (P12)	(Cuisine) Logement 5 - Vol 3	Prélevement négatif
, ,	(Cuisine)	
002OA001745 n°5 - 2 (P5)	Logement 5 - Vol 3 (Cuisine)	Prélevement négatif
S5 - 2 (A5)	Logement 5 - Vol 11 (Loggia)	Absence sur présentation de documents
S5 - 4 (A5)	Logement 5 - Vol 11 (Loggia)	Absence sur présentation de documents
S3 - 4 (A3)	Logement 5 - Vol 3 (Cuisine)	Absence sur marquage du materiau
S1 - 4 (A1)	Logement 5 - Vol 2 (SDB)	Présence sur décision de l'opérateur de repérage
002OA001745 n°13 - 2 (P13)	Logement 5 - Vol 11	Prélevement négatif
S11 - 2 (A11)	(Loggia) Logement 5 - Vol 4	Absence sur marquage du materiau
002OA001745 n°2 - 4 (P2)	(Entrée) Logement 5 - Vol 4	Prélevement négatif
002OA001745 n°12 - 4 (P12)	(Entrée) Logement 5 - Vol 3	Prélevement négatif
002OA001745 n°6 - 4 (P6)	(Cuisine) Logement 5 - Vol 3	Prélevement négatif
S8 - 2 (A8)	(Cuisine) Logement 5 - Vol 11	Absence sur présentation de documents
002OA001745 n°1 - 2 (P1)	(Loggia) Logement 5 - Vol 4	Prélevement négatif
S8 - 4 (A8)	(Entrée) Logement 5 - Vol 11	Absence sur présentation de documents
	(Loggia)	
002OA001745 n°1 - 4 (P1)	Logement 5 - Vol 4 (Entrée)	Prélevement négatif







Référence	Localisation	Action
002OA001745 n°10 - 2 (P10)	Logement 5 - Vol 10	Prélevement négatif
	(Chambre 1)	
S7 - 2 (A7)	Logement 5 - Vol 11	Absence sur présentation de documents
. ,	(Loggia)	
S7 - 4 (A7)	Logement 5 - Vol 11	Absence sur présentation de documents
. ,	(Loggia)	
S3 - 2 (A3)	Logement 5 - Vol 3	Absence sur marquage du materiau
	(Cuisine)	
002OA001745 n°5 - 4 (P5)	Logement 5 - Vol 3	Prélevement négatif
	(Cuisine)	
002OA001745 n°13 - 4 (P13)	Logement 5 - Vol 11	Prélevement négatif
	(Loggia)	
S1 - 2 (A1)	Logement 5 - Vol 2	Présence sur décision de l'opérateur de
	(SDB)	repérage
002OA001745 n°3 - 4 (P3)	Logement 5 - Vol 4	Prélevement négatif
	(Entrée)	
S6 - 2 (A6)	Logement 5 - Vol 11	Absence sur présentation de documents
	(Loggia)	
	Logement 5 - Vol 3	I1
	(Cuisine)	
	Logement 5 - Vol 3	I1
	(Cuisine)	
002OA001745 n°3 - 2 (P3)	Logement 5 - Vol 4	Prélevement négatif
	(Entrée)	
002OA001745 n°8 - 4 (P8)	Logement 5 - Vol 2	Prélevement négatif
	(SDB)	
002OA001745 n°8 - 2 (P8)	Logement 5 - Vol 2	Prélevement négatif
	(SDB)	
S9 - 2 (A9)	Logement 5 - Vol 5	Absence sur présentation de documents
	(Cellier)	
002OA001745 n°2 - 2 (P2)	Logement 5 - Vol 4	Prélevement négatif
	(Entrée)	
002OA001745 n°6 - 2 (P6)	Logement 5 - Vol 3	Prélevement négatif
	(Cuisine)	
S4 - 2 (A4)	Logement 5 - Vol 11	Absence sur marquage du materiau
	(Loggia)	
S4 - 4 (A4)	Logement 5 - Vol 11	Absence sur marquage du materiau
	(Loggia)	
002OA001745 n°4 - 4 (P4)	Logement 5 - Vol 3	Prélevement négatif
	(Cuisine)	
	Logement 5 - Vol 3	12
	(Cuisine)	







002OA001745 n°9 - 2 (P9)



002OA001745 n°11 - 4 (P11)



S2 - 2 (A2)



002OA001745 n°11 - 2 (P11)



12 - 2



S6 - 4 (A6)







S9 - 4 (A9)



S10 - 2 (A10)



002OA001745 n°10 - 4 (P10)



S2 - 4 (A2)



S10 - 4 (A10)



002OA001745 n°4 - 2 (P4)





002OA001745 n°7 - 2 (P7)



002OA001745 n°7 - 4 (P7)



002OA001745 n°12 - 2 (P12)



S11 - 4 (A11)



002OA001745 n°9 - 4 (P9)



002OA001745 n°5 - 2 (P5)





S5 - 2 (A5)



S3 - 4 (A3)



002OA001745 n°13 - 2 (P13)



S5 - 4 (A5)



S1 - 4 (A1)



S11 - 2 (A11)





002OA001745 n°2 - 4 (P2)



002OA001745 n°6 - 4 (P6)



002OA001745 n°1 - 2 (P1)



002OA001745 n°12 - 4 (P12)



S8 - 2 (A8)



S8 - 4 (A8)





002OA001745 n°1 - 4 (P1)



S7 - 2 (A7)



S3 - 2 (A3)



002OA001745 n°10 - 2 (P10)



S7 - 4 (A7)



002OA001745 n°5 - 4 (P5)







002OA001745 n°13 - 4 (P13)



002OA001745 n°3 - 4 (P3)



11 - 2



S1 - 2 (A1)



S6 - 2 (A6)



11 - 4





002OA001745 n°3 - 2 (P3)



002OA001745 n°8 - 2 (P8)



002OA001745 n°2 - 2 (P2)



002OA001745 n°8 - 4 (P8)



S9 - 2 (A9)



002OA001745 n°6 - 2 (P6)







S4 - 2 (A4)



002OA001745 n°4 - 4 (P4)



S4 - 4 (A4)



12 - 4





ANNEXE : Récapitulatif des prélevements et analyses

Prélévements en rouge = Positif

Reférence	Categorie	Composant	Materiau	Localisation	Observation
P1	Parois verticales intérieures et enduits	Murs et cloisons	Enduit plâtreux blanc en vrac + peinture non séparable	Logement 5 - Vol 4 (Entrée)	
P2	Parois verticales intérieures et enduits	Murs et cloisons	Enduit plâtreux blanc en vrac + peinture non séparable	Logement 5 - Vol 4 (Entrée)	
P3	Plafond et faux-plafonds	Plafonds	Enduit beige et gris en vrac + peintures multiples non séparable	Logement 5 - Vol 4 (Entrée)	
P4	Parois verticales intérieures et enduits	Murs et cloisons	Enduit plâtreux blanc en vrac + peintures multiples non séparable	Logement 5 - Vol 3 (Cuisine)	
P5	Parois verticales intérieures et enduits	Murs et cloisons	Enduit plâtreux blanc en vrac + peintures multiples non séparable	Logement 5 - Vol 3 (Cuisine)	
P6	Plafond et faux-plafonds	Plafonds	Enduit beige et gris en vrac + peinture non séparable + toile fibreuse blanche en vrac	Logement 5 - Vol 3 (Cuisine)	
P7	Revêtement de mur	Revêtement de mur	Colle beige + carrelage + peinture non séparable	Logement 5 - Vol 3 (Cuisine)	
P8	Revêtement de mur	Revêtement de mur	Colle beige + couche plâtreuse blanche en faible quantité + carrelage + peinture non séparable	Logement 5 - Vol 2 (SDB)	
P9	Revêtement de sol	Revêtement de sol	Revêtement bicouche souple beige et rouge + colle polymère jaune + ragréage gris en faible quantité	Logement 5 - Vol 3 (Cuisine)	
P10	Revêtement de sol	Revêtement de sol	Moquette grise + colle polymère jaune + ragréage gris en faible quantité en vrac		
P11	Revêtement de sol	Revêtement de sol	Colle polymère jaune en vrac + ragréage beige et gris non séparable	Lolle polymère jaune Logement 5 - Vol 3 en vrac + ragréage (Cuisine) beige et gris non	
P12	Revêtement de sol	Revêtement de sol	Colle polymère jaune en vrac + ragréage beige et gris non séparable		
P13	Parois verticales intérieures et enduits	Murs et cloisons	Enduit plâtreux blanc avec couche cartonnée + peinture non séparable	Logement 5 - Vol 11 (Loggia)	



Arteparc - Bât E - Route de la Côte d'Azur - CS 30012 -

13590 MEYREUIL Tel: 04.42.12.11.20 Fax: 04.42.26.69.58 www.itga.fr







L'accréditation du COFRAC atteste de la compétence des laboratoires pour les seuls essais couverts par l'accréditation qui sont identifiés par le symbole :

RAPPORT SYNTHÉTIQUE D'ANALYSE NUMÉRO IT0717-72980 EN DATE DU 01/08/2017 RECHERCHE ET IDENTIFICATION D'AMIANTE SUR PRELEVEMENT(S) DE MATERIAU(X)

Ce rapport ne concerne que les échantillons soumis à l'analyse.

Client: AC ENVIRONNEMENT
64 rue Clément Ader
42153 RIORGES
Réf. Commande ITGA: IT0717-72980
Réf. Commande Client: 0020A001745

Prélèvement(s): Reçu au laboratoire le : 26/07/2017

Préparation(s): Effectuée de façon à être représentative de l'échantillon

- Pour une analyse au Microscope Optique à Lumière Polarisée (MOLP) : pas de traitement thermique ou mécanique

mecaniqu

- Pour une analyse au Microscope Electronique à Transmission Analytique (META) : broyage mécanique, récupération de poussières sur grille de microscope électronique (méthode interne IT 085 ou IT 286)

Technique Analytique(s):

- Microscopie Optique à Lumière Polarisée (méthode guide HSG 248 - appendice 2)

- Microscopie Electronique à Transmission Analytique (parties pertinentes de la norme NF X 43-050)

Résultat(s):

Fraction analysée		Technique analytique	Nb de préparations	Date d'analyse	Résultat / Type d'amiante
Réf dossier client :00058000010000100005_ 11 PLACE DE BOURGOGNE - PLACE DE BOURGOGNE - 53000 LAVAL Appartement n° 5 de type 4 situé au 02 ème étage		Réf échantillon ITGA : IT041707-16362			
Réf échantillon client :	002OA001745001 / Parc intérieures et enduits / M Enduit plâtre (Porteur pièc (Entrée)	urs et cloisons /	Description ITGA	: Enduit plá	âtreux blanc en vrac / Peinture
▶ Enduit plâtreux bla	▶ Enduit plâtreux blanc en vrac +		1	31/07/2017	Amiante non détecté / -
peinture non sépa	rable				
Réf dossier client :00058000010000100005_ 11 PLACE DE BOURGOGNE - PLACE DE BOURGOGNE - 53000 LAVAL Appartement n° 5 de type 4 situé au 02 ème étage		Réf échantillon IT	GA: IT04	1707-16363	
Réf échantillon client : 002OA001745002 / Parois verticales intérieures et enduits / Murs et cloisons / Enduit plâtre(Cloison et doublage pièces sèches) / Vol 4 (Entrée)			Description ITGA	: Enduit plá	âtreux blanc en vrac / Peinture
Enduit plâtreux bla peinture non sépa		META	1	31/07/2017	Amiante non détecté / -

Validé par : Mylène MATTEI - Analyste

La reproduction de ce rapport n'est autorisée que sous sa forme intégrale ; ce rapport ne doit pas être reproduit partiellement sans l'approbation du laboratoire.

Sauf demande particulière et écrite du client, les échantillons sont conservés pendant 6 mois et les rapports pendant 2 ans.

DTA 164-01 rev 03

RAPPORT SYNTHÉTIQUE D'ANALYSE NUMÉRO IT0717-72980 EN DATE DU 01/08/2017 RECHERCHE ET IDENTIFICATION D'AMIANTE SUR PRELEVEMENT(S) DE MATERIAU(X)

Fraction a	nnalysée	Technique analytique	Nb de préparations	Date d'analyse	Résultat / Type d'amiante	
Réf dossier client :00058000010000100005 Réf échantillon ITGA : IT041707-16364 11 PLACE DE BOURGOGNE - PLACE DE BOURGOGNE - 53000 LAVAL Appartement n° 5 de type 4 situé au 02 ème étage					1707-16364	
Réf échantillon client :	002OA001745003 / Plafo Plafonds / Enduit ciment (sèches) / Vol 4 (Entrée)		Description ITGA : Enduit beige et gris en vrac / Peintures multiples			
Enduit beige et gris e peintures multiples r		МЕТА	1	31/07/2017	Amiante non détecté / -	
Réf dossier client :00058000010000100005_			Réf échantillon ITGA : IT041707-16365			
Réf échantillon client :	002OA001745004 / Paro intérieures et enduits / Mu	étage 0020A001745004 / Parois verticales intérieures et enduits / Murs et cloisons / Enduit plâtreux blanc en vrac / Peintures multiples intérieures et enduits / Murs et cloisons / Enduit plâtre(Porteur pièces humides) / Vol 3 (Cuisine)				
▶ Enduit plâtreux blan	c en vrac +	META	1	31/07/2017	Amiante non détecté / -	
peintures multiples r	non séparable					
Réf dossier client :	26f dossier client :00058000010000100005_ 11 PLACE DE BOURGOGNE - PLACE DE BOURGOGNE - 53000 LAVAL Appartement n° 5 de type 4 situé au 02 ème étage		Réf échantillon ITGA: IT041707-16366			
Réf échantillon client : 002OA001745005 / Parois verticales Description ITGA : Enduit plâtreux blanc en vrac / Peintures multiples intérieures et enduits / Murs et cloisons / Enduit plâtre (Cloison et doublage pièces humides) / Vol 3 (Cuisine)					tireux dianc en vrac / Peintures multiples	
▶ Enduit plâtreux blan	c en vrac +	META	1	31/07/2017	Amiante non détecté / -	
peintures multiples r	non séparable					
Réf dossier client :00058000010000100005_		Réf échantillon ITGA : IT041707-16367				
Réf échantillon client :	002OA001745006 / Plafor Plafonds / Enduit ciment (I humides) / Vol 3 (Cuisine)		Description ITGA	: Enduit be blanche e	ige et gris en vrac / Peinture / Toile fibreuse n vrac	
• Enduit beige et gris e peinture non séparal	ble + toile	META	1	31/07/2017	Amiante non détecté / -	
fibreuse blanche en	vrac					

La reproduction de ce rapport n'est autorisée que sous sa forme intégrale ; ce rapport ne doit pas être reproduit partiellement sans l'approbation du laboratoire.

Sauf demande particulière et écrite du client, les échantillons sont conservés pendant 6 mois et les rapports pendant 2 ans.

RAPPORT SYNTHÉTIQUE D'ANALYSE NUMÉRO IT0717-72980 EN DATE DU 01/08/2017 RECHERCHE ET IDENTIFICATION D'AMIANTE SUR PRELEVEMENT(S) DE MATERIAU(X)

Fraction a	analysée	Technique analytique	Nb de préparations	Date d'analyse	Résultat / Type d'amiante
Réf dossier client :	r client :00058000010000100005 Réf échantillon ITGA : IT041707-16368 11 PLACE DE BOURGOGNE - PLACE DE BOURGOGNE - 53000 LAVAL Appartement n° 5 de type 4 situé au 02 ème étage				:1707-16368
Réf échantillon client :	002OA001745007 / Revé Revêtement de mur / Coll (faïence) cuisine / Vol 3 (Cuisine)		Description ITGA	: Colle beig	ge / Carrelage / Peinture
 Colle beige + carrela non séparable 	age + peinture	МЕТА	1	31/07/2017	Amiante non détecté / -
Réf dossier client :	_0005800001000010000 11 PLACE DE BOURGOG BOURGOGNE - 53000 LA Appartement n° 5 de type étage	NE - PLACE DE NVAL	Réf échantillon IT	GA: IT04	1707-16369
Réf échantillon client :	002OA001745008 / Revé Revêtement de mur / Coll (faïence) SDB / Vol 2 (SDB)		Description ITGA		ge / Couche plâtreuse blanche en faible / Carrelage / Peinture
 Colle beige + couch blanche en faible qu carrelage + peinture 	iantité +	МЕТА	1	31/07/2017	Amiante non détecté / -
Réf dossier client :00058000010000100005_ 11 PLACE DE BOURGOGNE - PLACE DE BOURGOGNE - 53000 LAVAL Appartement n° 5 de type 4 situé au 02 ème étage		Réf échantillon ITGA : IT041707-16370			
Réf échantillon client :	002OA001745009 / Revé Revêtement de sol / Dalle Vol 3 (Cuisine)		Description ITGA		ent bicouche souple beige et rouge / Colle jaune / Ragréage gris en faible quantité
 Revêtement bicoucl et rouge + colle poly ragréage gris en fait 	ymère jaune +	МЕТА	1	31/07/2017	Amiante non détecté / -
Réf dossier client :	_00058000010000100005_ Re 11 PLACE DE BOURGOGNE - PLACE DE BOURGOGNE - 53000 LAVAL Appartement n° 5 de type 4 situé au 02 ème étage		Réf échantillon ITGA : IT041707-16371		
Réf échantillon client :	002OA001745010 / Revé Revêtement de sol / Moqu (Chambre 1)		Description ITGA : Moquette grise / Colle polymère jaune / Ragréage gris en faible quantité en vrac		
 Moquette grise + co jaune + ragréage gri quantité en vrac 	. ,	МЕТА	1	31/07/2017	Amiante non détecté / -

RAPPORT SYNTHÉTIQUE D'ANALYSE NUMÉRO IT0717-72980 EN DATE DU 01/08/2017 RECHERCHE ET IDENTIFICATION D'AMIANTE SUR PRELEVEMENT(S) DE MATERIAU(X)

Fraction a	nnalysée	Technique analytique	Nb de préparations	Date d'analyse	Résultat / Type d'amiante	
Réf dossier client : Réf échantillon client :	_00058000010000100005_ 11 PLACE DE BOURGOGNE - PLACE DE BOURGOGNE - 53000 LAVAL Appartement n° 5 de type 4 situé au 02 ème étage 0020A001745011 / Revêtement de sol / Revêtement de sol / Colles jaune de revêtement de sol / Vol 3 (Cuisine)		Réf échantillon ITGA : IT041707-16372 Description ITGA : Colle polymère jaune en vrac / Ragréage beige et gris			
Colle polymère jaun	e en vrac +	META	1	31/07/2017	Amiante non détecté / -	
ragréage beige et gr	is non séparable					
Réf dossier client :00058000010000100005_			Réf échantillon ITGA : IT041707-16373 Description ITGA : Colle polymère jaune en vrac / Ragréage beige et gris			
	(Cuisine)					
Colle polymère jaun ragréage beige et gr		МЕТА	1	31/07/2017	Amiante non détecté / -	
Réf dossier client :00058000010000100005		Réf échantillon ITGA : IT041707-16374 Description ITGA : Enduit plâtreux blanc avec couche cartonnée / Peinture				
► Enduit plâtreux blanc avec couche META cartonnée + peinture non séparable		2	31/07/2017	Amiante non détecté / -		