

Rapport de mission de repérage des matériaux et produits contenant de l'amiante avant travaux

Examen réalisé conformément à l'application du décret n°2011-629 du 3 juin 2011 modifiant le Code du travail relatif à la protection contre les risques sanitaires liés à une exposition à l'amiante dans les immeubles bâtis, à l'arrêté du 26 juin 2013 relatif au repérage des matériaux et produits de la liste C contenant de l'amiante et au contenu du rapport de repérage, à la norme NF 46-020 et ses annexes.

Adresse du bien

Adresse : ST NICOLAS "L"

CP - Ville : 53000 LAVAL

Référence client : __0006500012_

Date du repérage : 24/11/2016

Désignation : Bâtiment composé de 4 cages et de 4 étages



Présence d'amiante Oui

Présence de pièce(s) non visitée(s)

Oui

Le présent rapport ne peut être reproduit que dans son intégralité et doit être transmis à toute personne physique ou morale appelée à concevoir ou réaliser les travaux.









Sommaire

Rapport	Annexes	
- Renseignements administratifs	Annexe : Mesurage des zones amiantées	
A - Désignation de l'immeuble	Annexe : Plans	
B - Propiétaire / Donneur d'ordre	Annexe : Reportage photographique	
C - Opérateur de repérage	Annexe : Prélevements et analyses	
D - Personne autorisant l'émission du rapport		
E - Pièces visitées		
- Etude Préalable		
F - Descriptif des travaux envisagés		
G - Périmètre du bâtiment concerné		
H - Objectif de la mission		
I - Document(s) mis à disposition		
J - Périmètre et programme de repérage		
K - Motifs de réduction ou d'augmentation du		
nombre de prélèvements		
L - Adjonction(s) ou exclusion(s)		
M - Conditions existantes		
Conditions de repérage		
N - Modalités de repérage		
O - Moyens d'investigation		
Conclusions		
P - Conclusion(s) du présent rapport de repérage		
Q - Réserves / Commentaires		
R - Locaux ou partie de locaux non visités		
Grille de résultats du repérage		

Renseignements administratifs

Α	Design	ation de l'immeuble	B Propriétaire / Donneur d'ordre			
Adresse:		ST NICOLAS "L" 53000 LAVAL	Propriétaire : HABITAT	O.P.H. MAYENNE	Donneur d'ordre : O.P.H. MAYENNE HABITAT	
Référence client : Désignation :		_0006500012_ Bâtiment composé de 4 cages et de 4 étages		RUE AUGUSTE CS 62039 53020 EX 9	Adresse: 10 RUE AUGUSTE BEUNEUX - CS 62039 53020 LAVAL CEDEX 9	
Date de construction :						



Travaux





C Opérateur de repérage

Compagnie & Siret : AC Environnement (N° 441355914)

Nom: JOUSSELIN David

Accompagnateur: H.MERCIER (07 61 33 93 77

Date de repérage 24/11/2016

Le présent rapport est établi par une personne dont les compétences sont certifiées par ICERT CERTIFICATION Parc Edonia – Bat G – rue de la Terre

Numéro attestation : CPDI3391 V2 Délivré le : 03/04/2015

Ε

norme NF 46-020

D

Nom:

Date du rapport : 01/12/2016 A Riorges, le 01/12/2016

MORA Denis

Personne autorisant l'émission du rapport conformément à la

Assurance : QBE Insurance 031 0004725 (Date de validité : 01/01/2018)

Pièces visitées

Liste des locaux visités :

Sous sol 27 - Vol 1 (VO 1)

Sous sol 27 - Vol 3 (local technique)

Sous sol 23 - Vol 5 (VO 1)

Sous sol 23 - Vol 7 (VO 2)

Sous sol 31 - Vol 9 (VO 1)

Sous sol 31 - Vol 11 (dégagement)

Sous sol 35 - Vol 13 (VO 1)

Sous sol 35 - Vol 16 (dégagement)

PC Cage 23 - Vol 18 (PC R+1)

PC Cage 23 - Vol 20 (PC R+3)

PC Cage 27 - Vol 22 (PC RDC)
PC Cage 27 - Vol 24 (PC R+2)

PC Cage 27 - Vol 26 (PC R+4)

PC Cage 31 - Vol 28 (PC R+1)

PC Cage 31 - Vol 30 (PC R+3)

PC Cage 35 - Vol 32 (PC RDC)

PC Cage 35 - Vol 34 (PC R+2)

PC Cage 35 - Vol 36 (PC R+4)

Sous sol 27 - Vol 38 (esc)

Sous sol 35 - Vol 40 (esc)

Combles - Vol 42 (combles cage 35)

Combles - Vol 44 (combles cage 27)

Façades avants - Vol 47 (Façade avant 23 et 27)

Façades arrières - Vol 49 (Façade arrière 31 et 35)

Pignons - Vol 51 (pignon droit)

Sous sol 27 - Vol 2 (VO 2)

Sous sol 27 - Vol 4 (dégagement)

Sous sol 23 - Vol 6 (local technique)

Sous sol 23 - Vol 8 (dégagement)

Sous sol 31 - Vol 10 (VO 2)

Sous sol 31 - Vol 12 (local technique)

Sous sol 35 - Vol 14 (VO 2)

PC Cage 23 - Vol 17 (PC RDC)

PC Cage 23 - Vol 19 (PC R+2)

PC Cage 23 - Vol 21 (PC R+4)

PC Cage 27 - Vol 23 (PC R+1)

PC Cage 27 - Vol 25 (PC R+3)

PC Cage 31 - Vol 27 (PC RDC)

PC Cage 31 - Vol 29 (PC R+2)

PC Cage 31 - Vol 31 (PC R+4)

PC Cage 35 - Vol 33 (PC R+1)

PC Cage 35 - Vol 35 (PC R+3)

Sous sol 23 - Vol 37 (esc) Sous sol 31 - Vol 39 (esc)

Combles - Vol 41 (combles cage31)

Combles - Vol 43 (combles cage 23)

Masse - toiture - Vol 45 (plan masse)

Façades avants - Vol 48 (Façade avant 31 et 35)

Façades arrières - Vol 50 (Façade arrière 23 et 27)

Pignons - Vol 52 (pignon gauche)





Etude préalable

P Descriptif des travaux envisagés

Repérage exhaustif de l'ensemble des matériaux susceptibles de contenir de l'amiante dans les parties communes du bâtiment.

G	Périmètre du bâtiment concerné	Н	Objectif de la mission
Ensemble de	s parties communes du bâtiment	contenant de	a pour objectif d'identifier et localiser les matériaux et produits l'amiante incorporés ou faisant indissociablement corps avec u la partie d'immeuble sur lequel des travaux sont programmés.

Document(s) mis à disposition

Aucun

J Périmètre et programme de repérage de l'opérateur

Conformément au programme des travaux défini par le donneur d'ordre, nous avons vérifié l'ensemble des composants et matériaux des catégories suivantes conformément à l'annexe A1 de la norme NF 46-020:

Categorie	Plan	Volume	Localisation
Conduits, canalisations et équipements	Sous sol 27	Vol 1 (VO 1) - Vol 2 (VO 2) - Vol 3 (local technique) - Vol 4 (dégagement)	
Parois verticales intérieures et enduits	Sous sol 27	Vol 1 (VO 1) - Vol 2 (VO 2) - Vol 3 (local technique) - Vol 4 (dégagement) - Vol 38 (esc)	
Plafond et faux-plafonds	Sous sol 27	Vol 1 (VO 1) - Vol 2 (VO 2) - Vol 3 (local technique) - Vol 4 (dégagement) - Vol 38 (esc)	
Revêtement de sol	Sous sol 27	Vol 1 (VO 1) - Vol 2 (VO 2) - Vol 3 (local technique) - Vol 4 (dégagement) - Vol 38 (esc)	
Conduits, canalisations et équipements	Sous sol 23	Vol 5 (VO 1) - Vol 6 (local technique) - Vol 7 (VO 2) - Vol 8 (dégagement)	
Parois verticales intérieures et enduits	Sous sol 23	Vol 5 (VO 1) - Vol 6 (local technique) - Vol 7 (VO 2) - Vol 8 (dégagement) - Vol 37 (esc)	
Plafond et faux-plafonds	Sous sol 23	Vol 5 (VO 1) - Vol 6 (local technique) - Vol 7 (VO 2) - Vol 8 (dégagement) - Vol 37 (esc)	







Revêtement de sol	Sous sol 23	Vol 5 (VO 1) - Vol 6 (local technique) - Vol 7 (VO 2) -	
		Vol 8 (dégagement) - Vol 37	
	Caus asl 24	(esc)	
Conduits, canalisations et	Sous sol 31	Vol 9 (VO 1) - Vol 10 (VO 2)	
équipements		- Vol 11 (dégagement) - Vol	
	0 104	12 (local technique)	
Parois verticales intérieures	Sous sol 31	Vol 9 (VO 1) - Vol 10 (VO 2)	
et enduits		- Vol 11 (dégagement) - Vol	
		12 (local technique) - Vol 39	
		(esc)	
Plafond et faux-plafonds	Sous sol 31	Vol 9 (VO 1) - Vol 10 (VO 2)	
		- Vol 11 (dégagement) - Vol	
		12 (local technique) - Vol 39	
		(esc)	
Revêtement de sol	Sous sol 31	Vol 9 (VO 1) - Vol 10 (VO 2)	
		- Vol 11 (dégagement) - Vol	
		12 (local technique) - Vol 39	
		(esc)	
Conduits, canalisations et	Sous sol 35	Vol 13 (VO 1) - Vol 14 (VO	
équipements		2) - Vol 16 (dégagement)	
Parois verticales intérieures	Sous sol 35	Vol 13 (VO 1) - Vol 14 (VO	
et enduits		2) - Vol 16 (dégagement) -	
		Vol 40 (esc)	
Plafond et faux-plafonds	Sous sol 35	Vol 13 (VO 1) - Vol 14 (VO	
		2) - Vol 16 (dégagement) -	
		Vol 40 (esc)	
Revêtement de sol	Sous sol 35	Vol 13 (VO 1) - Vol 14 (VO	
		2) - Vol 16 (dégagement) -	
		Vol 40 (esc)	
Conduits, canalisations et	PC Cage 23	Vol 17 (PC RDC) - Vol 21	
équipements		(PC R+4)	
Façades	PC Cage 23	Vol 17 (PC RDC)	
Parois verticales intérieures	PC Cage 23	Vol 17 (PC RDC) - Vol 18	
et enduits		(PC R+1) - Vol 19 (PC R+2)	
		- Vol 20 (PC R+3) - Vol 21	
		(PC R+4)	
Plafond et faux-plafonds	PC Cage 23	Vol 17 (PC RDC) - Vol 18	
		(PC R+1) - Vol 19 (PC R+2)	
		- Vol 20 (PC R+3) - Vol 21	
		(PC R+4)	
Revêtement de sol	PC Cage 23	Vol 17 (PC RDC) - Vol 18	
		(PC R+1) - Vol 19 (PC R+2)	
		- Vol 20 (PC R+3) - Vol 21	
		(PC R+4)	
Conduits, canalisations et	PC Cage 27	Vol 22 (PC RDC) - Vol 26	
équipements		(PC R+4)	
Façades	PC Cage 27	Vol 22 (PC RDC)	
Parois verticales intérieures	PC Cage 27	Vol 22 (PC RDC) - Vol 23	
et enduits		(PC R+1) - Vol 24 (PC R+2)	
		- Vol 25 (PC R+3) - Vol 26	
		(PC R+4)	

54





Plafond et faux-plafonds	PC Cage 27	Vol 22 (PC RDC) - Vol 23	
		(PC R+1) - Vol 24 (PC R+2)	
		- Vol 25 (PC R+3) - Vol 26	
		(PC R+4)	
Revêtement de sol	PC Cage 27	Vol 22 (PC RDC) - Vol 23	
	3 3 3 3	(PC R+1) - Vol 24 (PC R+2)	
		- Vol 25 (PC R+3) - Vol 26	
		(PC R+4)	
Conduits, canalisations et	PC Cage 31	Vol 27 (PC RDC) - Vol 31	
•	1 C Cage 31	,	
équipements	DC Cogo 21	(PC R+4)	
Façades	PC Cage 31	Vol 27 (PC RDC)	
Parois verticales intérieures	PC Cage 31	Vol 27 (PC RDC) - Vol 28	
et enduits		(PC R+1) - Vol 29 (PC R+2)	
		- Vol 30 (PC R+3) - Vol 31	
		(PC R+4)	
Plafond et faux-plafonds	PC Cage 31	Vol 27 (PC RDC) - Vol 28	
		(PC R+1) - Vol 29 (PC R+2)	
		- Vol 30 (PC R+3) - Vol 31	
		(PC R+4)	
Revêtement de sol	PC Cage 31	Vol 27 (PC RDC) - Vol 28	
	J J	(PC R+1) - Vol 29 (PC R+2)	
		- Vol 30 (PC R+3) - Vol 31	
		(PC R+4)	
Conduits, canalisations et	PC Cage 35	Vol 32 (PC RDC) - Vol 36	
équipements	DO 0 05	(PC R+4)	
Façades	PC Cage 35	Vol 32 (PC RDC)	
Parois verticales intérieures	PC Cage 35	Vol 32 (PC RDC) - Vol 33	
et enduits		(PC R+1) - Vol 34 (PC R+2)	
		- Vol 35 (PC R+3) - Vol 36	
		(PC R+4)	
Plafond et faux-plafonds	PC Cage 35	Vol 32 (PC RDC) - Vol 33	
		(PC R+1) - Vol 34 (PC R+2)	
		- Vol 35 (PC R+3) - Vol 36	
		(PC R+4)	
Revêtement de sol	PC Cage 35	Vol 32 (PC RDC) - Vol 33	
	3 2 3 3 2 2	(PC R+1) - Vol 34 (PC R+2)	
		- Vol 35 (PC R+3) - Vol 36	
		(PC R+4)	
Conduite conclinations of	Combles	Vol 41 (combles cage31) -	
Conduits, canalisations et	Combles	` ,	
équipements		Vol 42 (combles cage 35) -	
		Vol 43 (combles cage 23) -	
		Vol 44 (combles cage 27)	
Parois verticales intérieures	Combles	Vol 41 (combles cage31) -	
et enduits		Vol 42 (combles cage 35) -	
		Vol 43 (combles cage 23) -	
		Vol 44 (combles cage 27)	
Toiture et étanchéité	Combles	Vol 41 (combles cage31) -	
		Vol 42 (combles cage 35) -	
		Vol 43 (combles cage 23) -	
		Vol 44 (combles cage 27)	
Conduits, canalisations et	Masse - toiture	Vol 45 (plan masse)	
équipements		voi io (piaii iilasse)	
Façades	Masse - toiture	Vol 45 (plan masse)	
Revêtement de sol	Masse - toiture	· · · · · · · · · · · · · · · · · · ·	
		Vol 45 (plan masse)	
Voies et réseaux divers	Masse - toiture	Vol 45 (plan masse)	









Façades	Façades avants	Vol 47 (Façade avant 23 et 27) - Vol 48 (Façade avant 31 et 35)	
Façades	Façades arrières	Vol 49 (Façade arrière 31 et 35) - Vol 50 (Façade arrière 23 et 27)	
Façades	Pignons	Vol 51 (pignon droit) - Vol 52 (pignon gauche)	

K

Motif(s) ayant pu conduire à réduire ou augmenter le nombre de prélèvements tel qu'indiqué en Annexe A de la norme NF 46-020 pour chacun des matériaux et produits repérés.

aucun(s)

L

Adjonction(s) ou exclusion(s) par rapport à la norme NF 46-020

aucune(s)

M

Conditions existantes au moment du prélèvement susceptibles d'influencer l'interprétation des résultats des analyses.

aucunes







Conditions de repérage

N Modalités de repérage

Dans un premier temps, l'opérateur de repérage recherche et constate de visu la présence de matériaux et produits qui correspondent aux composants ou parties de composants listés en annexe 1 du présent arrêté et qui sont susceptibles de contenir de l'amiante. S'il a connaissance d'autres produits ou matériaux réputés contenir de l'amiante, il les repère également.

L'inspection des ouvrages doit être exhaustive. Le repérage peut nécessiter des sondages destructifs ou des démontages particuliers. Par exemple, il convient de procéder aux investigations suivantes :

- les plénums doivent être inspectés ;
- les gaines techniques doivent être contrôlées ;
- les cloisons démontables doivent être examinées (têtes, pieds et joints de la cloison, réservations) ;
- les éléments de façade, gaines maçonnées, joints de cloisons devront être sondés ou démontés s'il y a présomption de présence de matériaux contenant de l'amiante

Lorsque, dans des cas très exceptionnels, qui doivent être justifiés, certaines parties d'ouvrages ne sont pas accessibles avant que la démolition / les travaux ne commence(nt), l'opérateur de repérage émet les réserves correspondantes et préconise les investigations complémentaires qui devront être réalisées entre les différentes étapes de la démolition/les travaux.

Il examine de façon exhaustive tous les locaux qui composent le bâtiment. La définition de zones présentant des similitudes d'ouvrage permet d'optimiser les investigations à conduire en réduisant le nombre de prélèvements qui sont transmis pour analyse.

Dans un second temps, et pour chacun des ouvrages ou composants repérés, en fonction des informations dont il dispose et de sa connaissance des matériaux et produits utilisés, il atteste, le cas échéant, de la présence d'amiante. En cas de doute, il détermine les prélèvements et analyses de matériaux nécessaires pour conclure.

Conformément aux prescriptions des articles L.1334-7, R 1334-14, R 1334-27 et R 1334-29 du code de la santé publique, à la norme AFNOR NF X46-020, les analyses des échantillons de ces produits et matériaux sont réalisées par un organisme accrédité.

L'opérateur de repérage veille à la traçabilité des échantillons prélevés : ces échantillons sont repérés de manière que les ouvrages dans lesquels ils ont été prélevés puissent être identifiés.

O Moyens d'investigation

- Contrôler au niveau des blocs prises pour examiner la composition des cloisons
- Dépose des éléments de finition (plinthes, couvre-joints, etc) des cloisons démontables pour examiner les têtes, pieds et joints de ces cloisons

Déterminer les sondages destructifs ou les démontages particuliers permettant d'accèder aux matériaux susceptibles de contenir de l'amiante (élément de façade, gaine maçonnée, joint de cloisons, etc). Dans le cas où le risque de découverte de matériaux et produits friables contenant de l'amiante est probable, les moyens de prévention adéquats devront être mis en oeuvre.

- classement des matériaux et produits selon leurs caractéristiques
- prélèvements pour déterminer par analyse, lorsque les connaissances de l'opérateur de repérage ne lui ont pas permis de conclure, la présence effective d'amiante dans des matériaux et produits susceptibles d'en contenir.
- Identification de l'état de conservation ou de dégradation des matériaux et produits contenant de l'amiante.
- La liste des matériaux et produits suceptibles de contenir de l'amiante à vérifier dans le cadre du diagnostic avant travaux est définie dans l'annexe A de la norme AFNOR 46-020



Travaux



Conclusions

Conclusion du présent rapport de repérage

Dans le cadre de notre mission, il a été repéré des matériaux et produits susceptibles de contenir de l'amiante pour lesquels des sondages et/ou prélèvements doivent être effectués.

Localisation	Materiau	Justification
Vol 52 (pignon gauche)		impossible de voir les matériaux présent sous le bardage
Vol 47 (Façade avant	PVC	impossible de voir les matériaux présents sous le PVC sans
23 et 27)		dépose de celui-ci et sans accès chez les locataires.
Vol 48 (Façade avant	PVC	impossible de voir les matériaux présents sous le PVC sans
31 et 35)		dépose de celui-ci et sans accès chez les locataires.

Dans le cadre de notre mission, il a été repéré des matériaux et produits contenant de l'amiante

Localisation	Catégorie	Composant	Partie de composant	Sur avis / réf prél.	
Vol 1 (VO 1)	Conduits, canalisations et équipements	Vide ordure	Conduit en fibres-ciment	S14	
Vol 1 (VO 1)	Conduits, canalisations et équipements	Conduit eau	Conduit en fibres-ciment	S15	
Vol 2 (VO 2)	Conduits, canalisations et équipements	Conduit eau	Conduit en fibres-ciment	S16	
Vol 2 (VO 2)	Conduits, canalisations et équipements	Vide ordure	Conduit en fibres-ciment	S17	
/ol 4 (dégagement)	Conduits, canalisations et équipements	Conduit eau	Conduit en fibres-ciment	S18	
Vol 3 (local technique)	Conduits, canalisations et équipements	Conduit air	Conduit en fibres-ciment	S19	
Vol 5 (VO 1)	Conduits, canalisations et équipements	Conduit eau	Conduit en fibres-ciment	S21	
Vol 7 (VO 2)	Conduits, canalisations et équipements	Conduit eau	Conduit en fibres-ciment	S22	
Vol 5 (VO 1)	Conduits, canalisations et équipements	Vide ordure	Conduit en fibres-ciment	S23	
Vol 7 (VO 2)	Conduits, canalisations et équipements	Vide ordure	Conduit en fibres-ciment	S24	
Vol 7 (VO 2)	Conduits, canalisations et équipements	Conduit eau	Conduit en fibres-ciment	S25	
/ol 8 (dégagement)	Conduits, canalisations et équipements	Conduit air	Conduit en fibres-ciment	S26	
Vol 6 (local technique)	Conduits, canalisations et équipements	Conduit air	Conduit en fibres-ciment	S27	
Vol 12 (local technique)	Conduits, canalisations et équipements	Conduit air	Conduit en fibres-ciment	S28	
Vol 10 (VO 2)	Conduits, canalisations et équipements	Vide ordure	Conduit en fibres-ciment	S29	
Vol 10 (VO 2)	Conduits, canalisations et équipements	Conduit eau	Conduit en fibres-ciment	S30	
Vol 9 (VO 1)	Conduits, canalisations et équipements	Conduit eau	Conduit en fibres-ciment	S31	
Vol 9 (VO 1)	Conduits, canalisations et équipements	Vide ordure	Conduit en fibres-ciment	S32	
ol 11 (dégagement)	Conduits, canalisations et équipements	Conduit air	Conduit en fibres-ciment	S33	
Vol 14 (VO 2)	Conduits, canalisations et équipements	Vide ordure	Conduit en fibres-ciment	S34	
Vol 13 (VO 1)	Conduits, canalisations et équipements	Vide ordure	Conduit en fibres-ciment	S35	







Vol 13 (VO 1)	Conduits, canalisations et équipements	Conduit eau	Conduit en fibres-ciment	S36
Vol 14 (VO 2)	Conduits, canalisations et équipements	Conduit eau	Conduit en fibres-ciment	S37
Vol 16 (dégagement)	Conduits, canalisations et équipements	Conduit air	Conduit en fibres-ciment	S38
Vol 22 (PC RDC)	Conduits, canalisations et équipements	Conduit air	Conduit en fibres-ciment	S46
Vol 26 (PC R+4)	Conduits, canalisations et équipements	Conduit air	Conduit en fibres-ciment	S64
Vol 17 (PC RDC)	Conduits, canalisations et équipements	Conduit air	Conduit en fibres-ciment	S65
Vol 21 (PC R+4)	Conduits, canalisations et équipements	Conduit air	Conduit en fibres-ciment	S66
Vol 27 (PC RDC)	Conduits, canalisations et équipements	Conduit air	Conduit en fibres-ciment	S67
Vol 31 (PC R+4)	Conduits, canalisations et équipements	Conduit air	Conduit en fibres-ciment	S68
Vol 32 (PC RDC)	Conduits, canalisations et équipements	Conduit air	Conduit en fibres-ciment	S69
Vol 36 (PC R+4)	Conduits, canalisations et équipements	Conduit air	Conduit en fibres-ciment	S70
Vol 43 (combles cage 23)	Conduits, canalisations et équipements	Conduit air	Conduit en fibres-ciment	S71
Vol 43 (combles cage 23)	Conduits, canalisations et équipements	Conduit air	Conduit en fibres-ciment	S72
Vol 43 (combles cage 23)	Conduits, canalisations et équipements	Conduit air	Conduit en fibres-ciment	S73
Vol 44 (combles cage 27)	Conduits, canalisations et équipements	Conduit air	Conduit en fibres-ciment	S74
Vol 44 (combles cage 27)	Conduits, canalisations et équipements	Conduit air	Conduit en fibres-ciment	S75
Vol 44 (combles cage 27)	Conduits, canalisations et équipements	Conduit air	Conduit en fibres-ciment	S76
Vol 41 (combles cage31)	Conduits, canalisations et équipements	Conduit air	Conduit en fibres-ciment	S77
Vol 41 (combles cage31)	Conduits, canalisations et équipements	Conduit air	Conduit en fibres-ciment	S78
Vol 41 (combles cage31)	Conduits, canalisations et équipements	Conduit air	Conduit en fibres-ciment	S79
Vol 42 (combles cage 35)	Conduits, canalisations et équipements	Conduit air	Conduit en fibres-ciment	S80
Vol 42 (combles cage 35)	Conduits, canalisations et équipements	Conduit air	Conduit en fibres-ciment	S81
Vol 42 (combles cage 35)	Conduits, canalisations et équipements	Conduit air	Conduit en fibres-ciment	S82
Vol 45 (plan masse)	Conduits, canalisations et équipements	Conduit air	Conduit en fibres-ciment	S428

Réserves / Commentaires







Le secteur saint Nicolas est divisé en 2 secteurs :

- Secteur réhabilitation
- Secteur relocation.

Dans ce compte rendu de la cartographie amiante, seul le secteur relocation est pris en compte (le secteur réhabilitation étant réalisé par Mr Monsieur MERCIER en rapport au programme de travaux affecté)

Les bâtiments concernés par le secteur relocation sont :

- Bâtiment 9 / 3 RUE SOULT / Bâtiment I
- Bâtiment 10 / 139 BD KELLERMANN / Bâtiment J
- Bâtiment 11 / 21 RUE VICTOR / Bâtiment K
- Bâtiment 12 / 23, 27, 31, et 35, RUE VICTOR / Bâtiment L
- Bâtiment 13 / 13 et 15, RUE VICTOR / Bâtiment M
- Bâtiment 14 / 8, 12, 16, et 20, RUE VICTOR / Bâtiment N
- Bâtiment 15 / 15, 19, et 23, RUE SOULT / Bâtiment O
- Bâtiment 16 / 13 RUE DROUOT / Bâtiment P
- Bâtiment 17 / 44 RUE VICTOR / Bâtiment R
- Bâtiment 20 / 52 et 56, RUE VICTOR / Bâtiment U
- Bâtiment 21 / 39, 43, 47, et 51, RUE LANNES / Bâtiment V

On retrouve 2 types de batiments dans le secteur relocation, les tours (Bâtiment I / J / K / P / R) et les bâtiments en longs (Bâtiment L / M / N / O / U / V).

- Cartographie des batiments en longs : Bâtiment L / M / N / O / U / V

Dans les batiments O et U, les joints de dilatations présents entre les blocs préfabriqués en façade sont revenus amiantés (matériaux mou blanc, matériaux souple gris). En revanche dans les bâtiment L, M, N et V, les joints de dilatations sont revenus non amiantés. Il y a donc 2 sur 6 prélèvements de joints de dilatations amiantés et en prenant en compte les tours et les batiments en longs, 7 joints de dilatations sur 11 sont amiantés. Des prélèvements complémentaires peuvent être effectués sur les joints de dilatations revenus non amiantés (Bâtiment L, M, N, V) afin de confirmer les premiers résultats obtenus ou à défaut considérer l'ensemble des joints de dilatations comme amianté.

Dans les batiments O, U et N, les reprises d'étanchéités des portes du sous-sol donnant sur l'extérieur sont amiantées contrairement à celles des batiments V, L et M. Il y a donc 3 sur 6 reprises d'étanchéités amiantés pour les batiments en long. En cas de travaux sur ces menuiseries, des prélèvements complémentaires sont nécessaire pour confirmer les premiers résultats obtenus.

- Commentaire n°1 : Le diagnostic amiante a été réalisé en simulant une prestation type démolition afin de repérer l'ensemble des matériaux susceptible de contenir de l'amiante. Cependant le bâtiment n'est pas à démolir. De plus il n'est pas vide de meubles.

Des réserves sont émises sur les matériaux non accessibles sans destruction importante ou démontage d'éléments de la construction.

Réserves sur :

R

Les matériaux présents dans les plénums, invisibles sans dépose du faux plafond. (fibralith sous sol)

Les matériaux présents sous le bardage présent en façade.

Les matériaux présents dans les coffrages verticaux et horizontaux.

Les éléments ponctuels de toiture où une nacelle est nécessaire pour être exhaustif.

Les réseaux et canalisations présents sous et autour du bâtiment et recouverts par d'autres matériaux, (exemple réseau d'évacuation des eaux usées...)

Les matériaux présents sous la laine de verre dans les combles (impossible à voir sans retirer la laine de verre)

Les joints et tresses sur les circuits hydraulique (réseaux d'eau, EU ...) Risques de fuites en cas de prélevements

Dans le cadre du diagnostic amiante type « avant démolition » dans les parties communes du bâtiment, certains matériaux susceptibles de contenir de l'amiante n'ont pas fait l'objet de prélèvements spécifiques à la demande du client :

- Les diverses peintures présentes dans les parties communes (Peinture sur les portes, fenêtres, garde-corps, murs, plafond...)

Commentaire n°2 : Les joints et mastic des menuiseries des logements n'ont pas été pris en compte dans ce diagnostic. Impossible de voir les matériaux à partir d'une certaine hauteur. Il est nécessaire de rentrer chez les locataire pour ce type de diagnostic.

Locaux ou partie de locaux non visités







Localisation / Désignation	Justification	Remarque
Masse - toiture - Vol 46 (toiture)	Moyen investigation non mis a disposition	Nacelle ou échafaudage nécessaire pour accéder en toiture
Sous sol 35 - Vol 15 (local technique)	Moyen investigation non mis a disposition	Serrure non fonctionnelle.

Note : En présence de locaux ou partie de locaux non visités, des investigations complémentaires devront être menées afin d'accéder à ces locaux, pour finaliser ce repérage.







Sommaire des grilles de résultat de repérage

- Toiture et étanchéité
- Façades
- Parois verticales intérieures et enduits
- Plafond et faux-plafonds
- Revêtement de sol
- Conduits, canalisations et équipements
- Voies et réseaux divers







					Descriptif de l'acti	on menée			Laboratoire		Conclusion
Plan	Localisation	Composant	Partie composant	Réf action	Observation	Précision loc.	Ref photo	Ref Prél.	Descriptif	Résultat	Conclusion
Sous sol 27	Vol 4 (dégagement)	Conduit eau	Calorifugeage	P5	Réalisation d'un prélevement	laine + tresse + carton + enduit	002HD0011 88 n°5 - 1 - 002HD0011 88 n°5 - 2 - 002HD0011 88 n°5 - 3	P5	Matériau fibreux orange non séparable + toile blanche plâtrée en vrac + carton non séparable	Négatif	Négatif sur analyse
Sous sol 27	Vol 4 (dégagement)	Conduit eau	Calorifugeage	P5	Sondage et extension de la zone homogène du prélèvement P5	laine + tresse + carton + enduit	002HD0011 88 n°5 - 1 - 002HD0011 88 n°5 - 2 - 002HD0011 88 n°5 - 3	P5	Matériau fibreux orange non séparable + toile blanche plâtrée en vrac + carton non séparable	Négatif	Négatif sur analyse
Sous sol 23	Vol 8 (dégagement)	Conduit eau	Calorifugeage	S129	Sondage et extension de la zone homogène du prélèvement P5	laine + tresse + carton + enduit	002HD0011 88 n°5 - 1 - 002HD0011 88 n°5 - 2 - 002HD0011 88 n°5 - 3	P5	Matériau fibreux orange non séparable + toile blanche plâtrée en vrac + carton non séparable	Négatif	Négatif sur analyse
Sous sol 31	Vol 11 (dégagement)	Conduit eau	Calorifugeage	S130	Sondage et extension de la zone homogène du prélèvement P5	laine + tresse + carton + enduit	002HD0011 88 n°5 - 1 - 002HD0011 88 n°5 - 2 - 002HD0011 88 n°5 - 3	P5	Matériau fibreux orange non séparable + toile blanche plâtrée en vrac + carton non séparable	Négatif	Négatif sur analyse
Sous sol 35	Vol 16 (dégagement)	Conduit eau	Calorifugeage	S131	Sondage et extension de la zone homogène du prélèvement P5	laine + tresse + carton + enduit	002HD0011 88 n°5 - 1 - 002HD0011 88 n°5 - 2 - 002HD0011 88 n°5 - 3	P5	Matériau fibreux orange non séparable + toile blanche plâtrée en vrac + carton non séparable	Négatif	Négatif sur analyse
Sous sol 27	Vol 1 (VO 1)	Vide ordure	Conduit en fibres-ciment	S14	Résalisation d'un sondage		S14 - 1				Présence sur jugement personnel de l'opérateur de repérage







					Descriptif de l'acti	on menée			Laboratoire		Conclusion
Plan	Localisation	Composant	Partie composant	Réf action	Observation	Précision loc.	Ref photo	Ref Prél.	Descriptif	Résultat	Conclusion
Sous sol 27	Vol 1 (VO 1)	Conduit eau	Conduit en fibres-ciment	S15	Résalisation d'un sondage	pénétration EU dans sol	S15 - 1				Présence sur jugement personnel de l'opérateur de
Sous sol 27	Vol 2 (VO 2)	Conduit eau	Conduit en fibres-ciment	S16	Résalisation d'un sondage	pénétration EU dans sol	S16 - 1				repérage Présence sur jugement personnel de l'opérateur de
Sous sol 27	Vol 2 (VO 2)	Vide ordure	Conduit en fibres-ciment	S17	Résalisation d'un sondage		S17 - 1				repérage Présence sur jugement personnel de l'opérateur de
Sous sol 27	Vol 4 (dégagement)	Conduit eau	Conduit en fibres-ciment	S18	Résalisation d'un sondage		S18 - 1				repérage Présence sur jugement personnel de l'opérateur de
Sous sol 27	Vol 3 (local technique)	Conduit air	Conduit en fibres-ciment	S19	Résalisation d'un sondage	stocké au sol	S19 - 1				repérage Présence sur jugement personnel de l'opérateur de repérage
Sous sol 27	Vol 3 (local technique)	Conduit air	Conduit en fibres-ciment	S19	Sondage et extension de la zone homogène du sondage S19	stocké au sol	S19 - 1				Présence sur jugement personnel de l'opérateur de repérage
Sous sol 23	Vol 5 (VO 1)	Conduit eau	Conduit en fibres-ciment	S21	Résalisation d'un sondage	pénétration EU dans sol	S21 - 1				Présence sur jugement personnel de l'opérateur de repérage









					Descriptif de l'acti	on menée			Laboratoire		Conclusion
Plan	Localisation	Composant	Partie composant	Réf action	Observation	Précision loc.	Ref photo	Ref Prél.	Descriptif	Résultat	Conclusion
Sous sol 23	Vol 7 (VO 2)	Conduit eau	Conduit en fibres-ciment	S22	Résalisation d'un sondage	pénétration EU dans sol	S22 - 1				Présence sur jugement
			iibres-ciment		Sondage	dans sor					personnel de
											l'opérateur de
											repérage
Sous sol 23	Vol 5 (VO 1)	Vide ordure	Conduit en	S23	Résalisation d'un		S23 - 1				Présence sur
			fibres-ciment		sondage						jugement
											personnel de
											l'opérateur de
											repérage
Sous sol 23	Vol 7 (VO 2)	Vide ordure	Conduit en	S24	Résalisation d'un		S24 - 1				Présence sur
			fibres-ciment		sondage						jugement
											personnel de
											l'opérateur de
				005							repérage
Sous sol 23	Vol 7 (VO 2)	Conduit eau	Conduit en	S25	Résalisation d'un	pénétration EU	S25 - 1				Présence sur
			fibres-ciment		sondage	dans sol					jugement
											personnel de
											l'opérateur de
Sous sol 23	Vol 8 (dégagement)	Conduit air	Conduit en	S26	Résalisation d'un		S26 - 1				repérage Présence sur
0003 301 23	voi o (degagement)	Coriduit all	fibres-ciment	020	sondage		320 - 1				jugement
			nbres-ciment		Solidage						personnel de
											l'opérateur de
											repérage
Sous sol 23	Vol 6 (local technique)	Conduit air	Conduit en	S27	Résalisation d'un	stocké au sol	S27 - 1				Présence sur
	voi o (local technique)		fibres-ciment		sondage						jugement
			norde diment		conaago						personnel de
											l'opérateur de
											repérage
Sous sol 23	Vol 6 (local technique)	Conduit air	Conduit en	S27	Sondage et extension de	stocké au sol	S27 - 1				Présence sur
			fibres-ciment		la zone homogène du						jugement
					sondage S27						personnel de
					_						l'opérateur de
											repérage









					Descriptif de l'a	ction menée			Laboratoire		Conclusion
Plan	Localisation	Composant	Partie composant	Réf action	Observation	Précision loc.	Ref photo	Ref Prél.	Descriptif	Résultat	Conclusion
Sous sol 31	Vol 12 (local technique)	Conduit air	Conduit en fibres-ciment	S28	Résalisation d'un sondage	stocké au sol	S28 - 1				Présence sur jugement personnel de l'opérateur de
Sous sol 31	Vol 10 (VO 2)	Vide ordure	Conduit en fibres-ciment	S29	Résalisation d'un sondage		S29 - 1				repérage Présence sur jugement personnel de l'opérateur de
Sous sol 31	Vol 10 (VO 2)	Conduit eau	Conduit en fibres-ciment	S30	Résalisation d'un sondage	pénétration EU dans sol	S30 - 1				repérage Présence sur jugement personnel de l'opérateur de
Sous sol 31	Vol 9 (VO 1)	Conduit eau	Conduit en fibres-ciment	S31	Résalisation d'un sondage	pénétration EU dans sol	S31 - 1				repérage Présence sur jugement personnel de l'opérateur de
Sous sol 31	Vol 9 (VO 1)	Vide ordure	Conduit en fibres-ciment	S32	Résalisation d'un sondage		S32 - 1				repérage Présence sur jugement personnel de l'opérateur de repérage
Sous sol 31	Vol 11 (dégagement)	Conduit air	Conduit en fibres-ciment	S33	Résalisation d'un sondage		S33 - 1				Présence sur jugement personnel de l'opérateur de repérage
Sous sol 35	Vol 14 (VO 2)	Vide ordure	Conduit en fibres-ciment	S34	Résalisation d'un sondage		S34 - 1				Présence sur jugement personnel de l'opérateur de repérage









					Descriptif de l'ac	tion menée			Laboratoire		Conclusion
Plan	Localisation	Composant	Partie composant	Réf action	Observation	Précision loc.	Ref photo	Ref Prél.	Descriptif	Résultat	Conclusion
Sous sol 35	Vol 13 (VO 1)	Vide ordure	Conduit en	S35	Résalisation d'un		S35 - 1				Présence sur
			fibres-ciment		sondage						jugement
											personnel de
											l'opérateur de
											repérage
Sous sol 35	Vol 13 (VO 1)	Conduit eau	Conduit en	S36	Résalisation d'un	pénétration EU	S36 - 1				Présence sur
			fibres-ciment		sondage	dans sol					jugement
											personnel de
											l'opérateur de
											repérage
Sous sol 35	Vol 14 (VO 2)	Conduit eau	Conduit en	S37	Résalisation d'un	pénétration EU	S37 - 1				Présence sur
			fibres-ciment		sondage	dans sol					jugement
											personnel de
											l'opérateur de
											repérage
Sous sol 35	Vol 16 (dégagement)	Conduit air	Conduit en	S38	Résalisation d'un		S38 - 1				Présence sur
			fibres-ciment		sondage						jugement
											personnel de
											l'opérateur de
											repérage
PC Cage 27	Vol 22 (PC RDC)	Conduit air	Conduit en	S46	Résalisation d'un		S46 - 1				Présence sur
			fibres-ciment		sondage						jugement
											personnel de
											l'opérateur de
											repérage
PC Cage 27	Vol 26 (PC R+4)	Conduit air	Conduit en	S64	Résalisation d'un		S64 - 1 -				Présence sur
			fibres-ciment		sondage		S64 - 2				jugement
											personnel de
											l'opérateur de
											repérage
PC Cage 23	Vol 17 (PC RDC)	Conduit air	Conduit en	S65	Résalisation d'un		S65 - 1				Présence sur
			fibres-ciment		sondage						jugement
											personnel de
											l'opérateur de
											repérage









					Descriptif de l'ac	tion menée			Laboratoire		Conclusion
Plan	Localisation	Composant	Partie composant	Réf action	Observation	Précision loc.	Ref photo	Ref Prél.	Descriptif	Résultat	Conclusion
PC Cage 23	Vol 21 (PC R+4)	Conduit air	Conduit en	S66	Résalisation d'un		S66 - 1				Présence sur
			fibres-ciment		sondage						jugement
											personnel de
											l'opérateur de
											repérage
PC Cage 31	Vol 27 (PC RDC)	Conduit air	Conduit en	S67	Résalisation d'un		S67 - 1				Présence sur
			fibres-ciment		sondage						jugement
											personnel de
											l'opérateur de
											repérage
PC Cage 31	Vol 31 (PC R+4)	Conduit air	Conduit en	S68	Résalisation d'un		S68 - 1				Présence sur
			fibres-ciment		sondage						jugement
											personnel de
											l'opérateur de
											repérage
PC Cage 35	Vol 32 (PC RDC)	Conduit air	Conduit en	S69	Résalisation d'un		S69 - 1				Présence sur
			fibres-ciment		sondage						jugement
											personnel de
											l'opérateur de
				070							repérage
PC Cage 35	Vol 36 (PC R+4)	Conduit air	Conduit en	S70	Résalisation d'un		S70 - 1				Présence sur
			fibres-ciment		sondage						jugement
											personnel de
											l'opérateur de
O la la -		0 1 "		074			074				repérage
Combles	Vol 43 (combles cage	Conduit air	Conduit en	S71	Résalisation d'un		S71 - 1				Présence sur
	23)		fibres-ciment		sondage						jugement
											personnel de
											l'opérateur de
Comble-	V-1 40 (Conduit ein	0 1 "	670	D. Continue Program		S72 - 1				repérage
Combles	Vol 43 (combles cage	Conduit air	Conduit en	S72	Résalisation d'un		5/2-1				Présence sur
	23)		fibres-ciment		sondage						jugement
											personnel de
											l'opérateur de
											repérage









					Descriptif de l'ac	tion menée			Laboratoire		Conclusion
Plan	Localisation	Composant	Partie composant	Réf action	Observation	Précision loc.	Ref photo	Ref Prél.	Descriptif	Résultat	Conclusion
Combles	Vol 43 (combles cage	Conduit air	Conduit en	S73	Résalisation d'un		S73 - 1				Présence sur
	23)		fibres-ciment		sondage						jugement
											personnel de
											l'opérateur de
											repérage
Combles	Vol 44 (combles cage	Conduit air	Conduit en	S74	Résalisation d'un		S74 - 1				Présence sur
	27)		fibres-ciment		sondage						jugement
											personnel de
											l'opérateur de
											repérage
Combles	Vol 44 (combles cage	Conduit air	Conduit en	S75	Résalisation d'un		S75 - 1				Présence sur
	27)		fibres-ciment		sondage						jugement
											personnel de
											l'opérateur de
											repérage
Combles	Vol 44 (combles cage	Conduit air	Conduit en	S76	Résalisation d'un		S76 - 1				Présence sur
	27)		fibres-ciment		sondage						jugement
											personnel de
											l'opérateur de
											repérage
Combles	Vol 41 (combles	Conduit air	Conduit en	S77	Résalisation d'un		S77 - 1				Présence sur
	cage31)		fibres-ciment		sondage						jugement
											personnel de
											l'opérateur de
											repérage
Combles	Vol 41 (combles	Conduit air	Conduit en	S78	Résalisation d'un		S78 - 1				Présence sur
	cage31)		fibres-ciment		sondage						jugement
											personnel de
											l'opérateur de
											repérage
Combles	Vol 41 (combles	Conduit air	Conduit en	S79	Résalisation d'un		S79 - 1				Présence sur
	cage31)		fibres-ciment		sondage						jugement
											personnel de
											l'opérateur de
											repérage









					Descriptif de l'action	on menée			Laboratoire		Conclusion
Plan	Localisation	Composant	Partie composant	Réf action	Observation	Précision loc.	Ref photo	Ref Prél.	Descriptif	Résultat	Conclusion
Combles	Vol 42 (combles cage 35)	Conduit air	Conduit en fibres-ciment	S80	Résalisation d'un sondage		S80 - 1				Présence sur jugement personnel de l'opérateur de
Combles	Vol 42 (combles cage 35)	Conduit air	Conduit en fibres-ciment	S81	Résalisation d'un sondage		S81 - 1				repérage Présence sur jugement personnel de l'opérateur de repérage
Combles	Vol 42 (combles cage 35)	Conduit air	Conduit en fibres-ciment	S82	Résalisation d'un sondage		S82 - 1				Présence sur jugement personnel de l'opérateur de repérage
Combles	Vol 44 (combles cage 27)	Conduit air	Rubans adhésifs	P27	Réalisation d'un prélevement		002HD0011 88 n°27 - 1 - 002HD0011 88 n°27 - 2	P27	Ruban adhésif avec poussières	Négatif	Négatif sur analyse
Combles	Vol 44 (combles cage 27) - Vol 43 (combles cage 23) - Vol 41 (combles cage31) - Vol 42 (combles cage 35)	Conduit air	Rubans adhésifs	P27 - S375 - S376 - S377	Sondage et extension de la zone homogène du prélèvement P27		002HD0011 88 n°27 - 1 - 002HD0011 88 n°27 - 2	P27	Ruban adhésif avec poussières	Négatif	Négatif sur analyse
Masse - toiture	Vol 45 (plan masse)	Conduit air	Conduit en fibres-ciment	S428	Résalisation d'un sondage		S428 - 1				Présence sur jugement personnel de l'opérateur de repérage







				Descriptif de l'action menée				Laboratoire			Conclusion
Plan	Localisation	Composant	Partie composant	Réf action	Observation	Précision loc.	Ref photo	Ref Prél.	Descriptif	Résultat	Conclusion
Masse - toiture	Vol 45 (plan masse)	Conduit air	Conduit en fibres-ciment	S428	Sondage et extension de la zone homogène du sondage S428		S428 - 1				Présence sur jugement personnel de l'opérateur de repérage
Masse - toiture	Vol 45 (plan masse)	Conduit eau	Conduit en fibres-ciment	S429	Résalisation d'un sondage	pénétration EP dans le sol	S429 - 1				Présence sur jugement personnel de l'opérateur de repérage

Grille de résultats du repérage des MPCA pour la catégorie : Façades

					Descriptif de l'action	on menée			Laboratoire		Conclusion
Plan	Localisation	Composant	Partie composant	Réf action	Observation	Précision loc.	Ref photo	Ref Prél.	Descriptif	Résultat	Conclusion
PC Cage 27	Vol 22 (PC RDC)	Menuiseries	Reprise	P13	Réalisation d'un		002HD0011	P13	Matériau compact gris +	Négatif	Négatif sur
			d'étanchéïté		prélevement		88 n°13 - 1		peinture		analyse
			blanche				-				
							002HD0011				
							88 n°13 - 2				
PC Cage 23	Vol 17 (PC RDC)	Menuiseries	Reprise	S191	Sondage et extension de		002HD0011	P13	Matériau compact gris +	Négatif	Négatif sur
			d'étanchéïté		la zone homogène du		88 n°13 - 1		peinture		analyse
			blanche		prélèvement P13		-				
							002HD0011				
							88 n°13 - 2				
PC Cage 31	Vol 27 (PC RDC)	Menuiseries	Reprise	S192	Sondage et extension de		002HD0011	P13	Matériau compact gris +	Négatif	Négatif sur
			d'étanchéïté		la zone homogène du		88 n°13 - 1		peinture		analyse
			blanche		prélèvement P13		-				
							002HD0011				
							88 n°13 - 2				
PC Cage 35	Vol 32 (PC RDC)	Menuiseries	Reprise	S193	Sondage et extension de		002HD0011	P13	Matériau compact gris +	Négatif	Négatif sur
			d'étanchéïté		la zone homogène du		88 n°13 - 1		peinture		analyse
			blanche		prélèvement P13		-				
							002HD0011				
							88 n°13 - 2				









					Descriptif de l'action	on menée			Laboratoire		Conclusion
Plan	Localisation	Composant	Partie composant	Réf action	Observation	Précision loc.	Ref photo	Ref Prél.	Descriptif	Résultat	Conclusion
Masse - toiture	Vol 45 (plan masse)	Murs	Enduits projetés	P35	Réalisation d'un prélevement	Rampe accès sous sol	002HD0011 88 n°35 - 1 - 002HD0011	P35	Enduit compact gris hétérogène	Négatif	Négatif sur analyse
Masse - toiture	Vol 45 (plan masse)	Murs	Enduits projetés	P35	Sondage et extension de la zone homogène du prélèvement P35	Rampe accès sous sol	88 n°35 - 2 002HD0011 88 n°35 - 1 - 002HD0011	P35	Enduit compact gris hétérogène	Négatif	Négatif sur analyse
Masse - toiture	Vol 45 (plan masse)	Murs	Enduit ciment (pots fleur)	P38	Réalisation d'un prélevement		88 n°35 - 2 002HD0011 88 n°38 - 1 - 002HD0011 88 n°38 - 2	P38	Enduit compact beige hétérogène	Négatif	Négatif sur analyse
Masse - toiture	Vol 45 (plan masse)	Murs	Enduit ciment (pots fleur)	P38	Sondage et extension de la zone homogène du prélèvement P38		002HD0011 88 n°38 - 1 - 002HD0011 88 n°38 - 2	P38	Enduit compact beige hétérogène	Négatif	Négatif sur analyse
Pignons	Vol 52 (pignon gauche)	Bardages	Plaques grise	P39	Réalisation d'un prélevement		002HD0011 88 n°39 - 1 - 002HD0011 88 n°39 - 2	P39	Matériau compact vert hétérogène	Négatif	Négatif sur analyse
Pignons	Vol 52 (pignon gauche)	Murs	Enduits projetés gris + peinture grise (soubassement)	P40	Réalisation d'un prélevement		002HD0011 88 n°40 - 1 - 002HD0011 88 n°40 - 2	P40	Enduit compact gris hétérogène + peinture	Négatif	Négatif sur analyse
Pignons	Vol 51 (pignon droit)	Murs	Enduits projetés gris + peinture grise (soubassement)	S407	Sondage et extension de la zone homogène du prélèvement P40		002HD0011 88 n°40 - 1 - 002HD0011 88 n°40 - 2	P40	Enduit compact gris hétérogène + peinture	Négatif	Négatif sur analyse









					Descriptif de l'action	on menée			Laboratoire		Conclusion
Plan	Localisation	Composant	Partie composant	Réf action	Observation	Précision loc.	Ref photo	Ref Prél.	Descriptif	Résultat	Conclusion
Façades avants	Vol 48 (Façade avant 31 et 35) - Vol 47 (Façade avant 23 et 27)	Murs	Enduits projetés gris + peinture grise (soubassement)	S410 - S411	Sondage et extension de la zone homogène du prélèvement P40		002HD0011 88 n°40 - 1 - 002HD0011 88 n°40 - 2	P40	Enduit compact gris hétérogène + peinture	Négatif	Négatif sur analyse
Façades arrières	Vol 50 (Façade arrière 23 et 27) - Vol 49 (Façade arrière 31 et 35)	Murs	Enduits projetés gris + peinture grise (soubassement)	S408 - S409	Sondage et extension de la zone homogène du prélèvement P40		002HD0011 88 n°40 - 1 - 002HD0011 88 n°40 - 2	P40	Enduit compact gris hétérogène + peinture	Négatif	Négatif sur analyse
Façades arrières	Vol 49 (Façade arrière 31 et 35)	Murs	Revêtement plastique épais (peinture)	P41	Réalisation d'un prélevement		002HD0011 88 n°41 - 1 - 002HD0011 88 n°41 - 2	P41	Revêtement souple blanc avec poussières + ragréage gris en vrac	Négatif	Négatif sur analyse
Façades arrières	Vol 50 (Façade arrière 23 et 27)	Murs	Revêtement plastique épais (peinture)	S412	Sondage et extension de la zone homogène du prélèvement P41		002HD0011 88 n°41 - 1 - 002HD0011 88 n°41 - 2	P41	Revêtement souple blanc avec poussières + ragréage gris en vrac	Négatif	Négatif sur analyse
Façades avants	Vol 47 (Façade avant 23 et 27) - Vol 48 (Façade avant 31 et 35)	Murs	Revêtement plastique épais (peinture)	S414 - S415	Sondage et extension de la zone homogène du prélèvement P41		002HD0011 88 n°41 - 1 - 002HD0011 88 n°41 - 2	P41	Revêtement souple blanc avec poussières + ragréage gris en vrac	Négatif	Négatif sur analyse
Pignons	Vol 51 (pignon droit)	Murs	Revêtement plastique épais (peinture)	S413	Sondage et extension de la zone homogène du prélèvement P41		002HD0011 88 n°41 - 1 - 002HD0011 88 n°41 - 2	P41	Revêtement souple blanc avec poussières + ragréage gris en vrac	Négatif	Négatif sur analyse
Façades arrières	Vol 49 (Façade arrière 31 et 35)	Murs	colle de faience	P42	Réalisation d'un prélevement		002HD0011 88 n°42 - 1 - 002HD0011 88 n°42 - 2	P42	Colle beige hétérogène + joint cassant + peinture + carrelage	Négatif	Négatif sur analyse









					Descriptif de l'action	on menée			Laboratoire		Conclusion
Plan	Localisation	Composant	Partie composant	Réf action	Observation	Précision loc.	Ref photo	Ref Prél.	Descriptif	Résultat	Conclusion
Façades arrières	Vol 50 (Façade arrière 23 et 27)	Murs	colle de faience	S416	Sondage et extension de la zone homogène du prélèvement P42		002HD0011 88 n°42 - 1 - 002HD0011 88 n°42 - 2	P42	Colle beige hétérogène + joint cassant + peinture + carrelage	Négatif	Négatif sur analyse
Façades avants	Vol 48 (Façade avant 31 et 35) - Vol 47 (Façade avant 23 et 27)	Murs	colle de faience	S417 - S418	Sondage et extension de la zone homogène du prélèvement P42		002HD0011 88 n°42 - 1 - 002HD0011 88 n°42 - 2	P42	Colle beige hétérogène + joint cassant + peinture + carrelage	Négatif	Négatif sur analyse
Façades arrières	Vol 49 (Façade arrière 31 et 35)	Murs	enduit gris bloc préfa	P43	Réalisation d'un prélevement		002HD0011 88 n°43 - 1 - 002HD0011 88 n°43 - 2	P43	Enduit compact gris hétérogène	Négatif	Négatif sur analyse
Façades arrières	Vol 50 (Façade arrière 23 et 27)	Murs	enduit gris bloc préfa	S419	Sondage et extension de la zone homogène du prélèvement P43		002HD0011 88 n°43 - 1 - 002HD0011 88 n°43 - 2	P43	Enduit compact gris hétérogène	Négatif	Négatif sur analyse
Façades avants	Vol 47 (Façade avant 23 et 27) - Vol 48 (Façade avant 31 et 35)	Murs	enduit gris bloc préfa	S420 - S421	Sondage et extension de la zone homogène du prélèvement P43		002HD0011 88 n°43 - 1 - 002HD0011 88 n°43 - 2	P43	Enduit compact gris hétérogène	Négatif	Négatif sur analyse
Pignons	Vol 51 (pignon droit)	Murs	Joint et dilatation entre blocs préfa	P44	Réalisation d'un prélevement		002HD0011 88 n°44 - 1 - 002HD0011 88 n°44 - 2	P44	Matériau compact gris + polystyrène expansé (billes)	Négatif	Négatif sur analyse
Pignons	Vol 51 (pignon droit)	Murs	Joint et dilatation entre blocs préfa	P44	Sondage et extension de la zone homogène du prélèvement P44		002HD0011 88 n°44 - 1 - 002HD0011 88 n°44 - 2	P44	Matériau compact gris + polystyrène expansé (billes)	Négatif	Négatif sur analyse









					Descriptif de l'action	on menée			Laboratoire		Conclusion
Plan	Localisation	Composant	Partie composant	Réf action	Observation	Précision loc.	Ref photo	Ref Prél.	Descriptif	Résultat	Conclusion
Façades avants	Vol 48 (Façade avant 31 et 35) - Vol 47 (Façade avant 23 et 27)	Murs	Joint et dilatation entre blocs préfa	S424 - S425	Sondage et extension de la zone homogène du prélèvement P44		002HD0011 88 n°44 - 1 - 002HD0011 88 n°44 - 2	P44	Matériau compact gris + polystyrène expansé (billes)	Négatif	Négatif sur analyse
Façades arrières	Vol 50 (Façade arrière 23 et 27) - Vol 49 (Façade arrière 31 et 35)	Murs	Joint et dilatation entre blocs préfa	S422 - S423	Sondage et extension de la zone homogène du prélèvement P44		002HD0011 88 n°44 - 1 - 002HD0011 88 n°44 - 2	P44	Matériau compact gris + polystyrène expansé (billes)	Négatif	Négatif sur analyse
Façades avants	Vol 47 (Façade avant 23 et 27)	Murs	sous face balcon	P45	Réalisation d'un prélevement		002HD0011 88 n°45 - 1 - 002HD0011 88 n°45 - 2	P45	Enduit compact gris hétérogène + peinture	Négatif	Négatif sur analyse
Façades avants	Vol 47 (Façade avant 23 et 27) - Vol 48 (Façade avant 31 et 35)	Murs	sous face balcon	P45 - S426	Sondage et extension de la zone homogène du prélèvement P45		002HD0011 88 n°45 - 1 - 002HD0011 88 n°45 - 2	P45	Enduit compact gris hétérogène + peinture	Négatif	Négatif sur analyse
Pignons	Vol 52 (pignon gauche)	Bardages		I1			11 - 1 - 11 -				impossible de voir les matériaux présent sous le bardage
Façades avants	Vol 47 (Façade avant 23 et 27)	Bardages	PVC	12			12 - 1				impossible de voir les matériaux présents sous le PVC sans dépose de celui-ci et sans accès chez les locataires.









					Descriptif de l'acti	on menée			Laboratoire		Conclusion
Plan	Localisation	Composant	Partie composant	Réf action	Observation	Précision loc.	Ref photo	Ref Prél.	Descriptif	Résultat	Conclusion
Façades avants	Vol 48 (Façade avant 31 et 35)	Bardages	PVC	12			12 - 1				impossible de voir les matériaux présents sous le PVC sans
											dépose de celui-ci et sans accès chez les locataires.
Pignons	Vol 51 (pignon droit)	Murs	Enduits projetés gris	P46	Réalisation d'un prélevement	sous peinture	002HD0011 88 n°46 - 1	P46	Enduit compact gris hétérogène + peinture	Négatif	Négatif sur analyse
Façades arrières	Vol 49 (Façade arrière 31 et 35)	Menuiseries	Reprise d'étanchéïté ciment	P47	Réalisation d'un prélevement		002HD0011 88 n°47 - 1 - 002HD0011 88 n°47 - 2	P47	Enduit compact gris + peinture	Négatif	Négatif sur analyse
Façades arrières	Vol 50 (Façade arrière 23 et 27)	Menuiseries	Reprise d'étanchéïté ciment	S427	Sondage et extension de la zone homogène du prélèvement P47		002HD0011 88 n°47 - 1 - 002HD0011 88 n°47 - 2	P47	Enduit compact gris + peinture	Négatif	Négatif sur analyse

Grille de résultats du repérage des MPCA pour la catégorie : Parois verticales intérieures et enduits

	Conclusion
Descriptif Résultat	Conclusion
it compact gris + Négatif peinture	Négatif sur analyse
	duit compact gris + Négatif







					Descriptif de l'action	on menée			Laboratoire		Conclusion
Plan	Localisation	Composant	Partie composant	Réf action	Observation	Précision loc.	Ref photo	Ref Prél.	Descriptif	Résultat	Conclusion
Sous sol 27	Vol 4 (dégagement) -	Murs et cloisons	Enduit ciment (joint	P1 - S1 -	Sondage et extension de		002HD0011	P1	Enduit compact gris +	Négatif	Négatif sur
	Vol 1 (VO 1) - Vol 2		parpaings)	S2 - S3	la zone homogène du		88 n°1 - 2 -		peinture		analyse
	(VO 2) - Vol 3 (local				prélèvement P1		002HD0011				
	technique)						88 n°1 - 1 -				
							002HD0011				
							88 n°1 - 3				
Sous sol 23	Vol 5 (VO 1) - Vol 7	Murs et cloisons	Enduit ciment (joint	S84 - S85	Sondage et extension de		002HD0011	P1	Enduit compact gris +	Négatif	Négatif sur
	(VO 2) - Vol 6 (local		parpaings)	- S86 -	la zone homogène du		88 n°1 - 2 -		peinture		analyse
	technique) - Vol 8			S87	prélèvement P1		002HD0011				
	(dégagement)						88 n°1 - 1 -				
							002HD0011				
							88 n°1 - 3				
Sous sol 31	Vol 9 (VO 1) - Vol 10	Murs et cloisons	Enduit ciment (joint	S88 - S89	Sondage et extension de		002HD0011	P1	Enduit compact gris +	Négatif	Négatif sur
	(VO 2) - Vol 11		parpaings)	- S90	la zone homogène du		88 n°1 - 2 -		peinture		analyse
	(dégagement)				prélèvement P1		002HD0011				
							88 n°1 - 1 -				
							002HD0011				
							88 n°1 - 3				
Sous sol 35	Vol 13 (VO 1) - Vol 14	Murs et cloisons	Enduit ciment (joint	S91 - S92	Sondage et extension de		002HD0011	P1	Enduit compact gris +	Négatif	Négatif sur
	(VO 2) - Vol 16		parpaings)	- S93	la zone homogène du		88 n°1 - 2 -		peinture		analyse
	(dégagement)				prélèvement P1		002HD0011				
							88 n°1 - 1 -				
							002HD0011				
							88 n°1 - 3				
Sous sol 27	Vol 1 (VO 1)	Murs et cloisons	Enduit ciment	P2	Réalisation d'un		002HD0011	P2	Enduit compact gris	Négatif	Négatif sur
			(béton banché		prélevement		88 n°2 - 1 -		hétérogène + peinture		analyse
			brut)				002HD0011				
							88 n°2 - 2 -				
							002HD0011				
							88 n°2 - 3				







					Descriptif de l'action	on menée			Laboratoire		Conclusion
Plan	Localisation	Composant	Partie composant	Réf action	Observation	Précision loc.	Ref photo	Ref Prél.	Descriptif	Résultat	Conclusion
Sous sol 27	Vol 4 (dégagement) -	Murs et cloisons	Enduit ciment	S4 - S5 -	Sondage et extension de		002HD0011	P2	Enduit compact gris	Négatif	Négatif sur
	Vol 2 (VO 2) - Vol 3		(béton banché	S9	la zone homogène du		88 n°2 - 1 -		hétérogène + peinture		analyse
	(local technique)		brut)		prélèvement P2		002HD0011				
							88 n°2 - 2 -				
							002HD0011				
0 100							88 n°2 - 3	- DO		h1/ (15	
Sous sol 23	Vol 5 (VO 1) - Vol 7	Murs et cloisons	Enduit ciment	S94 - S95	Sondage et extension de		002HD0011	P2	Enduit compact gris	Négatif	Négatif sur
	(VO 2) - Vol 8		(béton banché	- S96 -	la zone homogène du		88 n°2 - 1 -		hétérogène + peinture		analyse
	(dégagement) - Vol 6		brut)	S97 - S98	prélèvement P2		002HD0011				
	(local technique)			- S99			88 n°2 - 2 -				
							002HD0011				
							88 n°2 - 3	- Do		h1/ (15	
Sous sol 31	Vol 9 (VO 1) - Vol 10	Murs et cloisons	Enduit ciment	S100 -	Sondage et extension de		002HD0011	P2	Enduit compact gris	Négatif	Négatif sur
	(VO 2) - Vol 12 (local		(béton banché	S101 -	la zone homogène du		88 n°2 - 1 -		hétérogène + peinture		analyse
	technique) - Vol 11		brut)	S102 -	prélèvement P2		002HD0011				
	(dégagement)			S103			88 n°2 - 2 -				
							002HD0011				
0 105							88 n°2 - 3	- DO		N17 (15	
Sous sol 35	Vol 13 (VO 1) - Vol 14	Murs et cloisons	Enduit ciment	S104 -	Sondage et extension de		002HD0011	P2	Enduit compact gris	Négatif	Négatif sur
	(VO 2) - Vol 16		(béton banché	S105 -	la zone homogène du		88 n°2 - 1 -		hétérogène + peinture		analyse
	(dégagement)		brut)	S106 -	prélèvement P2		002HD0011				
				S107			88 n°2 - 2 -				
							002HD0011				
DC C 27	V 100 (D0 DD0)	Murs et cloisons		S59 - S60			88 n°2 - 3	P2		NI4 matif	h1/ //
PC Cage 27	Vol 22 (PC RDC) - Vol	IVIUIS ET CIOISONS	Enduit ciment	559 - 560	Sondage et extension de		002HD0011	PZ	Enduit compact gris	Négatif	Négatif sur
	23 (PC R+1)		(béton banché		la zone homogène du		88 n°2 - 1 -		hétérogène + peinture		analyse
			brut)		prélèvement P2		002HD0011				
							88 n°2 - 2 -				
							002HD0011				
PC Cogo 27	V-100 (DO D 4)	Mura at alaias :		P10	D (- F C H		88 n°2 - 3	P10	End of consequences	Nágotif	N17 45
PC Cage 27	Vol 23 (PC R+1)	Murs et cloisons	Enduit ciment +	PIU	Réalisation d'un		002HD0011	PIU	Enduit compact gris +	Négatif	Négatif sur
			enduit platreux +		prélevement		88 n°10 - 1		matériau beige + peinture		analyse
			peinture blanche				-				
							002HD0011				
							88 n°10 - 2				









					Descriptif de l'action	on menée			Laboratoire		Conclusion
Plan	Localisation	Composant	Partie composant	Réf action	Observation	Précision loc.	Ref photo	Ref Prél.	Descriptif	Résultat	Conclusion
PC Cage 27	Vol 22 (PC RDC) - Vol	Murs et cloisons	Enduit ciment +	S42 -	Sondage et extension de		002HD0011	P10	Enduit compact gris +	Négatif	Négatif sur
	24 (PC R+2) - Vol 25		enduit platreux +	S158 -	la zone homogène du		88 n°10 - 1		matériau beige + peinture		analyse
	(PC R+3) - Vol 26 (PC		peinture blanche	S159 -	prélèvement P10		-				
	R+4)			S160			002HD0011				
							88 n°10 - 2				
Sous sol 23	Vol 37 (esc)	Murs et cloisons	Enduit ciment +	S176	Sondage et extension de		002HD0011	P10	Enduit compact gris +	Négatif	Négatif sur
			enduit platreux +		la zone homogène du		88 n°10 - 1		matériau beige + peinture		analyse
			peinture blanche		prélèvement P10		-				
							002HD0011				
							88 n°10 - 2				
Sous sol 27	Vol 38 (esc)	Murs et cloisons	Enduit ciment +	S45	Sondage et extension de		002HD0011	P10	Enduit compact gris +	Négatif	Négatif sur
			enduit platreux +		la zone homogène du		88 n°10 - 1		matériau beige + peinture		analyse
			peinture blanche		prélèvement P10		-				
							002HD0011				
							88 n°10 - 2				
Sous sol 31	Vol 39 (esc)	Murs et cloisons	Enduit ciment +	S177	Sondage et extension de		002HD0011	P10	Enduit compact gris +	Négatif	Négatif sur
			enduit platreux +		la zone homogène du		88 n°10 - 1		matériau beige + peinture		analyse
			peinture blanche		prélèvement P10		-				
							002HD0011				
							88 n°10 - 2				
Sous sol 35	Vol 40 (esc)	Murs et cloisons	Enduit ciment +	S178	Sondage et extension de		002HD0011	P10	Enduit compact gris +	Négatif	Négatif sur
			enduit platreux +		la zone homogène du		88 n°10 - 1		matériau beige + peinture		analyse
			peinture blanche		prélèvement P10		-				
							002HD0011				
							88 n°10 - 2				
PC Cage 23	Vol 17 (PC RDC) - Vol	Murs et cloisons	Enduit ciment +	S166 -	Sondage et extension de		002HD0011	P10	Enduit compact gris +	Négatif	Négatif sur
	18 (PC R+1) - Vol 19		enduit platreux +	S167 -	la zone homogène du		88 n°10 - 1		matériau beige + peinture		analyse
	(PC R+2) - Vol 20 (PC		peinture blanche	S168 -	prélèvement P10		-				
	R+3) - Vol 21 (PC R+4)			S169 -			002HD0011				
				S170			88 n°10 - 2				
PC Cage 31	Vol 27 (PC RDC) - Vol	Murs et cloisons	Enduit ciment +	S161 -	Sondage et extension de		002HD0011	P10	Enduit compact gris +	Négatif	Négatif sur
	28 (PC R+1) - Vol 29		enduit platreux +	S162 -	la zone homogène du		88 n°10 - 1		matériau beige + peinture		analyse
	(PC R+2) - Vol 30 (PC		peinture blanche	S163 -	prélèvement P10		-				
	R+3) - Vol 31 (PC R+4)			S164 -			002HD0011				
				S165			88 n°10 - 2				









					Descriptif de l'action	on menée			Laboratoire		Conclusion
Plan	Localisation	Composant	Partie composant	Réf action	Observation	Précision loc.	Ref photo	Ref Prél.	Descriptif	Résultat	Conclusion
PC Cage 35	Vol 32 (PC RDC) - Vol	Murs et cloisons	Enduit ciment +	S171 -	Sondage et extension de		002HD0011	P10	Enduit compact gris +	Négatif	Négatif sur
	33 (PC R+1) - Vol 34		enduit platreux +	S172 -	la zone homogène du		88 n°10 - 1		matériau beige + peinture		analyse
	(PC R+2) - Vol 35 (PC		peinture blanche	S173 -	prélèvement P10		-				
	R+3) - Vol 36 (PC R+4)			S174 -			002HD0011				
				S175			88 n°10 - 2				
PC Cage 27	Vol 23 (PC R+1)	Murs et cloisons	Enduit ciment +	P11	Réalisation d'un		002HD0011	P11	Enduit compact gris +	Négatif	Négatif sur
			enduit platre +		prélevement		88 n°11 - 1		matériau beige + peinture		analyse
			peinture grise				-				
							002HD0011				
							88 n°11 - 2				
PC Cage 27	Vol 22 (PC RDC)	Murs et cloisons	Enduit ciment +	S43	Sondage et extension de		002HD0011	P11	Enduit compact gris +	Négatif	Négatif sur
			enduit platre +		la zone homogène du		88 n°11 - 1		matériau beige + peinture		analyse
			peinture grise		prélèvement P11		-				
							002HD0011				
							88 n°11 - 2				
Sous sol 23	Vol 37 (esc)	Murs et cloisons	Enduit ciment +	S185	Sondage et extension de		002HD0011	P11	Enduit compact gris +	Négatif	Négatif sur
			enduit platre +		la zone homogène du		88 n°11 - 1		matériau beige + peinture		analyse
			peinture grise		prélèvement P11		-				
							002HD0011				
							88 n°11 - 2				
Sous sol 27	Vol 38 (esc)	Murs et cloisons	Enduit ciment +	S44	Sondage et extension de		002HD0011	P11	Enduit compact gris +	Négatif	Négatif sur
			enduit platre +		la zone homogène du		88 n°11 - 1		matériau beige + peinture		analyse
			peinture grise		prélèvement P11		-				
							002HD0011				
							88 n°11 - 2				
Sous sol 31	Vol 39 (esc)	Murs et cloisons	Enduit ciment +	S186	Sondage et extension de		002HD0011	P11	Enduit compact gris +	Négatif	Négatif sur
			enduit platre +		la zone homogène du		88 n°11 - 1		matériau beige + peinture		analyse
			peinture grise		prélèvement P11		-				
							002HD0011				
							88 n°11 - 2				
Sous sol 35	Vol 40 (esc)	Murs et cloisons	Enduit ciment +	S187	Sondage et extension de		002HD0011	P11	Enduit compact gris +	Négatif	Négatif sur
			enduit platre +		la zone homogène du		88 n°11 - 1		matériau beige + peinture		analyse
			peinture grise		prélèvement P11		-				
							002HD0011				
							88 n°11 - 2				









					Descriptif de l'action	on menée			Laboratoire		Conclusion
Plan	Localisation	Composant	Partie composant	Réf action	Observation	Précision loc.	Ref photo	Ref Prél.	Descriptif	Résultat	Conclusion
PC Cage 23	Vol 18 (PC R+1) - Vol 17 (PC RDC)	Murs et cloisons	Enduit ciment + enduit platre + peinture grise	S179 - S180	Sondage et extension de la zone homogène du prélèvement P11		002HD0011 88 n°11 - 1 - 002HD0011	P11	Enduit compact gris + matériau beige + peinture	Négatif	Négatif sur analyse
PC Cage 31	Vol 28 (PC R+1) - Vol 27 (PC RDC)	Murs et cloisons	Enduit ciment + enduit platre + peinture grise	S181 - S182	Sondage et extension de la zone homogène du prélèvement P11		88 n°11 - 2 002HD0011 88 n°11 - 1	P11	Enduit compact gris + matériau beige + peinture	Négatif	Négatif sur analyse
PC Cage 35	Vol 33 (PC R+1) - Vol 32 (PC RDC)	Murs et cloisons	Enduit ciment + enduit platre + peinture grise	S183 - S184	Sondage et extension de la zone homogène du prélèvement P11		002HD0011 88 n°11 - 2 002HD0011 88 n°11 - 1 - 002HD0011	P11	Enduit compact gris + matériau beige + peinture	Négatif	Négatif sur analyse
PC Cage 27	Vol 22 (PC RDC)	Menuiseries	ensemble des joints d'étanchéité de la porte d'entrée	P12	Réalisation d'un prélevement		88 n°11 - 2 002HD0011 88 n°12 - 1 - 002HD0011	P12	Matériau souple gris avec poussières	Négatif	Négatif sur analyse
PC Cage 23	Vol 17 (PC RDC)	Menuiseries	ensemble des joints d'étanchéité de la porte d'entrée	S188	Sondage et extension de la zone homogène du prélèvement P12		88 n°12 - 2 002HD0011 88 n°12 - 1 - 002HD0011 88 n°12 - 2	P12	Matériau souple gris avec poussières	Négatif	Négatif sur analyse
PC Cage 31	Vol 27 (PC RDC)	Menuiseries	ensemble des joints d'étanchéité de la porte d'entrée	S189	Sondage et extension de la zone homogène du prélèvement P12		002HD0011 88 n°12 - 1 - 002HD0011 88 n°12 - 2	P12	Matériau souple gris avec poussières	Négatif	Négatif sur analyse
PC Cage 35	Vol 32 (PC RDC)	Menuiseries	ensemble des joints d'étanchéité de la porte d'entrée	S190	Sondage et extension de la zone homogène du prélèvement P12		002HD0011 88 n°12 - 1 - 002HD0011 88 n°12 - 2	P12	Matériau souple gris avec poussières	Négatif	Négatif sur analyse









					Descriptif de l'acti	on menée			Laboratoire		Conclusion
Plan	Localisation	Composant	Partie composant	Réf action	Observation	Précision loc.	Ref photo	Ref Prél.	Descriptif	Résultat	Conclusion
PC Cage 27	Vol 23 (PC R+1)	Murs et cloisons	Enduit ciment lissé + peinture gris	P18	Réalisation d'un prélevement	imitation plinthe	002HD0011 88 n°18 - 1 - 002HD0011 88 n°18 - 2	P18	Enduit compact gris hétérogène + matériau plâtreux blanc + peinture	Négatif	Négatif sur analyse
PC Cage 27	Vol 22 (PC RDC) - Vol 24 (PC R+2) - Vol 25 (PC R+3) - Vol 26 (PC R+4)	Murs et cloisons	Enduit ciment lissé + peinture gris	S54 - S257 - S258 - S259	Sondage et extension de la zone homogène du prélèvement P18	imitation plinthe	002HD0011 88 n°18 - 1 - 002HD0011 88 n°18 - 2	P18	Enduit compact gris hétérogène + matériau plâtreux blanc + peinture	Négatif	Négatif sur analyse
Sous sol 23	Vol 37 (esc)	Murs et cloisons	Enduit ciment lissé + peinture gris	S275	Sondage et extension de la zone homogène du prélèvement P18	imitation plinthe	002HD0011 88 n°18 - 1 - 002HD0011 88 n°18 - 2	P18	Enduit compact gris hétérogène + matériau plâtreux blanc + peinture	Négatif	Négatif sur analyse
Sous sol 27	Vol 38 (esc)	Murs et cloisons	Enduit ciment lissé + peinture gris	S55	Sondage et extension de la zone homogène du prélèvement P18	imitation plinthe	002HD0011 88 n°18 - 1 - 002HD0011 88 n°18 - 2	P18	Enduit compact gris hétérogène + matériau plâtreux blanc + peinture	Négatif	Négatif sur analyse
Sous sol 31	Vol 39 (esc)	Murs et cloisons	Enduit ciment lissé + peinture gris	S276	Sondage et extension de la zone homogène du prélèvement P18	imitation plinthe	002HD0011 88 n°18 - 1 - 002HD0011 88 n°18 - 2	P18	Enduit compact gris hétérogène + matériau plâtreux blanc + peinture	Négatif	Négatif sur analyse
Sous sol 35	Vol 40 (esc)	Murs et cloisons	Enduit ciment lissé + peinture gris	S277	Sondage et extension de la zone homogène du prélèvement P18	imitation plinthe	002HD0011 88 n°18 - 1 - 002HD0011 88 n°18 - 2	P18	Enduit compact gris hétérogène + matériau plâtreux blanc + peinture	Négatif	Négatif sur analyse
PC Cage 23	Vol 17 (PC RDC) - Vol 18 (PC R+1) - Vol 19 (PC R+2) - Vol 20 (PC R+3) - Vol 21 (PC R+4)	Murs et cloisons	Enduit ciment lissé + peinture gris	\$260 - \$261 - \$262 - \$263 - \$264	Sondage et extension de la zone homogène du prélèvement P18	imitation plinthe	002HD0011 88 n°18 - 1 - 002HD0011 88 n°18 - 2	P18	Enduit compact gris hétérogène + matériau plâtreux blanc + peinture	Négatif	Négatif sur analyse









					Descriptif de l'action	on menée			Laboratoire		Conclusion
Plan	Localisation	Composant	Partie composant	Réf action	Observation	Précision loc.	Ref photo	Ref Prél.	Descriptif	Résultat	Conclusion
PC Cage 31	Vol 27 (PC RDC) - Vol	Murs et cloisons	Enduit ciment lissé	S265 -	Sondage et extension de	imitation plinthe	002HD0011	P18	Enduit compact gris	Négatif	Négatif sur
	28 (PC R+1) - Vol 29		+ peinture gris	S266 -	la zone homogène du		88 n°18 - 1		hétérogène + matériau		analyse
	(PC R+2) - Vol 30 (PC			S267 -	prélèvement P18		-		plâtreux blanc + peinture		
	R+3) - Vol 31 (PC R+4)			S268 -			002HD0011				
				S269			88 n°18 - 2				
PC Cage 35	Vol 32 (PC RDC) - Vol	Murs et cloisons	Enduit ciment lissé	S270 -	Sondage et extension de	imitation plinthe	002HD0011	P18	Enduit compact gris	Négatif	Négatif sur
	33 (PC R+1) - Vol 34		+ peinture gris	S271 -	la zone homogène du		88 n°18 - 1		hétérogène + matériau		analyse
	(PC R+2) - Vol 35 (PC			S272 -	prélèvement P18		-		plâtreux blanc + peinture		
	R+3) - Vol 36 (PC R+4)			S273 -			002HD0011				
				S274			88 n°18 - 2				
PC Cage 27	Vol 22 (PC RDC)	Murs et cloisons	Enduit ciment +	P20	Réalisation d'un	cloisonnement	002HD0011	P20	Enduit compact gris	Négatif	Négatif sur
			enduit platre +		prélevement	brique gaine	88 n°20 - 1		hétérogène + peinture		analyse
			peinture			technique RDC	-				
							002HD0011				
							88 n°20 - 2				
PC Cage 27	Vol 22 (PC RDC)	Murs et cloisons	Enduit ciment +	P20	Sondage et extension de	cloisonnement	002HD0011	P20	Enduit compact gris	Négatif	Négatif sur
			enduit platre +		la zone homogène du	brique gaine	88 n°20 - 1		hétérogène + peinture		analyse
			peinture		prélèvement P20	technique RDC	-				
							002HD0011				
							88 n°20 - 2				
PC Cage 23	Vol 17 (PC RDC)	Murs et cloisons	Enduit ciment +	S301	Sondage et extension de	cloisonnement	002HD0011	P20	Enduit compact gris	Négatif	Négatif sur
			enduit platre +		la zone homogène du	brique gaine	88 n°20 - 1		hétérogène + peinture		analyse
			peinture		prélèvement P20	technique RDC	-				
							002HD0011				
PC Cage 31	Vol 27 (PC RDC)	Murs et cloisons	Enduit ciment +	S302	Sondage et extension de	cloisonnement	002HD0011	P20	Enduit compact gris	Négatif	Négatif sur
			enduit platre +		la zone homogène du	brique gaine	88 n°20 - 1		hétérogène + peinture		analyse
			peinture		prélèvement P20	technique RDC					
							002HD0011				
PC Cage 35	Vol 32 (PC RDC)	Murs et cloisons	Enduit ciment +	S303	Sondage et extension de	cloisonnement	002HD0011	P20	Enduit compact gris	Négatif	Négatif sur
			enduit platre +		la zone homogène du	brique gaine	88 n°20 - 1		hétérogène + peinture		analyse
			peinture		prélèvement P20	technique RDC	-				
							002HD0011				
							88 n°20 - 2				









					Descriptif de l'acti	on menée			Laboratoire		Conclusion
Plan	Localisation	Composant	Partie composant	Réf action	Observation	Précision loc.	Ref photo	Ref Prél.	Descriptif	Résultat	Conclusion
PC Cage 27	Vol 22 (PC RDC)	Murs et cloisons	Enduit ciment	P21	Réalisation d'un prélevement	Cloisonnement gaines technique RDC	002HD0011 88 n°21 - 1 - 002HD0011 88 n°21 - 2	P21	Enduit compact gris hétérogène	Négatif	Négatif sur analyse
PC Cage 27	Vol 22 (PC RDC)	Murs et cloisons	Enduit ciment	P21 - S58	Sondage et extension de la zone homogène du prélèvement P21	Cloisonnement gaines technique RDC	002HD0011 88 n°21 - 1 - 002HD0011 88 n°21 - 2	P21	Enduit compact gris hétérogène	Négatif	Négatif sur analyse
PC Cage 23	Vol 17 (PC RDC)	Murs et cloisons	Enduit ciment	S304	Sondage et extension de la zone homogène du prélèvement P21	Cloisonnement gaines technique RDC	002HD0011 88 n°21 - 1 - 002HD0011 88 n°21 - 2	P21	Enduit compact gris hétérogène	Négatif	Négatif sur analyse
PC Cage 31	Vol 27 (PC RDC)	Murs et cloisons	Enduit ciment	S305	Sondage et extension de la zone homogène du prélèvement P21	Cloisonnement gaines technique RDC	002HD0011 88 n°21 - 1 - 002HD0011 88 n°21 - 2	P21	Enduit compact gris hétérogène	Négatif	Négatif sur analyse
PC Cage 35	Vol 32 (PC RDC)	Murs et cloisons	Enduit ciment	S306	Sondage et extension de la zone homogène du prélèvement P21	Cloisonnement gaines technique RDC	002HD0011 88 n°21 - 1 - 002HD0011 88 n°21 - 2	P21	Enduit compact gris hétérogène	Négatif	Négatif sur analyse
PC Cage 27	Vol 23 (PC R+1)	Murs et cloisons	Enduit ciment	P22	Réalisation d'un prélevement	mur fond gaine technique	002HD0011 88 n°22 - 1 - 002HD0011 88 n°22 - 2	P22	Enduit gris en vrac hétérogène	Négatif	Négatif sur analyse
PC Cage 27	Vol 24 (PC R+2) - Vol 26 (PC R+4) - Vol 25 (PC R+3)	Murs et cloisons	Enduit ciment	\$307 - \$308 - \$309	Sondage et extension de la zone homogène du prélèvement P22	mur fond gaine technique	002HD0011 88 n°22 - 1 - 002HD0011 88 n°22 - 2	P22	Enduit gris en vrac hétérogène	Négatif	Négatif sur analyse









					Descriptif de l'acti	on menée			Laboratoire		Conclusion
Plan	Localisation	Composant	Partie composant	Réf action	Observation	Précision loc.	Ref photo	Ref Prél.	Descriptif	Résultat	Conclusion
PC Cage 23	Vol 19 (PC R+2) - Vol	Murs et cloisons	Enduit ciment	S310 -	Sondage et extension de	mur fond gaine	002HD0011	P22	Enduit gris en vrac	Négatif	Négatif sur
	18 (PC R+1) - Vol 20			S311 -	la zone homogène du	technique	88 n°22 - 1		hétérogène		analyse
	(PC R+3) - Vol 21 (PC			S312 -	prélèvement P22		-				
	R+4)			S313			002HD0011				
							88 n°22 - 2				
PC Cage 31	Vol 29 (PC R+2) - Vol	Murs et cloisons	Enduit ciment	S314 -	Sondage et extension de	mur fond gaine	002HD0011	P22	Enduit gris en vrac	Négatif	Négatif sur
	28 (PC R+1) - Vol 30			S315 -	la zone homogène du	technique	88 n°22 - 1		hétérogène		analyse
	(PC R+3) - Vol 31 (PC			S316 -	prélèvement P22		-				
	R+4)			S317			002HD0011				
							88 n°22 - 2				
PC Cage 35	Vol 34 (PC R+2) - Vol	Murs et cloisons	Enduit ciment	S318 -	Sondage et extension de	mur fond gaine	002HD0011	P22	Enduit gris en vrac	Négatif	Négatif sur
	33 (PC R+1) - Vol 35			S319 -	la zone homogène du	technique	88 n°22 - 1		hétérogène		analyse
	(PC R+3) - Vol 36 (PC			S320 -	prélèvement P22		-				
	R+4)			S321			002HD0011				
							88 n°22 - 2				
PC Cage 27	Vol 24 (PC R+2)	Murs et cloisons	Enduit ciment +	P24	Réalisation d'un		002HD0011	P24	Enduit gris en vrac	Négatif	Négatif sur
			peinture grise		prélevement		88 n°24 - 1		hétérogène + peinture		analyse
			(plinthe gaines				-				
			techniques)				002HD0011				
							88 n°24 - 2				
PC Cage 27	Vol 23 (PC R+1) - Vol	Murs et cloisons	Enduit ciment +	S62 -	Sondage et extension de		002HD0011	P24	Enduit gris en vrac	Négatif	Négatif sur
	26 (PC R+4) - Vol 25		peinture grise	S340 -	la zone homogène du		88 n°24 - 1		hétérogène + peinture		analyse
	(PC R+3)		(plinthe gaines	S341	prélèvement P24		-				
			techniques)				002HD0011				
							88 n°24 - 2				
PC Cage 23	Vol 19 (PC R+2) - Vol	Murs et cloisons	Enduit ciment +	S342 -	Sondage et extension de		002HD0011	P24	Enduit gris en vrac	Négatif	Négatif sur
	18 (PC R+1) - Vol 20		peinture grise	S343 -	la zone homogène du		88 n°24 - 1		hétérogène + peinture		analyse
	(PC R+3) - Vol 21 (PC		(plinthe gaines	S344 -	prélèvement P24		_				
	R+4)		techniques)	S345			002HD0011				
							88 n°24 - 2				
PC Cage 31	Vol 29 (PC R+2) - Vol	Murs et cloisons	Enduit ciment +	S346 -	Sondage et extension de		002HD0011	P24	Enduit gris en vrac	Négatif	Négatif sur
	28 (PC R+1) - Vol 30		peinture grise	S347 -	la zone homogène du		88 n°24 - 1		hétérogène + peinture		analyse
	(PC R+3) - Vol 31 (PC		(plinthe gaines	S348 -	prélèvement P24		-				
	R+4)		techniques)	S349			002HD0011				
							88 n°24 - 2				









Grille de résultats du repérage des MPCA pour la catégorie : Parois verticales intérieures et enduits

					Descriptif de l'acti	on menée			Laboratoire		Conclusion
Plan	Localisation	Composant	Partie composant	Réf action	Observation	Précision loc.	Ref photo	Ref Prél.	Descriptif	Résultat	Conclusion
PC Cage 35	Vol 34 (PC R+2) - Vol 33 (PC R+1) - Vol 35	Murs et cloisons	Enduit ciment + peinture grise	S350 - S351 -	Sondage et extension de la zone homogène du		002HD0011 88 n°24 - 1	P24	Enduit gris en vrac hétérogène + peinture	Négatif	Négatif sur analyse
	(PC R+3) - Vol 36 (PC R+4)		(plinthe gaines techniques)	S352 - S353	prélèvement P24		- 002HD0011 88 n°24 - 2				
PC Cage 27	Vol 23 (PC R+1)	Menuiseries	Mastic vitrier dur beige	P25	Réalisation d'un prélevement	menuiserie bois	002HD0011 88 n°25 - 1 - 002HD0011 88 n°25 - 2	P25	Matériau beige en vrac + peinture	Négatif	Négatif sur analyse
PC Cage 27	Vol 22 (PC RDC) - Vol 24 (PC R+2) - Vol 26 (PC R+4) - Vol 25 (PC R+3)	Menuiseries	Mastic vitrier dur beige	\$63 - \$354 - \$355 - \$356	Sondage et extension de la zone homogène du prélèvement P25	menuiserie bois	002HD0011 88 n°25 - 1 - 002HD0011 88 n°25 - 2	P25	Matériau beige en vrac + peinture	Négatif	Négatif sur analyse
PC Cage 23	Vol 17 (PC RDC) - Vol 18 (PC R+1) - Vol 19 (PC R+2) - Vol 21 (PC R+4) - Vol 20 (PC R+3)	Menuiseries	Mastic vitrier dur beige	\$357 - \$358 - \$359 - \$360 - \$361	Sondage et extension de la zone homogène du prélèvement P25	menuiserie bois	002HD0011 88 n°25 - 1 - 002HD0011 88 n°25 - 2	P25	Matériau beige en vrac + peinture	Négatif	Négatif sur analyse
PC Cage 31	Vol 27 (PC RDC) - Vol 29 (PC R+2) - Vol 28 (PC R+1) - Vol 31 (PC R+4) - Vol 30 (PC R+3)	Menuiseries	Mastic vitrier dur beige	\$362 - \$363 - \$364 - \$365 - \$366	Sondage et extension de la zone homogène du prélèvement P25	menuiserie bois	002HD0011 88 n°25 - 1 - 002HD0011 88 n°25 - 2	P25	Matériau beige en vrac + peinture	Négatif	Négatif sur analyse
PC Cage 35	Vol 32 (PC RDC) - Vol 34 (PC R+2) - Vol 33 (PC R+1) - Vol 36 (PC R+4) - Vol 35 (PC R+3)	Menuiseries	Mastic vitrier dur beige	\$367 - \$368 - \$369 - \$370 - \$371	Sondage et extension de la zone homogène du prélèvement P25	menuiserie bois	002HD0011 88 n°25 - 1 - 002HD0011 88 n°25 - 2		Matériau beige en vrac + peinture	Négatif	Négatif sur analyse
Combles	Vol 44 (combles cage 27)	Murs et cloisons	Enduit ciment	P28	Réalisation d'un prélevement	sur cheminée	002HD0011 88 n°28 - 1 - 002HD0011 88 n°28 - 2		Enduit compact gris hétérogène	Négatif	Négatif sur analyse









Grille de résultats du repérage des MPCA pour la catégorie : Parois verticales intérieures et enduits

					Descriptif de l'acti	on menée			Laboratoire		Conclusion
Plan	Localisation	Composant	Partie composant	Réf action	Observation	Précision loc.	Ref photo	Ref Prél.	Descriptif	Résultat	Conclusion
Combles	Vol 44 (combles cage 27) - Vol 42 (combles cage 35) - Vol 41 (combles cage31) - Vol 43 (combles cage 23)	Murs et cloisons	Enduit ciment	P28 - S378 - S379 - S380	Sondage et extension de la zone homogène du prélèvement P28	sur cheminée	002HD0011 88 n°28 - 1 - 002HD0011 88 n°28 - 2	P28	Enduit compact gris hétérogène	Négatif	Négatif sur analyse
Combles	Vol 44 (combles cage 27)	Murs et cloisons	Enduit de rebouchage platre autour conduit VMC	P29	Réalisation d'un prélevement		002HD0011 88 n°29 - 1 - 002HD0011 88 n°29 - 2	P29	Enduit plâtreux blanc	Négatif	Négatif sur analyse
Combles	Vol 44 (combles cage 27) - Vol 43 (combles cage 23) - Vol 41 (combles cage31) - Vol 42 (combles cage 35)	Murs et cloisons	Enduit de rebouchage platre autour conduit VMC	P29 - S381 - S382 - S383	Sondage et extension de la zone homogène du prélèvement P29		002HD0011 88 n°29 - 1 - 002HD0011 88 n°29 - 2	P29	Enduit plâtreux blanc	Négatif	Négatif sur analyse
PC Cage 35	Vol 35 (PC R+3)	Murs et cloisons	Enduit ciment + enduit platreux + peinture blanche	P31	Réalisation d'un prélevement		002HD0011 88 n°31 - 1 - 002HD0011 88 n°31 - 2	P31	Enduit compact gris + matériau plâtreux blanc + peinture	Négatif	Négatif sur analyse
PC Cage 35	Vol 36 (PC R+4) - Vol 33 (PC R+1) - Vol 34 (PC R+2) - Vol 32 (PC RDC)	Murs et cloisons	Enduit ciment + enduit platreux + peinture blanche	\$387 - \$388 - \$389 - \$390	Sondage et extension de la zone homogène du prélèvement P31		002HD0011 88 n°31 - 1 - 002HD0011 88 n°31 - 2	P31	Enduit compact gris + matériau plâtreux blanc + peinture	Négatif	Négatif sur analyse
Sous sol 31	Vol 39 (esc)	Murs et cloisons	Enduit ciment + enduit platreux + peinture blanche	S397	Sondage et extension de la zone homogène du prélèvement P31		002HD0011 88 n°31 - 1 - 002HD0011 88 n°31 - 2	P31	Enduit compact gris + matériau plâtreux blanc + peinture	Négatif	Négatif sur analyse









Grille de résultats du repérage des MPCA pour la catégorie : Parois verticales intérieures et enduits

				Descriptif de l'action menée Laboratoire				Conclusion			
Plan	Localisation	Composant	Partie composant	Réf action	Observation	Précision loc.	Ref photo	Ref Prél.	Descriptif	Résultat	Conclusion
Sous sol 35	Vol 40 (esc)	Murs et cloisons	Enduit ciment +	S391	Sondage et extension de		002HD0011	P31	Enduit compact gris +	Négatif	Négatif sur
			enduit platreux +		la zone homogène du		88 n°31 - 1		matériau plâtreux blanc +		analyse
			peinture blanche		prélèvement P31		-		peinture		
							002HD0011				
							88 n°31 - 2				
PC Cage 31	Vol 30 (PC R+3) - Vol	Murs et cloisons	Enduit ciment +	S392 -	Sondage et extension de		002HD0011	P31	Enduit compact gris +	Négatif	Négatif sur
	31 (PC R+4) - Vol 29		enduit platreux +	S393 -	la zone homogène du		88 n°31 - 1		matériau plâtreux blanc +		analyse
	(PC R+2) - Vol 28 (PC		peinture blanche	S394 -	prélèvement P31		-		peinture		
	R+1) - Vol 27 (PC			S395 -			002HD0011				
	RDC)			S396			88 n°31 - 2				

Grille de résultats du repérage des MPCA pour la catégorie : Plafond et faux-plafonds

					Descriptif de l'acti	on menée			Laboratoire		Conclusion
Plan	Localisation	Composant	Partie composant	Réf action	Observation	Précision loc.	Ref photo	Ref Prél.	Descriptif	Résultat	Conclusion
Sous sol 27	Vol 1 (VO 1)	Faux plafonds	Fibralith (enduit entre panneaux)	P4	Réalisation d'un prélevement	fibralith la plus récente (bois + polystyrène)	002HD0011 88 n°4 - 2 - 002HD0011 88 n°4 - 1 - 002HD0011	P4	Bois en lamelles avec liant + matériau plâtreux blanc + peinture + polystyrène expansé (billes)	Négatif	Négatif sur analyse
Sous sol 27	Vol 2 (VO 2) - Vol 4 (dégagement)	Faux plafonds	Fibralith (enduit entre panneaux)	S10 - S11	Sondage et extension de la zone homogène du	fibralith la plus récente (bois +	88 n°4 - 3 002HD0011 88 n°4 - 2 -	P4	Bois en lamelles avec liant + matériau plâtreux blanc +	Négatif	Négatif sur analyse
	(degagomont)		Sino parificadaxy		prélèvement P4	polystyrène)	002HD0011 88 n°4 - 1 - 002HD0011 88 n°4 - 3		peinture + polystyrène expansé (billes)		analyse
Sous sol 23	Vol 5 (VO 1) - Vol 7 (VO 2) - Vol 8 (dégagement)	Faux plafonds	Fibralith (enduit entre panneaux)	S119 - S120 - S122	Sondage et extension de la zone homogène du prélèvement P4	fibralith la plus récente (bois + polystyrène)	002HD0011 88 n°4 - 2 - 002HD0011 88 n°4 - 1 - 002HD0011 88 n°4 - 3	P4	Bois en lamelles avec liant + matériau plâtreux blanc + peinture + polystyrène expansé (billes)	Négatif	Négatif sur analyse







					Descriptif de l'action	on menée			Laboratoire		Conclusion
Plan	Localisation	Composant	Partie composant	Réf action	Observation	Précision loc.	Ref photo	Ref Prél.	Descriptif	Résultat	Conclusion
Sous sol 31	Vol 9 (VO 1) - Vol 10 (VO 2) - Vol 11 (dégagement)	Faux plafonds	Fibralith (enduit entre panneaux)	S123 - S124 - S125	Sondage et extension de la zone homogène du prélèvement P4	fibralith la plus récente (bois + polystyrène)	002HD0011 88 n°4 - 2 - 002HD0011 88 n°4 - 1 - 002HD0011 88 n°4 - 3	P4	Bois en lamelles avec liant + matériau plâtreux blanc + peinture + polystyrène expansé (billes)	Négatif	Négatif sur analyse
Sous sol 35	Vol 13 (VO 1) - Vol 14 (VO 2) - Vol 16 (dégagement)	Faux plafonds	Fibralith (enduit entre panneaux)	S126 - S127 - S128	Sondage et extension de la zone homogène du prélèvement P4	fibralith la plus récente (bois + polystyrène)	002HD0011 88 n°4 - 2 - 002HD0011 88 n°4 - 1 - 002HD0011 88 n°4 - 3	P4	Bois en lamelles avec liant + matériau plâtreux blanc + peinture + polystyrène expansé (billes)	Négatif	Négatif sur analyse
Sous sol 27	Vol 4 (dégagement)	Faux plafonds	fibralith ancienne (sous fibralith actuel)	P6	Réalisation d'un prélevement	bois + enduit pulvérulant	002HD0011 88 n°6 - 1 - 002HD0011 88 n°6 - 2	P6	Bois en lamelles avec liant + peinture	Négatif	Négatif sur analyse
Sous sol 27	Vol 4 (dégagement) - Vol 2 (VO 2) - Vol 1 (VO 1)	Faux plafonds	fibralith ancienne (sous fibralith actuel)	P6 - S12 - S13	Sondage et extension de la zone homogène du prélèvement P6	bois + enduit pulvérulant	002HD0011 88 n°6 - 1 - 002HD0011 88 n°6 - 2	P6	Bois en lamelles avec liant + peinture	Négatif	Négatif sur analyse
Sous sol 23	Vol 8 (dégagement) - Vol 7 (VO 2) - Vol 5 (VO 1)	Faux plafonds	fibralith ancienne (sous fibralith actuel)	S132 - S133 - S134	Sondage et extension de la zone homogène du prélèvement P6	bois + enduit pulvérulant	002HD0011 88 n°6 - 1 - 002HD0011 88 n°6 - 2	P6	Bois en lamelles avec liant + peinture	Négatif	Négatif sur analyse
Sous sol 31	Vol 9 (VO 1) - Vol 10 (VO 2) - Vol 11 (dégagement)	Faux plafonds	fibralith ancienne (sous fibralith actuel)	S135 - S136 - S137	Sondage et extension de la zone homogène du prélèvement P6	bois + enduit pulvérulant	002HD0011 88 n°6 - 1 - 002HD0011 88 n°6 - 2	P6	Bois en lamelles avec liant + peinture	Négatif	Négatif sur analyse
Sous sol 35	Vol 16 (dégagement) - Vol 14 (VO 2) - Vol 13 (VO 1)	Faux plafonds	fibralith ancienne (sous fibralith actuel)	S138 - S139 - S140	Sondage et extension de la zone homogène du prélèvement P6	bois + enduit pulvérulant	002HD0011 88 n°6 - 1 - 002HD0011 88 n°6 - 2	P6	Bois en lamelles avec liant + peinture	Négatif	Négatif sur analyse







					Descriptif de l'action	on menée			Laboratoire		Conclusion
Plan	Localisation	Composant	Partie composant	Réf action	Observation	Précision loc.	Ref photo	Ref Prél.	Descriptif	Résultat	Conclusion
Sous sol 27	Vol 4 (dégagement)	Plafonds	Enduit ciment + peinture	P7	Réalisation d'un prélevement	sous face escalier	002HD0011 88 n°7 - 1 - 002HD0011 88 n°7 - 2	P7	Enduit compact gris hétérogène + peinture	Négatif	Négatif sur analyse
Sous sol 23	Vol 8 (dégagement)	Plafonds	Enduit ciment + peinture	S141	Sondage et extension de la zone homogène du prélèvement P7	sous face escalier	002HD0011 88 n°7 - 1 - 002HD0011 88 n°7 - 2	P7	Enduit compact gris hétérogène + peinture	Négatif	Négatif sur analyse
Sous sol 31	Vol 11 (dégagement)	Plafonds	Enduit ciment + peinture	S142	Sondage et extension de la zone homogène du prélèvement P7	sous face escalier	002HD0011 88 n°7 - 1 - 002HD0011 88 n°7 - 2	P7	Enduit compact gris hétérogène + peinture	Négatif	Négatif sur analyse
Sous sol 35	Vol 16 (dégagement)	Plafonds	Enduit ciment + peinture	S143	Sondage et extension de la zone homogène du prélèvement P7	sous face escalier	002HD0011 88 n°7 - 1 - 002HD0011 88 n°7 - 2	P7	Enduit compact gris hétérogène + peinture	Négatif	Négatif sur analyse
Sous sol 27	Vol 3 (local technique)	Plafonds	Enduit ciment	P8	Réalisation d'un prélevement	Plafond brut	002HD0011 88 n°8 - 1 - 002HD0011 88 n°8 - 2	P8	Enduit compact gris hétérogène	Négatif	Négatif sur analyse
Sous sol 27	Vol 4 (dégagement)	Plafonds	Enduit ciment	S39	Sondage et extension de la zone homogène du prélèvement P8	Plafond brut	002HD0011 88 n°8 - 1 - 002HD0011 88 n°8 - 2	P8	Enduit compact gris hétérogène	Négatif	Négatif sur analyse
Sous sol 23	Vol 8 (dégagement) - Vol 6 (local technique)	Plafonds	Enduit ciment	S144 - S145	Sondage et extension de la zone homogène du prélèvement P8	Plafond brut	002HD0011 88 n°8 - 1 - 002HD0011 88 n°8 - 2	P8	Enduit compact gris hétérogène	Négatif	Négatif sur analyse
Sous sol 31	Vol 12 (local technique) - Vol 11 (dégagement)	Plafonds	Enduit ciment	S146 - S147	Sondage et extension de la zone homogène du prélèvement P8	Plafond brut	002HD0011 88 n°8 - 1 - 002HD0011 88 n°8 - 2	P8	Enduit compact gris hétérogène	Négatif	Négatif sur analyse







					Descriptif de l'acti	on menée			Laboratoire		Conclusion
Plan	Localisation	Composant	Partie composant	Réf action	Observation	Précision loc.	Ref photo	Ref Prél.	Descriptif	Résultat	Conclusion
Sous sol 27	Vol 2 (VO 2)	Faux plafonds	Plots MAP entre 2 couches fibralith	P9	Réalisation d'un prélevement		002HD0011 88 n°9 - 1 - 002HD0011 88 n°9 - 2	P9	Enduit compact beige + peinture	Négatif	Négatif sur analyse
Sous sol 27	Vol 3 (local technique) - Vol 1 (VO 1)	Faux plafonds	Plots MAP entre 2 couches fibralith	S40 - S41	Sondage et extension de la zone homogène du prélèvement P9		002HD0011 88 n°9 - 1 - 002HD0011 88 n°9 - 2	P9	Enduit compact beige + peinture	Négatif	Négatif sur analyse
Sous sol 23	Vol 8 (dégagement) - Vol 5 (VO 1) - Vol 7 (VO 2)	Faux plafonds	Plots MAP entre 2 couches fibralith	S148 - S149 - S150	Sondage et extension de la zone homogène du prélèvement P9		002HD0011 88 n°9 - 1 - 002HD0011 88 n°9 - 2		Enduit compact beige + peinture	Négatif	Négatif sur analyse
Sous sol 31	Vol 9 (VO 1) - Vol 10 (VO 2) - Vol 11 (dégagement)	Faux plafonds	Plots MAP entre 2 couches fibralith	S151 - S152 - S153 - S154	Sondage et extension de la zone homogène du prélèvement P9		002HD0011 88 n°9 - 1 - 002HD0011 88 n°9 - 2		Enduit compact beige + peinture	Négatif	Négatif sur analyse
Sous sol 35	Vol 14 (VO 2) - Vol 13 (VO 1) - Vol 16 (dégagement)	Faux plafonds	Plots MAP entre 2 couches fibralith	S155 - S156 - S157	Sondage et extension de la zone homogène du prélèvement P9		002HD0011 88 n°9 - 1 - 002HD0011 88 n°9 - 2		Enduit compact beige + peinture	Négatif	Négatif sur analyse
PC Cage 27	Vol 23 (PC R+1)	Plafonds	Enduit plâtre	P14	Réalisation d'un prélevement	sous face escalier + palier	002HD0011 88 n°14 - 1 - 002HD0011 88 n°14 - 2		Enduit gris en vrac + matériau plâtreux blanc + peinture	Négatif	Négatif sur analyse
PC Cage 27	Vol 22 (PC RDC) - Vol 24 (PC R+2) - Vol 25 (PC R+3)	Plafonds	Enduit plâtre	S47 - S194 - S195	Sondage et extension de la zone homogène du prélèvement P14	sous face escalier + palier	002HD0011 88 n°14 - 1 - 002HD0011 88 n°14 - 2		Enduit gris en vrac + matériau plâtreux blanc + peinture	Négatif	Négatif sur analyse
Sous sol 23	Vol 37 (esc)	Plafonds	Enduit plâtre	S208	Sondage et extension de la zone homogène du prélèvement P14	sous face escalier + palier	002HD0011 88 n°14 - 1 - 002HD0011 88 n°14 - 2	P14	Enduit gris en vrac + matériau plâtreux blanc + peinture	Négatif	Négatif sur analyse









					Descriptif de l'acti	on menée			Laboratoire		Conclusion
Plan	Localisation	Composant	Partie composant	Réf action	Observation	Précision loc.	Ref photo	Ref Prél.	Descriptif	Résultat	Conclusion
Sous sol 27	Vol 38 (esc)	Plafonds	Enduit plâtre	S48	Sondage et extension de la zone homogène du prélèvement P14	sous face escalier + palier	002HD0011 88 n°14 - 1 - 002HD0011 88 n°14 - 2	P14	Enduit gris en vrac + matériau plâtreux blanc + peinture	Négatif	Négatif sur analyse
Sous sol 31	Vol 39 (esc)	Plafonds	Enduit plâtre	S209	Sondage et extension de la zone homogène du prélèvement P14	sous face escalier + palier	002HD0011 88 n°14 - 1 - 002HD0011 88 n°14 - 2	P14	Enduit gris en vrac + matériau plâtreux blanc + peinture	Négatif	Négatif sur analyse
Sous sol 35	Vol 40 (esc)	Plafonds	Enduit plâtre	S210	Sondage et extension de la zone homogène du prélèvement P14	sous face escalier + palier	002HD0011 88 n°14 - 1 - 002HD0011 88 n°14 - 2	P14	Enduit gris en vrac + matériau plâtreux blanc + peinture	Négatif	Négatif sur analyse
PC Cage 23	Vol 17 (PC RDC) - Vol 18 (PC R+1) - Vol 19 (PC R+2) - Vol 20 (PC R+3)	Plafonds	Enduit plâtre	S196 - S197 - S198 - S199	Sondage et extension de la zone homogène du prélèvement P14	sous face escalier + palier	002HD0011 88 n°14 - 1 - 002HD0011 88 n°14 - 2	P14	Enduit gris en vrac + matériau plâtreux blanc + peinture	Négatif	Négatif sur analyse
PC Cage 31	Vol 27 (PC RDC) - Vol 28 (PC R+1) - Vol 29 (PC R+2) - Vol 30 (PC R+3)	Plafonds	Enduit plâtre	\$200 - \$201 - \$202 - \$203	Sondage et extension de la zone homogène du prélèvement P14	sous face escalier + palier	002HD0011 88 n°14 - 1 - 002HD0011 88 n°14 - 2	P14	Enduit gris en vrac + matériau plâtreux blanc + peinture	Négatif	Négatif sur analyse
PC Cage 35	Vol 32 (PC RDC) - Vol 33 (PC R+1) - Vol 34 (PC R+2) - Vol 35 (PC R+3)	Plafonds	Enduit plâtre	\$204 - \$205 - \$206 - \$207	Sondage et extension de la zone homogène du prélèvement P14	sous face escalier + palier	002HD0011 88 n°14 - 1 - 002HD0011 88 n°14 - 2	P14	Enduit gris en vrac + matériau plâtreux blanc + peinture	Négatif	Négatif sur analyse
PC Cage 27	Vol 22 (PC RDC)	Faux plafonds	bois	S49			S49 - 1				Materiau ne contenant pas d'amiante par nature







					Descriptif de l'acti	on menée			Laboratoire		Conclusion
Plan	Localisation	Composant	Partie composant	Réf action	Observation	Précision loc.	Ref photo	Ref Prél.	Descriptif	Résultat	Conclusion
PC Cage 23	Vol 17 (PC RDC)	Faux plafonds	bois	S49			S49 - 1				Materiau ne contenant pas d'amiante par nature
PC Cage 31	Vol 27 (PC RDC)	Faux plafonds	bois	S49			S49 - 1				Materiau ne contenant pas d'amiante par nature
PC Cage 35	Vol 32 (PC RDC)	Faux plafonds	bois	S49			S49 - 1				Materiau ne contenant pas d'amiante par nature
PC Cage 27	Vol 22 (PC RDC)	Faux plafonds	Joints panneau / plaques	P15	Réalisation d'un prélevement	Plafond placoplatre	002HD0011 88 n°15 - 1 - 002HD0011 88 n°15 - 2	P15	Enduit plâtreux blanc avec couche cartonnée + peinture	Négatif	Négatif sur analyse
PC Cage 23	Vol 17 (PC RDC)	Faux plafonds	Joints panneau / plaques	S211	Sondage et extension de la zone homogène du prélèvement P15	Plafond placoplatre	002HD0011 88 n°15 - 1 - 002HD0011 88 n°15 - 2	P15	Enduit plâtreux blanc avec couche cartonnée + peinture	Négatif	Négatif sur analyse
PC Cage 31	Vol 27 (PC RDC)	Faux plafonds	Joints panneau / plaques	S212	Sondage et extension de la zone homogène du prélèvement P15	Plafond placoplatre	002HD0011 88 n°15 - 1 - 002HD0011 88 n°15 - 2	P15	Enduit plâtreux blanc avec couche cartonnée + peinture	Négatif	Négatif sur analyse
PC Cage 35	Vol 32 (PC RDC)	Faux plafonds	Joints panneau / plaques	S213	Sondage et extension de la zone homogène du prélèvement P15	Plafond placoplatre	002HD0011 88 n°15 - 1 - 002HD0011 88 n°15 - 2	P15	Enduit plâtreux blanc avec couche cartonnée + peinture	Négatif	Négatif sur analyse







					Descriptif de l'acti	on menée			Laboratoire		Conclusion
Plan	Localisation	Composant	Partie composant	Réf action	Observation	Précision loc.	Ref photo	Ref Prél.	Descriptif	Résultat	Conclusion
PC Cage 27	Vol 26 (PC R+4)	Plafonds	Enduit plâtre	P26	Réalisation d'un prélevement	Plafond dernier étage	002HD0011 88 n°26 - 1 - 002HD0011 88 n°26 - 2	P26	Enduit gris en vrac hétérogène + peinture	Négatif	Négatif sur analyse
PC Cage 23	Vol 21 (PC R+4)	Plafonds	Enduit plâtre	S372	Sondage et extension de la zone homogène du prélèvement P26	Plafond dernier étage	002HD0011 88 n°26 - 1 - 002HD0011 88 n°26 - 2	P26	Enduit gris en vrac hétérogène + peinture	Négatif	Négatif sur analyse
PC Cage 31	Vol 31 (PC R+4)	Plafonds	Enduit plâtre	S373	Sondage et extension de la zone homogène du prélèvement P26	Plafond dernier étage	002HD0011 88 n°26 - 1 - 002HD0011 88 n°26 - 2	P26	Enduit gris en vrac hétérogène + peinture	Négatif	Négatif sur analyse
PC Cage 35	Vol 36 (PC R+4)	Plafonds	Enduit plâtre	S374	Sondage et extension de la zone homogène du prélèvement P26	Plafond dernier étage	002HD0011 88 n°26 - 1 - 002HD0011 88 n°26 - 2		Enduit gris en vrac hétérogène + peinture	Négatif	Négatif sur analyse
PC Cage 35	Vol 35 (PC R+3)	Plafonds	Enduit plâtre	P32	Réalisation d'un prélevement	sous face escalier + palier	002HD0011 88 n°32 - 1 - 002HD0011 88 n°32 - 2		Enduit compact gris hétérogène + toile fibreuse blanche + peinture	Négatif	Négatif sur analyse
PC Cage 35	Vol 33 (PC R+1) - Vol 34 (PC R+2) - Vol 32 (PC RDC)	Plafonds	Enduit plâtre	S398 - S399 - S400	Sondage et extension de la zone homogène du prélèvement P32	sous face escalier + palier	002HD0011 88 n°32 - 1 - 002HD0011 88 n°32 - 2	P32	Enduit compact gris hétérogène + toile fibreuse blanche + peinture	Négatif	Négatif sur analyse
Sous sol 31	Vol 39 (esc)	Plafonds	Enduit plâtre	S405	Sondage et extension de la zone homogène du prélèvement P32	sous face escalier + palier	002HD0011 88 n°32 - 1 - 002HD0011 88 n°32 - 2	P32	Enduit compact gris hétérogène + toile fibreuse blanche + peinture	Négatif	Négatif sur analyse









					Descriptif de l'acti	on menée		Laboratoire			Conclusion
Plan	Localisation	Composant	Partie composant	Réf action	Observation	Précision loc.	Ref photo	Ref Prél.	Descriptif	Résultat	Conclusion
Sous sol 35	Vol 40 (esc)	Plafonds	Enduit plâtre	S406	Sondage et extension de la zone homogène du prélèvement P32	sous face escalier + palier	002HD0011 88 n°32 - 1 - 002HD0011 88 n°32 - 2	P32	Enduit compact gris hétérogène + toile fibreuse blanche + peinture	Négatif	Négatif sur analyse
PC Cage 31	Vol 30 (PC R+3) - Vol 28 (PC R+1) - Vol 29 (PC R+2) - Vol 27 (PC RDC)	Plafonds	Enduit plâtre	S401 - S402 - S403 - S404	Sondage et extension de la zone homogène du prélèvement P32	sous face escalier + palier	002HD0011 88 n°32 - 1 - 002HD0011 88 n°32 - 2	P32	Enduit compact gris hétérogène + toile fibreuse blanche + peinture	Négatif	Négatif sur analyse

Grille de résultats du repérage des MPCA pour la catégorie : Revêtement de sol

					Descriptif de l'acti	on menée			Laboratoire		Conclusion
Plan	Localisation	Composant	Partie composant	Réf action	Observation	Précision loc.	Ref photo	Ref Prél.	Descriptif	Résultat	Conclusion
Sous sol 27	Vol 2 (VO 2)	Revêtement de sol	Chappe maigre (base ciment)	P3	Réalisation d'un prélevement		002HD0011 88 n°3 - 2 - 002HD0011 88 n°3 - 1 - 002HD0011	P3	Matériau compact gris hétérogène	Négatif	Négatif sur analyse
Sous sol 27	Vol 1 (VO 1) - Vol 3 (local technique) - Vol 4 (dégagement)	Revêtement de sol	Chappe maigre (base ciment)	S6 - S7 - S8	Sondage et extension de la zone homogène du prélèvement P3		88 n°3 - 3 002HD0011 88 n°3 - 2 - 002HD0011 88 n°3 - 1 - 002HD0011 88 n°3 - 3	P3	Matériau compact gris hétérogène	Négatif	Négatif sur analyse
Sous sol 23	Vol 5 (VO 1) - Vol 7 (VO 2) - Vol 8 (dégagement) - Vol 6 (local technique)	Revêtement de sol	Chappe maigre (base ciment)	S108 - S109 - S110 - S111	Sondage et extension de la zone homogène du prélèvement P3		002HD0011 88 n°3 - 2 - 002HD0011 88 n°3 - 1 - 002HD0011 88 n°3 - 3	P3	Matériau compact gris hétérogène	Négatif	Négatif sur analyse









					Descriptif de l'action	on menée			Laboratoire		Conclusion
Plan	Localisation	Composant	Partie composant	Réf action	Observation	Précision loc.	Ref photo	Ref Prél.	Descriptif	Résultat	Conclusion
Sous sol 31	Vol 9 (VO 1) - Vol 10 (VO 2) - Vol 11 (dégagement) - Vol 12 (local technique)	Revêtement de sol	Chappe maigre (base ciment)	S112 - S113 - S114 - S115	Sondage et extension de la zone homogène du prélèvement P3		002HD0011 88 n°3 - 2 - 002HD0011 88 n°3 - 1 - 002HD0011 88 n°3 - 3	P3	Matériau compact gris hétérogène	Négatif	Négatif sur analyse
Sous sol 35	Vol 13 (VO 1) - Vol 14 (VO 2) - Vol 16 (dégagement)	Revêtement de sol	Chappe maigre (base ciment)	S116 - S117 - S118	Sondage et extension de la zone homogène du prélèvement P3		002HD0011 88 n°3 - 2 - 002HD0011 88 n°3 - 1 - 002HD0011 88 n°3 - 3	P3	Matériau compact gris hétérogène	Négatif	Négatif sur analyse
PC Cage 27	Vol 23 (PC R+1)	Revêtement de sol	Colles de plaque de marbre + enduit contremarche escalier	P16	Réalisation d'un prélevement		002HD0011 88 n°16 - 1 - 002HD0011 88 n°16 - 2	P16	Enduit compact gris hétérogène + peinture	Négatif	Négatif sur analyse
PC Cage 27	Vol 22 (PC RDC) - Vol 24 (PC R+2) - Vol 26 (PC R+4) - Vol 25 (PC R+3)	Revêtement de sol	Colles de plaque de marbre + enduit contremarche escalier	S50 - S214 - S215 - S216	Sondage et extension de la zone homogène du prélèvement P16		002HD0011 88 n°16 - 1 - 002HD0011 88 n°16 - 2	P16	Enduit compact gris hétérogène + peinture	Négatif	Négatif sur analyse
Sous sol 23	Vol 37 (esc)	Revêtement de sol	Colles de plaque de marbre + enduit contremarche escalier	S233	Sondage et extension de la zone homogène du prélèvement P16		002HD0011 88 n°16 - 1 - 002HD0011 88 n°16 - 2	P16	Enduit compact gris hétérogène + peinture	Négatif	Négatif sur analyse
Sous sol 27	Vol 38 (esc)	Revêtement de sol	Colles de plaque de marbre + enduit contremarche escalier	S51	Sondage et extension de la zone homogène du prélèvement P16		002HD0011 88 n°16 - 1 - 002HD0011 88 n°16 - 2	P16	Enduit compact gris hétérogène + peinture	Négatif	Négatif sur analyse







					Descriptif de l'action	on menée			Laboratoire		Conclusion
Plan	Localisation	Composant	Partie composant	Réf action	Observation	Précision loc.	Ref photo	Ref Prél.	Descriptif	Résultat	Conclusion
Sous sol 31	Vol 39 (esc)	Revêtement de sol	Colles de plaque de marbre + enduit contremarche escalier	S234	Sondage et extension de la zone homogène du prélèvement P16		002HD0011 88 n°16 - 1 - 002HD0011 88 n°16 - 2	P16	Enduit compact gris hétérogène + peinture	Négatif	Négatif sur analyse
Sous sol 35	Vol 40 (esc)	Revêtement de sol	Colles de plaque de marbre + enduit contremarche escalier	S235	Sondage et extension de la zone homogène du prélèvement P16		002HD0011 88 n°16 - 1 - 002HD0011 88 n°16 - 2	P16	Enduit compact gris hétérogène + peinture	Négatif	Négatif sur analyse
PC Cage 23	Vol 17 (PC RDC) - Vol 19 (PC R+2) - Vol 18 (PC R+1) - Vol 20 (PC R+3) - Vol 21 (PC R+4)	Revêtement de sol	Colles de plaque de marbre + enduit contremarche escalier	S217 - S218 - S219 - S220 - S221	Sondage et extension de la zone homogène du prélèvement P16		002HD0011 88 n°16 - 1 - 002HD0011 88 n°16 - 2	P16	Enduit compact gris hétérogène + peinture	Négatif	Négatif sur analyse
PC Cage 31	Vol 27 (PC RDC) - Vol 29 (PC R+2) - Vol 31 (PC R+4) - Vol 30 (PC R+3) - Vol 28 (PC R+1)	Revêtement de sol	Colles de plaque de marbre + enduit contremarche escalier	S222 - S223 - S224 - S225 - S226	Sondage et extension de la zone homogène du prélèvement P16		002HD0011 88 n°16 - 1 - 002HD0011 88 n°16 - 2	P16	Enduit compact gris hétérogène + peinture	Négatif	Négatif sur analyse
PC Cage 35	Vol 32 (PC RDC) - Vol 34 (PC R+2) - Vol 33 (PC R+1) - Vol 35 (PC R+3) - Vol 36 (PC R+4)	Revêtement de sol	Colles de plaque de marbre + enduit contremarche escalier	\$227 - \$228 - \$229 - \$230 - \$231 - \$232	Sondage et extension de la zone homogène du prélèvement P16		002HD0011 88 n°16 - 1 - 002HD0011 88 n°16 - 2	P16	Enduit compact gris hétérogène + peinture	Négatif	Négatif sur analyse
PC Cage 27	Vol 23 (PC R+1)	Revêtement de sol	Rebouchage entre plaque de marbre et porteur cage escalier	P17	Réalisation d'un prélevement		002HD0011 88 n°17 - 1	P17	Enduit compact gris en vrac hétérogène + peinture	Négatif	Négatif sur analyse
PC Cage 27	Vol 23 (PC R+1) - Vol 22 (PC RDC) - Vol 24 (PC R+2) - Vol 25 (PC R+3) - Vol 26 (PC R+4)	Revêtement de sol	Rebouchage entre plaque de marbre et porteur cage escalier	P17 - S52 - S236 - S237 - S238	Sondage et extension de la zone homogène du prélèvement P17		002HD0011 88 n°17 - 1	P17	Enduit compact gris en vrac hétérogène + peinture	Négatif	Négatif sur analyse









					Descriptif de l'action	on menée			Laboratoire		Conclusion
Plan	Localisation	Composant	Partie composant	Réf action	Observation	Précision loc.	Ref photo	Ref Prél.	Descriptif	Résultat	Conclusion
Sous sol 23	Vol 37 (esc)	Revêtement de sol	Rebouchage entre plaque de marbre et porteur cage escalier	S254	Sondage et extension de la zone homogène du prélèvement P17		002HD0011 88 n°17 - 1	P17	Enduit compact gris en vrac hétérogène + peinture	Négatif	Négatif sur analyse
Sous sol 27	Vol 38 (esc)	Revêtement de sol	Rebouchage entre plaque de marbre et porteur cage escalier	S53	Sondage et extension de la zone homogène du prélèvement P17		002HD0011 88 n°17 - 1	P17	Enduit compact gris en vrac hétérogène + peinture	Négatif	Négatif sur analyse
Sous sol 31	Vol 39 (esc)	Revêtement de sol	Rebouchage entre plaque de marbre et porteur cage escalier	S255	Sondage et extension de la zone homogène du prélèvement P17		002HD0011 88 n°17 - 1	P17	Enduit compact gris en vrac hétérogène + peinture	Négatif	Négatif sur analyse
Sous sol 35	Vol 40 (esc)	Revêtement de sol	Rebouchage entre plaque de marbre et porteur cage escalier	S256	Sondage et extension de la zone homogène du prélèvement P17		002HD0011 88 n°17 - 1	P17	Enduit compact gris en vrac hétérogène + peinture	Négatif	Négatif sur analyse
PC Cage 23	Vol 17 (PC RDC) - Vol 19 (PC R+2) - Vol 18 (PC R+1) - Vol 20 (PC R+3) - Vol 21 (PC R+4)	Revêtement de sol	Rebouchage entre plaque de marbre et porteur cage escalier	\$239 - \$240 - \$241 - \$242 - \$243	Sondage et extension de la zone homogène du prélèvement P17		002HD0011 88 n°17 - 1	P17	Enduit compact gris en vrac hétérogène + peinture	Négatif	Négatif sur analyse
PC Cage 31	Vol 27 (PC RDC) - Vol 28 (PC R+1) - Vol 29 (PC R+2) - Vol 30 (PC R+3) - Vol 31 (PC R+4)	Revêtement de sol	Rebouchage entre plaque de marbre et porteur cage escalier	S244 - S245 - S246 - S247 - S248	Sondage et extension de la zone homogène du prélèvement P17		002HD0011 88 n°17 - 1	P17	Enduit compact gris en vrac hétérogène + peinture	Négatif	Négatif sur analyse
PC Cage 35	Vol 32 (PC RDC) - Vol 34 (PC R+2) - Vol 33 (PC R+1) - Vol 35 (PC R+3) - Vol 36 (PC R+4)	Revêtement de sol	Rebouchage entre plaque de marbre et porteur cage escalier	\$249 - \$250 - \$251 - \$252 - \$253	Sondage et extension de la zone homogène du prélèvement P17		002HD0011 88 n°17 - 1	P17	Enduit compact gris en vrac hétérogène + peinture	Négatif	Négatif sur analyse







				Descriptif de l'action menée				Laboratoire			
Plan	Localisation	Composant	Partie composant	Réf action	Observation	Précision loc.	Ref photo	Ref Prél.	Descriptif	Résultat	Conclusion
PC Cage 27	Vol 23 (PC R+1)	Revêtement de sol	Colles de carrelage rouge	P19	Réalisation d'un prélevement		002HD0011 88 n°19 - 1 - 002HD0011 88 n°19 - 2	P19	Colle beige hétérogène + joint cassant gris + carrelage	Négatif	Négatif sur analyse
PC Cage 27	Vol 23 (PC R+1) - Vol 22 (PC RDC) - Vol 24 (PC R+2) - Vol 25 (PC R+3) - Vol 26 (PC R+4)	Revêtement de sol	Colles de carrelage rouge	P19 - S56 - S278 - S279 - S280	Sondage et extension de la zone homogène du prélèvement P19		002HD0011 88 n°19 - 1 - 002HD0011 88 n°19 - 2	P19	Colle beige hétérogène + joint cassant gris + carrelage	Négatif	Négatif sur analyse
Sous sol 23	Vol 37 (esc)	Revêtement de sol	Colles de carrelage rouge	S298	Sondage et extension de la zone homogène du prélèvement P19		002HD0011 88 n°19 - 1 - 002HD0011 88 n°19 - 2	P19	Colle beige hétérogène + joint cassant gris + carrelage	Négatif	Négatif sur analyse
Sous sol 27	Vol 38 (esc)	Revêtement de sol	Colles de carrelage rouge	S57	Sondage et extension de la zone homogène du prélèvement P19		002HD0011 88 n°19 - 1 - 002HD0011 88 n°19 - 2	P19	Colle beige hétérogène + joint cassant gris + carrelage	Négatif	Négatif sur analyse
Sous sol 31	Vol 39 (esc)	Revêtement de sol	Colles de carrelage rouge	S299	Sondage et extension de la zone homogène du prélèvement P19		002HD0011 88 n°19 - 1 - 002HD0011 88 n°19 - 2	P19	Colle beige hétérogène + joint cassant gris + carrelage	Négatif	Négatif sur analyse
Sous sol 35	Vol 40 (esc)	Revêtement de sol	Colles de carrelage rouge	S300	Sondage et extension de la zone homogène du prélèvement P19		002HD0011 88 n°19 - 1 - 002HD0011 88 n°19 - 2	P19	Colle beige hétérogène + joint cassant gris + carrelage	Négatif	Négatif sur analyse







					Descriptif de l'action	on menée			Laboratoire		Conclusion
Plan	Localisation	Composant	Partie composant	Réf action	Observation	Précision loc.	Ref photo	Ref Prél.	Descriptif	Résultat	Conclusion
PC Cage 23	Vol 17 (PC RDC) - Vol 19 (PC R+2) - Vol 18 (PC R+1) - Vol 20 (PC R+3) - Vol 21 (PC R+4)	Revêtement de sol	Colles de carrelage rouge	\$281 - \$282 - \$283 - \$284 - \$285 - \$286	Sondage et extension de la zone homogène du prélèvement P19		002HD0011 88 n°19 - 1 - 002HD0011 88 n°19 - 2	P19	Colle beige hétérogène + joint cassant gris + carrelage	Négatif	Négatif sur analyse
PC Cage 31	Vol 27 (PC RDC) - Vol 28 (PC R+1) - Vol 30 (PC R+3) - Vol 31 (PC R+4) - Vol 29 (PC R+2)	Revêtement de sol	Colles de carrelage rouge	\$287 - \$288 - \$289 - \$290 - \$291 - \$292	Sondage et extension de la zone homogène du prélèvement P19		002HD0011 88 n°19 - 1 - 002HD0011 88 n°19 - 2	P19	Colle beige hétérogène + joint cassant gris + carrelage	Négatif	Négatif sur analyse
PC Cage 35	Vol 34 (PC R+2) - Vol 32 (PC RDC) - Vol 33 (PC R+1) - Vol 35 (PC R+3) - Vol 36 (PC R+4)	Revêtement de sol	Colles de carrelage rouge	\$293 - \$294 - \$295 - \$296 - \$297	Sondage et extension de la zone homogène du prélèvement P19		002HD0011 88 n°19 - 1 - 002HD0011 88 n°19 - 2	P19	Colle beige hétérogène + joint cassant gris + carrelage	Négatif	Négatif sur analyse
PC Cage 27	Vol 23 (PC R+1)	Revêtement de sol	Chape maigre (gaine technique)	P23	Réalisation d'un prélevement		002HD0011 88 n°23 - 1 - 002HD0011 88 n°23 - 2	P23	Matériau compact gris en vrac hétérogène	Négatif	Négatif sur analyse
PC Cage 27	Vol 22 (PC RDC) - Vol 24 (PC R+2) - Vol 25 (PC R+3) - Vol 26 (PC R+4)	Revêtement de sol	Chape maigre (gaine technique)	S61 - S322 - S323 - S324	Sondage et extension de la zone homogène du prélèvement P23		002HD0011 88 n°23 - 1 - 002HD0011 88 n°23 - 2	P23	Matériau compact gris en vrac hétérogène	Négatif	Négatif sur analyse
PC Cage 23	Vol 17 (PC RDC) - Vol 18 (PC R+1) - Vol 19 (PC R+2) - Vol 20 (PC R+3) - Vol 21 (PC R+4)	Revêtement de sol	Chape maigre (gaine technique)	\$325 - \$326 - \$327 - \$328 - \$329	Sondage et extension de la zone homogène du prélèvement P23		002HD0011 88 n°23 - 1 - 002HD0011 88 n°23 - 2	P23	Matériau compact gris en vrac hétérogène	Négatif	Négatif sur analyse







				Descriptif de l'action menée						Conclusion	
Plan	Localisation	Composant	Partie composant	Réf action	Observation	Précision loc.	Ref photo	Ref Prél.	Descriptif	Résultat	Conclusion
PC Cage 31	Vol 27 (PC RDC) - Vol	Revêtement de sol	Chape maigre	S330 -	Sondage et extension de		002HD0011	P23	Matériau compact gris en	Négatif	Négatif sur
	29 (PC R+2) - Vol 28		(gaine technique)	S331 -	la zone homogène du		88 n°23 - 1		vrac hétérogène		analyse
	(PC R+1) - Vol 30 (PC			S332 -	prélèvement P23		-				
	R+3) - Vol 31 (PC R+4)			S333 -			002HD0011				
				S334			88 n°23 - 2				
PC Cage 35	Vol 32 (PC RDC) - Vol	Revêtement de sol	Chape maigre	S335 -	Sondage et extension de		002HD0011	P23	Matériau compact gris en	Négatif	Négatif sur
	34 (PC R+2) - Vol 33		(gaine technique)	S336 -	la zone homogène du		88 n°23 - 1		vrac hétérogène		analyse
	(PC R+1) - Vol 35 (PC			S337 -	prélèvement P23		-				
	R+3) - Vol 36 (PC R+4)			S338 -			002HD0011				
				S339			88 n°23 - 2				
Masse -	Vol 45 (plan masse)	Revêtement de sol	Chape maigre	P33	Réalisation d'un	rampe accès	002HD0011	P33	Enduit compact gris	Négatif	Négatif sur
toiture					prélevement	sous sol	88 n°33 - 1		hétérogène		analyse
							-				
							002HD0011				
							88 n°33 - 2				
Masse -	Vol 45 (plan masse)	Revêtement de sol	Chape maigre	P33	Sondage et extension de	rampe accès	002HD0011	P33	Enduit compact gris	Négatif	Négatif sur
toiture					la zone homogène du	sous sol	88 n°33 - 1		hétérogène		analyse
					prélèvement P33		-				
							002HD0011				
							88 n°33 - 2				
Masse -	Vol 45 (plan masse)	Revêtement de sol	joint d'assemblage	P34	Réalisation d'un		002HD0011	P34	Matériau compact gris	Négatif	Négatif sur
toiture			des bordures		prélevement		88 n°34 - 1		hétérogène		analyse
							-				
							002HD0011				
							88 n°34 - 2				
Masse -	Vol 45 (plan masse)	Revêtement de sol	joint d'assemblage	P34	Sondage et extension de		002HD0011	P34	Matériau compact gris	Négatif	Négatif sur
toiture			des bordures		la zone homogène du		88 n°34 - 1		hétérogène		analyse
					prélèvement P34		-				
							002HD0011				
							88 n°34 - 2				
Masse -	Vol 45 (plan masse)	Revêtement de sol	Chape maigre	P37	Réalisation d'un		002HD0011	P37	Matériau compact gris	Négatif	Négatif sur
toiture			(béton désactivé)		prélevement		88 n°37 - 1		hétérogène		analyse
							-				
							002HD0011				
							88 n°37 - 2				









Grille de résultats du repérage des MPCA pour la catégorie : Toiture et étanchéité

					Descriptif de l'action	on menée			Laboratoire		Conclusion
Plan	Localisation	Composant	Partie composant	Réf action	Observation	Précision loc.	Ref photo	Ref Prél.	Descriptif	Résultat	Conclusion
Combles	Vol 44 (combles cage	Elément sous	Isolant sous toiture	P30	Réalisation d'un		002HD0011	P30	Matériau fibreux jaune	Négatif	Négatif sur
	27)	toiture			prélevement		88 n°30 - 1		avec poussières +		analyse
							-		matériau gris en vrac non		
							002HD0011		séparable + papier bitumé		
							88 n°30 - 2		non séparable + peinture		
									non séparable		
Combles	Vol 42 (combles cage	Elément sous	Isolant sous toiture	S384 -	Sondage et extension de		002HD0011	P30	Matériau fibreux jaune	Négatif	Négatif sur
	35) - Vol 41 (combles	toiture		S385 -	la zone homogène du		88 n°30 - 1		avec poussières +		analyse
	cage31) - Vol 43			S386	prélèvement P30		-		matériau gris en vrac non		
	(combles cage 23)						002HD0011		séparable + papier bitumé		
							88 n°30 - 2		non séparable + peinture		
									non séparable		
Combles	Vol 44 (combles cage	Ardoises	Ardoises	S83			S83 - 1				Négatif sur
	27)		naturelles								document
Combles	Vol 42 (combles cage	Ardoises	Ardoises	S83			S83 - 1				Négatif sur
	35)		naturelles								document
Combles	Vol 41 (combles	Ardoises	Ardoises	S83			S83 - 1				Négatif sur
	cage31)		naturelles								document
Combles	Vol 43 (combles cage	Ardoises	Ardoises	S83			S83 - 1				Négatif sur
	23)		naturelles								document

Grille de résultats du repérage des MPCA pour la catégorie : Voies et réseaux divers

				Descriptif de l'action menée			Laboratoire			Conclusion	
Plan	Localisation	Composant	Partie composant	Réf action	Observation	Précision loc.	Ref photo	Ref Prél.	Descriptif	Résultat	Conclusion
Masse -	Vol 45 (plan masse)	Revêtement routier	Bitume couche	P36	Réalisation d'un		002HD0011	P36	Agrégats d'enrobés	Négatif	Négatif sur
toiture			supérieure		prélevement		88 n°36 - 1		bitumineux – prise d'essai		analyse
							-		1 + agrégats d'enrobés		
							002HD0011		bitumineux – prise d'essai		
							88 n°36 - 2		2 + agrégats d'enrobés		
									bitumineux – prise d'essai		
									3		







Grille de résultats du repérage des MPCA pour la catégorie : Voies et réseaux divers


					Descriptif de l'action	on menée			Laboratoire		Conclusion
Plan	Localisation	Composant	Partie composant	Réf action	Observation	Précision loc.	Ref photo	Ref Prél.	Descriptif	Résultat	Conclusion
Masse -	Vol 45 (plan masse)	Revêtement routier	Bitume couche	P36	Sondage et extension de		002HD0011	P36	Agrégats d'enrobés	Négatif	Négatif sur
toiture			supérieure		la zone homogène du		88 n°36 - 1		bitumineux – prise d'essai		analyse
					prélèvement P36		-		1 + agrégats d'enrobés		
							002HD0011		bitumineux – prise d'essai		
							88 n°36 - 2		2 + agrégats d'enrobés		
									bitumineux – prise d'essai		
									3		








ANNEXE: Plans de repérage des MPCA


Ref.	Plans	Titre du plan
	Sous sol 23	Sous sol 23 - Plan de repérage - Actions menées
	Sous sol 23	Sous sol 23 - Plan de prélèvements
	Sous sol 23	Sous sol 23 - MPCA Conduits, canalisations et équipements
	Sous sol 27	Sous sol 27 - Plan de repérage - Actions menées
	Sous sol 27	Sous sol 27 - Plan de prélèvements
	Sous sol 27	Sous sol 27 - MPCA Conduits, canalisations et équipements
	Sous sol 31	Sous sol 31 - Plan de repérage - Actions menées
	Sous sol 31	Sous sol 31 - Plan de prélèvements
	Sous sol 31	Sous sol 31 - MPCA Conduits, canalisations et équipements
	Sous sol 35	Sous sol 35 - Plan de repérage - Actions menées
	Sous sol 35	Sous sol 35 - Plan de prélèvements
	Sous sol 35	Sous sol 35 - MPCA Conduits, canalisations et équipements
	PC Cage 23	PC Cage 23 - Plan de repérage - Actions menées
	PC Cage 23	PC Cage 23 - Plan de prélèvements
	PC Cage 23	PC Cage 23 - MPCA Conduits, canalisations et équipements
	PC Cage 27	PC Cage 27 - Plan de repérage - Actions menées
	PC Cage 27	PC Cage 27 - Plan de prélèvements
	PC Cage 27	PC Cage 27 - MPCA Conduits, canalisations et équipements
	PC Cage 31	PC Cage 31 - Plan de repérage - Actions menées
	PC Cage 31	PC Cage 31 - Plan de prélèvements
	PC Cage 31	PC Cage 31 - MPCA Conduits, canalisations et équipements
	PC Cage 35	PC Cage 35 - Plan de repérage - Actions menées
	PC Cage 35	PC Cage 35 - Plan de prélèvements
	PC Cage 35	PC Cage 35 - MPCA Conduits, canalisations et équipements
	Combles	Combles - Plan de repérage - Actions menées
	Combles	Combles - MPCA Conduits, canalisations et équipements
	Masse - toiture	Masse - toiture - Plan de repérage - Actions menées
	Masse - toiture	Masse - toiture - MPCA Conduits, canalisations et équipements
	Façades avants	Façades avants - Plan de repérage - Actions menées
	Façades arrières	Façades arrières - Plan de repérage - Actions menées
	Pignons	Pignons - Plan de repérage - Actions menées

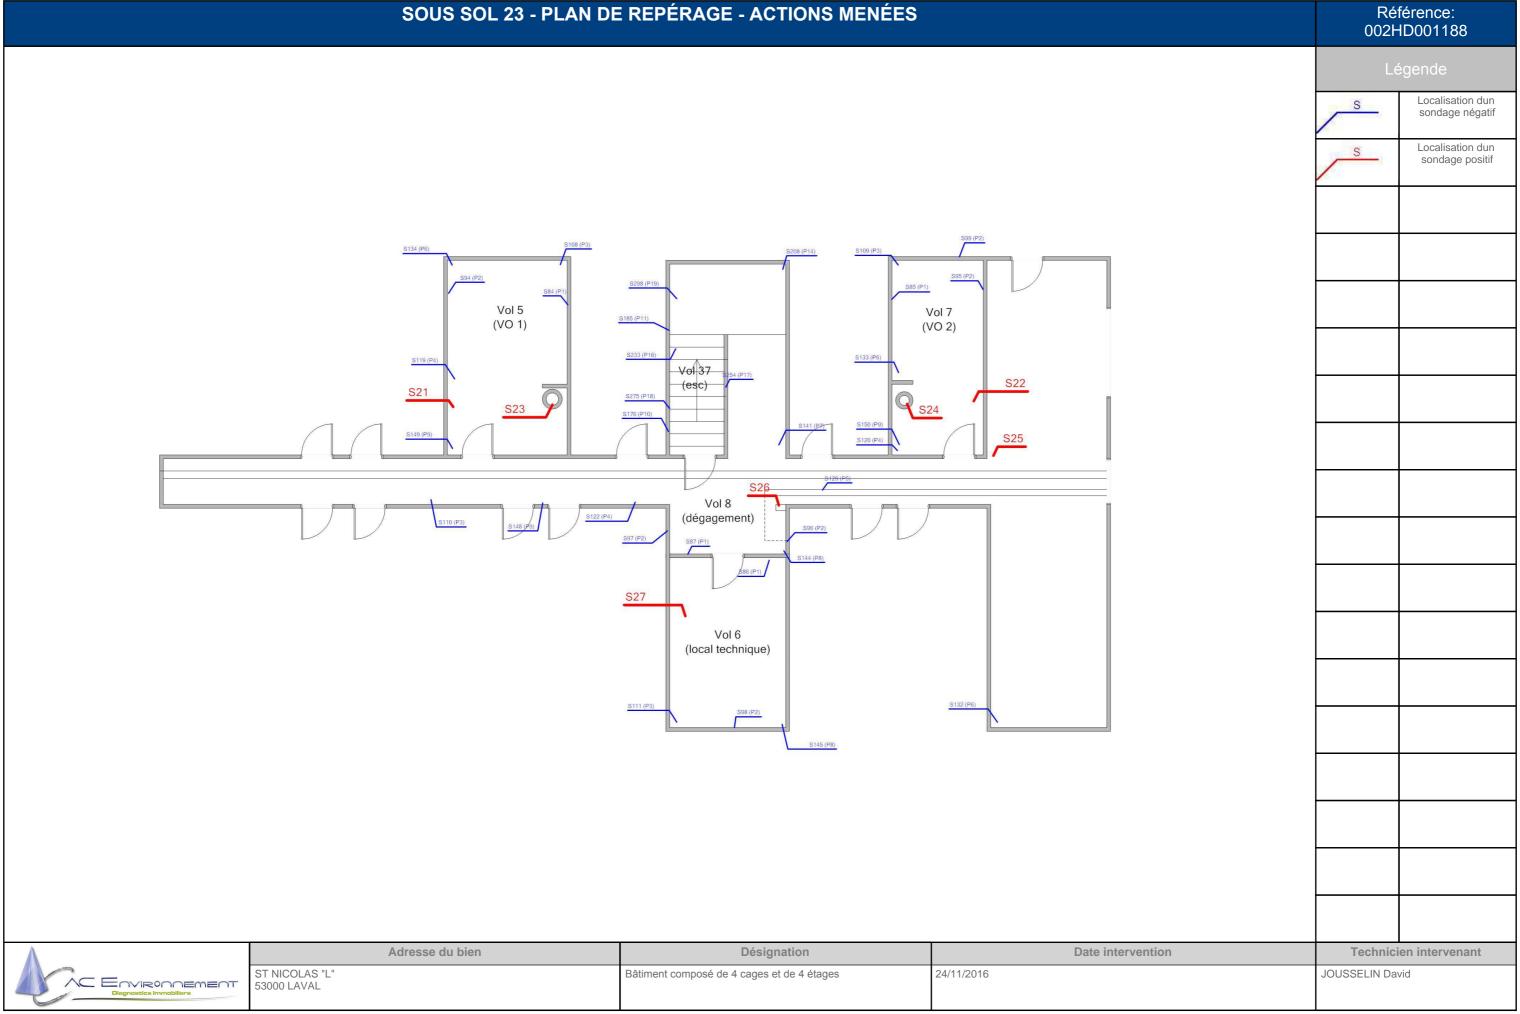


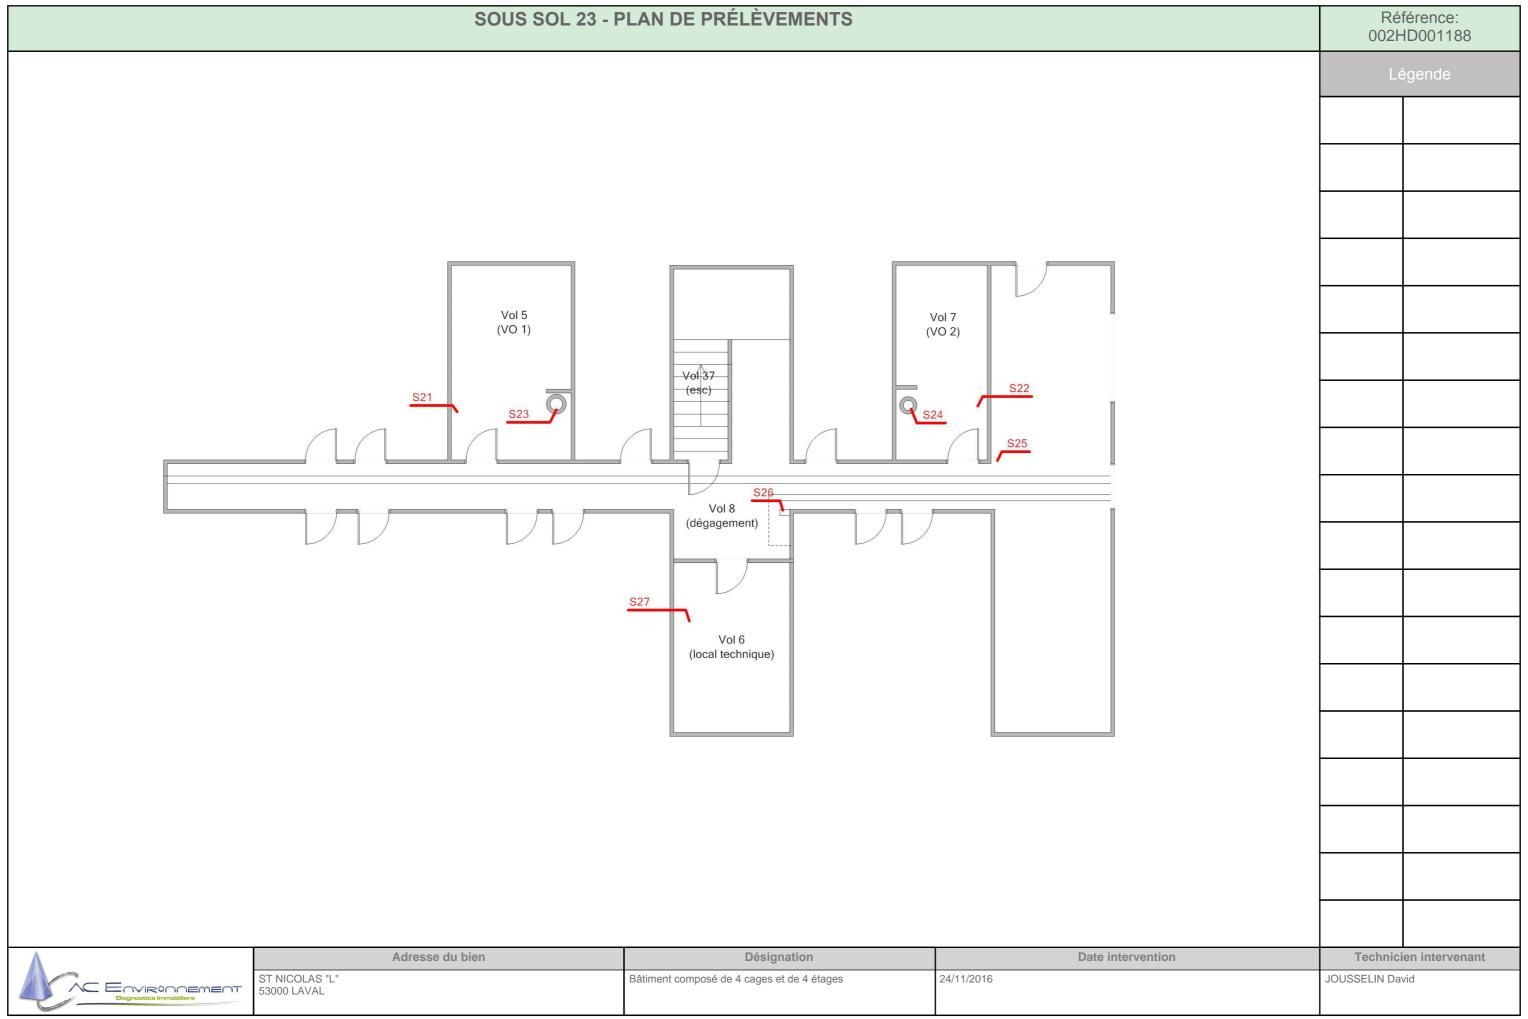


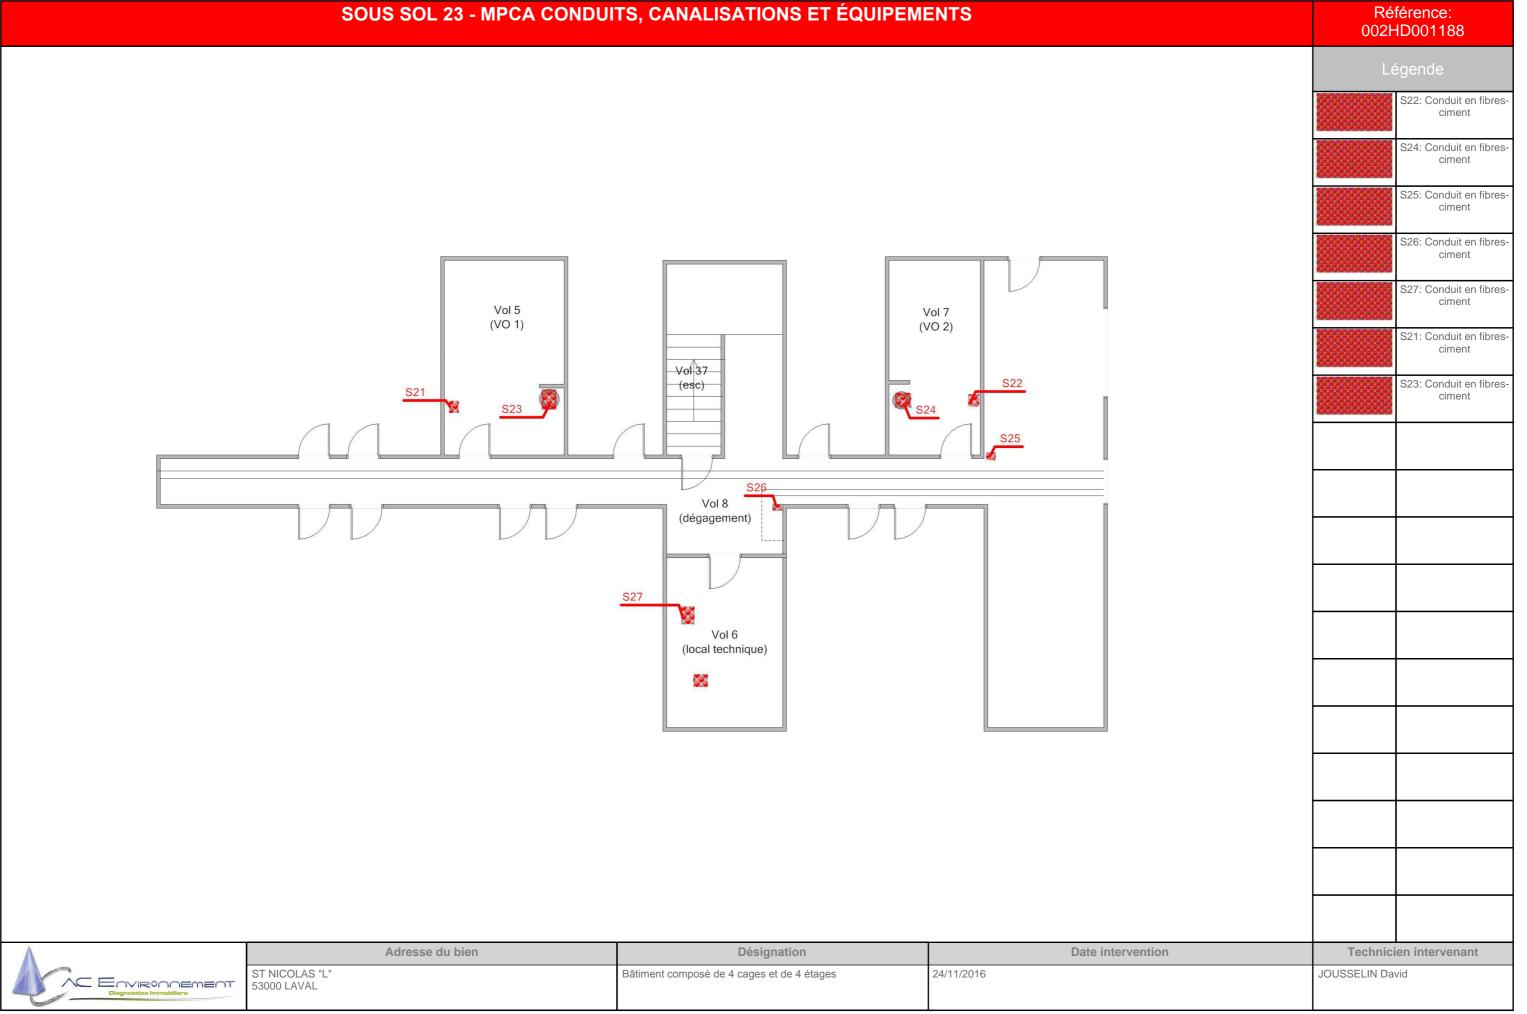


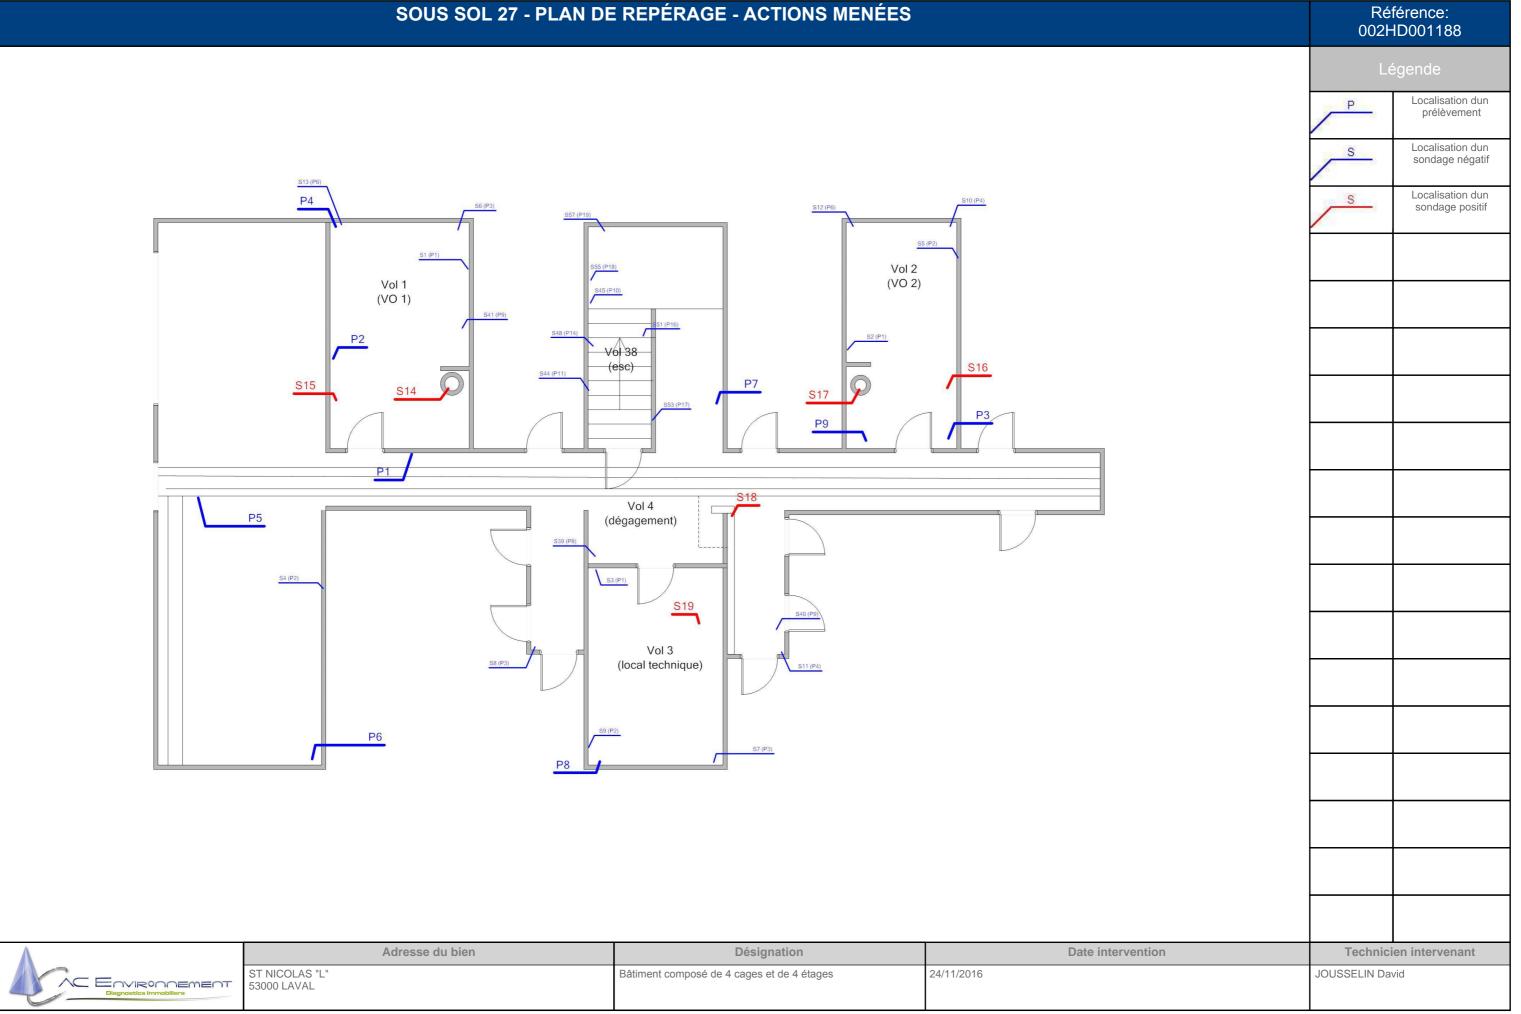


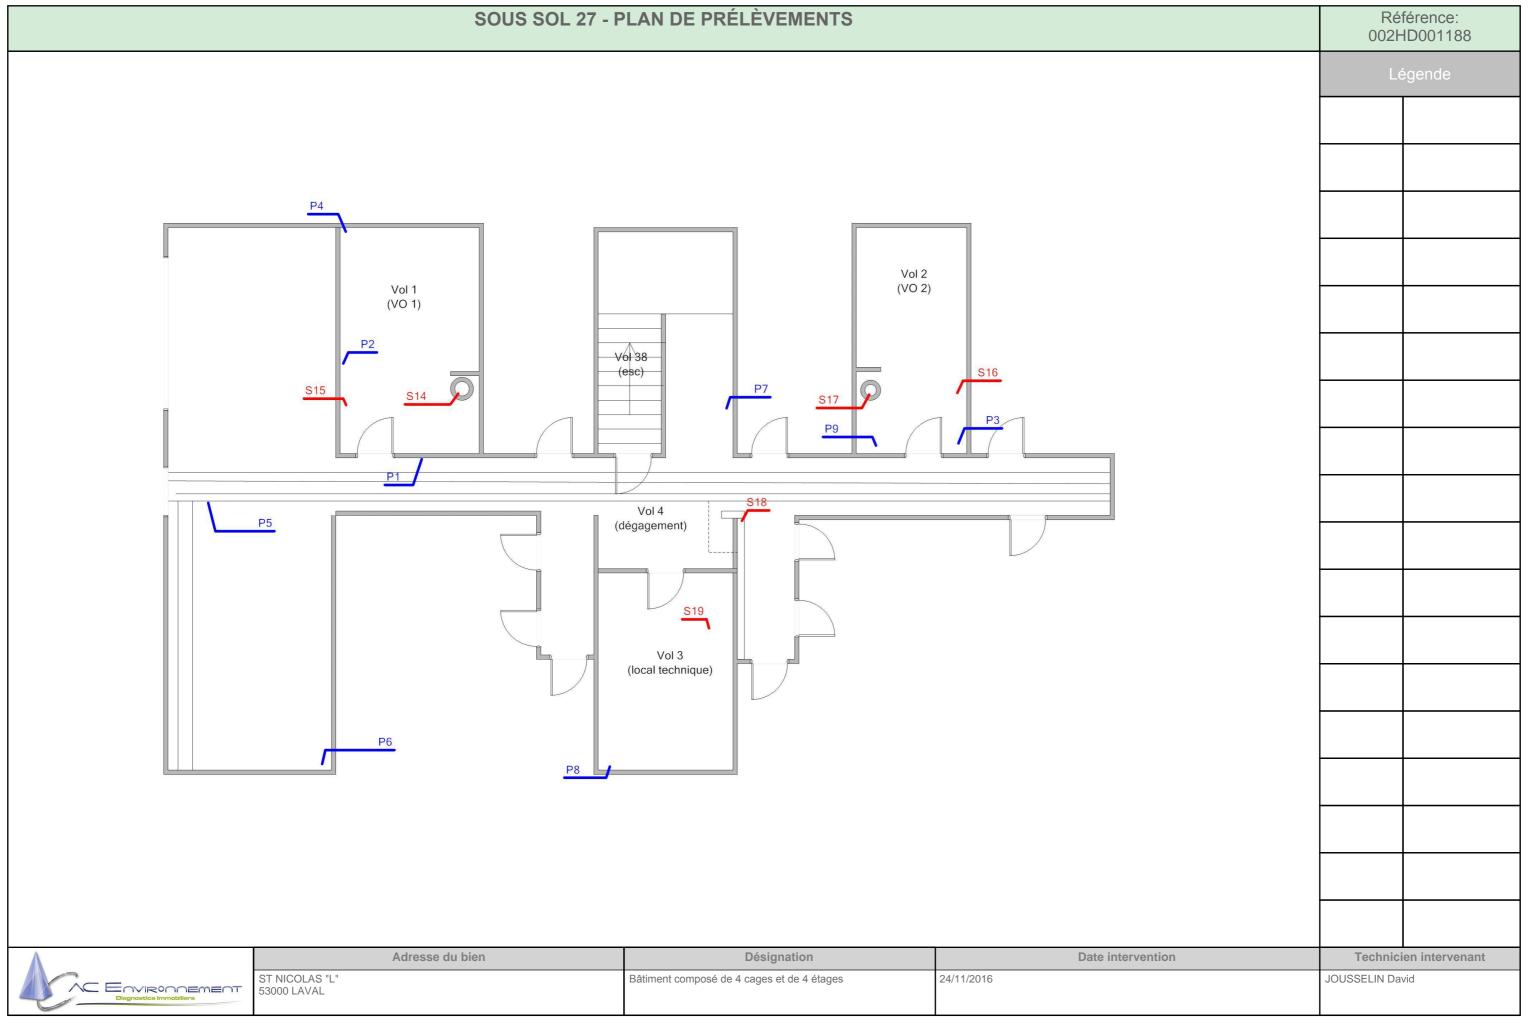


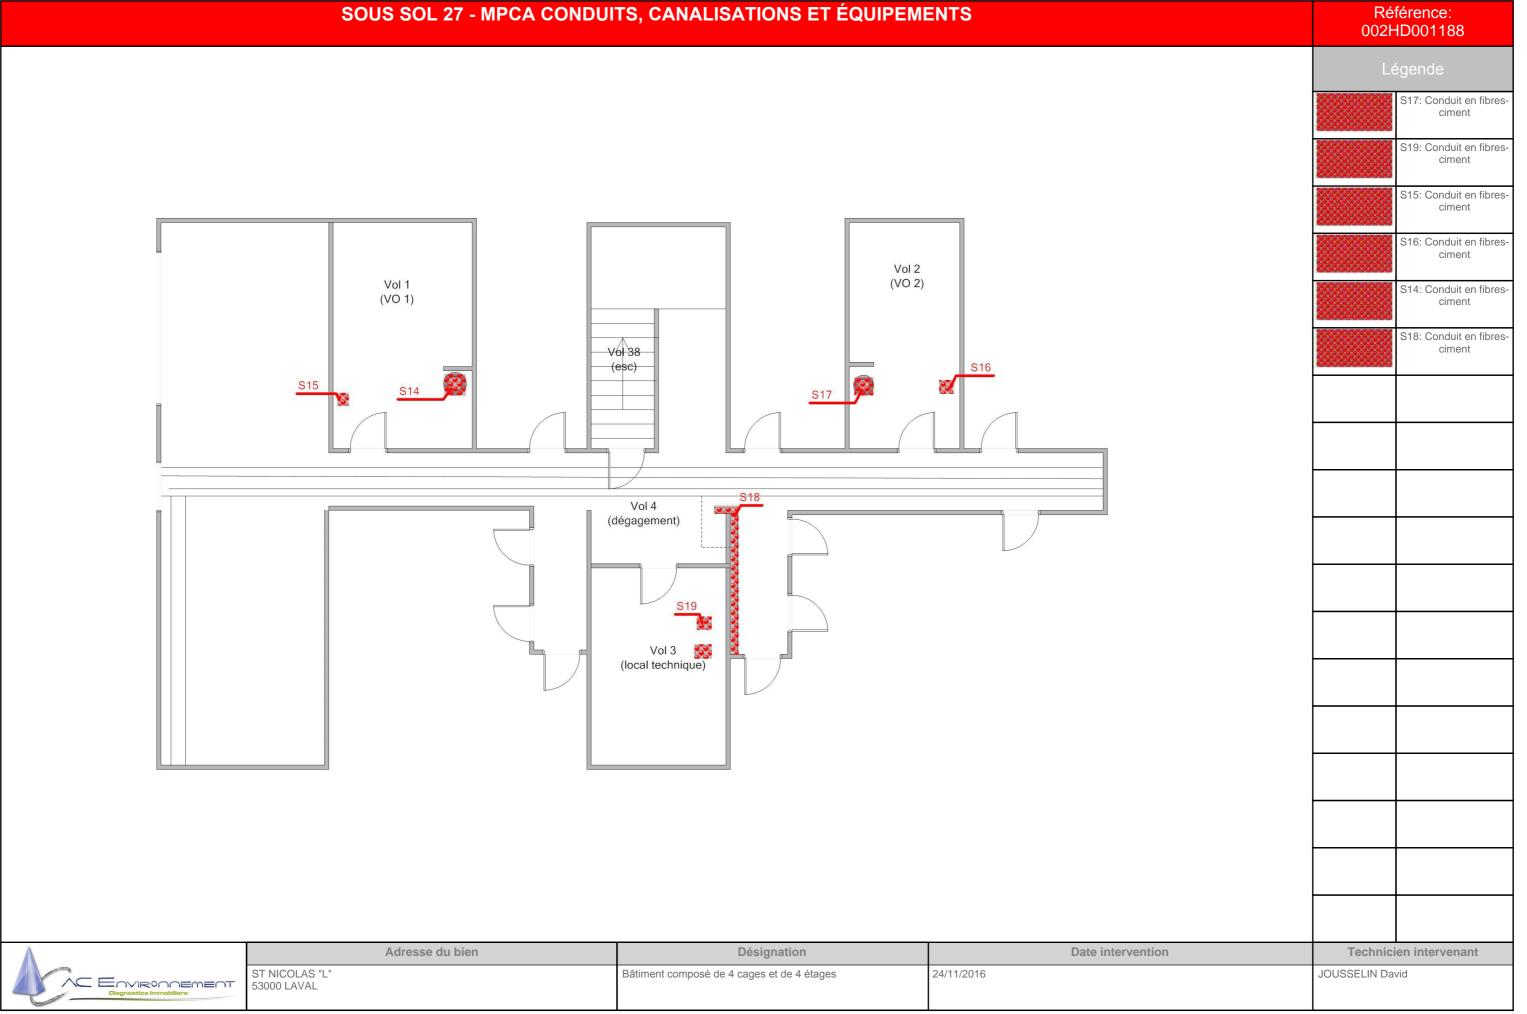


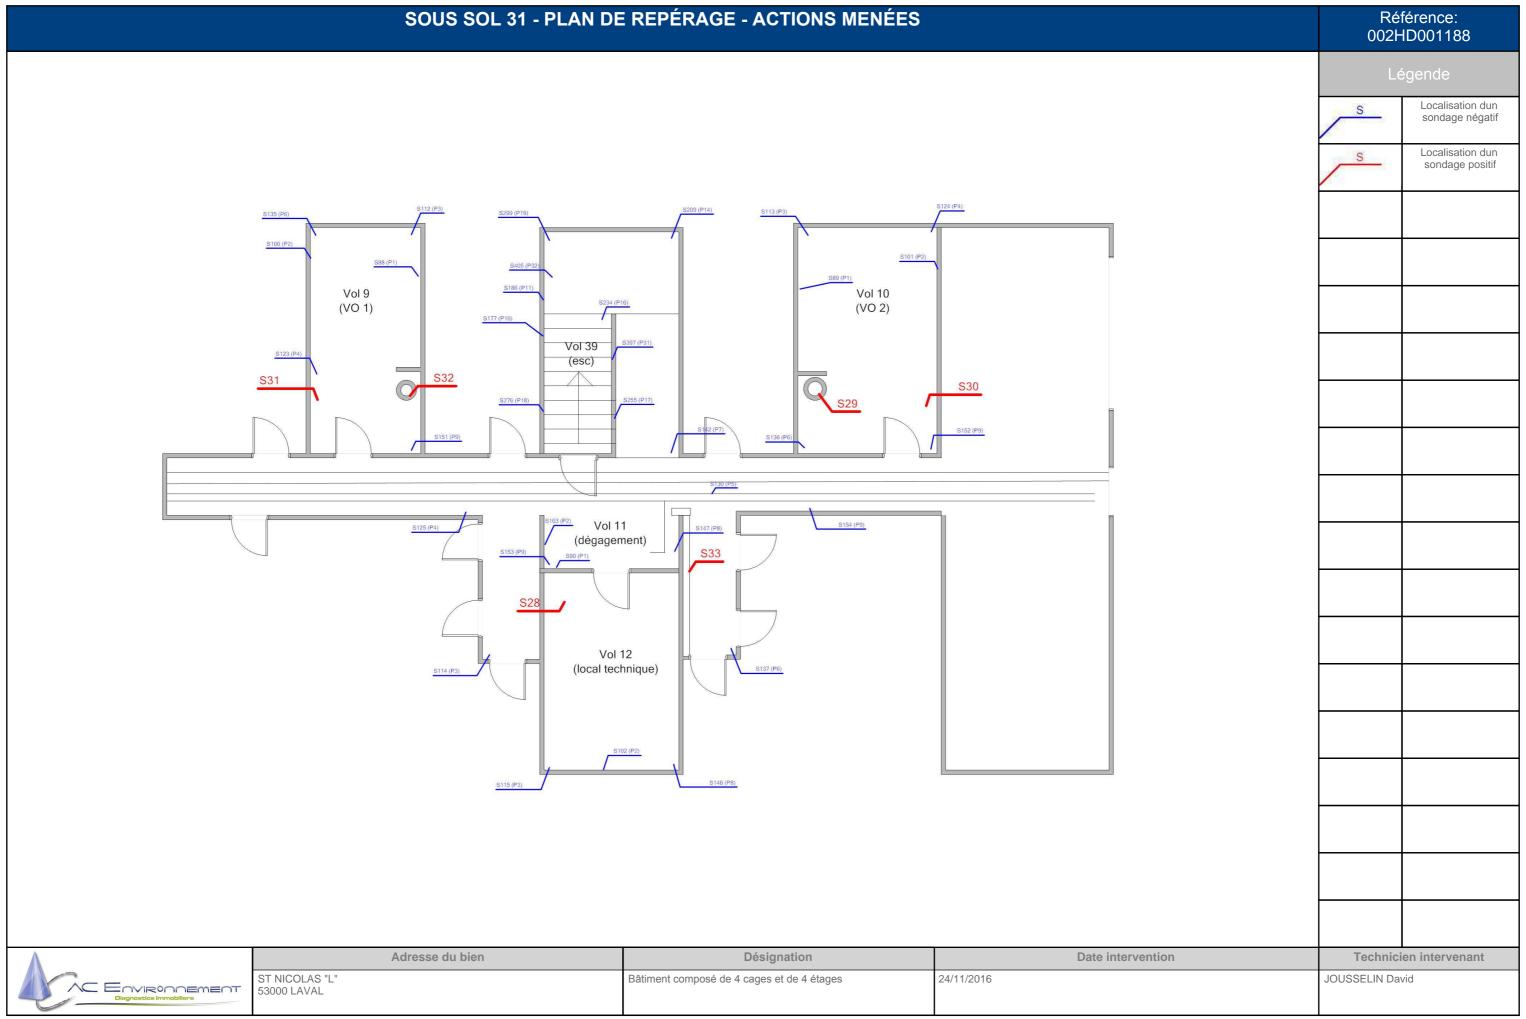


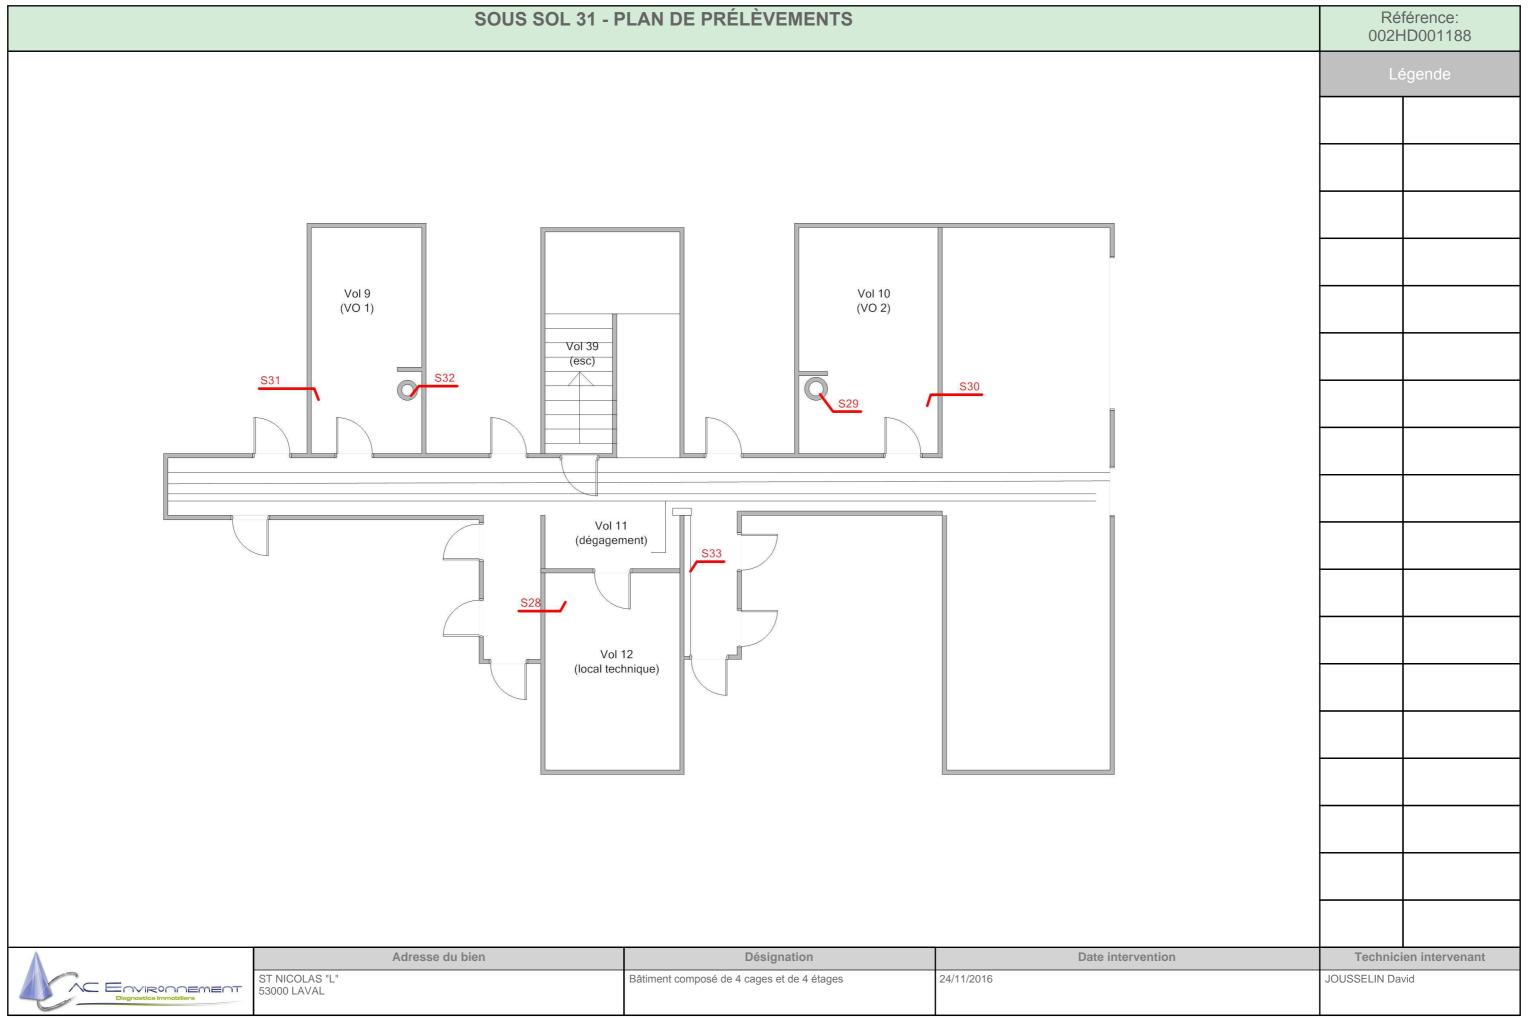


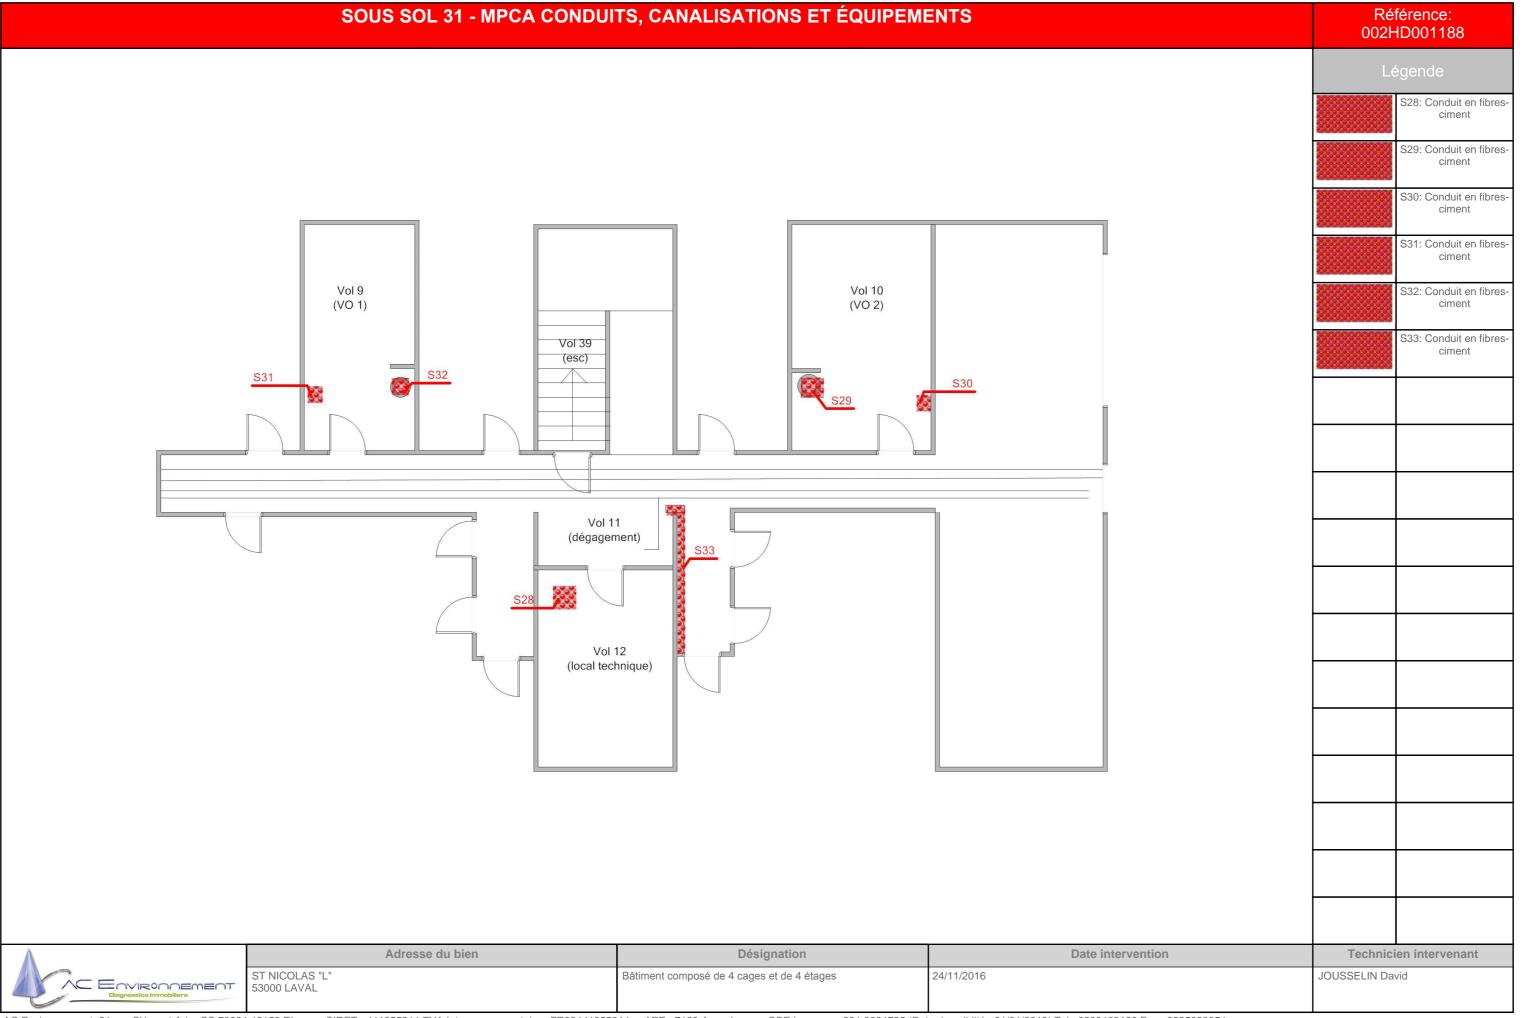

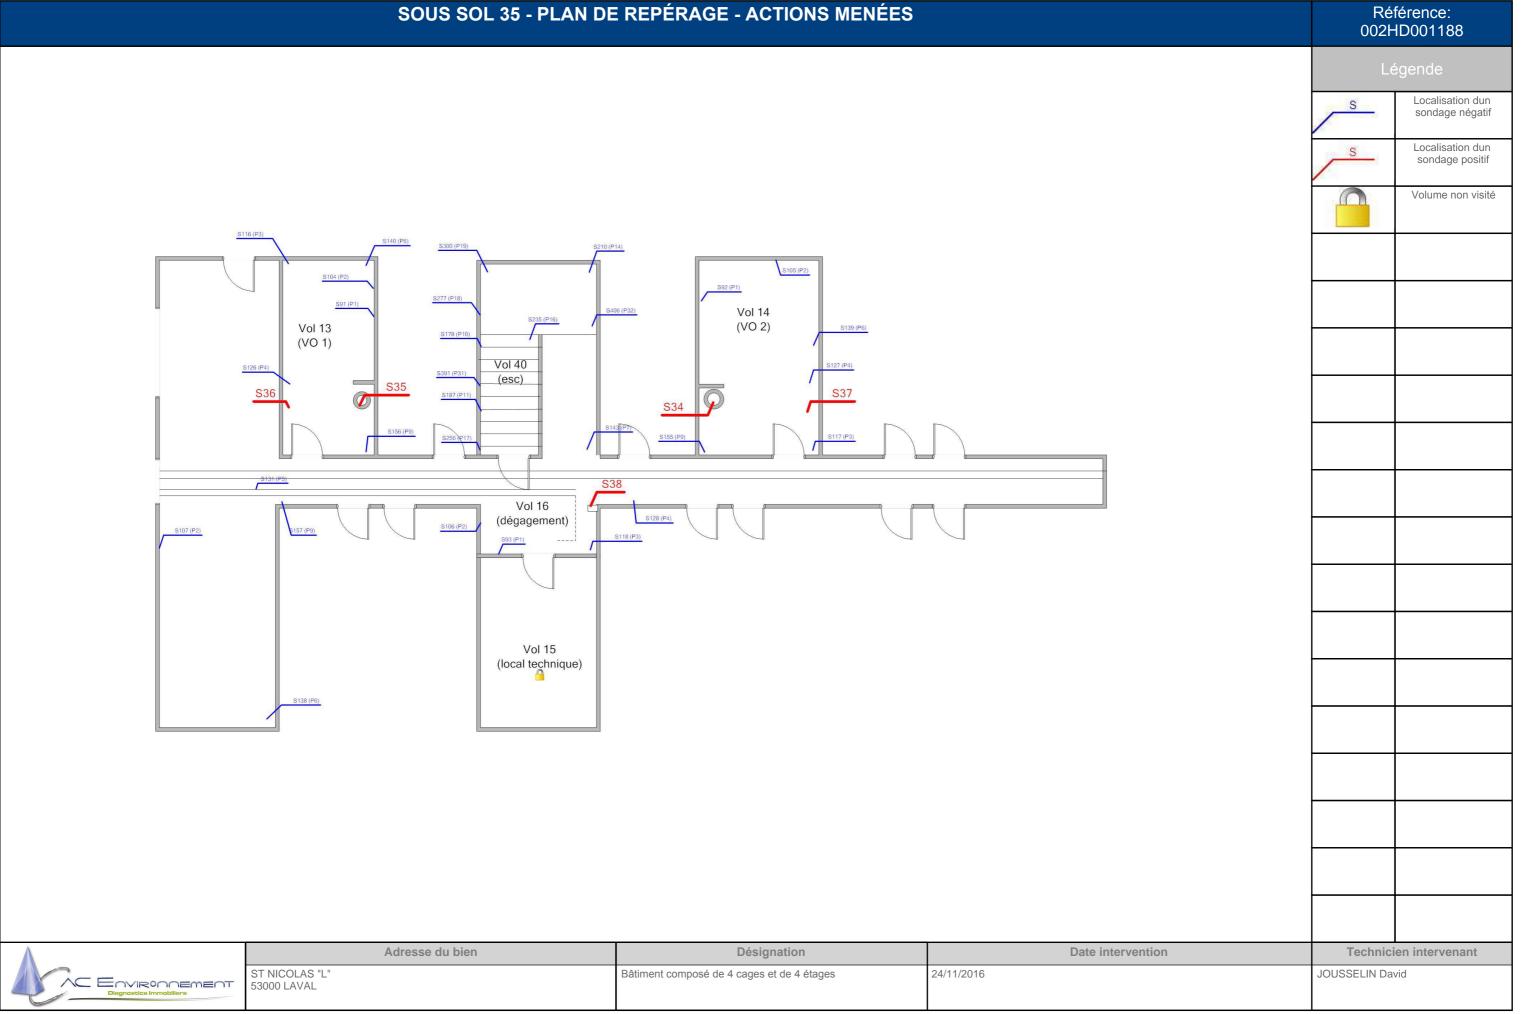

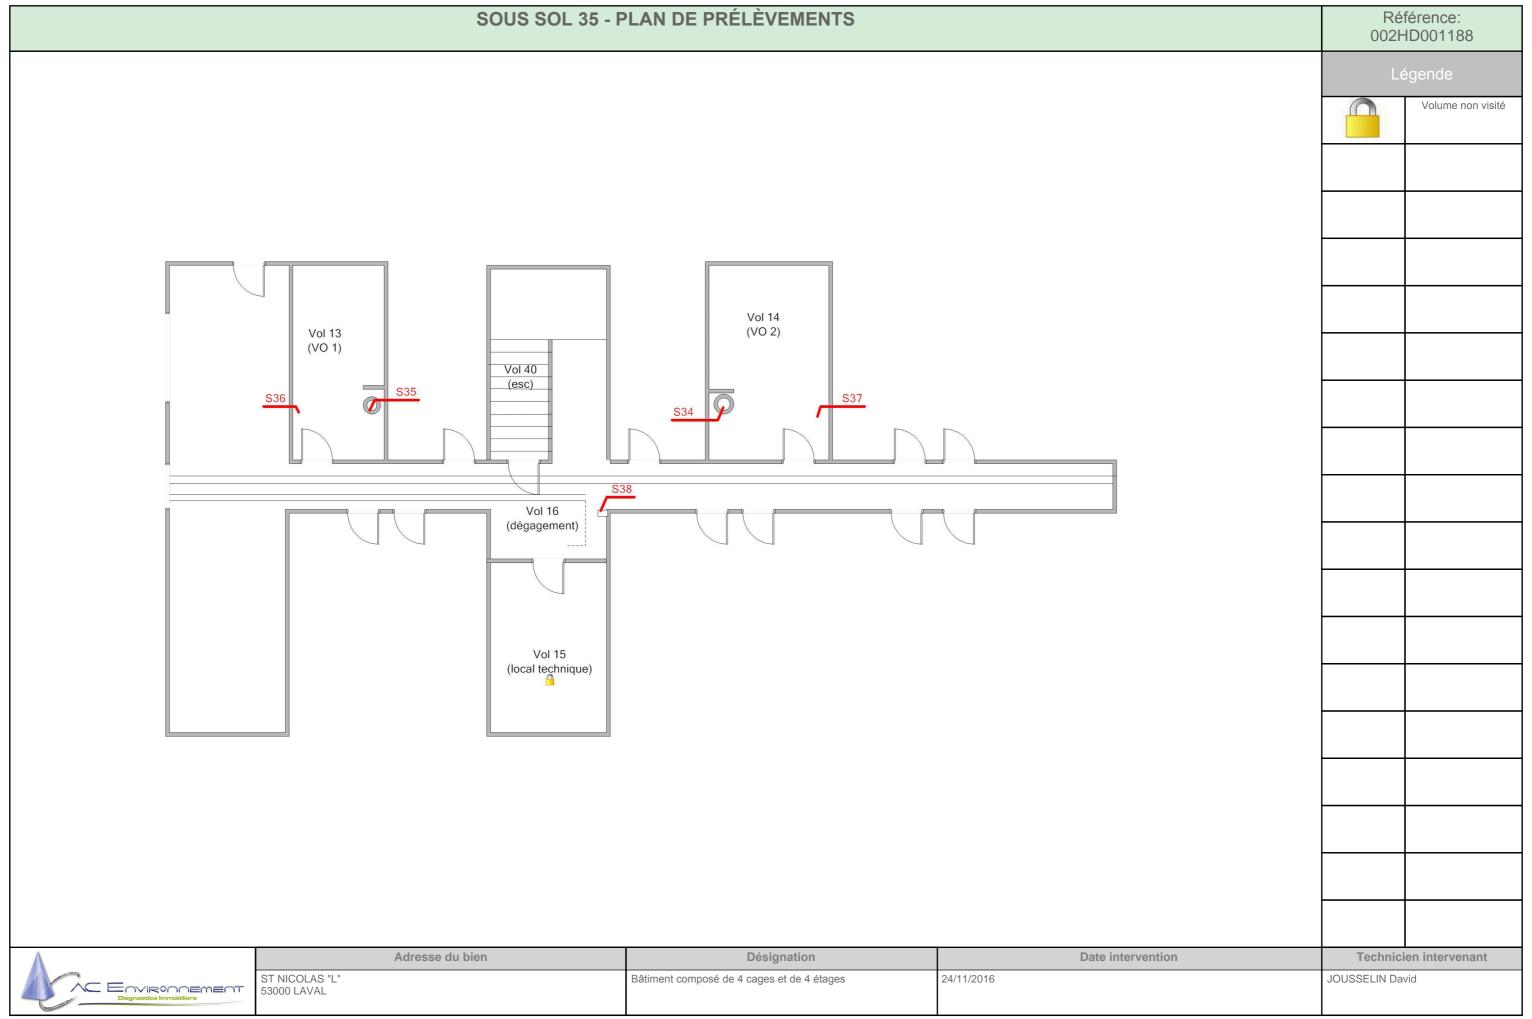


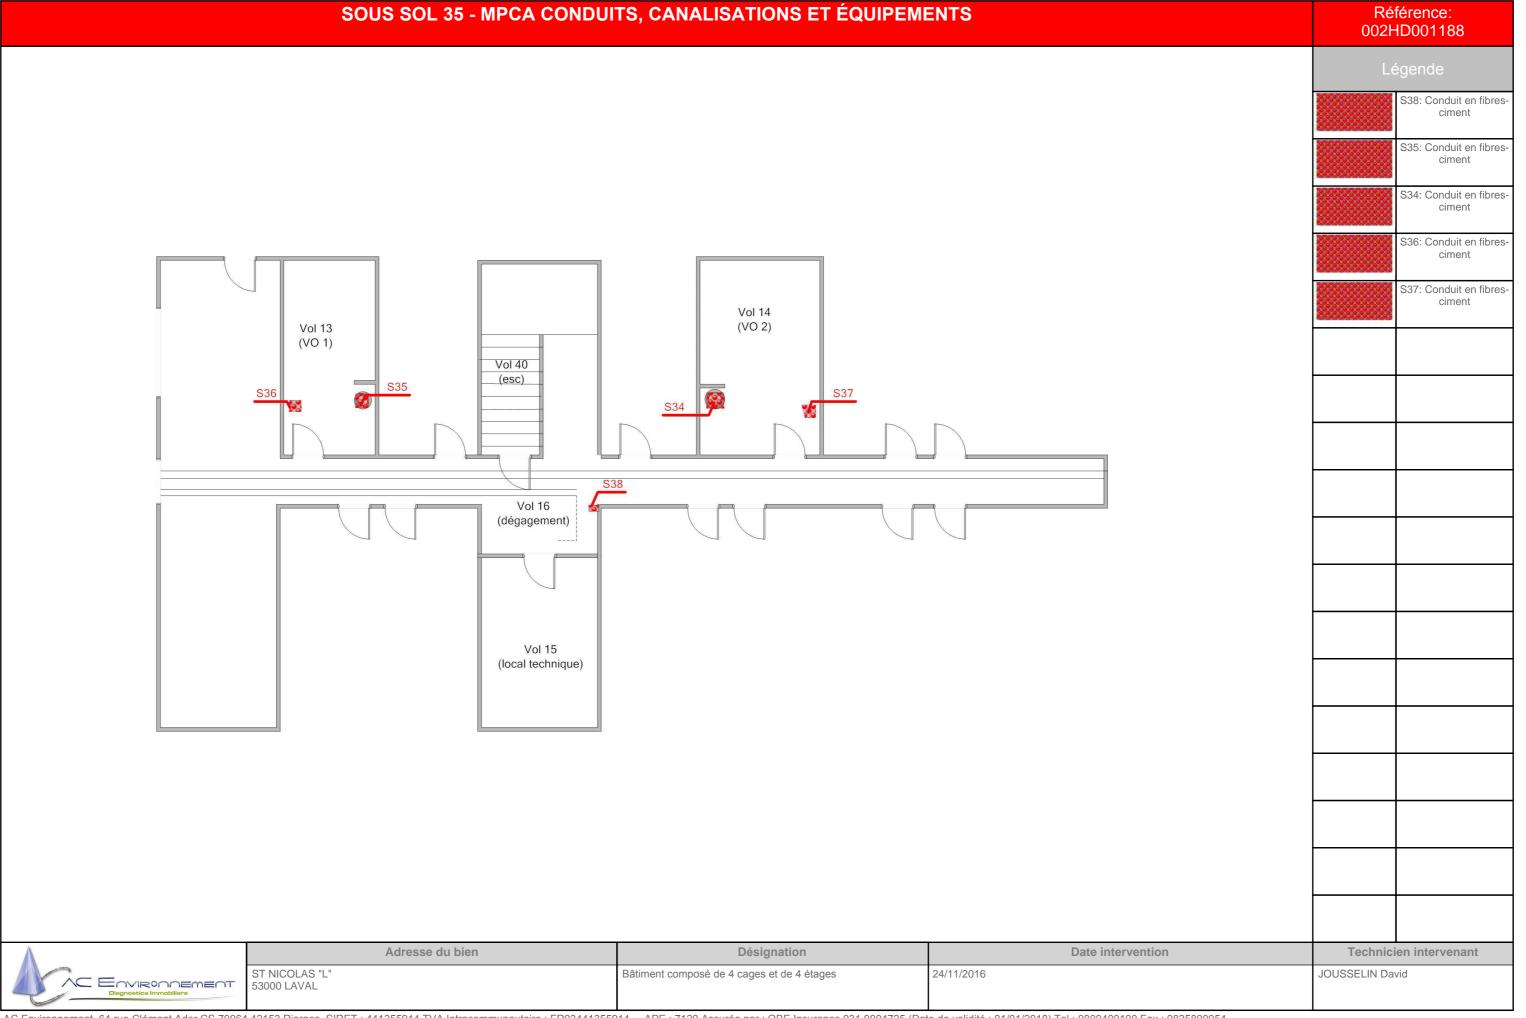

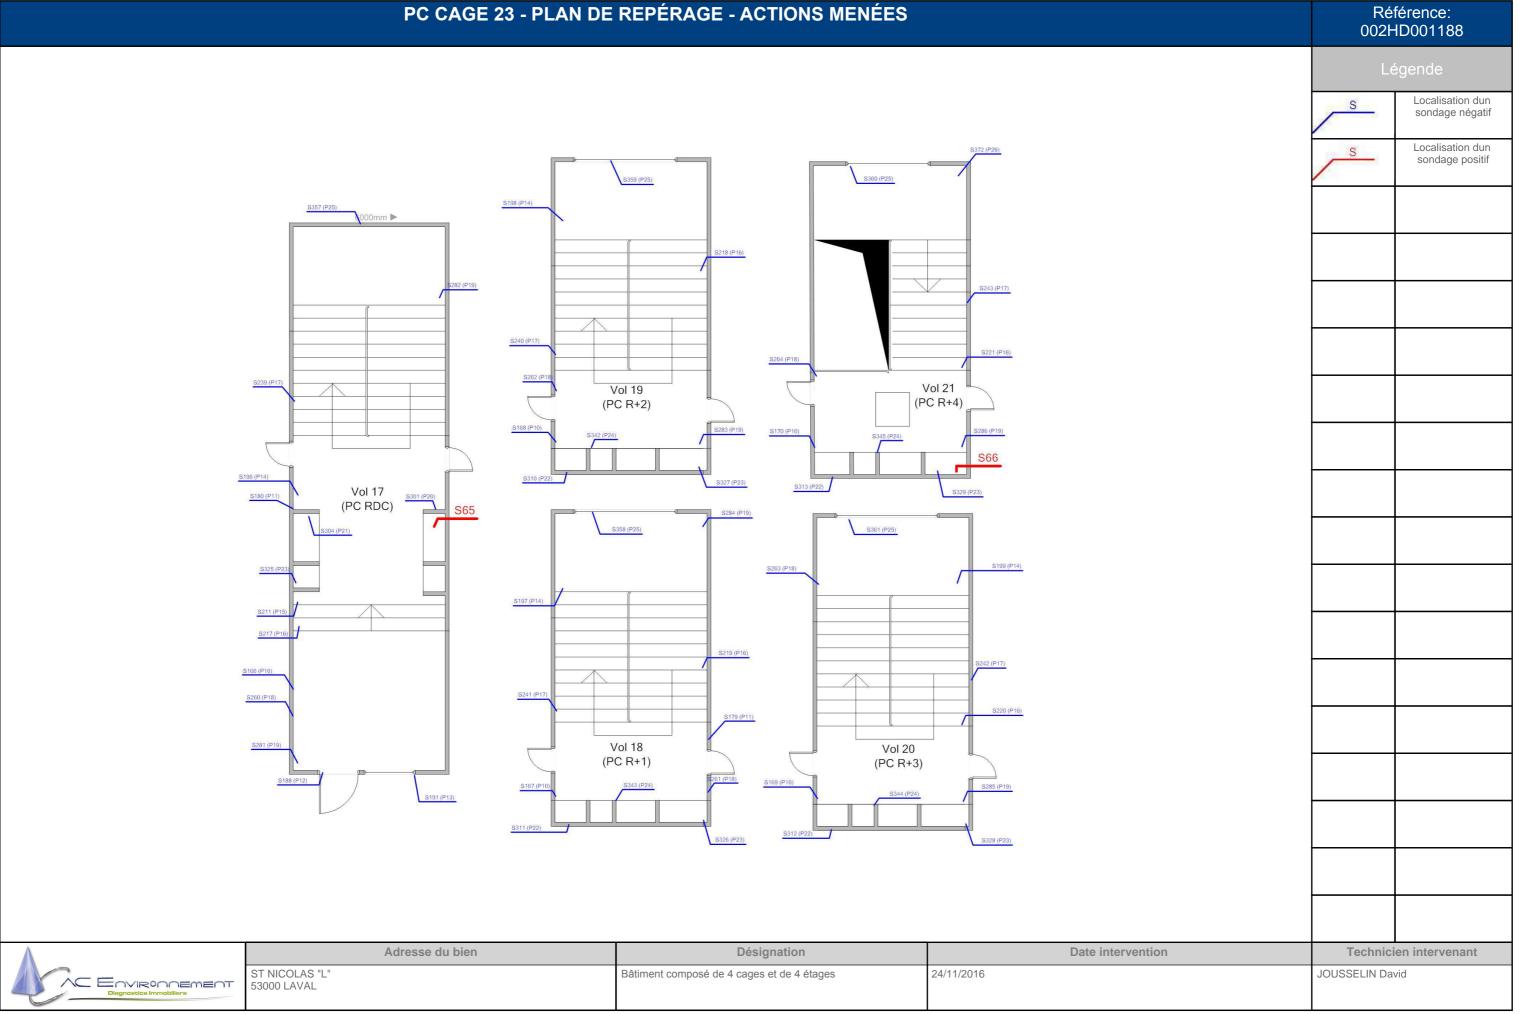


				002F	HD001188
	SOUCHIN SOUCH SES	Vol 18 (PC R+1) (PC R+;			égende
Diagnostics Immobiliers	Adresse du bien ST NICOLAS "L" 53000 LAVAL	Désignation Bâtiment composé de 4 cages et de 4 étages	Date intervention 24/11/2016	JOUSSELIN Day	ien intervenant vid

	PC CAGE 23 - MPCA CONI	DUITS, CANALISATIONS ET ÉQUIPEM	ENTS		éférence: HD001188
	Vol 17 (PC RDC)	Vol 19	Vol 21 (PC R+4)	002	
Α	Adresse du bien	Désignation	Date intervention	Technic	cien intervenant
STI 5300	NICOLAS "L" 00 LAVAL	Bâtiment composé de 4 cages et de 4 étages	24/11/2016	JOUSSELIN D	

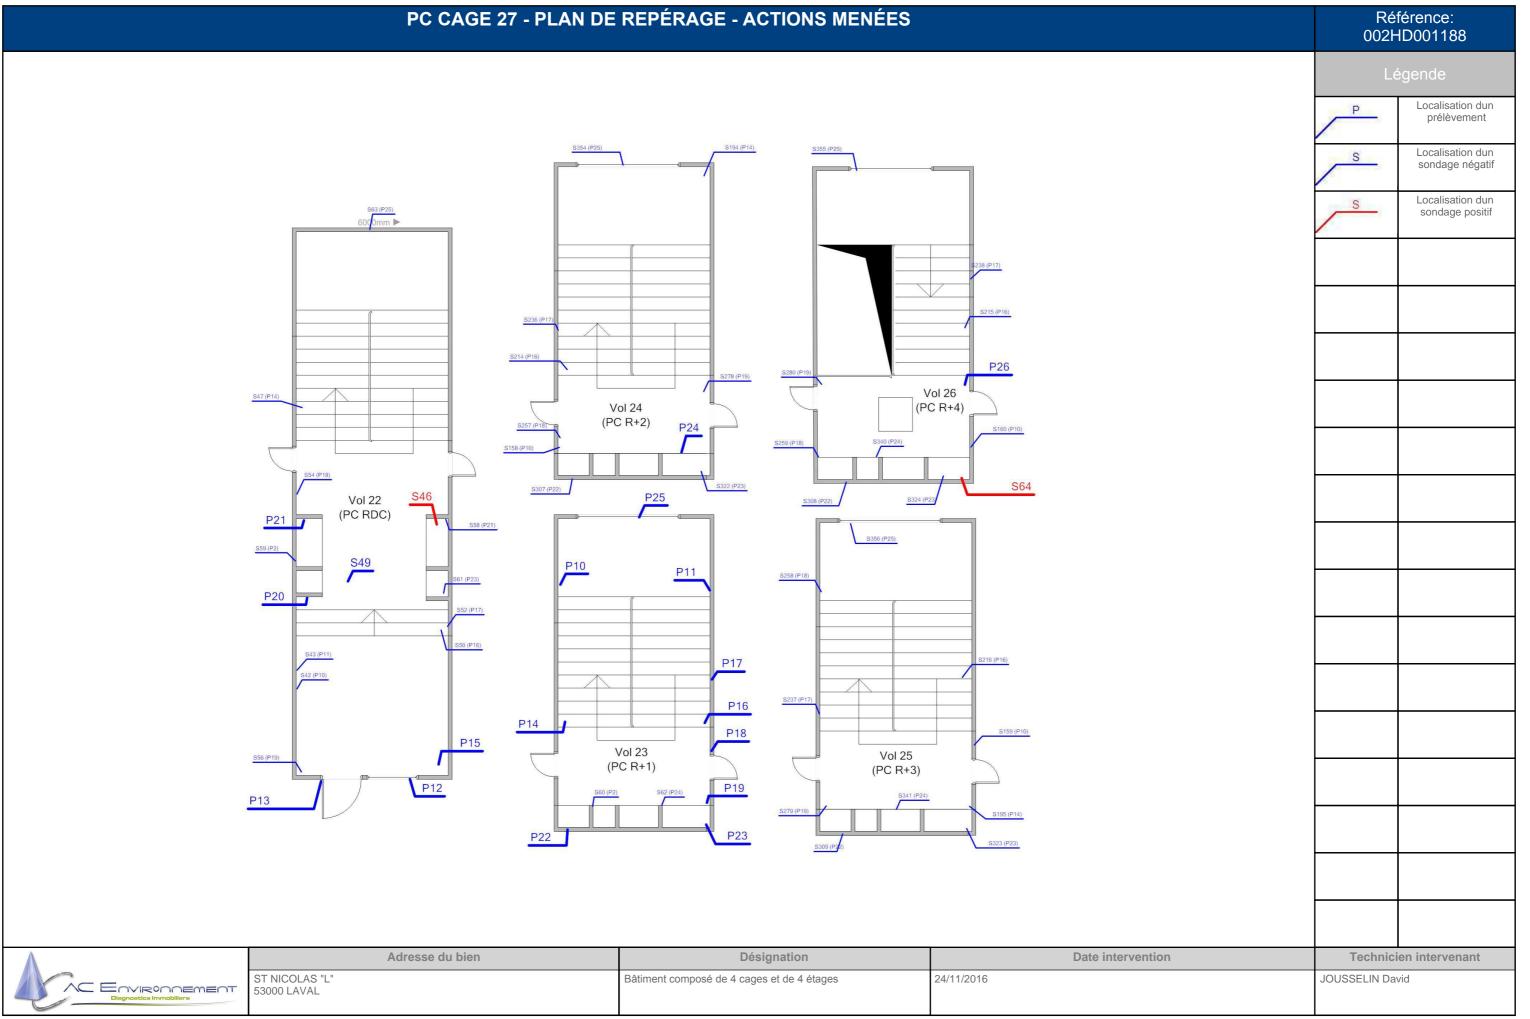


PC CAGE 27 - PLAN DE PRÉLÈVEMENTS	Référenc 002HD001	
PC CAGE 27 - PLAN DE PRÉLÈVEMENTS		1188
Vol 22 S46 (PC RDC) P10 P11 P16 P18 Vol 23 (PC R+3)		

	PC CAGE 27 - MPCA CON	NDUITS, CANALISATIONS ET ÉQUIPEM	ENTS		érence: D001188
	Vol 22 (PC RDC)	Vol 24 (PC R+2) Vol 23 (PC R+1) Vol 25 (PC R+3)	Vol 26 PC R+4)	Lég	gende S64: Conduit en fibres ciment S46: Conduit en fibres ciment
Environement S	Adresse du bien ST NICOLAS "L" 53000 LAVAL	Désignation Bâtiment composé de 4 cages et de 4 étages	Date intervention 24/11/2016	Technicie JOUSSELIN David	en intervenant

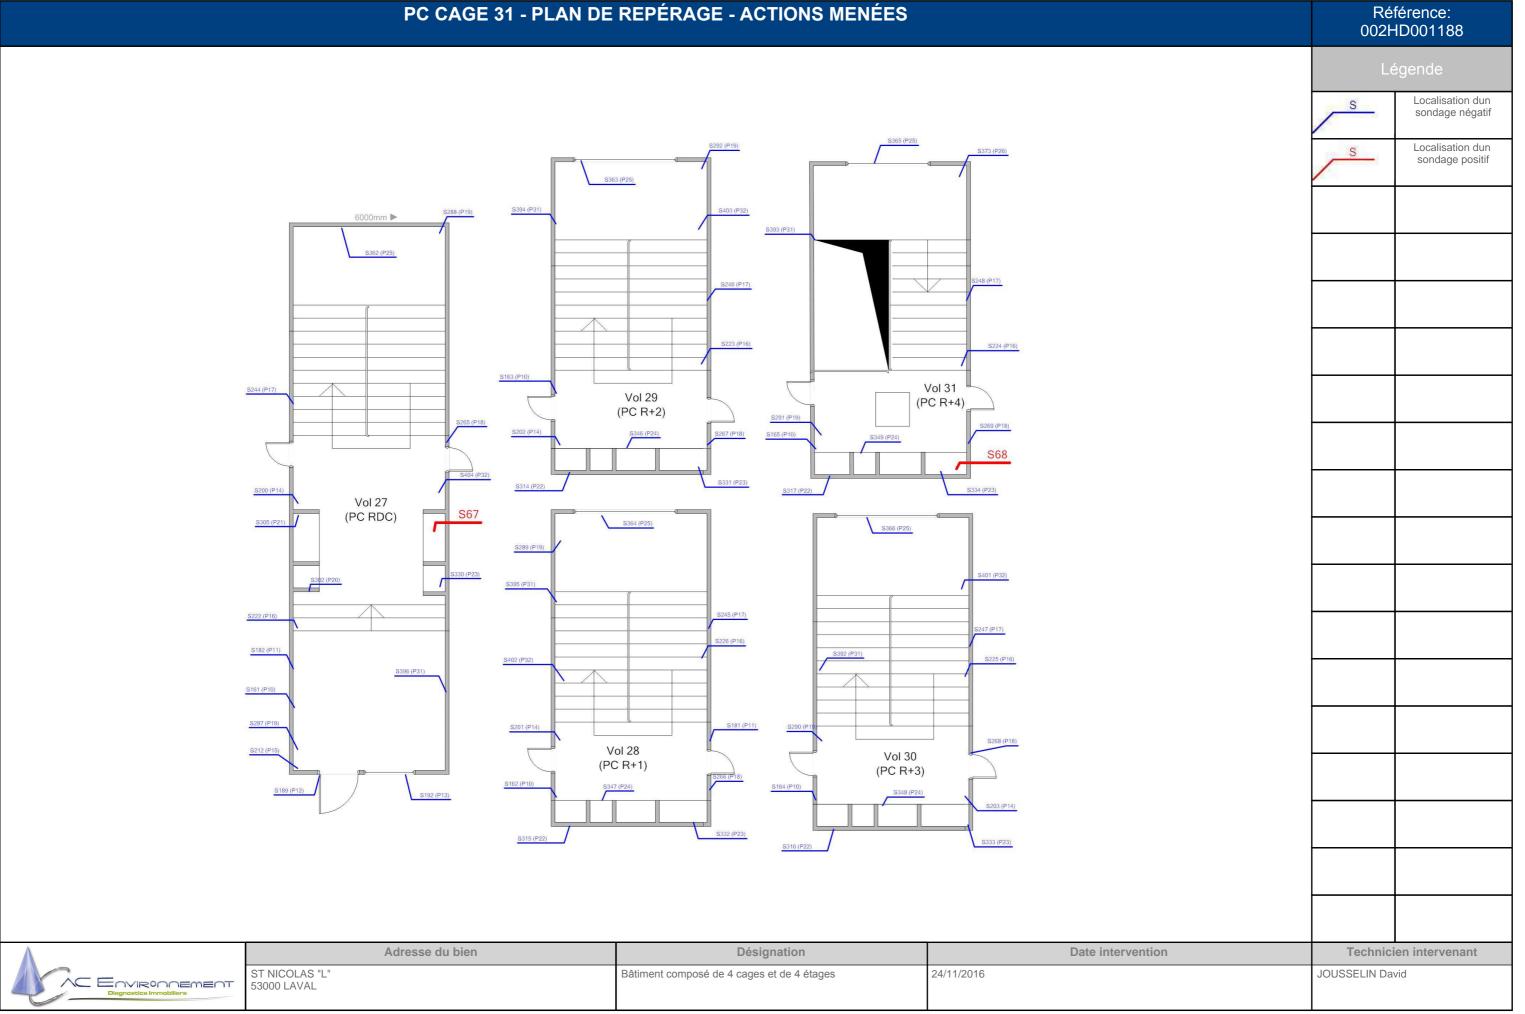


	8000mm ► Vol 27 (PC RDC) S67	Vol 29 (PC R+2)	Vol 31 (PC R+4) S68	002H	férence: HD001188 égende
	Adresse du bien	Désignation	Date intervention		ien intervenant
ST NICOLAS "L" 53000 LAVAL C Environnement 64 rue Clément Ader CS 70064 42153 Riorges SIR		Bâtiment composé de 4 cages et de 4 étages	24/11/2016	JOUSSELIN Da	vid

	PC CAGE 31 - MPCA CON	IDUITS, CANALISATIONS ET ÉQUIPEI	MENTS	Référence: 002HD001188
	PC CAGE 31 - MPCA CON 6000mm Vol 27 (PC RDC) 867	IDUITS, CANALISATIONS ET ÉQUIPEI	Vol 31 (PC R+4)	
Α	Advance du bian	Vol 28 (PC R+1) (PC F	3+3)	Taghnician intervenent
	Adresse du bien ST NICOLAS "L" 53000 LAVAL	Désignation Bâtiment composé de 4 cages et de 4 étages	Date intervention 24/11/2016	JOUSSELIN David

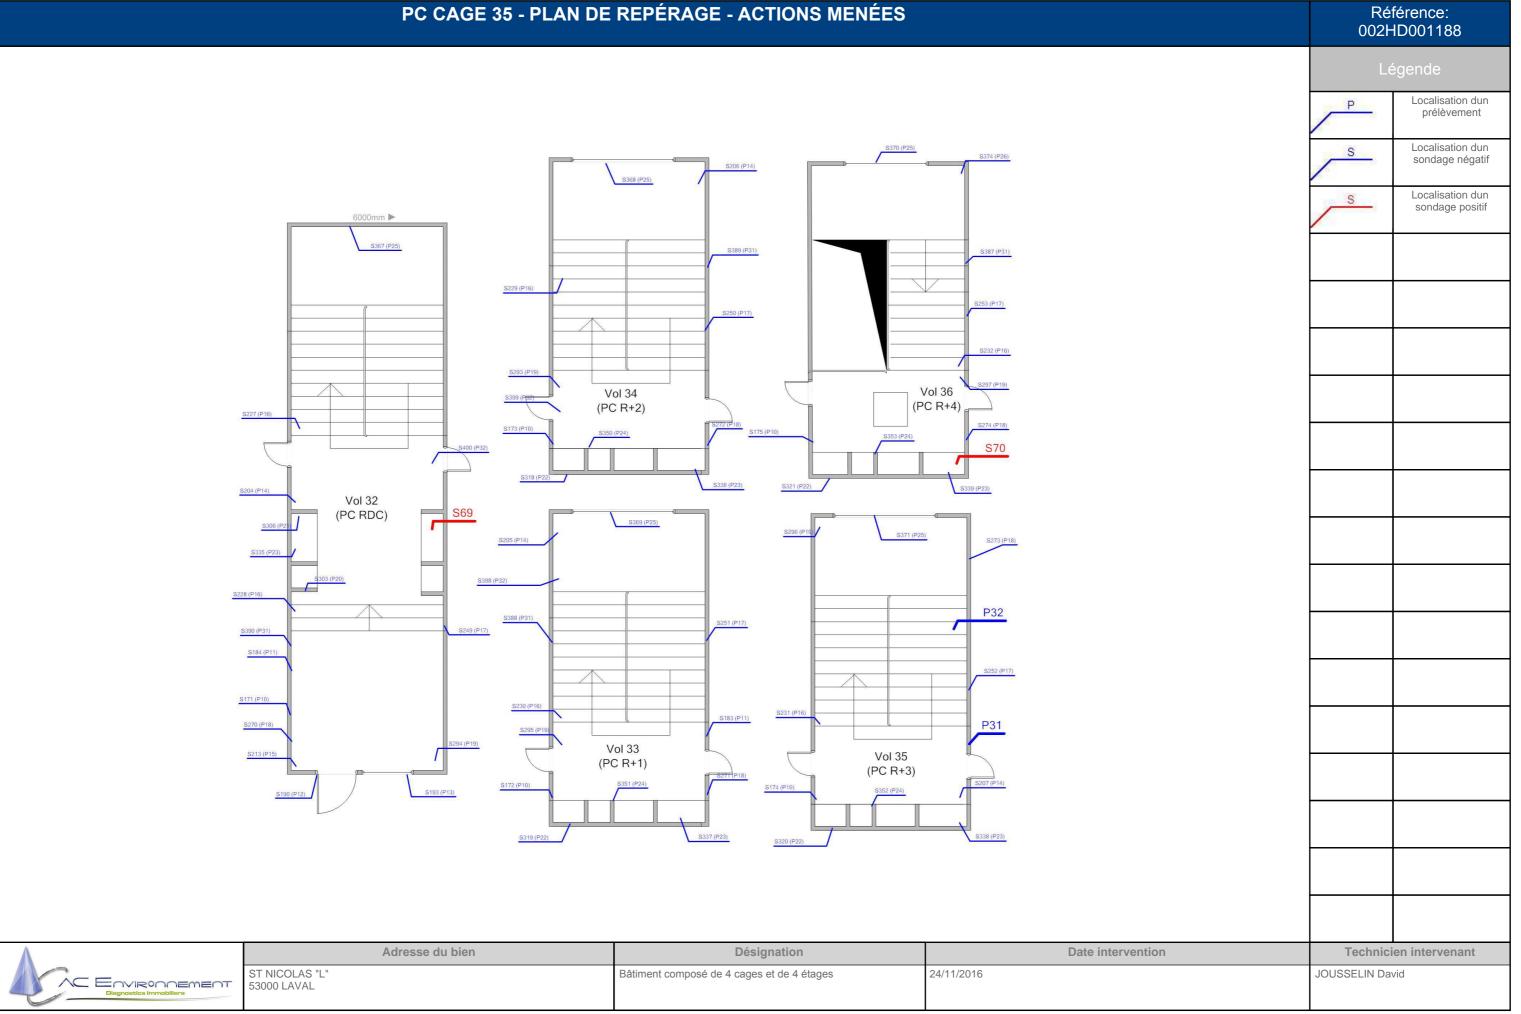

6000mm ▶ Vol 32 (PC RDC) S69	Vol 34 (PC R+2) Vol 33 (PC R+1) Vol 33 (PC R+1)		Légende
Adresse du bien	Désignation	Date intervention	Technicien intervenant

PC C	AGE 35 - MPCA CONDUI	TS, CANALISATIONS ET ÉQUIPEN	IENTS		éférence: HD001188
Vol 32 (PC RDC)	S69	Vol 34	Vol 36 (PC R+4)	002	
	adresse du bien	Désignation	Date intervention		cien intervenant
ST NICOLAS "L" 53000 LAVAL AC Environnement, 64 rue Clément Ader CS 70064 42153 Riorges, SIRET : 44135		Bâtiment composé de 4 cages et de 4 étages	24/11/2016	JOUSSELIN D	avid

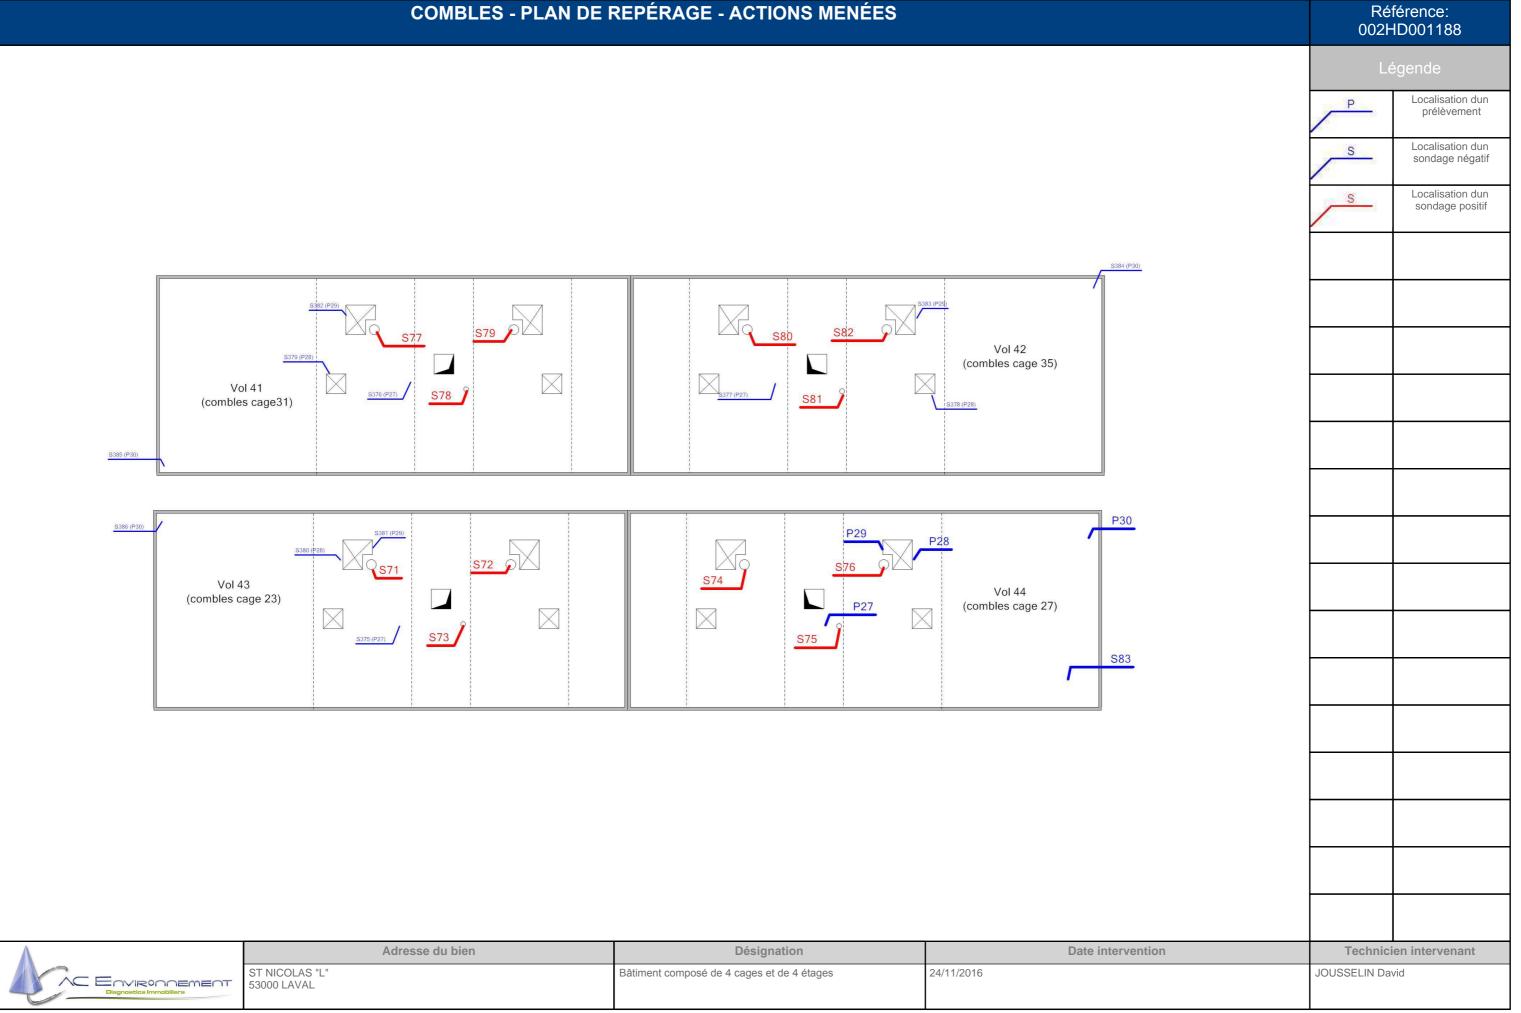

COMBLES - MPCA CONDUITS, CANALISATIONS ET ÉQUIPEMENTS Référence: 002HD001188 S80: Conduit en fibres-S77: Conduit en fibresciment S79: Conduit en fibresciment S71: Conduit en fibres-S74: Conduit en fibresciment S73: Conduit en fibres-Vol 42 (combles cage 35) S82: Conduit en fibres-Vol 41 S81 (combles cage31) S76: Conduit en fibresciment S78: Conduit en fibres-S72: Conduit en fibres-S75: Conduit en fibres-Vol 43 Vol 44 (combles cage 23) (combles cage 27) S81: Conduit en fibresciment S75 Adresse du bien Date intervention Désignation **Technicien intervenant** ST NICOLAS "L" 53000 LAVAL 24/11/2016 JOUSSELIN David Bâtiment composé de 4 cages et de 4 étages C Environnement

	MASSE - TOITURE -	PLAN DE REPÉRAGE - ACTIONS MEN	ÉES	Référence: 002HD001188
P36	S428	P33	P35 P34 429 P37	Légende Localisation dun prélèvement S Localisation dun sondage positif Volume non visité
A	Adresse du bien	Désignation	Date intervention	Technicien intervenant
ST NICO 53000 LA		Bâtiment composé de 4 cages et de 4 étages FR03441355914 APE : 7120 Assurée par : QBE Insurance 031 000472	24/11/2016	JOUSSELIN David


MASSE - TOITURE - MPCA CONDUITS, CANALISATIONS ET ÉQUIPEMENTS	Réf 002H	férence: ID001188
	Lé	égende
		S429: Conduit en fibres-ciment
		S428: Conduit en fibres-ciment
Vol 46 (toiture)		
S428 Vol 45 (plan masse)		
Adresse du bien Désignation Date intervention ST NICOLAS "L" 53000 LAVAL Bâtiment composé de 4 cages et de 4 étages 24/11/2016	JOUSSELIN Day	en intervenant vid

FAÇADES AVANTS - PLAN DE REPÉRAGE - ACTIONS MENÉES



P	Localisation dun prélèvement
	Localisation dune impossibilité technique

S	Localisation dun sondage négatif
	1

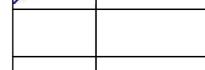





A
AC Environment
Diagnostics Immobiliers


Adresse du bien	Désignation	Date intervention	Technici	en intervenant
ST NICOLAS "L" 53000 LAVAL	Bâtiment composé de 4 cages et de 4 étages	24/11/2016	JOUSSELIN Day	vid

FAÇADES ARRIÈRES - PLAN DE REPÉRAGE - ACTIONS MENÉES



P	Localisation de prélèvemen
0.640	Localisation d

S	Localisation dun sondage négatif
100	

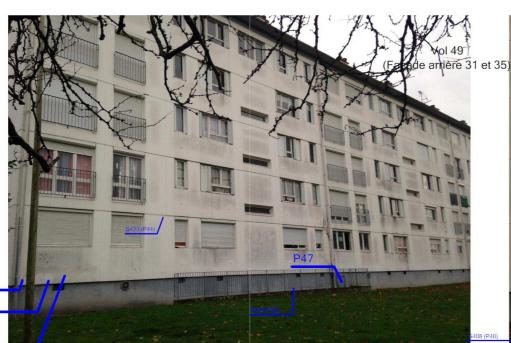



P42

Diagnostics Immobiliers

				1
	Adresse du bien	Désignation	Date intervention	Technicien intervenant
Т	ST NICOLAS "L" 53000 LAVAL	Bâtiment composé de 4 cages et de 4 étages	24/11/2016	JOUSSELIN David

PIGNONS - PLAN DE REPÉRAGE - ACTIONS MENÉES





Référence: 002HD001188

Localisation dun prélèvement

Localisation dune impossibilité technique

Localisation dun sondage négatif

A	
	ENVIRONNEMENT
	Diagnostics Immobiliers

Adresse du bien	Désignation	Date intervention	Technici	ien intervenant
ST NICOLAS "L" 53000 LAVAL	Bâtiment composé de 4 cages et de 4 étages	24/11/2016	JOUSSELIN Day	vid



ANNEXE: Reportage photographique

Photos représentant des matériaux et produits contenant de l'amiante

Référence	Localisation	Action
002HD001188 n°27 - 2 (P27)	Combles - Vol 44	Prélevement négatif
	(combles cage 27)	
002HD001188 n°27 - 1 (P27)	Combles - Vol 44	Prélevement négatif
	(combles cage 27)	
002HD001188 n°28 - 2 (P28)	Combles - Vol 44	Prélevement négatif
	(combles cage 27)	
002HD001188 n°28 - 1 (P28)	Combles - Vol 44	Prélevement négatif
	(combles cage 27)	
002HD001188 n°29 - 1 (P29)	Combles - Vol 44	Prélevement négatif
	(combles cage 27)	
002HD001188 n°29 - 2 (P29)	Combles - Vol 44	Prélevement négatif
	(combles cage 27)	
002HD001188 n°30 - 2 (P30)	Combles - Vol 44	Prélevement négatif
	(combles cage 27)	
002HD001188 n°30 - 1 (P30)	Combles - Vol 44	Prélevement négatif
	(combles cage 27)	
S71 - 1 (A71)	Combles - Vol 43	Présence sur décision de l'opérateur de
	(combles cage 23)	repérage
S72 - 1 (A72)	Combles - Vol 43	Présence sur décision de l'opérateur de
	(combles cage 23)	repérage
S73 - 1 (A73)	Combles - Vol 43	Présence sur décision de l'opérateur de
	(combles cage 23)	repérage
S74 - 1 (A74)	Combles - Vol 44	Présence sur décision de l'opérateur de
	(combles cage 27)	repérage
S75 - 1 (A75)	Combles - Vol 44	Présence sur décision de l'opérateur de
	(combles cage 27)	repérage
S76 - 1 (A76)	Combles - Vol 44	Présence sur décision de l'opérateur de
	(combles cage 27)	repérage
S77 - 1 (A77)	Combles - Vol 41	Présence sur décision de l'opérateur de
	(combles cage31)	repérage
S78 - 1 (A78)	Combles - Vol 41	Présence sur décision de l'opérateur de
	(combles cage31)	repérage
S79 - 1 (A79)	Combles - Vol 41	Présence sur décision de l'opérateur de
	(combles cage31)	repérage
S80 - 1 (A80)	Combles - Vol 42	Présence sur décision de l'opérateur de
	(combles cage 35)	repérage
S81 - 1 (A81)	Combles - Vol 42	Présence sur décision de l'opérateur de
	(combles cage 35)	repérage
S82 - 1 (A82)	Combles - Vol 42	Présence sur décision de l'opérateur de
	(combles cage 35)	repérage
S83 - 1 (A83)	Combles - Vol 44 (combles cage 27)	Absence sur présentation de documents

Référence	Localisation	Action
002HD001188 n°41 - 1 (P41)	Façades arrières - Vol 49	Prélevement négatif
	(Façade arrière 31 et 35)	
002HD001188 n°41 - 2 (P41)	Façades arrières - Vol 49	Prélevement négatif
	(Façade arrière 31 et 35)	
002HD001188 n°42 - 1 (P42)	Façades arrières - Vol 49	Prélevement négatif
	(Façade arrière 31 et 35)	
002HD001188 n°42 - 2 (P42)	Façades arrières - Vol 49	Prélevement négatif
	(Façade arrière 31 et 35)	
002HD001188 n°43 - 1 (P43)	Façades arrières - Vol 49	Prélevement négatif
	(Façade arrière 31 et 35)	
002HD001188 n°43 - 2 (P43)	Façades arrières - Vol 49	Prélevement négatif
	(Facade arrière 31 et 35)	







Référence	Localisation	Action
002HD001188 n°47 - 1 (P47)	Façades arrières - Vol 49	Prélevement négatif
	(Façade arrière 31 et 35)	
002HD001188 n°47 - 2 (P47)	Façades arrières - Vol 49	Prélevement négatif
	(Façade arrière 31 et 35)	

Référence	Localisation	Action
002HD001188 n°45 - 2 (P45)	Façades avants - Vol 47	Prélevement négatif
	(Façade avant 23 et 27)	
002HD001188 n°45 - 1 (P45)	Façades avants - Vol 47	Prélevement négatif
	(Façade avant 23 et 27)	
	Façades avants - Vol 47	I2
	(Façade avant 23 et 27)	

Référence	Localisation	Action
002HD001188 n°33 - 1 (P33)	Masse - toiture - Vol 45	Prélevement négatif
	(plan masse)	
002HD001188 n°33 - 2 (P33)	Masse - toiture - Vol 45	Prélevement négatif
	(plan masse)	
002HD001188 n°34 - 2 (P34)	Masse - toiture - Vol 45	Prélevement négatif
	(plan masse)	
002HD001188 n°34 - 1 (P34)	Masse - toiture - Vol 45	Prélevement négatif
	(plan masse)	
002HD001188 n°35 - 1 (P35)	Masse - toiture - Vol 45	Prélevement négatif
	(plan masse)	
002HD001188 n°35 - 2 (P35)	Masse - toiture - Vol 45	Prélevement négatif
	(plan masse)	
002HD001188 n°36 - 1 (P36)	Masse - toiture - Vol 45	Prélevement négatif
	(plan masse)	
002HD001188 n°36 - 2 (P36)	Masse - toiture - Vol 45	Prélevement négatif
	(plan masse)	
002HD001188 n°37 - 1 (P37)	Masse - toiture - Vol 45	Prélevement négatif
	(plan masse)	
002HD001188 n°37 - 2 (P37)	Masse - toiture - Vol 45	Prélevement négatif
, ,	(plan masse)	
002HD001188 n°38 - 2 (P38)	Masse - toiture - Vol 45	Prélevement négatif
	(plan masse)	
002HD001188 n°38 - 1 (P38)	Masse - toiture - Vol 45	Prélevement négatif
, ,	(plan masse)	
S429 - 1 (A429)	Masse - toiture - Vol 45	Présence sur décision de l'opérateur de
	(plan masse)	repérage
S428 - 1 (A428)	Masse - toiture - Vol 45	Présence sur décision de l'opérateur de
·	(plan masse)	repérage

Référence	Localisation	Action
S65 - 1 (A65)	PC Cage 23 - Vol 17 (PC RDC)	Présence sur décision de l'opérateur de repérage
S66 - 1 (A66)	PC Cage 23 - Vol 21 (PC R+4)	Présence sur décision de l'opérateur de repérage

Référence	Localisation	Action
002HD001188 n°10 - 2 (P10)	PC Cage 27 - Vol 23	Prélevement négatif
	(PC R+1)	
002HD001188 n°10 - 1 (P10)	PC Cage 27 - Vol 23	Prélevement négatif
	(PC R+1)	
002HD001188 n°11 - 1 (P11)	PC Cage 27 - Vol 23	Prélevement négatif
	(PC R+1)	







Référence	Localisation	Action
002HD001188 n°11 - 2 (P11)	PC Cage 27 - Vol 23	Prélevement négatif
	(DO D : 4)	
002HD001188 n°12 - 2 (P12)	(PC R+1) PC Cage 27 - Vol 22	Prélevement négatif
00211D0011001112-2 (P12)	FC Caye 21 - VOI 22	Prelevement negatif
	(PC RDC)	
002HD001188 n°12 - 1 (P12)	PC Cage 27 - Vol 22	Prélevement négatif
	(0.0 55.3)	
002HD001188 n°42 - 1 /D42\	(PC RDC)	Drálovomont názotií
002HD001188 n°13 - 1 (P13)	PC Cage 27 - Vol 22	Prélevement négatif
	(PC RDC)	
002HD001188 n°13 - 2 (P13)	PC Cage 27 - Vol 22	Prélevement négatif
000LID004400 x044 4 /D44)	(PC RDC)	Deflesses at a factor
002HD001188 n°14 - 1 (P14)	PC Cage 27 - Vol 23	Prélevement négatif
	(PC R+1)	
002HD001188 n°14 - 2 (P14)	PC Cage 27 - Vol 23	Prélevement négatif
000110004400 = 045 - 0 (545)	(PC R+1)	D.(1)
002HD001188 n°15 - 2 (P15)	PC Cage 27 - Vol 22	Prélevement négatif
	(PC RDC)	
002HD001188 n°15 - 1 (P15)	PC Cage 27 - Vol 22	Prélevement négatif
, ,		
	(PC RDC)	
002HD001188 n°16 - 1 (P16)	PC Cage 27 - Vol 23	Prélevement négatif
	(PC R+1)	
002HD001188 n°16 - 2 (P16)	PC Cage 27 - Vol 23	Prélevement négatif
,		
000110004400 = 047 - 4 (047)	(PC R+1)	D.(1)
002HD001188 n°17 - 1 (P17)	PC Cage 27 - Vol 23	Prélevement négatif
	(PC R+1)	
002HD001188 n°18 - 1 (P18)	PC Cage 27 - Vol 23	Prélevement négatif
000110004400 = 040 = 0 (040)	(PC R+1)	D.(1)
002HD001188 n°18 - 2 (P18)	PC Cage 27 - Vol 23	Prélevement négatif
	(PC R+1)	
002HD001188 n°19 - 1 (P19)	PC Cage 27 - Vol 23	Prélevement négatif
000110004400 = 040 = 0.4540	(PC R+1)	Deflessment of the Co
002HD001188 n°19 - 2 (P19)	PC Cage 27 - Vol 23	Prélevement négatif
	(PC R+1)	
002HD001188 n°20 - 2 (P20)	PC Cage 27 - Vol 22	Prélevement négatif
00011D004400 = 000 - 4 (D00)	(PC RDC)	Deflects 1 / mg
002HD001188 n°20 - 1 (P20)	PC Cage 27 - Vol 22	Prélevement négatif
	(PC RDC)	
002HD001188 n°21 - 2 (P21)	PC Cage 27 - Vol 22	Prélevement négatif
,		
	(PC RDC)	
002HD001188 n°21 - 1 (P21)	PC Cage 27 - Vol 22	Prélevement négatif
	(PC RDC)	
002HD001188 n°22 - 2 (P22)	PC Cage 27 - Vol 23	Prélevement négatif
2 (1 22)	1 0 04g0 21 VOI 20	1 Tolevellient negatii
	(PC R+1)	
002HD001188 n°22 - 1 (P22)	PC Cage 27 - Vol 23	Prélevement négatif
	(20.5.1)	
002HD001100 2°22 2 (D22)	(PC R+1)	Drálovomont náz-tif
002HD001188 n°23 - 2 (P23)	PC Cage 27 - Vol 23	Prélevement négatif







Référence	Localisation	Action
002HD001188 n°23 - 1 (P23)	PC Cage 27 - Vol 23	Prélevement négatif
	(20.5.4)	
000110001100 001 0 (001)	(PC R+1)	D () () () ()
002HD001188 n°24 - 2 (P24)	PC Cage 27 - Vol 24	Prélevement négatif
	(PC R+2)	
002HD001188 n°24 - 1 (P24)	PC Cage 27 - Vol 24	Prélevement négatif
	(20.2.4)	
	(PC R+2)	
002HD001188 n°25 - 2 (P25)	PC Cage 27 - Vol 23	Prélevement négatif
	(PC R+1)	
002HD001188 n°25 - 1 (P25)	PC Cage 27 - Vol 23	Prélevement négatif
	(PC R+1)	
002HD001188 n°26 - 2 (P26)	PC Cage 27 - Vol 26	Prélevement négatif
	(PC R+4)	
002HD001188 n°26 - 1 (P26)	PC Cage 27 - Vol 26	Prélevement négatif
	(2.2.4)	
	(PC R+4)	
S46 - 1 (A46)	PC Cage 27 - Vol 22	Présence sur décision de l'opérateur de repérage
	(PC RDC)	Teperage
S49 - 1 (A49)	PC Cage 27 - Vol 22	Absence : pas d'amiante par nature
	(PC RDC)	
S64 - 2 (A64)	PC Cage 27 - Vol 26	Présence sur décision de l'opérateur de
304 - 2 (A04)	FO Cage 27 - Vol 20	repérage
	(PC R+4)	
S64 - 1 (A64)	PC Cage 27 - Vol 26	Présence sur décision de l'opérateur de
		repérage
	(PC R+4)	
Référence	Localisation	Action
Neierenoe		Action

Référence	Localisation	Action
S67 - 1 (A67)	PC Cage 31 - Vol 27	Présence sur décision de l'opérateur de repérage
	(PC RDC)	
S68 - 1 (A68)	PC Cage 31 - Vol 31	Présence sur décision de l'opérateur de repérage
	(PC R+4)	

Référence	Localisation	Action
002HD001188 n°31 - 2 (P31)	PC Cage 35 - Vol 35	Prélevement négatif
	(PC R+3)	
002HD001188 n°31 - 1 (P31)	PC Cage 35 - Vol 35	Prélevement négatif
	(PC R+3)	
002HD001188 n°32 - 1 (P32)	PC Cage 35 - Vol 35	Prélevement négatif
	(PC R+3)	
002HD001188 n°32 - 2 (P32)	PC Cage 35 - Vol 35	Prélevement négatif
	(PC R+3)	
S69 - 1 (A69)	PC Cage 35 - Vol 32	Présence sur décision de l'opérateur de repérage
	(PC RDC)	
S70 - 1 (A70)	PC Cage 35 - Vol 36	Présence sur décision de l'opérateur de repérage
	(PC R+4)	

Référence	Localisation	Action
002HD001188 n°39 - 1 (P39)	Pignons - Vol 52	Prélevement négatif
	(pignon gauche)	
002HD001188 n°39 - 2 (P39)	Pignons - Vol 52	Prélevement négatif
	(pignon gauche)	
002HD001188 n°40 - 1 (P40)	Pignons - Vol 52	Prélevement négatif
	(pignon gauche)	







Référence	Localisation	Action
002HD001188 n°40 - 2 (P40)	Pignons - Vol 52	Prélevement négatif
	(pignon gauche)	
002HD001188 n°44 - 2 (P44)	Pignons - Vol 51	Prélevement négatif
	(pignon droit)	
002HD001188 n°44 - 1 (P44)	Pignons - Vol 51	Prélevement négatif
	(pignon droit)	
002HD001188 n°46 - 1 (P46)	Pignons - Vol 51	Prélevement négatif
	(pignon droit)	
	Pignons - Vol 52	I1
	(pignon gauche)	
	Pignons - Vol 52	I1
	(pignon gauche)	

Référence	Localisation	Action
S21 - 1 (A21)	Sous sol 23 - Vol 5 (VO 1)	Présence sur décision de l'opérateur de repérage
S22 - 1 (A22)	Sous sol 23 - Vol 7 (VO 2)	Présence sur décision de l'opérateur de repérage
S23 - 1 (A23)	Sous sol 23 - Vol 5 (VO 1)	Présence sur décision de l'opérateur de repérage
S24 - 1 (A24)	Sous sol 23 - Vol 7 (VO 2)	Présence sur décision de l'opérateur de repérage
S25 - 1 (A25)	Sous sol 23 - Vol 7 (VO 2)	Présence sur décision de l'opérateur de repérage
S26 - 1 (A26)	Sous sol 23 - Vol 8 (dégagement)	Présence sur décision de l'opérateur de repérage
S27 - 1 (A27)	Sous sol 23 - Vol 6	Présence sur décision de l'opérateur de repérage
	(local technique)	

Référence	Localisation	Action
002HD001188 n°1 - 1 (P1)	Sous sol 27 - Vol 4	Prélevement négatif
	(dégagement)	
002HD001188 n°1 - 2 (P1)	Sous sol 27 - Vol 4	Prélevement négatif
	(dégagement)	
002HD001188 n°1 - 3 (P1)	Sous sol 27 - Vol 4	Prélevement négatif
, ,	(dégagement)	
002HD001188 n°2 - 1 (P2)	Sous sol 27 - Vol 1	Prélevement négatif
	(VO 1)	
002HD001188 n°2 - 2 (P2)	Sous sol 27 - Vol 1	Prélevement négatif
	(VO 1)	
002HD001188 n°2 - 3 (P2)	Sous sol 27 - Vol 1	Prélevement négatif
	(VO 1)	
002HD001188 n°3 - 3 (P3)	Sous sol 27 - Vol 2	Prélevement négatif
	(VO 2)	Ü
002HD001188 n°3 - 1 (P3)	Sous sol 27 - Vol 2	Prélevement négatif
,	(VO 2)	
002HD001188 n°3 - 2 (P3)	Sous sol 27 - Vol 2	Prélevement négatif
(1,	(VO 2)	
002HD001188 n°4 - 1 (P4)	Sous sol 27 - Vol 1	Prélevement négatif
,	(VO 1)	
002HD001188 n°4 - 2 (P4)	Sous sol 27 - Vol 1	Prélevement négatif
, ,	(VO 1)	
002HD001188 n°4 - 3 (P4)	Sous sol 27 - Vol 1	Prélevement négatif
, ,	(VO 1)	
002HD001188 n°5 - 3 (P5)	Sous sol 27 - Vol 4	Prélevement négatif
	(dégagement)	
002HD001188 n°5 - 1 (P5)	Sous sol 27 - Vol 4	Prélevement négatif
, ,	(dégagement)	
002HD001188 n°5 - 2 (P5)	Sous sol 27 - Vol 4	Prélevement négatif
	(dégagement)	
002HD001188 n°6 - 1 (P6)	Sous sol 27 - Vol 4	Prélevement négatif
	(dégagement)	
002HD001188 n°6 - 2 (P6)	Sous sol 27 - Vol 4	Prélevement négatif
	(dégagement)	
002HD001188 n°7 - 1 (P7)	Sous sol 27 - Vol 4	Prélevement négatif
002HD001188 n°7 - 2 (P7)	Sous sol 27 - Vol 4	Prélevement négatif
	(dégagement)	







Référence	Localisation	Action
002HD001188 n°8 - 2 (P8)	Sous sol 27 - Vol 3	Prélevement négatif
	(local technique)	
002HD001188 n°8 - 1 (P8)	Sous sol 27 - Vol 3	Prélevement négatif
	(local technique)	
002HD001188 n°9 - 2 (P9)	Sous sol 27 - Vol 2	Prélevement négatif
	(VO 2)	
002HD001188 n°9 - 1 (P9)	Sous sol 27 - Vol 2	Prélevement négatif
	(VO 2)	
S14 - 1 (A14)	Sous sol 27 - Vol 1	Présence sur décision de l'opérateur de
` '	(VO 1)	repérage
S15 - 1 (A15)	Sous sol 27 - Vol 1	Présence sur décision de l'opérateur de
	(VO 1)	repérage
S16 - 1 (A16)	Sous sol 27 - Vol 2	Présence sur décision de l'opérateur de
` '	(VO 2)	repérage
S17 - 1 (A17)	Sous sol 27 - Vol 2	Présence sur décision de l'opérateur de
` '	(VO 2)	repérage
S18 - 1 (A18)	Sous sol 27 - Vol 4	Présence sur décision de l'opérateur de
` '	(dégagement)	repérage
S19 - 1 (A19)	Sous sol 27 - Vol 3	Présence sur décision de l'opérateur de
, ,		repérage
	(local technique)	

Référence	Localisation	Action
S28 - 1 (A28)	Sous sol 31 - Vol 12	Présence sur décision de l'opérateur de repérage
	(local technique)	
S29 - 1 (A29)	Sous sol 31 - Vol 10	Présence sur décision de l'opérateur de repérage
	(VO 2)	
S30 - 1 (A30)	Sous sol 31 - Vol 10	Présence sur décision de l'opérateur de repérage
	(VO 2)	
S31 - 1 (A31)	Sous sol 31 - Vol 9	Présence sur décision de l'opérateur de
	(VO 1)	repérage
S32 - 1 (A32)	Sous sol 31 - Vol 9	Présence sur décision de l'opérateur de
	(VO 1)	repérage
S33 - 1 (A33)	Sous sol 31 - Vol 11	Présence sur décision de l'opérateur de
	(dégagement)	repérage

Référence	Localisation	Action
S34 - 1 (A34)	Sous sol 35 - Vol 14 (VO 2)	Présence sur décision de l'opérateur de repérage
S35 - 1 (A35)	Sous sol 35 - Vol 13 (VO 1)	Présence sur décision de l'opérateur de repérage
S36 - 1 (A36)	Sous sol 35 - Vol 13 (VO 1)	Présence sur décision de l'opérateur de repérage
S37 - 1 (A37)	Sous sol 35 - Vol 14 (VO 2)	Présence sur décision de l'opérateur de repérage
S38 - 1 (A38)	Sous sol 35 - Vol 16 (dégagement)	Présence sur décision de l'opérateur de repérage





002HD001188 n°1 - 1 (P1)



002HD001188 n°1 - 3 (P1)



002HD001188 n°2 - 2 (P2)



002HD001188 n°1 - 2 (P1)



002HD001188 n°2 - 1 (P2)



002HD001188 n°2 - 3 (P2)





002HD001188 n°3 - 3 (P3)



002HD001188 n°3 - 2 (P3)



002HD001188 n°4 - 2 (P4)



002HD001188 n°3 - 1 (P3)



002HD001188 n°4 - 1 (P4)



002HD001188 n°4 - 3 (P4)









002HD001188 n°5 - 3 (P5)



002HD001188 n°5 - 2 (P5)



002HD001188 n°6 - 2 (P6)



002HD001188 n°5 - 1 (P5)



002HD001188 n°6 - 1 (P6)



002HD001188 n°7 - 1 (P7)







002HD001188 n°7 - 2 (P7)



002HD001188 n°8 - 1 (P8)



002HD001188 n°9 - 1 (P9)



002HD001188 n°8 - 2 (P8)



002HD001188 n°9 - 2 (P9)



002HD001188 n°10 - 2 (P10)










002HD001188 n°10 - 1 (P10)

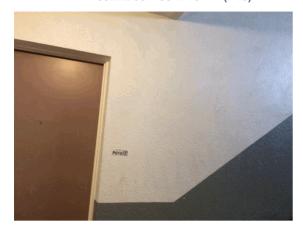

002HD001188 n°11 - 2 (P11)



002HD001188 n°12 - 1 (P12)



002HD001188 n°11 - 1 (P11)



002HD001188 n°12 - 2 (P12)



002HD001188 n°13 - 1 (P13)









002HD001188 n°13 - 2 (P13)



002HD001188 n°14 - 2 (P14)




002HD001188 n°15 - 1 (P15)



002HD001188 n°14 - 1 (P14)



002HD001188 n°15 - 2 (P15)

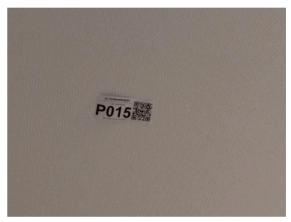

002HD001188 n°16 - 1 (P16)







002HD001188 n°16 - 2 (P16)



002HD001188 n°18 - 1 (P18)



002HD001188 n°19 - 1 (P19)



002HD001188 n°17 - 1 (P17)



002HD001188 n°18 - 2 (P18)



002HD001188 n°19 - 2 (P19)







002HD001188 n°20 - 2 (P20)



002HD001188 n°21 - 2 (P21)



002HD001188 n°22 - 2 (P22)



002HD001188 n°20 - 1 (P20)



002HD001188 n°21 - 1 (P21)



002HD001188 n°22 - 1 (P22)







002HD001188 n°23 - 2 (P23)



002HD001188 n°24 - 2 (P24)



002HD001188 n°25 - 2 (P25)



002HD001188 n°23 - 1 (P23)



002HD001188 n°24 - 1 (P24)



002HD001188 n°25 - 1 (P25)





002HD001188 n°26 - 2 (P26)



002HD001188 n°27 - 2 (P27)



002HD001188 n°28 - 2 (P28)



002HD001188 n°26 - 1 (P26)



002HD001188 n°27 - 1 (P27)



002HD001188 n°28 - 1 (P28)





002HD001188 n°29 - 1 (P29)



002HD001188 n°30 - 2 (P30)



002HD001188 n°31 - 2 (P31)



002HD001188 n°29 - 2 (P29)



002HD001188 n°30 - 1 (P30)



002HD001188 n°31 - 1 (P31)









002HD001188 n°32 - 1 (P32)



002HD001188 n°33 - 1 (P33)



002HD001188 n°34 - 2 (P34)



002HD001188 n°32 - 2 (P32)




002HD001188 n°33 - 2 (P33)



002HD001188 n°34 - 1 (P34)



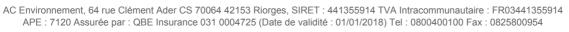





002HD001188 n°35 - 1 (P35)



002HD001188 n°36 - 1 (P36)



002HD001188 n°37 - 1 (P37)



002HD001188 n°35 - 2 (P35)



002HD001188 n°36 - 2 (P36)



002HD001188 n°37 - 2 (P37)









002HD001188 n°38 - 2 (P38)



002HD001188 n°39 - 1 (P39)



002HD001188 n°40 - 1 (P40)



002HD001188 n°38 - 1 (P38)



002HD001188 n°39 - 2 (P39)



002HD001188 n°40 - 2 (P40)









002HD001188 n°41 - 1 (P41)



002HD001188 n°42 - 1 (P42)



002HD001188 n°43 - 1 (P43)



002HD001188 n°41 - 2 (P41)



002HD001188 n°42 - 2 (P42)



002HD001188 n°43 - 2 (P43)







002HD001188 n°44 - 2 (P44)



002HD001188 n°45 - 2 (P45)



002HD001188 n°46 - 1 (P46)



002HD001188 n°44 - 1 (P44)



002HD001188 n°45 - 1 (P45)



002HD001188 n°47 - 1 (P47)







002HD001188 n°47 - 2 (P47)



l1 - 1



11 - 2



I2 - 1



S14 - 1 (A14)



S15 - 1 (A15)







S16 - 1 (A16)



S18 - 1 (A18)



S21 - 1 (A21)



S17 - 1 (A17)



S19 - 1 (A19)



S22 - 1 (A22)





S23 - 1 (A23)



S25 - 1 (A25)



S27 - 1 (A27)



S24 - 1 (A24)



S26 - 1 (A26)



S28 - 1 (A28)









S29 - 1 (A29)



S31 - 1 (A31)



S33 - 1 (A33)



S30 - 1 (A30)



S32 - 1 (A32)



S34 - 1 (A34)





S35 - 1 (A35)



S37 - 1 (A37)



S46 - 1 (A46)



S36 - 1 (A36)



S38 - 1 (A38)



S49 - 1 (A49)







S64 - 2 (A64)



S65 - 1 (A65)



S67 - 1 (A67)



S64 - 1 (A64)



S66 - 1 (A66)



S68 - 1 (A68)





S69 - 1 (A69)



S71 - 1 (A71)



S73 - 1 (A73)



S70 - 1 (A70)



S72 - 1 (A72)



S74 - 1 (A74)









S75 - 1 (A75)



S77 - 1 (A77)



S79 - 1 (A79)



S76 - 1 (A76)



S78 - 1 (A78)



S80 - 1 (A80)









S81 - 1 (A81)



S83 - 1 (A83)



S428 - 1 (A428)



S82 - 1 (A82)



S429 - 1 (A429)





Référence: 002HD001188



ANNEXE : Récapitulatif des prélevements et analyses

Prélévements en rouge = Positif

Reférence	Categorie	Composant	Materiau	Localisation	Observation
P1	Parois verticales intérieures	Murs et cloisons			Observation
PT		iviurs et cioisons	Enduit compact gris +	Sous sol 27 - Vol 4	
P2	et enduits	Mura et aleisens	peinture	(dégagement) Sous sol 27 - Vol 1	
P2	Parois verticales intérieures et enduits	Murs et cloisons	Enduit compact gris hétérogène + peinture	(VO 1)	
P3	Revêtement de sol	Revêtement de sol	Matériau compact gris	Sous sol 27 - Vol 2 (VO 2)	
P4	Plafond et faux-plafonds	Faux plafonds	Bois en lamelles avec liant + matériau plâtreux blanc + peinture + polystyrène expansé (billes) - fibralith la plus récente (bois + polystyrène) -	Sous sol 27 - Vol 1 (VO 1)	
P5	Conduits, canalisations et	Conduit eau	Matériau fibreux	Sous sol 27 - Vol 4	
. 0	équipements	33.734.734	orange non séparable + toile blanche plâtrée en vrac + carton non séparable - laine + tresse + carton + enduit -	(dégagement)	
P6	Plafond et faux-plafonds	Faux plafonds	Bois en lamelles avec	Sous sol 27 - Vol 4	
. 0	. Idiona of Iday planonao	. dax plaiolido	liant + peinture - bois + enduit pulvérulant -	(dégagement)	
P7	Plafond et faux-plafonds	Plafonds	Enduit compact gris	Sous sol 27 - Vol 4	
			hétérogène + peinture - sous face escalier -	(dégagement)	
P8	Plafond et faux-plafonds	Plafonds	Enduit compact gris	Sous sol 27 - Vol 3	
			hétérogène - Plafond brut -	(local technique)	
P9	Plafond et faux-plafonds	Faux plafonds	Enduit compact beige + peinture	Sous sol 27 - Vol 2 (VO 2)	
P10	Parois verticales intérieures et enduits	Murs et cloisons	Enduit compact gris + matériau beige + peinture	PC Cage 27 - Vol 23 (PC R+1)	
P11	Parois verticales intérieures et enduits	Murs et cloisons	Enduit compact gris + matériau beige +	PC Cage 27 - Vol 23	
P12	Parois verticales intérieures	Menuiseries	peinture	(PC R+1) PC Cage 27 - Vol 22	
PIZ	et enduits	ivieriuiseries	Matériau souple gris avec poussières	(PC RDC)	
P13	Façades	Menuiseries	Matériau compact gris	PC Cage 27 - Vol 22	
	. ayaacc		+ peinture	(PC RDC)	
P14	Plafond et faux-plafonds	Plafonds	Enduit gris en vrac +	PC Cage 27 - Vol 23	
			matériau plâtreux blanc + peinture - sous	(PC R+1)	
P15	Plafond et faux-plafonds	Faux plafonds	face escalier + palier - Enduit plâtreux blanc avec couche cartonnée + peinture - Plafond placoplatre -	PC Cage 27 - Vol 22 (PC RDC)	
P16	Revêtement de sol	Revêtement de sol	Enduit compact gris hétérogène + peinture	PC Cage 27 - Vol 23	
				(PC R+1)	
P17	Revêtement de sol	Revêtement de sol	Enduit compact gris en vrac hétérogène +	PC Cage 27 - Vol 23	
			peinture	(PC R+1)	
P18	Parois verticales intérieures et enduits	Murs et cloisons	Enduit compact gris hétérogène + matériau plâtreux blanc + peinture - imitation plinthe -	PC Cage 27 - Vol 23 (PC R+1)	
P19	Revêtement de sol	Revêtement de sol	Colle beige hétérogène + joint cassant gris + carrelage	PC Cage 27 - Vol 23 (PC R+1)	

AC Environnement, 64 rue Clément Ader CS 70064 42153 Riorges, SIRET : 441355914 TVA Intracommunautaire : FR03441355914 APE : 7120 Assurée par : QBE Insurance 031 0004725 (Date de validité : 01/01/2018) Tel : 0800400100 Fax : 0825800954



Référence: 002HD001188



P20	Parois verticales intérieures et enduits	Murs et cloisons	Enduit compact gris hétérogène + peinture - cloisonnement brique gaine technique RDC -	PC Cage 27 - Vol 22 (PC RDC)	
P21	Parois verticales intérieures et enduits	Murs et cloisons	Enduit compact gris hétérogène -	PC Cage 27 - Vol 22	
			Cloisonnement gaines technique RDC -	(PC RDC)	
P22	Parois verticales intérieures et enduits	Murs et cloisons	Enduit gris en vrac hétérogène - mur fond gaine technique -	PC Cage 27 - Vol 23 (PC R+1)	
P23	Revêtement de sol	Revêtement de sol	Matériau compact gris en vrac hétérogène	PC Cage 27 - Vol 23 (PC R+1)	
P24	Parois verticales intérieures et enduits	Murs et cloisons	Enduit gris en vrac hétérogène + peinture	PC Cage 27 - Vol 24 (PC R+2)	
P25	Parois verticales intérieures et enduits	Menuiseries	Matériau beige en vrac + peinture - menuiserie bois -	PC Cage 27 - Vol 23 (PC R+1)	
P26	Plafond et faux-plafonds	Plafonds	Enduit gris en vrac hétérogène + peinture - Plafond dernier étage	PC Cage 27 - Vol 26 (PC R+4)	
P27	Conduits, canalisations et équipements	Conduit air	Ruban adhésif avec poussières	Combles - Vol 44 (combles cage 27)	
P28	Parois verticales intérieures et enduits	Murs et cloisons	Enduit compact gris hétérogène - sur cheminée -	Combles - Vol 44 (combles cage 27)	
P29	Parois verticales intérieures et enduits	Murs et cloisons	Enduit plâtreux blanc -	Combles - Vol 44 (combles cage 27)	
P30	Toiture et étanchéité	Elément sous toiture	Matériau fibreux jaune avec poussières + matériau gris en vrac non séparable + papier bitumé non séparable + peinture non séparable	Combles - Vol 44 (combles cage 27)	
P31	Parois verticales intérieures et enduits	Murs et cloisons	Enduit compact gris + matériau plâtreux blanc + peinture	PC Cage 35 - Vol 35 (PC R+3)	
P32	Plafond et faux-plafonds	Plafonds	Enduit compact gris hétérogène + toile fibreuse blanche + peinture - sous face escalier + palier -	PC Cage 35 - Vol 35 (PC R+3)	
P33	Revêtement de sol	Revêtement de sol	Enduit compact gris hétérogène - rampe	Masse - toiture - Vol 45 (plan masse)	
P34	Revêtement de sol	Revêtement de sol	accès sous sol - Matériau compact gris hétérogène	Masse - toiture - Vol 45 (plan masse)	
P35	Façades	Murs	Enduit compact gris hétérogène - Rampe accès sous sol -	Masse - toiture - Vol 45 (plan masse)	
P36	Voies et réseaux divers	Revêtement routier	Agrégats d'enrobés bitumineux – prise d'essai 1 + agrégats d'enrobés bitumineux – prise d'essai 2 + agrégats d'enrobés bitumineux – prise d'essai 3	Masse - toiture - Vol 45 (plan masse)	
P37	Revêtement de sol	Revêtement de sol	Matériau compact gris hétérogène	Masse - toiture - Vol 45 (plan masse)	
P38	Façades	Murs	Enduit compact beige hétérogène	Masse - toiture - Vol 45 (plan masse)	
P39	Façades	Bardages	Matériau compact vert hétérogène	Pignons - Vol 52 (pignon gauche)	
P40	Façades	Murs	Enduit compact gris hétérogène + peinture	Pignons - Vol 52 (pignon gauche)	

AC Environnement, 64 rue Clément Ader CS 70064 42153 Riorges, SIRET : 441355914 TVA Intracommunautaire : FR03441355914 APE : 7120 Assurée par : QBE Insurance 031 0004725 (Date de validité : 01/01/2018) Tel : 0800400100 Fax : 0825800954





P41	Façades	Murs	Revêtement souple	Façades arrières - Vol 49	
			blanc avec poussières		
			+ ragréage gris en	(Façade arrière 31 et 35)	
			vrac		
P42	Façades	Murs	Colle beige	Façades arrières - Vol 49	
			hétérogène + joint		
			cassant + peinture +	(Façade arrière 31 et 35)	
			carrelage		
P43	Façades	Murs	Enduit compact gris	Façades arrières - Vol 49	
	-		hétérogène		
				(Façade arrière 31 et 35)	
P44	Façades	Murs	Matériau compact gris	Pignons - Vol 51	
	-		+ polystyrène expansé	(pignon droit)	
			(billes)	,	
P45	Façades	Murs	Enduit compact gris	Façades avants - Vol 47	
	-		hétérogène + peinture		
				(Façade avant 23 et 27)	
P46	Façades	Murs	Enduit compact gris	Pignons - Vol 51	
	•		hétérogène + peinture	(pignon droit)	
			- sous peinture -	(1.0)	
P47	Façades	Menuiseries	Enduit compact gris +	Façades arrières - Vol 49	
	3		peinture	3	
			F	(Façade arrière 31 et 35)	
				1 3	



Tél: 02.99.35.41.41 Fax: 02.99.35.41.42 www.itga.fr



L'accréditation du COFRAC atteste de la compétence des laboratoires pour les seuls essais couverts par l'accréditation qui sont identifiés par le symbole :

RAPPORT D'ESSAI N° IT071611-46295 EN DATE DU 01/12/2016 RECHERCHE ET IDENTIFICATION D'AMIANTE SUR UN PRELEVEMENT DE MATERIAU

Ce rapport d'essai ne concerne que les échantillons soumis à l'analyse.

Client:

AC ENVIRONNEMENT M. David JOUSSELIN 64 rue Clément Ader 42153 RIORGES

Prélèvement:

Commande ITGA : IT0716-117481 Echantillon ITGA : IT071611-46295 Reçu au laboratoire le : 29/11/2016

Réf. Client:

Commande	002HD001188
Dossier client	_0006500012_ ST NICOLAS "L" - 53000 LAVAL Bâtiment composé de 4 cages et de 4 étages
Echantillon	002HD001188001 / Parois verticales intérieures et enduits / Murs et cloisons / Enduit ciment (joint parpaings) / Vol 4 (dégagement)
Description ITGA	Enduit compact gris / Peinture

Préparation:

Effectuée de façon à être représentative de l'échantillon

- pour une analyse au Microscope Electronique à Transmission Analytique (META) : broyage mécanique, récupération de poussières sur grille de microscope électronique (méthode interne IT 085 ou IT 286)

Technique Analytique:

- Microscope Electronique à Transmission Analytique (parties pertinentes de la norme NF X 43-050)

Résultat :

	Fraction Analysée	Technique analytique et date d'analyse	Résultat	Type d'amiante	Nb de préparations
•	Enduit compact gris + peinture	META le 30/11/2016	Amiante non détecté		1

Validé par : Antoine Blandel - Analyste



Tél: 02.99.35.41.41 Fax: 02.99.35.41.42 www.itga.fr



L'accréditation du COFRAC atteste de la compétence des laboratoires pour les seuls essais couverts par l'accréditation qui sont identifiés par le symbole :

RAPPORT D'ESSAI N° IT071611-46296 EN DATE DU 01/12/2016 RECHERCHE ET IDENTIFICATION D'AMIANTE SUR UN PRELEVEMENT DE MATERIAU

Ce rapport d'essai ne concerne que les échantillons soumis à l'analyse.

Client:

AC ENVIRONNEMENT M. David JOUSSELIN 64 rue Clément Ader 42153 RIORGES

Prélèvement:

Commande ITGA : IT0716-117481 Echantillon ITGA : IT071611-46296 Reçu au laboratoire le : 29/11/2016

Réf. Client:

Commande	002HD001188
Dossier client	_0006500012_ ST NICOLAS "L" - 53000 LAVAL Bâtiment composé de 4 cages et de 4 étages
Echantillon	002HD001188002 / Parois verticales intérieures et enduits / Murs et cloisons / Enduit ciment (béton banché brut) / Vol 1 (VO 1)
Description ITGA	Enduit compact gris hétérogène / Peinture

Préparation:

Effectuée de façon à être représentative de l'échantillon

- pour une analyse au Microscope Electronique à Transmission Analytique (META) : broyage mécanique, récupération de poussières sur grille de microscope électronique (méthode interne IT 085 ou IT 286)

Technique Analytique:

- Microscope Electronique à Transmission Analytique (parties pertinentes de la norme NF X 43-050)

Résultat :

	Fraction Analysée	Technique analytique et date d'analyse	Résultat	Type d'amiante	Nb de préparations
•	Enduit compact gris hétérogène + peinture	META le 30/11/2016	Amiante non détecté		1

Validé par : Antoine Blandel - Analyste



Tél: 02.99.35.41.41 Fax: 02.99.35.41.42 www.itga.fr



L'accréditation du COFRAC atteste de la compétence des laboratoires pour les seuls essais couverts par l'accréditation qui sont identifiés par le symbole :

RAPPORT D'ESSAI N° IT071611-46297 EN DATE DU 01/12/2016 RECHERCHE ET IDENTIFICATION D'AMIANTE SUR UN PRELEVEMENT DE MATERIAU

Ce rapport d'essai ne concerne que les échantillons soumis à l'analyse.

Client:

AC ENVIRONNEMENT M. David JOUSSELIN 64 rue Clément Ader 42153 RIORGES

Prélèvement:

Commande ITGA : IT0716-117481 Echantillon ITGA : IT071611-46297 Reçu au laboratoire le : 29/11/2016

Réf. Client:

Commande	002HD001188
Dossier client	_0006500012_ ST NICOLAS "L" - 53000 LAVAL Bâtiment composé de 4 cages et de 4 étages
Echantillon	002HD001188003 / Revêtement de sol / Revêtement de sol / Chappe maigre (base ciment) / Vol 2 (VO 2)
Description ITGA	Matériau compact gris hétérogène

Préparation:

Effectuée de façon à être représentative de l'échantillon

- pour une analyse au Microscope Electronique à Transmission Analytique (META) : broyage mécanique, récupération de poussières sur grille de microscope électronique (méthode interne IT 085 ou IT 286)

Technique Analytique:

- Microscope Electronique à Transmission Analytique (parties pertinentes de la norme NF X 43-050)

Résultat:

	Fraction Analysée	Technique analytique et date d'analyse	Résultat	Type d'amiante	Nb de préparations
•	Matériau compact gris hétérogène	META le 30/11/2016	Amiante non détecté		1

Validé par : Antoine Blandel - Analyste

3 turt



Tél: 02.99.35.41.41 Fax: 02.99.35.41.42 www.itga.fr



L'accréditation du COFRAC atteste de la compétence des laboratoires pour les seuls essais couverts par l'accréditation qui sont identifiés par le symbole :

RAPPORT D'ESSAI N° IT071611-46298 EN DATE DU 01/12/2016 RECHERCHE ET IDENTIFICATION D'AMIANTE SUR UN PRELEVEMENT DE MATERIAU

Ce rapport d'essai ne concerne que les échantillons soumis à l'analyse.

Client:

AC ENVIRONNEMENT M. David JOUSSELIN 64 rue Clément Ader 42153 RIORGES

Prélèvement:

Commande ITGA : IT0716-117481 Echantillon ITGA : IT071611-46298 Reçu au laboratoire le : 29/11/2016

Réf. Client:

Commande	002HD001188
Dossier client	_0006500012_ ST NICOLAS "L" - 53000 LAVAL Bâtiment composé de 4 cages et de 4 étages
Echantillon	002HD001188004 / Plafond et faux-plafonds / Faux plafonds / Fibralith (enduit entre panneaux) / Vol 1 (VO 1)
Description ITGA	Bois en lamelles avec liant / Matériau plâtreux blanc / Peinture / Polystyrène expansé (billes)

Préparation:

Effectuée de façon à être représentative de l'échantillon

- pour une analyse au Microscope Electronique à Transmission Analytique (META) : broyage mécanique, récupération de poussières sur grille de microscope électronique (méthode interne IT 085 ou IT 286)

Technique Analytique:

- Microscope Electronique à Transmission Analytique (parties pertinentes de la norme NF X 43-050)

Résultat:

	Fraction Analysée	Technique analytique et date d'analyse	Résultat	Type d'amiante	Nb de préparations
•	Bois en lamelles avec liant + matériau plâtreux blanc + peinture + polystyrène expansé (billes)	META le 30/11/2016	Amiante non détecté		1

Validé par : Antoine Blandel - Analyste



Tél: 02.99.35.41.41 Fax: 02.99.35.41.42 www.itga.fr



L'accréditation du COFRAC atteste de la compétence des laboratoires pour les seuls essais couverts par l'accréditation qui sont identifiés par le symbole :

RAPPORT D'ESSAI N° IT071611-46299 EN DATE DU 01/12/2016 RECHERCHE ET IDENTIFICATION D'AMIANTE SUR UN PRELEVEMENT DE MATERIAU

Ce rapport d'essai ne concerne que les échantillons soumis à l'analyse.

Client:

AC ENVIRONNEMENT M. David JOUSSELIN 64 rue Clément Ader 42153 RIORGES

Prélèvement:

Commande ITGA : IT0716-117481 Echantillon ITGA : IT071611-46299 Reçu au laboratoire le : 29/11/2016

Réf. Client:

Commande	002HD001188
Dossier client	_0006500012_
	ST NICOLAS "L" - 53000 LAVAL
	Bâtiment composé de 4 cages et de 4 étages
Echantillon	002HD001188005 / Conduits, canalisations et équipements / Conduit eau / Calorifugeage / Vol 4
	(dégagement)
Description ITGA	Matériau fibreux orange / Toile blanche plâtrée en vrac / Carton

Préparation:

Effectuée de façon à être représentative de l'échantillon

- pour une analyse au Microscope Electronique à Transmission Analytique (META) : broyage mécanique, récupération de poussières sur grille de microscope électronique (méthode interne IT 085 ou IT 286)

Technique Analytique:

- Microscope Electronique à Transmission Analytique (parties pertinentes de la norme NF X 43-050)

Résultat:

	Fraction Analysée	Technique analytique et date d'analyse	Résultat	Type d'amiante	Nb de préparations
•	Matériau fibreux orange non séparable + toile blanche plâtrée en vrac + carton non séparable	META le 01/12/2016	Amiante non détecté		1

Validé par : Antoine Blandel - Analyste



Tél: 02.99.35.41.41 Fax: 02.99.35.41.42 www.itga.fr



L'accréditation du COFRAC atteste de la compétence des laboratoires pour les seuls essais couverts par l'accréditation qui sont identifiés par le symbole :

RAPPORT D'ESSAI N° IT071611-46300 EN DATE DU 01/12/2016 RECHERCHE ET IDENTIFICATION D'AMIANTE SUR UN PRELEVEMENT DE MATERIAU

Ce rapport d'essai ne concerne que les échantillons soumis à l'analyse.

Client:

AC ENVIRONNEMENT M. David JOUSSELIN 64 rue Clément Ader 42153 RIORGES

Prélèvement:

Commande ITGA : IT0716-117481 Echantillon ITGA : IT071611-46300 Reçu au laboratoire le : 29/11/2016

Réf. Client:

Commande	002HD001188
Dossier client	_0006500012_ ST NICOLAS "L" - 53000 LAVAL Bâtiment composé de 4 cages et de 4 étages
Echantillon	002HD001188006 / Plafond et faux-plafonds / Faux plafonds / fibralith ancienne (sous fibralith actuel) / Vol 4 (dégagement)
Description ITGA	Bois en lamelles avec liant / Peinture

Préparation:

Effectuée de façon à être représentative de l'échantillon

- pour une analyse au Microscope Electronique à Transmission Analytique (META) : broyage mécanique, récupération de poussières sur grille de microscope électronique (méthode interne IT 085 ou IT 286)

Technique Analytique:

- Microscope Electronique à Transmission Analytique (parties pertinentes de la norme NF X 43-050)

Résultat :

	Fraction Analysée	Technique analytique et date d'analyse	Résultat	Type d'amiante	Nb de préparations
•	Bois en lamelles avec liant + peinture	META le 30/11/2016	Amiante non détecté		1

Validé par : Antoine Blandel - Analyste



Tél: 02.99.35.41.41 Fax: 02.99.35.41.42 www.itga.fr



L'accréditation du COFRAC atteste de la compétence des laboratoires pour les seuls essais couverts par l'accréditation qui sont identifiés par le symbole :

RAPPORT D'ESSAI N° IT071611-46301 EN DATE DU 01/12/2016 RECHERCHE ET IDENTIFICATION D'AMIANTE SUR UN PRELEVEMENT DE MATERIAU

Ce rapport d'essai ne concerne que les échantillons soumis à l'analyse.

Client:

AC ENVIRONNEMENT M. David JOUSSELIN 64 rue Clément Ader 42153 RIORGES

Prélèvement:

Commande ITGA : IT0716-117481 Echantillon ITGA : IT071611-46301 Reçu au laboratoire le : 29/11/2016

Réf. Client:

Commande	002HD001188	
Dossier client	_0006500012_	
	ST NICOLAS "L" - 53000 LAVAL	
	Bâtiment composé de 4 cages et de 4 étages	
Echantillon	002HD001188007 / Plafond et faux-plafonds / Plafonds / Enduit ciment + peinture / Vol 4	
	(dégagement)	
Description ITGA	Enduit compact gris hétérogène / Peinture	

Préparation:

Effectuée de façon à être représentative de l'échantillon

- pour une analyse au Microscope Electronique à Transmission Analytique (META) : broyage mécanique, récupération de poussières sur grille de microscope électronique (méthode interne IT 085 ou IT 286)

Technique Analytique:

- Microscope Electronique à Transmission Analytique (parties pertinentes de la norme NF X 43-050)

Résultat:

	Fraction Analysée	Technique analytique et date d'analyse	Résultat	Type d'amiante	Nb de préparations
•	Enduit compact gris hétérogène + peinture	META le 30/11/2016	Amiante non détecté		1

Validé par : Antoine Blandel - Analyste



Tél: 02.99.35.41.41 Fax: 02.99.35.41.42 www.itga.fr



L'accréditation du COFRAC atteste de la compétence des laboratoires pour les seuls essais couverts par l'accréditation qui sont identifiés par le symbole :

RAPPORT D'ESSAI N° IT071611-46302 EN DATE DU 01/12/2016 RECHERCHE ET IDENTIFICATION D'AMIANTE SUR UN PRELEVEMENT DE MATERIAU

Ce rapport d'essai ne concerne que les échantillons soumis à l'analyse.

Client:

AC ENVIRONNEMENT M. David JOUSSELIN 64 rue Clément Ader 42153 RIORGES

Prélèvement:

Commande ITGA : IT0716-117481 Echantillon ITGA : IT071611-46302 Reçu au laboratoire le : 29/11/2016

Réf. Client:

Commande	002HD001188
Dossier client	_0006500012_
	ST NICOLAS "L" - 53000 LAVAL
	Bâtiment composé de 4 cages et de 4 étages
Echantillon	002HD001188008 / Plafond et faux-plafonds / Plafonds / Enduit ciment / Vol 3
	(local technique)
Description ITGA	Enduit compact gris hétérogène

Préparation:

Effectuée de façon à être représentative de l'échantillon

- pour une analyse au Microscope Electronique à Transmission Analytique (META) : broyage mécanique, récupération de poussières sur grille de microscope électronique (méthode interne IT 085 ou IT 286)

Technique Analytique:

- Microscope Electronique à Transmission Analytique (parties pertinentes de la norme NF X 43-050)

Résultat :

	Fraction Analysée	Technique analytique et date d'analyse	Résultat	Type d'amiante	Nb de préparations
•	Enduit compact gris hétérogène	META le 30/11/2016	Amiante non détecté		1

Validé par : Antoine Blandel - Analyste



Tél: 02.99.35.41.41 Fax: 02.99.35.41.42 www.itga.fr



L'accréditation du COFRAC atteste de la compétence des laboratoires pour les seuls essais couverts par l'accréditation qui sont identifiés par le symbole :

RAPPORT D'ESSAI N° IT071611-46303 EN DATE DU 01/12/2016 RECHERCHE ET IDENTIFICATION D'AMIANTE SUR UN PRELEVEMENT DE MATERIAU

Ce rapport d'essai ne concerne que les échantillons soumis à l'analyse.

Client:

AC ENVIRONNEMENT M. David JOUSSELIN 64 rue Clément Ader 42153 RIORGES

Prélèvement:

Commande ITGA : IT0716-117481 Echantillon ITGA : IT071611-46303 Reçu au laboratoire le : 29/11/2016

Réf. Client:

Commande	002HD001188
Dossier client	_0006500012_
	ST NICOLAS "L" - 53000 LAVAL
	Bâtiment composé de 4 cages et de 4 étages
Echantillon	002HD001188009 / Plafond et faux-plafonds / Faux plafonds / Plots MAP entre 2 couches fibralith / Vol
	2
	(VO 2)
Description ITGA	Enduit compact beige / Peinture

Préparation:

Effectuée de façon à être représentative de l'échantillon

- pour une analyse au Microscope Electronique à Transmission Analytique (META) : broyage mécanique, récupération de poussières sur grille de microscope électronique (méthode interne IT 085 ou IT 286)

Technique Analytique:

- Microscope Electronique à Transmission Analytique (parties pertinentes de la norme NF X 43-050)

Résultat :

	Fraction Analysée	Technique analytique et date d'analyse	Résultat	Type d'amiante	Nb de préparations
•	Enduit compact beige + peinture	META le 30/11/2016	Amiante non détecté		1

Validé par : Antoine Blandel - Analyste



Tél: 02.99.35.41.41 Fax: 02.99.35.41.42 www.itga.fr



L'accréditation du COFRAC atteste de la compétence des laboratoires pour les seuls essais couverts par l'accréditation qui sont identifiés par le symbole :

RAPPORT D'ESSAI N° IT071611-46304 EN DATE DU 01/12/2016 RECHERCHE ET IDENTIFICATION D'AMIANTE SUR UN PRELEVEMENT DE MATERIAU

Ce rapport d'essai ne concerne que les échantillons soumis à l'analyse.

Client:

AC ENVIRONNEMENT M. David JOUSSELIN 64 rue Clément Ader 42153 RIORGES

Prélèvement:

Commande ITGA : IT0716-117481 Echantillon ITGA : IT071611-46304 Reçu au laboratoire le : 29/11/2016

Réf. Client:

Commande	002HD001188
Dossier client	_0006500012_ ST NICOLAS "L" - 53000 LAVAL
	Bâtiment composé de 4 cages et de 4 étages
Echantillon	002HD001188010 / Parois verticales intérieures et enduits / Murs et cloisons / Enduit ciment + enduit platreux + peinture blanche / Vol 23
	(PC R+1)
Description ITGA	Enduit compact gris / Matériau beige / Peinture

Préparation:

Effectuée de façon à être représentative de l'échantillon

- pour une analyse au Microscope Electronique à Transmission Analytique (META) : broyage mécanique, récupération de poussières sur grille de microscope électronique (méthode interne IT 085 ou IT 286)

Technique Analytique:

- Microscope Electronique à Transmission Analytique (parties pertinentes de la norme NF X 43-050)

Résultat :

	Fraction Analysée	Technique analytique et date d'analyse	Résultat	Type d'amiante	Nb de préparations
•	Enduit compact gris + matériau beige + peinture	META le 30/11/2016	Amiante non détecté		1

Validé par : Antoine Blandel - Analyste

3 testat



Tél: 02.99.35.41.41 Fax: 02.99.35.41.42 www.itga.fr



L'accréditation du COFRAC atteste de la compétence des laboratoires pour les seuls essais couverts par l'accréditation qui sont identifiés par le symbole :

RAPPORT D'ESSAI N° IT071611-46305 EN DATE DU 01/12/2016 RECHERCHE ET IDENTIFICATION D'AMIANTE SUR UN PRELEVEMENT DE MATERIAU

Ce rapport d'essai ne concerne que les échantillons soumis à l'analyse.

Client:

AC ENVIRONNEMENT M. David JOUSSELIN 64 rue Clément Ader 42153 RIORGES

Prélèvement:

Commande ITGA : IT0716-117481 Echantillon ITGA : IT071611-46305 Reçu au laboratoire le : 29/11/2016

Réf. Client:

Commande	002HD001188
Dossier client	_0006500012_ ST NICOLAS "L" - 53000 LAVAL
	Bâtiment composé de 4 cages et de 4 étages
Echantillon	002HD001188011 / Parois verticales intérieures et enduits / Murs et cloisons / Enduit ciment + enduit platre + peinture grise / Vol 23
	(PC R+1)
Description ITGA	Enduit compact gris / Matériau beige / Peinture

Préparation:

Effectuée de façon à être représentative de l'échantillon

- pour une analyse au Microscope Electronique à Transmission Analytique (META) : broyage mécanique, récupération de poussières sur grille de microscope électronique (méthode interne IT 085 ou IT 286)

Technique Analytique:

- Microscope Electronique à Transmission Analytique (parties pertinentes de la norme NF X 43-050)

Résultat :

Fraction Analysée		Technique analytique et date d'analyse	Résultat	Type d'amiante	Nb de préparations
Enduit compact gris + matériau beige+ peinture		META le 30/11/2016	Amiante non détecté		1

Validé par : Antoine Blandel - Analyste



Tél: 02.99.35.41.41 Fax: 02.99.35.41.42 www.itga.fr



L'accréditation du COFRAC atteste de la compétence des laboratoires pour les seuls essais couverts par l'accréditation qui sont identifiés par le symbole :

RAPPORT D'ESSAI N° IT071611-46306 EN DATE DU 01/12/2016 RECHERCHE ET IDENTIFICATION D'AMIANTE SUR UN PRELEVEMENT DE MATERIAU

Ce rapport d'essai ne concerne que les échantillons soumis à l'analyse.

Client:

AC ENVIRONNEMENT M. David JOUSSELIN 64 rue Clément Ader 42153 RIORGES

Prélèvement:

Commande ITGA: IT0716-117481 Echantillon ITGA: IT071611-46306 Reçu au laboratoire le : 29/11/2016

Réf. Client:

Commande	002HD001188
Dossier client	_0006500012_
	ST NICOLAS "L" - 53000 LAVAL
	Bâtiment composé de 4 cages et de 4 étages
Echantillon	002HD001188012 / Parois verticales intérieures et enduits / Menuiseries / ensemble des joints
	d'étanchéité de la porte d'entrée / Vol 22
	(PC RDC)
Description ITGA	Matériau souple gris avec poussières

Préparation:

Effectuée de façon à être représentative de l'échantillon

- pour une analyse au Microscope Electronique à Transmission Analytique (META) : broyage mécanique, récupération de poussières sur grille de microscope électronique (méthode interne IT 085 ou IT 286)

Technique Analytique:

- Microscope Electronique à Transmission Analytique (parties pertinentes de la norme NF X 43-050)

Résultat:

	Fraction Analysée	Technique analytique et date d'analyse	Résultat	Type d'amiante	Nb de préparations
•	Matériau souple gris avec poussières	META le 30/11/2016	Amiante non détecté		2

Validé par : Antoine Blandel - Analyste



Tél: 02.99.35.41.41 Fax: 02.99.35.41.42 www.itga.fr



L'accréditation du COFRAC atteste de la compétence des laboratoires pour les seuls essais couverts par l'accréditation qui sont identifiés par le symbole :

RAPPORT D'ESSAI N° IT071611-46307 EN DATE DU 01/12/2016 RECHERCHE ET IDENTIFICATION D'AMIANTE SUR UN PRELEVEMENT DE MATERIAU

Ce rapport d'essai ne concerne que les échantillons soumis à l'analyse.

Client:

AC ENVIRONNEMENT M. David JOUSSELIN 64 rue Clément Ader 42153 RIORGES

Prélèvement:

Commande ITGA : IT0716-117481 Echantillon ITGA : IT071611-46307 Reçu au laboratoire le : 29/11/2016

Réf. Client:

Commande	ommande 002HD001188		
Dossier client	_0006500012_		
	ST NICOLAS "L" - 53000 LAVAL		
	Bâtiment composé de 4 cages et de 4 étages		
Echantillon	002HD001188013 / Façades / Menuiseries / Reprise d'étanchéïté blanche / Vol 22		
	(PC RDC)		
Description ITGA	Matériau compact gris / Peinture		

Préparation:

Effectuée de façon à être représentative de l'échantillon

- pour une analyse au Microscope Electronique à Transmission Analytique (META) : broyage mécanique, récupération de poussières sur grille de microscope électronique (méthode interne IT 085 ou IT 286)

Technique Analytique:

- Microscope Electronique à Transmission Analytique (parties pertinentes de la norme NF X 43-050)

Résultat :

	Fraction Analysée	Technique analytique et date d'analyse	Résultat	Type d'amiante	Nb de préparations
•	Matériau compact gris + peinture	META le 30/11/2016	Amiante non détecté		1

Validé par : Antoine Blandel - Analyste



Tél: 02.99.35.41.41 Fax: 02.99.35.41.42 www.itga.fr



L'accréditation du COFRAC atteste de la compétence des laboratoires pour les seuls essais couverts par l'accréditation qui sont identifiés par le symbole :

RAPPORT D'ESSAI N° IT071611-46308 EN DATE DU 01/12/2016 RECHERCHE ET IDENTIFICATION D'AMIANTE SUR UN PRELEVEMENT DE MATERIAU

Ce rapport d'essai ne concerne que les échantillons soumis à l'analyse.

Client:

AC ENVIRONNEMENT M. David JOUSSELIN 64 rue Clément Ader 42153 RIORGES

Prélèvement:

Commande ITGA : IT0716-117481 Echantillon ITGA : IT071611-46308 Reçu au laboratoire le : 29/11/2016

Réf. Client:

Commande	mmande 002HD001188		
Dossier client	_0006500012_		
	ST NICOLAS "L" - 53000 LAVAL		
	Bâtiment composé de 4 cages et de 4 étages		
Echantillon	002HD001188014 / Plafond et faux-plafonds / Plafonds / Enduit plâtre / Vol 23		
	(PC R+1)		
Description ITGA	Enduit gris en vrac / Matériau plâtreux blanc / Peinture		

Préparation:

Effectuée de façon à être représentative de l'échantillon

- pour une analyse au Microscope Electronique à Transmission Analytique (META) : broyage mécanique, récupération de poussières sur grille de microscope électronique (méthode interne IT 085 ou IT 286)

Technique Analytique:

- Microscope Electronique à Transmission Analytique (parties pertinentes de la norme NF X 43-050)

Résultat :

Fraction Analysée		Technique analytique et date d'analyse	Résultat	Type d'amiante	Nb de préparations
▶ Enduit gris en vrac + matériau plâtreux blanc + peinture		META le 30/11/2016	Amiante non détecté		1

Validé par : Antoine Blandel - Analyste

3 testat



Tél: 02.99.35.41.41 Fax: 02.99.35.41.42 www.itga.fr



L'accréditation du COFRAC atteste de la compétence des laboratoires pour les seuls essais couverts par l'accréditation qui sont identifiés par le symbole :

RAPPORT D'ESSAI N° IT071611-46309 EN DATE DU 01/12/2016 RECHERCHE ET IDENTIFICATION D'AMIANTE SUR UN PRELEVEMENT DE MATERIAU

Ce rapport d'essai ne concerne que les échantillons soumis à l'analyse.

Client:

AC ENVIRONNEMENT M. David JOUSSELIN 64 rue Clément Ader 42153 RIORGES

Prélèvement:

Commande ITGA : IT0716-117481 Echantillon ITGA : IT071611-46309 Reçu au laboratoire le : 29/11/2016

Réf. Client:

Commande	Commande 002HD001188			
Dossier client	_0006500012_			
	ST NICOLAS "L" - 53000 LAVAL			
	Bâtiment composé de 4 cages et de 4 étages			
Echantillon	002HD001188015 / Plafond et faux-plafonds / Faux plafonds / Joints panneau / plaques / Vol 22			
	(PC RDC)			
Description ITGA	Enduit plâtreux blanc avec couche cartonnée / Peinture			

Préparation:

Effectuée de façon à être représentative de l'échantillon

- pour une analyse au Microscope Electronique à Transmission Analytique (META) : broyage mécanique, récupération de poussières sur grille de microscope électronique (méthode interne IT 085 ou IT 286)

Technique Analytique:

- Microscope Electronique à Transmission Analytique (parties pertinentes de la norme NF X 43-050)

Résultat :

Fraction Analysée		Technique analytique et date d'analyse	Résultat	Type d'amiante	Nb de préparations
•	Enduit plâtreux blanc avec couche	META le 30/11/2016	Amiante non détecté		1
	cartonnée + peinture				

Validé par : Antoine Blandel - Analyste



Tél: 02.99.35.41.41 Fax: 02.99.35.41.42 www.itga.fr



L'accréditation du COFRAC atteste de la compétence des laboratoires pour les seuls essais couverts par l'accréditation qui sont identifiés par le symbole :

RAPPORT D'ESSAI N° IT071611-46310 EN DATE DU 01/12/2016 RECHERCHE ET IDENTIFICATION D'AMIANTE SUR UN PRELEVEMENT DE MATERIAU

Ce rapport d'essai ne concerne que les échantillons soumis à l'analyse.

Client:

AC ENVIRONNEMENT M. David JOUSSELIN 64 rue Clément Ader 42153 RIORGES

Prélèvement:

Commande ITGA : IT0716-117481 Echantillon ITGA : IT071611-46310 Reçu au laboratoire le : 29/11/2016

Réf. Client:

Commande	002HD001188
Dossier client	_0006500012_ ST NICOLAS "L" - 53000 LAVAL Bâtiment composé de 4 cages et de 4 étages
Echantillon	002HD001188016 / Revêtement de sol / Revêtement de sol / Colles de plaque de marbre + enduit contremarche escalier / Vol 23 (PC R+1)
	(ICK-1)
Description ITGA	Enduit compact gris hétérogène / Peinture

Préparation :

Effectuée de façon à être représentative de l'échantillon

- pour une analyse au Microscope Electronique à Transmission Analytique (META) : broyage mécanique, récupération de poussières sur grille de microscope électronique (méthode interne IT 085 ou IT 286)

Technique Analytique:

- Microscope Electronique à Transmission Analytique (parties pertinentes de la norme NF X 43-050)

Résultat :

Fraction Analysée		Technique analytique et date d'analyse	Résultat	Type d'amiante	Nb de préparations
Enduit compact gris hétérogène + peinture		META le 30/11/2016	Amiante non détecté		1

Validé par : Antoine Blandel - Analyste



Tél: 02.99.35.41.41 Fax: 02.99.35.41.42 www.itga.fr



L'accréditation du COFRAC atteste de la compétence des laboratoires pour les seuls essais couverts par l'accréditation qui sont identifiés par le symbole :

RAPPORT D'ESSAI N° IT071611-46311 EN DATE DU 01/12/2016 RECHERCHE ET IDENTIFICATION D'AMIANTE SUR UN PRELEVEMENT DE MATERIAU

Ce rapport d'essai ne concerne que les échantillons soumis à l'analyse.

Client:

AC ENVIRONNEMENT M. David JOUSSELIN 64 rue Clément Ader 42153 RIORGES

Prélèvement:

Commande ITGA : IT0716-117481 Echantillon ITGA : IT071611-46311 Reçu au laboratoire le : 29/11/2016

Réf. Client:

Commande	002HD001188
Dossier client	_0006500012_ ST NICOLAS "L" - 53000 LAVAL Bâtiment composé de 4 cages et de 4 étages
Echantillon	002HD001188017 / Revêtement de sol / Revêtement de sol / Rebouchage entre plaque de marbre et porteur cage escalier / Vol 23 (PC R+1)
Description ITGA	Enduit compact gris en vrac hétérogène / Peinture

Préparation:

Effectuée de façon à être représentative de l'échantillon

- pour une analyse au Microscope Electronique à Transmission Analytique (META) : broyage mécanique, récupération de poussières sur grille de microscope électronique (méthode interne IT 085 ou IT 286)

Technique Analytique:

- Microscope Electronique à Transmission Analytique (parties pertinentes de la norme NF X 43-050)

Résultat :

Fraction Analysée	Technique analytique et date d'analyse	Résultat	Type d'amiante	Nb de préparations
Enduit compact gris en vrac hétérogène + peinture	META le 30/11/2016	Amiante non détecté		1

Validé par : Antoine Blandel - Analyste

3 tustet



Tél: 02.99.35.41.41 Fax: 02.99.35.41.42 www.itga.fr



L'accréditation du COFRAC atteste de la compétence des laboratoires pour les seuls essais couverts par l'accréditation qui sont identifiés par le symbole :

RAPPORT D'ESSAI N° IT071611-46312 EN DATE DU 01/12/2016 RECHERCHE ET IDENTIFICATION D'AMIANTE SUR UN PRELEVEMENT DE MATERIAU

Ce rapport d'essai ne concerne que les échantillons soumis à l'analyse.

Client:

AC ENVIRONNEMENT M. David JOUSSELIN 64 rue Clément Ader 42153 RIORGES

Prélèvement:

Commande ITGA : IT0716-117481 Echantillon ITGA : IT071611-46312 Reçu au laboratoire le : 29/11/2016

Réf. Client:

Commande	002HD001188
Dossier client	_0006500012_
	ST NICOLAS "L" - 53000 LAVAL Bâtiment composé de 4 cages et de 4 étages
Echantillon	002HD001188018 / Parois verticales intérieures et enduits / Murs et cloisons / Enduit ciment lissé + peinture gris / Vol 23
	(PC R+1)
Description ITGA Enduit compact gris hétérogène / Matériau plâtreux blanc / Peinture	

Préparation:

Effectuée de façon à être représentative de l'échantillon

- pour une analyse au Microscope Electronique à Transmission Analytique (META) : broyage mécanique, récupération de poussières sur grille de microscope électronique (méthode interne IT 085 ou IT 286)

Technique Analytique:

- Microscope Electronique à Transmission Analytique (parties pertinentes de la norme NF X 43-050)

Résultat :

Fraction Analysée		Technique analytique et date d'analyse	Résultat	Type d'amiante	Nb de préparations
•	Enduit compact gris hétérogène + matériau plâtreux blanc + peinture	META le 01/12/2016	Amiante non détecté		1

Validé par : Antoine Blandel - Analyste

3 tustet



Tél: 02.99.35.41.41 Fax: 02.99.35.41.42 www.itga.fr



L'accréditation du COFRAC atteste de la compétence des laboratoires pour les seuls essais couverts par l'accréditation qui sont identifiés par le symbole :

RAPPORT D'ESSAI N° IT071611-46313 EN DATE DU 01/12/2016 RECHERCHE ET IDENTIFICATION D'AMIANTE SUR UN PRELEVEMENT DE MATERIAU

Ce rapport d'essai ne concerne que les échantillons soumis à l'analyse.

Client:

AC ENVIRONNEMENT M. David JOUSSELIN 64 rue Clément Ader 42153 RIORGES

Prélèvement:

Commande ITGA : IT0716-117481 Echantillon ITGA : IT071611-46313 Reçu au laboratoire le : 29/11/2016

Réf. Client:

Commande	002HD001188
Dossier client	_0006500012_
	ST NICOLAS "L" - 53000 LAVAL
	Bâtiment composé de 4 cages et de 4 étages
Echantillon	002HD001188019 / Revêtement de sol / Revêtement de sol / Colles de carrelage rouge / Vol 23
	(PC R+1)
Description ITGA	Colle beige hétérogène / Joint cassant gris / Carrelage

Préparation:

Effectuée de façon à être représentative de l'échantillon

- pour une analyse au Microscope Electronique à Transmission Analytique (META) : broyage mécanique, récupération de poussières sur grille de microscope électronique (méthode interne IT 085 ou IT 286)

Technique Analytique:

- Microscope Electronique à Transmission Analytique (parties pertinentes de la norme NF X 43-050)

Résultat :

Fraction Analysée		Technique analytique et date d'analyse	Résultat	Type d'amiante	Nb de préparations
•	Colle beige hétérogène + joint cassant	META le 01/12/2016	Amiante non détecté		1
	gris + carrelage				

Validé par : Antoine Blandel - Analyste



Tél: 02.99.35.41.41 Fax: 02.99.35.41.42 www.itga.fr



L'accréditation du COFRAC atteste de la compétence des laboratoires pour les seuls essais couverts par l'accréditation qui sont identifiés par le symbole :

RAPPORT D'ESSAI N° IT071611-46314 EN DATE DU 01/12/2016 RECHERCHE ET IDENTIFICATION D'AMIANTE SUR UN PRELEVEMENT DE MATERIAU

Ce rapport d'essai ne concerne que les échantillons soumis à l'analyse.

Client:

AC ENVIRONNEMENT M. David JOUSSELIN 64 rue Clément Ader 42153 RIORGES

Prélèvement:

Commande ITGA : IT0716-117481 Echantillon ITGA : IT071611-46314 Reçu au laboratoire le : 29/11/2016

Réf. Client:

Commande	002HD001188
Dossier client	_0006500012_ ST NICOLAS "L" - 53000 LAVAL Bâtiment composé de 4 cages et de 4 étages
Echantillon	002HD001188020 / Parois verticales intérieures et enduits / Murs et cloisons / Enduit ciment + enduit platre + peinture / Vol 22 (PC RDC)
Description ITGA Enduit compact gris hétérogène / Peinture	

Préparation:

Effectuée de façon à être représentative de l'échantillon

- pour une analyse au Microscope Electronique à Transmission Analytique (META) : broyage mécanique, récupération de poussières sur grille de microscope électronique (méthode interne IT 085 ou IT 286)

Technique Analytique:

- Microscope Electronique à Transmission Analytique (parties pertinentes de la norme NF X 43-050)

Résultat :

Fraction Analysée		Technique analytique et date d'analyse	Résultat	Type d'amiante	Nb de préparations
•	Enduit compact gris hétérogène + peinture	META le 30/11/2016	Amiante non détecté		1

Validé par : Antoine Blandel - Analyste



Tél: 02.99.35.41.41 Fax: 02.99.35.41.42 www.itga.fr



L'accréditation du COFRAC atteste de la compétence des laboratoires pour les seuls essais couverts par l'accréditation qui sont identifiés par le symbole :

RAPPORT D'ESSAI N° IT071611-46315 EN DATE DU 01/12/2016 RECHERCHE ET IDENTIFICATION D'AMIANTE SUR UN PRELEVEMENT DE MATERIAU

Ce rapport d'essai ne concerne que les échantillons soumis à l'analyse.

Client:

AC ENVIRONNEMENT M. David JOUSSELIN 64 rue Clément Ader 42153 RIORGES

Prélèvement:

Commande ITGA : IT0716-117481 Echantillon ITGA : IT071611-46315 Reçu au laboratoire le : 29/11/2016

Réf. Client:

Commande	002HD001188
Dossier client	_0006500012_
	ST NICOLAS "L" - 53000 LAVAL
	Bâtiment composé de 4 cages et de 4 étages
Echantillon	002HD001188021 / Parois verticales intérieures et enduits / Murs et cloisons / Enduit ciment / Vol 22
	(PC RDC)
Description ITGA	Enduit compact gris hétérogène

Préparation:

Effectuée de façon à être représentative de l'échantillon

- pour une analyse au Microscope Electronique à Transmission Analytique (META) : broyage mécanique, récupération de poussières sur grille de microscope électronique (méthode interne IT 085 ou IT 286)

Technique Analytique:

- Microscope Electronique à Transmission Analytique (parties pertinentes de la norme NF X 43-050)

Résultat :

	Fraction Analysée	Technique analytique et date d'analyse	Résultat	Type d'amiante	Nb de préparations
•	Enduit compact gris hétérogène	META le 30/11/2016	Amiante non détecté		1

Validé par : Antoine Blandel - Analyste



Tél: 02.99.35.41.41 Fax: 02.99.35.41.42 www.itga.fr



L'accréditation du COFRAC atteste de la compétence des laboratoires pour les seuls essais couverts par l'accréditation qui sont identifiés par le symbole :

RAPPORT D'ESSAI N° IT071611-46316 EN DATE DU 01/12/2016 RECHERCHE ET IDENTIFICATION D'AMIANTE SUR UN PRELEVEMENT DE MATERIAU

Ce rapport d'essai ne concerne que les échantillons soumis à l'analyse.

Client:

AC ENVIRONNEMENT M. David JOUSSELIN 64 rue Clément Ader 42153 RIORGES

Prélèvement:

Commande ITGA : IT0716-117481 Echantillon ITGA : IT071611-46316 Reçu au laboratoire le : 29/11/2016

Réf. Client:

Commande 002HD001188	
Dossier client	_0006500012_ ST NICOLAS "L" - 53000 LAVAL Bâtiment composé de 4 cages et de 4 étages
Echantillon	002HD001188022 / Parois verticales intérieures et enduits / Murs et cloisons / Enduit ciment / Vol 23 (PC R+1)
Description ITGA	Enduit gris en vrac hétérogène

Préparation:

Effectuée de façon à être représentative de l'échantillon

- pour une analyse au Microscope Electronique à Transmission Analytique (META) : broyage mécanique, récupération de poussières sur grille de microscope électronique (méthode interne IT 085 ou IT 286)

Technique Analytique:

- Microscope Electronique à Transmission Analytique (parties pertinentes de la norme NF X 43-050)

Résultat :

	Fraction Analysée	Technique analytique et date d'analyse	Résultat	Type d'amiante	Nb de préparations
•	Enduit gris en vrac hétérogène	META le 30/11/2016	Amiante non détecté		1

Validé par : Antoine Blandel - Analyste



Tél: 02.99.35.41.41 Fax: 02.99.35.41.42 www.itga.fr



L'accréditation du COFRAC atteste de la compétence des laboratoires pour les seuls essais couverts par l'accréditation qui sont identifiés par le symbole :

RAPPORT D'ESSAI N° IT071611-46317 EN DATE DU 01/12/2016 RECHERCHE ET IDENTIFICATION D'AMIANTE SUR UN PRELEVEMENT DE MATERIAU

Ce rapport d'essai ne concerne que les échantillons soumis à l'analyse.

Client:

AC ENVIRONNEMENT M. David JOUSSELIN 64 rue Clément Ader 42153 RIORGES

Prélèvement:

Commande ITGA : IT0716-117481 Echantillon ITGA : IT071611-46317 Reçu au laboratoire le : 29/11/2016

Réf. Client:

Commande	002HD001188
Dossier client	_0006500012_ ST NICOLAS "L" - 53000 LAVAL
	Bâtiment composé de 4 cages et de 4 étages
Echantillon	002HD001188023 / Revêtement de sol / Revêtement de sol / Chape maigre (gaine technique) / Vol 23
	(PC R+1)
Description ITGA	Matériau compact gris en vrac hétérogène

Préparation:

Effectuée de façon à être représentative de l'échantillon

- pour une analyse au Microscope Electronique à Transmission Analytique (META) : broyage mécanique, récupération de poussières sur grille de microscope électronique (méthode interne IT 085 ou IT 286)

Technique Analytique:

- Microscope Electronique à Transmission Analytique (parties pertinentes de la norme NF X 43-050)

Résultat :

Fraction Analysée		Technique analytique et date d'analyse	Résultat	Type d'amiante	Nb de préparations
•	Matériau compact gris en vrac hétérogène	META le 30/11/2016	Amiante non détecté		1

Validé par : Antoine Blandel - Analyste

3 tustet



Tél: 02.99.35.41.41 Fax: 02.99.35.41.42 www.itga.fr



L'accréditation du COFRAC atteste de la compétence des laboratoires pour les seuls essais couverts par l'accréditation qui sont identifiés par le symbole :

RAPPORT D'ESSAI N° IT071611-46318 EN DATE DU 01/12/2016 RECHERCHE ET IDENTIFICATION D'AMIANTE SUR UN PRELEVEMENT DE MATERIAU

Ce rapport d'essai ne concerne que les échantillons soumis à l'analyse.

Client:

AC ENVIRONNEMENT M. David JOUSSELIN 64 rue Clément Ader 42153 RIORGES

Prélèvement:

Commande ITGA : IT0716-117481 Echantillon ITGA : IT071611-46318 Reçu au laboratoire le : 29/11/2016

Réf. Client:

Commande	002HD001188
Dossier client	_0006500012_ ST NICOLAS "L" - 53000 LAVAL Bâtiment composé de 4 cages et de 4 étages
Echantillon	002HD001188024 / Parois verticales intérieures et enduits / Murs et cloisons / Enduit ciment + peinture grise (plinthe gaines techniques) / Vol 24 (PC R+2)
Description ITGA	Enduit gris en vrac hétérogène / Peinture

Préparation:

Effectuée de façon à être représentative de l'échantillon

- pour une analyse au Microscope Electronique à Transmission Analytique (META) : broyage mécanique, récupération de poussières sur grille de microscope électronique (méthode interne IT 085 ou IT 286)

Technique Analytique:

- Microscope Electronique à Transmission Analytique (parties pertinentes de la norme NF X 43-050)

Résultat :

Fraction Analysée		Technique analytique et date d'analyse	Résultat	Type d'amiante	Nb de préparations
•	Enduit gris en vrac hétérogène + peinture	META le 30/11/2016	Amiante non détecté		1

Validé par : Antoine Blandel - Analyste



Tél: 02.99.35.41.41 Fax: 02.99.35.41.42 www.itga.fr



L'accréditation du COFRAC atteste de la compétence des laboratoires pour les seuls essais couverts par l'accréditation qui sont identifiés par le symbole :

RAPPORT D'ESSAI N° IT071611-46319 EN DATE DU 01/12/2016 RECHERCHE ET IDENTIFICATION D'AMIANTE SUR UN PRELEVEMENT DE MATERIAU

Ce rapport d'essai ne concerne que les échantillons soumis à l'analyse.

Client:

AC ENVIRONNEMENT M. David JOUSSELIN 64 rue Clément Ader 42153 RIORGES

Prélèvement:

Commande ITGA : IT0716-117481 Echantillon ITGA : IT071611-46319 Reçu au laboratoire le : 29/11/2016

Réf. Client:

Commande	002HD001188
Dossier client	_0006500012_ ST NICOLAS "L" - 53000 LAVAL Bâtiment composé de 4 cages et de 4 étages
Echantillon	002HD001188025 / Parois verticales intérieures et enduits / Menuiseries / Mastic vitrier dur beige / Vol 23 (PC R+1)
Description ITGA	Matériau beige en vrac / Peinture

Préparation :

Effectuée de façon à être représentative de l'échantillon

- pour une analyse au Microscope Electronique à Transmission Analytique (META) : broyage mécanique, récupération de poussières sur grille de microscope électronique (méthode interne IT 085 ou IT 286)

Technique Analytique:

- Microscope Electronique à Transmission Analytique (parties pertinentes de la norme NF X 43-050)

Résultat :

	Fraction Analysée	Technique analytique et date d'analyse	Résultat	Type d'amiante	Nb de préparations
•	Matériau beige en vrac + peinture	META le 30/11/2016	Amiante non détecté		1

Validé par : Antoine Blandel - Analyste

3 tust



Tél: 02.99.35.41.41 Fax: 02.99.35.41.42 www.itga.fr



L'accréditation du COFRAC atteste de la compétence des laboratoires pour les seuls essais couverts par l'accréditation qui sont identifiés par le symbole :

RAPPORT D'ESSAI N° IT071611-46320 EN DATE DU 01/12/2016 RECHERCHE ET IDENTIFICATION D'AMIANTE SUR UN PRELEVEMENT DE MATERIAU

Ce rapport d'essai ne concerne que les échantillons soumis à l'analyse.

Client:

AC ENVIRONNEMENT M. David JOUSSELIN 64 rue Clément Ader 42153 RIORGES

Prélèvement:

Commande ITGA : IT0716-117481 Echantillon ITGA : IT071611-46320 Reçu au laboratoire le : 29/11/2016

Réf. Client:

Commande	002HD001188
Dossier client	_0006500012_ ST NICOLAS "L" - 53000 LAVAL
	Bâtiment composé de 4 cages et de 4 étages
Echantillon	002HD001188026 / Plafond et faux-plafonds / Plafonds / Enduit plâtre / Vol 26
	(PC R+4)
Description ITGA	Enduit gris en vrac hétérogène / Peinture

Préparation:

Effectuée de façon à être représentative de l'échantillon

- pour une analyse au Microscope Electronique à Transmission Analytique (META) : broyage mécanique, récupération de poussières sur grille de microscope électronique (méthode interne IT 085 ou IT 286)

Technique Analytique:

- Microscope Electronique à Transmission Analytique (parties pertinentes de la norme NF X 43-050)

Résultat :

	Fraction Analysée	Technique analytique et date d'analyse	Résultat	Type d'amiante	Nb de préparations
•	Enduit gris en vrac hétérogène + peinture	META le 30/11/2016	Amiante non détecté		1

Validé par : Antoine Blandel - Analyste

3 tustet



Tél: 02.99.35.41.41 Fax: 02.99.35.41.42 www.itga.fr

RAPPORT D'ESSAI N° IT071611-46321 EN DATE DU 01/12/2016 RECHERCHE ET IDENTIFICATION D'AMIANTE SUR UN PRELEVEMENT DE MATERIAU

Ce rapport d'essai ne concerne que les échantillons soumis à l'analyse.

Client:

AC ENVIRONNEMENT M. David JOUSSELIN 64 rue Clément Ader 42153 RIORGES

Prélèvement:

Commande ITGA : IT0716-117481 Echantillon ITGA : IT071611-46321 Reçu au laboratoire le : 29/11/2016

Réf. Client:

Commande	002HD001188
Dossier client	_0006500012_ ST NICOLAS "L" - 53000 LAVAL Bâtiment composé de 4 cages et de 4 étages
Echantillon	002HD001188027 / Conduits, canalisations et équipements / Conduit air / Rubans adhésifs / Vol 44 (combles cage 27)
Description ITGA	Ruban adhésif avec poussières

Préparation:

Effectuée de façon à être représentative de l'échantillon

- pour une analyse au Microscope Electronique à Transmission Analytique (META) : broyage mécanique, récupération de poussières sur grille de microscope électronique (méthode interne IT 085 ou IT 286)

Technique Analytique:

- Microscope Electronique à Transmission Analytique (parties pertinentes de la norme NF X 43-050)

Résultat:

Fraction Analysée	Technique analytique et date d'analyse	Résultat	Type d'amiante	Nb de préparations
Ruban adhésif avec poussières	META le 30/11/2016	Amiante non détecté		2

Validé par : Antoine Blandel - Analyste



Tél: 02.99.35.41.41 Fax: 02.99.35.41.42 www.itga.fr



L'accréditation du COFRAC atteste de la compétence des laboratoires pour les seuls essais couverts par l'accréditation qui sont identifiés par le symbole :

RAPPORT D'ESSAI N° IT071611-46322 EN DATE DU 01/12/2016 RECHERCHE ET IDENTIFICATION D'AMIANTE SUR UN PRELEVEMENT DE MATERIAU

Ce rapport d'essai ne concerne que les échantillons soumis à l'analyse.

Client:

AC ENVIRONNEMENT M. David JOUSSELIN 64 rue Clément Ader 42153 RIORGES

Prélèvement:

Commande ITGA : IT0716-117481 Echantillon ITGA : IT071611-46322 Reçu au laboratoire le : 29/11/2016

Réf. Client:

Commande	002HD001188			
Dossier client _0006500012_				
	ST NICOLAS "L" - 53000 LAVAL			
	Bâtiment composé de 4 cages et de 4 étages			
Echantillon	002HD001188028 / Parois verticales intérieures et enduits / Murs et cloisons / Enduit ciment / Vol 44			
	(combles cage 27)			
Description ITGA	Enduit compact gris hétérogène			

Préparation:

Effectuée de façon à être représentative de l'échantillon

- pour une analyse au Microscope Electronique à Transmission Analytique (META) : broyage mécanique, récupération de poussières sur grille de microscope électronique (méthode interne IT 085 ou IT 286)

Technique Analytique:

- Microscope Electronique à Transmission Analytique (parties pertinentes de la norme NF X 43-050)

Résultat:

	Fraction Analysée	Technique analytique et date d'analyse	Résultat	Type d'amiante	Nb de préparations
•	Enduit compact gris hétérogène	META le 30/11/2016	Amiante non détecté		2

Validé par : Antoine Blandel - Analyste



Tél: 02.99.35.41.41 Fax: 02.99.35.41.42 www.itga.fr



L'accréditation du COFRAC atteste de la compétence des laboratoires pour les seuls essais couverts par l'accréditation qui sont identifiés par le symbole :

RAPPORT D'ESSAI N° IT071611-46323 EN DATE DU 01/12/2016 RECHERCHE ET IDENTIFICATION D'AMIANTE SUR UN PRELEVEMENT DE MATERIAU

Ce rapport d'essai ne concerne que les échantillons soumis à l'analyse.

Client:

AC ENVIRONNEMENT M. David JOUSSELIN 64 rue Clément Ader 42153 RIORGES

Prélèvement:

Commande ITGA : IT0716-117481 Echantillon ITGA : IT071611-46323 Reçu au laboratoire le : 29/11/2016

Réf. Client:

Commande	002HD001188
Dossier client	_0006500012_ ST NICOLAS "L" - 53000 LAVAL Bâtiment composé de 4 cages et de 4 étages
Echantillon	002HD001188029 / Parois verticales intérieures et enduits / Murs et cloisons / Enduit de rebouchage platre autour conduit VMC / Vol 44 (combles cage 27)
Description ITGA	Enduit plâtreux blanc

Préparation:

Effectuée de façon à être représentative de l'échantillon

- pour une analyse au Microscope Electronique à Transmission Analytique (META) : broyage mécanique, récupération de poussières sur grille de microscope électronique (méthode interne IT 085 ou IT 286)

Technique Analytique:

- Microscope Electronique à Transmission Analytique (parties pertinentes de la norme NF X 43-050)

Résultat :

	Fraction Analysée	Technique analytique et date d'analyse	Résultat	Type d'amiante	Nb de préparations
•	Enduit plâtreux blanc	META le 30/11/2016	Amiante non détecté		1

Validé par : Antoine Blandel - Analyste



Tél: 02.99.35.41.41 Fax: 02.99.35.41.42 www.itga.fr



L'accréditation du COFRAC atteste de la compétence des laboratoires pour les seuls essais couverts par l'accréditation qui sont identifiés par le symbole :

RAPPORT D'ESSAI N° IT071611-46324 EN DATE DU 01/12/2016 RECHERCHE ET IDENTIFICATION D'AMIANTE SUR UN PRELEVEMENT DE MATERIAU

Ce rapport d'essai ne concerne que les échantillons soumis à l'analyse.

Client:

AC ENVIRONNEMENT M. David JOUSSELIN 64 rue Clément Ader 42153 RIORGES

Prélèvement:

Commande ITGA : IT0716-117481 Echantillon ITGA : IT071611-46324 Reçu au laboratoire le : 29/11/2016

Réf. Client:

Commande	002HD001188
Dossier client	_0006500012_
	ST NICOLAS "L" - 53000 LAVAL
	Bâtiment composé de 4 cages et de 4 étages
Echantillon	002HD001188030 / Toiture et étanchéité / Elément sous toiture / Isolant sous toiture / Vol 44
	(combles cage 27)
Description ITGA	Matériau fibreux jaune avec poussières / Matériau gris en vrac / Papier bitumé / Peinture

Préparation:

Effectuée de façon à être représentative de l'échantillon

- pour une analyse au Microscope Electronique à Transmission Analytique (META) : broyage mécanique, récupération de poussières sur grille de microscope électronique (méthode interne IT 085 ou IT 286)

Technique Analytique:

- Microscope Electronique à Transmission Analytique (parties pertinentes de la norme NF X 43-050)

Résultat:

	Fraction Analysée	Technique analytique et date d'analyse	Résultat	Type d'amiante	Nb de préparations
•	Matériau fibreux jaune avec poussières + matériau gris en vrac non séparable + papier bitumé non séparable + peinture non séparable	META le 30/11/2016	Amiante non détecté		1

Validé par : Antoine Blandel - Analyste

3 tuyt



Tél: 02.99.35.41.41 Fax: 02.99.35.41.42 www.itga.fr



L'accréditation du COFRAC atteste de la compétence des laboratoires pour les seuls essais couverts par l'accréditation qui sont identifiés par le symbole :

RAPPORT D'ESSAI N° IT071611-46325 EN DATE DU 01/12/2016 RECHERCHE ET IDENTIFICATION D'AMIANTE SUR UN PRELEVEMENT DE MATERIAU

Ce rapport d'essai ne concerne que les échantillons soumis à l'analyse.

Client:

AC ENVIRONNEMENT M. David JOUSSELIN 64 rue Clément Ader 42153 RIORGES

Prélèvement:

Commande ITGA : IT0716-117481 Echantillon ITGA : IT071611-46325 Reçu au laboratoire le : 29/11/2016

Réf. Client:

Commande	002HD001188				
Dossier client	_0006500012_ ST NICOLAS "L" - 53000 LAVAL				
	Bâtiment composé de 4 cages et de 4 étages				
Echantillon	002HD001188031 / Parois verticales intérieures et enduits / Murs et cloisons / Enduit ciment + enduit platreux + peinture blanche / Vol 35				
	(PC R+3)				
Description ITGA	Enduit compact gris / Matériau plâtreux blanc / Peinture				

Préparation:

Effectuée de façon à être représentative de l'échantillon

- pour une analyse au Microscope Electronique à Transmission Analytique (META) : broyage mécanique, récupération de poussières sur grille de microscope électronique (méthode interne IT 085 ou IT 286)

Technique Analytique:

- Microscope Electronique à Transmission Analytique (parties pertinentes de la norme NF X 43-050)

Résultat :

Fraction Analysée		Technique analytique et date d'analyse	Résultat	Type d'amiante	Nb de préparations
•	Enduit compact gris + matériau plâtreux blanc + peinture	META le 30/11/2016	Amiante non détecté		1

Validé par : Antoine Blandel - Analyste

3 tustet



Tél: 02.99.35.41.41 Fax: 02.99.35.41.42 www.itga.fr



L'accréditation du COFRAC atteste de la compétence des laboratoires pour les seuls essais couverts par l'accréditation qui sont identifiés par le symbole :

RAPPORT D'ESSAI N° IT071611-46326 EN DATE DU 01/12/2016 RECHERCHE ET IDENTIFICATION D'AMIANTE SUR UN PRELEVEMENT DE MATERIAU

Ce rapport d'essai ne concerne que les échantillons soumis à l'analyse.

Client:

AC ENVIRONNEMENT M. David JOUSSELIN 64 rue Clément Ader 42153 RIORGES

Prélèvement:

Commande ITGA : IT0716-117481 Echantillon ITGA : IT071611-46326 Reçu au laboratoire le : 29/11/2016

Réf. Client:

Commande	002HD001188		
Dossier client	_0006500012_		
ST NICOLAS "L" - 53000 LAVAL			
Bâtiment composé de 4 cages et de 4 étages			
Echantillon	002HD001188032 / Plafond et faux-plafonds / Plafonds / Enduit plâtre / Vol 35		
	(PC R+3)		
Description ITGA	Enduit compact gris hétérogène / Toile fibreuse blanche / Peinture		

Préparation:

Effectuée de façon à être représentative de l'échantillon

- pour une analyse au Microscope Electronique à Transmission Analytique (META) : broyage mécanique, récupération de poussières sur grille de microscope électronique (méthode interne IT 085 ou IT 286)

Technique Analytique:

- Microscope Electronique à Transmission Analytique (parties pertinentes de la norme NF X 43-050)

Résultat :

Fraction Analysée		Technique analytique et date d'analyse	Résultat	Type d'amiante	Nb de préparations
•	Enduit compact gris hétérogène + toile fibreuse blanche + peinture	META le 30/11/2016	Amiante non détecté		1

Validé par : Antoine Blandel - Analyste



Tél: 02.99.35.41.41 Fax: 02.99.35.41.42 www.itga.fr



L'accréditation du COFRAC atteste de la compétence des laboratoires pour les seuls essais couverts par l'accréditation qui sont identifiés par le symbole :

RAPPORT D'ESSAI N° IT071611-46327 EN DATE DU 01/12/2016 RECHERCHE ET IDENTIFICATION D'AMIANTE SUR UN PRELEVEMENT DE MATERIAU

Ce rapport d'essai ne concerne que les échantillons soumis à l'analyse.

Client:

AC ENVIRONNEMENT M. David JOUSSELIN 64 rue Clément Ader 42153 RIORGES

Prélèvement:

Commande ITGA : IT0716-117481 Echantillon ITGA : IT071611-46327 Reçu au laboratoire le : 29/11/2016

Réf. Client:

Commande	002HD001188	
Dossier client	_0006500012_	
	T NICOLAS "L" - 53000 LAVAL	
	Bâtiment composé de 4 cages et de 4 étages	
Echantillon	002HD001188033 / Revêtement de sol / Revêtement de sol / Chape maigre / Vol 45	
	(plan masse)	
Description ITGA	Enduit compact gris hétérogène	

Préparation:

Effectuée de façon à être représentative de l'échantillon

- pour une analyse au Microscope Electronique à Transmission Analytique (META) : broyage mécanique, récupération de poussières sur grille de microscope électronique (méthode interne IT 085 ou IT 286)

Technique Analytique:

- Microscope Electronique à Transmission Analytique (parties pertinentes de la norme NF X 43-050)

Résultat:

	Fraction Analysée	Technique analytique et date d'analyse	Résultat	Type d'amiante	Nb de préparations
•	Enduit compact gris hétérogène	META le 01/12/2016	Amiante non détecté		1

Validé par : Antoine Blandel - Analyste



Tél: 02.99.35.41.41 Fax: 02.99.35.41.42 www.itga.fr



L'accréditation du COFRAC atteste de la compétence des laboratoires pour les seuls essais couverts par l'accréditation qui sont identifiés par le symbole :

RAPPORT D'ESSAI N° IT071611-46328 EN DATE DU 01/12/2016 RECHERCHE ET IDENTIFICATION D'AMIANTE SUR UN PRELEVEMENT DE MATERIAU

Ce rapport d'essai ne concerne que les échantillons soumis à l'analyse.

Client:

AC ENVIRONNEMENT M. David JOUSSELIN 64 rue Clément Ader 42153 RIORGES

Prélèvement:

Commande ITGA : IT0716-117481 Echantillon ITGA : IT071611-46328 Reçu au laboratoire le : 29/11/2016

Réf. Client:

Commande	002HD001188
Dossier client	_0006500012_ ST NICOLAS "L" - 53000 LAVAL
	Bâtiment composé de 4 cages et de 4 étages
Echantillon	002HD001188034 / Revêtement de sol / Revêtement de sol / joint d'assemblage des bordures / Vol 45 (plan masse)
Description ITGA	Matériau compact gris hétérogène

Préparation:

Effectuée de façon à être représentative de l'échantillon

- pour une analyse au Microscope Electronique à Transmission Analytique (META) : broyage mécanique, récupération de poussières sur grille de microscope électronique (méthode interne IT 085 ou IT 286)

Technique Analytique:

- Microscope Electronique à Transmission Analytique (parties pertinentes de la norme NF X 43-050)

Résultat:

Fraction Analysée	Technique analytique et date d'analyse	Résultat	Type d'amiante	Nb de préparations
Matériau compact gris hétérogène	META le 01/12/2016	Amiante non détecté		1

Validé par : Antoine Blandel - Analyste



Tél: 02.99.35.41.41 Fax: 02.99.35.41.42 www.itga.fr



L'accréditation du COFRAC atteste de la compétence des laboratoires pour les seuls essais couverts par l'accréditation qui sont identifiés par le symbole :

RAPPORT D'ESSAI N° IT071611-46329 EN DATE DU 01/12/2016 RECHERCHE ET IDENTIFICATION D'AMIANTE SUR UN PRELEVEMENT DE MATERIAU

Ce rapport d'essai ne concerne que les échantillons soumis à l'analyse.

Client:

AC ENVIRONNEMENT M. David JOUSSELIN 64 rue Clément Ader 42153 RIORGES

Prélèvement:

Commande ITGA : IT0716-117481 Echantillon ITGA : IT071611-46329 Reçu au laboratoire le : 29/11/2016

Réf. Client:

Commande	002HD001188
Dossier client	_0006500012_ ST NICOLAS "L" - 53000 LAVAL
Echantillon	Bâtiment composé de 4 cages et de 4 étages 002HD001188035 / Façades / Murs / Enduits projetés / Vol 45 (plan masse)
Description ITGA	Enduit compact gris hétérogène

Préparation :

Effectuée de façon à être représentative de l'échantillon

- pour une analyse au Microscope Electronique à Transmission Analytique (META) : broyage mécanique, récupération de poussières sur grille de microscope électronique (méthode interne IT 085 ou IT 286)

Technique Analytique:

- Microscope Electronique à Transmission Analytique (parties pertinentes de la norme NF X 43-050)

Résultat:

	Fraction Analysée	Technique analytique et date d'analyse	Résultat	Type d'amiante	Nb de préparations
•	Enduit compact gris hétérogène	META le 30/11/2016	Amiante non détecté		1

Validé par : Antoine Blandel - Analyste



Tél: 02.99.35.41.41 Fax: 02.99.35.41.42 www.itga.fr



L'accréditation du COFRAC atteste de la compétence des laboratoires pour les seuls essais couverts par l'accréditation qui sont identifiés par le symbole :

RAPPORT D'ESSAI N° IT071611-46330 EN DATE DU 01/12/2016 RECHERCHE ET IDENTIFICATION D'AMIANTE SUR UN PRELEVEMENT DE MATERIAU

Ce rapport d'essai ne concerne que les échantillons soumis à l'analyse.

Client:

AC ENVIRONNEMENT M. David JOUSSELIN 64 rue Clément Ader 42153 RIORGES

Prélèvement:

Commande ITGA : IT0716-117481 Echantillon ITGA : IT071611-46330 Reçu au laboratoire le : 29/11/2016

Réf. Client:

Commande	002HD001188
Dossier client	_0006500012_ ST NICOLAS "L" - 53000 LAVAL Bâtiment composé de 4 cages et de 4 étages
Echantillon	002HD001188036 / Voies et réseaux divers / Revêtement routier / Bitume couche supérieure / Vol 45 (plan masse)
Description ITGA	Agrégats d'enrobés bitumineux – prise d'essai 1 / Agrégats d'enrobés bitumineux – prise d'essai 2 / Agrégats d'enrobés bitumineux – prise d'essai 3

Préparation:

Effectuée de façon à être représentative de l'échantillon

- pour une analyse au Microscope Electronique à Transmission Analytique (META) : broyage mécanique, récupération de poussières sur grille de microscope électronique (méthode interne IT 085 ou IT 286)

Technique Analytique:

- Microscope Electronique à Transmission Analytique (parties pertinentes de la norme NF X 43-050)

Résultat:

Fraction Analysée		Technique analytique et date d'analyse	Résultat	Type d'amiante	Nb de préparations
•	Agrégats d'enrobés bitumineux – prise d'essai 1 + agrégats d'enrobés bitumineux – prise d'essai 2 + agrégats d'enrobés bitumineux – prise d'essai 3	META le 30/11/2016	Amiante non détecté		1

Validé par : Antoine Blandel - Analyste

3 tust



Tél: 02.99.35.41.41 Fax: 02.99.35.41.42 www.itga.fr



L'accréditation du COFRAC atteste de la compétence des laboratoires pour les seuls essais couverts par l'accréditation qui sont identifiés par le symbole :

RAPPORT D'ESSAI N° IT071611-46331 EN DATE DU 01/12/2016 RECHERCHE ET IDENTIFICATION D'AMIANTE SUR UN PRELEVEMENT DE MATERIAU

Ce rapport d'essai ne concerne que les échantillons soumis à l'analyse.

Client:

AC ENVIRONNEMENT M. David JOUSSELIN 64 rue Clément Ader 42153 RIORGES

Prélèvement:

Commande ITGA : IT0716-117481 Echantillon ITGA : IT071611-46331 Reçu au laboratoire le : 29/11/2016

Réf. Client:

Commande	002HD001188
Dossier client	_0006500012_ ST NICOLAS "L" - 53000 LAVAL Bâtiment composé de 4 cages et de 4 étages
Echantillon	002HD001188037 / Revêtement de sol / Revêtement de sol / Chape maigre (béton désactivé) / Vol 45 (plan masse)
Description ITGA	Matériau compact gris hétérogène

Préparation:

Effectuée de façon à être représentative de l'échantillon

- pour une analyse au Microscope Electronique à Transmission Analytique (META) : broyage mécanique, récupération de poussières sur grille de microscope électronique (méthode interne IT 085 ou IT 286)

Technique Analytique:

- Microscope Electronique à Transmission Analytique (parties pertinentes de la norme NF X 43-050)

Résultat:

	Fraction Analysée	Technique analytique et date d'analyse	Résultat	Type d'amiante	Nb de préparations
•	Matériau compact gris hétérogène	META le 30/11/2016	Amiante non détecté		1

Validé par : Antoine Blandel - Analyste



Tél: 02.99.35.41.41 Fax: 02.99.35.41.42 www.itga.fr



L'accréditation du COFRAC atteste de la compétence des laboratoires pour les seuls essais couverts par l'accréditation qui sont identifiés par le symbole :

RAPPORT D'ESSAI N° IT071611-46332 EN DATE DU 01/12/2016 RECHERCHE ET IDENTIFICATION D'AMIANTE SUR UN PRELEVEMENT DE MATERIAU

Ce rapport d'essai ne concerne que les échantillons soumis à l'analyse.

Client:

AC ENVIRONNEMENT M. David JOUSSELIN 64 rue Clément Ader 42153 RIORGES

Prélèvement:

Commande ITGA : IT0716-117481 Echantillon ITGA : IT071611-46332 Reçu au laboratoire le : 29/11/2016

Réf. Client:

Commande	002HD001188
Dossier client	_0006500012_ ST NICOLAS "L" - 53000 LAVAL
	Bâtiment composé de 4 cages et de 4 étages
Echantillon	002HD001188038 / Façades / Murs / Enduit ciment (pots fleur) / Vol 45 (plan masse)
Description ITGA	Enduit compact beige hétérogène

Préparation:

Effectuée de façon à être représentative de l'échantillon

- pour une analyse au Microscope Electronique à Transmission Analytique (META) : broyage mécanique, récupération de poussières sur grille de microscope électronique (méthode interne IT 085 ou IT 286)

Technique Analytique:

- Microscope Electronique à Transmission Analytique (parties pertinentes de la norme NF X 43-050)

Résultat:

	Fraction Analysée	Technique analytique et date d'analyse	Résultat	Type d'amiante	Nb de préparations
•	Enduit compact beige hétérogène	META le 01/12/2016	Amiante non détecté		1

Validé par : Antoine Blandel - Analyste

3 tustet



Tél: 02.99.35.41.41 Fax: 02.99.35.41.42 www.itga.fr



L'accréditation du COFRAC atteste de la compétence des laboratoires pour les seuls essais couverts par l'accréditation qui sont identifiés par le symbole :

RAPPORT D'ESSAI N° IT071611-46333 EN DATE DU 01/12/2016 RECHERCHE ET IDENTIFICATION D'AMIANTE SUR UN PRELEVEMENT DE MATERIAU

Ce rapport d'essai ne concerne que les échantillons soumis à l'analyse.

Client:

AC ENVIRONNEMENT M. David JOUSSELIN 64 rue Clément Ader 42153 RIORGES

Prélèvement:

Commande ITGA : IT0716-117481 Echantillon ITGA : IT071611-46333 Reçu au laboratoire le : 29/11/2016

Réf. Client:

Commande	002HD001188
Dossier client	_0006500012_ ST NICOLAS "L" - 53000 LAVAL
	Bâtiment composé de 4 cages et de 4 étages
Echantillon	002HD001188039 / Façades / Bardages / Plaques grise / Vol 52 (pignon gauche)
Description ITGA	Matériau compact vert hétérogène

Préparation:

Effectuée de façon à être représentative de l'échantillon

- pour une analyse au Microscope Electronique à Transmission Analytique (META) : broyage mécanique, récupération de poussières sur grille de microscope électronique (méthode interne IT 085 ou IT 286)

Technique Analytique:

- Microscope Electronique à Transmission Analytique (parties pertinentes de la norme NF X 43-050)

Résultat:

	Fraction Analysée	Technique analytique et date d'analyse	Résultat	Type d'amiante	Nb de préparations
•	Matériau compact vert hétérogène	META le 30/11/2016	Amiante non détecté		1

Validé par : Antoine Blandel - Analyste

3 tust



Tél: 02.99.35.41.41 Fax: 02.99.35.41.42 www.itga.fr



L'accréditation du COFRAC atteste de la compétence des laboratoires pour les seuls essais couverts par l'accréditation qui sont identifiés par le symbole :

RAPPORT D'ESSAI N° IT071611-46334 EN DATE DU 01/12/2016 RECHERCHE ET IDENTIFICATION D'AMIANTE SUR UN PRELEVEMENT DE MATERIAU

Ce rapport d'essai ne concerne que les échantillons soumis à l'analyse.

Client:

AC ENVIRONNEMENT M. David JOUSSELIN 64 rue Clément Ader 42153 RIORGES

Prélèvement:

Commande ITGA : IT0716-117481 Echantillon ITGA : IT071611-46334 Reçu au laboratoire le : 29/11/2016

Réf. Client:

Commande	002HD001188
Dossier client	_0006500012_ ST NICOLAS "L" - 53000 LAVAL Bâtiment composé de 4 cages et de 4 étages
Echantillon	002HD001188040 / Façades / Murs / Enduits projetés gris + peinture grise (soubassement) / Vol 52 (pignon gauche)
Description ITGA	Enduit compact gris hétérogène / Peinture

Préparation:

Effectuée de façon à être représentative de l'échantillon

- pour une analyse au Microscope Electronique à Transmission Analytique (META) : broyage mécanique, récupération de poussières sur grille de microscope électronique (méthode interne IT 085 ou IT 286)

Technique Analytique:

- Microscope Electronique à Transmission Analytique (parties pertinentes de la norme NF X 43-050)

Résultat:

	Fraction Analysée	Technique analytique et date d'analyse	Résultat	Type d'amiante	Nb de préparations
•	Enduit compact gris hétérogène + peinture	META le 30/11/2016	Amiante non détecté		1

Validé par : Antoine Blandel - Analyste



Tél: 02.99.35.41.41 Fax: 02.99.35.41.42 www.itga.fr



L'accréditation du COFRAC atteste de la compétence des laboratoires pour les seuls essais couverts par l'accréditation qui sont identifiés par le symbole :

RAPPORT D'ESSAI N° IT071611-46335 EN DATE DU 01/12/2016 RECHERCHE ET IDENTIFICATION D'AMIANTE SUR UN PRELEVEMENT DE MATERIAU

Ce rapport d'essai ne concerne que les échantillons soumis à l'analyse.

Client:

AC ENVIRONNEMENT M. David JOUSSELIN 64 rue Clément Ader 42153 RIORGES

Prélèvement:

Commande ITGA : IT0716-117481 Echantillon ITGA : IT071611-46335 Reçu au laboratoire le : 29/11/2016

Réf. Client:

Commande	002HD001188
Dossier client	_0006500012_ ST NICOLAS "L" - 53000 LAVAL Bâtiment composé de 4 cages et de 4 étages
Echantillon	002HD001188041 / Façades / Murs / Revêtement plastique épais (peinture) / Vol 49 (Façade arrière 31 et 35)
Description ITGA	Revêtement souple blanc avec poussières / Ragréage gris en vrac

Préparation:

Effectuée de façon à être représentative de l'échantillon

- pour une analyse au Microscope Electronique à Transmission Analytique (META) : broyage mécanique, récupération de poussières sur grille de microscope électronique (méthode interne IT 085 ou IT 286)

Technique Analytique:

- Microscope Electronique à Transmission Analytique (parties pertinentes de la norme NF X 43-050)

Résultat :

	Fraction Analysée	Technique analytique et date d'analyse	Résultat	Type d'amiante	Nb de préparations
•	Revêtement souple blanc avec poussières + ragréage gris en vrac	META le 30/11/2016	Amiante non détecté		1

Validé par : Antoine Blandel - Analyste

3 testat



Tél: 02.99.35.41.41 Fax: 02.99.35.41.42 www.itga.fr



L'accréditation du COFRAC atteste de la compétence des laboratoires pour les seuls essais couverts par l'accréditation qui sont identifiés par le symbole :

RAPPORT D'ESSAI N° IT071611-46336 EN DATE DU 01/12/2016 RECHERCHE ET IDENTIFICATION D'AMIANTE SUR UN PRELEVEMENT DE MATERIAU

Ce rapport d'essai ne concerne que les échantillons soumis à l'analyse.

Client:

AC ENVIRONNEMENT M. David JOUSSELIN 64 rue Clément Ader 42153 RIORGES

Prélèvement:

Commande ITGA : IT0716-117481 Echantillon ITGA : IT071611-46336 Reçu au laboratoire le : 29/11/2016

Réf. Client:

Commande	002HD001188
Dossier client _0006500012_	
	ST NICOLAS "L" - 53000 LAVAL
	Bâtiment composé de 4 cages et de 4 étages
Echantillon	002HD001188042 / Façades / Murs / colle de faience / Vol 49
	(Façade arrière 31 et 35)
Description ITGA	Colle beige hétérogène / Joint cassant / Peinture / Carrelage

Préparation:

Effectuée de façon à être représentative de l'échantillon

- pour une analyse au Microscope Electronique à Transmission Analytique (META) : broyage mécanique, récupération de poussières sur grille de microscope électronique (méthode interne IT 085 ou IT 286)

Technique Analytique:

- Microscope Electronique à Transmission Analytique (parties pertinentes de la norme NF X 43-050)

Résultat :

Fraction Analysée		Technique analytique et date d'analyse	Résultat	Type d'amiante	Nb de préparations
•	Colle beige hétérogène + joint cassant	META le 30/11/2016	Amiante non détecté		1
	+ peinture + carrelage				

Validé par : Antoine Blandel - Analyste



Tél: 02.99.35.41.41 Fax: 02.99.35.41.42 www.itga.fr



L'accréditation du COFRAC atteste de la compétence des laboratoires pour les seuls essais couverts par l'accréditation qui sont identifiés par le symbole :

RAPPORT D'ESSAI N° IT071611-46337 EN DATE DU 01/12/2016 RECHERCHE ET IDENTIFICATION D'AMIANTE SUR UN PRELEVEMENT DE MATERIAU

Ce rapport d'essai ne concerne que les échantillons soumis à l'analyse.

Client:

AC ENVIRONNEMENT M. David JOUSSELIN 64 rue Clément Ader 42153 RIORGES

Prélèvement:

Commande ITGA : IT0716-117481 Echantillon ITGA : IT071611-46337 Reçu au laboratoire le : 29/11/2016

Réf. Client:

Commande	002HD001188	
Dossier client	_0006500012_	
	ST NICOLAS "L" - 53000 LAVAL	
Bâtiment composé de 4 cages et de 4 étages		
Echantillon 002HD001188043 / Façades / Murs / enduit gris bloc préfa / Vol 49		
	(Façade arrière 31 et 35)	
Description ITGA	Enduit compact gris hétérogène	

Préparation:

Effectuée de façon à être représentative de l'échantillon

- pour une analyse au Microscope Electronique à Transmission Analytique (META) : broyage mécanique, récupération de poussières sur grille de microscope électronique (méthode interne IT 085 ou IT 286)

Technique Analytique:

- Microscope Electronique à Transmission Analytique (parties pertinentes de la norme NF X 43-050)

Résultat :

	Fraction Analysée	Technique analytique et date d'analyse	Résultat	Type d'amiante	Nb de préparations
•	Enduit compact gris hétérogène	META le 01/12/2016	Amiante non détecté		1

Validé par : Antoine Blandel - Analyste



Tél: 02.99.35.41.41 Fax: 02.99.35.41.42 www.itga.fr



L'accréditation du COFRAC atteste de la compétence des laboratoires pour les seuls essais couverts par l'accréditation qui sont identifiés par le symbole :

RAPPORT D'ESSAI N° IT071611-46338 EN DATE DU 01/12/2016 RECHERCHE ET IDENTIFICATION D'AMIANTE SUR UN PRELEVEMENT DE MATERIAU

Ce rapport d'essai ne concerne que les échantillons soumis à l'analyse.

Client:

AC ENVIRONNEMENT M. David JOUSSELIN 64 rue Clément Ader 42153 RIORGES

Prélèvement:

Commande ITGA : IT0716-117481 Echantillon ITGA : IT071611-46338 Reçu au laboratoire le : 29/11/2016

Réf. Client:

Commande	002HD001188
Dossier client	_0006500012_ ST NICOLAS "L" - 53000 LAVAL Bâtiment composé de 4 cages et de 4 étages
Echantillon	002HD001188044 / Façades / Murs / Joint et dilatation entre blocs préfa / Vol 51 (pignon droit)
Description ITGA	Matériau compact gris / Polystyrène expansé (billes)

Préparation:

Effectuée de façon à être représentative de l'échantillon

- pour une analyse au Microscope Electronique à Transmission Analytique (META) : broyage mécanique, récupération de poussières sur grille de microscope électronique (méthode interne IT 085 ou IT 286)

Technique Analytique:

- Microscope Electronique à Transmission Analytique (parties pertinentes de la norme NF X 43-050)

Résultat:

	Fraction Analysée	Technique analytique et date d'analyse	Résultat	Type d'amiante	Nb de préparations
Matériau compact gris + polystyrène expansé (billes)		META le 30/11/2016	Amiante non détecté		1

Validé par : Antoine Blandel - Analyste

3 turti



Tél: 02.99.35.41.41 Fax: 02.99.35.41.42 www.itga.fr



L'accréditation du COFRAC atteste de la compétence des laboratoires pour les seuls essais couverts par l'accréditation qui sont identifiés par le symbole :

RAPPORT D'ESSAI N° IT071611-46339 EN DATE DU 01/12/2016 RECHERCHE ET IDENTIFICATION D'AMIANTE SUR UN PRELEVEMENT DE MATERIAU

Ce rapport d'essai ne concerne que les échantillons soumis à l'analyse.

Client:

AC ENVIRONNEMENT M. David JOUSSELIN 64 rue Clément Ader 42153 RIORGES

Prélèvement:

Commande ITGA : IT0716-117481 Echantillon ITGA : IT071611-46339 Reçu au laboratoire le : 29/11/2016

Réf. Client:

Commande	002HD001188	
Dossier client	_0006500012_	
ST NICOLAS "L" - 53000 LAVAL		
Bâtiment composé de 4 cages et de 4 étages		
Echantillon 002HD001188045 / Façades / Murs / sous face balcon / Vol 47		
	(Façade avant 23 et 27)	
Description ITGA	Enduit compact gris hétérogène / Peinture	

Préparation:

Effectuée de façon à être représentative de l'échantillon

- pour une analyse au Microscope Electronique à Transmission Analytique (META) : broyage mécanique, récupération de poussières sur grille de microscope électronique (méthode interne IT 085 ou IT 286)

Technique Analytique:

- Microscope Electronique à Transmission Analytique (parties pertinentes de la norme NF X 43-050)

Résultat :

Fraction Analysée		Technique analytique et date d'analyse	Résultat	Type d'amiante	Nb de préparations
Enduit compact gris hétérogène + peinture		META le 30/11/2016	Amiante non détecté		1

Validé par : Antoine Blandel - Analyste

3 tustet



Tél: 02.99.35.41.41 Fax: 02.99.35.41.42 www.itga.fr



L'accréditation du COFRAC atteste de la compétence des laboratoires pour les seuls essais couverts par l'accréditation qui sont identifiés par le symbole :

RAPPORT D'ESSAI N° IT071611-46340 EN DATE DU 01/12/2016 RECHERCHE ET IDENTIFICATION D'AMIANTE SUR UN PRELEVEMENT DE MATERIAU

Ce rapport d'essai ne concerne que les échantillons soumis à l'analyse.

Client:

AC ENVIRONNEMENT M. David JOUSSELIN 64 rue Clément Ader 42153 RIORGES

Prélèvement:

Commande ITGA : IT0716-117481 Echantillon ITGA : IT071611-46340 Reçu au laboratoire le : 29/11/2016

Réf. Client:

Commande	002HD001188	
Dossier client	_0006500012_ ST NICOLAS "L" - 53000 LAVAL	
Bâtiment composé de 4 cages et de 4 étages		
Echantillon 002HD001188046 / Façades / Murs / Enduits projetés gris / Vol 51 (pignon droit)		
Description ITGA	Enduit compact gris hétérogène / Peinture	

Préparation:

Effectuée de façon à être représentative de l'échantillon

- pour une analyse au Microscope Electronique à Transmission Analytique (META) : broyage mécanique, récupération de poussières sur grille de microscope électronique (méthode interne IT 085 ou IT 286)

Technique Analytique:

- Microscope Electronique à Transmission Analytique (parties pertinentes de la norme NF X 43-050)

Résultat:

Fraction Analysée		Technique analytique et date d'analyse	Résultat	Type d'amiante	Nb de préparations
•	Enduit compact gris hétérogène + peinture	META le 30/11/2016	Amiante non détecté		1

Validé par : Antoine Blandel - Analyste



Tél: 02.99.35.41.41 Fax: 02.99.35.41.42 www.itga.fr



L'accréditation du COFRAC atteste de la compétence des laboratoires pour les seuls essais couverts par l'accréditation qui sont identifiés par le symbole :

RAPPORT D'ESSAI N° IT071611-46341 EN DATE DU 01/12/2016 RECHERCHE ET IDENTIFICATION D'AMIANTE SUR UN PRELEVEMENT DE MATERIAU

Ce rapport d'essai ne concerne que les échantillons soumis à l'analyse.

Client:

AC ENVIRONNEMENT M. David JOUSSELIN 64 rue Clément Ader 42153 RIORGES

Prélèvement:

Commande ITGA : IT0716-117481 Echantillon ITGA : IT071611-46341 Reçu au laboratoire le : 29/11/2016

Réf. Client:

Commande	002HD001188	
Dossier client	_0006500012_	
	ST NICOLAS "L" - 53000 LAVAL	
Bâtiment composé de 4 cages et de 4 étages		
Echantillon 002HD001188047 / Façades / Menuiseries / Reprise d'étanchéïté ciment / Vol 49		
	(Façade arrière 31 et 35)	
Description ITGA	Enduit compact gris / Peinture	

Préparation:

Effectuée de façon à être représentative de l'échantillon

- pour une analyse au Microscope Electronique à Transmission Analytique (META) : broyage mécanique, récupération de poussières sur grille de microscope électronique (méthode interne IT 085 ou IT 286)

Technique Analytique:

- Microscope Electronique à Transmission Analytique (parties pertinentes de la norme NF X 43-050)

Résultat :

	Fraction Analysée	Technique analytique et date d'analyse	Résultat	Type d'amiante	Nb de préparations
•	Enduit compact gris + peinture	META le 30/11/2016	Amiante non détecté		1

Validé par : Antoine Blandel - Analyste