

# Rapport de mission de repérage des matériaux et produits contenant de l'amiante avant travaux

Examen réalisé conformément à l'application du décret n°2011-629 du 3 juin 2011 modifiant le Code du travail relatif à la protection contre les risques sanitaires liés à une exposition à l'amiante dans les immeubles bâtis, à l'arrêté du 26 juin 2013 relatif au repérage des matériaux et produits de la liste C contenant de l'amiante et au contenu du rapport de repérage, à la norme NF 46-020 et ses annexes.

#### Adresse du bien

Adresse : L ANGELLERIE 1
CP - Ville : 53100 MAYENNE
Référence client : \_\_0015200002\_
Date du repérage : 21/02/2017

Désignation : Bâtiment composé de 1 cage et de 3 étages



Présence d'amiante Oui

Présence de pièce(s) non visitée(s)

Non

Le présent rapport ne peut être reproduit que dans son intégralité et doit être transmis à toute personne physique ou morale appelée à concevoir ou réaliser les travaux.









#### Sommaire

Rapport	Annexes
- Renseignements administratifs	Annexe : Mesurage des zones amiantées
A - Désignation de l'immeuble	Annexe : Plans
B - Propiétaire / Donneur d'ordre	Annexe : Reportage photographique
C - Opérateur de repérage	Annexe : Prélevements et analyses
D - Personne autorisant l'émission du rapport	
E - Pièces visitées	
- Etude Préalable	
F - Descriptif des travaux envisagés	
G - Périmètre du bâtiment concerné	
H - Objectif de la mission	
I - Document(s) mis à disposition	
J - Périmètre et programme de repérage	
K - Motifs de réduction ou d'augmentation du	
nombre de prélèvements	
L - Adjonction(s) ou exclusion(s)	
M - Conditions existantes	
Conditions de repérage	
N - Modalités de repérage	
O - Moyens d'investigation	
Conclusions	
P - Conclusion(s) du présent rapport de repérage	
Q - Réserves / Commentaires	
R - Locaux ou partie de locaux non visités	
Grille de résultats du repérage	

## Renseignements administratifs

Α	Design	ation de l'immeuble	B Propriétaire / Donneur d'ordre				
Adresse:		L ANGELLERIE 1 53100 MAYENNE	Propriétaire : HABITAT	O.P.H. MAYENNE	Donneur d'ordre : O.P.H. MAYENNE HABITAT		
Référence client : Désignation :		_0015200002_ Bâtiment composé de 1 cage et de 3 étages	Adresse: 10 RUE AUGUSTE BEUNEUX - CS 62039 53020 LAVAL CEDEX 9		Adresse: 10 RUE AUGUSTE BEUNEUX - CS 62039 53020 LAVAL CEDEX 9		
Date de construction :							









C Opérateur de repérage

Compagnie & Siret : AC Environnement (N° 441355914)

Nom: JOUSSELIN David

Accompagnateur: H.MERCIER (0 800 400 100

Date de repérage 21/02/2017

Le présent rapport est établi par une personne dont les compétences sont certifiées par ICERT CERTIFICATION Parc Edonia – Bat G – rue de la Terre

Numéro attestation : CPDI3391 V2 Délivré le : 03/04/2015 norme NF 46-020

D

Nom:

Date du rapport : 14/03/2017 A Riorges, le 14/03/2017

MORA Denis

Personne autorisant l'émission du rapport conformément à la

Assurance : QBE Insurance 031 0004725 (Date de validité : 01/01/2018)

#### E Pièces visitées

Liste des locaux visités :							
PC RDC - Vol 1 (PC RDC)	PC RDC - Vol 2 (local technique)						
PC RDC - Vol 3 (local VO)	PC RDC - Vol 4 (SAS ext)						
Etages - Vol 5 (PC R+1)	Etages - Vol 6 (local VO 1)						
Etages - Vol 7 (local tech 1)	Etages - Vol 8 (PC R+2)						
Etages - Vol 9 (local VO 2)	Etages - Vol 10 (local tech 2)						
Etages - Vol 11 (PC R+3)	Etages - Vol 12 (local VO 3)						
Etages - Vol 13 (local tech 3)	Plan masse - Vol 14 (Toiture)						
Plan masse - Vol 15 (Plan masse)	Façade avant - Vol 16 (Façade avant)						
Façade droite - Vol 17 (Façade droite)	Façade arrière - Vol 18 (Façade arrière)						
Façade gauche - Vol 19 (Façade gauche)							





## Etude préalable

#### F Descriptif des travaux envisagés

Repérage exhaustif de l'ensemble des matériaux susceptibles de contenir de l'amiante dans les parties communes du bâtiment.

G	Périmètre du bâtiment concerné	Н	Objectif de la mission
Ensemble de	es parties communes du bâtiment	contenant de	a pour objectif d'identifier et localiser les matériaux et produits e l'amiante incorporés ou faisant indissociablement corps avec ou la partie d'immeuble sur lequel des travaux sont programmés.

#### Document(s) mis à disposition

Aucun

## J Périmètre et programme de repérage de l'opérateur

Conformément au programme des travaux défini par le donneur d'ordre, nous avons vérifié l'ensemble des composants et matériaux des catégories suivantes conformément à l'annexe A1 de la norme NF 46-020:

Categorie	Plan	Volume	Localisation
Parois verticales intérieures	PC RDC	Vol 1 (PC RDC) - Vol 2 (local	
et enduits		technique) - Vol 3 (local VO)	
Plafond et faux-plafonds	PC RDC	Vol 1 (PC RDC)	
Revêtement de mur	PC RDC	Vol 1 (PC RDC) - Vol 4 (SAS ext)	
Revêtement de sol	PC RDC	Vol 1 (PC RDC) - Vol 2 (local technique) - Vol 3 (local VO)	
Conduits, canalisations et équipements	PC RDC	Vol 2 (local technique) - Vol 3 (local VO)	
Parois verticales intérieures et enduits	Etages	Vol 5 (PC R+1) - Vol 6 (local VO 1) - Vol 7 (local tech 1) - Vol 8 (PC R+2) - Vol 9 (local VO 2) - Vol 10 (local tech 2) - Vol 11 (PC R+3) - Vol 12 (local VO 3) - Vol 13 (local tech 3)	
Plafond et faux-plafonds	Etages	Vol 5 (PC R+1) - Vol 6 (local VO 1) - Vol 7 (local tech 1) - Vol 8 (PC R+2) - Vol 9 (local VO 2) - Vol 10 (local tech 2) - Vol 11 (PC R+3) - Vol 12 (local VO 3) - Vol 13 (local tech 3)	
Revêtement de mur	Etages	Vol 5 (PC R+1) - Vol 8 (PC R+2) - Vol 11 (PC R+3)	

Travaux



Revêtement de sol	Etages	Vol 5 (PC R+1) - Vol 6 (local	
		VO 1) - Vol 7 (local tech 1) -	
		Vol 8 (PC R+2) - Vol 9 (local	
		VO 2) - Vol 10 (local tech 2)	
		- Vol 11 (PC R+3) - Vol 12	
		(local VO 3) - Vol 13 (local	
		tech 3)	
Conduits, canalisations et	Etages	Vol 6 (local VO 1) - Vol 9	
équipements		(local VO 2) - Vol 12 (local	
		VO 3)	
Conduits, canalisations et	Plan masse	Vol 14 (Toiture)	
équipements			
Toiture et étanchéité	Plan masse	Vol 14 (Toiture)	
Revêtement de sol	Plan masse	Vol 15 (Plan masse)	
Voies et réseaux divers	Plan masse	Vol 15 (Plan masse)	
Façades	Façade avant	Vol 16 (Façade avant)	
Façades	Façade droite	Vol 17 (Façade droite)	
Façades	Façade arrière	Vol 18 (Façade arrière)	
Façades	Façade gauche	Vol 19 (Façade gauche)	

K

Motif(s) ayant pu conduire à réduire ou augmenter le nombre de prélèvements tel qu'indiqué en Annexe A de la norme NF 46-020 pour chacun des matériaux et produits repérés.

Aucun(s)

Adjonction(s) ou exclusion(s) par rapport à la norme NF 46-020

Aucune(s)

M

Conditions existantes au moment du prélèvement susceptibles d'influencer l'interprétation des résultats des analyses.

Aucunes







#### Conditions de repérage

#### N Modalités de repérage

Dans un premier temps, l'opérateur de repérage recherche et constate de visu la présence de matériaux et produits qui correspondent aux composants ou parties de composants listés en annexe 1 du présent arrêté et qui sont susceptibles de contenir de l'amiante. S'il a connaissance d'autres produits ou matériaux réputés contenir de l'amiante, il les repère également.

L'inspection des ouvrages doit être exhaustive. Le repérage peut nécessiter des sondages destructifs ou des démontages particuliers. Par exemple, il convient de procéder aux investigations suivantes :

- les plénums doivent être inspectés ;
- les gaines techniques doivent être contrôlées ;
- les cloisons démontables doivent être examinées (têtes, pieds et joints de la cloison, réservations) ;
- les éléments de façade, gaines maçonnées, joints de cloisons devront être sondés ou démontés s'il y a présomption de présence de matériaux contenant de l'amiante.

Lorsque, dans des cas très exceptionnels, qui doivent être justifiés, certaines parties d'ouvrages ne sont pas accessibles avant que la démolition / les travaux ne commence(nt), l'opérateur de repérage émet les réserves correspondantes et préconise les investigations complémentaires qui devront être réalisées entre les différentes étapes de la démolition/les travaux.

Il examine de façon exhaustive tous les locaux qui composent le bâtiment. La définition de zones présentant des similitudes d'ouvrage permet d'optimiser les investigations à conduire en réduisant le nombre de prélèvements qui sont transmis pour analyse.

Dans un second temps, et pour chacun des ouvrages ou composants repérés, en fonction des informations dont il dispose et de sa connaissance des matériaux et produits utilisés, il atteste, le cas échéant, de la présence d'amiante. En cas de doute, il détermine les prélèvements et analyses de matériaux nécessaires pour conclure.

Conformément aux prescriptions des articles L.1334-7, R 1334-14, R 1334-27 et R 1334-29 du code de la santé publique, à la norme AFNOR NF X46-020 , les analyses des échantillons de ces produits et matériaux sont réalisées par un organisme accrédité.

L'opérateur de repérage veille à la traçabilité des échantillons prélevés : ces échantillons sont repérés de manière que les ouvrages dans lesquels ils ont été prélevés puissent être identifiés.

#### O Moyens d'investigation

- Contrôler au niveau des blocs prises pour examiner la composition des cloisons
- Dépose des éléments de finition (plinthes, couvre-joints, etc) des cloisons démontables pour examiner les têtes, pieds et joints de ces cloisons

Déterminer les sondages destructifs ou les démontages particuliers permettant d'accèder aux matériaux susceptibles de contenir de l'amiante (élément de façade, gaine maçonnée, joint de cloisons, etc). Dans le cas où le risque de découverte de matériaux et produits friables contenant de l'amiante est probable, les moyens de prévention adéquats devront être mis en oeuvre.

- classement des matériaux et produits selon leurs caractéristiques
- prélèvements pour déterminer par analyse, lorsque les connaissances de l'opérateur de repérage ne lui ont pas permis de conclure, la présence effective d'amiante dans des matériaux et produits susceptibles d'en contenir.
- Identification de l'état de conservation ou de dégradation des matériaux et produits contenant de l'amiante.
- La liste des matériaux et produits suceptibles de contenir de l'amiante à vérifier dans le cadre du diagnostic avant travaux est définie dans l'annexe A de la norme AFNOR 46-020



Travaux



#### Conclusions

Conclusion du présent rapport de repérage

Dans le cadre de notre mission, il a été repéré des matériaux et produits susceptibles de contenir de l'amiante pour lesquels des sondages et/ou prélèvements doivent être effectués.

Localisation	Materiau	Justification
Vol 4 (SAS ext)	Panneaux et plaques	impossible de voir la nature des plaques rigides sans
		destruction de celles-ci
Vol 4 (SAS ext)	matériaux sous faux plafond	impossible de voir la nature des matériaux présents sous les
		plaques de faux plafond sans dépose de celles ci
Vol 16 (Façade avant)	Plaques	impossible de voir les matériaux présents derrière le bardage
		sans dépose de celui-ci
Vol 18 (Façade arrière)	Plaques	impossible de voir les matériaux présents derrière le bardage
		sans dépose de celui-ci
Vol 18 (Façade arrière)	Plaquesen partie haute	innaccessible (impossible de voir la nature du matériaux)
Vol 16 (Façade avant)	Plaquesen partie haute	innaccessible (impossible de voir la nature du matériaux)
Vol 17 (Façade droite)	Plaquesen partie haute	innaccessible (impossible de voir la nature du matériaux)
Vol 19 (Façade	Plaquesen partie haute	innaccessible (impossible de voir la nature du matériaux)
gauche)		
Vol 14 (Toiture)	Complexe d'étanchéité	Risque de fuite en cas de prélèvements. (impossible de voir les
		matériaux présents sous les gravillons sans retirer ceux ci.
Vol 14 (Toiture)	Conduit	impossible de voir la nature des conduits sans retirer le
		revement d'étanchéité qui les entoures
Vol 2 (local technique)		Impossible de voir les matériaux présents sous les panneaux
		fibralith sans dépose de ceux-ci.
Vol 3 (local VO)		Impossible de voir les matériaux présents sous les panneaux
		fibralith sans dépose de ceux-ci.

# Dans le cadre de notre mission, il a été repéré des matériaux et produits contenant de l'amiante

Localisation	Catégorie	Composant	Partie de composant	Sur avis / réf prél.
Vol 1 (PC RDC)	Revêtement de sol	Revêtement de sol	Colles de carrelage (carreaux 4X 4 blancs sous carrelage actuel)	P1
Vol 1 (PC RDC)	Plafond et faux-plafonds	Faux plafonds	Joints panneau / plaques	P2
Vol 5 (PC R+1)	Revêtement de sol	Revêtement de sol	Colles plaque marbre marche + enduit contremarche	P6
Vol 8 (PC R+2)	+2) Revêtement de sol Revêtement de sol Colles plaque marbre marche + enduit contremarche		P6	
Vol 1 (PC RDC)	Revêtement de sol	Revêtement de sol	Colles plaque marbre marche + enduit contremarche	P6
Vol 5 (PC R+1)	Revêtement de sol	Revêtement de sol	enduit cimenteux entre plaque marbre et limon escalier	P7
Vol 8 (PC R+2)	Revêtement de sol	Revêtement de sol	enduit cimenteux entre plaque marbre et limon escalier	P7
Vol 1 (PC RDC)	Revêtement de sol	Revêtement de sol	enduit cimenteux entre plaque marbre et limon escalier	P7
Vol 1 (PC RDC)	Parois verticales intérieures et enduits	Cloisons légères ou préfabriquées	Plaques planes en fibres-ciment	S51
Vol 5 (PC R+1)	Parois verticales intérieures et enduits	Cloisons légères ou préfabriquées	Plaques planes en fibres-ciment	S52
Vol 8 (PC R+2)	Parois verticales intérieures et enduits	Cloisons légères ou préfabriquées	Plaques planes en fibres-ciment	S53
Vol 11 (PC R+3)	Parois verticales intérieures et enduits	Cloisons légères ou préfabriquées	Plaques planes en fibres-ciment	S54









Vol 3 (local VO)	Conduits, canalisations et	Vide ordure	Conduit en fibres-ciment	S55
	équipements			
Vol 6 (local VO 1)	Conduits, canalisations et	Vide ordure	Conduit en fibres-ciment	S56
	équipements			
Vol 9 (local VO 2)	Conduits, canalisations et	Vide ordure	Conduit en fibres-ciment	S57
	équipements			
Vol 12 (local VO 3)	Conduits, canalisations et	Vide ordure	Conduit en fibres-ciment	S58
	équipements			
Vol 3 (local VO)	Conduits, canalisations et	Conduit eau	Conduit en fibres-ciment	S59
	équipements			
Vol 2 (local	Conduits, canalisations et	Conduit eau	Conduit en fibres-ciment	S60
technique)	équipements			
Vol 2 (local	Conduits, canalisations et	Conduit eau	Conduit en fibres-ciment	S61
technique)	équipements			
Vol 3 (local VO)	Conduits, canalisations et	Conduit eau	Conduit en fibres-ciment	S62
	équipements			
Vol 5 (PC R+1)	Revêtement de sol	Revêtement de sol	Dalles dures grises + colle noire	S63

Réserves / Commentaires

Q



Amiante Travaux



#### Cartographie amiante L'ANGELLERIE / Mayenne / Groupe 152 :

Liste des bâtiments concernés et matériaux amiantés :

- Bâtiment 1 / 135 IMP VOLTAIRE

P4 : Plafond plaque de plâtre RDC

P9: Limon escalier

P10 : Colle de plaque de marbre escalier

P18 : Dalles dures vertes + colles jaunes

P11 : enduit cimenteux entre plaque marbre et limon escalier

- Bâtiment 2 / 111 IMP VOLTAIRE

P1 : Colle carrelage d'origine

P2 : Plafond plaque de plâtre RDC

P6 : Colle de plaque de marbre escalier

P7 : Enduit cimenteux entre plaque de marbre et limon escalier

Sondage: Dalles dures avec colle noire

- Bâtiment 3 / 85 IMP VOLTAIRE

P6 : Plafond plaque de plâtre RDC

P11 : Colle de plaque de marbre escalier

P20 : Dalles dures grises + colles noires

P21 : Ragréage + colles jaunes

P24 : enduit cimenteux entre plaque marbre et limon escalier

- Bâtiment 4 / 63 IMP VOLTAIRE

P2 : Colle de plinthe intérieure

P6: Plafond plaque de plâtre RDC

P11 : Colle de plaque de marbre escalier

P20 : Dalles dures grises + colles noires

P21 : Dalles dures vertes + colles noires

P25 : Enduit cimenteux entre plaque de marbre et limon escalier

- Bâtiment 5 / 51 IMP VOLTAIRE

P7 : Colle de plaque de marbre escalier

S11 : Plafond plaque de plâtre RDC

S56: Dalles dures grises + colles noires

S66 : Enduit cimenteux entre plaque de marbre et limon escalier

#### Interprétation des résultats :

- L'ensemble des plafonds des RDC des 5 bâtiments de la résidence sont considérés comme amiantés. (4 sur prélèvements et un sur sondage)
- Dans les 5 bâtiments, les colles des plaques de marbres des escaliers sont amiantées.
- Dans les 5 bâtiments, les enduit cimenteux entre plaque de marbre et limon escalier sont amiantés.
- Les dalles dures dans les étages courants des 5 bâtiments sont amiantées.

#### Certains matériaux sont revenus amiantés de manière ponctuelle :

- 1 limon escalier sur les 5 bâtiments est revenue amianté. (Bâtiment 1)
- 1 colle de carrelage au RDC est revenue amianté sur les 5 bâtiments. (Bâtiment 2)
- 1 colle de plinthe intérieure au RDC est revenue amianté sur les 5 bâtiments. (Bâtiment 4)

Il est nécessaire de réaliser des prélèvements complémentaires sur ces éléments dans les bâtiments concernés pour confirmer ou non les premiers résultats obtenus.

- Commentaire n°1 : Aucun prélèvement réalisé sur les menuiseries des appartements en façade car menuiseies innaccessibles. (accès aux logements obligatoire pour accéder aux menuiseries)Commentaire n°2 : Le diagnostic amiante a été réalisé en simulant une prestation type démolition afin de repérer l'ensemble des matériaux susceptible de contenir de l'amiante. Cependant le bâtiment n'est pas à démolir. De plus il n'est pas vide de meubles. Des réserves sont émises sur les matériaux non accessibles sans destruction importante ou démontage d'éléments de la construction.

#### Réserves sur :

Les matériaux présents entre les doublages et la maçonnerie, invisibles sans dépose du doublage.

Les matériaux présents dans les plénums, invisibles sans dépose du faux plafond.

Les matériaux présents sous le bardage présent en façade.

Les matériaux présents dans les coffrages verticaux et horizontaux.

Les élèments ponctuels de toiture où il est impossible de voir la nature des conduits sans retirer le revetement d'étanchéité qui les entoures. Les réseaux et canalisations présents sous et autour du bâtiment et recouverts par d'autres matériaux, (exemple réseau d'évacuation des eaux usées...)







Dans le cadre du diagnostic amiante type « avant démolition » dans les parties communes du bâtiment, certains matériaux susceptibles de contenir de l'amiante n'ont pas fait l'objet de prélèvements spécifiques à la demande du client :

- Les diverses peintures présentes dans les parties communes (Peinture sur les portes, fenêtres, garde-corps, murs, plafond...)

#### R Locaux ou partie de locaux non visités

Localisation / Désignation	Justification	Remarque
Sans objet	Sans objet	Sans objet

Note: En présence de locaux ou partie de locaux non visités, des investigations complémentaires devront être menées afin d'accéder à ces locaux, pour finaliser ce repérage.



Amiante Travaux





## Sommaire des grilles de résultat de repérage

- Toiture et étanchéité
- Façades
- Parois verticales intérieures et enduits
- Plafond et faux-plafonds
- Revêtement de sol
- Revêtement de mur
- Conduits, canalisations et équipements
- Voies et réseaux divers



Amiante Travaux





## Grille de résultats du repérage des MPCA pour la catégorie : Conduits, canalisations et équipements

					Descriptif de l'ac	tion menée			Laboratoire		Conclusion
Plan	Localisation	Composant	Partie composant	Réf action	Observation	Précision loc.	Ref photo	Ref Prél.	Descriptif	Résultat	Conclusion
PC RDC	Vol 3 (local VO)	Vide ordure	Conduit en fibres-ciment	S55	Résalisation d'un sondage		S55 - 1				Présence sur jugement personnel de l'opérateur de
Etages	Vol 6 (local VO 1)	Vide ordure	Conduit en fibres-ciment	S56	Résalisation d'un sondage		S56 - 1				repérage Présence sur jugement personnel de
Etages	Vol 9 (local VO 2)	Vide ordure	Conduit en fibres-ciment	S57	Résalisation d'un sondage		S57 - 1				l'opérateur de repérage Présence sur jugement personnel de l'opérateur de
Etages	Vol 12 (local VO 3)	Vide ordure	Conduit en fibres-ciment	S58	Résalisation d'un sondage		S58 - 1				repérage Présence sur jugement personnel de l'opérateur de
PC RDC	Vol 3 (local VO)	Conduit eau	Conduit en fibres-ciment	S59	Résalisation d'un sondage	Evacuation EP au sol	S59 - 1				repérage Présence sur jugement personnel de l'opérateur de
PC RDC	Vol 2 (local technique)	Conduit eau	Conduit en fibres-ciment	S60	Résalisation d'un sondage	Evacuation EP au sol	S60 - 1				repérage Présence sur jugement personnel de l'opérateur de
PC RDC	Vol 2 (local technique)	Conduit eau	Conduit en fibres-ciment	S61	Résalisation d'un sondage	Evacuation EU au sol	S61 - 1				repérage Présence sur jugement personnel de l'opérateur de repérage









## Grille de résultats du repérage des MPCA pour la catégorie : Conduits, canalisations et équipements

				Descriptif de l'action menée			Laboratoire			Conclusion	
Plan	Localisation	Composant	Partie composant	Réf action	Observation	Précision loc.	Ref photo	Ref Prél.	Descriptif	Résultat	Conclusion
PC RDC	Vol 3 (local VO)	Conduit eau	Conduit en	S62	Résalisation d'un	Evacuation EU	S62 - 1				Présence sur
			fibres-ciment		sondage	au sol					document
Plan masse	Vol 14 (Toiture)	Conduit air	étanchéité noire	S91			S91 - 1				Négatif sur
			entre tuyau								document cf
											prélèvement n°
											31 du rapport
											société
											AC-ENVIRONN
											EMENT
											n°002HD00136
											8

#### Grille de résultats du repérage des MPCA pour la catégorie : Façades

				Descriptif de l'action menée					Laboratoire		Canalysian
Plan	Localisation	Composant	Partie composant	Réf action	Observation	Précision loc.	Ref photo	Ref Prél.	Descriptif	Résultat	Conclusion
Façade avant	Vol 16 (Façade avant)	Murs	Enduits projetés	P18	Réalisation d'un		002HD0013	P18	Enduit gris en vrac	Négatif	Négatif sur
			gris avec peinture		prélevement		81 n°18 - 1		hétérogène + peinture		analyse
			grise clair				-				
			(soubassement)				002HD0013				
							81 n°18 - 2				
Façade avant	Vol 16 (Façade avant)	Murs	Enduits projetés	P18	Sondage et extension de		002HD0013	P18	Enduit gris en vrac	Négatif	Négatif sur
			gris avec peinture		la zone homogène du		81 n°18 - 1		hétérogène + peinture		analyse
			grise clair		prélèvement P18		-				
			(soubassement)				002HD0013				
							81 n°18 - 2				
Façade droite	Vol 17 (Façade droite)	Murs	Enduits projetés	S82	Sondage et extension de		002HD0013	P18	Enduit gris en vrac	Négatif	Négatif sur
			gris avec peinture		la zone homogène du		81 n°18 - 1		hétérogène + peinture		analyse
			grise clair		prélèvement P18		-				
			(soubassement)				002HD0013				
							81 n°18 - 2				







					Descriptif de l'action	on menée			Laboratoire		Conclusion
Plan	Localisation	Composant	Partie composant	Réf action	Observation	Précision loc.	Ref photo	Ref Prél.	Descriptif	Résultat	Conclusion
Façade arrière	Vol 18 (Façade arrière)	Murs	Enduits projetés gris avec peinture grise clair	S83	Sondage et extension de la zone homogène du prélèvement P18		002HD0013 81 n°18 - 1		Enduit gris en vrac hétérogène + peinture	Négatif	Négatif sur analyse
Façade gauche	Vol 19 (Façade gauche)	iviuis	Enduits projetés gris avec peinture grise clair (soubassement)	304	Sondage et extension de la zone homogène du prélèvement P18		002HD0013 81 n°18 - 1 - 002HD0013 81 n°18 - 2		Enduit gris en vrac hétérogène + peinture	Negatii	Négatif sur analyse
	Vol 16 (Façade avant)	Murs	Enduits projetés gris avec peinture grise foncée	P19	Réalisation d'un prélevement		002HD0013 81 n°19 - 1 - 002HD0013 81 n°19 - 2		Enduit gris en vrac hétérogène + peinture	Négatif	Négatif sur analyse
Façade avant	Vol 16 (Façade avant)	Murs	Enduits projetés gris avec peinture grise foncée	P19	Sondage et extension de la zone homogène du prélèvement P19		002HD0013 81 n°19 - 1 - 002HD0013 81 n°19 - 2		Enduit gris en vrac hétérogène + peinture	Négatif	Négatif sur analyse
	Vol 17 (Façade droite)	Murs	Enduits projetés gris avec peinture grise foncée	S85	Sondage et extension de la zone homogène du prélèvement P19		002HD0013 81 n°19 - 1 - 002HD0013 81 n°19 - 2		Enduit gris en vrac hétérogène + peinture	Négatif	Négatif sur analyse
Façade arrière	Vol 18 (Façade arrière)	Murs	Enduits projetés gris avec peinture grise foncée	S86	Sondage et extension de la zone homogène du prélèvement P19		002HD0013 81 n°19 - 1 - 002HD0013 81 n°19 - 2		Enduit gris en vrac hétérogène + peinture	Négatif	Négatif sur analyse
Façade gauche	Vol 19 (Façade gauche)	Murs	Enduits projetés gris avec peinture grise foncée	S87	Sondage et extension de la zone homogène du prélèvement P19		002HD0013 81 n°19 - 1 - 002HD0013 81 n°19 - 2		Enduit gris en vrac hétérogène + peinture	Négatif	Négatif sur analyse









					Descriptif de l'acti	on menée			Laboratoire		Conclusion
Plan	Localisation	Composant	Partie composant	Réf action	Observation	Précision loc.	Ref photo	Ref Prél.	Descriptif	Résultat	Conclusion
Façade arrière	Vol 18 (Façade arrière)	Bardages	Plaques fibreuses blanches	S88			S88 - 1				Négatif sur document cf prélèvement n° 32 du rapport société AC-ENVIRONN EMENT n°002HD00110
Façade avant	Vol 16 (Façade avant)	Bardages	Plaques fibreuses blanches	S88			S88 - 1				Négatif sur document cf prélèvement n° 32 du rapport société AC-ENVIRONN EMENT n°002HD00110
	Vol 16 (Façade avant)	Bardages	Plaques	13			I3 - 1				impossible de voir les matériaux présents derrière le bardage sans dépose de celui-ci
Façade arrière	Vol 18 (Façade arrière)	Bardages	Plaques	13			13 - 1				impossible de voir les matériaux présents derrière le bardage sans dépose de celui-ci







					Descriptif de l'acti	on menée			Laboratoire		Conclusion
Plan	Localisation	Composant	Partie composant	Réf action	Observation	Précision loc.	Ref photo	Ref Prél.	Descriptif	Résultat	Conclusion
Façade arrière	Vol 18 (Façade	Bardages	Plaquesen partie	14			14 - 1				innaccessible
	arrière)		haute								(impossible de
											voir la nature
											du matériaux)
Façade avant	Vol 16 (Façade avant)	Bardages	Plaquesen partie	14			14 - 1				innaccessible
			haute								(impossible de
											voir la nature
											du matériaux)
Façade droite	Vol 17 (Façade droite)	Bardages	Plaquesen partie	14			14 - 1				innaccessible
			haute								(impossible de
											voir la nature
											du matériaux)
Façade	Vol 19 (Façade	Bardages	Plaquesen partie	14			14 - 1				innaccessible
gauche	gauche)		haute								(impossible de
											voir la nature
											du matériaux)
Façade	Vol 19 (Façade	Murs	Enduits projetés	P20	Réalisation d'un	Gris + peinture	002HD0013	P20	Enduit gris en faible	Négatif	Négatif sur
gauche	gauche)				prélevement	beige et grise	81 n°20 - 1		quantité en vrac +		analyse
						sur balcons	-		peintures multiples		
							002HD0013				
							81 n°20 - 2				
Façade	Vol 19 (Façade	Murs	Enduits projetés	P20	Sondage et extension de	Gris + peinture	002HD0013	P20	Enduit gris en faible	Négatif	Négatif sur
gauche	gauche)				la zone homogène du	beige et grise	81 n°20 - 1		quantité en vrac +		analyse
					prélèvement P20	sur balcons	-		peintures multiples		
							002HD0013				
							81 n°20 - 2				
Façade droite	Vol 17 (Façade droite)	Murs	Enduits projetés	S89	Sondage et extension de	Gris + peinture	002HD0013	P20	Enduit gris en faible	Négatif	Négatif sur
					la zone homogène du	beige et grise	81 n°20 - 1		quantité en vrac +		analyse
					prélèvement P20	sur balcons	-		peintures multiples		
							002HD0013				
							81 n°20 - 2				







					Descriptif de l'action	on menée			Laboratoire		Conclusion
Plan	Localisation	Composant	Partie composant	Réf action	Observation	Précision loc.	Ref photo	Ref Prél.	Descriptif	Résultat	Conclusion
Façade droite	Vol 17 (Façade droite)	Murs	enduit + peinture balcon	P21	Réalisation d'un prélevement		002HD0013 81 n°21 - 1 - 002HD0013 81 n°21 - 2		Enduit gris en vrac hétérogène avec fibres + peintures multiples	Négatif	Négatif sur analyse
Façade droite	Vol 17 (Façade droite)	Murs	enduit + peinture balcon	P21	Sondage et extension de la zone homogène du prélèvement P21		002HD0013 81 n°21 - 1 - 002HD0013 81 n°21 - 2		Enduit gris en vrac hétérogène avec fibres + peintures multiples	Négatif	Négatif sur analyse
Façade gauche	Vol 19 (Façade gauche)	Murs	enduit + peinture balcon	S90	Sondage et extension de la zone homogène du prélèvement P21		002HD0013 81 n°21 - 1 - 002HD0013 81 n°21 - 2		Enduit gris en vrac hétérogène avec fibres + peintures multiples	Négatif	Négatif sur analyse
Façade avant	Vol 16 (Façade avant)	Murs	Joint étanchéité SAS entrée (entre 2 murs)	P22	Réalisation d'un prélevement		002HD0013 81 n°22 - 1 - 002HD0013 81 n°22 - 2		Matériau gris en vrac + matériau souple blanc en faible quantité + peintures multiples	Négatif	Négatif sur analyse
	Vol 16 (Façade avant)	Murs	Joint étanchéité SAS entrée (entre 2 murs)	P22	Sondage et extension de la zone homogène du prélèvement P22		002HD0013 81 n°22 - 1 - 002HD0013 81 n°22 - 2		Matériau gris en vrac + matériau souple blanc en faible quantité + peintures multiples	Négatif	Négatif sur analyse
Façade arrière	Vol 18 (Façade arrière)	Murs	Joint étanchéité SAS entrée (entre 2 murs)	S95	Sondage et extension de la zone homogène du prélèvement P22		002HD0013 81 n°22 - 1 - 002HD0013 81 n°22 - 2		Matériau gris en vrac + matériau souple blanc en faible quantité + peintures multiples	Négatif	Négatif sur analyse

## Grille de résultats du repérage des MPCA pour la catégorie : Parois verticales intérieures et enduits

		Descriptif de l'acti	on menée			Laboratoire		Conclusion
Plan Localisation Composant Partie composa	t Réf action	Observation	Précision loc.	Ref photo	Ref Prél.	Descriptif	Résultat	Conclusion









					Descriptif de l'action	on menée		Laboratoire to Ref Prél. Descriptif Résultat		Conclusion	
Plan	Localisation	Composant	Partie composant	Réf action	Observation	Précision loc.	Ref photo	Ref Prél.	Descriptif	Résultat	Conclusion
PC RDC	Vol 1 (PC RDC)	Menuiseries	Ensemble des	S4			S4 - 1				Négatif sur
			joints d'étanchéité								document cf
			de la menuiserie								prélèvement n°
											4 du rapport
											société
											AC-ENVIRONN
											EMENT
											n°002HD00136
PC RDC	Vol 1 (PC RDC)	Menuiseries	Reprise	S5			S5 - 1				Négatif sur
			d'étanchéïté								document cf
											prélèvement n°
											5 du rapport société
											AC-ENVIRONN
											EMENT
											n°002HD00136
											8
PC RDC	Vol 1 (PC RDC)	Murs et cloisons	Enduit ciment +	P3	Réalisation d'un		002HD0013	P3	Enduit gris en vrac +	Négatif	Négatif sur
			enduit platreux +		prélevement		81 n°3 - 1 -		matériau plâtreux blanc +		analyse
			peinture gouttelé				002HD0013		peintures multiples		
			jaunatre				81 n°3 - 2				
PC RDC	Vol 1 (PC RDC)	Murs et cloisons	Enduit ciment +	P3 - S7 -	Sondage et extension de		002HD0013	P3	Enduit gris en vrac +	Négatif	Négatif sur
			enduit platreux +	S8	la zone homogène du		81 n°3 - 1 -		matériau plâtreux blanc +		analyse
			peinture gouttelé		prélèvement P3		002HD0013		peintures multiples		
			jaunatre				81 n°3 - 2				
Etages	Vol 5 (PC R+1) - Vol 8	Murs et cloisons	Enduit ciment +	S9 - S10 -	Sondage et extension de		002HD0013	P3	Enduit gris en vrac +	Négatif	Négatif sur
	(PC R+2) - Vol 11 (PC		enduit platreux +	S11	la zone homogène du		81 n°3 - 1 -		matériau plâtreux blanc +		analyse
	R+3)		peinture gouttelé		prélèvement P3		002HD0013		peintures multiples		
E4			jaunatre	DE			81 n°3 - 2	D.F.		N16 415	
Etages	Vol 5 (PC R+1)	Murs et cloisons	limon escalier	P5	Réalisation d'un		002HD0013	P5	Enduit gris en vrac	Négatif	Négatif sur
					prélevement		81 n°5 - 1 -		hétérogène + peintures		analyse
							002HD0013		multiples		
							81 n°5 - 2				









					Descriptif de l'action	on menée			Laboratoire		Conclusion
Plan	Localisation	Composant	Partie composant	Réf action	Observation	Précision loc.	Ref photo	Ref Prél.	Descriptif	Résultat	Conclusion
Etages	Vol 5 (PC R+1) - Vol 8 (PC R+2)	Murs et cloisons	limon escalier	P5 - S15	Sondage et extension de la zone homogène du prélèvement P5		002HD0013 81 n°5 - 1 - 002HD0013 81 n°5 - 2		Enduit gris en vrac hétérogène + peintures multiples	Négatif	Négatif sur analyse
PC RDC	Vol 1 (PC RDC)	Murs et cloisons	limon escalier	S16	Sondage et extension de la zone homogène du prélèvement P5		002HD0013 81 n°5 - 1 - 002HD0013 81 n°5 - 2		Enduit gris en vrac hétérogène + peintures multiples	Négatif	Négatif sur analyse
Etages	Vol 6 (local VO 1)	Murs et cloisons	Enduit ciment gratté	P8	Réalisation d'un prélevement		002HD0013 81 n°8 - 1 - 002HD0013 81 n°8 - 2		Enduit gris en vrac hétérogène	Négatif	Négatif sur analyse
Etages	Vol 6 (local VO 1) - Vol 9 (local VO 2) - Vol 12 (local VO 3) - Vol 13 (local tech 3) - Vol 10 (local tech 2) - Vol 7 (local tech 1)	Murs et cloisons	Enduit ciment gratté	P8 - S21 - S22 - S23 - S24 - S25	Sondage et extension de la zone homogène du prélèvement P8		002HD0013 81 n°8 - 1 - 002HD0013 81 n°8 - 2		Enduit gris en vrac hétérogène	Négatif	Négatif sur analyse
PC RDC	Vol 2 (local technique) - Vol 3 (local VO)	Murs et cloisons	Enduit ciment gratté	S26 - S27	Sondage et extension de la zone homogène du prélèvement P8		002HD0013 81 n°8 - 1 - 002HD0013 81 n°8 - 2		Enduit gris en vrac hétérogène	Négatif	Négatif sur analyse
Etages	Vol 6 (local VO 1)	Murs et cloisons	Enduit ciment béton banché brut	P9	Réalisation d'un prélevement		002HD0013 81 n°9 - 1 - 002HD0013 81 n°9 - 2		Enduit gris en vrac hétérogène + peinture en faible quantité	Négatif	Négatif sur analyse
Etages	Vol 9 (local VO 2) - Vol 12 (local VO 3) - Vol 13 (local tech 3) - Vol 10 (local tech 2) - Vol 7 (local tech 1)	Murs et cloisons	Enduit ciment béton banché brut	S28 - S29 - S30 - S31 - S32	Sondage et extension de la zone homogène du prélèvement P9		002HD0013 81 n°9 - 1 - 002HD0013 81 n°9 - 2		Enduit gris en vrac hétérogène + peinture en faible quantité	Négatif	Négatif sur analyse
PC RDC	Vol 2 (local technique) - Vol 3 (local VO)	Murs et cloisons	Enduit ciment béton banché brut	S33 - S34	Sondage et extension de la zone homogène du prélèvement P9		002HD0013 81 n°9 - 1 - 002HD0013 81 n°9 - 2		Enduit gris en vrac hétérogène + peinture en faible quantité	Négatif	Négatif sur analyse









					Descriptif de l'acti	ion menée			Laboratoire		Conclusion
Plan	Localisation	Composant	Partie composant	Réf action	Observation	Précision loc.	Ref photo	Ref Prél.	Descriptif	Résultat	Conclusion
Etages	Vol 5 (PC R+1)	Murs et cloisons	Enduit ciment	P10	Réalisation d'un prélevement	distribution gaines techniques	002HD0013 81 n°10 - 1 - 002HD0013 81 n°10 - 2	P10	Enduit gris en vrac	Négatif	Négatif sur analyse
Etages	Vol 5 (PC R+1) - Vol 8 (PC R+2) - Vol 11 (PC R+3)	Murs et cloisons	Enduit ciment	P10 - S35 - S36	Sondage et extension de la zone homogène du prélèvement P10	distribution gaines techniques	002HD0013 81 n°10 - 1 - 002HD0013 81 n°10 - 2	P10	Enduit gris en vrac	Négatif	Négatif sur analyse
PC RDC	Vol 1 (PC RDC)	Murs et cloisons	Enduit ciment	S37	Sondage et extension de la zone homogène du prélèvement P10	distribution gaines techniques	002HD0013 81 n°10 - 1 - 002HD0013 81 n°10 - 2	P10	Enduit gris en vrac	Négatif	Négatif sur analyse
PC RDC	Vol 1 (PC RDC)	Cloisons légères ou préfabriquées	Plaques planes en fibres-ciment	S51	Résalisation d'un sondage	Linteaux gaines techniques	S51 - 1				Présence sur jugement personnel de l'opérateur de
Etages	Vol 5 (PC R+1)	Cloisons légères ou préfabriquées	Plaques planes en fibres-ciment	S52	Résalisation d'un sondage	Linteaux gaines techniques	S52 - 1				repérage Présence sur jugement personnel de l'opérateur de repérage
Etages	Vol 8 (PC R+2)	Cloisons légères ou préfabriquées	Plaques planes en fibres-ciment	S53	Résalisation d'un sondage	Linteaux gaines techniques	S53 - 1				Présence sur jugement personnel de l'opérateur de repérage
Etages	Vol 11 (PC R+3)	Cloisons légères ou préfabriquées	Plaques planes en fibres-ciment	S54	Résalisation d'un sondage	Linteaux gaines techniques	S54 - 1				Présence sur jugement personnel de l'opérateur de repérage









				Descriptif de l'action menée			Laboratoire			Conclusion	
Plan	Localisation	Composant	Partie composant	Réf action	Observation	Précision loc.	Ref photo	Ref Prél.	Descriptif	Résultat	Conclusion
Etages	Vol 6 (local VO 1)	Murs et cloisons	Enduit plâtre	P16	Réalisation d'un	Sur briques	002HD0013	P16	Enduit plâtreux blanc en	Négatif	Négatif sur
					prélevement	rouges	81 n°16 - 1		vrac + peinture + matériau		analyse
							-		rouge		
							002HD0013				
							81 n°16 - 2				
Etages	Vol 9 (local VO 2) -	Murs et cloisons	Enduit plâtre	S68 - S69	Sondage et extension de	Sur briques	002HD0013	P16	Enduit plâtreux blanc en	Négatif	Négatif sur
	Vol 12 (local VO 3) -			- S70 -	la zone homogène du	rouges	81 n°16 - 1		vrac + peinture + matériau		analyse
	Vol 13 (local tech 3) -			S71 - S72	prélèvement P16		-		rouge		
	Vol 10 (local tech 2) -						002HD0013				
	Vol 7 (local tech 1)						81 n°16 - 2				

#### Grille de résultats du repérage des MPCA pour la catégorie : Plafond et faux-plafonds

					Descriptif de l'action	on menée			Laboratoire		Conclusion
Plan	Localisation	Composant	Partie composant	Réf action	Observation	Précision loc.	Ref photo	Ref Prél.	Descriptif	Résultat	Conclusion
PC RDC	Vol 1 (PC RDC)	Faux plafonds	Joints panneau / plaques	P2	Réalisation d'un prélevement	Plafond placoplatre + peinture gouttelé blanche	002HD0013 81 n°2 - 1 - 002HD0013 81 n°2 - 2		Matériau plâtreux blanc en vrac + peintures multiples + toile fibreuse + carton	Positif	Présence sur analyse
PC RDC	Vol 1 (PC RDC)	Faux plafonds	Joints panneau / plaques	S6 (P2)	Sondage et extension de la zone homogène du prélèvement P2	Plafond placoplatre + peinture gouttelé blanche	002HD0013 81 n°2 - 1 - 002HD0013 81 n°2 - 2		Matériau plâtreux blanc en vrac + peintures multiples + toile fibreuse + carton	Positif	Présence sur analyse
PC RDC	Vol 1 (PC RDC)	Faux plafonds	Sous face escalier	P4	Réalisation d'un prélevement			P4	Matériau plâtreux blanc en vrac + peintures multiples + enduit gris en faible quantité	Négatif	Négatif sur analyse
Etages	Vol 5 (PC R+1) - Vol 8 (PC R+2)	Faux plafonds	Sous face escalier	S13 - S14	Sondage et extension de la zone homogène du prélèvement P4			P4	Matériau plâtreux blanc en vrac + peintures multiples + enduit gris en faible quantité	Négatif	Négatif sur analyse







# Grille de résultats du repérage des MPCA pour la catégorie : Plafond et faux-plafonds

					Descriptif de l'action	on menée			Laboratoire		Conclusion
Plan	Localisation	Composant	Partie composant	Réf action	Observation	Précision loc.	Ref photo	Ref Prél.	Descriptif	Résultat	Conclusion
Etages	Vol 6 (local VO 1)	Plafonds	Enduit ciment brut dalle pleine	P11	Réalisation d'un prélevement		002HD0013 81 n°11 - 1 - 002HD0013		Enduit gris en vrac hétérogène	Négatif	Négatif sur analyse
Etages	Vol 9 (local VO 2) - Vol 12 (local VO 3) - Vol 13 (local tech 3) - Vol 10 (local tech 2) - Vol 7 (local tech 1)	Plafonds	Enduit ciment brut dalle pleine	S38 - S39 - S40 - S41 - S42	Sondage et extension de la zone homogène du prélèvement P11		81 n°11 - 2 002HD0013 81 n°11 - 1 - 002HD0013 81 n°11 - 2		Enduit gris en vrac hétérogène	Négatif	Négatif sur analyse
Etages	Vol 5 (PC R+1)	Plafonds	Enduit plâtre + peinture blanche	P15	Réalisation d'un prélevement		002HD0013 81 n°15 - 1 - 002HD0013 81 n°15 - 2		Enduit plâtreux blanc en vrac + peintures multiples	Négatif	Négatif sur analyse
Etages	Vol 8 (PC R+2) - Vol 11 (PC R+3)	Plafonds	Enduit plâtre + peinture blanche	S66 - S67	Sondage et extension de la zone homogène du prélèvement P15		002HD0013 81 n°15 - 1 - 002HD0013 81 n°15 - 2		Enduit plâtreux blanc en vrac + peintures multiples	Négatif	Négatif sur analyse
Etages	Vol 5 (PC R+1)	Plafonds	Enduit plâtre rebouchage gaine technique	S81			S81 - 1				Négatif sur document cf prélèvement n° 12 du rapport société AC-ENVIRONN EMENT n°002HD00136







# Grille de résultats du repérage des MPCA pour la catégorie : Plafond et faux-plafonds

				Descriptif de l'action menée					Laboratoire		O a mala maia m
Plan	Localisation	Composant	Partie composant	Réf action	Observation	Précision loc.	Ref photo	Ref Prél.	Descriptif	Résultat	Conclusion
Etages	Vol 8 (PC R+2)	Plafonds	Enduit plâtre rebouchage gaine technique	S81			S81 - 1				Négatif sur document cf prélèvement n° 12 du rapport société AC-ENVIRONN EMENT n°002HD00136
Etages	Vol 11 (PC R+3)	Plafonds	Enduit plâtre rebouchage gaine technique	S81			S81 - 1				Négatif sur document cf prélèvement n° 12 du rapport société AC-ENVIRONN EMENT n°002HD00136
PC RDC	Vol 1 (PC RDC)	Plafonds	Enduit plâtre rebouchage gaine technique	S81			S81 - 1				Négatif sur document cf prélèvement n° 12 du rapport société AC-ENVIRONN EMENT n°002HD00136
PC RDC	Vol 4 (SAS ext)	Faux plafonds	Panneaux et plaques	I1			I1 - 1				impossible de voir la nature des plaques rigides sans destruction de celles-ci







## Grille de résultats du repérage des MPCA pour la catégorie : Plafond et faux-plafonds

					Descriptif de l'action	on menée			Laboratoire		Conclusion
Plan	Localisation	Composant	Partie composant	Réf action	Observation	Précision loc.	Ref photo	Ref Prél.	Descriptif	Résultat	Conclusion
PC RDC	Vol 4 (SAS ext)	Faux plafonds	matériaux sous	12			12 - 1				impossible de
			faux plafond								voir la nature
											des matériaux
											présents sous
											les plaques de
											faux plafond
											sans dépose
											de celles ci
PC RDC	Vol 2 (local technique)	Faux plafonds		17			17 - 1				Impossible de
											voir les
											matériaux
											présents sous
											les panneaux
											fibralith sans
											dépose de
											ceux-ci.
PC RDC	Vol 3 (local VO)	Faux plafonds		17			17 - 1				Impossible de
											voir les
											matériaux
											présents sous
											les panneaux
											fibralith sans
											dépose de
											ceux-ci.

## Grille de résultats du repérage des MPCA pour la catégorie : Revêtement de mur

					Descriptif de l'ac	ction menée			Laboratoire		Conclusion
Plan	Localisation	Composant	Partie composant	Réf action	Observation	Précision loc.	Ref photo	Ref Prél.	Descriptif	Résultat	Conclusion





					Descriptif de l'acti	on menée			Laboratoire		Conclusion
Plan	Localisation	Composant	Partie composant	Réf action	Observation	Précision loc.	Ref photo	Ref Prél.	Descriptif	Résultat	Conclusion
PC RDC	Vol 4 (SAS ext)	Revêtement de mur	Colle de carrelage	S1			S1 - 1				Négatif sur
			(plinthe grise)								document cf
											prélèvement n°
											1 du rapport
											société
											AC-ENVIRONN
											EMENT
											n°002HD00136
DO DDO											8
PC RDC	Vol 1 (PC RDC)	Revêtement de mur	Colle de carrelage	S2			S2 - 1				Négatif sur
			(plinthe rose)								document cf
											prélèvement n°
											2 du rapport
											société AC-ENVIRONN
											EMENT
											n°002HD00136
											8
Etages	Vol 5 (PC R+1)	Revêtement de mur	Colle de plinthe	S73			S73 - 1				Négatif sur
3.5	7010 (10111)		plastique noire								document cf
			(colle jaune)								prélèvement n°
			(oono jaano)								26 du rapport
											société
											AC-ENVIRONN
											EMENT
											n°002HD00136
											8







					Descriptif de l'action	on menée			Laboratoire		Conclusion
Plan	Localisation	Composant	Partie composant	Réf action	Observation	Précision loc.	Ref photo	Ref Prél.	Descriptif	Résultat	Conclusion
Etages	Vol 8 (PC R+2)	Revêtement de mur	Colle de plinthe plastique noire (colle jaune)	S73			S73 - 1				Négatif sur document cf prélèvement n° 26 du rapport société AC-ENVIRONN EMENT n°002HD00136
Etages	Vol 11 (PC R+3)	Revêtement de mur	Colle de plinthe plastique noire (colle jaune)	S73			S73 - 1				Négatif sur document cf prélèvement n° 26 du rapport société AC-ENVIRONN EMENT n°002HD00136

## Grille de résultats du repérage des MPCA pour la catégorie : Revêtement de sol

				Descriptif de l'action menée			Laboratoire			Conclusion	
Plan	Localisation	Composant	Partie composant	Réf action	Observation	Précision loc.	Ref photo	Ref Prél.	Descriptif	Résultat	Conclusion
PC RDC	Vol 1 (PC RDC)	Revêtement de sol	Colles de carrelage (carreaux 4X 4 blancs sous carrelage actuel)	P1	Réalisation d'un prélevement		002HD0013 81 n°1 - 1 - 002HD0013 81 n°1 - 2		Colles de carrelage (carreaux 4X 4 blancs sous carrelage actuel)	Positif	Présence sur analyse
PC RDC	Vol 1 (PC RDC)	Revêtement de sol	Colles de carrelage (carreaux 4X 4 blancs sous carrelage actuel)	P1	Sondage et extension de la zone homogène du prélèvement P1		002HD0013 81 n°1 - 1 - 002HD0013 81 n°1 - 2		Colles de carrelage (carreaux 4X 4 blancs sous carrelage actuel)	Positif	Présence sur analyse
PC RDC	Vol 1 (PC RDC)	Revêtement de sol	Colles de carrelage (carreaux 4X 4 blancs sous carrelage actuel)	S3 (P1)	Sondage et extension de la zone homogène du prélèvement P1		002HD0013 81 n°1 - 1 - 002HD0013 81 n°1 - 2		Colles de carrelage (carreaux 4X 4 blancs sous carrelage actuel)	Positif	Présence sur analyse







					Descriptif de l'action	on menée		Laboratoire loto Ref Prél. Descriptif Résultat		Conclusion	
Plan	Localisation	Composant	Partie composant	Réf action	Observation	Précision loc.	Ref photo	Ref Prél.	Descriptif	Résultat	Conclusion
PC RDC	Vol 1 (PC RDC)	Revêtement de sol	Colles de carrelage (collé sur celui d'origine)	S12			S12 - 1				Négatif sur document cf prélèvement n° 8 du rapport société AC-ENVIRONN
											EMENT n°002HD00136 8
Etages	Vol 5 (PC R+1)	Revêtement de sol	Colles plaque marbre marche + enduit contremarche	P6	Réalisation d'un prélevement		002HD0013 81 n°6 - 1 - 002HD0013 81 n°6 - 2		Matériau gris en vrac + peinture	Positif	Présence sur analyse
Etages	Vol 8 (PC R+2)	Revêtement de sol	Colles plaque marbre marche + enduit contremarche	S17 (P6)	Sondage et extension de la zone homogène du prélèvement P6		002HD0013 81 n°6 - 1 - 002HD0013 81 n°6 - 2	P6	Matériau gris en vrac + peinture	Positif	Présence sur analyse
PC RDC	Vol 1 (PC RDC)	Revêtement de sol	Colles plaque marbre marche + enduit contremarche	S18 (P6)	Sondage et extension de la zone homogène du prélèvement P6		002HD0013 81 n°6 - 1 - 002HD0013 81 n°6 - 2		Matériau gris en vrac + peinture	Positif	Présence sur analyse
Etages	Vol 5 (PC R+1)	Revêtement de sol	enduit cimenteux entre plaque marbre et limon escalier	P7	Réalisation d'un prélevement		002HD0013 81 n°7 - 1 - 002HD0013 81 n°7 - 2		Enduit gris en vrac + peintures multiples	Positif	Présence sur analyse
Etages	Vol 8 (PC R+2)	Revêtement de sol	enduit cimenteux entre plaque marbre et limon escalier	S19 (P7)	Sondage et extension de la zone homogène du prélèvement P7		002HD0013 81 n°7 - 1 - 002HD0013 81 n°7 - 2		Enduit gris en vrac + peintures multiples	Positif	Présence sur analyse
PC RDC	Vol 1 (PC RDC)	Revêtement de sol	enduit cimenteux entre plaque marbre et limon escalier	S20 (P7)	Sondage et extension de la zone homogène du prélèvement P7		002HD0013 81 n°7 - 1 - 002HD0013 81 n°7 - 2		Enduit gris en vrac + peintures multiples	Positif	Présence sur analyse







					Descriptif de l'acti	on menée			Laboratoire		Conclusion
Plan	Localisation	Composant	Partie composant	Réf action	Observation	Précision loc.	Ref photo	Ref Prél.	Descriptif	Résultat	Conclusion
Etages	Vol 5 (PC R+1)	Revêtement de sol	Chappe maigre (base ciment)	P12	Réalisation d'un prélevement	gaines techniques	002HD0013 81 n°12 - 1 - 002HD0013 81 n°12 - 2		Matériau gris en vrac hétérogène + peinture en faible quantité	Négatif	Négatif sur analyse
Etages	Vol 8 (PC R+2) - Vol 11 (PC R+3)	Revêtement de sol	Chappe maigre (base ciment)	S43 - S44	Sondage et extension de la zone homogène du prélèvement P12	gaines techniques	002HD0013 81 n°12 - 1 - 002HD0013 81 n°12 - 2		Matériau gris en vrac hétérogène + peinture en faible quantité	Négatif	Négatif sur analyse
PC RDC	Vol 1 (PC RDC)	Revêtement de sol	Chappe maigre (base ciment)	S45	Sondage et extension de la zone homogène du prélèvement P12	gaines techniques	002HD0013 81 n°12 - 1 - 002HD0013 81 n°12 - 2		Matériau gris en vrac hétérogène + peinture en faible quantité	Négatif	Négatif sur analyse
Etages	Vol 6 (local VO 1)	Revêtement de sol et plafond	Rebouchage platre autour de conduits	P13	Réalisation d'un prélevement	Enduit platre autour conduits PVC et conduit VO	002HD0013 81 n°13 - 1 - 002HD0013 81 n°13 - 2		Matériau plâtreux blanc en vrac + peinture en faible quantité non séparable	Négatif	Négatif sur analyse
Etages	Vol 6 (local VO 1) - Vol 9 (local VO 2) - Vol 12 (local VO 3) - Vol 7 (local tech 1) - Vol 10 (local tech 2) - Vol 13 (local tech 3)	Revêtement de sol et plafond	Rebouchage platre autour de conduits	P13 - S46 - S47 - S48 - S49 - S50	Sondage et extension de la zone homogène du prélèvement P13	Enduit platre autour conduits PVC et conduit VO	002HD0013 81 n°13 - 1 - 002HD0013 81 n°13 - 2		Matériau plâtreux blanc en vrac + peinture en faible quantité non séparable	Négatif	Négatif sur analyse
Etages	Vol 5 (PC R+1)	Revêtement de sol	Dalles dures grises + colle noire	S63	Résalisation d'un sondage		S63 - 1				Présence sur document cf prélèvement n° 20 du rapport société AC-ENVIRONN EMENT n°002HD00136 8







				Descriptif de l'action menée Laboratoire			Conclusion				
Plan	Localisation	Composant	Partie composant	Réf action	Observation	Précision loc.	Ref photo	Ref Prél.	Descriptif	Résultat	Conclusion
Etages	Vol 8 (PC R+2)	Revêtement de sol	Dalles dures grises	S63	Sondage et extension de		S63 - 1				Présence sur
			+ colle noire		la zone homogène du						document cf
					sondage S63						prélèvement n°
											20 du rapport
											société
											AC-ENVIRONN
											EMENT
											n°002HD00136
											8
Etages	Vol 11 (PC R+3)	Revêtement de sol	Dalles dures grises	S63	Sondage et extension de		S63 - 1				Présence sur
			+ colle noire		la zone homogène du						document cf
					sondage S63						prélèvement n°
											20 du rapport
											société
											AC-ENVIRONN EMENT
											n°002HD00136
											8
Etages	Vol 5 (PC R+1)	Revêtement de sol	Ragréage	P14	Réalisation d'un		002HD0013	P14	Colle polymère jaune en	Négatif	Négatif sur
	, ,				prélevement		81 n°14 - 1		faible quantité + ragréage		analyse
							_		gris		
							002HD0013				
							81 n°14 - 2				
Etages	Vol 8 (PC R+2) - Vol	Revêtement de sol	Ragréage	S64 - S65	Sondage et extension de		002HD0013	P14	Colle polymère jaune en	Négatif	Négatif sur
	11 (PC R+3)				la zone homogène du		81 n°14 - 1		faible quantité + ragréage		analyse
					prélèvement P14		-		gris		
							002HD0013				
							81 n°14 - 2				
Etages	Vol 6 (local VO 1)	Revêtement de sol	Chappe maigre	P17	Réalisation d'un	grise avec	002HD0013	P17	Matériau compact gris	Négatif	Négatif sur
			(base ciment)		prélevement	motif	81 n°17 - 1		hétérogène		analyse
							-				
							002HD0013				
							81 n°17 - 2				







				Descriptif de l'action menée			Laboratoire		Conclusion		
Plan	Localisation	Composant	Partie composant	Réf action	Observation	Précision loc.	Ref photo	Ref Prél.	Descriptif	Résultat	Conclusion
Etages	Vol 9 (local VO 2) - Vol 12 (local VO 3) - Vol 13 (local tech 3) - Vol 10 (local tech 2) - Vol 7 (local tech 1)	Revêtement de sol	Chappe maigre (base ciment)	S74 - S75 - S76 - S77 - S78	Sondage et extension de la zone homogène du prélèvement P17	grise avec motif	002HD0013 81 n°17 - 1 - 002HD0013 81 n°17 - 2		Matériau compact gris hétérogène	Négatif	Négatif sur analyse
PC RDC	Vol 2 (local technique) - Vol 3 (local VO)	Revêtement de sol	Chappe maigre (base ciment)	S79 - S80	Sondage et extension de la zone homogène du prélèvement P17	grise avec motif	002HD0013 81 n°17 - 1 - 002HD0013 81 n°17 - 2		Matériau compact gris hétérogène	Négatif	Négatif sur analyse
Plan masse	Vol 15 (Plan masse)	Revêtement de sol	Joint assemblage des bordures	S94			S94 - 1				Négatif sur document cf prélèvement n° 34 du rapport société AC-ENVIRONN EMENT n°002HD00136

#### Grille de résultats du repérage des MPCA pour la catégorie : Toiture et étanchéité

				Descriptif de l'action menée				Laboratoire		Conclusion	
Plan	Localisation	Composant	Partie composant	Réf action	Observation	Précision loc.	Ref photo	Ref Prél.	Descriptif	Résultat	Conclusion
Plan masse	Vol 14 (Toiture)	Revêtement bitumeux d'étanchéité	Complexe d'étanchéité	15			I5 - 1				Risque de fuite en cas de prélèvements. (impossible de voir les matériaux présents sous les gravillons
											sans retirer ceux ci.







## Grille de résultats du repérage des MPCA pour la catégorie : Toiture et étanchéité

				Descriptif de l'action menée			Laboratoire			Conclusion	
Plan	Localisation	Composant	Partie composant	Réf action	Observation	Précision loc.	Ref photo	Ref Prél.	Descriptif	Résultat	Conclusion
Plan masse	Vol 14 (Toiture)	Eléments ponctuels	Conduit	16			16 - 1				impossible de
											voir la nature
											des conduits
											sans retirer le
											revement
											d'étanchéité qui
											les entoures
Plan masse	Vol 14 (Toiture)	skydome	joints	S92			S92 - 1				Négatif sur
											marquagedatée
											2000

## Grille de résultats du repérage des MPCA pour la catégorie : Voies et réseaux divers


				Descriptif de l'action menée			Laboratoire			Conclusion	
Plan	Localisation	Composant	Partie composant	Réf action	Observation	Précision loc.	Ref photo	Ref Prél.	Descriptif	Résultat	Conclusion
Plan masse	Vol 15 (Plan masse)	Revêtement routier	Bitume couche supérieure	S93			S93 - 1				Négatif sur document cf prélèvement n° 33 du rapport société AC-ENVIRONN EMENT n°002HD00136





# ANNEXE : Plans de repérage des MPCA

Ref.	Plans	Titre du plan	
PC	RDC	PC RDC - Plan de repérage - Actions menées	
PC	RDC	PC RDC - Plan de prélèvements	
PC	RDC	PC RDC - MPCA Toutes catégories confondues	
PC	RDC	PC RDC - MPCA Parois verticales intérieures et enduits	
PC	RDC	PC RDC - MPCA Plafond et faux-plafonds	
PC	RDC	PC RDC - MPCA Revêtement de sol	
PC	RDC	PC RDC - MPCA Conduits, canalisations et équipements	
Eta	ges	Etages - Plan de repérage - Actions menées	
Eta	ges	Etages - Plan de prélèvements	
Eta	ges	Etages - MPCA Toutes catégories confondues	
Eta	ges	Etages - MPCA Parois verticales intérieures et enduits	
Eta	ges	Etages - MPCA Revêtement de sol	
Eta	ges	Etages - MPCA Conduits, canalisations et équipements	
Plai	n masse	Plan masse - Plan de repérage - Actions menées	
Faç	ade avant	Façade avant - Plan de repérage - Actions menées	
Faç	ade droite	Façade droite - Plan de repérage - Actions menées	
Faç	ade arrière	Façade arrière - Plan de repérage - Actions menées	
Faç	ade gauche	Façade gauche - Plan de repérage - Actions menées	

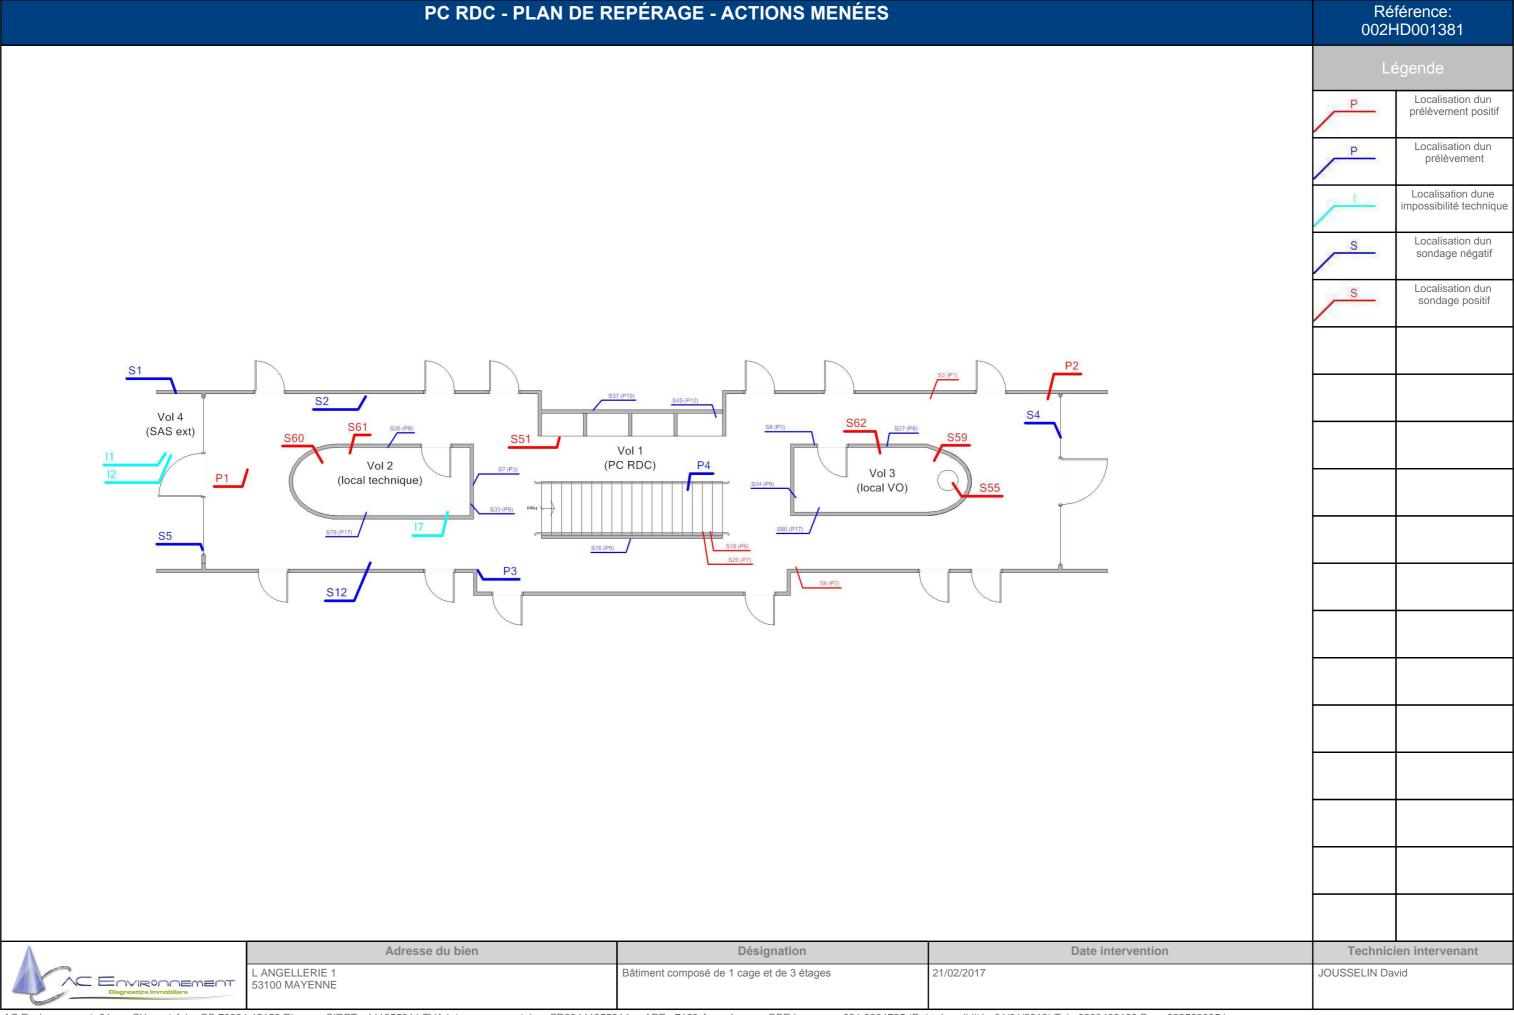



# PC RDC - MPCA TOUTES CATÉGORIES CONFONDUES Référence: 002HD001381 S60: Conduit en fibres-S55: Conduit en fibresciment S61: Conduit en fibresciment S62: Conduit en fibres-P1 : Colles de carrelage (carreaux 4X 4 blancs sous S51: Plaques planes en fibres-ciment (imposte gaine P2 : Joints panneau / plaques (Joint entre plaque plâtre plafond) Vol 4 (SAS ext) P7 : enduit cimenteux entre plaque marbre et limon escalier Vol 1 (PC RDC) Vol 2 Vol 3 S59: Conduit en fibres-(local technique) (local VO) ciment P6 : Colles plaque marbre marche + enduit contremarche Adresse du bien Date intervention Désignation **Technicien intervenant** L ANGELLERIE 1 53100 MAYENNE Bâtiment composé de 1 cage et de 3 étages 21/02/2017 JOUSSELIN David E ENVIRONDEMENT

	PC RDC - MPCA PAROIS	VERTICALES INTÉRIEURES ET ENDU	JITS		éférence: :HD001381
Vol 4 (SAS ext)	Vol 2 (local technique)	VERTICALES INTÉRIEURES ET ENDU  Vol 1 (PC RDC)  Vol 3 (local VO)		002	
	Adresse du bien	Désignation  Bâtiment composé de 1 cage et de 3 étages	Date intervention 21/02/2017	JOUSSELIN Da	cien intervenant
Diagnostics immobiliers	L ANGELLERIE 1 53100 MAYENNE 4 42153 Riorges, SIRET : 441355914 TVA Intracommunautaire : FR0344			JOGGGELIN DO	


	PC RDC - MPC	A PLAFOND ET FAUX-PLAFONDS		Référence: 002HD001381
Vol 4 (SAS ext)	Vol 2 (local technique)	Vol 1 (PC RDC)  Vol 3 (local VO)		
	Adresse du bien	Désignation	Date intervention	Technicien intervenant
Diagnostics Immobiliers	L ANGELLERIE 1 53100 MAYENNE	Bâtiment composé de 1 cage et de 3 étages	21/02/2017 (Date de validité : 01/01/2018) Tel : 0800400100 Fax : 0825800954	JOUSSELIN David


	PC RDC - M	PCA REVÊTEMENT DE SOL			férence: HD001381
Vol 4 (SAS ext)	Vol 2 (local technique)	Vol 1 (PC RDC)  Vol 3 (local VO)		Lé	P1 : Colles de carrelage (carreaux 4X 4 blancs sous carrelage actuel) P7 : enduit cimenteux entre plaque marbre et limon escalier  P6 : Colles plaque marbre + enduit contremarche
Λ	Adresse du bien	Désignation	Date intervention	Technic	ien intervenant
Diagnostics Immobiliers	L ANGELLERIE 1 53100 MAYENNE	Bâtiment composé de 1 cage et de 3 étages	21/02/2017	JOUSSELIN Day	vid

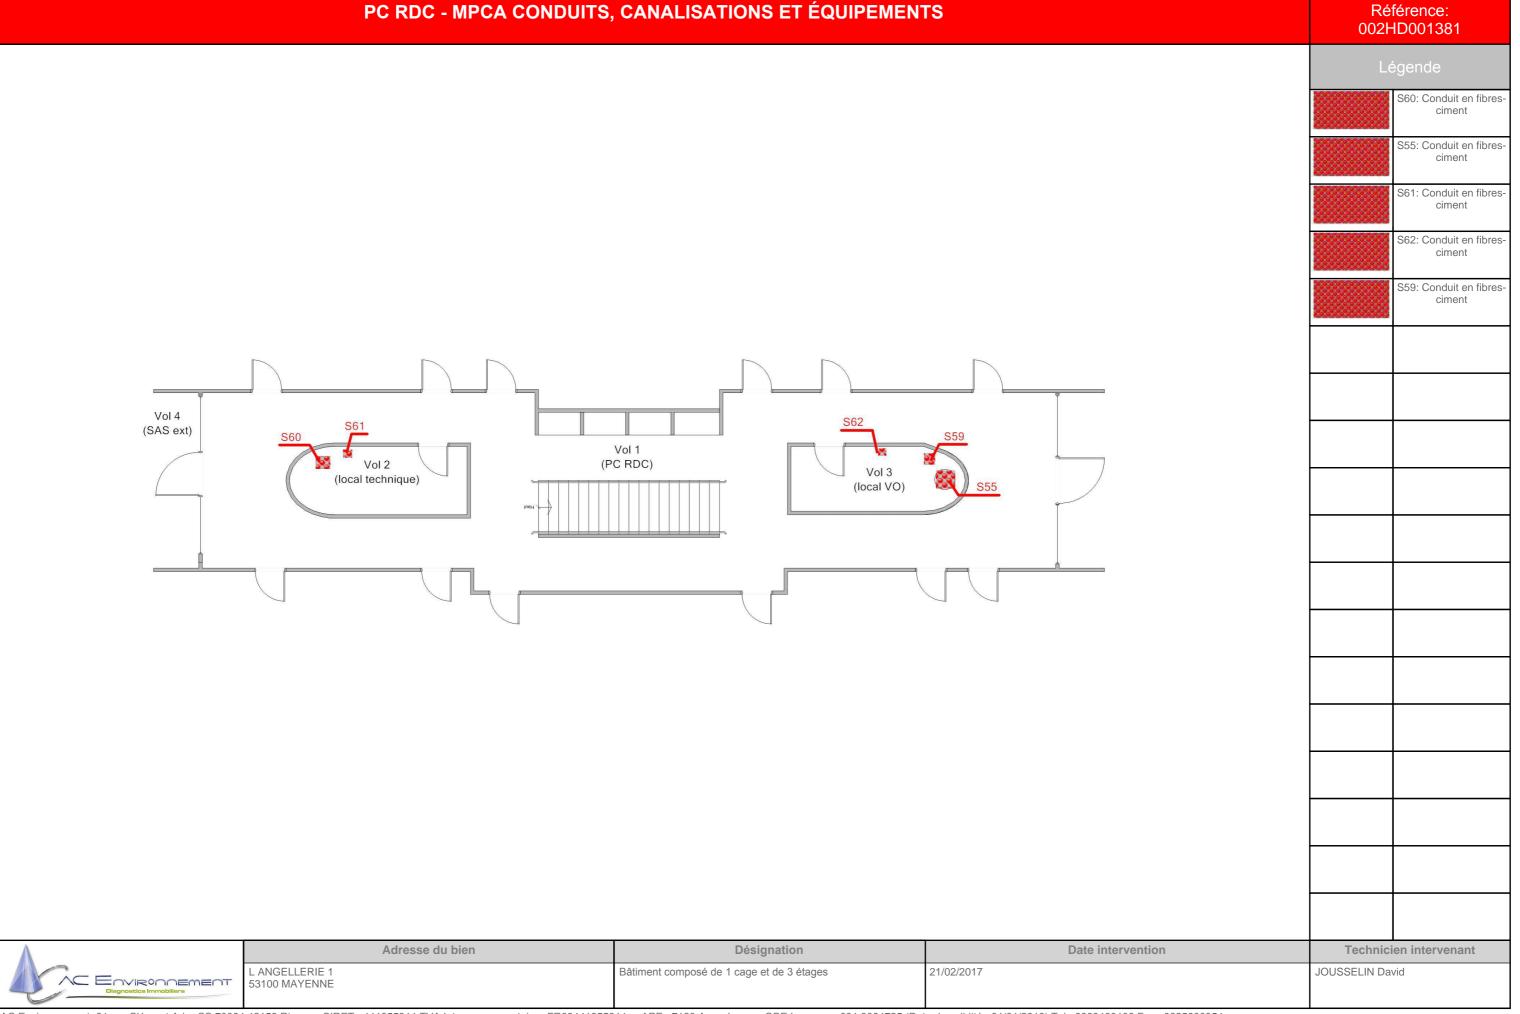


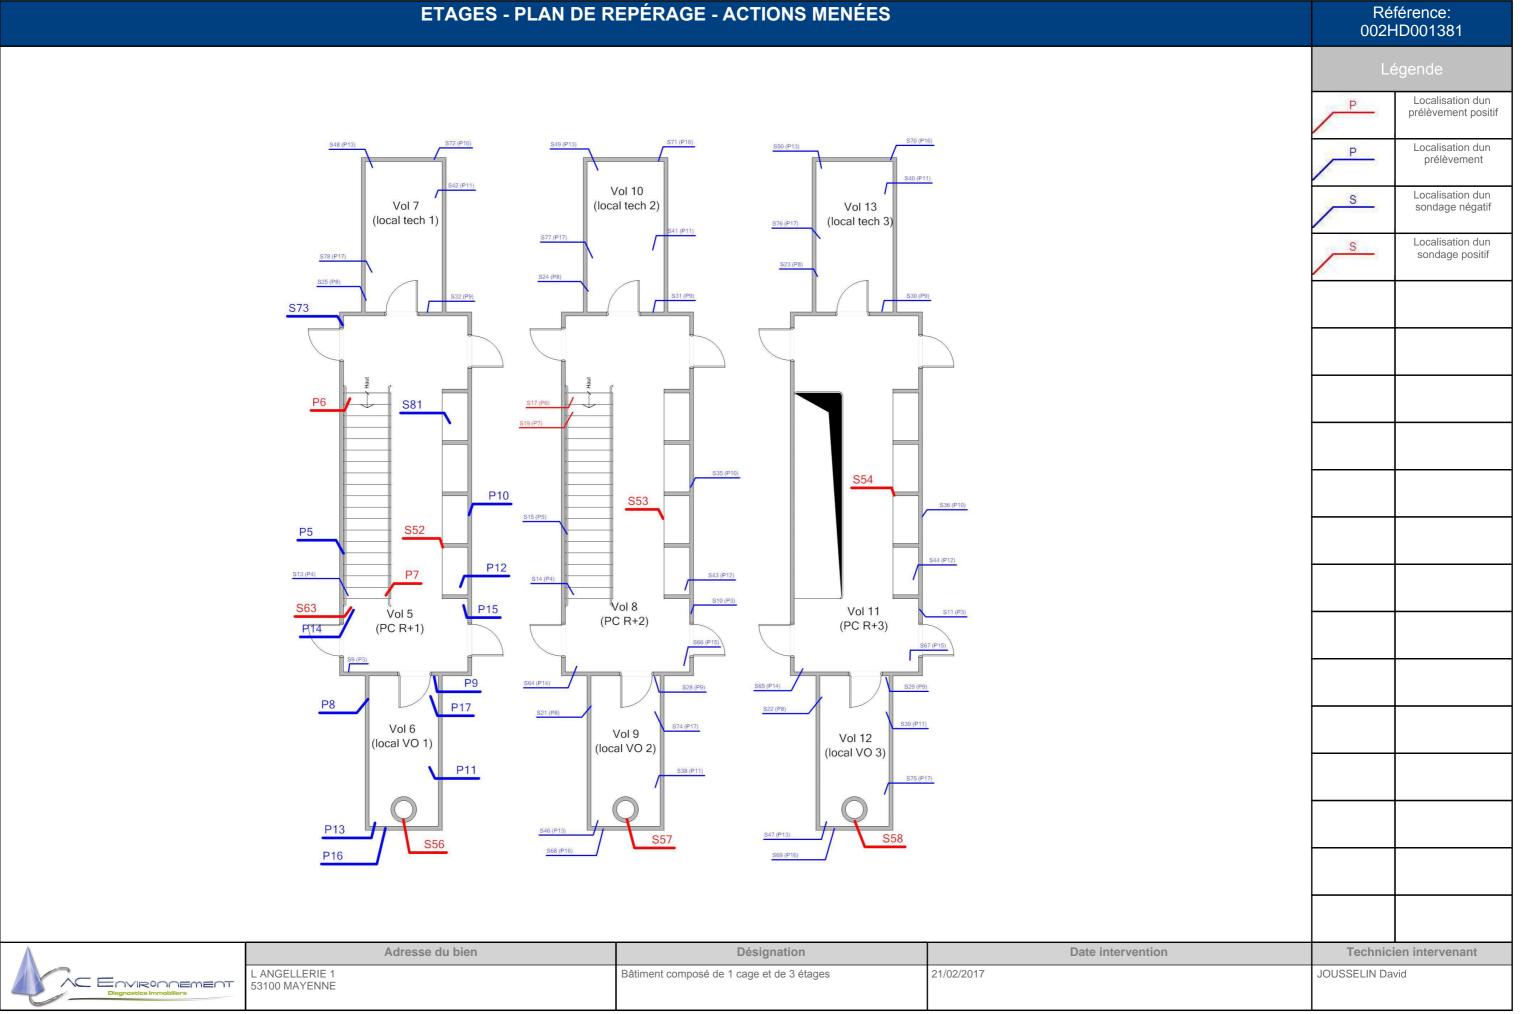



PS P10 (Ocal tech 2) (Vol 13 (Ocal tech 2) (Vol 13 (Ocal tech 3) (Ocal t				Lé	gende
P1			(local tech 2) Vol 13		
P5 P12 Vol 8 (PC R+2) Vol 9 (local VO 1) P11 Vol 12 (local VO 3)		(local tech 1)	(local tech 3)		
P12 Vol 8 (PC R+1) P15 (PC R+2) Vol 9 (local VO 1) P11 Vol 12 (local VO 3)					
Vol 5 (PC R+1) P9 P17 Vol 9 (local VO 1) P11 Vol 12 (local VO 3)					
P8 Vol 6 (local VO 1) Vol 12 (local VO 3)		Vol 5	VOLIT		
Vol 6 (local VO 1) P11  Vol 9 (local VO 2) P11  Vol 12 (local VO 3)		P(14 (PC KVI)			
(local VO 1) P11 (local VO 2) (local VO 3)					
		(local VO 1)	VOI 12		
		P11			
P13 P16		P13			
		<u>F10</u>			
Adresse du bien Désignation Date intervention Technicien intervenant  L ANGELLERIE 1 53100 MAYENNE Bâtiment composé de 1 cage et de 3 étages  21/02/2017 JOUSSELIN David	AC Environment	L ANGELLERIE 1			

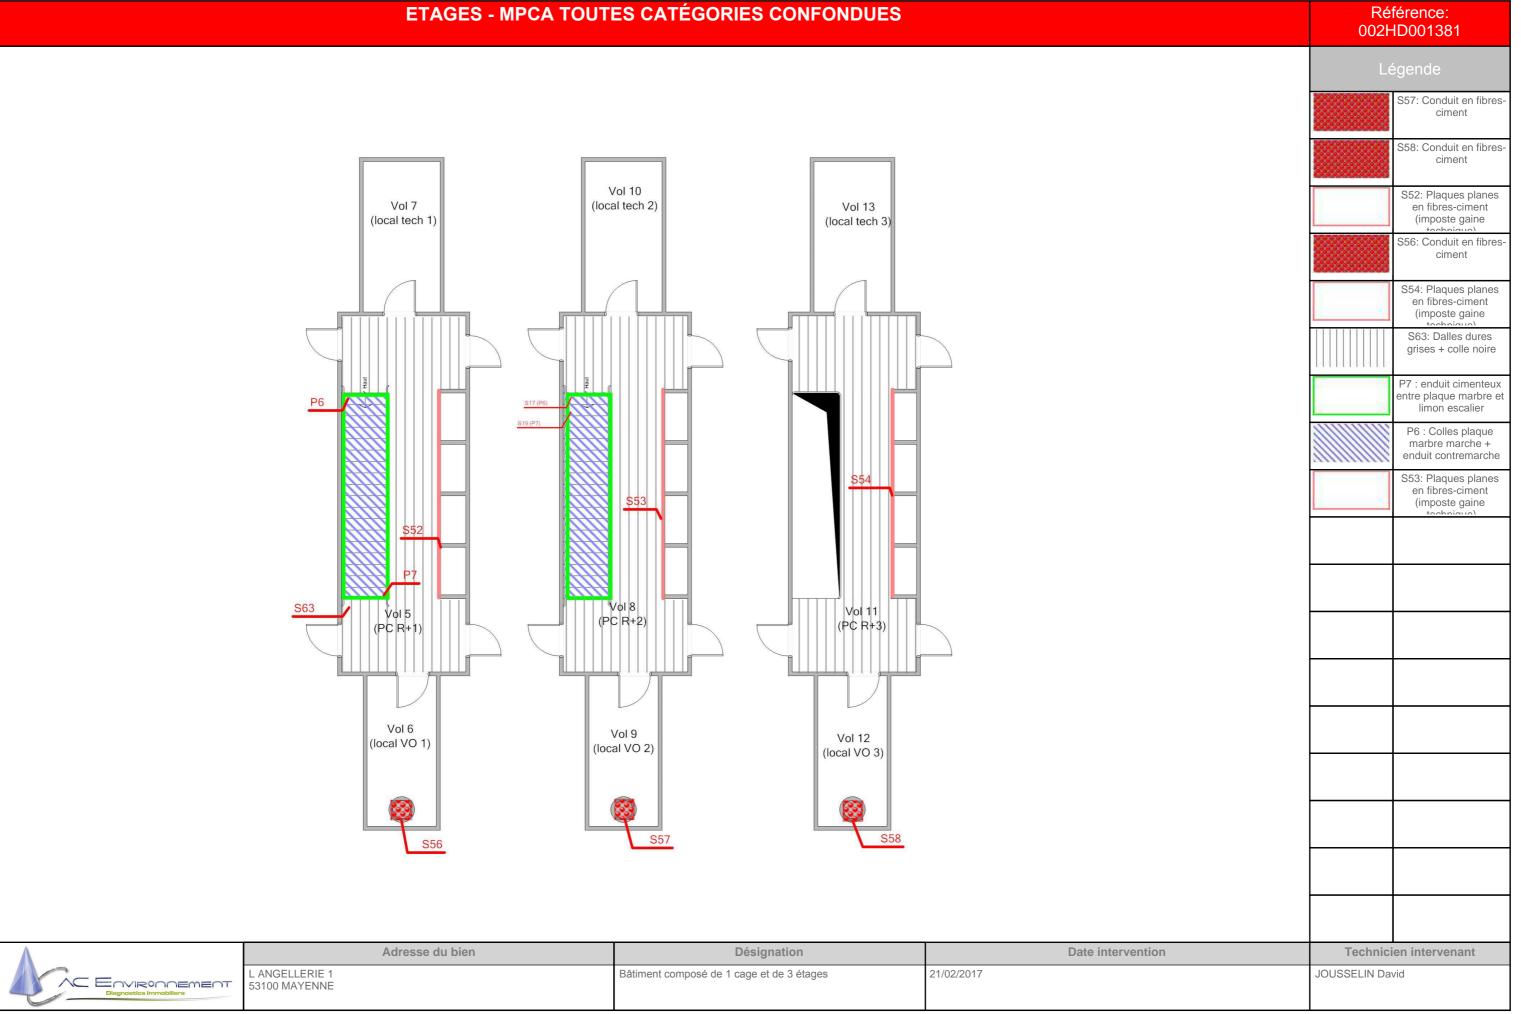

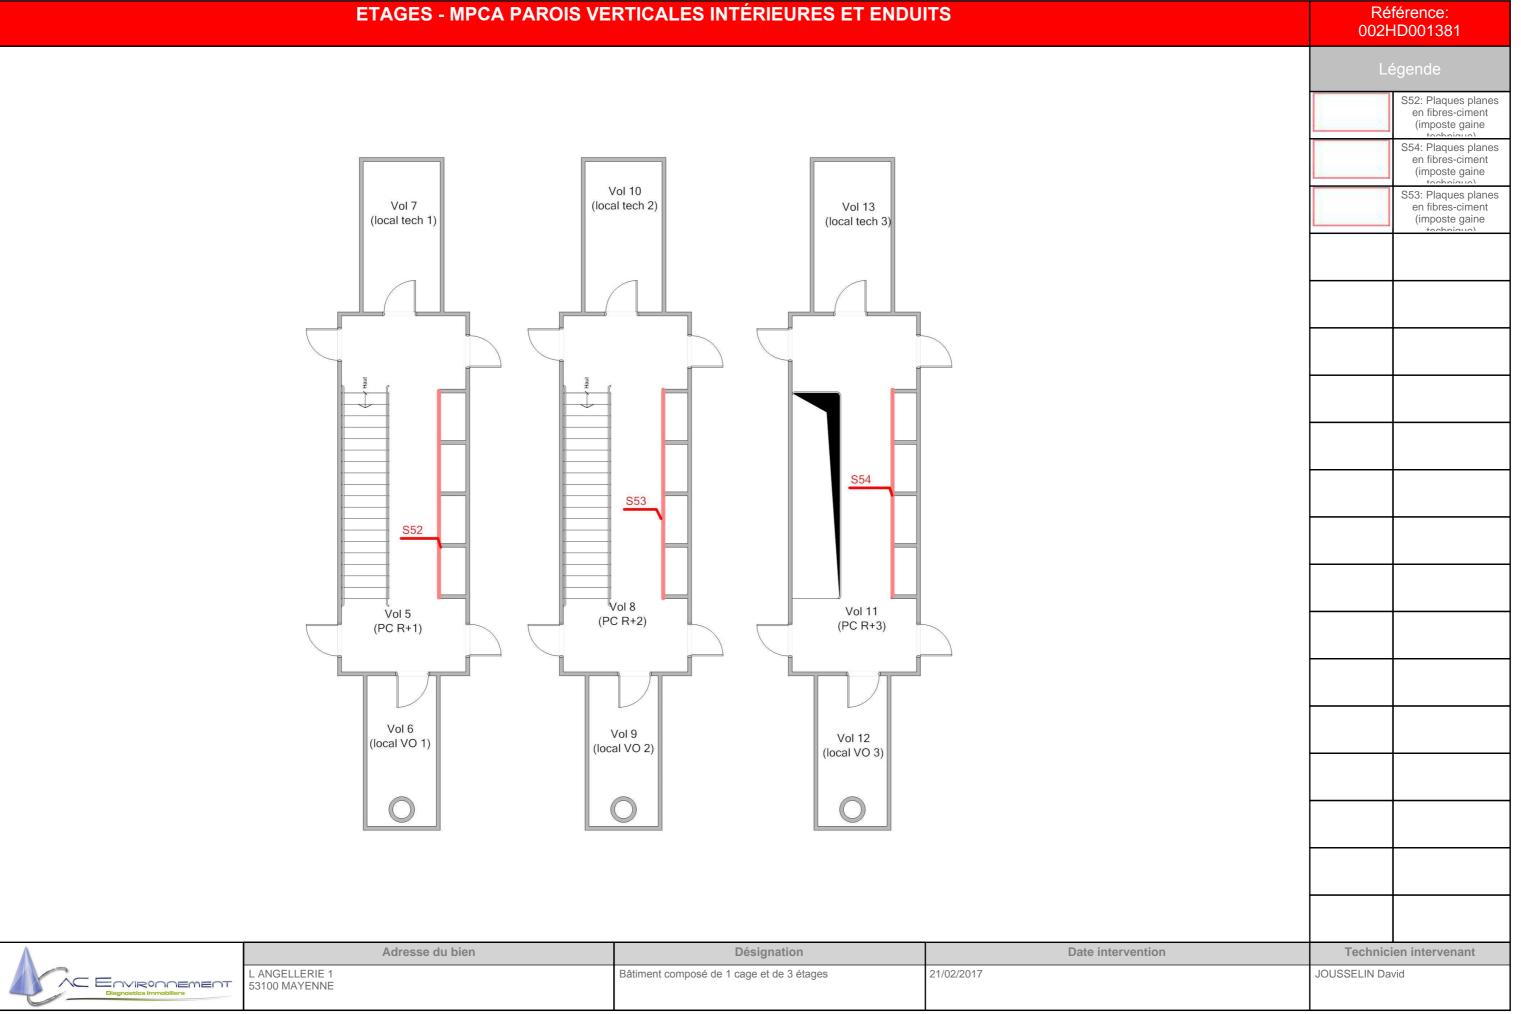

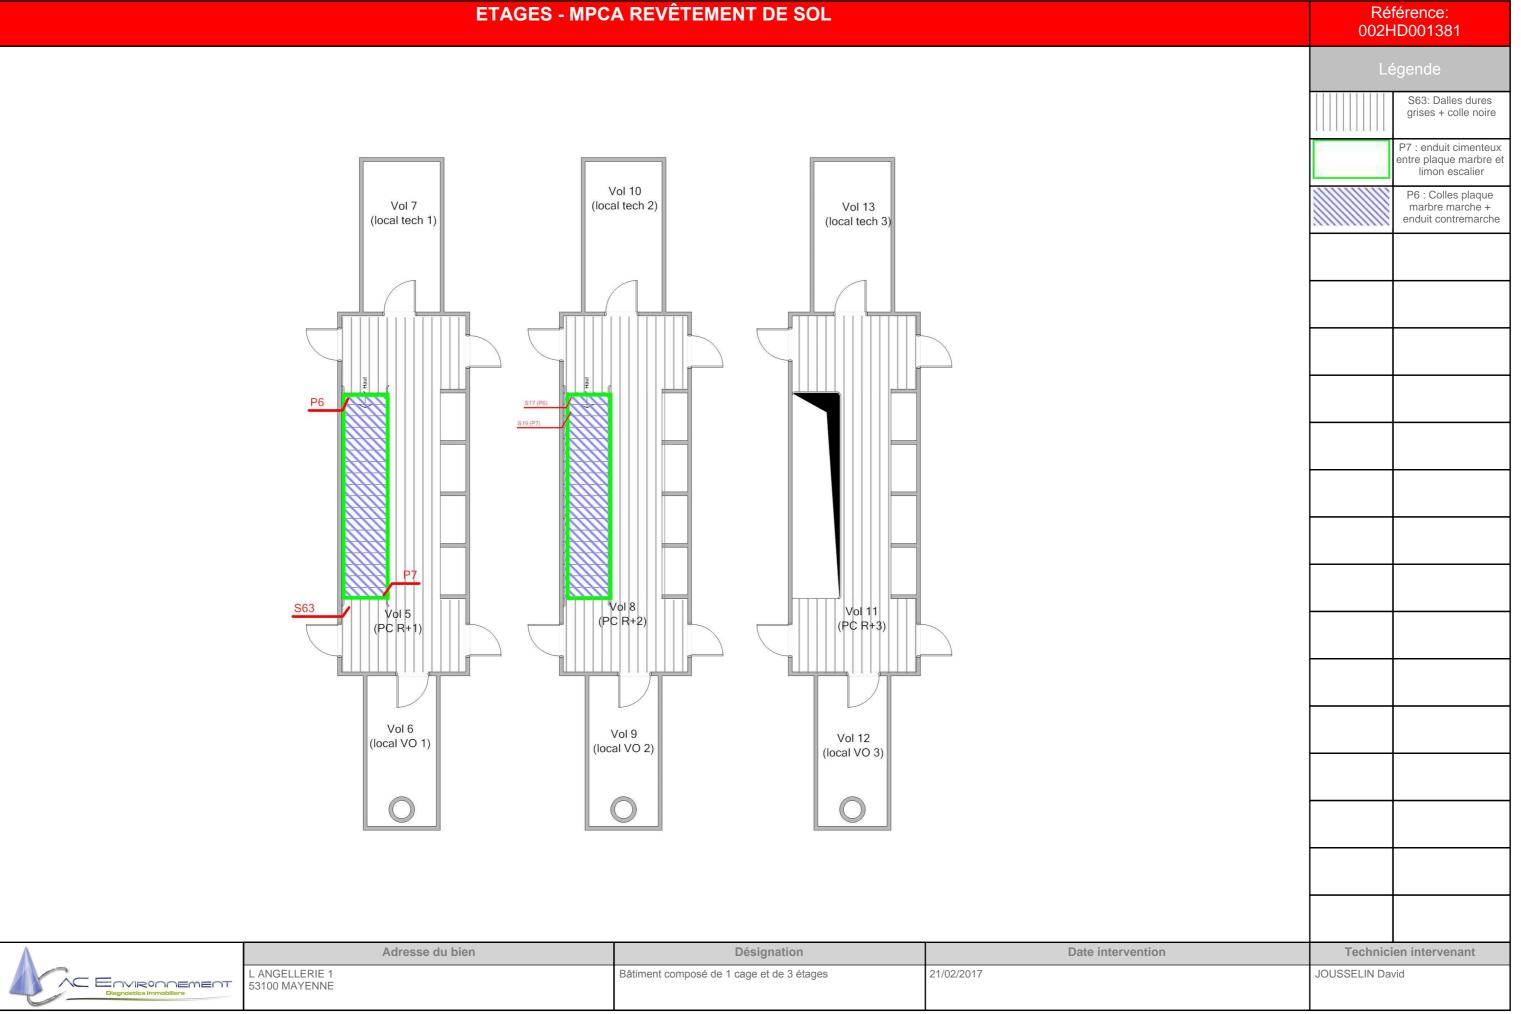

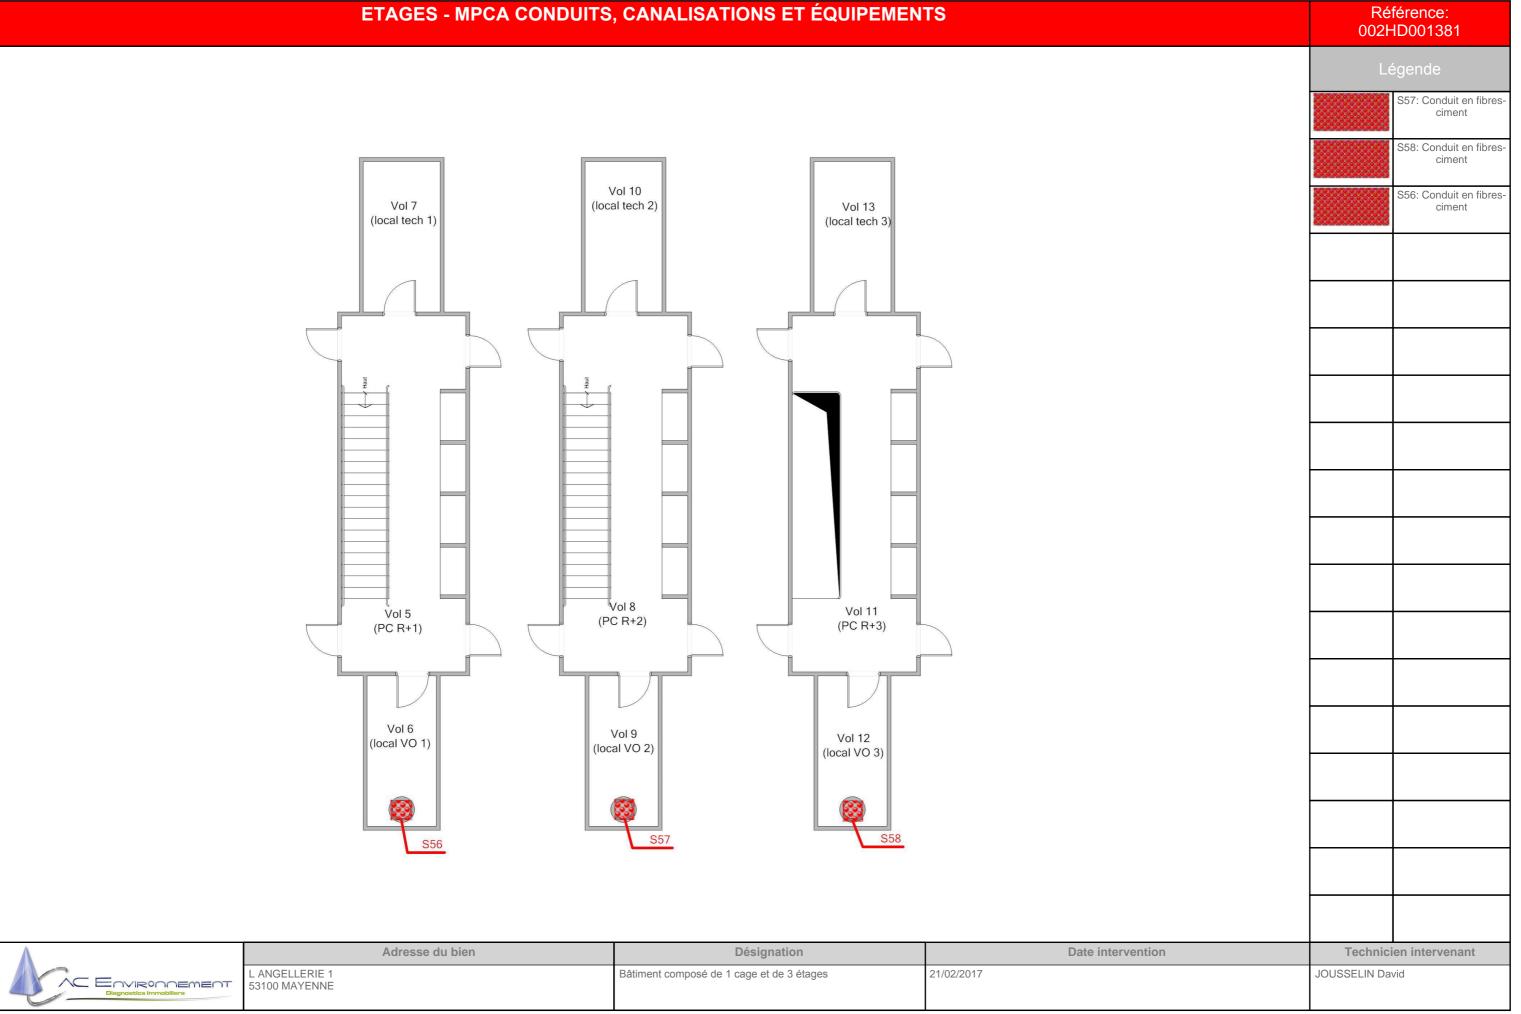

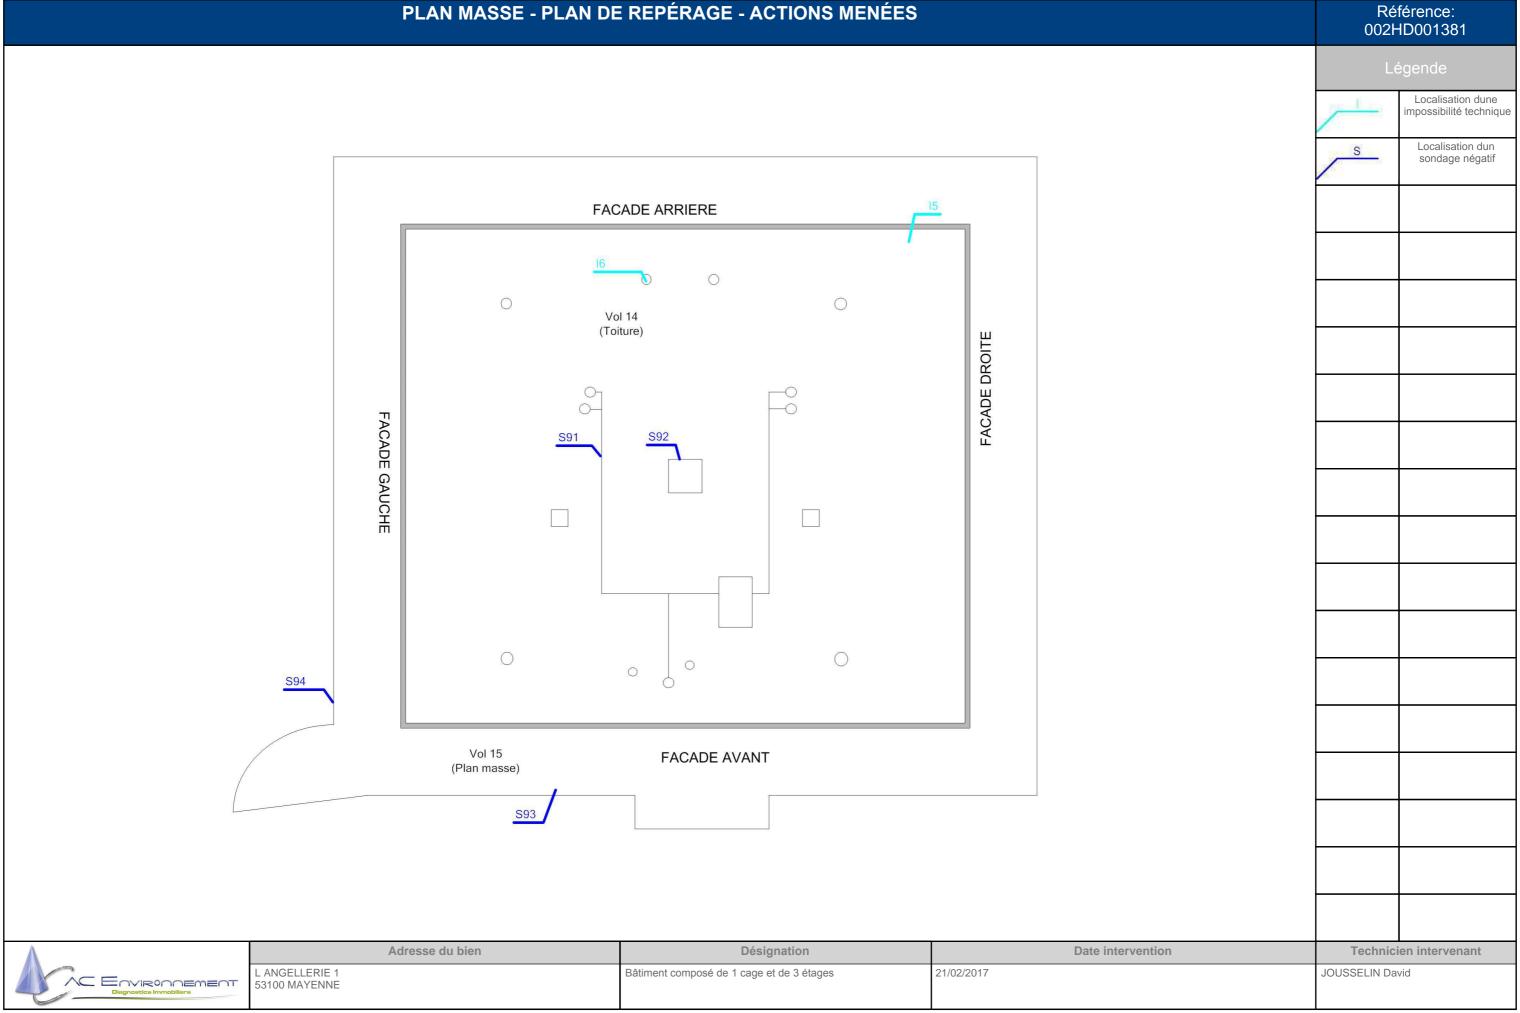


# FAÇADE AVANT - PLAN DE REPÉRAGE - ACTIONS MENÉES Référence: 002HD001381 Localisation dun prélèvement Vol 16 (Façade avant) Localisation dune impossibilité technique P18

$\Lambda$	
	ENVIRONNEMENT
	Diagnostics Immobiliers

Adresse du bien	Désignation	Date intervention	Technici	ien intervenant
L ANGELLERIE 1 53100 MAYENNE	Bâtiment composé de 1 cage et de 3 étages	21/02/2017	JOUSSELIN Day	vid

# FAÇADE DROITE - PLAN DE REPÉRAGE - ACTIONS MENÉES

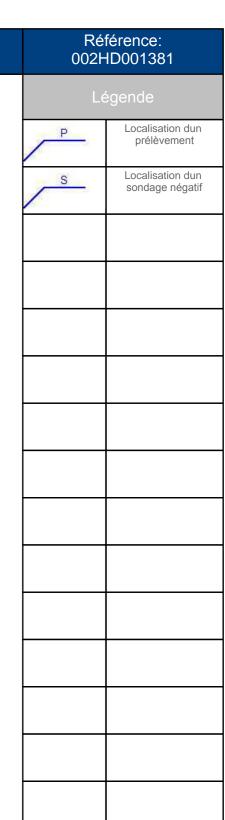



<b>^</b>	Adresse du bien	Désignation	Date intervention	Technicien intervenant
ENIRONDEMENT Diagnostics Immobiliers	L ANGELLERIE 1 53100 MAYENNE	Bâtiment composé de 1 cage et de 3 étages	21/02/2017	JOUSSELIN David

# FAÇADE ARRIÈRE - PLAN DE REPÉRAGE - ACTIONS MENÉES



Lé	égende
7	Localisation du impossibilité techi
S	Localisation du sondage néga

Référence: 002HD001381

<b>A</b>	
Environement Diagnostics Immobiliers	L AN 5310

Adresse du bien	Désignation	Date intervention	Technicien intervenant
L ANGELLERIE 1 53100 MAYENNE	Bâtiment composé de 1 cage et de 3 étages	21/02/2017	JOUSSELIN David

# FAÇADE GAUCHE - PLAN DE REPÉRAGE - ACTIONS MENÉES



P	Localisation dun prélèvement
S	Localisation dun sondage négatif
	en intervenant
JOUSSELIN Day	vid

Référence: 002HD001381

$\Lambda$		
	^_	Environnement
		Diagnostics Immobiliers
0		

Adresse du bien	Désignation	Date intervention	Technicien intervenant
L ANGELLERIE 1 53100 MAYENNE	Bâtiment composé de 1 cage et de 3 étages	21/02/2017	JOUSSELIN David



# ANNEXE: Reportage photographique

Photos représentant des matériaux et produits contenant de l'amiante

Référence	Localisation	Action
002HD001381 n°5 - 1 (P5)	Etages - Vol 5	Prélevement négatif
	(PC R+1)	
002HD001381 n°5 - 2 (P5)	Etages - Vol 5	Prélevement négatif
002HD001381 n°6 - 1 (P6)	Etages - Vol 5	Prélevement positif
	(PC R+1)	
002HD001381 n°6 - 2 (P6)	Etages - Vol 5	Prélevement positif
	(PC R+1)	
002HD001381 n°7 - 2 (P7)	Etages - Vol 5	Prélevement positif
	(DO D. 4)	
002HD001381 n°7 - 1 (P7)	(PC R+1) Etages - Vol 5	Prélevement positif
	(PC R+1)	
002HD001381 n°8 - 2 (P8)	Etages - Vol 6	Prélevement négatif
	(local VO 1)	
002HD001381 n°8 - 1 (P8)	Etages - Vol 6	Prélevement négatif
	(   ) (0.4)	
002HD001381 n°9 - 1 (P9)	(local VO 1) Etages - Vol 6	Prélevement négatif
	(local VO 1)	
002HD001381 n°9 - 2 (P9)	Etages - Vol 6	Prélevement négatif
	(local VO 1)	
002HD001381 n°10 - 1 (P10)	Etages - Vol 5	Prélevement négatif
	(PC R+1)	
002HD001381 n°10 - 2 (P10)	Etages - Vol 5	Prélevement négatif
, ,	-	
002LID004224 x°44 4 (D44)	(PC R+1)	Drálovament nágotif
002HD001381 n°11 - 1 (P11)	Etages - Vol 6	Prélevement négatif
	(local VO 1)	
002HD001381 n°11 - 2 (P11)	Etages - Vol 6	Prélevement négatif
	(local VO 1)	
002HD001381 n°12 - 1 (P12)	Etages - Vol 5	Prélevement négatif
	(7.2.7.4)	
002HD001381 n°12 - 2 (P12)	(PC R+1) Etages - Vol 5	Prélevement négatif
	(PC R+1)	
002HD001381 n°13 - 2 (P13)	Etages - Vol 6	Prélevement négatif
	(local VO 1)	
002HD001381 n°13 - 1 (P13)	Etages - Vol 6	Prélevement négatif
	(II) (O, 1)	
002HD001381 n°14 - 2 (P14)	(local VO 1) Etages - Vol 5	Prélevement négatif
	(PC R+1)	
002HD001381 n°14 - 1 (P14)	Etages - Vol 5	Prélevement négatif
	(PC R+1)	







Cocal Vo 1	Référence	Localisation	Action
Cocal VO 1	002HD001381 n°15 - 1 (P15)	Etages - Vol 5	Prélevement négatif
Cocal VO 1		(DC D 4)	
(PC R+1)  002HD001381 n*16 - 2 (P16)  Etages - Vol 6  (local VO 1)  Etages - Vol 6  (local VO 1)  002HD001381 n*16 - 1 (P16)  (local VO 1)  Etages - Vol 6  (local VO 1)  002HD001381 n*17 - 1 (P17)  Etages - Vol 6  (local VO 1)  002HD001381 n*17 - 2 (P17)  Etages - Vol 6  Prélevement négatif  (local VO 1)  002HD001381 n*17 - 2 (P17)  Etages - Vol 6  Présence sur décision de l'opérateur de repérage  






S81 - 1 (A81) Etages - Vol 5 Absence sur présentation de documents	S73 - 1 (A73)		Absence sur présentation de documents
S81 - 1 (A81) Etages - Vol 5 Absence sur présentation de documents			
	004 4 (404)		Absorbes sur sufcentation de des
(PC R+1)	581 - 1 (A81)	Etages - Voi 5	Absence sur presentation de documents
		(PC R+1)	

Référence	Localisation	Action
	Façade arrière - Vol 18	14
	(Façade arrière)	
S88 - 1 (A88)	Façade arrière - Vol 18	Absence sur présentation de documents
	(Façade arrière)	

Référence	Localisation	Action
002HD001381 n°18 - 1 (P18)	Façade avant - Vol 16	Prélevement négatif
	(Façade avant)	
002HD001381 n°18 - 2 (P18)	Façade avant - Vol 16	Prélevement négatif
	(Façade avant)	
002HD001381 n°19 - 1 (P19)	Façade avant - Vol 16	Prélevement négatif
	(Façade avant)	
002HD001381 n°19 - 2 (P19)	Façade avant - Vol 16	Prélevement négatif
	(Façade avant)	
002HD001381 n°22 - 1 (P22)	Façade avant - Vol 16	Prélevement négatif
	(Façade avant)	
002HD001381 n°22 - 2 (P22)	Façade avant - Vol 16	Prélevement négatif
	(Façade avant)	
	Façade avant - Vol 16	13
	(Façade avant)	

Référence Localisation Action







Référence	Localisation	Action	
002HD001381 n°21 - 2 (P21)	Façade droite - Vol 17 (Façade droite)	Prélevement négatif	
002HD001381 n°21 - 1 (P21)	Façade droite - Vol 17 (Façade droite)	Prélevement négatif	

Référence	Localisation	Action	
002HD001381 n°20 - 2 (P20)	Façade gauche - Vol 19 (Façade gauche)	Prélevement négatif	
002HD001381 n°20 - 1 (P20)	Façade gauche - Vol 19 (Façade gauche)	Prélevement négatif	

Référence	Localisation	Action
002HD001381 n°1 - 1 (P1)	PC RDC - Vol 1	Prélevement positif
	(50.550)	
000110004204 = 24 = 0 (D4)	(PC RDC) PC RDC - Vol 1	Prélevement positif
002HD001381 n°1 - 2 (P1)	PC RDC - VOI 1	Prelevement positii
	(PC RDC)	
002HD001381 n°2 - 1 (P2)	PC RDC - Vol 1	Prélevement positif
, ,		·
	(PC RDC)	
002HD001381 n°2 - 2 (P2)	PC RDC - Vol 1	Prélevement positif
	(PC RDC)	
002HD001381 n°3 - 1 (P3)	PC RDC - Vol 1	Prélevement négatif
	(PC RDC)	
002HD001381 n°3 - 2 (P3)	PC RDC - Vol 1	Prélevement négatif
	(PC RDC)	
	PC RDC - Vol 4 (SAS ext)	I1
	PC RDC - Vol 4	12
	(SAS ext)	
	PC RDC - Vol 2	17
	(local technique)	
S1 - 1 (A1)	PC RDC - Vol 4	Absence sur présentation de documents
S2 - 1 (A2)	(SAS ext) PC RDC - Vol 1	Absence sur présentation de documents
02 - 1 (A2)	TO RDO - VOLT	Absence sur presentation de documents
	(PC RDC)	
S4 - 1 (A4)	PC RDC - Vol 1	Absence sur présentation de documents
S5 - 1 (A5)	(PC RDC) PC RDC - Vol 1	Abannas aur présentation de desurgent
55 - 1 (A5)	PC RDC - VOI 1	Absence sur présentation de documents
	(PC RDC)	
S12 - 1 (A12)	PC RDC - Vol 1	Absence sur présentation de documents
	(PC RDC)	
S51 - 1 (A51)	PC RDC - Vol 1	Présence sur décision de l'opérateur de
	(PC RDC)	repérage
S55 - 1 (A55)	PC RDC - Vol 3	Présence sur décision de l'opérateur de
		repérage
	(local VO)	
S59 - 1 (A59)	PC RDC - Vol 3	Présence sur décision de l'opérateur de
	(101)(0)	repérage
S60 - 1 (A60)	(local VO) PC RDC - Vol 2	Présence sur décision de l'opérateur de
000 - 1 (1000)	1 0 100 - 1012	resence sur decision de roperateur de repérage
	(local technique)	Topologo
S61 - 1 (A61)	PC RDC - Vol 2	Présence sur décision de l'opérateur de
		repérage
	(local technique)	
S62 - 1 (A62)	PC RDC - Vol 3	Présence sur présentation de documents









Référence	Localisation	Action
	Plan masse - Vol 14	15
	(Toiture)	
	Plan masse - Vol 14	16
	(Toiture)	
S91 - 1 (A91)	Plan masse - Vol 14	Absence sur présentation de documents
	(Toiture)	
S92 - 1 (A92)	Plan masse - Vol 14	Absence sur marquage du materiau
	(Toiture)	
S93 - 1 (A93)	Plan masse - Vol 15	Absence sur présentation de documents
	(Plan masse)	
S94 - 1 (A94)	Plan masse - Vol 15	Absence sur présentation de documents
	(Plan masse)	





002HD001381 n°1 - 1 (P1)



002HD001381 n°2 - 1 (P2)



002HD001381 n°3 - 1 (P3)



002HD001381 n°1 - 2 (P1)



002HD001381 n°2 - 2 (P2)



002HD001381 n°3 - 2 (P3)









002HD001381 n°5 - 1 (P5)



002HD001381 n°6 - 1 (P6)



002HD001381 n°7 - 2 (P7)



002HD001381 n°5 - 2 (P5)



002HD001381 n°6 - 2 (P6)



002HD001381 n°7 - 1 (P7)







002HD001381 n°8 - 2 (P8)



002HD001381 n°9 - 1 (P9)



002HD001381 n°10 - 1 (P10)



002HD001381 n°8 - 1 (P8)



002HD001381 n°9 - 2 (P9)



002HD001381 n°10 - 2 (P10)







002HD001381 n°11 - 1 (P11)



002HD001381 n°12 - 1 (P12)



002HD001381 n°13 - 2 (P13)



002HD001381 n°11 - 2 (P11)



002HD001381 n°12 - 2 (P12)



002HD001381 n°13 - 1 (P13)





002HD001381 n°14 - 2 (P14)



002HD001381 n°15 - 1 (P15)



002HD001381 n°16 - 2 (P16)



002HD001381 n°14 - 1 (P14)



002HD001381 n°15 - 2 (P15)



002HD001381 n°16 - 1 (P16)









002HD001381 n°17 - 1 (P17)



002HD001381 n°18 - 1 (P18)



002HD001381 n°19 - 1 (P19)



002HD001381 n°17 - 2 (P17)



002HD001381 n°18 - 2 (P18)



002HD001381 n°19 - 2 (P19)









002HD001381 n°20 - 2 (P20)



002HD001381 n°21 - 2 (P21)



002HD001381 n°22 - 1 (P22)



002HD001381 n°20 - 1 (P20)



002HD001381 n°21 - 1 (P21)



002HD001381 n°22 - 2 (P22)









11 - 1 12 - 1





13 - 1 14 - 1





15 - 1 16 - 1











17 - 1



S2 - 1 (A2)



S5 - 1 (A5)



S1 - 1 (A1)



S4 - 1 (A4)



S12 - 1 (A12)









S51 - 1 (A51)



S53 - 1 (A53)



S55 - 1 (A55)



S52 - 1 (A52)



S54 - 1 (A54)



S56 - 1 (A56)







S57 - 1 (A57)



S59 - 1 (A59)



S61 - 1 (A61)



S58 - 1 (A58)



S60 - 1 (A60)



S62 - 1 (A62)





S63 - 1 (A63)



S81 - 1 (A81)



S91 - 1 (A91)



S73 - 1 (A73)



S88 - 1 (A88)



S92 - 1 (A92)











S93 - 1 (A93)



S94 - 1 (A94)







# ANNEXE : Récapitulatif des prélevements et analyses

# Prélévements en rouge = Positif

eférence	Categorie	Composant	Materiau	Localisation	Observation
P1	Revêtement de sol	Revêtement de sol	Colles de carrelage	PC RDC - Vol 1	
			(carreaux 4X 4 blancs sous carrelage actuel)	(PC RDC)	
P2	Plafond et faux-plafonds	Faux plafonds	Matériau plâtreux blanc en vrac +	PC RDC - Vol 1	
			peintures multiples + toile fibreuse + carton - Plafond placoplatre + peinture gouttelé	(PC RDC)	
P3	Parois verticales intérieures et enduits	Murs et cloisons	blanche - Enduit gris en vrac + matériau plâtreux	PC RDC - Vol 1	
			blanc + peintures multiples	(PC RDC)	
P4	Plafond et faux-plafonds	Faux plafonds	Matériau plâtreux blanc en vrac + peintures multiples + enduit gris en faible quantité	PC RDC - Vol 1  (PC RDC)	
P5	Parois verticales intérieures et enduits	Murs et cloisons	Enduit gris en vrac hétérogène +	Etages - Vol 5	
P6	Revêtement de sol	Revêtement de sol	peintures multiples  Matériau gris en vrac  + peinture	(PC R+1) Etages - Vol 5	
		D 04 4 1 1	F 1 2 2	(PC R+1)	
P7	Revêtement de sol	Revêtement de sol	Enduit gris en vrac + peintures multiples	Etages - Vol 5  (PC R+1)	
P8	Parois verticales intérieures	Murs et cloisons	Enduit gris en vrac	Etages - Vol 6	
	et enduits		hétérogène	(local VO 1)	
P9	Parois verticales intérieures et enduits	Murs et cloisons	Enduit gris en vrac hétérogène + peinture en faible quantité	Etages - Vol 6 (local VO 1)	
P10	Parois verticales intérieures et enduits	Murs et cloisons	Enduit gris en vrac - distribution gaines techniques -	Etages - Vol 5  (PC R+1)	
P11	Plafond et faux-plafonds	Plafonds	Enduit gris en vrac hétérogène	Etages - Vol 6	
P12	Revêtement de sol	Revêtement de sol	Matériau gris en vrac hétérogène + peinture en faible quantité - gaines techniques -	Etages - Vol 5  (PC R+1)	
P13	Revêtement de sol	Revêtement de sol et plafond	Matériau plâtreux blanc en vrac + peinture en faible quantité non séparable - Enduit platre autour conduits PVC et conduit VO -	Etages - Vol 6 (local VO 1)	
P14	Revêtement de sol	Revêtement de sol	Colle polymère jaune en faible quantité + ragréage gris	Etages - Vol 5 (PC R+1)	
P15	Plafond et faux-plafonds	Plafonds	Enduit plâtreux blanc en vrac + peintures	Etages - Vol 5	
P16	Parois verticales intérieures et enduits	Murs et cloisons	multiples Enduit plâtreux blanc en vrac + peinture + matériau rouge - Sur briques rouges -	(PC R+1) Etages - Vol 6 (local VO 1)	
P17	Revêtement de sol	Revêtement de sol	Matériau compact gris hétérogène - grise	Etages - Vol 6	





P18	Façades	Murs	Enduit gris en vrac hétérogène + peinture	Façade avant - Vol 16 (Façade avant)	
P19	Façades	Murs	Enduit gris en vrac hétérogène + peinture	Façade avant - Vol 16 (Façade avant)	
P20	Façades	Murs	Enduit gris en faible quantité en vrac + peintures multiples - Gris + peinture beige et grise sur balcons -	Façade gauche - Vol 19 (Façade gauche)	
P21	Façades	Murs	Enduit gris en vrac hétérogène avec fibres + peintures multiples -	Façade droite - Vol 17 (Façade droite)	
P22	Façades	Murs	Matériau gris en vrac + matériau souple blanc en faible quantité + peintures multiples	Façade avant - Vol 16 (Façade avant)	



Parc Edonia - Bât. R - Rue de la Terre Adélie - CS n° 66862 35768 SAINT-GREGOIRE CEDEX

Tél: 02.99.35.41.41 Fax: 02.99.35.41.42 www.itga.fr



L'accréditation du COFRAC atteste de la compétence des laboratoires pour les seuls essais couverts par l'accréditation qui sont identifiés par le symbole :

# RAPPORT D'ESSAI N° IT071703-18503 EN DATE DU 14/03/2017 RECHERCHE ET IDENTIFICATION D'AMIANTE SUR UN PRELEVEMENT DE MATERIAU

Ce rapport d'essai ne concerne que les échantillons soumis à l'analyse.

Client:

AC ENVIRONNEMENT M. David JOUSSELIN 64 rue Clément Ader 42153 RIORGES

#### Prélèvement:

Commande ITGA: IT0717-19464 Echantillon ITGA: IT071703-18503 Reçu au laboratoire le: 28/02/2017

# Réf. Client:

Commande	002HD001381
Dossier client	_0015200002_ L ANGELLERIE 1 - 53100 MAYENNE Bâtiment composé de 1 cage et de 3 étages
Echantillon	002HD001381001 / Revêtement de sol / Revêtement de sol / Colles de carrelage (carreaux 4X 4 blancs sous carrelage actuel) / Vol 1  (PC RDC)
Description ITGA	Colle grise / Joint cassant gris / Peinture en faible quantité (i) / Carrelage

# **Préparation:**

Effectuée de façon à être représentative de l'échantillon

- pour une analyse au Microscope Electronique à Transmission Analytique (META) : broyage mécanique, récupération de poussières sur grille de microscope électronique (méthode interne IT 085 ou IT 286)

# **Technique Analytique:**

- Microscope Electronique à Transmission Analytique (parties pertinentes de la norme NF X 43-050)

#### Résultat :

	Fraction Analysée	Technique analytique et date d'analyse	Résultat	Type d'amiante	Nb de préparations
•	Colle grise + joint cassant gris + peinture en faible quantité	META le 13/03/2017	Présence de fibres d'amiante	Chrysotile	3
	Carrelage		Non analysé		

(i) La totalité de la matière constituant cette couche a été utilisée pour analyse

Validé par : Florent LE MASSON - Analyste

La reproduction de ce rapport d'essai n'est autorisée que sous sa forme intégrale ; ce rapport ne doit pas être reproduit partiellement sans l'approbation du laboratoire.

Sauf demande particulière et écrite du client, les échantillons sont conservés pendant 6 mois et les rapports pendant 2 ans.



Parc Edonia - Bât. R - Rue de la Terre Adélie - CS n° 66862 35768 SAINT-GREGOIRE CEDEX

Tél: 02.99.35.41.41 Fax: 02.99.35.41.42 www.itga.fr



L'accréditation du COFRAC atteste de la compétence des laboratoires pour les seuls essais couverts par l'accréditation qui sont identifiés par le symbole :

# RAPPORT D'ESSAI N° IT071703-18504 EN DATE DU 14/03/2017 RECHERCHE ET IDENTIFICATION D'AMIANTE SUR UN PRELEVEMENT DE MATERIAU

Ce rapport d'essai ne concerne que les échantillons soumis à l'analyse.

Client:

AC ENVIRONNEMENT M. David JOUSSELIN 64 rue Clément Ader 42153 RIORGES

## Prélèvement:

Commande ITGA : IT0717-19464 Echantillon ITGA : IT071703-18504 Reçu au laboratoire le : 28/02/2017

### Réf. Client:

Commande	002HD001381			
Dossier client	_0015200002_			
	L ANGELLERIE 1 - 53100 MAYENNE			
	Bâtiment composé de 1 cage et de 3 étages			
Echantillon	002HD001381002 / Plafond et faux-plafonds / Faux plafonds / Joints panneau / plaques / Vol 1			
	(PC RDC)			
Description ITGA	Matériau plâtreux blanc en vrac / Peintures multiples / Toile fibreuse / Carton			

# **Préparation:**

Effectuée de façon à être représentative de l'échantillon

- pour une analyse au Microscope Electronique à Transmission Analytique (META) : broyage mécanique, récupération de poussières sur grille de microscope électronique (méthode interne IT 085 ou IT 286)

# **Technique Analytique:**

- Microscope Electronique à Transmission Analytique (parties pertinentes de la norme NF X 43-050)

# Résultat :

Fraction Analysée		Technique analytique et date d'analyse	Résultat	Type d'amiante	Nb de préparations
•	Matériau plâtreux blanc en vrac + peintures multiples + toile fibreuse + carton	META le 13/03/2017	Présence de fibres d'amiante	Chrysotile	1

Validé par : Florent LE MASSON - Analyste




Parc Edonia - Bât. R - Rue de la Terre Adélie - CS n° 66862 35768 SAINT-GREGOIRE CEDEX

Tél: 02.99.35.41.41 Fax: 02.99.35.41.42 www.itga.fr



L'accréditation du COFRAC atteste de la compétence des laboratoires pour les seuls essais couverts par l'accréditation qui sont identifiés par le symbole :

# RAPPORT D'ESSAI N° IT071703-18505 EN DATE DU 14/03/2017 RECHERCHE ET IDENTIFICATION D'AMIANTE SUR UN PRELEVEMENT DE MATERIAU

Ce rapport d'essai ne concerne que les échantillons soumis à l'analyse.

#### Client:

AC ENVIRONNEMENT M. David JOUSSELIN 64 rue Clément Ader 42153 RIORGES

#### Prélèvement:

Commande ITGA : IT0717-19464 Echantillon ITGA : IT071703-18505 Reçu au laboratoire le : 28/02/2017

#### Réf. Client:

Commande	002HD001381
Dossier client	_0015200002_ L ANGELLERIE 1 - 53100 MAYENNE
= 1	Bâtiment composé de 1 cage et de 3 étages
Echantillon	002HD001381003 / Parois verticales intérieures et enduits / Murs et cloisons / Enduit ciment + enduit platreux + peinture gouttelé jaunatre / Vol 1
	(PC RDC)
Description ITGA	Enduit gris en vrac / Matériau plâtreux blanc / Peintures multiples

# **Préparation:**

Effectuée de façon à être représentative de l'échantillon

- pour une analyse au Microscope Electronique à Transmission Analytique (META) : broyage mécanique, récupération de poussières sur grille de microscope électronique (méthode interne IT 085 ou IT 286)

# **Technique Analytique:**

- Microscope Electronique à Transmission Analytique (parties pertinentes de la norme NF X 43-050)

# Résultat :

Fraction Analysée	Technique analytique et date d'analyse	Résultat	Type d'amiante	Nb de préparations
Enduit gris en vrac + matériau plâtreux blanc + peintures multiples	META le 14/03/2017	Amiante non détecté		3

Validé par : Florent LE MASSON - Analyste


La reproduction de ce rapport d'essai n'est autorisée que sous sa forme intégrale ; ce rapport ne doit pas être reproduit partiellement sans l'approbation du laboratoire.



Tél: 02.99.35.41.41 Fax: 02.99.35.41.42 www.itga.fr



L'accréditation du COFRAC atteste de la compétence des laboratoires pour les seuls essais couverts par l'accréditation qui sont identifiés par le symbole :

## RAPPORT D'ESSAI N° IT071703-18506 EN DATE DU 14/03/2017 RECHERCHE ET IDENTIFICATION D'AMIANTE SUR UN PRELEVEMENT DE MATERIAU

Ce rapport d'essai ne concerne que les échantillons soumis à l'analyse.

Client:

AC ENVIRONNEMENT M. David JOUSSELIN 64 rue Clément Ader 42153 RIORGES

### Prélèvement:

Commande ITGA : IT0717-19464 Echantillon ITGA : IT071703-18506 Reçu au laboratoire le : 28/02/2017

### Réf. Client:

Commande	002HD001381			
Dossier client	_0015200002_			
	L ANGELLERIE 1 - 53100 MAYENNE			
	Bâtiment composé de 1 cage et de 3 étages			
Echantillon	002HD001381004 / Plafond et faux-plafonds / Faux plafonds / Sous face escalier / Vol 1			
	(PC RDC)			
Description ITGA	Matériau plâtreux blanc en vrac / Peintures multiples / Enduit gris en faible quantité			

### **Préparation:**

Effectuée de façon à être représentative de l'échantillon

- pour une analyse au Microscope Electronique à Transmission Analytique (META) : broyage mécanique, récupération de poussières sur grille de microscope électronique (méthode interne IT 085 ou IT 286)

### **Technique Analytique:**

- Microscope Electronique à Transmission Analytique (parties pertinentes de la norme NF X 43-050)

## Résultat :

Fraction Analysée		Technique analytique et date d'analyse	Résultat	Type d'amiante	Nb de préparations
•	Matériau plâtreux blanc en vrac + peintures multiples + enduit gris en faible quantité	META le 13/03/2017	Amiante non détecté		2

Validé par : Florent LE MASSON - Analyste




Tél: 02.99.35.41.41 Fax: 02.99.35.41.42 www.itga.fr



L'accréditation du COFRAC atteste de la compétence des laboratoires pour les seuls essais couverts par l'accréditation qui sont identifiés par le symbole :

## RAPPORT D'ESSAI N° IT071703-18507 EN DATE DU 14/03/2017 RECHERCHE ET IDENTIFICATION D'AMIANTE SUR UN PRELEVEMENT DE MATERIAU

Ce rapport d'essai ne concerne que les échantillons soumis à l'analyse.

Client:

AC ENVIRONNEMENT M. David JOUSSELIN 64 rue Clément Ader 42153 RIORGES

### Prélèvement:

Commande ITGA : IT0717-19464 Echantillon ITGA : IT071703-18507 Reçu au laboratoire le : 28/02/2017

### Réf. Client:

Commande	002HD001381			
Dossier client	_0015200002_			
	L ANGELLERIE 1 - 53100 MAYENNE			
	Bâtiment composé de 1 cage et de 3 étages			
Echantillon	002HD001381005 / Parois verticales intérieures et enduits / Murs et cloisons / limon escalier / Vol 5			
	(PC R+1)			
Description ITGA	Enduit gris en vrac hétérogène / Peintures multiples			

### **Préparation:**

Effectuée de façon à être représentative de l'échantillon

- pour une analyse au Microscope Electronique à Transmission Analytique (META) : broyage mécanique, récupération de poussières sur grille de microscope électronique (méthode interne IT 085 ou IT 286)

### **Technique Analytique:**

- Microscope Electronique à Transmission Analytique (parties pertinentes de la norme NF X 43-050)

## Résultat :

	Fraction Analysée	nalysée Technique analytique et date d'analyse		Type d'amiante	Nb de préparations
•	Enduit gris en vrac hétérogène + peintures multiples	META le 13/03/2017	Amiante non détecté		2

Validé par : Florent LE MASSON - Analyste


Page 1 / 1



Tél: 02.99.35.41.41 Fax: 02.99.35.41.42 www.itga.fr



L'accréditation du COFRAC atteste de la compétence des laboratoires pour les seuls essais couverts par l'accréditation qui sont identifiés par le symbole :

## RAPPORT D'ESSAI N° IT071703-18508 EN DATE DU 14/03/2017 RECHERCHE ET IDENTIFICATION D'AMIANTE SUR UN PRELEVEMENT DE MATERIAU

Ce rapport d'essai ne concerne que les échantillons soumis à l'analyse.

Client:

AC ENVIRONNEMENT M. David JOUSSELIN 64 rue Clément Ader 42153 RIORGES

### Prélèvement:

Commande ITGA : IT0717-19464 Echantillon ITGA : IT071703-18508 Reçu au laboratoire le : 28/02/2017

### Réf. Client:

Commande	002HD001381				
Dossier client	_0015200002_ L ANGELLERIE 1 - 53100 MAYENNE				
	Bâtiment composé de 1 cage et de 3 étages				
Echantillon	002HD001381006 / Revêtement de sol / Revêtement de sol / Colles plaque marbre marche + enduit contremarche / Vol 5				
(PC R+1)					
Description ITGA	Matériau gris en vrac / Peinture				

## **Préparation:**

Effectuée de façon à être représentative de l'échantillon

- pour une analyse au Microscope Electronique à Transmission Analytique (META) : broyage mécanique, récupération de poussières sur grille de microscope électronique (méthode interne IT 085 ou IT 286)

## **Technique Analytique:**

- Microscope Electronique à Transmission Analytique (parties pertinentes de la norme NF X 43-050)

### Résultat :

Fraction Analysée		Technique analytique et date d'analyse	Résultat	Type d'amiante	Nb de préparations
•	Matériau gris en vrac + peinture	META le 13/03/2017	Présence de fibres d'amiante	Chrysotile	1

Validé par : Florent LE MASSON - Analyste




Tél: 02.99.35.41.41 Fax: 02.99.35.41.42 www.itga.fr



L'accréditation du COFRAC atteste de la compétence des laboratoires pour les seuls essais couverts par l'accréditation qui sont identifiés par le symbole :

## RAPPORT D'ESSAI N° IT071703-18509 EN DATE DU 14/03/2017 RECHERCHE ET IDENTIFICATION D'AMIANTE SUR UN PRELEVEMENT DE MATERIAU

Ce rapport d'essai ne concerne que les échantillons soumis à l'analyse.

Client:

AC ENVIRONNEMENT M. David JOUSSELIN 64 rue Clément Ader 42153 RIORGES

### Prélèvement:

Commande ITGA: IT0717-19464 Echantillon ITGA: IT071703-18509 Reçu au laboratoire le: 28/02/2017

### Réf. Client:

Commande	002HD001381			
Dossier client	_0015200002_			
	L ANGELLERIE 1 - 53100 MAYENNE			
	Bâtiment composé de 1 cage et de 3 étages			
Echantillon	002HD001381007 / Revêtement de sol / Revêtement de sol / enduit cimenteux entre plaque marbre et			
	limon escalier / Vol 5			
	(PC R+1)			
Description ITGA	Enduit gris en vrac / Peintures multiples			

## **Préparation:**

Effectuée de façon à être représentative de l'échantillon

- pour une analyse au Microscope Electronique à Transmission Analytique (META) : broyage mécanique, récupération de poussières sur grille de microscope électronique (méthode interne IT 085 ou IT 286)

## **Technique Analytique:**

- Microscope Electronique à Transmission Analytique (parties pertinentes de la norme NF X 43-050)

### Résultat:

Fraction Analysée		Technique analytique et date d'analyse	Résultat	Type d'amiante	Nb de préparations
•	Enduit gris en vrac + peintures multiples	META le 13/03/2017	Présence de fibres d'amiante	Chrysotile	1

Validé par : Florent LE MASSON - Analyste



Tél: 02.99.35.41.41 Fax: 02.99.35.41.42 www.itga.fr



L'accréditation du COFRAC atteste de la compétence des laboratoires pour les seuls essais couverts par l'accréditation qui sont identifiés par le symbole :

## RAPPORT D'ESSAI N° IT071703-18510 EN DATE DU 14/03/2017 RECHERCHE ET IDENTIFICATION D'AMIANTE SUR UN PRELEVEMENT DE MATERIAU

Ce rapport d'essai ne concerne que les échantillons soumis à l'analyse.

### Client:

AC ENVIRONNEMENT M. David JOUSSELIN 64 rue Clément Ader 42153 RIORGES

### Prélèvement:

Commande ITGA: IT0717-19464 Echantillon ITGA: IT071703-18510 Reçu au laboratoire le: 28/02/2017

### Réf. Client:

Commande	002HD001381
Dossier client	_0015200002_ L ANGELLERIE 1 - 53100 MAYENNE Bâtiment composé de 1 cage et de 3 étages
Echantillon	002HD001381008 / Parois verticales intérieures et enduits / Murs et cloisons / Enduit ciment gratté / Vol 6 (local VO 1)
Description ITGA	Enduit gris en vrac hétérogène

## **Préparation:**

Effectuée de façon à être représentative de l'échantillon

- pour une analyse au Microscope Electronique à Transmission Analytique (META) : broyage mécanique, récupération de poussières sur grille de microscope électronique (méthode interne IT 085 ou IT 286)

## **Technique Analytique:**

- Microscope Electronique à Transmission Analytique (parties pertinentes de la norme NF X 43-050)

### Résultat:

	Fraction Analysée	Technique analytique et date d'analyse	Résultat	Type d'amiante	Nb de préparations
•	Enduit gris en vrac hétérogène	META le 13/03/2017	Amiante non détecté		1

Validé par : Florent LE MASSON - Analyste



Tél: 02.99.35.41.41 Fax: 02.99.35.41.42 www.itga.fr



L'accréditation du COFRAC atteste de la compétence des laboratoires pour les seuls essais couverts par l'accréditation qui sont identifiés par le symbole :

## RAPPORT D'ESSAI N° IT071703-18512 EN DATE DU 14/03/2017 RECHERCHE ET IDENTIFICATION D'AMIANTE SUR UN PRELEVEMENT DE MATERIAU

Ce rapport d'essai ne concerne que les échantillons soumis à l'analyse.

Client:

AC ENVIRONNEMENT M. David JOUSSELIN 64 rue Clément Ader 42153 RIORGES

### Prélèvement:

Commande ITGA: IT0717-19464 Echantillon ITGA: IT071703-18512 Reçu au laboratoire le: 28/02/2017

### Réf. Client:

Commande	002HD001381			
Dossier client	_0015200002_			
	L ANGELLERIE 1 - 53100 MAYENNE			
	Bâtiment composé de 1 cage et de 3 étages			
Echantillon	002HD001381009 / Parois verticales intérieures et enduits / Murs et cloisons / Enduit ciment béton			
	banché brut / Vol 6			
	(local VO 1)			
Description ITGA	Enduit gris en vrac hétérogène / Peinture en faible quantité			

## **Préparation:**

Effectuée de façon à être représentative de l'échantillon

- pour une analyse au Microscope Electronique à Transmission Analytique (META) : broyage mécanique, récupération de poussières sur grille de microscope électronique (méthode interne IT 085 ou IT 286)

## **Technique Analytique:**

- Microscope Electronique à Transmission Analytique (parties pertinentes de la norme NF X 43-050)

### Résultat:

Fraction Analysée	Technique analytique et date d'analyse	Résultat	Type d'amiante	Nb de préparations
Enduit gris en vrac hétérogène + peinture en faible quantité	META le 13/03/2017	Amiante non détecté		1

Validé par : Florent LE MASSON - Analyste



Tél: 02.99.35.41.41 Fax: 02.99.35.41.42 www.itga.fr



L'accréditation du COFRAC atteste de la compétence des laboratoires pour les seuls essais couverts par l'accréditation qui sont identifiés par le symbole :

## RAPPORT D'ESSAI N° IT071703-18513 EN DATE DU 14/03/2017 RECHERCHE ET IDENTIFICATION D'AMIANTE SUR UN PRELEVEMENT DE MATERIAU

Ce rapport d'essai ne concerne que les échantillons soumis à l'analyse.

Client:

AC ENVIRONNEMENT M. David JOUSSELIN 64 rue Clément Ader 42153 RIORGES

### Prélèvement:

Commande ITGA: IT0717-19464 Echantillon ITGA: IT071703-18513 Reçu au laboratoire le: 28/02/2017

### Réf. Client:

Commande	002HD001381
Dossier client	_0015200002_ L ANGELLERIE 1 - 53100 MAYENNE Bâtiment composé de 1 cage et de 3 étages
Echantillon	002HD001381010 / Parois verticales intérieures et enduits / Murs et cloisons / Enduit ciment / Vol 5  (PC R+1)
Description ITGA	Enduit gris en vrac

## Préparation:

Effectuée de façon à être représentative de l'échantillon

- pour une analyse au Microscope Electronique à Transmission Analytique (META) : broyage mécanique, récupération de poussières sur grille de microscope électronique (méthode interne IT 085 ou IT 286)

### **Technique Analytique:**

- Microscope Electronique à Transmission Analytique (parties pertinentes de la norme NF X 43-050)

## Résultat :

	Fraction Analysée	Technique analytique et date d'analyse	Résultat	Type d'amiante	Nb de préparations
•	Enduit gris en vrac	META le 13/03/2017	Amiante non détecté		1

Validé par : Florent LE MASSON - Analyste

La reproduction de ce rapport d'essai n'est autorisée que sous sa forme intégrale ; ce rapport ne doit pas être reproduit partiellement sans l'approbation du laboratoire.

Sauf demande particulière et écrite du client, les échantillons sont conservés pendant 6 mois et les rapports pendant 2 ans.



Tél: 02.99.35.41.41 Fax: 02.99.35.41.42 www.itga.fr



L'accréditation du COFRAC atteste de la compétence des laboratoires pour les seuls essais couverts par l'accréditation qui sont identifiés par le symbole :

## RAPPORT D'ESSAI N° IT071703-18514 EN DATE DU 14/03/2017 RECHERCHE ET IDENTIFICATION D'AMIANTE SUR UN PRELEVEMENT DE MATERIAU

Ce rapport d'essai ne concerne que les échantillons soumis à l'analyse.

Client:

AC ENVIRONNEMENT M. David JOUSSELIN 64 rue Clément Ader 42153 RIORGES

### Prélèvement:

Commande ITGA : IT0717-19464 Echantillon ITGA : IT071703-18514 Reçu au laboratoire le : 28/02/2017

### Réf. Client:

Commande	002HD001381
Dossier client	_0015200002_
	L ANGELLERIE 1 - 53100 MAYENNE
	Bâtiment composé de 1 cage et de 3 étages
Echantillon	002HD001381011 / Plafond et faux-plafonds / Plafonds / Enduit ciment brut dalle pleine / Vol 6
	(local VO 1)
Description ITGA	Enduit gris en vrac hétérogène

### **Préparation:**

Effectuée de façon à être représentative de l'échantillon

- pour une analyse au Microscope Electronique à Transmission Analytique (META) : broyage mécanique, récupération de poussières sur grille de microscope électronique (méthode interne IT 085 ou IT 286)

### **Technique Analytique:**

- Microscope Electronique à Transmission Analytique (parties pertinentes de la norme NF X 43-050)

## Résultat :

	Fraction Analysée	Technique analytique et date d'analyse	Résultat	Type d'amiante	Nb de préparations
•	Enduit gris en vrac hétérogène	META le 13/03/2017	Amiante non détecté		1

Validé par : Florent LE MASSON - Analyste

Joseph ...



Tél: 02.99.35.41.41 Fax: 02.99.35.41.42 www.itga.fr



L'accréditation du COFRAC atteste de la compétence des laboratoires pour les seuls essais couverts par l'accréditation qui sont identifiés par le symbole :

# RAPPORT D'ESSAI N° IT071703-18515 EN DATE DU 14/03/2017 RECHERCHE ET IDENTIFICATION D'AMIANTE SUR UN PRELEVEMENT DE MATERIAU

Ce rapport d'essai ne concerne que les échantillons soumis à l'analyse.

Client:

AC ENVIRONNEMENT M. David JOUSSELIN 64 rue Clément Ader 42153 RIORGES

### Prélèvement:

Commande ITGA : IT0717-19464 Echantillon ITGA : IT071703-18515 Reçu au laboratoire le : 28/02/2017

### Réf. Client:

Commande	002HD001381
Dossier client	_0015200002_
	L ANGELLERIE 1 - 53100 MAYENNE
	Bâtiment composé de 1 cage et de 3 étages
Echantillon 002HD001381012 / Revêtement de sol / Revêtement de sol / Chappe maigre (base ciment) / Vol 5	
	(PC R+1)
Description ITGA	Matériau gris en vrac hétérogène / Peinture en faible quantité

### **Préparation:**

Effectuée de façon à être représentative de l'échantillon

- pour une analyse au Microscope Electronique à Transmission Analytique (META) : broyage mécanique, récupération de poussières sur grille de microscope électronique (méthode interne IT 085 ou IT 286)

### **Technique Analytique:**

- Microscope Electronique à Transmission Analytique (parties pertinentes de la norme NF X 43-050)

## Résultat :

Fraction Analysée		Technique analytique et date d'analyse	Résultat	Type d'amiante	Nb de préparations
•	Matériau gris en vrac hétérogène + peinture en faible quantité	META le 13/03/2017	Amiante non détecté		1

Validé par : Florent LE MASSON - Analyste

Joseph ...



Tél: 02.99.35.41.41 Fax: 02.99.35.41.42 www.itga.fr



L'accréditation du COFRAC atteste de la compétence des laboratoires pour les seuls essais couverts par l'accréditation qui sont identifiés par le symbole :

## RAPPORT D'ESSAI N° IT071703-18516 EN DATE DU 14/03/2017 RECHERCHE ET IDENTIFICATION D'AMIANTE SUR UN PRELEVEMENT DE MATERIAU

Ce rapport d'essai ne concerne que les échantillons soumis à l'analyse.

Client:

AC ENVIRONNEMENT M. David JOUSSELIN 64 rue Clément Ader 42153 RIORGES

### Prélèvement:

Commande ITGA: IT0717-19464 Echantillon ITGA: IT071703-18516 Reçu au laboratoire le: 28/02/2017

### Réf. Client:

Commande	002HD001381
Dossier client	_0015200002_
	L ANGELLERIE 1 - 53100 MAYENNE
	Bâtiment composé de 1 cage et de 3 étages
Echantillon	002HD001381013 / Revêtement de sol / Revêtement de sol et plafond / Rebouchage platre autour de
	conduits / Vol 6
	(local VO 1)
Description ITGA	Matériau plâtreux blanc en vrac / Peinture en faible quantité

## **Préparation:**

Effectuée de façon à être représentative de l'échantillon

- pour une analyse au Microscope Electronique à Transmission Analytique (META) : broyage mécanique, récupération de poussières sur grille de microscope électronique (méthode interne IT 085 ou IT 286)

## **Technique Analytique:**

- Microscope Electronique à Transmission Analytique (parties pertinentes de la norme NF X 43-050)

### Résultat:

	Fraction Analysée	Technique analytique et date d'analyse	Résultat	Type d'amiante	Nb de préparations
•	Matériau plâtreux blanc en vrac + peinture en faible quantité non séparable	META le 13/03/2017	Amiante non détecté		2

Validé par : Florent LE MASSON - Analyste

La reproduction de ce rapport d'essai n'est autorisée que sous sa forme intégrale ; ce rapport ne doit pas être reproduit partiellement sans l'approbation du laboratoire.

Sauf demande particulière et écrite du client, les échantillons sont conservés pendant 6 mois et les rapports pendant 2 ans.



Tél: 02.99.35.41.41 Fax: 02.99.35.41.42 www.itga.fr



L'accréditation du COFRAC atteste de la compétence des laboratoires pour les seuls essais couverts par l'accréditation qui sont identifiés par le symbole :

# RAPPORT D'ESSAI N° IT071703-18517 EN DATE DU 14/03/2017 RECHERCHE ET IDENTIFICATION D'AMIANTE SUR UN PRELEVEMENT DE MATERIAU

Ce rapport d'essai ne concerne que les échantillons soumis à l'analyse.

Client:

AC ENVIRONNEMENT M. David JOUSSELIN 64 rue Clément Ader 42153 RIORGES

### Prélèvement:

Commande ITGA : IT0717-19464 Echantillon ITGA : IT071703-18517 Reçu au laboratoire le : 28/02/2017

### Réf. Client:

Commande	002HD001381
Dossier client	_0015200002_
	L ANGELLERIE 1 - 53100 MAYENNE
	Bâtiment composé de 1 cage et de 3 étages
Echantillon 002HD001381014 / Revêtement de sol / Revêtement de sol / Ragréage / Vol 5	
	(PC R+1)
Description ITGA	Colle polymère jaune en faible quantité / Ragréage gris

### **Préparation:**

Effectuée de façon à être représentative de l'échantillon

- pour une analyse au Microscope Electronique à Transmission Analytique (META) : broyage mécanique, récupération de poussières sur grille de microscope électronique (méthode interne IT 085 ou IT 286)

### **Technique Analytique:**

- Microscope Electronique à Transmission Analytique (parties pertinentes de la norme NF X 43-050)

## Résultat :

Fraction Analysée		Technique analytique et date d'analyse	Résultat	Type d'amiante	Nb de préparations
•	Colle polymère jaune en faible quantité + ragréage gris	META le 13/03/2017	Amiante non détecté		1

Validé par : Florent LE MASSON - Analyste




Tél: 02.99.35.41.41 Fax: 02.99.35.41.42 www.itga.fr



L'accréditation du COFRAC atteste de la compétence des laboratoires pour les seuls essais couverts par l'accréditation qui sont identifiés par le symbole :

## RAPPORT D'ESSAI N° IT071703-18518 EN DATE DU 14/03/2017 RECHERCHE ET IDENTIFICATION D'AMIANTE SUR UN PRELEVEMENT DE MATERIAU

Ce rapport d'essai ne concerne que les échantillons soumis à l'analyse.

Client:

AC ENVIRONNEMENT M. David JOUSSELIN 64 rue Clément Ader 42153 RIORGES

### Prélèvement:

Commande ITGA : IT0717-19464 Echantillon ITGA : IT071703-18518 Reçu au laboratoire le : 28/02/2017

### Réf. Client:

Commande	002HD001381
Dossier client	_0015200002_ L ANGELLERIE 1 - 53100 MAYENNE
	Bâtiment composé de 1 cage et de 3 étages
Echantillon	002HD001381015 / Plafond et faux-plafonds / Plafonds / Enduit plâtre + peinture blanche / Vol 5
	(PC R+1)
Description ITGA	Enduit plâtreux blanc en vrac / Peintures multiples

### **Préparation:**

Effectuée de façon à être représentative de l'échantillon

- pour une analyse au Microscope Electronique à Transmission Analytique (META) : broyage mécanique, récupération de poussières sur grille de microscope électronique (méthode interne IT 085 ou IT 286)

### **Technique Analytique:**

- Microscope Electronique à Transmission Analytique (parties pertinentes de la norme NF X 43-050)

## Résultat :

Fraction Analysée		Technique analytique et date d'analyse	· · · · I Resultat		Nb de préparations
•	Enduit plâtreux blanc en vrac + peintures multiples	META le 13/03/2017	Amiante non détecté		2

Validé par : Florent LE MASSON - Analyste

Joseph ...



Tél: 02.99.35.41.41 Fax: 02.99.35.41.42 www.itga.fr



L'accréditation du COFRAC atteste de la compétence des laboratoires pour les seuls essais couverts par l'accréditation qui sont identifiés par le symbole :

## RAPPORT D'ESSAI N° IT071703-18519 EN DATE DU 14/03/2017 RECHERCHE ET IDENTIFICATION D'AMIANTE SUR UN PRELEVEMENT DE MATERIAU

Ce rapport d'essai ne concerne que les échantillons soumis à l'analyse.

Client:

AC ENVIRONNEMENT M. David JOUSSELIN 64 rue Clément Ader 42153 RIORGES

### Prélèvement:

Commande ITGA : IT0717-19464 Echantillon ITGA : IT071703-18519 Reçu au laboratoire le : 28/02/2017

### Réf. Client:

Commande	002HD001381	
Dossier client	_0015200002_	
L ANGELLERIE 1 - 53100 MAYENNE		
Bâtiment composé de 1 cage et de 3 étages		
Echantillon	002HD001381016 / Parois verticales intérieures et enduits / Murs et cloisons / Enduit plâtre / Vol 6	
	(local VO 1)	
Description ITGA	Enduit plâtreux blanc en vrac / Peinture / Matériau rouge	

### **Préparation:**

Effectuée de façon à être représentative de l'échantillon

- pour une analyse au Microscope Electronique à Transmission Analytique (META) : broyage mécanique, récupération de poussières sur grille de microscope électronique (méthode interne IT 085 ou IT 286)

### **Technique Analytique:**

- Microscope Electronique à Transmission Analytique (parties pertinentes de la norme NF X 43-050)

## Résultat :

	Fraction Analysée	Technique analytique et date d'analyse	Résultat	Type d'amiante	Nb de préparations
•	Enduit plâtreux blanc en vrac + peinture + matériau rouge	META le 14/03/2017	Amiante non détecté		2

Validé par : Florent LE MASSON - Analyste




Tél: 02.99.35.41.41 Fax: 02.99.35.41.42 www.itga.fr



L'accréditation du COFRAC atteste de la compétence des laboratoires pour les seuls essais couverts par l'accréditation qui sont identifiés par le symbole :

## RAPPORT D'ESSAI N° IT071703-18520 EN DATE DU 14/03/2017 RECHERCHE ET IDENTIFICATION D'AMIANTE SUR UN PRELEVEMENT DE MATERIAU

Ce rapport d'essai ne concerne que les échantillons soumis à l'analyse.

Client:

AC ENVIRONNEMENT M. David JOUSSELIN 64 rue Clément Ader 42153 RIORGES

### Prélèvement:

Commande ITGA : IT0717-19464 Echantillon ITGA : IT071703-18520 Reçu au laboratoire le : 28/02/2017

### Réf. Client:

Commande	002HD001381	
Dossier client	_0015200002_	
	L ANGELLERIE 1 - 53100 MAYENNE	
	Bâtiment composé de 1 cage et de 3 étages	
Echantillon 002HD001381017 / Revêtement de sol / Revêtement de sol / Chappe maigre (base ciment) / Vol 6		
	(local VO 1)	
Description ITGA	Matériau compact gris hétérogène	

### **Préparation:**

Effectuée de façon à être représentative de l'échantillon

- pour une analyse au Microscope Electronique à Transmission Analytique (META) : broyage mécanique, récupération de poussières sur grille de microscope électronique (méthode interne IT 085 ou IT 286)

### **Technique Analytique:**

- Microscope Electronique à Transmission Analytique (parties pertinentes de la norme NF X 43-050)

## Résultat :

	Fraction Analysée	Technique analytique et date d'analyse	Résultat	Type d'amiante	Nb de préparations
•	Matériau compact gris hétérogène	META le 13/03/2017	Amiante non détecté		1

Validé par : Florent LE MASSON - Analyste

Joseph ...



Tél: 02.99.35.41.41 Fax: 02.99.35.41.42 www.itga.fr



L'accréditation du COFRAC atteste de la compétence des laboratoires pour les seuls essais couverts par l'accréditation qui sont identifiés par le symbole :

## RAPPORT D'ESSAI N° IT071703-18521 EN DATE DU 14/03/2017 RECHERCHE ET IDENTIFICATION D'AMIANTE SUR UN PRELEVEMENT DE MATERIAU

Ce rapport d'essai ne concerne que les échantillons soumis à l'analyse.

### Client:

AC ENVIRONNEMENT M. David JOUSSELIN 64 rue Clément Ader 42153 RIORGES

### Prélèvement:

Commande ITGA : IT0717-19464 Echantillon ITGA : IT071703-18521 Reçu au laboratoire le : 28/02/2017

### Réf. Client:

Commande	002HD001381
Dossier client	_0015200002_ L ANGELLERIE 1 - 53100 MAYENNE Bâtiment composé de 1 cage et de 3 étages
Echantillon	002HD001381018 / Façades / Murs / Enduits projetés gris avec peinture grise clair (soubassement) / Vol 16 (Façade avant)
Description ITGA	Enduit gris en vrac hétérogène / Peinture

### **Préparation:**

Effectuée de façon à être représentative de l'échantillon

- pour une analyse au Microscope Electronique à Transmission Analytique (META) : broyage mécanique, récupération de poussières sur grille de microscope électronique (méthode interne IT 085 ou IT 286)

### **Technique Analytique:**

- Microscope Electronique à Transmission Analytique (parties pertinentes de la norme NF X 43-050)

## Résultat :

Fraction Analysée		Technique analytique et date d'analyse	Résultat	Type d'amiante	Nb de préparations
•	Enduit gris en vrac hétérogène + peinture	META le 10/03/2017	Amiante non détecté		1

Validé par : Florent LE MASSON - Analyste

Joseph ...



Tél: 02.99.35.41.41 Fax: 02.99.35.41.42 www.itga.fr



L'accréditation du COFRAC atteste de la compétence des laboratoires pour les seuls essais couverts par l'accréditation qui sont identifiés par le symbole :

# RAPPORT D'ESSAI N° IT071703-18522 EN DATE DU 14/03/2017 RECHERCHE ET IDENTIFICATION D'AMIANTE SUR UN PRELEVEMENT DE MATERIAU

Ce rapport d'essai ne concerne que les échantillons soumis à l'analyse.

Client:

AC ENVIRONNEMENT M. David JOUSSELIN 64 rue Clément Ader 42153 RIORGES

### Prélèvement:

Commande ITGA : IT0717-19464 Echantillon ITGA : IT071703-18522 Reçu au laboratoire le : 28/02/2017

### Réf. Client:

Commande	002HD001381		
Dossier client	_0015200002_		
	L ANGELLERIE 1 - 53100 MAYENNE		
	Bâtiment composé de 1 cage et de 3 étages		
Echantillon	002HD001381019 / Façades / Murs / Enduits projetés gris avec peinture grise foncée / Vol 16		
	(Façade avant)		
Description ITGA	Enduit gris en vrac hétérogène / Peinture		

### **Préparation:**

Effectuée de façon à être représentative de l'échantillon

- pour une analyse au Microscope Electronique à Transmission Analytique (META) : broyage mécanique, récupération de poussières sur grille de microscope électronique (méthode interne IT 085 ou IT 286)

## **Technique Analytique:**

- Microscope Electronique à Transmission Analytique (parties pertinentes de la norme NF X 43-050)

### Résultat:

Fraction Analysée	Technique analytique et date d'analyse	Résultat	Type d'amiante	Nb de préparations
Enduit gris en vrac hétérogène + peinture	META le 10/03/2017	Amiante non détecté		1

Validé par : Florent LE MASSON - Analyste

Joseph ...



Tél: 02.99.35.41.41 Fax: 02.99.35.41.42 www.itga.fr



L'accréditation du COFRAC atteste de la compétence des laboratoires pour les seuls essais couverts par l'accréditation qui sont identifiés par le symbole :

## RAPPORT D'ESSAI N° IT071703-18523 EN DATE DU 14/03/2017 RECHERCHE ET IDENTIFICATION D'AMIANTE SUR UN PRELEVEMENT DE MATERIAU

Ce rapport d'essai ne concerne que les échantillons soumis à l'analyse.

Client:

AC ENVIRONNEMENT M. David JOUSSELIN 64 rue Clément Ader 42153 RIORGES

### Prélèvement:

Commande ITGA : IT0717-19464 Echantillon ITGA : IT071703-18523 Reçu au laboratoire le : 28/02/2017

### Réf. Client:

Commande	002HD001381	
Dossier client	_0015200002_	
	L ANGELLERIE 1 - 53100 MAYENNE	
	Bâtiment composé de 1 cage et de 3 étages	
Echantillon 002HD001381020 / Façades / Murs / Enduits projetés / Vol 19		
	(Façade gauche)	
Description ITGA	Enduit gris en faible quantité en vrac / Peintures multiples	

### **Préparation:**

Effectuée de façon à être représentative de l'échantillon

- pour une analyse au Microscope Electronique à Transmission Analytique (META) : broyage mécanique, récupération de poussières sur grille de microscope électronique (méthode interne IT 085 ou IT 286)

## **Technique Analytique:**

- Microscope Electronique à Transmission Analytique (parties pertinentes de la norme NF X 43-050)

### Résultat:

	Fraction Analysée	Technique analytique et date d'analyse	Résultat	Type d'amiante	Nb de préparations
•	Enduit gris en faible quantité en vrac + peintures multiples	META le 10/03/2017	Amiante non détecté		1

Validé par : Florent LE MASSON - Analyste

Joseph ...

Page 1 / 1



Tél: 02.99.35.41.41 Fax: 02.99.35.41.42 www.itga.fr



L'accréditation du COFRAC atteste de la compétence des laboratoires pour les seuls essais couverts par l'accréditation qui sont identifiés par le symbole :

# RAPPORT D'ESSAI N° IT071703-18524 EN DATE DU 14/03/2017 RECHERCHE ET IDENTIFICATION D'AMIANTE SUR UN PRELEVEMENT DE MATERIAU

Ce rapport d'essai ne concerne que les échantillons soumis à l'analyse.

Client:

AC ENVIRONNEMENT M. David JOUSSELIN 64 rue Clément Ader 42153 RIORGES

### Prélèvement:

Commande ITGA : IT0717-19464 Echantillon ITGA : IT071703-18524 Reçu au laboratoire le : 28/02/2017

### Réf. Client:

Commande	002HD001381	
Dossier client	_0015200002_ L ANGELLERIE 1 - 53100 MAYENNE	
Bâtiment composé de 1 cage et de 3 étages		
Echantillon	002HD001381021 / Façades / Murs / enduit + peinture balcon / Vol 17 (Façade droite)	
Description ITGA	Enduit gris en vrac hétérogène avec fibres / Peintures multiples	

### **Préparation:**

Effectuée de façon à être représentative de l'échantillon

- pour une analyse au Microscope Electronique à Transmission Analytique (META) : broyage mécanique, récupération de poussières sur grille de microscope électronique (méthode interne IT 085 ou IT 286)

## **Technique Analytique:**

- Microscope Electronique à Transmission Analytique (parties pertinentes de la norme NF X 43-050)

### Résultat:

Fraction Analysée		Technique analytique et date d'analyse	Résultat	Type d'amiante	Nb de préparations
•	Enduit gris en vrac hétérogène avec fibres + peintures multiples	META le 13/03/2017	Amiante non détecté		1

Validé par : Florent LE MASSON - Analyste

Joseph ...

La reproduction de ce rapport d'essai n'est autorisée que sous sa forme intégrale ; ce rapport ne doit pas être reproduit partiellement sans l'approbation du laboratoire.

DTA 164 rev 12 - 90 / 91 - Page 1/1



Tél: 02.99.35.41.41 Fax: 02.99.35.41.42 www.itga.fr



L'accréditation du COFRAC atteste de la compétence des laboratoires pour les seuls essais couverts par l'accréditation qui sont identifiés par le symbole :

# RAPPORT D'ESSAI N° IT071703-18525 EN DATE DU 14/03/2017 RECHERCHE ET IDENTIFICATION D'AMIANTE SUR UN PRELEVEMENT DE MATERIAU

Ce rapport d'essai ne concerne que les échantillons soumis à l'analyse.

Client:

AC ENVIRONNEMENT M. David JOUSSELIN 64 rue Clément Ader 42153 RIORGES

### Prélèvement:

Commande ITGA: IT0717-19464 Echantillon ITGA: IT071703-18525 Reçu au laboratoire le: 28/02/2017

### Réf. Client:

Commande	002HD001381
Dossier client	_0015200002_
	L ANGELLERIE 1 - 53100 MAYENNE
	Bâtiment composé de 1 cage et de 3 étages
Echantillon	002HD001381022 / Façades / Murs / Joint étanchéité SAS entrée (entre 2 murs) / Vol 16
	(Façade avant)
Description ITGA	Matériau gris en vrac / Matériau souple blanc en faible quantité / Peintures multiples

### **Préparation:**

Effectuée de façon à être représentative de l'échantillon

- pour une analyse au Microscope Electronique à Transmission Analytique (META) : broyage mécanique, récupération de poussières sur grille de microscope électronique (méthode interne IT 085 ou IT 286)

## **Technique Analytique:**

- Microscope Electronique à Transmission Analytique (parties pertinentes de la norme NF X 43-050)

### Résultat:

Fraction Analysée		Technique analytique et date d'analyse	Résultat	Type d'amiante	Nb de préparations
•	Matériau gris en vrac + matériau souple blanc en faible quantité + peintures multiples	META le 10/03/2017	Amiante non détecté		1

Validé par : Florent LE MASSON - Analyste

Page 1 / 1