

Rapport de mission de repérage des matériaux et produits contenant de l'amiante avant travaux

Examen réalisé conformément à l'application du décret n°2011-629 du 3 juin 2011 modifiant le Code du travail relatif à la protection contre les risques sanitaires liés à une exposition à l'amiante dans les immeubles bâtis, à l'arrêté du 26 juin 2013 relatif au repérage des matériaux et produits de la liste C contenant de l'amiante et au contenu du rapport de repérage, à la norme NF 46-020 et ses annexes.

Adresse du bien

Adresse : PAUL BIGEON

CP - Ville : 53230 COSSE LE VIVIEN

 Référence client :
 0030400001

 Date du repérage :
 27/04/2016

Désignation : Bâtiment composé de 1 cage et de 2 étages



Présence d'amiante Oui

Présence de pièce(s) non visitée(s)

Oui

Le présent rapport ne peut être reproduit que dans son intégralité et doit être transmis à toute personne physique ou morale appelée à concevoir ou réaliser les travaux.









Sommaire

Rapport	Annexes
- Renseignements administratifs	Annexe : Mesurage des zones amiantées
A - Désignation de l'immeuble	Annexe : Plans
B - Propiétaire / Donneur d'ordre	Annexe : Reportage photographique
C - Opérateur de repérage	Annexe : Prélevements et analyses
D - Personne autorisant l'émission du rapport	,
E - Pièces visitées	
- Etude Préalable	
F - Descriptif des travaux envisagés	
G - Périmètre du bâtiment concerné	
H - Objectif de la mission	
I - Document(s) mis à disposition	
J - Périmètre et programme de repérage	
K - Motifs de réduction ou d'augmentation du	
nombre de prélèvements	
L - Adjonction(s) ou exclusion(s)	
M - Conditions existantes	
Conditions de repérage	
N - Modalités de repérage	
O - Moyens d'investigation	
Conclusions	
P - Conclusion(s) du présent rapport de repérage	
Q - Réserves / Commentaires	
R - Locaux ou partie de locaux non visités	
Grille de résultats du repérage	

Renseignements administratifs

Α	Design	ation de l'immeuble	В	Propriétaire / Doni	eur d'ordre			
Adresse :	Adresse : PAUL BIGEON 53230 COSSE LE VIVIEN		<u>Propriétaire</u> : HABITAT	O.P.H. MAYENNE	<u>Donneur d'ordre</u> : O.P.H. MAYENNE HABITAT			
Référence client : Désignation :		_0030400001_ Bâtiment composé de 1 cage et de 2 étages		RUE AUGUSTE CS 62039 53020 EX 9	Adresse: 10 RUE AUGUSTE BEUNEUX - CS 62039 53020 LAVAL CEDEX 9			
Date de cons	struction:							









C Opérateur de repérage

Compagnie & Siret : AC Environnement (N° 441355914)

Nom: JOUSSELIN David

Accompagnateur : Néant ()
Date de repérage 27/04/2016

Le présent rapport est établi par une personne dont les compétences sont certifiées par ICERT CERTIFICATION Parc Edonia – Bat G – rue de la Terre

Numéro attestation : CPDI3391 V2 Délivré le : 03/04/2015 norme NF 46-020

D

Nom:

Date du rapport : 24/05/2016 A Riorges, le 24/05/2016

MORA Denis

Personne autorisant l'émission du rapport conformément à la

Assurance : QBE Insurance 031 0004725 (Date de validité : 01/01/2018)

E Pièces visitées

Liste des locaux visités :

Sous sol - Vol 1 (accès caves)

PC RDC + Etage - Vol 4 (PC R+1)

Combles VMC - Vol 6 (combles)

Toiture - Vol 8 (toiture garage)

Façade avant - Vol 10 (Façade avant)

Façade arrière - Vol 12 (Façade arrière)

Pignon droit garage - Vol 14 (Pignon droit garage)

Façade avant garage - Vol 16 (Façade avant garage)

PC RDC + Etage - Vol 3 (PC RDC)

PC RDC + Etage - Vol 5 (PC R+2)

Toiture - Vol 7 (toiture batiment)

Plan de masse - Vol 9 (Plan de masse)

Pignon droit - Vol 11 (Pignon droit)

Pignon gauche - Vol 13 (Façade arrière)

Façade arrière garage - Vol 15 (Façade arrière garage)





Etude préalable


Repérage exhaustif de l'ensemble des matériaux susceptible de contenir de l'amiante dans les parties communes du bâtiment.

G	Périmètre du bâtiment concerné	H Objectif de la mission					
Ensemble du	batiment.	contenant de	a pour objectif d'identifier et localiser les matériaux et produits l'amiante incorporés ou faisant indissociablement corps avec u la partie d'immeuble sur lequel des travaux sont programmés.				

Document(s) mis à disposition

Dossier technique amainte - 3/05/266RC1 - AXIOS.EXPERTS - 30/11/2005

J Périmètre et programme de repérage de l'opérateur

Conformément au programme des travaux défini par le donneur d'ordre, nous avons vérifié l'ensemble des composants et matériaux des catégories suivantes conformément à l'annexe A1 de la norme NF 46-020:

Categorie	Plan	Volume	Localisation
Parois verticales intérieures et enduits	Sous sol	Vol 1 (accès caves)	
Plafond et faux-plafonds	Sous sol	Vol 1 (accès caves)	
Revêtement de sol	Sous sol	Vol 1 (accès caves)	
Parois verticales intérieures et enduits	PC RDC + Etage	Vol 3 (PC RDC) - Vol 4 (PC R+1) - Vol 5 (PC R+2)	
Plafond et faux-plafonds	PC RDC + Etage	Vol 3 (PC RDC) - Vol 4 (PC R+1) - Vol 5 (PC R+2)	
Revêtement de mur	PC RDC + Etage	Vol 3 (PC RDC) - Vol 5 (PC R+2)	
Revêtement de sol	PC RDC + Etage	Vol 3 (PC RDC) - Vol 4 (PC R+1) - Vol 5 (PC R+2)	
Toiture et étanchéité	Combles VMC	Vol 6 (combles)	
Toiture et étanchéité	Toiture	Vol 7 (toiture batiment) - Vol 8 (toiture garage)	
Conduits, canalisations et équipements	Plan de masse	Vol 9 (Plan de masse)	
Voies et réseaux divers	Plan de masse	Vol 9 (Plan de masse)	
Conduits, canalisations et équipements	Façade avant	Vol 10 (Façade avant)	
Façades	Façade avant	Vol 10 (Façade avant)	
Façades	Pignon droit	Vol 11 (Pignon droit)	
Conduits, canalisations et équipements	Façade arrière	Vol 12 (Façade arrière)	
Façades	Façade arrière	Vol 12 (Façade arrière)	
Façades	Pignon gauche	Vol 13 (Façade arrière)	

AC Environnement, 64 rue Clément Ader CS 70064 42153 Riorges, SIRET : 441355914 TVA Intracommunautaire : FR03441355914 APE : 7120 Assurée par : QBE Insurance 031 0004725 (Date de validité : 01/01/2018) Tel : 0800400100 Fax : 0825800954









Façades	Pignon droit garage	Vol 14 (Pignon droit garage)	
Façades	Façade arrière garage	Vol 15 (Façade arrière garage)	
Façades	Façade avant garage	Vol 16 (Façade avant garage)	

K

Motif(s) ayant pu conduire à réduire ou augmenter le nombre de prélèvements tel qu'indiqué en Annexe A de la norme NF 46-020 pour chacun des matériaux et produits repérés.

Sans Objet

Adjonction(s) ou exclusion(s) par rapport à la norme NF 46-020

Sans Objet

M

Conditions existantes au moment du prélèvement susceptibles d'influencer l'interprétation des résultats des analyses.

Sans Objet







Conditions de repérage

N Modalités de repérage

Dans un premier temps, l'opérateur de repérage recherche et constate de visu la présence de matériaux et produits qui correspondent aux composants ou parties de composants listés en annexe 1 du présent arrêté et qui sont susceptibles de contenir de l'amiante. S'il a connaissance d'autres produits ou matériaux réputés contenir de l'amiante, il les repère également.

L'inspection des ouvrages doit être exhaustive. Le repérage peut nécessiter des sondages destructifs ou des démontages particuliers. Par exemple, il convient de procéder aux investigations suivantes :

- les plénums doivent être inspectés ;
- les gaines techniques doivent être contrôlées ;
- les cloisons démontables doivent être examinées (têtes, pieds et joints de la cloison, réservations) ;
- les éléments de façade, gaines maçonnées, joints de cloisons devront être sondés ou démontés s'il y a présomption de présence de matériaux contenant de l'amiante

Lorsque, dans des cas très exceptionnels, qui doivent être justifiés, certaines parties d'ouvrages ne sont pas accessibles avant que la démolition / les travaux ne commence(nt), l'opérateur de repérage émet les réserves correspondantes et préconise les investigations complémentaires qui devront être réalisées entre les différentes étapes de la démolition/les travaux.

Il examine de façon exhaustive tous les locaux qui composent le bâtiment. La définition de zones présentant des similitudes d'ouvrage permet d'optimiser les investigations à conduire en réduisant le nombre de prélèvements qui sont transmis pour analyse.

Dans un second temps, et pour chacun des ouvrages ou composants repérés, en fonction des informations dont il dispose et de sa connaissance des matériaux et produits utilisés, il atteste, le cas échéant, de la présence d'amiante. En cas de doute, il détermine les prélèvements et analyses de matériaux nécessaires pour conclure.

Conformément aux prescriptions des articles L.1334-7, R 1334-14, R 1334-27 et R 1334-29 du code de la santé publique, à la norme AFNOR NF X46-020, les analyses des échantillons de ces produits et matériaux sont réalisées par un organisme accrédité.

L'opérateur de repérage veille à la traçabilité des échantillons prélevés : ces échantillons sont repérés de manière que les ouvrages dans lesquels ils ont été prélevés puissent être identifiés.

O Moyens d'investigation

- Contrôler au niveau des blocs prises pour examiner la composition des cloisons
- Dépose des éléments de finition (plinthes, couvre-joints, etc) des cloisons démontables pour examiner les têtes, pieds et joints de ces cloisons

Déterminer les sondages destructifs ou les démontages particuliers permettant d'accèder aux matériaux susceptibles de contenir de l'amiante (élément de façade, gaine maçonnée, joint de cloisons, etc). Dans le cas où le risque de découverte de matériaux et produits friables contenant de l'amiante est probable, les moyens de prévention adéquats devront être mis en oeuvre.

- classement des matériaux et produits selon leurs caractéristiques
- prélèvements pour déterminer par analyse, lorsque les connaissances de l'opérateur de repérage ne lui ont pas permis de conclure, la présence effective d'amiante dans des matériaux et produits susceptibles d'en contenir.
- Identification de l'état de conservation ou de dégradation des matériaux et produits contenant de l'amiante.
- La liste des matériaux et produits suceptibles de contenir de l'amiante à vérifier dans le cadre du diagnostic avant travaux est définie dans l'annexe A de la norme AFNOR 46-020



Travaux





Conclusions

Conclusion du présent rapport de repérage

Dans le cadre de notre mission, il a été repéré des matériaux et produits susceptibles de contenir de l'amiante pour lesquels des sondages et/ou prélèvements doivent être effectués.

Localisation	Materiau	Justification
Vol 3 (PC RDC)	Aluminium double vitrage	Aucun prélèvement réalisé à la demande du client
Vol 4 (PC R+1)	Aluminium double vitrage	Aucun prélèvement réalisé à la demande du client
Vol 5 (PC R+2)	Skydome (désenfumage)	Risque de chute dans escalier (De plus palier escalier très
		encombré)

Dans le cadre de notre mission, il a été repéré des matériaux et produits contenant de l'amiante

Localisation	Catégorie	Composant	Partie de composant	Sur avis / réf prél.
Vol 10 (Façade	Conduits, canalisations et	Conduit eau	Conduit en fibres-ciment	S15
avant)	équipements			
Vol 12 (Façade	Conduits, canalisations et	Conduit eau	Conduit en fibres-ciment	S16
arrière)	équipements			
Vol 8 (toiture garage)	Toiture et étanchéité	Ardoises	Ardoises composites	S20

Réserves / Commentaires

Voir commentaires. - Commentaire n°1 : Le diagnostic amiante a été réalisé en simulant une prestation type démolition afin de repérer l'ensemble des matériaux susceptible de contenir de l'amiante. Cependant le bâtiment n'est pas à démolir. De plus il n'est pas vide de meubles. Des réserves sont émises sur les matériaux non accessibles sans destruction importante ou démontage d'éléments de la construction.

Réserves sur :

R

Les matériaux présents entre les doublages et la maçonnerie, invisibles sans dépose du doublage.

Les sorties de conduits sur les façades extérieures avec caches intérieurs empêchant leur repérage si des sondages destructifs ne sont pas éffectués.

Les matériaux présents dans les plénums, invisibles sans dépose du faux plafond.

Les matériaux présents dans les coffrages verticaux et horizontaux.

Les élèments ponctuels de toiture où une nacelle est nécessaire pour être exhaustif.

Les réseaux et canalisations présents sous et autour du bâtiment et recouverts par d'autres matériaux, (exemple réseau d'évacuation des eaux usées...)

Dans le cadre du diagnostic amiante type « avant démolition » dans les parties communes du bâtiment, certains matériaux susceptibles de contenir de l'amiante n'ont pas fait l'objet de prélèvements à la demande du client :

- Les diverses peintures présentes dans les parties communes (Peinture sur les portes, fenêtres, garde-corps, murs, plafond...)

Commentaire n°2 : La présence de conduit en fibre ciment pour l'évacuation des eaux pluviales et des eaux de la cour derrière le batiment laisser supposer la présence de conduit enterré en amiante ciment autour du batiment.

Locaux ou partie de locaux non visités



Amiante Travaux





Localisation / Désignation	Justification	Remarque
Sous sol - Vol 2 (Local poubelle)	Moyen investigation non mis a disposition	Pas de clef d'accès
Partie commune garage (séchoir) - GARAGE	Moyen investigation non mis a disposition	Cadenas sur porte d'accès

Note: En présence de locaux ou partie de locaux non visités, des investigations complémentaires devront être menées afin d'accéder à ces locaux, pour finaliser ce repérage.



Amiante Travaux





verticales

intérieures et

enduits

Grille de résultats du repérage

					Descriptif de l'act				Laboratoire		Conclusior
Localisation	Categorie	Composant	Partie de composant	Réf action	Description	Précision	Ref photo	Ref prél.	Descriptif	Résultat	
					açade arrière						
Vol 12 (Façade arrière)	Conduits,	Conduit eau	Conduit en	S16	Résalisation d'un	Pénétration	S16 - 1				Présence s
	canalisations		fibres-ciment		sondage	eaux pluviales					jugemer
	et					dans sol					personnel
	équipements										l'opérateur
											repérage
					Descriptif de l'act	ion menée			Laboratoire		Conclusio
Localisation	Categorie	Composant	Partie de composant	Réf action	Description	Précision	Ref photo	Ref prél.	Descriptif	Résultat	Conclusio
				F	açade avant						
Vol 10 (Façade avant)	Conduits, canalisations et équipements	Conduit eau	Conduit en fibres-ciment	S15	Résalisation d'un sondage		S15 - 1				Présence jugemer personnel l'opérateur repérago
					Descriptif de l'act	ion menée			Laboratoire		
Localisation	Categorie	Composant	Partie de composant	Réf action	Description	Précision	Ref photo	Ref prél.	Descriptif	Résultat	Conclusio
				PC	C RDC + Etage						
Vol 3 (PC RDC)	Parois	Menuiseries	Aluminium double	I1			l1 - 1				Aucun
	verticales		vitrage								prélèvem
	intérieures et										réalisé à
	enduits										demande
											client
Vol 4 (PC R+1)	Parois	Menuiseries	Aluminium double	I1			11 - 1				Aucun

AC Environnement, 64 rue Clément Ader CS 70064 42153 Riorges, SIRET : 441355914 TVA Intracommunautaire : FR03441355914 APE : 7120 Assurée par : QBE Insurance 031 0004725 (Date de validité : 01/01/2018) Tel : 0800400100 Fax : 0825800954

vitrage





prélèvement

réalisé à la

demande du client





				Descriptif de l'action menée			Laboratoire			Conclusion	
Localisation	Categorie	Composant	Partie de composant	Réf action	Description	Précision	Ref photo	Ref prél.	Descriptif	Résultat	Conclusion
PC RDC + Etage											
Vol 5 (PC R+2)	Parois verticales intérieures et enduits	Menuiseries	Skydome (désenfumage)	12			12 - 1				Risque de chute dans escalier (De plus palier escalier très encombré)

					Descriptif de l'action	on menée			Laboratoire		Conclusion
Localisation	Categorie	Composant	Partie de composant	Réf action	Description	Précision	Ref photo	Ref prél.	Descriptif	Résultat	Conclusion
				F	Plan de masse						
Vol 9 (Plan de masse)	Conduits, canalisations et équipements	Conduit eau	Conduit en fibres-ciment	S15	Sondage et extension de la zone homogène du sondage S15		S15 - 1				Présence sur jugement personnel de l'opérateur de repérage
Vol 9 (Plan de masse)	Conduits, canalisations et équipements	Conduit eau	Conduit en fibres-ciment	S16	Sondage et extension de la zone homogène du sondage S16	Pénétration eaux pluviales dans sol	S16 - 1				Présence sur jugement personnel de l'opérateur de repérage

				Descriptif de l'action menée			Laboratoire			Conclusion	
Localisation	Categorie	Composant	Partie de composant	Réf action	Description	Précision	Ref photo	Ref prél.	Descriptif	Résultat	Conclusion
					Toiture						
Vol 7 (toiture batiment)	Toiture et étanchéité	Ardoises	Ardoises naturelles	S2							Materiau ne contenant pas d'amiante par nature
Vol 8 (toiture garage)	Toiture et étanchéité	Ardoises	Ardoises naturelles	S2							Materiau ne contenant pas d'amiante par nature

AC Environnement, 64 rue Clément Ader CS 70064 42153 Riorges, SIRET : 441355914 TVA Intracommunautaire : FR03441355914 APE : 7120 Assurée par : QBE Insurance 031 0004725 (Date de validité : 01/01/2018) Tel : 0800400100 Fax : 0825800954








					Descriptif de l'actio	n menée			Laboratoire		Conclusion
Localisation	Categorie	Composant	Partie de composant	Réf action	Description	Précision	Ref photo	Ref prél.	Descriptif	Résultat	Conclusion
					Toiture						
Vol 8 (toiture garage)	Toiture et	Ardoises	Ardoises	S20	Résalisation d'un						Présence sur
	étanchéité		composites		sondage						jugement
											personnel de
											l'opérateur de
											repérage





ANNEXE: Plans de repérage des MPCA

Ref.	Plans	Titre du plan
	Sous sol	Sous sol - Plan de repérage - Actions menées
	PC RDC + Etage	PC RDC + Etage - Plan de repérage - Actions menées
	PC RDC + Etage	PC RDC + Etage - Plan de prélèvements
	PC RDC + Etage	PC RDC + Etage - MPCA Revêtement de mur
	Combles VMC	Combles VMC - Plan de repérage - Actions menées
	Toiture	Toiture - Plan de repérage - Actions menées
	Toiture	Toiture - MPCA Toiture et étanchéité
	Plan de masse	Plan de masse - Plan de repérage - Actions menées
	Plan de masse	Plan de masse - MPCA Conduits, canalisations et équipements
	Façade avant	Façade avant - Plan de repérage - Actions menées
	Façade avant	Façade avant - MPCA Conduits, canalisations et équipements
	Pignon droit	Pignon droit - Plan de repérage - Actions menées
	Façade arrière	Façade arrière - Plan de repérage - Actions menées
	Façade arrière	Façade arrière - MPCA Conduits, canalisations et équipements
	Pignon gauche	Pignon gauche - Plan de repérage - Actions menées
	Façade avant garage	Façade avant garage - Plan de repérage - Actions menées
	Pignon droit garage	Pignon droit garage - Plan de repérage - Actions menées
	Façade arrière garage	Façade arrière garage - Plan de repérage - Actions menées

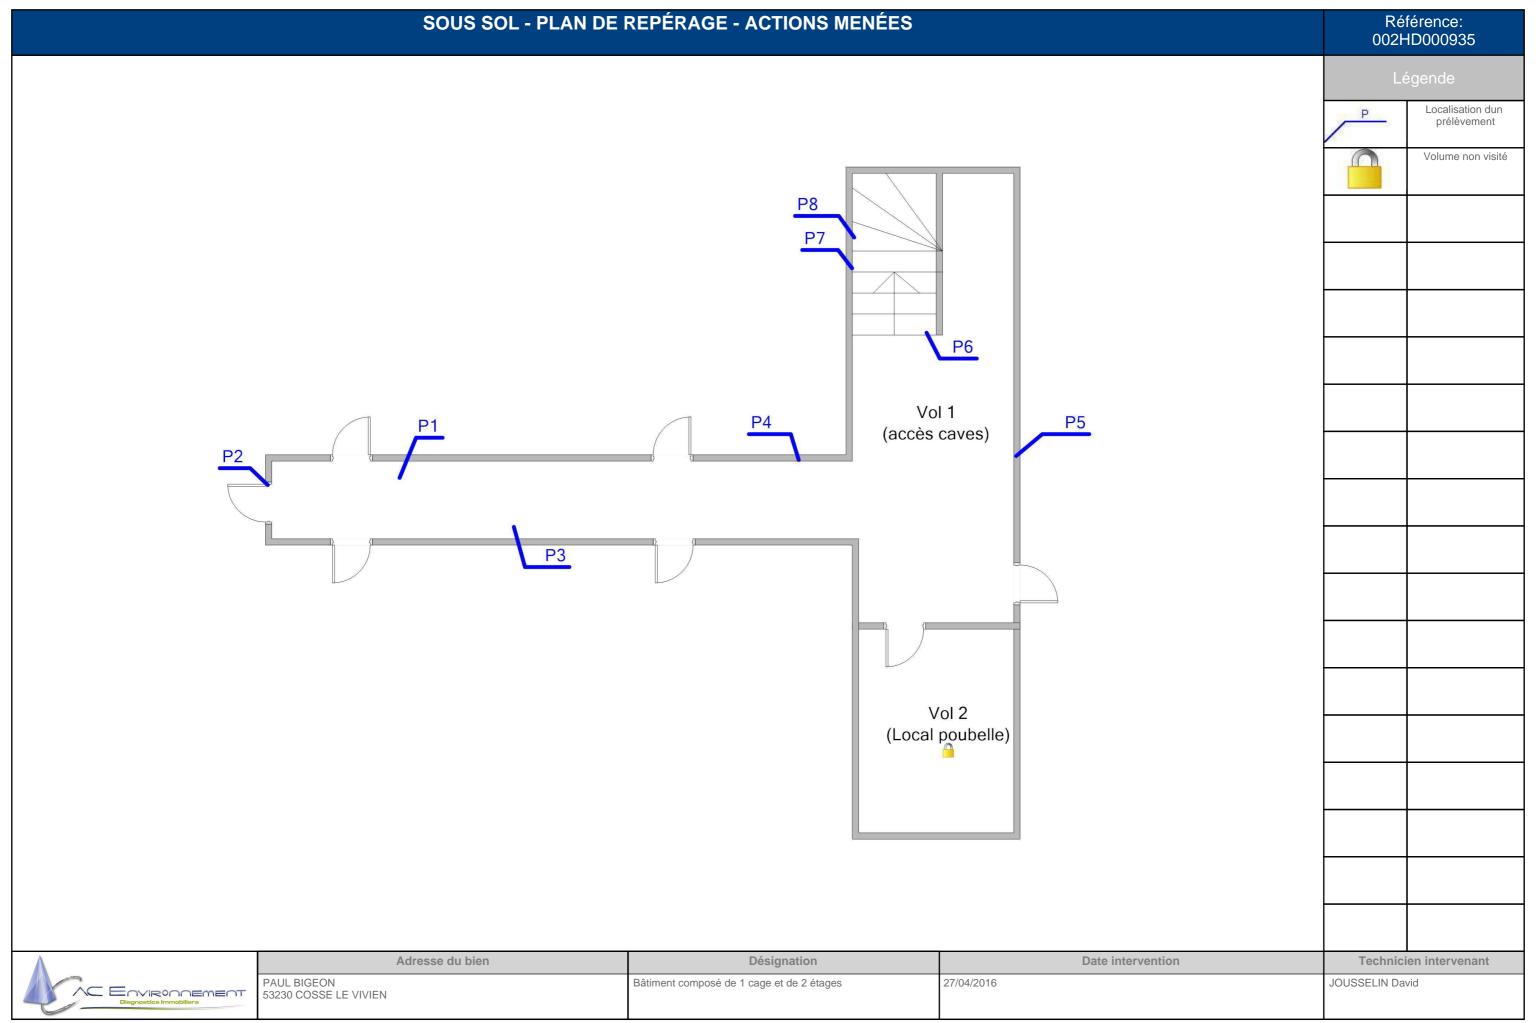



PC RDC + ETAGE - PLAN DE REPÉRAGE - ACTIONS MENÉES Référence: 002HD000935 Localisation dun prélèvement positif Localisation dun P20 P prélèvement P14 Localisation dune impossibilité technique Localisation dun S6 (P14) S sondage négatif S4 (P11) S11 (P17) P22 P17 S3 (P6) Vol 5 (PC R+2) S9 (P16) Vol 4 P25 (PC R+1) P23 P11 S7 (P15) P19 P21 S1 (P23) S12 (P18) P18 S13 (P19) Vol 3 (PC RDC) Adresse du bien Date intervention Désignation **Technicien intervenant** PAUL BIGEON 53230 COSSE LE VIVIEN 27/04/2016 JOUSSELIN David Bâtiment composé de 1 cage et de 2 étages - Environnement

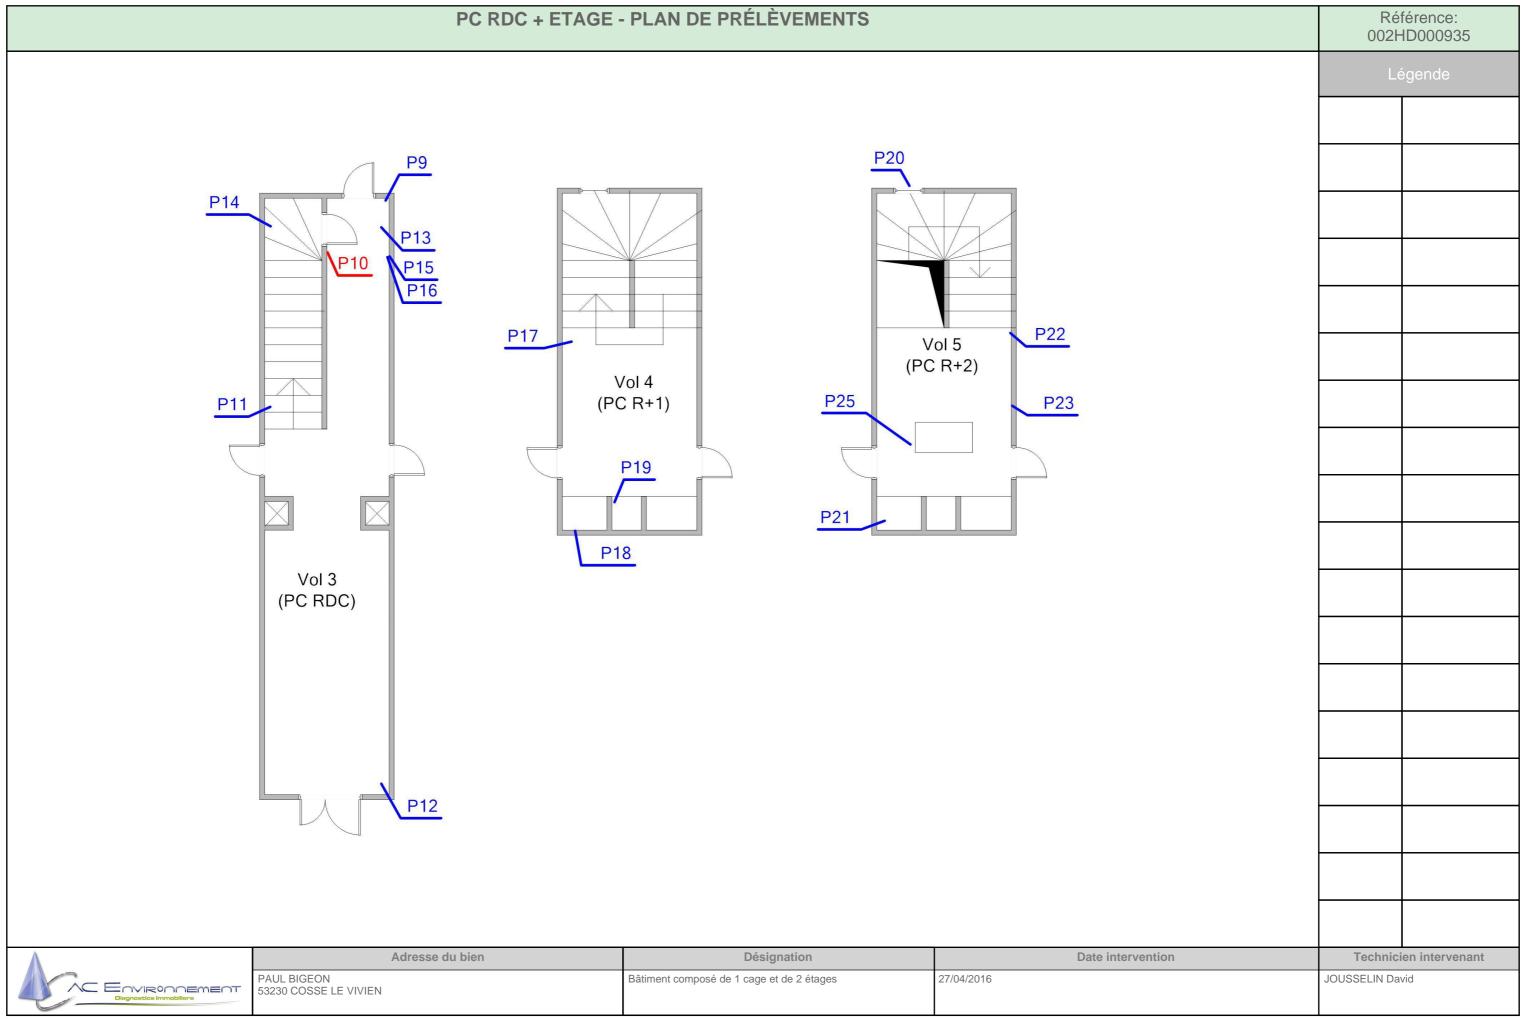


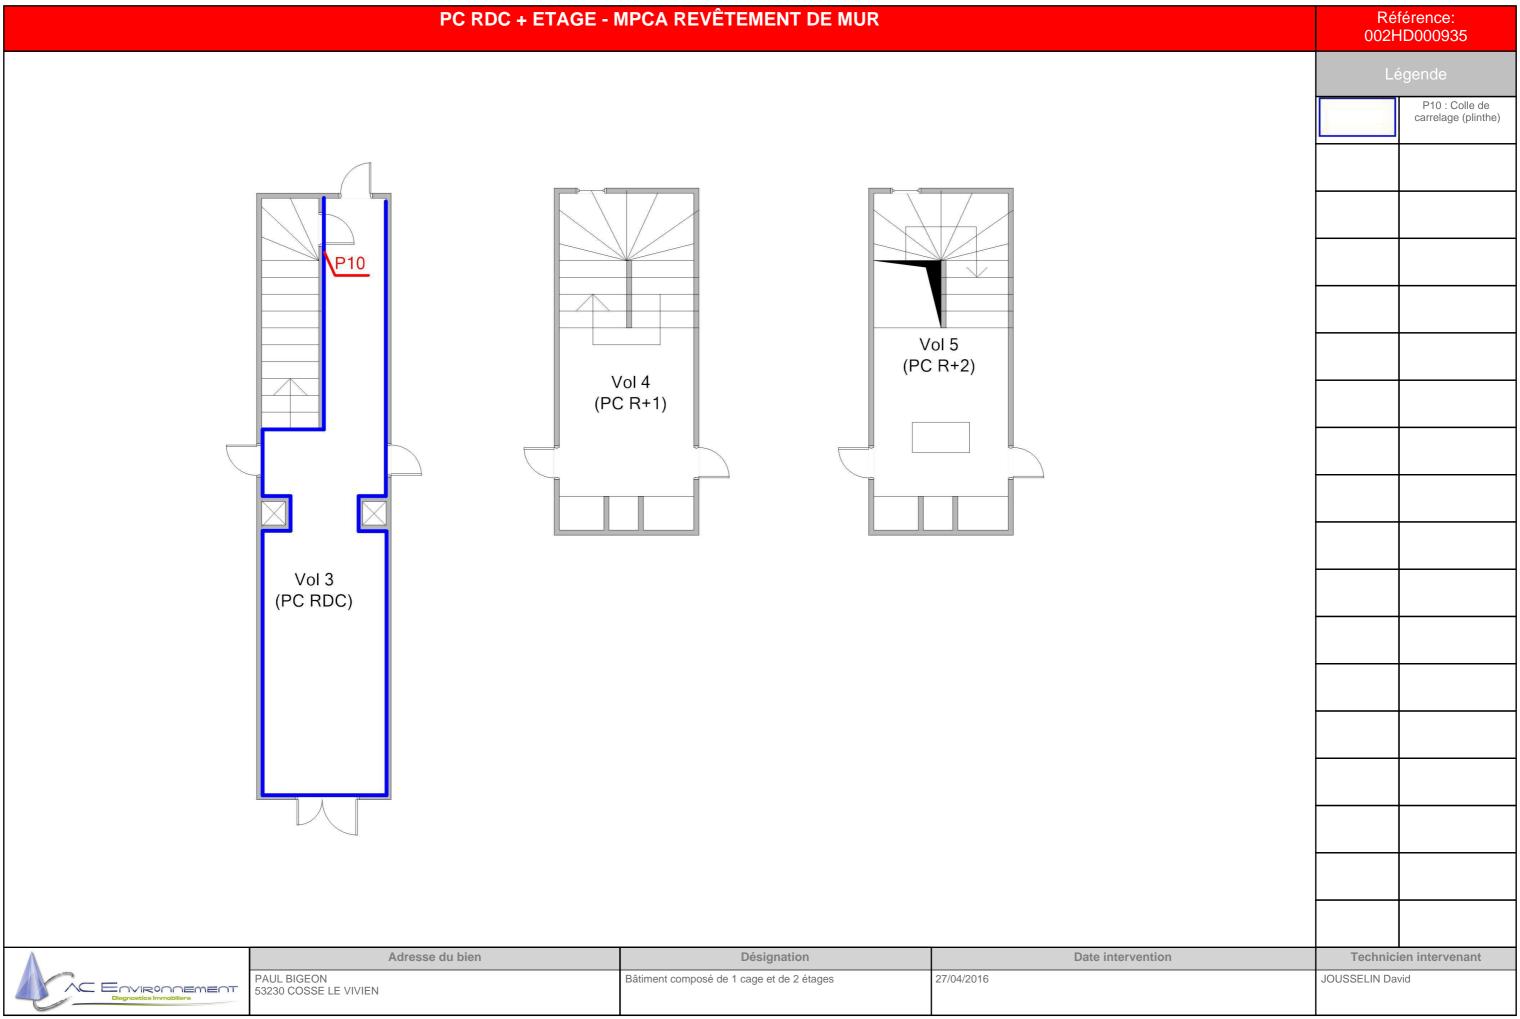


COMBLES VMC - PLAN DE REPÉRAGE - ACTIONS MENÉES	Réf 002H	érence: ID000935
	Lé	gende
	Р	Localisation dun prélèvement
Val 6		
Vol 6 (combles)		
P24		
Adresse du bien Désignation Date intervention PAUL BIGEON Bâtiment composé de 1 cage et de 2 étages 27/04/2016	JOUSSELIN Dav	en intervenant
PAUL BIGEON 53230 COSSE LE VIVIEN Bâtiment composé de 1 cage et de 2 étages 27/04/2016	JOGGGELIN Dav	TM.

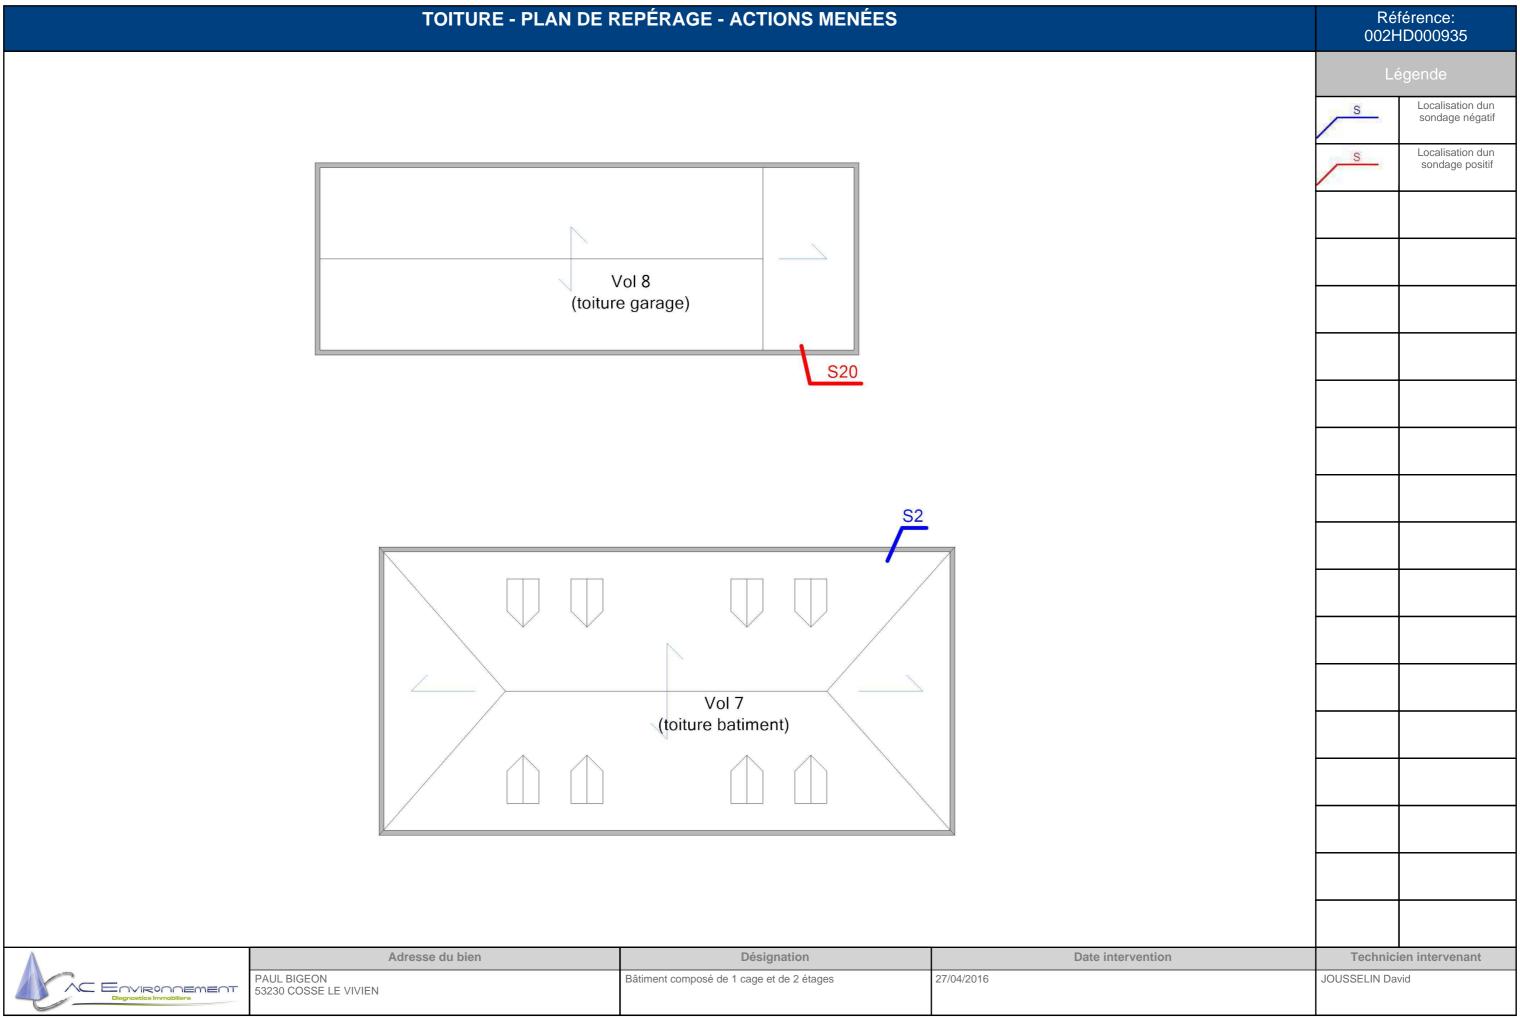

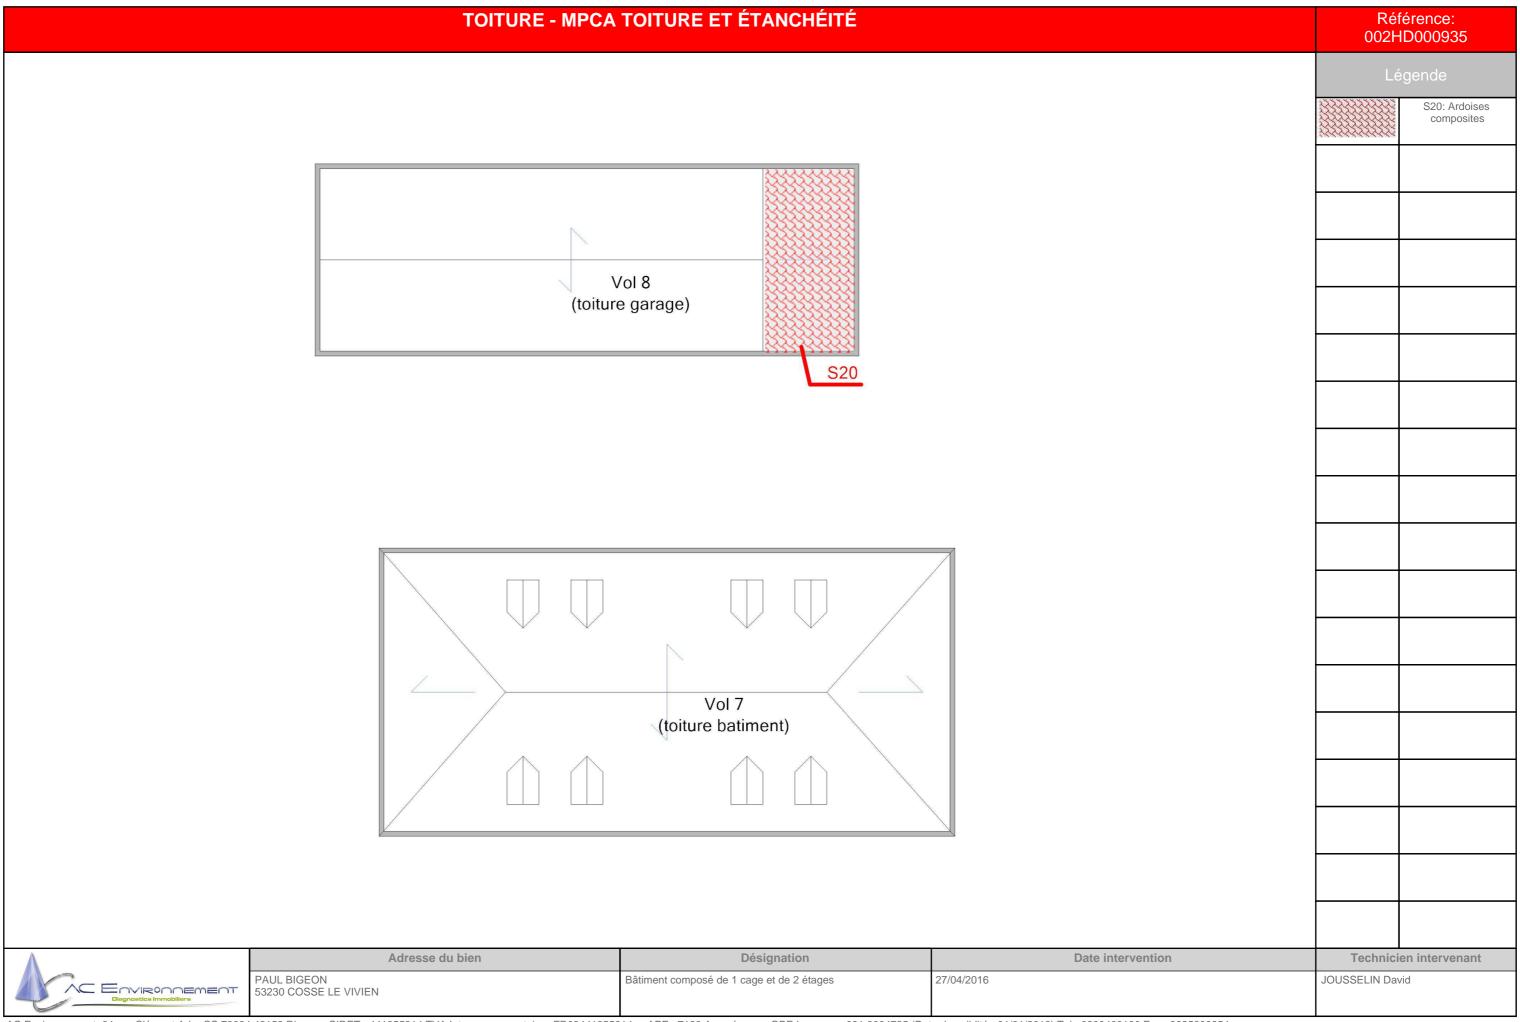

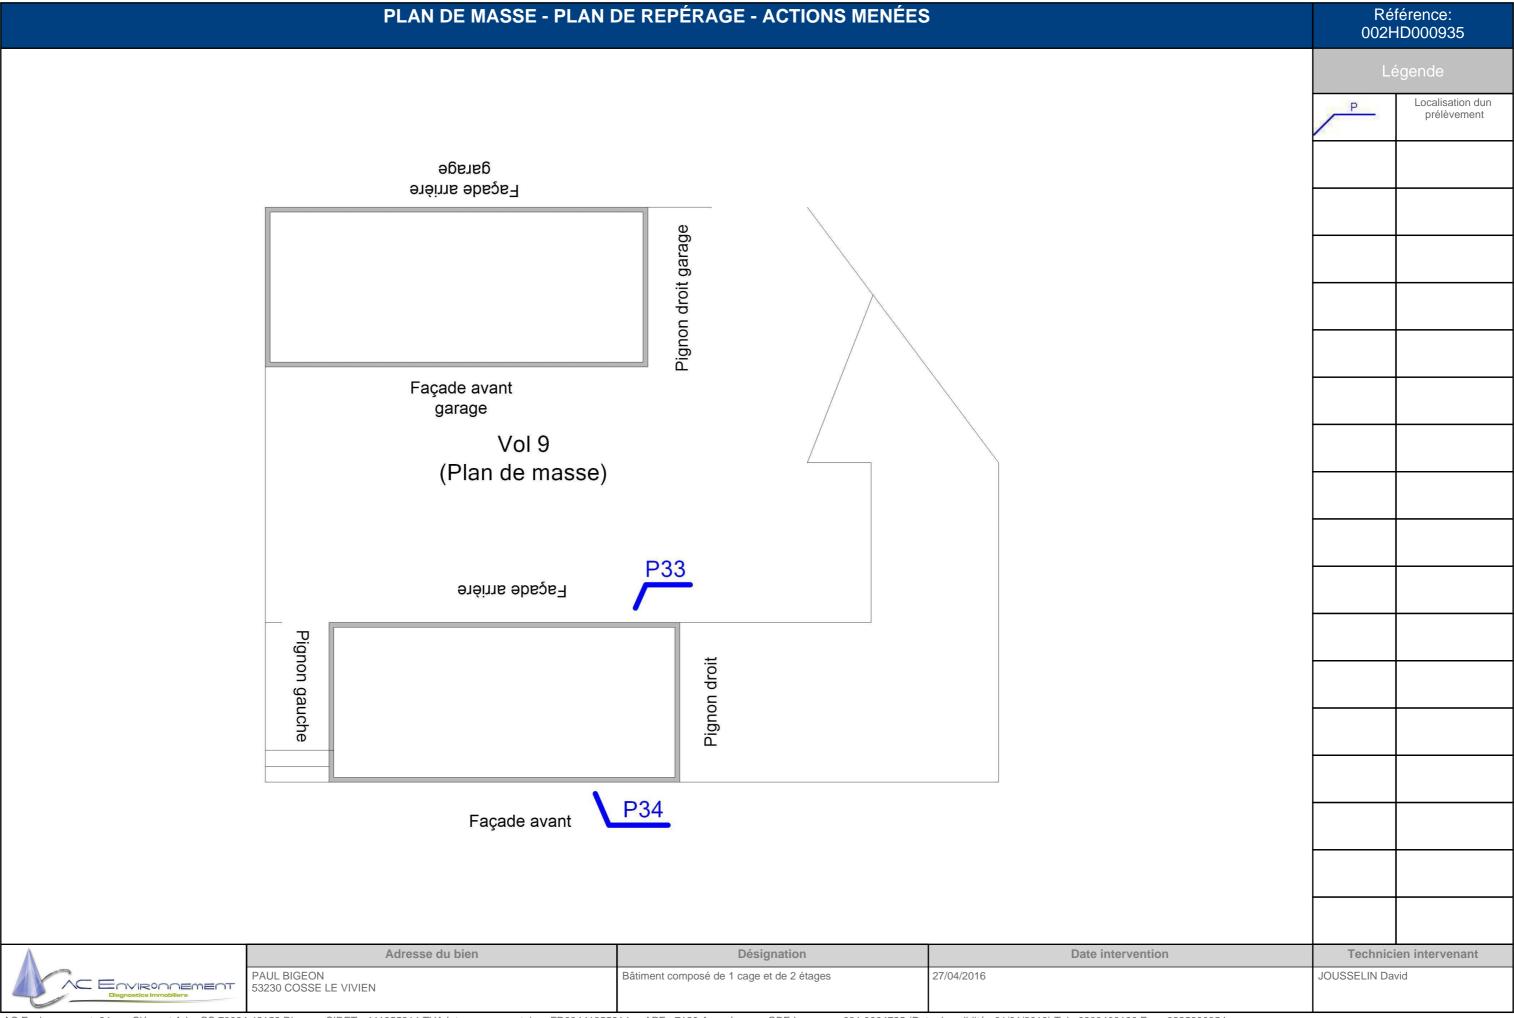

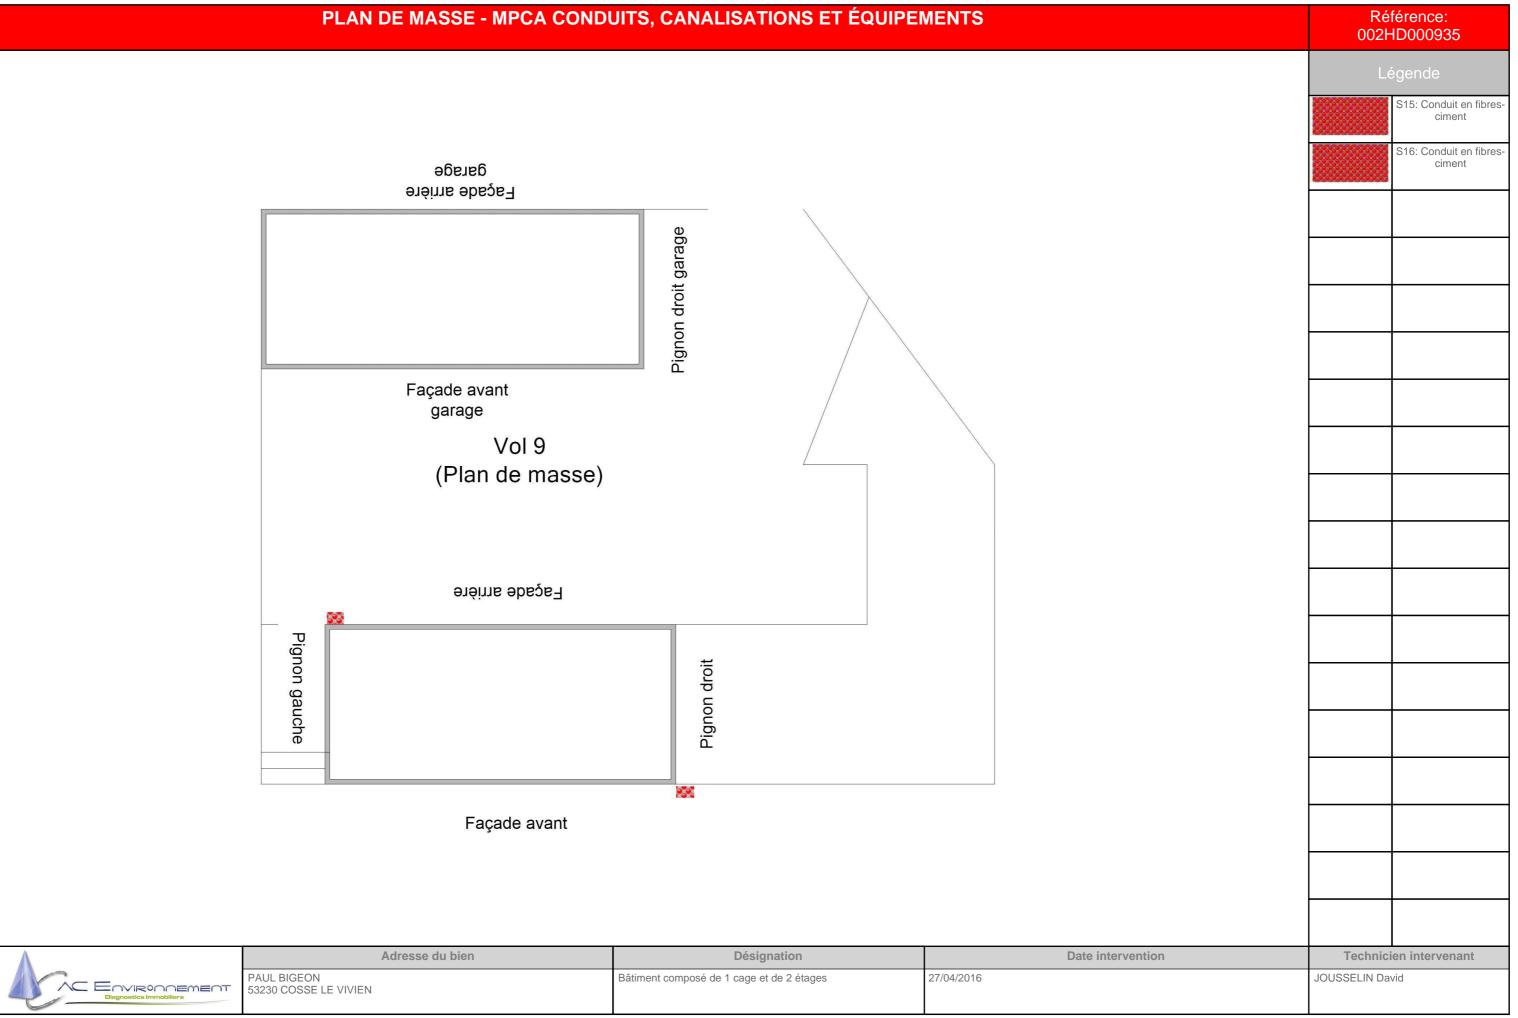

FAÇADE AVANT - PLAN DE REPÉRAGE - ACTIONS MENÉES Référence: 002HD000935 Vol 10 Localisation dun prélèvement (Façade avant) Localisation dun sondage positif

P27

S15

P26

A	
	ENVIRONNEMENT
	Diagnostics Immobiliers

Adresse du bien	Désignation	Date intervention	Technicien intervenant
PAUL BIGEON 53230 COSSE LE VIVIEN	Bâtiment composé de 1 cage et de 2 étages	27/04/2016	JOUSSELIN David

FAÇADE AVANT - MPCA CONDUITS, CANALISATIONS ET ÉQUIPEMENTS

Référence: 002HD000935

> S15: Conduit en fibresciment

Vol 10 (Façade avant)



S15

^_	=
	MOVIRONNEMENT
	Diagnostics Immobiliers

Adresse du bien	Désignation	Date intervention	Technicien intervenant
PAUL BIGEON 53230 COSSE LE VIVIEN	Bâtiment composé de 1 cage et de 2 étages	27/04/2016	JOUSSELIN David

PIGNON DROIT - PLAN DE REPÉRAGE - ACTIONS MENÉES Référence: 002HD000935 Vol 11 Localisation dun sondage négatif (Pignon droit) S26 (P27) S29 (P26) Adresse du bien Désignation Date intervention Technicien intervenant



Adresse du bien Désignation Date intervention Technicien intervenant

PAUL BIGEON 53230 COSSE LE VIVIEN Bâtiment composé de 1 cage et de 2 étages 27/04/2016

JOUSSELIN David

FAÇADE ARRIÈRE - PLAN DE REPÉRAGE - ACTIONS MENÉES

Vol 12

(Façade arrière)



S Localisation dun sondage négatif

Localisation dun sondage positif

1


S30 (P26)

Diagnostics Immobiliers

S27 (P27)

Adresse du bien	Désignation	Date intervention	Technicien intervenant
PAUL BIGEON 53230 COSSE LE VIVIEN	Bâtiment composé de 1 cage et de 2 étages	27/04/2016	JOUSSELIN David

FAÇADE ARRIÈRE - MPCA CONDUITS, CANALISATIONS ET ÉQUIPEMENTS

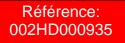

S16: C

S16: Conduit en fibresciment



	Adresse du bien	Désignation	Date intervention	Technicien intervenant
C Environment Diagnostics Immobiliars	PAUL BIGEON 53230 COSSE LE VIVIEN	Bâtiment composé de 1 cage et de 2 étages	27/04/2016	JOUSSELIN David
C Environment 64 rus Clément Ader CS 70064 42153 Piorres SIRET - 441355014 TVA Intracommunautaire - EP03/41355014 APE - 7120 Assurés par - ORE Insurance 031 0004725 (Date de validité - 04/01/2018) Tel - 0800400100 Fax - 0825800054				

PIGNON GAUCHE - PLAN DE REPÉRAGE - ACTIONS MENÉES




Lé	egende
S	Localisation dur sondage négati
Tachnici	en intervenant
JOUSSELIN Da	via

Référence: 002HD000935

Adresse du bien	Désignation	Date intervention	Technicien intervenant
PAUL BIGEON 53230 COSSE LE VIVIEN	Bâtiment composé de 1 cage et de 2 étages	27/04/2016	JOUSSELIN David

FAÇADE AVANT GARAGE - PLAN DE REPÉRAGE - ACTIONS MENÉES

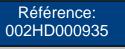

Localisation dun prélèvement




Technici	en intervenant

	^_	=
410	/ 10	ENVIRONNEMENT
	<i>//</i>	Diagnostics Immobiliers

Adresse du bien	Désignation	Date intervention	Technicien intervenant
PAUL BIGEON 53230 COSSE LE VIVIEN	Bâtiment composé de 1 cage et de 2 étages	27/04/2016	JOUSSELIN David

PIGNON DROIT GARAGE - PLAN DE REPÉRAGE - ACTIONS MENÉES Référence: 002HD000935 Localisation dun sondage négatif Vol 14 (Pignon droit garage) S21 (P32) S19 (P30) Adresse du bien Désignation Date intervention **Technicien intervenant** PAUL BIGEON 53230 COSSE LE VIVIEN Bâtiment composé de 1 cage et de 2 étages 27/04/2016 JOUSSELIN David C Environment

AC Environnement, 64 rue Clément Ader CS 70064 42153 Riorges, SIRET: 441355914 TVA Intracommunautaire: FR034413559	114 APE : 7120 Assurée par : QBE Insurance 031 0004725 (Date de validité : 01/01/2018) Tel : 0800400100 Fax : 0825800954
--	--

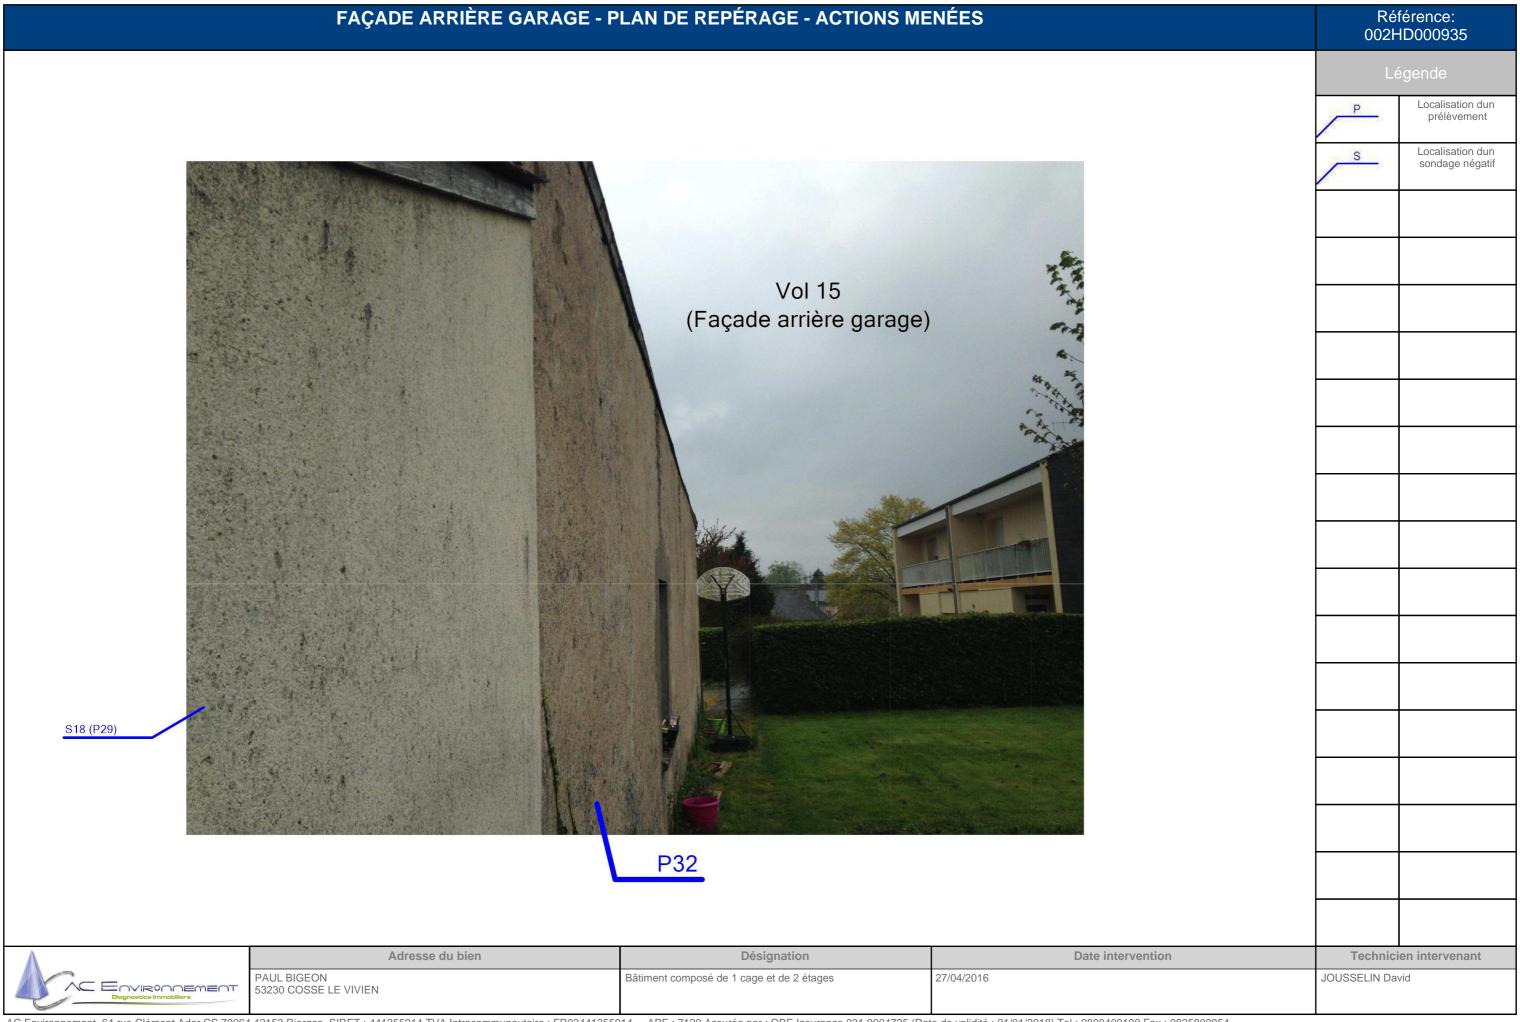



ANNEXE: Reportage photographique

Photos représentant des matériaux et produits contenant de l'amiante

Référence	Localisation	Action
002HD000935 n°24 - 1 (P24)	Combles VMC - Vol 6	Prélevement négatif
	(combles)	_
Référence	Localisation	Action
S16 - 1 (A16)	Façade arrière - Vol 12	Présence sur décision de l'opérateur d
310-1 (A10)	(Façade arrière)	repérage
Référence	Localisation	Action
002HD000935 n°32 - 1 (P32)	Façade arrière garage - Vol 15	Prélevement négatif
	(Façade arrière garage)	
Référence	Localisation	Action
002HD000935 n°26 - 2 (P26)	Façade avant - Vol 10 (Façade avant)	Prélevement négatif
002HD000935 n°26 - 1 (P26)	Façade avant - Vol 10	Prélevement négatif
	(Façade avant)	
002HD000935 n°27 - 1 (P27)	Façade avant - Vol 10	Prélevement négatif
	(Façade avant)	
002HD000935 n°28 - 1 (P28)	Façade avant - Vol 10	Prélevement négatif
00211D000025 2020 2 (D20)	(Façade avant) Façade avant - Vol 10	Drálovomont nágotif
002HD000935 n°28 - 2 (P28)	(Façade avant)	Prélevement négatif
S15 - 1 (A15)	Façade avant - Vol 10	Présence sur décision de l'opérateur d
	(Façade avant)	repérage
D///	1 2 6	A 11
Référence	Localisation	Action
002HD000935 n°29 - 1 (P29)	Façade avant garage - Vol 16	Prélevement négatif
002HD000935 n°30 - 1 (P30)	(Façade avant garage) Façade avant garage - Vol 16	Prélevement négatif
002HD00093311 30 - 1 (F30)	(Façade avant garage)	Freievernent negatii
002HD000935 n°31 - 1 (P31)	Façade avant garage - Vol 16	Prélevement négatif
	(Façade avant garage)	Ŭ
Référence	Localisation	Action
002HD000935 n°9 - 2 (P9)	PC RDC + Etage - Vol 3	Prélevement négatif
00211D00093311 9 - 2 (F 9)	(PC RDC)	Freievernent negatii
002HD000935 n°9 - 1 (P9)	PC RDC + Etage - Vol 3	Prélevement négatif
. ,	(PC RDC)	
002HD000935 n°10 - 1 (P10)	PC RDC + Etage - Vol 3 (PC RDC)	Prélevement positif
002HD000935 n°10 - 2 (P10)	PC RDC + Etage - Vol 3	Prélevement positif
	(PC RDC)	
002HD000935 n°11 - 2 (P11)	PC RDC + Etage - Vol 3	Prélevement négatif
002HD000935 n°11 - 1 (P11)	(PC RDC) PC RDC + Etage - Vol 3	Prélevement négatif
002HD000935 n°12 - 1 (P12)	PC RDC + Etage - Vol 3	Prélevement négatif
, ,	(PC RDC)	
002HD000935 n°12 - 2 (P12)	PC RDC + Etage - Vol 3	Prélevement négatif
002HD000935 n°13 - 2 (P13)	PC RDC + Etage - Vol 3	Prélevement négatif
002HD000935 n°13 - 1 (P13)	(PC RDC) PC RDC + Etage - Vol 3	Prélevement négatif
002HD000935 n°14 - 1 (P14)	PC RDC + Etage - Vol 3	Prélevement négatif
(/	(PC RDC)	
002HD000935 n°14 - 2 (P14)	PC RDC + Etage - Vol 3 (PC RDC)	Prélevement négatif

AC Environnement, 64 rue Clément Ader CS 70064 42153 Riorges, SIRET : 441355914 TVA Intracommunautaire : FR03441355914 APE : 7120 Assurée par : QBE Insurance 031 0004725 (Date de validité : 01/01/2018) Tel : 0800400100 Fax : 0825800954





(PC RDC)



Référence	Localisation	Action
002HD000935 n°15 - 1 (P15)	PC RDC + Etage - Vol 3 (PC RDC)	Prélevement négatif
002HD000935 n°15 - 2 (P15)	PC RDC + Etage - Vol 3 (PC RDC)	Prélevement négatif
002HD000935 n°16 - 1 (P16)	PC RDC + Etage - Vol 3 (PC RDC)	Prélevement négatif
002HD000935 n°17 - 1 (P17)	PC RDC + Etage - Vol 4 (PC R+1)	Prélevement négatif
002HD000935 n°17 - 2 (P17)	PC RDC + Etage - Vol 4 (PC R+1)	Prélevement négatif
002HD000935 n°18 - 2 (P18)	PC RDC + Etage - Vol 4 (PC R+1)	Prélevement négatif
002HD000935 n°18 - 1 (P18)	PC RDC + Etage - Vol 4 (PC R+1)	Prélevement négatif
002HD000935 n°19 - 2 (P19)	PC RDC + Etage - Vol 4 (PC R+1)	Prélevement négatif
002HD000935 n°19 - 1 (P19)	PC RDC + Etage - Vol 4 (PC R+1)	Prélevement négatif
002HD000935 n°20 - 2 (P20)	PC RDC + Etage - Vol 4 (PC R+1)	Prélevement négatif
002HD000935 n°20 - 1 (P20)	PC RDC + Etage - Vol 4 (PC R+1)	Prélevement négatif
002HD000935 n°21 - 1 (P21)	PC RDC + Etage - Vol 5 (PC R+2)	Prélevement négatif
002HD000935 n°21 - 2 (P21)	PC RDC + Etage - Vol 5 (PC R+2)	Prélevement négatif
002HD000935 n°22 - 1 (P22)	PC RDC + Etage - Vol 5 (PC R+2)	Prélevement négatif
002HD000935 n°22 - 2 (P22)	PC RDC + Etage - Vol 5 (PC R+2)	Prélevement négatif
002HD000935 n°23 - 2 (P23)	PC RDC + Etage - Vol 5 (PC R+2)	Prélevement négatif
002HD000935 n°23 - 1 (P23)	PC RDC + Etage - Vol 5 (PC R+2)	Prélevement négatif
002HD000935 n°25 - 1 (P25)	PC RDC + Etage - Vol 5 (PC R+2)	Prélevement négatif
	PC RDC + Etage - Vol 3 (PC RDC)	11
	PC RDC + Etage - Vol 5 (PC R+2)	12

Référence	Localisation	Action
002HD000935 n°33 - 1 (P33)	Plan de masse - Vol 9	Prélevement négatif
	(Plan de masse)	

Référence	Localisation	Action
002HD000935 n°1 - 2 (P1)	Sous sol - Vol 1	Prélevement négatif
	(accès caves)	
002HD000935 n°1 - 1 (P1)	Sous sol - Vol 1	Prélevement négatif
	(accès caves)	
002HD000935 n°2 - 1 (P2)	Sous sol - Vol 1	Prélevement négatif
	(accès caves)	
002HD000935 n°2 - 2 (P2)	Sous sol - Vol 1	Prélevement négatif
	(accès caves)	
002HD000935 n°3 - 2 (P3)	Sous sol - Vol 1	Prélevement négatif
	(accès caves)	
002HD000935 n°3 - 1 (P3)	Sous sol - Vol 1	Prélevement négatif
	(accès caves)	
002HD000935 n°4 - 2 (P4)	Sous sol - Vol 1	Prélevement négatif
	(accès caves)	
002HD000935 n°4 - 1 (P4)	Sous sol - Vol 1	Prélevement négatif
	(accès caves)	
002HD000935 n°5 - 1 (P5)	Sous sol - Vol 1	Prélevement négatif
	(accès caves)	
002HD000935 n°5 - 2 (P5)	Sous sol - Vol 1	Prélevement négatif
	(accès caves)	
002HD000935 n°6 - 1 (P6)	Sous sol - Vol 1	Prélevement négatif
	(accès caves)	

AC Environnement, 64 rue Clément Ader CS 70064 42153 Riorges, SIRET : 441355914 TVA Intracommunautaire : FR03441355914 APE : 7120 Assurée par : QBE Insurance 031 0004725 (Date de validité : 01/01/2018) Tel : 0800400100 Fax : 0825800954









Référence	Localisation	Action
002HD000935 n°6 - 2 (P6)	Sous sol - Vol 1	Prélevement négatif
	(accès caves)	
002HD000935 n°7 - 2 (P7)	Sous sol - Vol 1	Prélevement négatif
	(accès caves)	
002HD000935 n°7 - 1 (P7)	Sous sol - Vol 1	Prélevement négatif
	(accès caves)	
002HD000935 n°8 - 1 (P8)	Sous sol - Vol 1	Prélevement négatif
	(accès caves)	
002HD000935 n°8 - 2 (P8)	Sous sol - Vol 1	Prélevement négatif
	(accès caves)	





002HD000935 n°1 - 2 (P1)



002HD000935 n°2 - 1 (P2)



002HD000935 n°3 - 2 (P3)



002HD000935 n°1 - 1 (P1)



002HD000935 n°2 - 2 (P2)



002HD000935 n°3 - 1 (P3)







002HD000935 n°4 - 2 (P4)



002HD000935 n°5 - 1 (P5)



002HD000935 n°6 - 1 (P6)



002HD000935 n°4 - 1 (P4)



002HD000935 n°5 - 2 (P5)



002HD000935 n°6 - 2 (P6)









002HD000935 n°7 - 2 (P7)



002HD000935 n°8 - 1 (P8)



002HD000935 n°9 - 2 (P9)



002HD000935 n°7 - 1 (P7)



002HD000935 n°8 - 2 (P8)



002HD000935 n°9 - 1 (P9)









002HD000935 n°10 - 1 (P10)



002HD000935 n°11 - 2 (P11)



002HD000935 n°12 - 1 (P12)



002HD000935 n°10 - 2 (P10)



002HD000935 n°11 - 1 (P11)



002HD000935 n°12 - 2 (P12)











002HD000935 n°13 - 2 (P13)



002HD000935 n°14 - 1 (P14)



002HD000935 n°15 - 1 (P15)



002HD000935 n°13 - 1 (P13)



002HD000935 n°14 - 2 (P14)



002HD000935 n°15 - 2 (P15)







002HD000935 n°16 - 1 (P16)



002HD000935 n°17 - 2 (P17)



002HD000935 n°18 - 1 (P18)



002HD000935 n°17 - 1 (P17)



002HD000935 n°18 - 2 (P18)



002HD000935 n°19 - 2 (P19)









002HD000935 n°19 - 1 (P19)



002HD000935 n°20 - 1 (P20)



002HD000935 n°21 - 2 (P21)



002HD000935 n°20 - 2 (P20)



002HD000935 n°21 - 1 (P21)



002HD000935 n°22 - 1 (P22)







002HD000935 n°22 - 2 (P22)



002HD000935 n°23 - 1 (P23)



002HD000935 n°25 - 1 (P25)



002HD000935 n°23 - 2 (P23)



002HD000935 n°24 - 1 (P24)



002HD000935 n°26 - 2 (P26)







002HD000935 n°26 - 1 (P26)



002HD000935 n°28 - 1 (P28)



002HD000935 n°29 - 1 (P29)



002HD000935 n°27 - 1 (P27)



002HD000935 n°28 - 2 (P28)



002HD000935 n°30 - 1 (P30)









002HD000935 n°31 - 1 (P31)



002HD000935 n°33 - 1 (P33)



12 - 1



002HD000935 n°32 - 1 (P32)



11 - 1



S15 - 1 (A15)





Référence: 002HD000935



S16 - 1 (A16)





Référence: 002HD000935



ANNEXE : Récapitulatif des prélevements et analyses

Prélévements en rouge = Positif

Reférence	Categorie	Composant	Materiau	Localisation	Observation
P1	Plafond et faux-plafonds	Plafonds	Enduit compact gris en vrac hétérogène + bois sous forme de fibres en faible quantité non séparable - Enduit débulage béton -	Sous sol - Vol 1 (accès caves)	
P2	Parois verticales intérieures et enduits	Murs et cloisons	Enduit compact beige et gris hétérogène - Bande autour des portes -	Sous sol - Vol 1 (accès caves)	
P3	Revêtement de sol	Revêtement de sol	Matériau beige en vrac - Sableuse -	Sous sol - Vol 1 (accès caves)	
P4	Parois verticales intérieures et enduits	Murs et cloisons	Enduit compact gris hétérogène - Joint d'assemblage des parpaings -	Sous sol - Vol 1 (accès caves)	
P5	Parois verticales intérieures et enduits	Murs et cloisons	Enduit compact gris hétérogène - Joint d'assemblage des pierres -	Sous sol - Vol 1 (accès caves)	
P6	Revêtement de sol	Revêtement de sol	Matériau compact gris hétérogène - Marche escalier (avec motif) -	Sous sol - Vol 1 (accès caves)	
P7	Parois verticales intérieures et enduits	Murs et cloisons	Enduit compact gris hétérogène avec poussières - Enduit gratté cage escalier -	Sous sol - Vol 1 (accès caves)	
P8	Plafond et faux-plafonds	Plafonds et murs	Enduit plâtreux blanc avec poussières	Sous sol - Vol 1 (accès caves)	
P9	Revêtement de sol	Revêtement de sol	Carrelage + colle grise hétérogène - Grise (Carreaux 20 X 10 Beige) -	PC RDC + Etage - Vol 3 (PC RDC)	
P10	Revêtement de mur	Revêtement de mur	Carrelage gris + colle blanche en vrac - Grise -	PC RDC + Etage - Vol 3 (PC RDC)	
P11	Revêtement de sol	Revêtement de sol	Revêtement souple gris + colle polymère jaune avec poussières + ragréage gris hétérogène + peinture en faible quantité non séparable - Lino gris + colle jaune sur marche escalier -	PC RDC + Etage - Vol 3 (PC RDC)	
P12	Plafond et faux-plafonds	Plafonds	Enduit plâtreux blanc en vrac + peinture non séparable - Plafond dur -	PC RDC + Etage - Vol 3 (PC RDC)	
P13	Plafond et faux-plafonds	Plafonds	Enduit plâtreux blanc en vrac + peinture non séparable - Enduit gouttelé (sous face escalier béton) -	PC RDC + Etage - Vol 3 (PC RDC)	
P14	Plafond et faux-plafonds	Faux plafonds	Enduit plâtreux blanc en vrac + peinture non séparable - Sous face escalier bois -	PC RDC + Etage - Vol 3 (PC RDC)	
P15	Parois verticales intérieures et enduits	Murs et cloisons	Matériau plâtreux blanc + peintures multiples non séparable	PC RDC + Etage - Vol 3 (PC RDC)	
P16	Parois verticales intérieures et enduits	Murs et cloisons	Enduit plâtreux blanc en vrac - Sous peinture décorative (Sur mur porteur) -	PC RDC + Etage - Vol 3 (PC RDC)	

AC Environnement, 64 rue Clément Ader CS 70064 42153 Riorges, SIRET : 441355914 TVA Intracommunautaire : FR03441355914 APE : 7120 Assurée par : QBE Insurance 031 0004725 (Date de validité : 01/01/2018) Tel : 0800400100 Fax : 0825800954



Référence: 002HD000935



P17	Revêtement de sol	Revêtement de sol	Ragréage gris hétérogène - Gris (sous lino) -	PC RDC + Etage - Vol 4 (PC R+1)	
P18	Parois verticales intérieures et enduits	Murs et cloisons	Enduit plâtreux blanc en vrac + peinture non séparable - Dans gaine technique -	PC RDC + Etage - Vol 4 (PC R+1)	
P19	Plafond et faux-plafonds	Faux plafonds + imposte porte gaine technique	Matériau plâtreux blanc en vrac + peinture non séparable - Enduit blanc -	PC RDC + Etage - Vol 4 (PC R+1)	
P20	Parois verticales intérieures et enduits	Menuiseries	Matériau souple noir + peinture - Menuiserie bois -	PC RDC + Etage - Vol 4 (PC R+1)	
P21	Revêtement de sol	Revêtement de sol	Revêtement souple gris + colle polymère jaune + peinture en faible quantité non séparable - Lino gris tacheté blanc + colle jaune -	PC RDC + Etage - Vol 5 (PC R+2)	
P22	Revêtement de mur	Revêtement de mur	Colle polymère jaune avec poussières + peinture en faible quantité non séparable + matériau souple gris - Jaune (plinthes grises) -	PC RDC + Etage - Vol 5 (PC R+2)	
P23	Parois verticales intérieures et enduits	Murs et cloisons	Enduit plâtreux blanc en vrac - Platre sur brique rouge -	PC RDC + Etage - Vol 5 (PC R+2)	
P24	Toiture et étanchéité	Elément sous toiture	Matériau fibreux jaune avec poussières + papier bitumé - Laine de verre + pare vapeur	Combles VMC - Vol 6 (combles)	
P25	Plafond et faux-plafonds	Faux plafonds	Matériau plâtreux blanc en vrac + peinture non séparable - Enduit platre sur placo + joint entre panneaux placoplatre -	PC RDC + Etage - Vol 5 (PC R+2)	
P26	Façades	Murs	Enduit compact gris hétérogène - Enduit soubassement gris (gratté) -	Façade avant - Vol 10 (Façade avant)	
P27	Façades	Murs	Enduit compact beige et gris hétérogène - beige gratté (enduit principal) -	Façade avant - Vol 10 (Façade avant)	
P28	Façades	Murs	Enduit beige + matériau compact gris hétérogène - Sur pierre (autour des ouvertures) -	Façade avant - Vol 10 (Façade avant)	
P29	Façades	Murs	Enduit compact beige hétérogène avec poussières - beige lissé -	Façade avant garage - Vol 16 (Façade avant garage)	
P30	Façades	Murs	Enduit compact gris hétérogène avec poussières - Gris soubassement lissé -	Façade avant garage - Vol 16 (Façade avant garage)	
P31	Façades	Murs	Enduit compact gris hétérogène + peinture non séparable - gris + peinture beige autour ouverture -	Façade avant garage - Vol 16 (Façade avant garage)	
P32	Façades	Murs	Enduits projetés - Dur gratté marron -	Façade arrière garage - Vol 15 (Façade arrière garage)	

AC Environnement, 64 rue Clément Ader CS 70064 42153 Riorges, SIRET : 441355914 TVA Intracommunautaire : FR03441355914 APE : 7120 Assurée par : QBE Insurance 031 0004725 (Date de validité : 01/01/2018) Tel : 0800400100 Fax : 0825800954







P33	Voies et réseaux divers	Revêtement routier	Agrégats d'enrobés bitumineux - Cours extérieures -	Plan de masse - Vol 9 (Plan de masse)	
P34	Voies et réseaux divers	Revêtement routier	Agrégats d'enrobés bitumineux - devant batiment -	Plan de masse - Vol 9 (Plan de masse)	



Tél: 02.99.35.41.41 Fax: 02.99.35.41.42 www.itga.fr



RAPPORT D'ESSAI N° IT071605-37733 EN DATE DU 24/05/2016 RECHERCHE ET IDENTIFICATION D'AMIANTE SUR UN PRELEVEMENT DE MATERIAU

Ce rapport d'essai ne concerne que les échantillons soumis à l'analyse.

Client:

AC ENVIRONNEMENT M. David JOUSSELIN 64 rue clement Ader 42153 RIORGES

Prélèvement:

Commande ITGA : IT0716-47531 Echantillon ITGA : IT071605-37733 Reçu au laboratoire le : 02/05/2016

MesureAmianteAT_cf6f8bed-644d-452b-b68f-265315d97a

eb

Réf. Client:

Commande	002HD000935
Dossier client	_0030400001_ PAUL BIGEON - 53230 COSSE LE VIVIEN Bâtiment composé de 1 cage et de 2 étages
Echantillon	002HD000935001 / Plafond et faux-plafonds / Plafonds / Enduit ciment / Vol 1 (accès caves)
Description ITGA	Enduit compact gris en vrac hétérogène / Bois sous forme de fibres en faible quantité

Préparation:

Effectuée de façon à être représentative de l'échantillon

- pour une analyse au Microscope Electronique à Transmission Analytique (META) : broyage mécanique, récupération de poussières sur grille de microscope électronique (méthode interne IT 085 ou IT 286)

Technique Analytique:

- Microscope Electronique à Transmission Analytique (parties pertinentes de la norme NF X 43-050)

Résultat :

Fraction Analysée	Technique analytique et date d'analyse	Résultat	Type d'amiante	Nb de préparations
Enduit compact gris en vrac hétérogène + bois sous forme de fibres en faible quantité non séparable	META le 23/05/2016	Amiante non détecté		1





Tél: 02.99.35.41.41 Fax: 02.99.35.41.42 www.itga.fr



RAPPORT D'ESSAI N° IT071605-37734 EN DATE DU 24/05/2016 RECHERCHE ET IDENTIFICATION D'AMIANTE SUR UN PRELEVEMENT DE MATERIAU

Ce rapport d'essai ne concerne que les échantillons soumis à l'analyse.

Client:

AC ENVIRONNEMENT M. David JOUSSELIN 64 rue clement Ader 42153 RIORGES

Prélèvement:

Commande ITGA : IT0716-47531 Echantillon ITGA : IT071605-37734 Reçu au laboratoire le : 02/05/2016

MesureAmianteAT_29f53d2b-4ad4-407d-9b0e-8dd0f9bebaa

5

Réf. Client:

Commande	002HD000935
Dossier client	_0030400001_ PAUL BIGEON - 53230 COSSE LE VIVIEN Bâtiment composé de 1 cage et de 2 étages
Echantillon	002HD000935002 / Parois verticales intérieures et enduits / Murs et cloisons / Enduit ciment / Vol 1 (accès caves)
Description ITGA	Enduit compact beige et gris hétérogène

Préparation:

Effectuée de façon à être représentative de l'échantillon

- pour une analyse au Microscope Electronique à Transmission Analytique (META) : broyage mécanique, récupération de poussières sur grille de microscope électronique (méthode interne IT 085 ou IT 286)

Technique Analytique:

- Microscope Electronique à Transmission Analytique (parties pertinentes de la norme NF X 43-050)

Résultat :

Fraction Analysée	Technique analytique et date d'analyse	Résultat	Type d'amiante	Nb de préparations
Enduit compact beige et gris hétérogène	META le 23/05/2016	Amiante non détecté		1





Tél: 02.99.35.41.41 Fax: 02.99.35.41.42 www.itga.fr



RAPPORT D'ESSAI N° IT071605-37735 EN DATE DU 24/05/2016 RECHERCHE ET IDENTIFICATION D'AMIANTE SUR UN PRELEVEMENT DE MATERIAU

Ce rapport d'essai ne concerne que les échantillons soumis à l'analyse.

Client:

AC ENVIRONNEMENT M. David JOUSSELIN 64 rue clement Ader 42153 RIORGES

Prélèvement:

Commande ITGA : IT0716-47531 Echantillon ITGA : IT071605-37735 Reçu au laboratoire le : 02/05/2016

MesureAmianteAT_17cf7fd0-c6ef-4481-931f-762502fd11

9a

Réf. Client:

Commande	002HD000935
Dossier client	_0030400001_ PAUL BIGEON - 53230 COSSE LE VIVIEN Bâtiment composé de 1 cage et de 2 étages
Echantillon	002HD000935003 / Revêtement de sol / Revêtement de sol / Chappe maigre / Vol 1 (accès caves)
Description ITGA	Matériau beige en vrac

Préparation:

Effectuée de façon à être représentative de l'échantillon

- pour une analyse au Microscope Electronique à Transmission Analytique (META) : broyage mécanique, récupération de poussières sur grille de microscope électronique (méthode interne IT 085 ou IT 286)

Technique Analytique:

- Microscope Electronique à Transmission Analytique (parties pertinentes de la norme NF X 43-050)

Résultat :

Fraction Analysée	Technique analytique et date d'analyse	Résultat	Type d'amiante	Nb de préparations
Matériau beige en vrac	META le 23/05/2016	Amiante non détecté		1





Tél: 02.99.35.41.41 Fax: 02.99.35.41.42 www.itga.fr



RAPPORT D'ESSAI N° IT071605-37736 EN DATE DU 24/05/2016 RECHERCHE ET IDENTIFICATION D'AMIANTE SUR UN PRELEVEMENT DE MATERIAU

Ce rapport d'essai ne concerne que les échantillons soumis à l'analyse.

Client:

AC ENVIRONNEMENT M. David JOUSSELIN 64 rue clement Ader 42153 RIORGES

Prélèvement:

Commande ITGA : IT0716-47531 Echantillon ITGA : IT071605-37736 Reçu au laboratoire le : 02/05/2016

MesureAmianteAT_ba6303a2-ba46-4619-b5d9-34e61180a

d28

Réf. Client:

Commande	002HD000935
Dossier client	_0030400001_ PAUL BIGEON - 53230 COSSE LE VIVIEN Bâtiment composé de 1 cage et de 2 étages
Echantillon	002HD000935004 / Parois verticales intérieures et enduits / Murs et cloisons / Enduit ciment / Vol 1 (accès caves)
Description ITGA	Enduit compact gris hétérogène

Préparation:

Effectuée de façon à être représentative de l'échantillon

- pour une analyse au Microscope Electronique à Transmission Analytique (META) : broyage mécanique, récupération de poussières sur grille de microscope électronique (méthode interne IT 085 ou IT 286)

Technique Analytique:

- Microscope Electronique à Transmission Analytique (parties pertinentes de la norme NF X 43-050)

Résultat :

Fraction Analysée	Technique analytique et date d'analyse	Résultat	Type d'amiante	Nb de préparations
Enduit compact gris hétérogène	META le 23/05/2016	Amiante non détecté		1





Tél: 02.99.35.41.41 Fax: 02.99.35.41.42 www.itga.fr



RAPPORT D'ESSAI N° IT071605-37737 EN DATE DU 24/05/2016 RECHERCHE ET IDENTIFICATION D'AMIANTE SUR UN PRELEVEMENT DE MATERIAU

Ce rapport d'essai ne concerne que les échantillons soumis à l'analyse.

Client:

AC ENVIRONNEMENT M. David JOUSSELIN 64 rue clement Ader 42153 RIORGES

Prélèvement:

Commande ITGA : IT0716-47531 Echantillon ITGA : IT071605-37737 Reçu au laboratoire le : 02/05/2016

MesureAmianteAT_25552d7b-ba7a-4828-b6de-58e3beec24

60

Réf. Client:

Commande	002HD000935
Dossier client	_0030400001_ PAUL BIGEON - 53230 COSSE LE VIVIEN Bâtiment composé de 1 cage et de 2 étages
Echantillon	002HD000935005 / Parois verticales intérieures et enduits / Murs et cloisons / Enduit ciment / Vol 1 (accès caves)
Description ITGA	Enduit compact gris hétérogène

Préparation:

Effectuée de façon à être représentative de l'échantillon

- pour une analyse au Microscope Electronique à Transmission Analytique (META) : broyage mécanique, récupération de poussières sur grille de microscope électronique (méthode interne IT 085 ou IT 286)

Technique Analytique:

- Microscope Electronique à Transmission Analytique (parties pertinentes de la norme NF X 43-050)

Résultat :

Fraction Analysée	Technique analytique et date d'analyse	Résultat	Type d'amiante	Nb de préparations
Enduit compact gris hétérogène	META le 23/05/2016	Amiante non détecté		1





Tél: 02.99.35.41.41 Fax: 02.99.35.41.42 www.itga.fr



RAPPORT D'ESSAI N° IT071605-37738 EN DATE DU 24/05/2016 RECHERCHE ET IDENTIFICATION D'AMIANTE SUR UN PRELEVEMENT DE MATERIAU

Ce rapport d'essai ne concerne que les échantillons soumis à l'analyse.

Client:

AC ENVIRONNEMENT M. David JOUSSELIN 64 rue clement Ader 42153 RIORGES

Prélèvement:

Commande ITGA : IT0716-47531 Echantillon ITGA : IT071605-37738 Reçu au laboratoire le : 02/05/2016

MesureAmianteAT_4ccabbb3-2664-4596-a109-d88a02422b

13

Réf. Client:

Commande	002HD000935
Dossier client	_0030400001_ PAUL BIGEON - 53230 COSSE LE VIVIEN Bâtiment composé de 1 cage et de 2 étages
Echantillon	002HD000935006 / Revêtement de sol / Revêtement de sol / Chappe maigre (base ciment) / Vol 1 (accès caves)
Description ITGA	Matériau compact gris hétérogène

Préparation:

Effectuée de façon à être représentative de l'échantillon

- pour une analyse au Microscope Electronique à Transmission Analytique (META) : broyage mécanique, récupération de poussières sur grille de microscope électronique (méthode interne IT 085 ou IT 286)

Technique Analytique:

- Microscope Electronique à Transmission Analytique (parties pertinentes de la norme NF X 43-050)

Résultat :

Fraction Analysée	Technique analytique et date d'analyse	Résultat	Type d'amiante	Nb de préparations
Matériau compact gris hétérogène	META le 24/05/2016	Amiante non détecté		1





Tél: 02.99.35.41.41 Fax: 02.99.35.41.42 www.itga.fr



RAPPORT D'ESSAI N° IT071605-37739 EN DATE DU 24/05/2016 RECHERCHE ET IDENTIFICATION D'AMIANTE SUR UN PRELEVEMENT DE MATERIAU

Ce rapport d'essai ne concerne que les échantillons soumis à l'analyse.

Client:

AC ENVIRONNEMENT M. David JOUSSELIN 64 rue clement Ader 42153 RIORGES

Prélèvement:

Commande ITGA : IT0716-47531 Echantillon ITGA : IT071605-37739 Reçu au laboratoire le : 02/05/2016

MesureAmianteAT_1826e98f-d26d-4d4c-9192-03a5b3d54c

96

Réf. Client:

Commande	002HD000935
Dossier client	_0030400001_
	PAUL BIGEON - 53230 COSSE LE VIVIEN
	Bâtiment composé de 1 cage et de 2 étages
Echantillon	002HD000935007 / Parois verticales intérieures et enduits / Murs et cloisons / Enduit ciment / Vol 1
	(accès caves)
D 1.11 1704	
Description ITGA	Enduit compact gris hétérogène avec poussières

Préparation:

Effectuée de façon à être représentative de l'échantillon

- pour une analyse au Microscope Electronique à Transmission Analytique (META) : broyage mécanique, récupération de poussières sur grille de microscope électronique (méthode interne IT 085 ou IT 286)

Technique Analytique:

- Microscope Electronique à Transmission Analytique (parties pertinentes de la norme NF X 43-050)

Résultat :

Fraction Analysée	Technique analytique et date d'analyse	Résultat	Type d'amiante	Nb de préparations
Enduit compact gris hétérogène avec poussières	META le 23/05/2016	Amiante non détecté		1





Tél: 02.99.35.41.41 Fax: 02.99.35.41.42 www.itga.fr



RAPPORT D'ESSAI N° IT071605-37740 EN DATE DU 24/05/2016 RECHERCHE ET IDENTIFICATION D'AMIANTE SUR UN PRELEVEMENT DE MATERIAU

Ce rapport d'essai ne concerne que les échantillons soumis à l'analyse.

Client:

AC ENVIRONNEMENT M. David JOUSSELIN 64 rue clement Ader 42153 RIORGES

Prélèvement:

Commande ITGA : IT0716-47531 Echantillon ITGA : IT071605-37740 Reçu au laboratoire le : 02/05/2016

MesureAmianteAT_9e822b6b-ce71-465c-bb82-b78c6cea43

55

Réf. Client:

Commande	002HD000935
Dossier client	_0030400001_
	PAUL BIGEON - 53230 COSSE LE VIVIEN
	Bâtiment composé de 1 cage et de 2 étages
Echantillon	002HD000935008 / Plafond et faux-plafonds / Plafonds et murs / Enduit platre rebouchage / Vol 1
	(accès caves)
D 1.11 1704	
Description ITGA	Enduit plâtreux blanc avec poussières

Préparation:

Effectuée de façon à être représentative de l'échantillon

- pour une analyse au Microscope Electronique à Transmission Analytique (META) : broyage mécanique, récupération de poussières sur grille de microscope électronique (méthode interne IT 085 ou IT 286)

Technique Analytique:

- Microscope Electronique à Transmission Analytique (parties pertinentes de la norme NF X 43-050)

Résultat :

Fraction Analysée	Technique analytique et date d'analyse	Résultat	Type d'amiante	Nb de préparations
Enduit plâtreux blanc avec poussières	META le 23/05/2016	Amiante non détecté		1





Tél: 02.99.35.41.41 Fax: 02.99.35.41.42 www.itga.fr



RAPPORT D'ESSAI N° IT071605-37741 EN DATE DU 24/05/2016 RECHERCHE ET IDENTIFICATION D'AMIANTE SUR UN PRELEVEMENT DE MATERIAU

Ce rapport d'essai ne concerne que les échantillons soumis à l'analyse.

Client:

AC ENVIRONNEMENT M. David JOUSSELIN 64 rue clement Ader 42153 RIORGES

Prélèvement:

Commande ITGA : IT0716-47531 Echantillon ITGA : IT071605-37741 Reçu au laboratoire le : 02/05/2016

MesureAmianteAT_922e75e7-53c6-4b45-83dc-5eaa85b2be

7c

Réf. Client:

Commande	002HD000935
Dossier client	_0030400001_
	PAUL BIGEON - 53230 COSSE LE VIVIEN
	Bâtiment composé de 1 cage et de 2 étages
Echantillon	002HD000935009 / Revêtement de sol / Revêtement de sol / Colles de carrelage / Vol 3 (PC RDC)
Description ITGA	Carrelage / Colle grise hétérogène

Préparation:

Effectuée de façon à être représentative de l'échantillon

- pour une analyse au Microscope Electronique à Transmission Analytique (META) : broyage mécanique, récupération de poussières sur grille de microscope électronique (méthode interne IT 085 ou IT 286)

Technique Analytique:

- Microscope Electronique à Transmission Analytique (parties pertinentes de la norme NF X 43-050)

Résultat :

Fraction Analysée	Technique analytique et date d'analyse	Résultat	Type d'amiante	Nb de préparations
Carrelage + colle grise hétérogène	META le 23/05/2016	Amiante non détecté		1





Tél: 02.99.35.41.41 Fax: 02.99.35.41.42 www.itga.fr



RAPPORT D'ESSAI N° IT071605-37742 EN DATE DU 24/05/2016 RECHERCHE ET IDENTIFICATION D'AMIANTE SUR UN PRELEVEMENT DE MATERIAU

Ce rapport d'essai ne concerne que les échantillons soumis à l'analyse.

Client:

AC ENVIRONNEMENT M. David JOUSSELIN 64 rue clement Ader 42153 RIORGES

Prélèvement:

Commande ITGA : IT0716-47531 Echantillon ITGA : IT071605-37742 Reçu au laboratoire le : 02/05/2016

MesureAmianteAT_bddc7a8a-b2a0-4301-936c-9b66266157

a0

Réf. Client:

Commande	002HD000935
Dossier client	_0030400001_ PAUL BIGEON - 53230 COSSE LE VIVIEN Bâtiment composé de 1 cage et de 2 étages
Echantillon	002HD000935010 / Revêtement de mur / Revêtement de mur / Colle de carrelage (plinthe) / Vol 3 (PC RDC)
Description ITGA	Carrelage gris / Colle blanche en vrac

Préparation:

Effectuée de façon à être représentative de l'échantillon

- pour une analyse au Microscope Electronique à Transmission Analytique (META) : broyage mécanique, récupération de poussières sur grille de microscope électronique (méthode interne IT 085 ou IT 286)

Technique Analytique:

- Microscope Electronique à Transmission Analytique (parties pertinentes de la norme NF X 43-050)

Résultat :

Fraction Analysée	Technique analytique et date d'analyse	Résultat	Type d'amiante	Nb de préparations
Carrelage gris + colle blanche en vrac	META le 23/05/2016	Présence de fibres d'amiante	Chrysotile	1





Tél: 02.99.35.41.41 Fax: 02.99.35.41.42 www.itga.fr



RAPPORT D'ESSAI N° IT071605-37743 EN DATE DU 24/05/2016 RECHERCHE ET IDENTIFICATION D'AMIANTE SUR UN PRELEVEMENT DE MATERIAU

Ce rapport d'essai ne concerne que les échantillons soumis à l'analyse.

Client:

AC ENVIRONNEMENT M. David JOUSSELIN 64 rue clement Ader 42153 RIORGES

Prélèvement:

Commande ITGA : IT0716-47531 Echantillon ITGA : IT071605-37743 Reçu au laboratoire le : 02/05/2016

MesureAmianteAT_444e8331-c4c7-442c-ad3b-03fde908f7

83

Réf. Client:

Commande	002HD000935
Dossier client	_0030400001_ PAUL BIGEON - 53230 COSSE LE VIVIEN Bâtiment composé de 1 cage et de 2 étages
Echantillon	002HD000935011 / Revêtement de sol / Revêtement de sol / Lés plastiques avec sous-couche / Vol 3 (PC RDC)
Description ITGA	Revêtement souple gris / Colle polymère jaune avec poussières / Ragréage gris hétérogène / Peinture en faible quantité

Préparation:

Effectuée de façon à être représentative de l'échantillon

- pour une analyse au Microscope Electronique à Transmission Analytique (META) : broyage mécanique, récupération de poussières sur grille de microscope électronique (méthode interne IT 085 ou IT 286)

Technique Analytique:

- Microscope Electronique à Transmission Analytique (parties pertinentes de la norme NF X 43-050)

Résultat :

Fraction Analysée	Technique analytique et date d'analyse	Résultat	Type d'amiante	Nb de préparations
Revêtement souple gris + colle polymère jaune avec poussières + ragréage gris hétérogène + peinture en faible quantité non séparable	META le 23/05/2016	Amiante non détecté		1





Tél: 02.99.35.41.41 Fax: 02.99.35.41.42 www.itga.fr



RAPPORT D'ESSAI N° IT071605-37744 EN DATE DU 24/05/2016 RECHERCHE ET IDENTIFICATION D'AMIANTE SUR UN PRELEVEMENT DE MATERIAU

Ce rapport d'essai ne concerne que les échantillons soumis à l'analyse.

Client:

AC ENVIRONNEMENT M. David JOUSSELIN 64 rue clement Ader 42153 RIORGES

Prélèvement:

Commande ITGA : IT0716-47531 Echantillon ITGA : IT071605-37744 Reçu au laboratoire le : 02/05/2016

MesureAmianteAT_6d298ecf-b45a-45b7-83b9-35eee05ba0

80

Réf. Client:

Commande	002HD000935
Dossier client	_0030400001_ PAUL BIGEON - 53230 COSSE LE VIVIEN Bâtiment composé de 1 cage et de 2 étages
Echantillon	002HD000935012 / Plafond et faux-plafonds / Plafonds / Enduit plâtre / Vol 3 (PC RDC)
Description ITGA	Enduit plâtreux blanc en vrac / Peinture

Préparation:

Effectuée de façon à être représentative de l'échantillon

- pour une analyse au Microscope Electronique à Transmission Analytique (META) : broyage mécanique, récupération de poussières sur grille de microscope électronique (méthode interne IT 085 ou IT 286)

Technique Analytique:

- Microscope Electronique à Transmission Analytique (parties pertinentes de la norme NF X 43-050)

Résultat :

Fraction Analysée	Technique analytique et date d'analyse	Résultat	Type d'amiante	Nb de préparations
Enduit plâtreux blanc en vrac + peinture non séparable	META le 23/05/2016	Amiante non détecté		1





Tél: 02.99.35.41.41 Fax: 02.99.35.41.42 www.itga.fr



RAPPORT D'ESSAI N° IT071605-37745 EN DATE DU 24/05/2016 RECHERCHE ET IDENTIFICATION D'AMIANTE SUR UN PRELEVEMENT DE MATERIAU

Ce rapport d'essai ne concerne que les échantillons soumis à l'analyse.

Client:

AC ENVIRONNEMENT M. David JOUSSELIN 64 rue clement Ader 42153 RIORGES

Prélèvement:

Commande ITGA : IT0716-47531 Echantillon ITGA : IT071605-37745 Reçu au laboratoire le : 02/05/2016

MesureAmianteAT_ce1f6933-ad80-4f05-a6cc-da2da0f29a5

8

Réf. Client:

Commande	002HD000935
Dossier client	_0030400001_ PAUL BIGEON - 53230 COSSE LE VIVIEN Bâtiment composé de 1 cage et de 2 étages
Echantillon	002HD000935013 / Plafond et faux-plafonds / Plafonds / Enduit plâtre / Vol 3 (PC RDC)
Description ITGA	Enduit plâtreux blanc en vrac / Peinture

Préparation:

Effectuée de façon à être représentative de l'échantillon

- pour une analyse au Microscope Electronique à Transmission Analytique (META) : broyage mécanique, récupération de poussières sur grille de microscope électronique (méthode interne IT 085 ou IT 286)

Technique Analytique:

- Microscope Electronique à Transmission Analytique (parties pertinentes de la norme NF X 43-050)

Résultat :

Fraction Analysée	Technique analytique et date d'analyse	Résultat	Type d'amiante	Nb de préparations
Enduit plâtreux blanc en vrac + peinture non séparable	META le 23/05/2016	Amiante non détecté		1





Tél: 02.99.35.41.41 Fax: 02.99.35.41.42 www.itga.fr



RAPPORT D'ESSAI N° IT071605-37746 EN DATE DU 24/05/2016 RECHERCHE ET IDENTIFICATION D'AMIANTE SUR UN PRELEVEMENT DE MATERIAU

Ce rapport d'essai ne concerne que les échantillons soumis à l'analyse.

Client:

AC ENVIRONNEMENT M. David JOUSSELIN 64 rue clement Ader 42153 RIORGES

Prélèvement:

Commande ITGA : IT0716-47531 Echantillon ITGA : IT071605-37746 Reçu au laboratoire le : 02/05/2016

MesureAmianteAT_0027f29f-01fa-44bf-a141-709de475f3a

е

Réf. Client:

Commande	002HD000935
Dossier client	_0030400001_
	PAUL BIGEON - 53230 COSSE LE VIVIEN
	Bâtiment composé de 1 cage et de 2 étages
Echantillon	002HD000935014 / Plafond et faux-plafonds / Faux plafonds / Enduit platre sur latti bois / Vol 3 (PC RDC)
Description ITGA	Enduit plâtreux blanc en vrac / Peinture

Préparation:

Effectuée de façon à être représentative de l'échantillon

- pour une analyse au Microscope Electronique à Transmission Analytique (META) : broyage mécanique, récupération de poussières sur grille de microscope électronique (méthode interne IT 085 ou IT 286)

Technique Analytique:

- Microscope Electronique à Transmission Analytique (parties pertinentes de la norme NF X 43-050)

Résultat :

Fraction Analysée	Technique analytique et date d'analyse	Résultat	Type d'amiante	Nb de préparations
Enduit plâtreux blanc en vrac + peinture non séparable	META le 23/05/2016	Amiante non détecté		1





Tél: 02.99.35.41.41 Fax: 02.99.35.41.42 www.itga.fr



RAPPORT D'ESSAI N° IT071605-37747 EN DATE DU 24/05/2016 RECHERCHE ET IDENTIFICATION D'AMIANTE SUR UN PRELEVEMENT DE MATERIAU

Ce rapport d'essai ne concerne que les échantillons soumis à l'analyse.

Client:

AC ENVIRONNEMENT M. David JOUSSELIN 64 rue clement Ader 42153 RIORGES

Prélèvement:

Commande ITGA : IT0716-47531 Echantillon ITGA : IT071605-37747 Reçu au laboratoire le : 02/05/2016

MesureAmianteAT_ad0cb675-e15c-45f0-a5a5-f3d859c892c

d

Réf. Client:

Commande	002HD000935
Dossier client	_0030400001_ PAUL BIGEON - 53230 COSSE LE VIVIEN Bâtiment composé de 1 cage et de 2 étages
Echantillon	002HD000935015 / Parois verticales intérieures et enduits / Murs et cloisons / Peinture décoratives / Vol 3 (PC RDC)
Description ITGA	Matériau plâtreux blanc / Peintures multiples

Préparation:

Effectuée de façon à être représentative de l'échantillon

- pour une analyse au Microscope Electronique à Transmission Analytique (META) : broyage mécanique, récupération de poussières sur grille de microscope électronique (méthode interne IT 085 ou IT 286)

Technique Analytique:

- Microscope Electronique à Transmission Analytique (parties pertinentes de la norme NF X 43-050)

Résultat:

Fraction Analysée	Technique analytique et date d'analyse	Résultat	Type d'amiante	Nb de préparations
Matériau plâtreux blanc + peintures multiples non séparable	META le 23/05/2016	Amiante non détecté		1





Tél: 02.99.35.41.41 Fax: 02.99.35.41.42 www.itga.fr



RAPPORT D'ESSAI N° IT071605-37748 EN DATE DU 24/05/2016 RECHERCHE ET IDENTIFICATION D'AMIANTE SUR UN PRELEVEMENT DE MATERIAU

Ce rapport d'essai ne concerne que les échantillons soumis à l'analyse.

Client:

AC ENVIRONNEMENT M. David JOUSSELIN 64 rue clement Ader 42153 RIORGES

Prélèvement:

Commande ITGA : IT0716-47531 Echantillon ITGA : IT071605-37748 Reçu au laboratoire le : 02/05/2016

MesureAmianteAT_80c1401f-ac64-4d2f-8c5a-0a20860f1c2

5

Réf. Client:

Commande	002HD000935
Dossier client	_0030400001_ PAUL BIGEON - 53230 COSSE LE VIVIEN Bâtiment composé de 1 cage et de 2 étages
Echantillon	002HD000935016 / Parois verticales intérieures et enduits / Murs et cloisons / Enduit plâtre / Vol 3 (PC RDC)
Description ITGA	Enduit plâtreux blanc en vrac

Préparation:

Effectuée de façon à être représentative de l'échantillon

- pour une analyse au Microscope Electronique à Transmission Analytique (META) : broyage mécanique, récupération de poussières sur grille de microscope électronique (méthode interne IT 085 ou IT 286)

Technique Analytique:

- Microscope Electronique à Transmission Analytique (parties pertinentes de la norme NF X 43-050)

Résultat :

Fraction Analys	sée	Technique analytique et date d'analyse	Résultat	Type d'amiante	Nb de préparations
Enduit plâtreux blan	c en vrac	META le 23/05/2016	Amiante non détecté		1





Tél: 02.99.35.41.41 Fax: 02.99.35.41.42 www.itga.fr



RAPPORT D'ESSAI N° IT071605-37749 EN DATE DU 24/05/2016 RECHERCHE ET IDENTIFICATION D'AMIANTE SUR UN PRELEVEMENT DE MATERIAU

Ce rapport d'essai ne concerne que les échantillons soumis à l'analyse.

Client:

AC ENVIRONNEMENT M. David JOUSSELIN 64 rue clement Ader 42153 RIORGES

Prélèvement:

Commande ITGA : IT0716-47531 Echantillon ITGA : IT071605-37749 Reçu au laboratoire le : 02/05/2016

MesureAmianteAT_6ad66081-41d7-4de8-8aed-6348593ae

b9a

Réf. Client:

Commande	002HD000935
Dossier client	_0030400001_
	PAUL BIGEON - 53230 COSSE LE VIVIEN
	Bâtiment composé de 1 cage et de 2 étages
Echantillon	002HD000935017 / Revêtement de sol / Revêtement de sol / Ragréage / Vol 4
	(PC R+1)
Description ITGA	Ragréage gris hétérogène

Préparation:

Effectuée de façon à être représentative de l'échantillon

- pour une analyse au Microscope Electronique à Transmission Analytique (META) : broyage mécanique, récupération de poussières sur grille de microscope électronique (méthode interne IT 085 ou IT 286)

Technique Analytique:

- Microscope Electronique à Transmission Analytique (parties pertinentes de la norme NF X 43-050)

Résultat :

Fraction Analysée	Technique analytique et date d'analyse	Résultat	Type d'amiante	Nb de préparations
Ragréage gris hétérogène	META le 24/05/2016	Amiante non détecté		1





Tél: 02.99.35.41.41 Fax: 02.99.35.41.42 www.itga.fr



RAPPORT D'ESSAI N° IT071605-37750 EN DATE DU 24/05/2016 RECHERCHE ET IDENTIFICATION D'AMIANTE SUR UN PRELEVEMENT DE MATERIAU

Ce rapport d'essai ne concerne que les échantillons soumis à l'analyse.

Client:

AC ENVIRONNEMENT M. David JOUSSELIN 64 rue clement Ader 42153 RIORGES

Prélèvement:

Commande ITGA : IT0716-47531 Echantillon ITGA : IT071605-37750 Reçu au laboratoire le : 02/05/2016

MesureAmianteAT_5e631420-75c9-42a2-bf23-74f35d399f

06

Réf. Client:

Commande	002HD000935
Dossier client	_0030400001_ PAUL BIGEON - 53230 COSSE LE VIVIEN Bâtiment composé de 1 cage et de 2 étages
Echantillon	002HD000935018 / Parois verticales intérieures et enduits / Murs et cloisons / Enduit plâtre / Vol 4 (PC R+1)
Description ITGA	Enduit plâtreux blanc en vrac / Peinture

Préparation:

Effectuée de façon à être représentative de l'échantillon

- pour une analyse au Microscope Electronique à Transmission Analytique (META) : broyage mécanique, récupération de poussières sur grille de microscope électronique (méthode interne IT 085 ou IT 286)

Technique Analytique:

- Microscope Electronique à Transmission Analytique (parties pertinentes de la norme NF X 43-050)

Résultat :

Fraction Analysée	Technique analytique et date d'analyse	Résultat	Type d'amiante	Nb de préparations
Enduit plâtreux blanc en vrac + peinture non séparable	META le 23/05/2016	Amiante non détecté		1





Tél: 02.99.35.41.41 Fax: 02.99.35.41.42 www.itga.fr



RAPPORT D'ESSAI N° IT071605-37751 EN DATE DU 24/05/2016 RECHERCHE ET IDENTIFICATION D'AMIANTE SUR UN PRELEVEMENT DE MATERIAU

Ce rapport d'essai ne concerne que les échantillons soumis à l'analyse.

Client:

AC ENVIRONNEMENT M. David JOUSSELIN 64 rue clement Ader 42153 RIORGES

Prélèvement:

Commande ITGA : IT0716-47531 Echantillon ITGA : IT071605-37751 Reçu au laboratoire le : 02/05/2016

MesureAmianteAT_3215195a-3d5c-4be2-8df1-8334aa703f

Of

Réf. Client:

Commande	002HD000935
Dossier client	_0030400001_ PAUL BIGEON - 53230 COSSE LE VIVIEN Bâtiment composé de 1 cage et de 2 étages
Echantillon	002HD000935019 / Plafond et faux-plafonds / Faux plafonds + imposte porte gaine technique / Jonction entre panneaux placoplatre / Vol 4 (PC R+1)
Description ITGA	Matériau plâtreux blanc en vrac / Peinture

Préparation:

Effectuée de façon à être représentative de l'échantillon

- pour une analyse au Microscope Electronique à Transmission Analytique (META) : broyage mécanique, récupération de poussières sur grille de microscope électronique (méthode interne IT 085 ou IT 286)

Technique Analytique:

- Microscope Electronique à Transmission Analytique (parties pertinentes de la norme NF X 43-050)

Résultat:

Fraction Analysée	Technique analytique et date d'analyse	Résultat	Type d'amiante	Nb de préparations
Matériau plâtreux blanc en vrac + peinture non séparable	META le 23/05/2016	Amiante non détecté		1





Tél: 02.99.35.41.41 Fax: 02.99.35.41.42 www.itga.fr



RAPPORT D'ESSAI N° IT071605-37752 EN DATE DU 24/05/2016 RECHERCHE ET IDENTIFICATION D'AMIANTE SUR UN PRELEVEMENT DE MATERIAU

Ce rapport d'essai ne concerne que les échantillons soumis à l'analyse.

Client:

AC ENVIRONNEMENT M. David JOUSSELIN 64 rue clement Ader 42153 RIORGES

Prélèvement:

Commande ITGA : IT0716-47531 Echantillon ITGA : IT071605-37752 Reçu au laboratoire le : 02/05/2016

MesureAmianteAT_5385dea4-eb22-4116-a794-d75c7e9f11

1a

Réf. Client:

Commande	002HD000935
Dossier client	_0030400001_ PAUL BIGEON - 53230 COSSE LE VIVIEN Bâtiment composé de 1 cage et de 2 étages
Echantillon	002HD000935020 / Parois verticales intérieures et enduits / Menuiseries / Ensemble des joints d'étanchéité (sur ouvrant et dormant) / Vol 4 (PC R+1)
Description ITGA	Matériau souple noir / Peinture

Préparation:

Effectuée de façon à être représentative de l'échantillon

- pour une analyse au Microscope Electronique à Transmission Analytique (META) : broyage mécanique, récupération de poussières sur grille de microscope électronique (méthode interne IT 085 ou IT 286)

Technique Analytique:

- Microscope Electronique à Transmission Analytique (parties pertinentes de la norme NF X 43-050)

Résultat:

Fraction Analysée	Technique analytique et date d'analyse	Résultat	Type d'amiante	Nb de préparations
Matériau souple noir + peinture	META le 23/05/2016	Amiante non détecté		1





Tél: 02.99.35.41.41 Fax: 02.99.35.41.42 www.itga.fr



RAPPORT D'ESSAI N° IT071605-37754 EN DATE DU 24/05/2016 RECHERCHE ET IDENTIFICATION D'AMIANTE SUR UN PRELEVEMENT DE MATERIAU

Ce rapport d'essai ne concerne que les échantillons soumis à l'analyse.

Client:

AC ENVIRONNEMENT M. David JOUSSELIN 64 rue clement Ader 42153 RIORGES

Prélèvement:

Commande ITGA : IT0716-47531 Echantillon ITGA : IT071605-37754 Reçu au laboratoire le : 02/05/2016

MesureAmianteAT_af3074dd-ffdf-4096-8e71-6edd72416b

5e

Réf. Client:

Commande	002HD000935
Dossier client	_0030400001_ PAUL BIGEON - 53230 COSSE LE VIVIEN Bâtiment composé de 1 cage et de 2 étages
Echantillon	002HD000935021 / Revêtement de sol / Revêtement de sol / Lés plastiques avec sous-couche / Vol 5 (PC R+2)
Description ITGA	Revêtement souple gris / Colle polymère jaune / Peinture en faible quantité

Préparation:

Effectuée de façon à être représentative de l'échantillon

- pour une analyse au Microscope Electronique à Transmission Analytique (META) : broyage mécanique, récupération de poussières sur grille de microscope électronique (méthode interne IT 085 ou IT 286)

Technique Analytique:

- Microscope Electronique à Transmission Analytique (parties pertinentes de la norme NF X 43-050)

Résultat :

Fraction Analysée	Technique analytique et date d'analyse	Résultat	Type d'amiante	Nb de préparations
Revêtement souple gris + colle polymère jaune + peinture en faible quantité non séparable	META le 23/05/2016	Amiante non détecté		1





Tél: 02.99.35.41.41 Fax: 02.99.35.41.42 www.itga.fr



RAPPORT D'ESSAI N° IT071605-37758 EN DATE DU 24/05/2016 RECHERCHE ET IDENTIFICATION D'AMIANTE SUR UN PRELEVEMENT DE MATERIAU

Ce rapport d'essai ne concerne que les échantillons soumis à l'analyse.

Client:

AC ENVIRONNEMENT M. David JOUSSELIN 64 rue clement Ader 42153 RIORGES

Prélèvement:

Commande ITGA: IT0716-47531 Echantillon ITGA: IT071605-37758 Reçu au laboratoire le : 02/05/2016

MesureAmianteAT_cb2491b4-f71a-4405-8922-dfdec8c3a9

19

Réf. Client:

Commande	002HD000935
Dossier client	_0030400001_
	PAUL BIGEON - 53230 COSSE LE VIVIEN
	Bâtiment composé de 1 cage et de 2 étages
Echantillon	002HD000935022 / Revêtement de mur / Revêtement de mur / Colle de plinthe plastique / Vol 5 (PC R+2)
Description FIGA	Colle polymère jaune avec poussières / Peinture en faible quantité / Matériau souple gris

Préparation:

Effectuée de façon à être représentative de l'échantillon

- pour une analyse au Microscope Electronique à Transmission Analytique (META) : broyage mécanique, récupération de poussières sur grille de microscope électronique (méthode interne IT 085 ou IT 286)

Technique Analytique:

- Microscope Electronique à Transmission Analytique (parties pertinentes de la norme NF X 43-050)

Résultat:

Fraction Analysée	Technique analytique et date d'analyse	Résultat	Type d'amiante	Nb de préparations
Colle polymère jaune avec poussières +	META le 23/05/2016	Amiante non détecté		2
peinture en faible quantité non				
séparable + matériau souple gris				





Tél: 02.99.35.41.41 Fax: 02.99.35.41.42 www.itga.fr



RAPPORT D'ESSAI N° IT071605-37866 EN DATE DU 24/05/2016 RECHERCHE ET IDENTIFICATION D'AMIANTE SUR UN PRELEVEMENT DE MATERIAU

Ce rapport d'essai ne concerne que les échantillons soumis à l'analyse.

Client:

AC ENVIRONNEMENT M. David JOUSSELIN 64 rue clement Ader 42153 RIORGES

Prélèvement:

Commande ITGA : IT0716-47531 Echantillon ITGA : IT071605-37866 Reçu au laboratoire le : 02/05/2016

MesureAmianteAT_5ce7249c-ec60-4b0b-a7c1-558612d45c

8d

Réf. Client:

Commande	002HD000935
Dossier client	_0030400001_ PAUL BIGEON - 53230 COSSE LE VIVIEN Bâtiment composé de 1 cage et de 2 étages
Echantillon	002HD000935023 / Parois verticales intérieures et enduits / Murs et cloisons / Enduit plâtre / Vol 5 (PC R+2)
Description ITGA	Enduit plâtreux blanc en vrac

Préparation:

Effectuée de façon à être représentative de l'échantillon

- pour une analyse au Microscope Electronique à Transmission Analytique (META) : broyage mécanique, récupération de poussières sur grille de microscope électronique (méthode interne IT 085 ou IT 286)

Technique Analytique:

- Microscope Electronique à Transmission Analytique (parties pertinentes de la norme NF X 43-050)

Résultat :

Fraction Analys	sée	Technique analytique et date d'analyse	Résultat	Type d'amiante	Nb de préparations
Enduit plâtreux blan	c en vrac	META le 23/05/2016	Amiante non détecté		1





Tél: 02.99.35.41.41 Fax: 02.99.35.41.42 www.itga.fr



RAPPORT D'ESSAI N° IT071605-37767 EN DATE DU 24/05/2016 RECHERCHE ET IDENTIFICATION D'AMIANTE SUR UN PRELEVEMENT DE MATERIAU

Ce rapport d'essai ne concerne que les échantillons soumis à l'analyse.

Client:

AC ENVIRONNEMENT M. David JOUSSELIN 64 rue clement Ader 42153 RIORGES

Prélèvement:

Commande ITGA : IT0716-47531 Echantillon ITGA : IT071605-37767 Reçu au laboratoire le : 02/05/2016

MesureAmianteAT_edc7b964-6aea-4324-9e3f-3c419ee96b

df

Réf. Client:

Commande	002HD000935
Dossier client	_0030400001_
	PAUL BIGEON - 53230 COSSE LE VIVIEN
	Bâtiment composé de 1 cage et de 2 étages
Echantillon	002HD000935024 / Toiture et étanchéité / Elément sous toiture / Isolant sous toiture / Vol 6
	(combles)
D ' II ITCA	
Description ITGA	Matériau fibreux jaune avec poussières / Papier bitumé

Préparation:

Effectuée de façon à être représentative de l'échantillon

- pour une analyse au Microscope Electronique à Transmission Analytique (META) : broyage mécanique, récupération de poussières sur grille de microscope électronique (méthode interne IT 085 ou IT 286)

Technique Analytique:

- Microscope Electronique à Transmission Analytique (parties pertinentes de la norme NF X 43-050)

Résultat :

Fraction Analysée	Technique analytique et date d'analyse	Résultat	Type d'amiante	Nb de préparations
Matériau fibreux jaune avec poussières + papier bitumé	META le 23/05/2016	Amiante non détecté		1





Tél: 02.99.35.41.41 Fax: 02.99.35.41.42 www.itga.fr



RAPPORT D'ESSAI N° IT071605-37772 EN DATE DU 24/05/2016 RECHERCHE ET IDENTIFICATION D'AMIANTE SUR UN PRELEVEMENT DE MATERIAU

Ce rapport d'essai ne concerne que les échantillons soumis à l'analyse.

Client:

AC ENVIRONNEMENT M. David JOUSSELIN 64 rue clement Ader 42153 RIORGES

Prélèvement:

Commande ITGA : IT0716-47531 Echantillon ITGA : IT071605-37772 Reçu au laboratoire le : 02/05/2016

MesureAmianteAT_3bae1fe2-5af2-4c48-9bea-8b564da73d4

3

Réf. Client:

Commande	002HD000935
Dossier client	_0030400001_ PAUL BIGEON - 53230 COSSE LE VIVIEN Bâtiment composé de 1 cage et de 2 étages
Echantillon	002HD000935025 / Plafond et faux-plafonds / Faux plafonds / Joints panneau / plaques / Vol 5 (PC R+2)
Description ITGA	Matériau plâtreux blanc en vrac / Peinture

Préparation:

Effectuée de façon à être représentative de l'échantillon

- pour une analyse au Microscope Electronique à Transmission Analytique (META) : broyage mécanique, récupération de poussières sur grille de microscope électronique (méthode interne IT 085 ou IT 286)

Technique Analytique:

- Microscope Electronique à Transmission Analytique (parties pertinentes de la norme NF X 43-050)

Résultat :

Fraction Analysée	Technique analytique et date d'analyse	Résultat	Type d'amiante	Nb de préparations
Matériau plâtreux blanc en vrac + peinture non séparable	META le 23/05/2016	Amiante non détecté		1





Tél: 02.99.35.41.41 Fax: 02.99.35.41.42 www.itga.fr



RAPPORT D'ESSAI N° IT071605-37776 EN DATE DU 24/05/2016 RECHERCHE ET IDENTIFICATION D'AMIANTE SUR UN PRELEVEMENT DE MATERIAU

Ce rapport d'essai ne concerne que les échantillons soumis à l'analyse.

Client:

AC ENVIRONNEMENT M. David JOUSSELIN 64 rue clement Ader 42153 RIORGES

Prélèvement:

Commande ITGA : IT0716-47531 Echantillon ITGA : IT071605-37776 Reçu au laboratoire le : 02/05/2016

MesureAmianteAT_7d6d4dd9-2422-452b-bf15-b7d5d96f27

b7

Réf. Client:

Commande	002HD000935
Dossier client	_0030400001_
	PAUL BIGEON - 53230 COSSE LE VIVIEN
	Bâtiment composé de 1 cage et de 2 étages
Echantillon	002HD000935026 / Façades / Murs / Enduits projetés / Vol 10
	(Façade avant)
Description ITCA	- 1
Description ITGA	Enduit compact gris hétérogène

Préparation:

Effectuée de façon à être représentative de l'échantillon

- pour une analyse au Microscope Electronique à Transmission Analytique (META) : broyage mécanique, récupération de poussières sur grille de microscope électronique (méthode interne IT 085 ou IT 286)

Technique Analytique:

- Microscope Electronique à Transmission Analytique (parties pertinentes de la norme NF X 43-050)

Résultat :

Fraction Analysée	Technique analytique et date d'analyse	Résultat	Type d'amiante	Nb de préparations
Enduit compact gris hétérogène	META le 23/05/2016	Amiante non détecté		1





Tél: 02.99.35.41.41 Fax: 02.99.35.41.42 www.itga.fr



RAPPORT D'ESSAI N° IT071605-37779 EN DATE DU 24/05/2016 RECHERCHE ET IDENTIFICATION D'AMIANTE SUR UN PRELEVEMENT DE MATERIAU

Ce rapport d'essai ne concerne que les échantillons soumis à l'analyse.

Client:

AC ENVIRONNEMENT M. David JOUSSELIN 64 rue clement Ader 42153 RIORGES

Prélèvement:

Commande ITGA : IT0716-47531 Echantillon ITGA : IT071605-37779 Reçu au laboratoire le : 02/05/2016

MesureAmianteAT_9d0cc91e-0399-4525-b1e5-9f4bccf7b8

31

Réf. Client:

Commande	002HD000935
Dossier client	_0030400001_ PAUL BIGEON - 53230 COSSE LE VIVIEN Bâtiment composé de 1 cage et de 2 étages
Echantillon	002HD000935027 / Façades / Murs / Enduits projetés / Vol 10 (Façade avant)
Description ITGA	Enduit compact beige et gris hétérogène

Préparation:

Effectuée de façon à être représentative de l'échantillon

- pour une analyse au Microscope Electronique à Transmission Analytique (META) : broyage mécanique, récupération de poussières sur grille de microscope électronique (méthode interne IT 085 ou IT 286)

Technique Analytique:

- Microscope Electronique à Transmission Analytique (parties pertinentes de la norme NF X 43-050)

Résultat :

Fraction Analysée	Technique analytique et date d'analyse	Résultat	Type d'amiante	Nb de préparations
Enduit compact beige et gris hétérogène	META le 23/05/2016	Amiante non détecté		1





Tél: 02.99.35.41.41 Fax: 02.99.35.41.42 www.itga.fr



RAPPORT D'ESSAI N° IT071605-37780 EN DATE DU 24/05/2016 RECHERCHE ET IDENTIFICATION D'AMIANTE SUR UN PRELEVEMENT DE MATERIAU

Ce rapport d'essai ne concerne que les échantillons soumis à l'analyse.

Client:

AC ENVIRONNEMENT M. David JOUSSELIN 64 rue clement Ader 42153 RIORGES

Prélèvement:

Commande ITGA : IT0716-47531 Echantillon ITGA : IT071605-37780 Reçu au laboratoire le : 02/05/2016

MesureAmianteAT_6a1a8a9f-02d7-4a13-aa51-0d108154c3

15

Réf. Client:

Commande	002HD000935
Dossier client	_0030400001_ PAUL BIGEON - 53230 COSSE LE VIVIEN Bâtiment composé de 1 cage et de 2 étages
Echantillon	002HD000935028 / Façades / Murs / Enduits projetés / Vol 10 (Façade avant)
Description ITGA	Enduit beige / Matériau compact gris hétérogène

Préparation:

Effectuée de façon à être représentative de l'échantillon

- pour une analyse au Microscope Electronique à Transmission Analytique (META) : broyage mécanique, récupération de poussières sur grille de microscope électronique (méthode interne IT 085 ou IT 286)

Technique Analytique:

- Microscope Electronique à Transmission Analytique (parties pertinentes de la norme NF X 43-050)

Résultat :

Fraction Analysée	Technique analytique et date d'analyse	Résultat	Type d'amiante	Nb de préparations
Enduit beige + matériau compact gris hétérogène	META le 23/05/2016	Amiante non détecté		1





Tél: 02.99.35.41.41 Fax: 02.99.35.41.42 www.itga.fr



RAPPORT D'ESSAI N° IT071605-37781 EN DATE DU 24/05/2016 RECHERCHE ET IDENTIFICATION D'AMIANTE SUR UN PRELEVEMENT DE MATERIAU

Ce rapport d'essai ne concerne que les échantillons soumis à l'analyse.

Client:

AC ENVIRONNEMENT M. David JOUSSELIN 64 rue clement Ader 42153 RIORGES

Prélèvement:

Commande ITGA : IT0716-47531 Echantillon ITGA : IT071605-37781 Reçu au laboratoire le : 02/05/2016

MesureAmianteAT_82a464c3-5583-45f9-bdd7-bc25b6781

662

Réf. Client:

Commande	002HD000935
Dossier client	_0030400001_
	PAUL BIGEON - 53230 COSSE LE VIVIEN
	Bâtiment composé de 1 cage et de 2 étages
Echantillon	002HD000935029 / Façades / Murs / Enduits projetés / Vol 16
	(Façade avant garage)
D 1.11 ITC1	
Description ITGA	Enduit compact beige hétérogène avec poussières

Préparation:

Effectuée de façon à être représentative de l'échantillon

- pour une analyse au Microscope Electronique à Transmission Analytique (META) : broyage mécanique, récupération de poussières sur grille de microscope électronique (méthode interne IT 085 ou IT 286)

Technique Analytique:

- Microscope Electronique à Transmission Analytique (parties pertinentes de la norme NF X 43-050)

Résultat :

Fraction Analysée	Technique analytique et date d'analyse	Résultat	Type d'amiante	Nb de préparations
Enduit compact beige hétérogène avec poussières	META le 23/05/2016	Amiante non détecté		1





Tél: 02.99.35.41.41 Fax: 02.99.35.41.42 www.itga.fr



RAPPORT D'ESSAI N° IT071605-37782 EN DATE DU 24/05/2016 RECHERCHE ET IDENTIFICATION D'AMIANTE SUR UN PRELEVEMENT DE MATERIAU

Ce rapport d'essai ne concerne que les échantillons soumis à l'analyse.

Client:

AC ENVIRONNEMENT M. David JOUSSELIN 64 rue clement Ader 42153 RIORGES

Prélèvement:

Commande ITGA : IT0716-47531 Echantillon ITGA : IT071605-37782 Reçu au laboratoire le : 02/05/2016

MesureAmianteAT_f9b98bf3-97f6-46ae-93c5-2e4b14a678

45

Réf. Client:

Commande	002HD000935
Dossier client	_0030400001_
	PAUL BIGEON - 53230 COSSE LE VIVIEN
	Bâtiment composé de 1 cage et de 2 étages
Echantillon	002HD000935030 / Façades / Murs / Enduits projetés / Vol 16
	(Façade avant garage)
Description ITCA	
Description ITGA	Enduit compact gris hétérogène avec poussières

Préparation:

Effectuée de façon à être représentative de l'échantillon

- pour une analyse au Microscope Electronique à Transmission Analytique (META) : broyage mécanique, récupération de poussières sur grille de microscope électronique (méthode interne IT 085 ou IT 286)

Technique Analytique:

- Microscope Electronique à Transmission Analytique (parties pertinentes de la norme NF X 43-050)

Résultat :

Fraction Analysée	Technique analytique et date d'analyse	Résultat	Type d'amiante	Nb de préparations
Enduit compact gris hétérogène avec poussières	META le 23/05/2016	Amiante non détecté		1





Tél: 02.99.35.41.41 Fax: 02.99.35.41.42 www.itga.fr



RAPPORT D'ESSAI N° IT071605-37783 EN DATE DU 24/05/2016 RECHERCHE ET IDENTIFICATION D'AMIANTE SUR UN PRELEVEMENT DE MATERIAU

Ce rapport d'essai ne concerne que les échantillons soumis à l'analyse.

Client:

AC ENVIRONNEMENT M. David JOUSSELIN 64 rue clement Ader 42153 RIORGES

Prélèvement:

Commande ITGA : IT0716-47531 Echantillon ITGA : IT071605-37783 Reçu au laboratoire le : 02/05/2016

MesureAmianteAT_ef8e8269-a2b8-481c-bb97-d47103a386

7d

Réf. Client:

Commande	002HD000935
Dossier client	_0030400001_
	PAUL BIGEON - 53230 COSSE LE VIVIEN
	Bâtiment composé de 1 cage et de 2 étages
Echantillon	002HD000935031 / Façades / Murs / Enduits projetés / Vol 16
	(Façade avant garage)
D ITCA	
Description ITGA	Enduit compact gris hétérogène / Peinture

Préparation:

Effectuée de façon à être représentative de l'échantillon

- pour une analyse au Microscope Electronique à Transmission Analytique (META) : broyage mécanique, récupération de poussières sur grille de microscope électronique (méthode interne IT 085 ou IT 286)

Technique Analytique:

- Microscope Electronique à Transmission Analytique (parties pertinentes de la norme NF X 43-050)

Résultat :

Fraction Analysée	Technique analytique et date d'analyse	Résultat	Type d'amiante	Nb de préparations
Enduit compact gris hétérogène + peinture non séparable	META le 23/05/2016	Amiante non détecté		1





Tél: 02.99.35.41.41 Fax: 02.99.35.41.42 www.itga.fr



RAPPORT D'ESSAI N° IT071605-37784 EN DATE DU 24/05/2016 RECHERCHE ET IDENTIFICATION D'AMIANTE SUR UN PRELEVEMENT DE MATERIAU

Ce rapport d'essai ne concerne que les échantillons soumis à l'analyse.

Client:

AC ENVIRONNEMENT M. David JOUSSELIN 64 rue clement Ader 42153 RIORGES

Prélèvement:

Commande ITGA : IT0716-47531 Echantillon ITGA : IT071605-37784 Reçu au laboratoire le : 02/05/2016

MesureAmianteAT_ec6c6a52-c5c5-46e0-bf02-7bc824c606

8e

Réf. Client:

Commande	002HD000935
Dossier client	_0030400001_ PAUL BIGEON - 53230 COSSE LE VIVIEN Bâtiment composé de 1 cage et de 2 étages
Echantillon	002HD000935032 / Façades / Murs / Enduits projetés / Vol 15 (Façade arrière garage)
Description ITGA	Enduit compact beige hétérogène avec poussières

Préparation:

Effectuée de façon à être représentative de l'échantillon

- pour une analyse au Microscope Electronique à Transmission Analytique (META) : broyage mécanique, récupération de poussières sur grille de microscope électronique (méthode interne IT 085 ou IT 286)

Technique Analytique:

- Microscope Electronique à Transmission Analytique (parties pertinentes de la norme NF X 43-050)

Résultat :

Fraction Analysée	Technique analytique et date d'analyse	Résultat	Type d'amiante	Nb de préparations
Enduit compact beige hétérogène avec poussières	META le 23/05/2016	Amiante non détecté		1





Tél: 02.99.35.41.41 Fax: 02.99.35.41.42 www.itga.fr



RAPPORT D'ESSAI N° IT071605-37785 EN DATE DU 24/05/2016 RECHERCHE ET IDENTIFICATION D'AMIANTE SUR UN PRELEVEMENT DE MATERIAU

Ce rapport d'essai ne concerne que les échantillons soumis à l'analyse.

Client:

AC ENVIRONNEMENT M. David JOUSSELIN 64 rue clement Ader 42153 RIORGES

Prélèvement:

Commande ITGA : IT0716-47531 Echantillon ITGA : IT071605-37785 Reçu au laboratoire le : 02/05/2016

MesureAmianteAT_446030ea-2d63-433e-b3f1-61e7b6b9d

b0e

Réf. Client:

Commande	002HD000935
Dossier client	_0030400001_ PAUL BIGEON - 53230 COSSE LE VIVIEN Bâtiment composé de 1 cage et de 2 étages
Echantillon	002HD000935033 / Voies et réseaux divers / Revêtement routier / Bitume couche supérieure / Vol 9 (Plan de masse)
Description ITGA	Agrégats d'enrobés bitumineux

Préparation:

Effectuée de façon à être représentative de l'échantillon

- pour une analyse au Microscope Electronique à Transmission Analytique (META) : broyage mécanique, récupération de poussières sur grille de microscope électronique (méthode interne IT 085 ou IT 286)

Technique Analytique:

- Microscope Electronique à Transmission Analytique (parties pertinentes de la norme NF X 43-050)

Résultat :

Fraction Analysée	Technique analytique et date d'analyse	Résultat	Type d'amiante	Nb de préparations
Agrégats d'enrobés bitumineux	META le 23/05/2016	Amiante non détecté		2





Tél: 02.99.35.41.41 Fax: 02.99.35.41.42 www.itga.fr



RAPPORT D'ESSAI N° IT071605-37786 EN DATE DU 24/05/2016 RECHERCHE ET IDENTIFICATION D'AMIANTE SUR UN PRELEVEMENT DE MATERIAU

Ce rapport d'essai ne concerne que les échantillons soumis à l'analyse.

Client:

AC ENVIRONNEMENT M. David JOUSSELIN 64 rue clement Ader 42153 RIORGES

Prélèvement:

Commande ITGA : IT0716-47531 Echantillon ITGA : IT071605-37786 Reçu au laboratoire le : 02/05/2016

MesureAmianteAT_d913cb40-b7bd-4ee2-9d8a-0a855d7f43

38

Réf. Client:

Commande	002HD000935
Dossier client	_0030400001_ PAUL BIGEON - 53230 COSSE LE VIVIEN Bâtiment composé de 1 cage et de 2 étages
Echantillon	002HD000935034 / Voies et réseaux divers / Revêtement routier / Bitume couche supérieur / Vol 9 (Plan de masse)
Description ITGA	Agrégats d'enrobés bitumineux

Préparation:

Effectuée de façon à être représentative de l'échantillon

- pour une analyse au Microscope Electronique à Transmission Analytique (META) : broyage mécanique, récupération de poussières sur grille de microscope électronique (méthode interne IT 085 ou IT 286)

Technique Analytique:

- Microscope Electronique à Transmission Analytique (parties pertinentes de la norme NF X 43-050)

Résultat :

Fraction Analysée	Technique analytique et date d'analyse	Résultat	Type d'amiante	Nb de préparations
Agrégats d'enrobés bitumineux	META le 23/05/2016	Amiante non détecté		2

