

Rapport de mission de repérage des matériaux et produits contenant de l'amiante avant travaux

Examen réalisé conformément à l'application du décret n°2011-629 du 3 juin 2011 modifiant le Code du travail relatif à la protection contre les risques sanitaires liés à une exposition à l'amiante dans les immeubles bâtis, à l'arrêté du 26 juin 2013 relatif au repérage des matériaux et produits de la liste C contenant de l'amiante et au contenu du rapport de repérage, à la norme NF 46-020 et ses annexes.

Adresse du bien

Adresse : LE GUE D'ORGER

CP - Ville : 53000 LAVAL

Référence client : __0032400001_

Date du repérage : 28/06/2016

Désignation : Bâtiment composé de 3 cages et de 4 étages



Présence d'amiante Oui

Présence de pièce(s) non visitée(s)

Oui

Le présent rapport ne peut être reproduit que dans son intégralité et doit être transmis à toute personne physique ou morale appelée à concevoir ou réaliser les travaux.









Sommaire

Rapport	Annexes	
- Renseignements administratifs	Annexe : Mesurage des zones amiantées	
A - Désignation de l'immeuble	Annexe : Plans	
B - Propiétaire / Donneur d'ordre	Annexe : Reportage photographique	
C - Opérateur de repérage	Annexe : Prélevements et analyses	
D - Personne autorisant l'émission du rapport		
E - Pièces visitées		
- Etude Préalable		
F - Descriptif des travaux envisagés		
G - Périmètre du bâtiment concerné		
H - Objectif de la mission		
I - Document(s) mis à disposition		
J - Périmètre et programme de repérage		
K - Motifs de réduction ou d'augmentation du		
nombre de prélèvements		
L - Adjonction(s) ou exclusion(s)		
M - Conditions existantes		
Conditions de repérage		
N - Modalités de repérage		
O - Moyens d'investigation		
Conclusions		
P - Conclusion(s) du présent rapport de repérage		
Q - Réserves / Commentaires		
R - Locaux ou partie de locaux non visités		
Grille de résultats du repérage		

Renseignements administratifs

Α	Design	ation de l'immeuble	В	Propriétaire / Donn	neur d'ordre
Adresse :		LE GUE D'ORGER 53000 LAVAL	<u>Propriétaire</u> : HABITAT	O.P.H. MAYENNE	Donneur d'ordre : O.P.H. MAYENNE HABITAT
Référence cli Désignation :		ent :0032400001_ Bâtiment composé de 3 cages et de 4 étages		Adresse : 10 RUE AUGUSTE BEUNEUX - CS 62039 53020 LAVAL CEDEX 9	
Date de construction :					



Amiante Travaux





C Opérateur de repérage D Personne autorisant l'émission du rapport conformément à la norme NF 46-020

Compagnie & Siret : AC Environnement (N° 441355914)

Nom: JOUSSELIN David

Accompagnateur : L.GARDENAT (0 800 400 100)

Date de repérage 28/06/2016

Le présent rapport est établi par une personne dont les compétences sont certifiées par ICERT CERTIFICATION Parc Edonia – Bat G – rue de la Terre

Numéro attestation : CPDI3391 V2 Délivré le : 03/04/2015

Ε

Nom: MORA Denis

Date du rapport : 26/07/2016 A Riorges, le 26/07/2016

Assurance : QBE Insurance 031 0004725 (Date de validité : 01/01/2018)

Pièces visitées





Liste des locaux visités :

PC RDC - Vol 1 (SAS entrée)

PC RDC - Vol 3 (Local tech)

PC RDC - Vol 5 (accès caves)

PC RDC - Vol 7 (local poubelle)

PC RDC - Vol 10 (esc)

PC RDC - Vol 12 (local vélo)

PC RDC - Vol 14 (Local tech)

PC RDC - Vol 17 (esc)

PC RDC - Vol 19 (local poubelle)

PC RDC - Vol 21 (accès caves)

PC RDC - Vol 23 (SAS entrée)

PC RDC - Vol 25 (dégagement)

PC RDC - Vol 27 (Local)

PC RDC - Vol 29 (accès caves)

PC Cage 40C - Vol 32 (esc R+1)

PC Cage 40C - Vol 35 (esc R+2)

PC Cage 40C - Vol 37 (VO)

PC Cage 40C - Vol 40 (PC R+3)

PC Cage 40B - Vol 43 (PC R+1)

PC Cage 40B - Vol 45 (VO)

PC Cage 40B - Vol 48 (PC R+2)

PC Cage 40B - Vol 51 (esc R+3)

PC Cage 40B - Vol 53 (VO)

PC Cage 40A - Vol 56 (esc R+1)

PC Cage 40A - Vol 59 (PC R+2)

PC Cage 40A - Vol 61 (VO)

PC Cage 40A - Vol 64 (esc R+3)
Combles cage 40C - Vol 67 (Combles VMC)

Combles cage 40B - Vol 69 (machinerie asc)

PC Cage 40A - Vol 71 (PC R+4)

PC Cage 40A - Vol 73 (VO)

Façade avant 40A - Vol 76 (Façade avant 40A)

Façade avant 40C - Vol 78 (Façade avant 40C)

Façade arrière 40C - Vol 80 (Façade arrière 40C)

PC RDC - Vol 2 (local vélo)

PC RDC - Vol 4 (dégagement)

PC RDC - Vol 6 (accès caves)

PC RDC - Vol 8 (Local)

PC RDC - Vol 11 (accès caves)

PC RDC - Vol 13 (SAS entrée)

PC RDC - Vol 15 (dégagement)

PC RDC - Vol 18 (Local)

PC RDC - Vol 20 (accès caves)

PC RDC - Vol 22 (local vélo)

PC RDC - Vol 24 (Local tech)

PC RDC - Vol 26 (esc)

PC RDC - Vol 28 (local poubelle)

PC Cage 40C - Vol 31 (PC R+1)

PC Cage 40C - Vol 33 (VO)

PC Cage 40C - Vol 36 (PC R+2)

PC Cage 40C - Vol 39 (esc R+3)

PC Cage 40C - Vol 41 (VO)

PC Cage 40B - Vol 44 (esc R+1)

PC Cage 40B - Vol 47 (esc R+2)

PC Cage 40B - Vol 49 (VO)

PC Cage 40B - Vol 52 (PC R+4)

PC Cage 40A - Vol 55 (PC R+1)

PC Cage 40A - Vol 57 (VO)

PC Cage 40A - Vol 60 (esc R+2)

PC Cage 40A - Vol 63 (PC R+3)

PC Cage 40A - Vol 65 (VO)

Combles cage 40B - Vol 68 (combles VMC)

Toiture - Vol 70 (toiture)

PC Cage 40A - Vol 72 (esc R+4)

Plan masse - Vol 75 (Plan masse)

Façade avant 40B - Vol 77 (Façade avant 40B)

Pignon gauche - Vol 79 (Pignon gauche)

Combles cage 40A - Vol 81 (combles VMC)







Etude préalable

F Descriptif des travaux envisagés

Repérage exhaustif de l'ensemble des matériaux susceptible de contenir de l'amiante dans les parties communes du bâtiment.

G	Périmètre du bâtiment concerné	Н	Objectif de la mission
Ensemble de	es parties communes du bâtiment	contenant de	a pour objectif d'identifier et localiser les matériaux et produits e l'amiante incorporés ou faisant indissociablement corps avec u la partie d'immeuble sur lequel des travaux sont programmés.

Document(s) mis à disposition

DOSSIER TECHNIQUE AMIANTE - 2 814 442 36 OP N°324 - Techniciens Horizon Contrôle et Formation - 02/11/2004

J Périmètre et programme de repérage de l'opérateur

Conformément au programme des travaux défini par le donneur d'ordre, nous avons vérifié l'ensemble des composants et matériaux des catégories suivantes conformément à l'annexe A1 de la norme NF 46-020:

Categorie	Plan	Volume	Localisation
Façades	PC RDC	Vol 1 (SAS entrée) - Vol 13	
		(SAS entrée) - Vol 23 (SAS	
		entrée)	
Parois verticales intérieures	PC RDC	Vol 1 (SAS entrée) - Vol 2	
et enduits		(local vélo) - Vol 3 (Local	
		tech) - Vol 4 (dégagement) -	
		Vol 5 (accès caves) - Vol 6	
		(accès caves) - Vol 7 (local	
		poubelle) - Vol 8 (Local) - Vol	
		10 (esc) - Vol 11 (accès	
		caves) - Vol 12 (local vélo) -	
		Vol 13 (SAS entrée) - Vol 14	
		(Local tech) - Vol 15	
		(dégagement) - Vol 17 (esc)	
		- Vol 18 (Local) - Vol 19	
		(local poubelle) - Vol 20	
		(accès caves) - Vol 21	
		(accès caves) - Vol 22 (local	
		vélo) - Vol 23 (SAS entrée) -	
		Vol 24 (Local tech) - Vol 25	
		(dégagement) - Vol 26 (esc)	
		- Vol 27 (Local) - Vol 28	
		(local poubelle) - Vol 29	
		(accès caves)	







Plafond et faux-plafonds PC RDC Vol 1 (SAS entrée) - Vol 2 (local vélo) - Vol 3 (Local tech) - Vol 4 (dégagement) - Vol 5 (accès caves) - Vol 6 (accès caves) - Vol 7 (local poubelle) - Vol 8 (Local) - Vol 10 (esc) - Vol 11 (accès caves) - Vol 12 (local vélo) - Vol 13 (SAS entrée) - Vol 14 (Local tech) - Vol 15 (dégagement) - Vol 17 (esc) - Vol 18 (Local) - Vol 19 (local poubelle) - Vol 20 (accès caves) - Vol 21 (accès caves) - Vol 22 (local vélo) - Vol 23 (SAS entrée) -
Vol 24 (Local tech) - Vol 25
(dégagement) - Vol 26 (esc)
- Vol 27 (Local) - Vol 28
(local poubelle) - Vol 29
(accès caves)
Revêtement de mur PC RDC Vol 1 (SAS entrée) - Vol 4
(dégagement) - Vol 13 (SAS
entrée) - Vol 15
(dégagement) - Vol 23 (SAS
entrée) - Vol 25
(dégagement)
Revêtement de sol PC RDC Vol 1 (SAS entrée) - Vol 2
(local vélo) - Vol 3 (Local
tech) - Vol 4 (dégagement) -
Vol 5 (accès caves) - Vol 6
(accès caves) - Vol 7 (local
poubelle) - Vol 8 (Local) - Vol
10 (esc) - Vol 11 (accès
caves) - Vol 12 (local vélo) -
Vol 13 (SAS entrée) - Vol 14
(Local tech) - Vol 15
(dégagement) - Vol 13
- Vol 18 (Local) - Vol 19
(local poubelle) - Vol 20
(accès caves) - Vol 20
(accès caves) - Vol 21
vélo) - Vol 23 (SAS entrée) -
Velo) - Vol 23 (SAS entree) - Vol 24 (Local tech) - Vol 25
(dégagement) - Vol 26 (esc)
- Vol 27 (Local) - Vol 28
(local poubelle) - Vol 29
(accès caves)
Conduits, canalisations et PC RDC Vol 3 (Local tech) - Vol 7
équipements (local poubelle) - Vol 14
(Local tech) - Vol 19 (local
poubelle) - Vol 24 (Local
tech) - Vol 28 (local
poubelle)







Conduits, canalisations et	PC Cage 40C	Vol 31 (PC R+1) - Vol 36	
équipements	PC Cage 40C	(PC R+2) - Vol 40 (PC R+3)	
Parois verticales intérieures et enduits	FC Caye 40C	Vol 31 (PC R+1) - Vol 32	
et enduits		(esc R+1) - Vol 33 (VO) - Vol	
		35 (esc R+2) - Vol 36 (PC	
		R+2) - Vol 37 (VO) - Vol 39	
		(esc R+3) - Vol 40 (PC R+3)	
DI () () ()	DO 0 400	- Vol 41 (VO)	
Plafond et faux-plafonds	PC Cage 40C	Vol 31 (PC R+1) - Vol 32	
		(esc R+1) - Vol 33 (VO) - Vol	
		35 (esc R+2) - Vol 36 (PC	
		R+2) - Vol 37 (VO) - Vol 39	
		(esc R+3) - Vol 40 (PC R+3)	
		- Vol 41 (VO)	
Revêtement de sol	PC Cage 40C	Vol 31 (PC R+1) - Vol 33	
		(VO) - Vol 36 (PC R+2) - Vol	
		37 (VO) - Vol 40 (PC R+3) -	
		Vol 41 (VO)	
Conduits, canalisations et	PC Cage 40B	Vol 43 (PC R+1) - Vol 48	
équipements		(PC R+2) - Vol 52 (PC R+4)	
Parois verticales intérieures	PC Cage 40B	Vol 43 (PC R+1) - Vol 44	
et enduits	_	(esc R+1) - Vol 45 (VO) - Vol	
		47 (esc R+2) - Vol 48 (PC	
		R+2) - Vol 49 (VO) - Vol 51	
		(esc R+3) - Vol 52 (PC R+4)	
		- Vol 53 (VO)	
Plafond et faux-plafonds	PC Cage 40B	Vol 43 (PC R+1) - Vol 44	
r latoria et laux-platorias	1 0 0age 40B	(esc R+1) - Vol 45 (VO) - Vol	
		47 (esc R+2) - Vol 48 (PC	
		R+2) - Vol 49 (VO) - Vol 51	
		(esc R+3) - Vol 52 (PC R+4)	
D ^/ / / /	DO 0 40D	- Vol 53 (VO)	
Revêtement de sol	PC Cage 40B	Vol 43 (PC R+1) - Vol 44	
		(esc R+1) - Vol 45 (VO) - Vol	
		48 (PC R+2) - Vol 49 (VO) -	
		Vol 52 (PC R+4) - Vol 53	
		(VO)	
Conduits, canalisations et	PC Cage 40A	Vol 55 (PC R+1) - Vol 59	
équipements		(PC R+2) - Vol 63 (PC R+3)	
		- Vol 71 (PC R+4)	
Parois verticales intérieures	PC Cage 40A	Vol 55 (PC R+1) - Vol 56	
et enduits		(esc R+1) - Vol 57 (VO) - Vol	
		59 (PC R+2) - Vol 60 (esc	
		R+2) - Vol 61 (VO) - Vol 63	
		(PC R+3) - Vol 64 (esc R+3)	
		- Vol 65 (VO) - Vol 71 (PC	
		R+4) - Vol 72 (esc R+4) -	
		Vol 73 (VO)	
Plafond et faux-plafonds	PC Cage 40A	Vol 55 (PC R+1) - Vol 56	
	 	(esc R+1) - Vol 59 (PC R+2)	
		- Vol 60 (esc R+2) - Vol 61	
		(VO) - Vol 63 (PC R+3) - Vol	
		64 (esc R+3) - Vol 65 (VO) -	
		Vol 71 (PC R+4) - Vol 72	
		(esc R+4) - Vol 73 (VO)	







Revêtement de sol	PC Cage 40A	Vol 55 (PC R+1) - Vol 57 (VO) - Vol 59 (PC R+2) - Vol 61 (VO) - Vol 63 (PC R+3) - Vol 65 (VO) - Vol 71 (PC R+4) - Vol 73 (VO)	
Conduits, canalisations et équipements	Combles cage 40C	Vol 67 (Combles VMC)	
Toiture et étanchéité	Combles cage 40C	Vol 67 (Combles VMC)	
Conduits, canalisations et équipements	Combles cage 40B	Vol 68 (combles VMC)	
Parois verticales intérieures et enduits	Combles cage 40B	Vol 68 (combles VMC) - Vol 69 (machinerie asc)	
Toiture et étanchéité	Combles cage 40B	Vol 68 (combles VMC)	
Façades	Toiture	Vol 70 (toiture)	
Toiture et étanchéité	Toiture	Vol 70 (toiture)	
Voies et réseaux divers	Plan masse	Vol 75 (Plan masse)	
Façades	Façade avant 40A	Vol 76 (Façade avant 40A)	
Façades	Façade avant 40B	Vol 77 (Façade avant 40B)	
Façades	Façade avant 40C	Vol 78 (Façade avant 40C)	
Façades	Pignon gauche	Vol 79 (Pignon gauche)	
Façades	Façade arrière 40C	Vol 80 (Façade arrière 40C)	
Conduits, canalisations et équipements	Combles cage 40A	Vol 81 (combles VMC)	
Toiture et étanchéité	Combles cage 40A	Vol 81 (combles VMC)	

K

Motif(s) ayant pu conduire à réduire ou augmenter le nombre de prélèvements tel qu'indiqué en Annexe A de la norme NF 46-020 pour chacun des matériaux et produits repérés.

Sans Objet

Adjonction(s) ou exclusion(s) par rapport à la norme NF 46-020

Sans Objet

Conditions existantes au moment du prélèvement susceptibles d'influencer l'interprétation des résultats des analyses.

Sans Objet







Conditions de repérage

N Modalités de repérage

Dans un premier temps, l'opérateur de repérage recherche et constate de visu la présence de matériaux et produits qui correspondent aux composants ou parties de composants listés en annexe 1 du présent arrêté et qui sont susceptibles de contenir de l'amiante. S'il a connaissance d'autres produits ou matériaux réputés contenir de l'amiante, il les repère également.

L'inspection des ouvrages doit être exhaustive. Le repérage peut nécessiter des sondages destructifs ou des démontages particuliers. Par exemple, il convient de procéder aux investigations suivantes :

- les plénums doivent être inspectés ;
- les gaines techniques doivent être contrôlées ;
- les cloisons démontables doivent être examinées (têtes, pieds et joints de la cloison, réservations) ;
- les éléments de façade, gaines maçonnées, joints de cloisons devront être sondés ou démontés s'il y a présomption de présence de matériaux contenant de l'amiante.

Lorsque, dans des cas très exceptionnels, qui doivent être justifiés, certaines parties d'ouvrages ne sont pas accessibles avant que la démolition / les travaux ne commence(nt), l'opérateur de repérage émet les réserves correspondantes et préconise les investigations complémentaires qui devront être réalisées entre les différentes étapes de la démolition/les travaux.

Il examine de façon exhaustive tous les locaux qui composent le bâtiment. La définition de zones présentant des similitudes d'ouvrage permet d'optimiser les investigations à conduire en réduisant le nombre de prélèvements qui sont transmis pour analyse.

Dans un second temps, et pour chacun des ouvrages ou composants repérés, en fonction des informations dont il dispose et de sa connaissance des matériaux et produits utilisés, il atteste, le cas échéant, de la présence d'amiante. En cas de doute, il détermine les prélèvements et analyses de matériaux nécessaires pour conclure.

Conformément aux prescriptions des articles L.1334-7, R 1334-14, R 1334-27 et R 1334-29 du code de la santé publique, à la norme AFNOR NF X46-020, les analyses des échantillons de ces produits et matériaux sont réalisées par un organisme accrédité.

L'opérateur de repérage veille à la traçabilité des échantillons prélevés : ces échantillons sont repérés de manière que les ouvrages dans lesquels ils ont été prélevés puissent être identifiés.

O Moyens d'investigation

- Contrôler au niveau des blocs prises pour examiner la composition des cloisons
- Dépose des éléments de finition (plinthes, couvre-joints, etc) des cloisons démontables pour examiner les têtes, pieds et joints de ces cloisons

Déterminer les sondages destructifs ou les démontages particuliers permettant d'accèder aux matériaux susceptibles de contenir de l'amiante (élément de façade, gaine maçonnée, joint de cloisons, etc). Dans le cas où le risque de découverte de matériaux et produits friables contenant de l'amiante est probable, les moyens de prévention adéquats devront être mis en oeuvre.

- classement des matériaux et produits selon leurs caractéristiques
- prélèvements pour déterminer par analyse, lorsque les connaissances de l'opérateur de repérage ne lui ont pas permis de conclure, la présence effective d'amiante dans des matériaux et produits susceptibles d'en contenir.
- Identification de l'état de conservation ou de dégradation des matériaux et produits contenant de l'amiante.
- La liste des matériaux et produits suceptibles de contenir de l'amiante à vérifier dans le cadre du diagnostic avant travaux est définie dans l'annexe A de la norme AFNOR 46-020



Travaux





Conclusions

Conclusion du présent rapport de repérage

Dans le cadre de notre mission, il a été repéré des matériaux et produits susceptibles de contenir de l'amiante pour lesquels des sondages et/ou prélèvements doivent être effectués.

Localisation	Materiau	Justification
Vol 45 (VO)	Vide ordure	Vide ordure condamné (impossible de voir la nature du conduit
		dans les étages)
Vol 49 (VO)	Vide ordure	Vide ordure condamné (impossible de voir la nature du conduit
		dans les étages)
Vol 53 (VO)	Vide ordure	Vide ordure condamné (impossible de voir la nature du conduit
		dans les étages)
Vol 33 (VO)	Vide ordure	Vide ordure condamné (impossible de voir la nature du conduit
		dans les étages)
Vol 37 (VO)	Vide ordure	Vide ordure condamné (impossible de voir la nature du conduit
		dans les étages)
Vol 41 (VO)	Vide ordure	Vide ordure condamné (impossible de voir la nature du conduit
		dans les étages)
Vol 57 (VO)	Vide ordure	Vide ordure condamné (impossible de voir la nature du conduit
		dans les étages)
Vol 61 (VO)	Vide ordure	Vide ordure condamné (impossible de voir la nature du conduit
		dans les étages)
Vol 65 (VO)	Vide ordure	Vide ordure condamné (impossible de voir la nature du conduit
		dans les étages)
Vol 73 (VO)	Vide ordure	Vide ordure condamné (impossible de voir la nature du conduit
		dans les étages)
Vol 51 (esc R+3)	velux	Innaccessible (aucun prélèvement réalusé sur joint velux)
Vol 39 (esc R+3)	velux	Innaccessible (aucun prélèvement réalusé sur joint velux)
Vol 72 (esc R+4)	velux	Innaccessible (aucun prélèvement réalusé sur joint velux)

Dans le cadre de notre mission, il a été repéré des matériaux et produits contenant de l'amiante

Localisation	Catégorie	Composant	Partie de composant	Sur avis / réf prél.
Vol 15 (dégagement)	Parois verticales intérieures et enduits	Menuiseries	Mastic vitrier	P11
Vol 4 (dégagement)	Parois verticales intérieures et enduits	Menuiseries	Mastic vitrier	P11
/ol 25 (dégagement)	Parois verticales intérieures et enduits	Menuiseries	Mastic vitrier	P11
Vol 14 (Local tech)	Conduits, canalisations et équipements	Conduit air	Conduit en fibres-ciment	S7
Vol 17 (esc)	Parois verticales intérieures et enduits	Menuiseries	Mastic vitrier	P21
Vol 13 (SAS entrée)	Parois verticales intérieures et enduits	Menuiseries	Mastic vitrier	P21
Vol 10 (esc)	Parois verticales intérieures et enduits	Menuiseries	Mastic vitrier	P21
Vol 26 (esc)	Parois verticales intérieures et enduits	Menuiseries	Mastic vitrier	P21
Vol 1 (SAS entrée)	Parois verticales intérieures et enduits	Menuiseries	Mastic vitrier	P21
Vol 23 (SAS entrée)	Parois verticales intérieures et enduits	Menuiseries	Mastic vitrier	P21
Vol 32 (esc R+1)	Parois verticales intérieures et enduits	Menuiseries	Mastic vitrier	P21









Vol 36 (PC R+2)	Parois verticales intérieures et enduits	Menuiseries	Mastic vitrier	P21
Vol 39 (esc R+3)	Parois verticales intérieures et	Menuiseries	Mastic vitrier	P21
Vol 31 (PC R+1)	enduits Parois verticales intérieures et	Menuiseries	Mastic vitrier	P21
Vol 33 (VO)	enduits Parois verticales intérieures et	Menuiseries	Mastic vitrier	P21
Vol 37 (VO)	enduits Parois verticales intérieures et	Menuiseries	Mastic vitrier	P21
, ,	enduits			
Vol 40 (PC R+3)	Parois verticales intérieures et enduits	Menuiseries	Mastic vitrier	P21
Vol 41 (VO)	Parois verticales intérieures et enduits	Menuiseries	Mastic vitrier	P21
Vol 44 (esc R+1)	Parois verticales intérieures et enduits	Menuiseries	Mastic vitrier	P21
Vol 43 (PC R+1)	Parois verticales intérieures et enduits	Menuiseries	Mastic vitrier	P21
Vol 45 (VO)	Parois verticales intérieures et enduits	Menuiseries	Mastic vitrier	P21
Vol 48 (PC R+2)	Parois verticales intérieures et	Menuiseries	Mastic vitrier	P21
Vol 49 (VO)	enduits Parois verticales intérieures et	Menuiseries	Mastic vitrier	P21
Vol 47 (esc R+2)	enduits Parois verticales intérieures et	Menuiseries	Mastic vitrier	P21
Vol 51 (esc R+3)	enduits Parois verticales intérieures et	Menuiseries	Mastic vitrier	P21
Vol 52 (PC R+4)	enduits Parois verticales intérieures et	Menuiseries	Mastic vitrier	P21
Vol 53 (VO)	enduits Parois verticales intérieures et	Menuiseries	Mastic vitrier	P21
. ,	enduits			
Vol 60 (esc R+2)	Parois verticales intérieures et enduits	Menuiseries	Mastic vitrier	P21
Vol 59 (PC R+2)	Parois verticales intérieures et enduits	Menuiseries	Mastic vitrier	P21
Vol 57 (VO)	Parois verticales intérieures et enduits	Menuiseries	Mastic vitrier	P21
Vol 72 (esc R+4)	Parois verticales intérieures et enduits	Menuiseries	Mastic vitrier	P21
Vol 73 (VO)	Parois verticales intérieures et enduits	Menuiseries	Mastic vitrier	P21
Vol 71 (PC R+4)	Parois verticales intérieures et enduits	Menuiseries	Mastic vitrier	P21
Vol 56 (esc R+1)	Parois verticales intérieures et enduits	Menuiseries	Mastic vitrier	P21
Vol 55 (PC R+1)	Parois verticales intérieures et enduits	Menuiseries	Mastic vitrier	P21
Vol 61 (VO)	Parois verticales intérieures et	Menuiseries	Mastic vitrier	P21
Vol 64 (esc R+3)	enduits Parois verticales intérieures et	Menuiseries	Mastic vitrier	P21
Vol 63 (PC R+3)	enduits Parois verticales intérieures et	Menuiseries	Mastic vitrier	P21
Vol 65 (VO)	enduits Parois verticales intérieures et	Menuiseries	Mastic vitrier	P21
Vol 43 (PC R+1)	enduits	Conduit air	Conduit en fibres-ciment	S33
, ,	Conduits, canalisations et équipements		-	
Vol 48 (PC R+2)	Conduits, canalisations et équipements	Conduit air	Conduit en fibres-ciment	S48
Vol 52 (PC R+4)	Conduits, canalisations et équipements	Conduit air	Conduit en fibres-ciment	S49
Vol 68 (combles VMC)	Toiture et étanchéité	Ardoises	Ardoises composites	P31
Vol 67 (Combles VMC)	Toiture et étanchéité	Ardoises	Ardoises composites	P31
Vol 81 (combles	Toiture et étanchéité	Ardoises	Ardoises composites	P31
VMC) Vol 70 (toiture)	Toiture et étanchéité	Ardoises	Ardoises composites	P31
Vol 31 (PC R+1)	Conduits, canalisations et équipements	Conduit air	Conduit en fibres-ciment	S202
	Conduits, canalisations et	Conduit air	Conduit en fibres-ciment	S203







Vol 40 (PC R+3)	Conduits, canalisations et équipements	Conduit air	Conduit en fibres-ciment	S204
Vol 55 (PC R+1)	Conduits, canalisations et équipements	Conduit air	Conduit en fibres-ciment	S205
Vol 63 (PC R+3)	Conduits, canalisations et équipements	Conduit air	Conduit en fibres-ciment	S206
Vol 59 (PC R+2)	Conduits, canalisations et équipements	Conduit air	Conduit en fibres-ciment	S207
Vol 71 (PC R+4)	Conduits, canalisations et équipements	Conduit air	Conduit en fibres-ciment	S208
Vol 67 (Combles VMC)	Conduits, canalisations et équipements	Conduit air	Conduit en fibres-ciment	S209
Vol 68 (combles VMC)	Conduits, canalisations et équipements	Conduit air	Conduit en fibres-ciment	S210
Vol 81 (combles VMC)	Conduits, canalisations et équipements	Conduit air	Conduit en fibres-ciment	S211
Vol 3 (Local tech)	Conduits, canalisations et équipements	Conduit air	Conduit en fibres-ciment	S315
Vol 24 (Local tech)	Conduits, canalisations et équipements	Conduit air	Conduit en fibres-ciment	S316

Réserves / Commentaires

Voir commentaires. - Commentaire n°1 : Le diagnostic amiante a été réalisé en simulant une prestation type démolition afin de repérer l'ensemble des matériaux susceptible de contenir de l'amiante. Cependant le bâtiment n'est pas à démolir. De plus il n'est pas vide de meubles. Des réserves sont émises sur les matériaux non accessibles sans destruction importante ou démontage d'éléments de la construction.

Réserves sur :

R

- Les matériaux présents entre les doublages et la maçonnerie, invisibles sans dépose des doublages.
- Les matériaux présents dans les plénums, invisibles sans dépose des faux plafond. (matériaux présent entre fibralith et maçonnerie au sous sol)
- Les matériaux présents dans les coffrages verticaux et horizontaux.
- Les réseaux et canalisations présents sous et autour du bâtiment et recouverts par d'autres matériaux, (exemple réseau d'évacuation des eaux usées...)
- Les élèments ponctuels de toiture où une nacelle est nécessaire pour être exhaustif.
- Les matériaux présents sous la laine de verre dans les combles.

Dans le cadre du diagnostic amiante type « avant démolition » dans les parties communes du bâtiment, certains matériaux susceptibles de contenir de l'amiante n'ont pas fait l'objet de prélèvements à la demande du client :

- Les diverses peintures présentes dans les parties communes (Peinture sur les portes, fenêtres, garde-corps, murs, plafond...)

Commentaire n°2 : Présence de mastic vitrier mou gris amianté sur les menuiseries des parties communes. Il est possible que l'on retrouve ce mastic sur les menuiseries des parties privatives, cepandant il est impossible de le voir sans accéder au logement. En cas de réhabilitaion des menuiseries des parties privatives, un diagnostic complémentaire est nécessaire. Commentaire n°3 : Présence d'ardoise composite en couverture rampante.

Présence d'ardoise naturelles en bardage vertical en façade.

Locaux ou partie de locaux non visités







Localisation / Désignation	Justification	Remarque
PC Cage 40A - Vol 66	Moyen investigation non mis a disposition	Présence d'un ascensoriste obligatoire
(ascenseur)		
PC Cage 40C - Vol 42	Moyen investigation non mis a disposition	Présence d'un ascensoriste obligatoire
(ascenseur)		
PC Cage 40C - Vol 34	Moyen investigation non mis a disposition	Présence d'un ascensoriste obligatoire
(ascenseur)		
PC Cage 40A - Vol 62	Moyen investigation non mis a disposition	Présence d'un ascensoriste obligatoire
(ascenseur)		
PC Cage 40B - Vol 46	Moyen investigation non mis a disposition	Présence d'un ascensoriste obligatoire
(ascenseur)		
PC Cage 40B - Vol 54	Moyen investigation non mis a disposition	Présence d'un ascensoriste obligatoire
(ascenseur)		
PC Cage 40C - Vol 38	Moyen investigation non mis a disposition	Présence d'un ascensoriste obligatoire
(ascenseur)		
PC Cage 40A - Vol 74	Moyen investigation non mis a disposition	Présence d'un ascensoriste obligatoire
(ascenseur)		
PC RDC - Vol 16	Moyen investigation non mis a disposition	Présence d'un ascensoriste obligatoire
(ascenseur)		
PC Cage 40A - Vol 58	Moyen investigation non mis a disposition	Présence d'un ascensoriste obligatoire
(ascenseur)		
PC RDC - Vol 9	Moyen investigation non mis a disposition	Présence d'un ascensoriste obligatoire
(ascenseur)		
PC Cage 40B - Vol 50	Moyen investigation non mis a disposition	Présence d'un ascensoriste obligatoire
(ascenseur)		
PC RDC - Vol 30	Moyen investigation non mis a disposition	Présence d'un ascensoriste obligatoire
(ascenseur)		

Note: En présence de locaux ou partie de locaux non visités, des investigations complémentaires devront être menées afin d'accéder à ces locaux, pour finaliser ce repérage.





Sommaire des grilles de résultat de repérage

- Toiture et étanchéité
- Façades
- Parois verticales intérieures et enduits
- Plafond et faux-plafonds
- Revêtement de sol
- Revêtement de mur
- Conduits, canalisations et équipements
- Voies et réseaux divers



Amiante Travaux





					Descriptif de l'action	on menée			Laboratoire		Conclusion
Plan	Localisation	Composant	Partie composant	Réf action	Observation	Précision loc.	Ref photo	Ref Prél.	Descriptif	Résultat	Conclusion
PC RDC	Vol 19 (local poubelle)	Vide ordure	Enduit intérieur et extérieur du conduit	P6	Réalisation d'un prélevement	Béton + enduit ciment	002HD0010 45 n°6 - 1 - 002HD0010 45 n°6 - 2		Enduit compact gris + peinture + enduit compact gris hétérogène + peinture	Négatif	Négatif sur analyse
PC RDC	Vol 7 (local poubelle) - Vol 28 (local poubelle)	Vide ordure	Enduit intérieur et extérieur du conduit	S107 - S108	Sondage et extension de la zone homogène du prélèvement P6	Béton + enduit ciment	002HD0010 45 n°6 - 1 - 002HD0010 45 n°6 - 2		Enduit compact gris + peinture + enduit compact gris hétérogène + peinture	Négatif	Négatif sur analyse
PC RDC	Vol 14 (Local tech)	Conduit air	Conduit en fibres-ciment	S7	Résalisation d'un sondage		S7 - 1				Présence sur jugement personnel de l'opérateur de repérage
PC Cage 40B	Vol 43 (PC R+1)	Conduit air	Conduit en fibres-ciment	S33	Résalisation d'un sondage	Plafond gaine gaz	S33 - 1				Présence sur jugement personnel de l'opérateur de repérage
PC Cage 40B	Vol 45 (VO)	Vide ordure	Vide ordure	I1			11 - 1				Vide ordure condamné (impossible de voir la nature du conduit dans les étages)
PC Cage 40B	Vol 49 (VO)	Vide ordure	Vide ordure	I1			11 - 1				Vide ordure condamné (impossible de voir la nature du conduit dans les étages)







					Descriptif de l'action	on menée			Laboratoire		Conclusion
Plan	Localisation	Composant	Partie composant	Réf action	Observation	Précision loc.	Ref photo	Ref Prél.	Descriptif	Résultat	Conclusion
PC Cage 40B	Vol 53 (VO)	Vide ordure	Vide ordure	I1			l1 - 1				Vide ordure
											condamné
											(impossible de
											voir la nature
											du conduit
											dans les
											étages)
PC Cage 40C	Vol 33 (VO)	Vide ordure	Vide ordure	11			I1 - 1				Vide ordure
											condamné
											(impossible de
											voir la nature
											du conduit
											dans les
											étages)
PC Cage 40C	Vol 37 (VO)	Vide ordure	Vide ordure	I1			11 - 1				Vide ordure
											condamné
											(impossible de
											voir la nature
											du conduit
											dans les
DO 0 400											étages)
PC Cage 40C	Vol 41 (VO)	Vide ordure	Vide ordure	I1			I1 - 1				Vide ordure
											condamné
											(impossible de
											voir la nature
											du conduit
											dans les
PC Cage 40A	Vol 57 (VO)	Vide ordure	Vide ordure	I1			l1 - 1				Vide ordure
											condamné
											(impossible de
											voir la nature
											du conduit
											dans les
											étages)







					Descriptif de l'ac	tion menée			Laboratoire		Conclusion
Plan	Localisation	Composant	Partie composant	Réf action	Observation	Précision loc.	Ref photo	Ref Prél.	Descriptif	Résultat	Conclusion
PC Cage 40A	Vol 61 (VO)	Vide ordure	Vide ordure	I1			l1 - 1				Vide ordure
											condamné
											(impossible de
											voir la nature
											du conduit
											dans les
											étages)
PC Cage 40A	Vol 65 (VO)	Vide ordure	Vide ordure	I1			l1 - 1				Vide ordure
											condamné
											(impossible de
											voir la nature
											du conduit
											dans les
											étages)
PC Cage 40A	Vol 73 (VO)	Vide ordure	Vide ordure	I1			l1 - 1				Vide ordure
											condamné
											(impossible de
											voir la nature
											du conduit
											dans les
50.0				0.40							étages)
PC Cage 40B	Vol 48 (PC R+2)	Conduit air	Conduit en	S48	Résalisation d'un	Au sol et au	S48 - 1				Présence sur
			fibres-ciment		sondage	plafond gaine					jugement
						gaz					personnel de
											l'opérateur de
50.0				0.40							repérage
PC Cage 40B	Vol 52 (PC R+4)	Conduit air	Conduit en	S49	Résalisation d'un	Au sol et au	S49 - 1				Présence sur
			fibres-ciment		sondage	plafond					jugement
											personnel de
											l'opérateur de
											repérage







					Descriptif de l'ac	tion menée			Laboratoire		Conclusion
Plan	Localisation	Composant	Partie composant	Réf action	Observation	Précision loc.	Ref photo	Ref Prél.	Descriptif	Résultat	Conclusion
PC Cage 40C	Vol 31 (PC R+1)	Conduit air	Conduit en fibres-ciment	S202	Résalisation d'un sondage		S202 - 1				Présence sur jugement personnel de l'opérateur de
PC Cage 40C	Vol 36 (PC R+2)	Conduit air	Conduit en fibres-ciment	S203	Résalisation d'un sondage		S203 - 1				repérage Présence sur jugement personnel de l'opérateur de
PC Cage 40C	Vol 40 (PC R+3)	Conduit air	Conduit en fibres-ciment	S204	Résalisation d'un sondage		S204 - 1				repérage Présence sur jugement personnel de l'opérateur de
PC Cage 40A	Vol 55 (PC R+1)	Conduit air	Conduit en fibres-ciment	S205	Résalisation d'un sondage		S205 - 1				repérage Présence sur jugement personnel de l'opérateur de
PC Cage 40A	Vol 63 (PC R+3)	Conduit air	Conduit en fibres-ciment	S206	Résalisation d'un sondage		S206 - 1				repérage Présence sur jugement personnel de l'opérateur de
PC Cage 40A	Vol 59 (PC R+2)	Conduit air	Conduit en fibres-ciment	S207	Résalisation d'un sondage		S207 - 1				repérage Présence sur jugement personnel de l'opérateur de repérage
PC Cage 40A	Vol 71 (PC R+4)	Conduit air	Conduit en fibres-ciment	S208	Résalisation d'un sondage		S208 - 1				Présence sur jugement personnel de l'opérateur de repérage









					Descriptif de l'ac	tion menée			Laboratoire		Conclusion
Plan	Localisation	Composant	Partie composant	Réf action	Observation	Précision loc.	Ref photo	Ref Prél.	Descriptif	Résultat	Conclusion
Combles cage	Vol 67 (Combles VMC)	Conduit air	Conduit en	S209	Résalisation d'un		S209 - 1				Présence sur
40C			fibres-ciment		sondage						jugement
											personnel de
											l'opérateur de
											repérage
Combles cage	Vol 68 (combles VMC)	Conduit air	Conduit en	S210	Résalisation d'un		S210 - 1				Présence sur
40B			fibres-ciment		sondage						jugement
											personnel de
											l'opérateur de
											repérage
Combles cage	Vol 81 (combles VMC)	Conduit air	Conduit en	S211	Résalisation d'un		S211 - 1				Présence sur
40A			fibres-ciment		sondage						jugement
											personnel de
											l'opérateur de
											repérage
PC RDC	Vol 3 (Local tech)	Conduit air	Conduit en	S315	Résalisation d'un						Présence sur
			fibres-ciment		sondage						jugement
											personnel de
											l'opérateur de
											repérage
PC RDC	Vol 24 (Local tech)	Conduit air	Conduit en	S316	Résalisation d'un						Présence sur
			fibres-ciment		sondage						jugement
											personnel de
											l'opérateur de
											repérage

Grille de résultats du repérage des MPCA pour la catégorie : Façades

				Descriptif de l'action menée				Laboratoire			Conclusion
Plan	Localisation	Composant	Partie composant	Réf action	Observation	Précision loc.	Ref photo	Ref Prél.	Descriptif	Résultat	Conclusion
PC RDC	Vol 13 (SAS entrée)	Menuiseries	Reprise d'étanchéïté	P7	Réalisation d'un prélevement	Souple grise	002HD0010 45 n°7 - 1 -		Matériau souple gris + matériau souple blanc +	Négatif	Négatif sur analyse
							002HD0010 45 n°7 - 2		peintures multiples		







Grille de résultats du repérage des MPCA pour la catégorie : Façades

					Descriptif de l'acti	on menée			Laboratoire		Conclusion
Plan	Localisation	Composant	Partie composant	Réf action	Observation	Précision loc.	Ref photo	Ref Prél.	Descriptif	Résultat	Conclusion
PC RDC	Vol 1 (SAS entrée) - Vol 23 (SAS entrée)	Menuiseries	Reprise d'étanchéïté	S109 - S110	Sondage et extension de la zone homogène du prélèvement P7	Souple grise	002HD0010 45 n°7 - 1 - 002HD0010 45 n°7 - 2	P7	Matériau souple gris + matériau souple blanc + peintures multiples	Négatif	Négatif sur analyse
Toiture	Vol 70 (toiture)	Bardages	Ardoises naturelles	S60	Uniquement les ardoises posées verticalements en façades						Materiau ne contenant pas d'amiante par nature
Façade avant 40A	Vol 76 (Façade avant 40A)	Murs	Enduits projetés	P33	Réalisation d'un prélevement	Gris + peinture jaune (soubassement	002HD0010 45 n°33 - 1	P33	Enduits projetés	Négatif	Négatif sur analyse
Façade avant 40A	Vol 76 (Façade avant 40A)	Murs	Enduits projetés	P33	Sondage et extension de la zone homogène du prélèvement P33	Gris + peinture jaune (soubassement	002HD0010 45 n°33 - 1	P33	Enduits projetés	Négatif	Négatif sur analyse
Façade avant 40B	Vol 77 (Façade avant 40B)	Murs	Enduits projetés	S306	Sondage et extension de la zone homogène du prélèvement P33	Gris + peinture jaune (soubassement	002HD0010 45 n°33 - 1	P33	Enduits projetés	Négatif	Négatif sur analyse
Façade avant 40C	Vol 78 (Façade avant 40C)	Murs	Enduits projetés	S307	Sondage et extension de la zone homogène du prélèvement P33	Gris + peinture jaune (soubassement	002HD0010 45 n°33 - 1	P33	Enduits projetés	Négatif	Négatif sur analyse
Pignon gauche	Vol 79 (Pignon gauche)	Murs	Enduits projetés	S308	Sondage et extension de la zone homogène du prélèvement P33	Gris + peinture jaune (soubassement	002HD0010 45 n°33 - 1	P33	Enduits projetés	Négatif	Négatif sur analyse
Façade arrière 40C	Vol 80 (Façade arrière 40C)	Murs	Enduits projetés	S309	Sondage et extension de la zone homogène du prélèvement P33	Gris + peinture jaune (soubassement	002HD0010 45 n°33 - 1	P33	Enduits projetés	Négatif	Négatif sur analyse







Grille de résultats du repérage des MPCA pour la catégorie : Façades

					Descriptif de l'acti	on menée			Laboratoire		Conclusion
Plan	Localisation	Composant	Partie composant	Réf action	Observation	Précision loc.	Ref photo	Ref Prél.	Descriptif	Résultat	Conclusion
Façade arrière 40C	Vol 80 (Façade arrière 40C)	Murs	Enduits projetés	P34	Réalisation d'un prélevement	Beige lissé + peinture (bande d'un mètre en partie basse)	002HD0010 45 n°34 - 1 - 002HD0010 45 n°34 - 2		Enduit compact beige hétérogène + peinture + matériau blanc non séparable	Négatif	Négatif sur analyse
Façade arrière 40C	Vol 80 (Façade arrière 40C)	Murs	Enduits projetés	P35	Réalisation d'un prélevement	Gris + peinture jaune	002HD0010 45 n°35 - 1 - 002HD0010 45 n°35 - 2		Enduits projetés	Négatif	Négatif sur analyse
Façade arrière 40C	Vol 80 (Façade arrière 40C)	Murs	Enduits projetés	P35	Sondage et extension de la zone homogène du prélèvement P35	Gris + peinture jaune	002HD0010 45 n°35 - 1 - 002HD0010 45 n°35 - 2		Enduits projetés	Négatif	Négatif sur analyse
Façade avant 40A	Vol 76 (Façade avant 40A)	Murs	Enduits projetés	S312	Sondage et extension de la zone homogène du prélèvement P35	Gris + peinture jaune	002HD0010 45 n°35 - 1 - 002HD0010 45 n°35 - 2		Enduits projetés	Négatif	Négatif sur analyse
Façade avant 40B	Vol 77 (Façade avant 40B)	Murs	Enduits projetés	S311	Sondage et extension de la zone homogène du prélèvement P35	Gris + peinture jaune	002HD0010 45 n°35 - 1 - 002HD0010 45 n°35 - 2		Enduits projetés	Négatif	Négatif sur analyse
Façade avant 40C	Vol 78 (Façade avant 40C)	Murs	Enduits projetés	S310	Sondage et extension de la zone homogène du prélèvement P35	Gris + peinture jaune	002HD0010 45 n°35 - 1 - 002HD0010 45 n°35 - 2		Enduits projetés	Négatif	Négatif sur analyse
Façade arrière 40C	Vol 80 (Façade arrière 40C)	Murs	Enduits projetés	P36	Réalisation d'un prélevement	Beige + peinture (enduit principal)	002HD0010 45 n°36 - 1 - 002HD0010 45 n°36 - 2		Enduit beige + peinture + matériau gris non séparable	Négatif	Négatif sur analyse









Grille de résultats du repérage des MPCA pour la catégorie : Façades

					Descriptif de l'acti	on menée			Laboratoire		Canalysian
Plan	Localisation	Composant	Partie composant	Réf action	Observation	Précision loc.	Ref photo	Ref Prél.	Descriptif	Résultat	Conclusion
Façade arrière	Vol 80 (Façade arrière	Murs	Enduits projetés	P36	Sondage et extension de	Beige +	002HD0010	P36	Enduit beige + peinture +	Négatif	Négatif sur
40C	40C)				la zone homogène du	peinture (enduit	45 n°36 - 1		matériau gris non		analyse
					prélèvement P36	principal)	-		séparable		
							002HD0010				
							45 n°36 - 2				
Façade avant	Vol 76 (Façade avant	Murs	Enduits projetés	P37	Réalisation d'un	Gris + peinture	002HD0010	P37	Enduit compact gris +	Négatif	Négatif sur
40A	40A)				prélevement	blanche sur	45 n°37 - 1		peinture		analyse
						bac fleur	-				
							002HD0010				
							45 n°37 - 2				
Façade arrière	Vol 80 (Façade arrière	Couvertine	Reprise	P38	Réalisation d'un			P38	Matériau souple gris +	Négatif	Négatif sur
40C	40C)	métallique	d'étanchéité entre		prélevement				peintures multiples non		analyse
			couvertine et						séparable		
			maçonnerie								
Façade arrière	Vol 80 (Façade arrière	Couvertine	Reprise	P38	Sondage et extension de			P38	Matériau souple gris +	Négatif	Négatif sur
40C	40C)	métallique	d'étanchéité entre		la zone homogène du				peintures multiples non		analyse
			couvertine et		prélèvement P38				séparable		
			maçonnerie								

Grille de résultats du repérage des MPCA pour la catégorie : Parois verticales intérieures et enduits

				Descriptif de l'action menée						Conclusion	
Plan	Localisation	Composant	Partie composant	Réf action	Observation	Précision loc.	Ref photo	Ref Prél.	Descriptif	Résultat	Conclusion
PC RDC	Vol 20 (accès caves)	Murs et cloisons	Enduit ciment	P1	Réalisation d'un prélevement	Joint d'assemblage des parpaings	002HD0010 45 n°1 - 1 - 002HD0010		Enduit ciment	Négatif	Négatif sur analyse
							45 n°1 - 2				





					Descriptif de l'acti	on menée			Laboratoire		Conclusion
Plan	Localisation	Composant	Partie composant	Réf action	Observation	Précision loc.	Ref photo	Ref Prél.	Descriptif	Résultat	Conclusion
PC RDC	Vol 20 (accès caves) - Vol 19 (local poubelle) - Vol 12 (local vélo) - Vol 14 (Local tech) - Vol 18 (Local) - Vol 11 (accès caves) - Vol 5 (accès caves) - Vol 8 (Local) - Vol 7 (local poubelle) - Vol 6 (accès caves) - Vol 3 (Local tech) - Vol 2 (local vélo) - Vol 27 (Local) - Vol 28 (local poubelle) - Vol 21 (accès caves) - Vol 24 (Local tech) - Vol 22 (local vélo) - Vol 29 (accès caves)	Murs et cloisons	Enduit ciment	P1 - S1 - S8 - S9 - S10 - S11 - S61 - S62 - S63 - S64 - S65 - S66 - S67 - S68 - S69 - S70 - S71 - S72	Sondage et extension de la zone homogène du prélèvement P1	Joint d'assemblage des parpaings	002HD0010 45 n°1 - 1 - 002HD0010 45 n°1 - 2	P1	Enduit ciment	Négatif	Négatif sur analyse
Combles cage 40B	Vol 68 (combles VMC)	Murs et cloisons	Enduit ciment	S57	Sondage et extension de la zone homogène du prélèvement P1	Joint d'assemblage des parpaings	002HD0010 45 n°1 - 1 - 002HD0010 45 n°1 - 2	P1	Enduit ciment	Négatif	Négatif sur analyse
PC RDC	Vol 20 (accès caves)	Murs et cloisons	Enduit ciment	P2	Réalisation d'un prélevement	Enduit débulage béton banché	002HD0010 45 n°2 - 1 - 002HD0010 45 n°2 - 2	P2	Enduit compact gris hétérogène	Négatif	Négatif sur analyse







			Descriptif de l'action menée Laboratoire Partie composant Réf action Observation Précision loc. Ref photo Ref Prél. Descriptif Résultat				Conclusion				
Plan	Localisation	Composant	Partie composant	Réf action	Observation	Précision loc.	Ref photo	Ref Prél.	Descriptif	Résultat	Conclusion
PC RDC	Vol 19 (local poubelle) - Vol 18 (Local) - Vol 12 (local vélo) - Vol 11 (accès caves) - Vol 7 (local poubelle) - Vol 8 (Local) - Vol 5 (accès caves) - Vol 2 (local vélo) - Vol 6 (accès caves) - Vol 29 (accès caves) - Vol 28 (local poubelle) - Vol 27 (Local) - Vol 21 (accès caves) - Vol 22 (local vélo)	Murs et cloisons	Enduit ciment	S2 - S12 - S13 - S14 - S73 - S74 - S75 - S76 - S77 - S78 - S79 - S80 - S81 - S82	Sondage et extension de la zone homogène du prélèvement P2	Enduit débulage béton banché	002HD0010 45 n°2 - 1 - 002HD0010 45 n°2 - 2		Enduit compact gris hétérogène	Négatif	Négatif sur analyse
PC RDC	Vol 21 (accès caves)	Murs et cloisons	Enduit ciment (rebouchage)	P4	Réalisation d'un prélevement		002HD0010 45 n°4 - 1 - 002HD0010 45 n°4 - 2		Enduit compact gris hétérogène + peinture	Négatif	Négatif sur analyse
PC RDC	Vol 11 (accès caves)	Murs et cloisons	Enduit ciment (rebouchage)	S20	Sondage et extension de la zone homogène du prélèvement P4		002HD0010 45 n°4 - 1 - 002HD0010 45 n°4 - 2		Enduit compact gris hétérogène + peinture	Négatif	Négatif sur analyse
PC RDC	Vol 13 (SAS entrée)	Menuiseries	ensemble des joints d'étanchéités + mastics vitrier de la menuiserie	P8	Réalisation d'un prélevement		002HD0010 45 n°8 - 1 - 002HD0010 45 n°8 - 2		Matériau souple noir avec poussières	Négatif	Négatif sur analyse
PC RDC	Vol 1 (SAS entrée) - Vol 23 (SAS entrée)	Menuiseries	ensemble des joints d'étanchéités + mastics vitrier de la menuiserie	S111 - S112	Sondage et extension de la zone homogène du prélèvement P8		002HD0010 45 n°8 - 1 - 002HD0010 45 n°8 - 2		Matériau souple noir avec poussières	Négatif	Négatif sur analyse
PC RDC	Vol 13 (SAS entrée)	Cloisons légères ou préfabriquées	Jonction entre panneaux préfabriqués	P9	Réalisation d'un prélevement	Doublage placoplatre	002HD0010 45 n°9 - 1 - 002HD0010 45 n°9 - 2		Matériau plâtreux blanc avec couche en papier + peintures multiples non séparable + carton non séparable	Négatif	Négatif sur analyse









					Descriptif de l'acti	on menée			Laboratoire		Conclusion
Plan	Localisation	Composant	Partie composant	Réf action	Observation	Précision loc.	Ref photo	Ref Prél.	Descriptif	Résultat	Conclusion
PC RDC	Vol 13 (SAS entrée) - Vol 15 (dégagement) - Vol 17 (esc) - Vol 1 (SAS entrée) - Vol 4 (dégagement) - Vol 10 (esc) - Vol 23 (SAS entrée) - Vol 25 (dégagement) - Vol 26 (esc)	Cloisons légères ou préfabriquées	Jonction entre panneaux préfabriqués	P9 - S24 - S30 - S113 - S114 - S115 - S116 - S117 - S118	Sondage et extension de la zone homogène du prélèvement P9	Doublage placoplatre	002HD0010 45 n°9 - 1 - 002HD0010 45 n°9 - 2		Matériau plâtreux blanc avec couche en papier + peintures multiples non séparable + carton non séparable	Négatif	Négatif sur analyse
PC Cage 40C	Vol 31 (PC R+1) - Vol 33 (VO) - Vol 32 (esc R+1) - Vol 36 (PC R+2) - Vol 37 (VO) - Vol 35 (esc R+2) - Vol 40 (PC R+3) - Vol 41 (VO) - Vol 39 (esc R+3)	Cloisons légères ou préfabriquées	Jonction entre panneaux préfabriqués	\$125 - \$126 - \$127 - \$128 - \$129 - \$130 - \$131 - \$132 - \$133	Sondage et extension de la zone homogène du prélèvement P9	Doublage placoplatre	002HD0010 45 n°9 - 1 - 002HD0010 45 n°9 - 2		Matériau plâtreux blanc avec couche en papier + peintures multiples non séparable + carton non séparable	Négatif	Négatif sur analyse
PC Cage 40B	Vol 43 (PC R+1) - Vol 45 (VO) - Vol 44 (esc R+1) - Vol 48 (PC R+2) - Vol 49 (VO) - Vol 47 (esc R+2) - Vol 52 (PC R+4) - Vol 53 (VO) - Vol 51 (esc R+3)	Cloisons légères ou préfabriquées	Jonction entre panneaux préfabriqués	S45 - S46 - S54 - S119 - S120 - S121 - S122 - P9 - S123 - S124	Sondage et extension de la zone homogène du prélèvement P9	Doublage placoplatre	002HD0010 45 n°9 - 1 - 002HD0010 45 n°9 - 2		Matériau plâtreux blanc avec couche en papier + peintures multiples non séparable + carton non séparable	Négatif	Négatif sur analyse







					Descriptif de l'action	on menée			Laboratoire		Conclusion
Plan	Localisation	Composant	Partie composant	Réf action	Observation	Précision loc.	Ref photo	Ref Prél.	Descriptif	Résultat	Conclusion
PC Cage 40A	Vol 63 (PC R+3) - Vol	Cloisons légères ou	Jonction entre	S134 -	Sondage et extension de	Doublage	002HD0010	P9	Matériau plâtreux blanc	Négatif	Négatif sur
	65 (VO) - Vol 64 (esc	préfabriquées	panneaux	S135 -	la zone homogène du	placoplatre	45 n°9 - 1 -		avec couche en papier +		analyse
	R+3) - Vol 55 (PC R+1)		préfabriqués	S136 -	prélèvement P9		002HD0010		peintures multiples non		
	- Vol 56 (esc R+1) -			S137 -			45 n°9 - 2		séparable + carton non		
	Vol 61 (VO) - Vol 59			S138 -					séparable		
	(PC R+2) - Vol 57			S139 -							
	(VO) - Vol 60 (esc			S140 -							
	R+2) - Vol 71 (PC R+4)			S141 -							
	- Vol 73 (VO) - Vol 72			S142 -							
	(esc R+4)			S143 -							
				S144 -							
				S145							
PC RDC	Vol 13 (SAS entrée)	Cloisons légères ou	Plots MAP pour	P10	Réalisation d'un		002HD0010	P10	Matériau plâtreux blanc	Négatif	Négatif sur
		préfabriquées	coller placoplatre		prélevement		45 n°10 - 1		avec couche cartonnée		analyse
			sur porteur				-				
							002HD0010				
							45 n°10 - 2				
PC RDC	Vol 13 (SAS entrée) -	Cloisons légères ou	Plots MAP pour	P10 - S25	Sondage et extension de		002HD0010	P10	Matériau plâtreux blanc	Négatif	Négatif sur
	Vol 15 (dégagement) -	préfabriquées	coller placoplatre	- S146 -	la zone homogène du		45 n°10 - 1		avec couche cartonnée		analyse
	Vol 1 (SAS entrée) -		sur porteur	S147 -	prélèvement P10		-				
	Vol 4 (dégagement) -			S148 -			002HD0010				
	Vol 23 (SAS entrée) -			S149 -			45 n°10 - 2				
	Vol 25 (dégagement)			S150							
PC RDC	Vol 15 (dégagement)	Menuiseries	Mastic vitrier	P11	Réalisation d'un	Souple gris	002HD0010	P11	Matériau mou gris avec	Positif	Présence sur
					prélevement		45 n°11 - 1		poussières + peintures		analyse
							-		multiples non séparable		
							002HD0010				
							45 n°11 - 2				
PC RDC	Vol 4 (dégagement)	Menuiseries	Mastic vitrier	S151 (P11)	Sondage et extension de	Souple gris	002HD0010	P11	Matériau mou gris avec	Positif	Présence sur
					la zone homogène du		45 n°11 - 1		poussières + peintures		analyse
					prélèvement P11		-		multiples non séparable		
							002HD0010				
							45 n°11 - 2				









	an Localisation Composant Partie compos				Descriptif de l'acti	on menée		Laboratoire			
Plan	Localisation	Composant	Partie composant	Réf action	Observation	Précision loc.	Ref photo	Ref Prél.	Descriptif	Résultat	Conclusion
PC RDC	Vol 25 (dégagement)	Menuiseries	Mastic vitrier	S152 (P11)	Sondage et extension de la zone homogène du prélèvement P11	Souple gris	002HD0010 45 n°11 - 1 - 002HD0010 45 n°11 - 2	P11	Matériau mou gris avec poussières + peintures multiples non séparable	Positif	Présence sur analyse
PC RDC	Vol 15 (dégagement)	Murs et cloisons	Enduit ciment	P15	Réalisation d'un prélevement	Enduit ciment + peinture gouttelé beige (sur ancienne peinture pailleté)	002HD0010 45 n°15 - 1 - 002HD0010 45 n°15 - 2	P15	Enduit gris hétérogène + peintures multiples non séparable + matériau plâtreux blanc en faible quantité en vrac non séparable	Négatif	Négatif sur analyse
PC RDC	Vol 15 (dégagement) - Vol 4 (dégagement) - Vol 25 (dégagement)	Murs et cloisons	Enduit ciment	P15 - S178 - S179	Sondage et extension de la zone homogène du prélèvement P15	Enduit ciment + peinture gouttelé beige (sur ancienne peinture pailleté)	002HD0010 45 n°15 - 1 - 002HD0010 45 n°15 - 2	P15	Enduit gris hétérogène + peintures multiples non séparable + matériau plâtreux blanc en faible quantité en vrac non séparable	Négatif	Négatif sur analyse
PC RDC	Vol 18 (Local)	Murs et cloisons	Enduit plâtre	P17	Réalisation d'un prélevement	Joint d'assemblage des carreaux de platre	002HD0010 45 n°17 - 1 - 002HD0010 45 n°17 - 2	P17	Enduit plâtre	Négatif	Négatif sur analyse
PC RDC	Vol 18 (Local) - Vol 17 (esc) - Vol 8 (Local) - Vol 10 (esc) - Vol 4 (dégagement) - Vol 26 (esc) - Vol 27 (Local) - Vol 25 (dégagement)	Murs et cloisons	Enduit plâtre	P17 - S5 - S6 - S212 - S213 - S214 - S215 - S216 - S217	Sondage et extension de la zone homogène du prélèvement P17	Joint d'assemblage des carreaux de platre	002HD0010 45 n°17 - 1 - 002HD0010 45 n°17 - 2	P17	Enduit plâtre	Négatif	Négatif sur analyse
PC Cage 40B	Vol 44 (esc R+1) - Vol 43 (PC R+1)	Murs et cloisons	Enduit plâtre	S32 - S40	Sondage et extension de la zone homogène du prélèvement P17	Joint d'assemblage des carreaux de platre	002HD0010 45 n°17 - 1 - 002HD0010 45 n°17 - 2	P17	Enduit plâtre	Négatif	Négatif sur analyse









					Descriptif de l'acti	on menée			Laboratoire él. Descriptif Résultat		Conclusion
Plan	Localisation	Composant	Partie composant	Réf action	Observation	Précision loc.	Ref photo	Ref Prél.	Descriptif	Résultat	Conclusion
Combles cage	Vol 69 (machinerie	Murs et cloisons	Enduit plâtre	S58	Sondage et extension de	Joint	002HD0010	P17	Enduit plâtre	Négatif	Négatif sur
40B	asc)				la zone homogène du	d'assemblage	45 n°17 - 1				analyse
					prélèvement P17	des carreaux	-				
						de platre	002HD0010				
							45 n°17 - 2				
PC RDC	Vol 17 (esc)	Murs et cloisons	Enduit ciment	P19	Réalisation d'un	Enduit ciment +	002HD0010	P19	Enduit ciment	Négatif	Négatif sur
					prélevement	peinture	45 n°19 - 1				analyse
						gouttelé beige	-				
							002HD0010				
							45 n°19 - 2	7.10			
PC RDC	Vol 10 (esc) - Vol 26	Murs et cloisons	Enduit ciment	S220 -	Sondage et extension de	Enduit ciment +	002HD0010	P19	Enduit ciment	Négatif	Négatif sur
	(esc)			S221	la zone homogène du	peinture	45 n°19 - 1				analyse
					prélèvement P19	gouttelé beige	-				
							002HD0010				
							45 n°19 - 2	7.10			
PC Cage 40B		Murs et cloisons	Enduit ciment	S47 - S55	Sondage et extension de	Enduit ciment +	002HD0010	P19	Enduit ciment	Négatif	Négatif sur
	(esc R+1)				la zone homogène du	peinture	45 n°19 - 1				analyse
					prélèvement P19	gouttelé beige	-				
							002HD0010				
PC RDC	Vol 17 (esc)	Murs et cloisons	Peinture	P20	Réalisation d'un	Peinture	002HD0010	P20	Peinture décoratives	Négatif	Négatif sur
			décoratives		prélevement	gouttelé seule	45 n°20 - 1				analyse
							-				
							002HD0010				
PC RDC	Vol 26 (esc)	Murs et cloisons	Peinture	S222	Sondage et extension de	Peinture	45 n°20 - 2 002HD0010	P20	Peinture décoratives	Négatif	Négatif sur
			decoratives		la zone homogène du prélèvement P20	gouttelé seule	45 11 20 - 1				analyse
					preievement P20		- 002HD0010				
							45 n°20 - 2				
PC Cage 40B	Vol 45 (VO) - Vol 44	Murs et cloisons	Peinture	S38 - S53	Sondage et extension de	Peinture	002HD0010	P20	Peinture décoratives	Négatif	Négatif sur
							45 n°20 - 2				









					Descriptif de l'action	on menée			Laboratoire		Conclusion
Plan	Localisation	Composant	Partie composant	Réf action	Observation	Précision loc.	Ref photo	Ref Prél.	Descriptif	Résultat	Conclusion
PC RDC	Vol 17 (esc)	Menuiseries	Mastic vitrier	P21	Réalisation d'un prélevement	Souple gris	002HD0010 45 n°21 - 1 - 002HD0010 45 n°21 - 2	P21	Mastic vitrier	Positif	Présence sur analyse
PC RDC	Vol 13 (SAS entrée)	Menuiseries	Mastic vitrier	S31 (P21)	Sondage et extension de la zone homogène du prélèvement P21	Souple gris	002HD0010 45 n°21 - 1 - 002HD0010 45 n°21 - 2		Mastic vitrier	Positif	Présence sur analyse
PC RDC	Vol 10 (esc)	Menuiseries	Mastic vitrier	S223 (P21)	Sondage et extension de la zone homogène du prélèvement P21	Souple gris	002HD0010 45 n°21 - 1 - 002HD0010 45 n°21 - 2		Mastic vitrier	Positif	Présence sur analyse
PC RDC	Vol 26 (esc)	Menuiseries	Mastic vitrier	S224 (P21)	Sondage et extension de la zone homogène du prélèvement P21	Souple gris	002HD0010 45 n°21 - 1 - 002HD0010 45 n°21 - 2		Mastic vitrier	Positif	Présence sur analyse
PC RDC	Vol 1 (SAS entrée)	Menuiseries	Mastic vitrier	S313 (P21)	Sondage et extension de la zone homogène du prélèvement P21	Souple gris	002HD0010 45 n°21 - 1 - 002HD0010 45 n°21 - 2	P21	Mastic vitrier	Positif	Présence sur analyse
PC RDC	Vol 23 (SAS entrée)	Menuiseries	Mastic vitrier	S314 (P21)	Sondage et extension de la zone homogène du prélèvement P21	Souple gris	002HD0010 45 n°21 - 1 - 002HD0010 45 n°21 - 2	P21	Mastic vitrier	Positif	Présence sur analyse
PC Cage 40C	Vol 32 (esc R+1)	Menuiseries	Mastic vitrier	S225 (P21)	Sondage et extension de la zone homogène du prélèvement P21	Souple gris	002HD0010 45 n°21 - 1 - 002HD0010 45 n°21 - 2	P21	Mastic vitrier	Positif	Présence sur analyse









					Descriptif de l'acti	on menée			Laboratoire		O a mada a dia a di
Plan	Localisation	Composant	Partie composant	Réf action	Observation	Précision loc.	Ref photo	Ref Prél.	Descriptif	Résultat	Conclusion
PC Cage 40C	Vol 36 (PC R+2)	Menuiseries	Mastic vitrier	S226 (P21)	Sondage et extension de la zone homogène du prélèvement P21	Souple gris	002HD0010 45 n°21 - 1 - 002HD0010 45 n°21 - 2	P21	Mastic vitrier	Positif	Présence sur analyse
PC Cage 40C	Vol 39 (esc R+3)	Menuiseries	Mastic vitrier	S227 (P21)	Sondage et extension de la zone homogène du prélèvement P21	Souple gris	002HD0010 45 n°21 - 1 - 002HD0010 45 n°21 - 2	P21	Mastic vitrier	Positif	Présence sur analyse
	Vol 31 (PC R+1)	Menuiseries	Mastic vitrier	S234 (P21)	Sondage et extension de la zone homogène du prélèvement P21	Souple gris	002HD0010 45 n°21 - 1 - 002HD0010 45 n°21 - 2		Mastic vitrier	Positif	Présence sur analyse
PC Cage 40C	Vol 33 (VO)	Menuiseries	Mastic vitrier	S235 (P21)	Sondage et extension de la zone homogène du prélèvement P21	Souple gris	002HD0010 45 n°21 - 1 - 002HD0010 45 n°21 - 2		Mastic vitrier	Positif	Présence sur analyse
PC Cage 40C	Vol 36 (PC R+2)	Menuiseries	Mastic vitrier	S236 (P21)	Sondage et extension de la zone homogène du prélèvement P21	Souple gris	002HD0010 45 n°21 - 1 - 002HD0010 45 n°21 - 2		Mastic vitrier	Positif	Présence sur analyse
PC Cage 40C	Vol 37 (VO)	Menuiseries	Mastic vitrier	S237 (P21)	Sondage et extension de la zone homogène du prélèvement P21	Souple gris	002HD0010 45 n°21 - 1 - 002HD0010 45 n°21 - 2		Mastic vitrier	Positif	Présence sur analyse
PC Cage 40C	Vol 40 (PC R+3)	Menuiseries	Mastic vitrier	S238 (P21)	Sondage et extension de la zone homogène du prélèvement P21	Souple gris	002HD0010 45 n°21 - 1 - 002HD0010 45 n°21 - 2		Mastic vitrier	Positif	Présence sur analyse









					Descriptif de l'acti	on menée			Laboratoire		Conclusion
Plan	Localisation	Composant	Partie composant	Réf action	Observation	Précision loc.	Ref photo	Ref Prél.	Descriptif	Résultat	Conclusion
PC Cage 40C	Vol 41 (VO)	Menuiseries	Mastic vitrier	S239 (P21)	Sondage et extension de la zone homogène du prélèvement P21	Souple gris	002HD0010 45 n°21 - 1 - 002HD0010 45 n°21 - 2	P21	Mastic vitrier	Positif	Présence sur analyse
PC Cage 40B	Vol 44 (esc R+1)	Menuiseries	Mastic vitrier	S35 (P21)	Sondage et extension de la zone homogène du prélèvement P21	Souple gris	002HD0010 45 n°21 - 1 - 002HD0010 45 n°21 - 2		Mastic vitrier	Positif	Présence sur analyse
PC Cage 40B	Vol 43 (PC R+1)	Menuiseries	Mastic vitrier	S36 (P21)	Sondage et extension de la zone homogène du prélèvement P21	Souple gris	002HD0010 45 n°21 - 1 - 002HD0010 45 n°21 - 2		Mastic vitrier	Positif	Présence sur analyse
PC Cage 40B	Vol 45 (VO)	Menuiseries	Mastic vitrier	S37 (P21)	Sondage et extension de la zone homogène du prélèvement P21	Souple gris	002HD0010 45 n°21 - 1 - 002HD0010 45 n°21 - 2		Mastic vitrier	Positif	Présence sur analyse
	Vol 48 (PC R+2)	Menuiseries	Mastic vitrier	S228 (P21)	Sondage et extension de la zone homogène du prélèvement P21	Souple gris	002HD0010 45 n°21 - 1 - 002HD0010 45 n°21 - 2		Mastic vitrier	Positif	Présence sur analyse
PC Cage 40B	Vol 49 (VO)	Menuiseries	Mastic vitrier	S229 (P21)	Sondage et extension de la zone homogène du prélèvement P21	Souple gris	002HD0010 45 n°21 - 1 - 002HD0010 45 n°21 - 2		Mastic vitrier	Positif	Présence sur analyse
PC Cage 40B	Vol 47 (esc R+2)	Menuiseries	Mastic vitrier	S230 (P21)	Sondage et extension de la zone homogène du prélèvement P21	Souple gris	002HD0010 45 n°21 - 1 - 002HD0010 45 n°21 - 2		Mastic vitrier	Positif	Présence sur analyse









					Descriptif de l'acti	on menée			Laboratoire		Conclusion
Plan	Localisation	Composant	Partie composant	Réf action	Observation	Précision loc.	Ref photo	Ref Prél.	Descriptif	Résultat	Conclusion
PC Cage 40B	Vol 51 (esc R+3)	Menuiseries	Mastic vitrier	S231 (P21)	Sondage et extension de la zone homogène du prélèvement P21	Souple gris	002HD0010 45 n°21 - 1 - 002HD0010 45 n°21 - 2	P21	Mastic vitrier	Positif	Présence sur analyse
	Vol 52 (PC R+4)	Menuiseries	Mastic vitrier	S232 (P21)	Sondage et extension de la zone homogène du prélèvement P21	Souple gris	002HD0010 45 n°21 - 1 - 002HD0010 45 n°21 - 2		Mastic vitrier	Positif	Présence sur analyse
PC Cage 40B		Menuiseries	Mastic vitrier	S233 (P21)	Sondage et extension de la zone homogène du prélèvement P21	Souple gris	002HD0010 45 n°21 - 1 - 002HD0010 45 n°21 - 2		Mastic vitrier	Positif	Présence sur analyse
PC Cage 40A	Vol 60 (esc R+2)	Menuiseries	Mastic vitrier	S240 (P21)	Sondage et extension de la zone homogène du prélèvement P21	Souple gris	002HD0010 45 n°21 - 1 - 002HD0010 45 n°21 - 2		Mastic vitrier	Positif	Présence sur analyse
	Vol 59 (PC R+2)	Menuiseries	Mastic vitrier	S241 (P21)	Sondage et extension de la zone homogène du prélèvement P21	Souple gris	002HD0010 45 n°21 - 1 - 002HD0010 45 n°21 - 2	P21	Mastic vitrier	Positif	Présence sur analyse
PC Cage 40A	Vol 57 (VO)	Menuiseries	Mastic vitrier	S242 (P21)	Sondage et extension de la zone homogène du prélèvement P21	Souple gris	002HD0010 45 n°21 - 1 - 002HD0010 45 n°21 - 2	P21	Mastic vitrier	Positif	Présence sur analyse
PC Cage 40A	Vol 72 (esc R+4)	Menuiseries	Mastic vitrier	S243 (P21)	Sondage et extension de la zone homogène du prélèvement P21	Souple gris	002HD0010 45 n°21 - 1 - 002HD0010 45 n°21 - 2	P21	Mastic vitrier	Positif	Présence sur analyse









					Descriptif de l'acti	on menée			Laboratoire		Conclusion
Plan	Localisation	Composant	Partie composant	Réf action	Observation	Précision loc.	Ref photo	Ref Prél.	Descriptif	Résultat	Conclusion
PC Cage 40A	Vol 73 (VO)	Menuiseries	Mastic vitrier	S244 (P21)	Sondage et extension de la zone homogène du prélèvement P21	Souple gris	002HD0010 45 n°21 - 1 - 002HD0010 45 n°21 - 2		Mastic vitrier	Positif	Présence sur analyse
	Vol 71 (PC R+4)	Menuiseries	Mastic vitrier	S245 (P21)	Sondage et extension de la zone homogène du prélèvement P21	Souple gris	002HD0010 45 n°21 - 1 - 002HD0010 45 n°21 - 2	P21	Mastic vitrier	Positif	Présence sur analyse
	Vol 56 (esc R+1)	Menuiseries	Mastic vitrier	S246 (P21)	Sondage et extension de la zone homogène du prélèvement P21	Souple gris	002HD0010 45 n°21 - 1 - 002HD0010 45 n°21 - 2		Mastic vitrier	Positif	Présence sur analyse
PC Cage 40A	Vol 55 (PC R+1)	Menuiseries	Mastic vitrier	S247 (P21)	Sondage et extension de la zone homogène du prélèvement P21	Souple gris	002HD0010 45 n°21 - 1 - 002HD0010 45 n°21 - 2	P21	Mastic vitrier	Positif	Présence sur analyse
PC Cage 40A		Menuiseries	Mastic vitrier	S248 (P21)	Sondage et extension de la zone homogène du prélèvement P21	Souple gris	002HD0010 45 n°21 - 1 - 002HD0010 45 n°21 - 2	P21	Mastic vitrier	Positif	Présence sur analyse
	Vol 64 (esc R+3)	Menuiseries	Mastic vitrier	S249 (P21)	Sondage et extension de la zone homogène du prélèvement P21	Souple gris	002HD0010 45 n°21 - 1 - 002HD0010 45 n°21 - 2		Mastic vitrier	Positif	Présence sur analyse
PC Cage 40A	Vol 63 (PC R+3)	Menuiseries	Mastic vitrier	S250 (P21)	Sondage et extension de la zone homogène du prélèvement P21	Souple gris	002HD0010 45 n°21 - 1 - 002HD0010 45 n°21 - 2	P21	Mastic vitrier	Positif	Présence sur analyse









					Descriptif de l'acti	on menée			Laboratoire		Conclusion
Plan	Localisation	Composant	Partie composant	Réf action	Observation	Précision loc.	Ref photo	Ref Prél.	Descriptif	Résultat	Conclusion
PC Cage 40A	Vol 65 (VO)	Menuiseries	Mastic vitrier	S251 (P21)	Sondage et extension de la zone homogène du prélèvement P21	Souple gris	002HD0010 45 n°21 - 1 - 002HD0010 45 n°21 - 2	P21	Mastic vitrier	Positif	Présence sur analyse
PC Cage 40B	Vol 44 (esc R+1)	Murs et cloisons	Enduit ciment	P24	Réalisation d'un prélevement	Enduit + peinture beige poteaux ronds escalier	002HD0010 45 n°24 - 1 - 002HD0010 45 n°24 - 2		Enduit ciment	Négatif	Négatif sur analyse
PC Cage 40B	Vol 47 (esc R+2) - Vol 51 (esc R+3)	Murs et cloisons	Enduit ciment	S260 - S261	Sondage et extension de la zone homogène du prélèvement P24	Enduit + peinture beige poteaux ronds escalier	002HD0010 45 n°24 - 1 - 002HD0010 45 n°24 - 2		Enduit ciment	Négatif	Négatif sur analyse
PC Cage 40C	Vol 32 (esc R+1) - Vol 35 (esc R+2) - Vol 39 (esc R+3)	Murs et cloisons	Enduit ciment	S262 - S263 - S264	Sondage et extension de la zone homogène du prélèvement P24	Enduit + peinture beige poteaux ronds escalier	002HD0010 45 n°24 - 1 - 002HD0010 45 n°24 - 2		Enduit ciment	Négatif	Négatif sur analyse
PC Cage 40A	Vol 60 (esc R+2) - Vol 56 (esc R+1) - Vol 72 (esc R+4) - Vol 64 (esc R+3)	Murs et cloisons	Enduit ciment	\$265 - \$266 - \$267 - \$268	Sondage et extension de la zone homogène du prélèvement P24	Enduit + peinture beige poteaux ronds escalier	002HD0010 45 n°24 - 1 - 002HD0010 45 n°24 - 2		Enduit ciment	Négatif	Négatif sur analyse
PC Cage 40B	Vol 48 (PC R+2)	Murs et cloisons	Peinture décoratives	P25	Réalisation d'un prélevement	Peinture pailleté blanche / verte / grise	002HD0010 45 n°25 - 1 - 002HD0010 45 n°25 - 2		Peinture décoratives	Négatif	Négatif sur analyse
PC Cage 40B	Vol 48 (PC R+2) - Vol 52 (PC R+4)	Murs et cloisons	Peinture décoratives	S269 - S270	Sondage et extension de la zone homogène du prélèvement P25	Peinture pailleté blanche / verte / grise	002HD0010 45 n°25 - 1 - 002HD0010 45 n°25 - 2		Peinture décoratives	Négatif	Négatif sur analyse









					Descriptif de l'acti	on menée			Laboratoire		Conclusion
Plan	Localisation	Composant	Partie composant	Réf action	Observation	Précision loc.	Ref photo	Ref Prél.	Descriptif	Résultat	Conclusion
PC Cage 40B	Vol 43 (PC R+1)	Cloisons légères ou préfabriquées	Jonction entre panneaux préfabriqués	P26	Réalisation d'un prélevement	Doublage placoplatre gaine technique	002HD0010 45 n°26 - 1 - 002HD0010 45 n°26 - 2	P26	Jonction entre panneaux préfabriqués	Négatif	Négatif sur analyse
PC Cage 40B	Vol 48 (PC R+2) - Vol 52 (PC R+4)	Cloisons légères ou préfabriquées	Jonction entre panneaux préfabriqués	\$271 - \$272	Sondage et extension de la zone homogène du prélèvement P26	Doublage placoplatre gaine technique	002HD0010 45 n°26 - 1 - 002HD0010 45 n°26 - 2	P26	Jonction entre panneaux préfabriqués	Négatif	Négatif sur analyse
PC Cage 40C	Vol 31 (PC R+1) - Vol 36 (PC R+2) - Vol 40 (PC R+3)	Cloisons légères ou préfabriquées	Jonction entre panneaux préfabriqués	S273 - S274 - S275	Sondage et extension de la zone homogène du prélèvement P26	Doublage placoplatre gaine technique	002HD0010 45 n°26 - 1 - 002HD0010 45 n°26 - 2	P26	Jonction entre panneaux préfabriqués	Négatif	Négatif sur analyse
PC Cage 40A	Vol 55 (PC R+1) - Vol 59 (PC R+2) - Vol 71 (PC R+4) - Vol 63 (PC R+3)	Cloisons légères ou préfabriquées	Jonction entre panneaux préfabriqués	\$276 - \$277 - \$278 - \$279	Sondage et extension de la zone homogène du prélèvement P26	Doublage placoplatre gaine technique	002HD0010 45 n°26 - 1 - 002HD0010 45 n°26 - 2	P26	Jonction entre panneaux préfabriqués	Négatif	Négatif sur analyse
PC Cage 40B	Vol 51 (esc R+3)	Menuiseries	velux	12			12 - 1				Innaccessible (aucun prélèvement réalusé sur joint velux)
PC Cage 40C	Vol 39 (esc R+3)	Menuiseries	velux	12			12 - 1				Innaccessible (aucun prélèvement réalusé sur joint velux)
PC Cage 40A	Vol 72 (esc R+4)	Menuiseries	velux	12			12 - 1				Innaccessible (aucun prélèvement réalusé sur joint velux)









Grille de résultats du repérage des MPCA pour la catégorie : Plafond et faux-plafonds

					Descriptif de l'acti	on menée			Laboratoire		Conclusion
Plan	Localisation	Composant	Partie composant	Réf action	Observation	Précision loc.	Ref photo	Ref Prél.	Descriptif	Résultat	Conclusion
PC RDC	Vol 20 (accès caves)	Plafonds	Panneaux laine de roche collés (colle blanche)	P5	Réalisation d'un prélevement		002HD0010 45 n°5 - 1 - 002HD0010 45 n°5 - 2	P5	Matériau fibreux jaune avec poussières + peinture blanche non séparable + colle blanche non séparable	Négatif	Négatif sur analyse
PC RDC	Vol 19 (local poubelle) - Vol 11 (accès caves) - Vol 12 (local vélo) - Vol 14 (Local tech) - Vol 5 (accès caves) - Vol 3 (Local tech) - Vol 6 (accès caves) - Vol 7 (local poubelle) - Vol 21 (accès caves) - Vol 24 (Local tech) - Vol 22 (local vélo) - Vol 29 (accès caves) - Vol 28 (local poubelle)	Plafonds	Panneaux laine de roche collés (colle blanche)	S4 - S21 - S22 - S23 - S97 - S98 - S99 - S100 - S101 - S102 - S103 - S104 - S105 - S106	Sondage et extension de la zone homogène du prélèvement P5		002HD0010 45 n°5 - 1 - 002HD0010 45 n°5 - 2	P5	Matériau fibreux jaune avec poussières + peinture blanche non séparable + colle blanche non séparable	Négatif	Négatif sur analyse
PC RDC	Vol 15 (dégagement)	Faux plafonds	Joints panneau / plaques	P12	Réalisation d'un prélevement	Plafond placoplatre	002HD0010 45 n°12 - 1 - 002HD0010 45 n°12 - 2	P12	Matériau plâtreux blanc avec couche en papier + peinture non séparable + carton non séparable	Négatif	Négatif sur analyse
PC RDC	Vol 13 (SAS entrée) - Vol 4 (dégagement) - Vol 1 (SAS entrée) - Vol 23 (SAS entrée) - Vol 25 (dégagement)	Faux plafonds	Joints panneau / plaques	S26 - S153 - S154 - S155 - S156	Sondage et extension de la zone homogène du prélèvement P12	Plafond placoplatre	002HD0010 45 n°12 - 1 - 002HD0010 45 n°12 - 2	P12	Matériau plâtreux blanc avec couche en papier + peinture non séparable + carton non séparable	Négatif	Négatif sur analyse
PC Cage 40C	Vol 31 (PC R+1) - Vol 36 (PC R+2) - Vol 40 (PC R+3) - Vol 41 (VO)	Faux plafonds	Joints panneau / plaques	\$157 - \$158 - \$159 - \$160	Sondage et extension de la zone homogène du prélèvement P12	Plafond placoplatre	002HD0010 45 n°12 - 1 - 002HD0010 45 n°12 - 2	P12	Matériau plâtreux blanc avec couche en papier + peinture non séparable + carton non séparable	Négatif	Négatif sur analyse









Grille de résultats du repérage des MPCA pour la catégorie : Plafond et faux-plafonds

					Descriptif de l'acti		Conclusion				
Plan	Localisation	Composant	Partie composant	Réf action	Observation	Précision loc.	Ref photo	Ref Prél.	Descriptif	Résultat	Conclusion
PC Cage 40B	Vol 43 (PC R+1) - Vol	Faux plafonds	Joints panneau /	S44 - S50	Sondage et extension de	Plafond	002HD0010	P12	Matériau plâtreux blanc	Négatif	Négatif sur
	52 (PC R+4) - Vol 53		plaques	- S51 -	la zone homogène du	placoplatre	45 n°12 - 1		avec couche en papier +		analyse
	(VO) - Vol 48 (PC			S52 -	prélèvement P12		-		peinture non séparable +		
	R+2)			S161			002HD0010		carton non séparable		
							45 n°12 - 2				
PC Cage 40A	Vol 55 (PC R+1) - Vol	Faux plafonds	Joints panneau /	S163 -	Sondage et extension de	Plafond	002HD0010	P12	Matériau plâtreux blanc	Négatif	Négatif sur
	63 (PC R+3) - Vol 71		plaques	S165 -	la zone homogène du	placoplatre	45 n°12 - 1		avec couche en papier +		analyse
	(PC R+4) - Vol 73			S167 -	prélèvement P12		-		peinture non séparable +		
	(VO) - Vol 59 (PC			S168 -			002HD0010		carton non séparable		
	R+2)			S169			45 n°12 - 2				
PC RDC	Vol 15 (dégagement)	Plafonds	Enduit ciment	P16	Réalisation d'un	Enduit +	002HD0010	P16	Enduit gris en vrac	Négatif	Négatif sur
					prélevement	peinture	45 n°16 - 1		hétérogène + matériau		analyse
						gouttelé	_		plâtreux blanc en vrac non		
						blanche	002HD0010		séparable + peinture		
						(plafond dur)	45 n°16 - 2				
PC RDC	Vol 17 (esc) - Vol 4	Plafonds	Enduit ciment	S29 -	Sondage et extension de	Enduit +	002HD0010	P16	Enduit gris en vrac	Négatif	Négatif sur
	(dégagement) - Vol 10			S180 -	la zone homogène du	peinture	45 n°16 - 1		hétérogène + matériau		analyse
	(esc) - Vol 25			S181 -	prélèvement P16	gouttelé	-		plâtreux blanc en vrac non		
	(dégagement) - Vol 26			S182 -		blanche	002HD0010		séparable + peinture		
	(esc)			S183		(plafond dur)	45 n°16 - 2				
PC Cage 40C	Vol 31 (PC R+1) - Vol	Plafonds	Enduit ciment	S188 -	Sondage et extension de	Enduit +	002HD0010	P16	Enduit gris en vrac	Négatif	Négatif sur
	32 (esc R+1) - Vol 33			S189 -	la zone homogène du	peinture	45 n°16 - 1		hétérogène + matériau		analyse
	(VO) - Vol 36 (PC			S190 -	prélèvement P16	gouttelé	-		plâtreux blanc en vrac non		
	R+2) - Vol 37 (VO) -			S191 -		blanche	002HD0010		séparable + peinture		
	Vol 35 (esc R+2) - Vol			S192 -		(plafond dur)	45 n°16 - 2				
	40 (PC R+3)			S193 -							
				S194							
PC Cage 40B	/	Plafonds	Enduit ciment	S41 - S42	Sondage et extension de	Enduit +	002HD0010	P16	Enduit gris en vrac	Négatif	Négatif sur
	45 (VO) - Vol 44 (esc			- S43 -	la zone homogène du	peinture	45 n°16 - 1		hétérogène + matériau		analyse
	R+1) - Vol 48 (PC R+2)			S184 -	prélèvement P16	gouttelé	-		plâtreux blanc en vrac non		
	- Vol 49 (VO) - Vol 47			S185 -		blanche	002HD0010		séparable + peinture		
	(esc R+2) - Vol 52 (PC			S186 -		(plafond dur)	45 n°16 - 2				
	R+4)			S187							









Grille de résultats du repérage des MPCA pour la catégorie : Plafond et faux-plafonds

					Descriptif de l'acti	on menée		Conclusion			
Plan	Localisation	Composant	Partie composant	Réf action	Observation	Précision loc.	Ref photo	Ref Prél.	Descriptif	Résultat	Conclusion
PC Cage 40A	Vol 63 (PC R+3) - Vol 65 (VO) - Vol 64 (esc R+3) - Vol 71 (PC R+4) - Vol 55 (PC R+1) - Vol 61 (VO) - Vol 56 (esc R+1)	Plafonds	Enduit ciment	\$195 - \$196 - \$197 - \$198 - \$199 - \$200 - \$201	Sondage et extension de la zone homogène du prélèvement P16	Enduit + peinture gouttelé blanche (plafond dur)	002HD0010 45 n°16 - 1 - 002HD0010 45 n°16 - 2	P16	Enduit gris en vrac hétérogène + matériau plâtreux blanc en vrac non séparable + peinture	Négatif	Négatif sur analyse
PC RDC	Vol 18 (Local)	Plafonds	Enduit ciment	P18	Réalisation d'un prélevement	Enduit débulage plafond brut (dalle pleine)	002HD0010 45 n°18 - 1 - 002HD0010 45 n°18 - 2	P18	Enduit ciment	Négatif	Négatif sur analyse
PC RDC	Vol 8 (Local) - Vol 27 (Local)	Plafonds	Enduit ciment	S218 - S219	Sondage et extension de la zone homogène du prélèvement P18	Enduit débulage plafond brut (dalle pleine)	002HD0010 45 n°18 - 1 - 002HD0010 45 n°18 - 2	P18	Enduit ciment	Négatif	Négatif sur analyse
PC Cage 40B	Vol 44 (esc R+1)	Plafonds	Sous face escalier	P23	Réalisation d'un prélevement	Enduit gris + peinture blanche	002HD0010 45 n°23 - 1 - 002HD0010 45 n°23 - 2	P23	Sous face escalier	Négatif	Négatif sur analyse
PC Cage 40B	Vol 47 (esc R+2)	Plafonds	Sous face escalier	S254	Sondage et extension de la zone homogène du prélèvement P23	Enduit gris + peinture blanche	002HD0010 45 n°23 - 1 - 002HD0010 45 n°23 - 2	P23	Sous face escalier	Négatif	Négatif sur analyse
PC Cage 40C	Vol 32 (esc R+1) - Vol 35 (esc R+2)	Plafonds	Sous face escalier	S255 - S256	Sondage et extension de la zone homogène du prélèvement P23	Enduit gris + peinture blanche	002HD0010 45 n°23 - 1 - 002HD0010 45 n°23 - 2	P23	Sous face escalier	Négatif	Négatif sur analyse







Grille de résultats du repérage des MPCA pour la catégorie : Plafond et faux-plafonds

					Descriptif de l'action	on menée			Laboratoire		Complysion
Plan	Localisation	Composant	Partie composant	Réf action	Observation	Précision loc.	Ref photo	Ref Prél.	Descriptif	Résultat	Conclusion
PC Cage 40A	Vol 60 (esc R+2) - Vol	Plafonds	Sous face escalier	S257 -	Sondage et extension de	Enduit gris +	002HD0010	P23	Sous face escalier	Négatif	Négatif sur
	56 (esc R+1) - Vol 64			S258 -	la zone homogène du	peinture	45 n°23 - 1				analyse
	(esc R+3)			S259	prélèvement P23	blanche	-				
							002HD0010				
							45 n°23 - 2				
PC Cage 40B	Vol 51 (esc R+3)	Plafonds	Enduit ciment	P29	Réalisation d'un	Plafond R+4	002HD0010	P29	Enduit ciment	Négatif	Négatif sur
					prélevement		45 n°29 - 1				analyse
							-				
							002HD0010				
							45 n°29 - 2				
PC Cage 40C	Vol 39 (esc R+3)	Plafonds	Enduit ciment	S300	Sondage et extension de	Plafond R+4	002HD0010	P29	Enduit ciment	Négatif	Négatif sur
					la zone homogène du		45 n°29 - 1				analyse
					prélèvement P29		-				
							002HD0010				
							45 n°29 - 2				
PC Cage 40A	Vol 72 (esc R+4)	Plafonds	Enduit ciment	S301	Sondage et extension de	Plafond R+4	002HD0010	P29	Enduit ciment	Négatif	Négatif sur
					la zone homogène du		45 n°29 - 1				analyse
					prélèvement P29		-				
							002HD0010				
							45 n°29 - 2				

Grille de résultats du repérage des MPCA pour la catégorie : Revêtement de mur

				Descriptif de l'action menée				Conclusion			
Plan	Localisation	Composant	Partie composant	Réf action	Observation	Précision loc.	Ref photo	Ref Prél.	Descriptif	Résultat	Conclusion
PC RDC	Vol 15 (dégagement)	Revêtement de mur	Colle de carrelage	P13	Réalisation d'un	Grise (plinthes	002HD0010	P13	Colle grise en vrac +	Négatif	Négatif sur
			(plinthe)		prélevement	grises)	45 n°13 - 1		couche plâtreuse blanche		analyse
							-		avec couche cartonnée		
							002HD0010		non séparable + peinture		
							45 n°13 - 2		non séparable		
PC RDC	Vol 13 (SAS entrée) -	Revêtement de mur	Colle de carrelage	S27 -	Sondage et extension de	Grise (plinthes	002HD0010	P13	Colle grise en vrac +	Négatif	Négatif sur
	Vol 1 (SAS entrée) -		(plinthe)	S170 -	la zone homogène du	grises)	45 n°13 - 1		couche plâtreuse blanche		analyse
	Vol 4 (dégagement) -			S171 -	prélèvement P13		-		avec couche cartonnée		
	Vol 25 (dégagement) -			S172 -			002HD0010		non séparable + peinture		
	Vol 23 (SAS entrée)			S173			45 n°13 - 2		non séparable		









Grille de résultats du repérage des MPCA pour la catégorie : Revêtement de sol

					Descriptif de l'acti	on menée			Laboratoire		Conclusion
Plan	Localisation	Composant	Partie composant	Réf action	Observation	Précision loc.	Ref photo	Ref Prél.	Descriptif	Résultat	Conclusion
PC RDC	Vol 20 (accès caves)	Revêtement de sol	Chappe maigre (base ciment)	P3	Réalisation d'un prélevement	Grise lissé	002HD0010 45 n°3 - 1 - 002HD0010 45 n°3 - 2	P3	Matériau compact gris hétérogène	Négatif	Négatif sur analyse
PC RDC	Vol 19 (local poubelle) - Vol 18 (Local) - Vol 14 (Local tech) - Vol 12 (local vélo) - Vol 11 (accès caves) - Vol 17 (esc) - Vol 5 (accès caves) - Vol 3 (Local tech) - Vol 8 (Local) - Vol 10 (esc) - Vol 2 (local vélo) - Vol 6 (accès caves) - Vol 7 (local poubelle) - Vol 21 (accès caves) - Vol 22 (local vélo) - Vol 29 (accès caves) - Vol 28 (local poubelle) - Vol 27 (Local) - Vol 26 (esc)	Revêtement de sol	Chappe maigre (base ciment)	S3 - S15 - S16 - S17 - S18 - S19 - S83 - S84 - S85 - S86 - S87 - S88 - S89 - S90 - S91 - S92 - S93 - S94 - S95 - S96	Sondage et extension de la zone homogène du prélèvement P3	Grise lissé	002HD0010 45 n°3 - 1 - 002HD0010 45 n°3 - 2	P3	Matériau compact gris hétérogène	Négatif	Négatif sur analyse
PC RDC	Vol 15 (dégagement)	Revêtement de sol	Colles de carrelage	P14	Réalisation d'un prélevement	Grise (carreaux 30 X 30 gris)	002HD0010 45 n°14 - 1 - 002HD0010 45 n°14 - 2	P14	Colle grise + joint cassant gris + peinture en faible quantité non séparable	Négatif	Négatif sur analyse
PC RDC	Vol 13 (SAS entrée) - Vol 1 (SAS entrée) - Vol 4 (dégagement) - Vol 23 (SAS entrée) - Vol 25 (dégagement)	Revêtement de sol	Colles de carrelage	\$28 - \$174 - \$175 - \$176 - \$177	Sondage et extension de la zone homogène du prélèvement P14	Grise (carreaux 30 X 30 gris)	002HD0010 45 n°14 - 1 - 002HD0010 45 n°14 - 2	P14	Colle grise + joint cassant gris + peinture en faible quantité non séparable	Négatif	Négatif sur analyse









Grille de résultats du repérage des MPCA pour la catégorie : Revêtement de sol

				Descriptif de l'action menée					Conclusion		
Plan	Localisation	Composant	Partie composant	Réf action	Observation	Précision loc.	Ref photo	Ref Prél.	Descriptif	Résultat	Conclusion
PC RDC	Vol 17 (esc)	Revêtement de sol	Chappe maigre (base ciment)	P22	Réalisation d'un prélevement	Marches escalier	002HD0010 45 n°22 - 1 - 002HD0010	P22	Chappe maigre (base ciment)	Négatif	Négatif sur analyse
PC RDC	Vol 10 (esc) - Vol 26 (esc)	Revêtement de sol	Chappe maigre (base ciment)	\$252 - \$253	Sondage et extension de la zone homogène du prélèvement P22	Marches escalier	45 n°22 - 2 002HD0010 45 n°22 - 1 - 002HD0010 45 n°22 - 2	P22	Chappe maigre (base ciment)	Négatif	Négatif sur analyse
PC Cage 40B	Vol 44 (esc R+1)	Revêtement de sol	Chappe maigre (base ciment)	S56	Sondage et extension de la zone homogène du prélèvement P22	Marches escalier	002HD0010 45 n°22 - 1 - 002HD0010 45 n°22 - 2	P22	Chappe maigre (base ciment)	Négatif	Négatif sur analyse
PC Cage 40B	Vol 43 (PC R+1)	Revêtement de sol	Lés plastiques avec sous-couche	P27	Réalisation d'un prélevement	Lino gris avec motif marron + colle jaune	002HD0010 45 n°27 - 1 - 002HD0010 45 n°27 - 2	P27	Lés plastiques avec sous-couche	Négatif	Négatif sur analyse
PC Cage 40B	Vol 48 (PC R+2) - Vol 52 (PC R+4)	Revêtement de sol	Lés plastiques avec sous-couche	S280 - S281	Sondage et extension de la zone homogène du prélèvement P27	Lino gris avec motif marron + colle jaune	002HD0010 45 n°27 - 1 - 002HD0010 45 n°27 - 2	P27	Lés plastiques avec sous-couche	Négatif	Négatif sur analyse
PC Cage 40B	Vol 43 (PC R+1)	Revêtement de sol	Ragréage	P28	Réalisation d'un prélevement	Gris	002HD0010 45 n°28 - 1 - 002HD0010 45 n°28 - 2	P28	Ragréage	Négatif	Négatif sur analyse
PC Cage 40B	Vol 45 (VO) - Vol 48 (PC R+2) - Vol 49 (VO) - Vol 52 (PC R+4) - Vol 53 (VO)	Revêtement de sol	Ragréage	\$34 - \$282 - \$283 - \$284 - \$285	Sondage et extension de la zone homogène du prélèvement P28	Gris	002HD0010 45 n°28 - 1 - 002HD0010 45 n°28 - 2	P28	Ragréage	Négatif	Négatif sur analyse









Grille de résultats du repérage des MPCA pour la catégorie : Revêtement de sol

					Descriptif de l'action	on menée			Laboratoire		Conclusion
Plan	Localisation	Composant	Partie composant	Réf action	Observation	Précision loc.	Ref photo	Ref Prél.	Descriptif	Résultat	Conclusion
PC Cage 40C	Vol 31 (PC R+1) - Vol	Revêtement de sol	Ragréage	S286 -	Sondage et extension de	Gris	002HD0010	P28	Ragréage	Négatif	Négatif sur
	36 (PC R+2) - Vol 40			S287 -	la zone homogène du		45 n°28 - 1				analyse
	(PC R+3) - Vol 41			S288 -	prélèvement P28		-				
	(VO) - Vol 37 (VO) -			S289 -			002HD0010				
	Vol 33 (VO)			S290 -			45 n°28 - 2				
				S291							
PC Cage 40A	Vol 55 (PC R+1) - Vol	Revêtement de sol	Ragréage	S292 -	Sondage et extension de	Gris	002HD0010	P28	Ragréage	Négatif	Négatif sur
	61 (VO) - Vol 59 (PC			S293 -	la zone homogène du		45 n°28 - 1				analyse
	R+2) - Vol 57 (VO) -			S294 -	prélèvement P28		-				
	Vol 71 (PC R+4) - Vol			S295 -			002HD0010				
	73 (VO) - Vol 63 (PC			S296 -			45 n°28 - 2				
	R+3) - Vol 65 (VO)			S297 -							
				S298 -							
				S299							

Grille de résultats du repérage des MPCA pour la catégorie : Toiture et étanchéité

				Descriptif de l'action menée					Conclusion		
Plan	Localisation	Composant	Partie composant	Réf action	Observation	Précision loc.	Ref photo	Ref Prél.	Descriptif	Résultat	Conclusion
Combles cage	Vol 68 (combles VMC)	Elément sous	Isolant sous toiture	P30	Réalisation d'un	Laine de verre	002HD0010	P30	Isolant sous toiture	Négatif	Négatif sur
40B		toiture			prélevement	+ pare vapeur	45 n°30 - 1				analyse
Combles cage	Vol 67 (Combles VMC)	Elément sous	Isolant sous toiture	S302	Sondage et extension de	Laine de verre	002HD0010	P30	Isolant sous toiture	Négatif	Négatif sur
40C		toiture			la zone homogène du	+ pare vapeur	45 n°30 - 1				analyse
					prélèvement P30						
Combles cage	Vol 81 (combles VMC)	Elément sous	Isolant sous toiture	S303	Sondage et extension de	Laine de verre	002HD0010	P30	Isolant sous toiture	Négatif	Négatif sur
40A		toiture			la zone homogène du	+ pare vapeur	45 n°30 - 1				analyse
					prélèvement P30						
Combles cage	Vol 68 (combles VMC)	Ardoises	Ardoises	P31	Réalisation d'un	Ensemble de la	002HD0010	P31	Ardoises composites	Positif	Présence sur
40B			composites		prélevement	couverture	45 n°31 - 1				analyse
						rampante +					
						bardage sur la					
						couverture					







Grille de résultats du repérage des MPCA pour la catégorie : Toiture et étanchéité

					Descriptif de l'acti	on menée			Laboratoire		Conclusion
Plan	Localisation	Composant	Partie composant	Réf action	Observation	Précision loc.	Ref photo	Ref Prél.	Descriptif	Résultat	Conclusion
Combles cage 40C	Vol 67 (Combles VMC)	Ardoises	Ardoises composites	S304 (P31)	Sondage et extension de la zone homogène du prélèvement P31	Ensemble de la couverture rampante + bardage sur la couverture	002HD0010 45 n°31 - 1	P31	Ardoises composites	Positif	Présence sur analyse
Combles cage 40A	Vol 81 (combles VMC)	Ardoises	Ardoises composites	S305 (P31)	Sondage et extension de la zone homogène du prélèvement P31	Ensemble de la couverture rampante + bardage sur la couverture	002HD0010 45 n°31 - 1	P31	Ardoises composites	Positif	Présence sur analyse
Toiture	Vol 70 (toiture)	Ardoises	Ardoises composites	S59 (P31)	Sondage et extension de la zone homogène du prélèvement P31	Ensemble de la couverture rampante + bardage sur la couverture	002HD0010 45 n°31 - 1	P31	Ardoises composites	Positif	Présence sur analyse

Grille de résultats du repérage des MPCA pour la catégorie : Voies et réseaux divers

				Descriptif de l'action menée					Conclusion		
Plan	Localisation	Composant	Partie composant	Réf action	Observation	Précision loc.	Ref photo	Ref Prél.	Descriptif	Résultat	Conclusion
Plan masse	Vol 75 (Plan masse)	Revêtement routier	Bitume couche supérieure	P32	Réalisation d'un prélevement		002HD0010 45 n°32 - 1 - 002HD0010		Agrégats d'enrobés bitumineux + matériau compact hétérogène non séparable	Négatif	Négatif sur analyse
							45 n°32 - 2				





ANNEXE: Plans de repérage des MPCA

Ref. Plans	Titre du plan
PC RDC	PC RDC - Plan de repérage - Actions menées
PC RDC	PC RDC - PC RDC CAGE 40C - Actions menées
PC RDC	PC RDC - PC RDC CAGE 40C / Plan de prélèvements
PC RDC	PC RDC - PC RDC CAGE 40C - MPCA Toutes catégories confondues
PC RDC	PC RDC - PC RDC CAGE 40C - MPCA Parois verticales intérieures et enduits
PC RDC	PC RDC - PC RDC CAGE 40C - MPCA Conduits, canalisations et équipements
PC RDC	PC RDC - PC RDC CAGE 40B - Actions menées
PC RDC	PC RDC - PC RDC CAGE 40B / Plan de prélèvements
PC RDC	PC RDC - PC RDC CAGE 40B - MPCA Toutes catégories confondues
PC RDC	PC RDC - PC RDC CAGE 40B - MPCA Parois verticales intérieures et enduits
PC RDC	PC RDC - PC RDC CAGE 40B - MPCA Conduits, canalisations et équipements
PC RDC	PC RDC - PC RDC CAGE 40A - Actions menées
PC RDC	PC RDC - PC RDC CAGE 40A / Plan de prélèvements
PC RDC	PC RDC - PC RDC CAGE 40A - MPCA Toutes catégories confondues
PC RDC	PC RDC - PC RDC CAGE 40A - MPCA Parois verticales intérieures et enduits
PC RDC	PC RDC - PC RDC CAGE 40A - MPCA Conduits, canalisations et équipements
PC Cage 40C	PC Cage 40C - Plan de repérage - Actions menées
PC Cage 40C	PC Cage 40C - Plan de Prélèvements
PC Cage 40C	PC Cage 40C - MPCA Toutes catégories confondues
PC Cage 40C	PC Cage 40C - MPCA Parois verticales intérieures et enduits
PC Cage 40C	PC Cage 40C - MPCA Conduits, canalisations et équipements
PC Cage 40B	PC Cage 40B - Plan de repérage - Actions menées
PC Cage 40B	PC Cage 40B - Plan de Prélèvements
PC Cage 40B	PC Cage 40B - MPCA Toutes catégories confondues
PC Cage 40B	PC Cage 40B - MPCA Parois verticales intérieures et enduits
PC Cage 40B	PC Cage 40B - MPCA Conduits, canalisations et équipements
PC Cage 40A	PC Cage 40A - Plan de repérage - Actions menées
PC Cage 40A	PC Cage 40A - Plan de Prélèvements
PC Cage 40A	PC Cage 40A - MPCA Toutes catégories confondues
PC Cage 40A	PC Cage 40A - MPCA Parois verticales intérieures et enduits
PC Cage 40A	PC Cage 40A - MPCA Conduits, canalisations et équipements
Combles cage 40C	Combles cage 40C - Plan de repérage - Actions menées
Combles cage 40C	Combles cage 40C - MPCA Toutes catégories confondues
Combles cage 40C	Combles cage 40C - MPCA Toiture et étanchéité
Combles cage 40C	Combles cage 40C - MPCA Conduits, canalisations et équipements
Combles cage 40B	Combles cage 40B - Plan de repérage - Actions menées
Combles cage 40B	Combles cage 40B - MPCA Toutes catégories confondues
Combles cage 40B	Combles cage 40B - MPCA Toiture et étanchéité
Combles cage 40B	Combles cage 40B - MPCA Conduits, canalisations et équipements
Combles cage 40A	Combles cage 40A - Plan de repérage - Actions menées
Combles cage 40A	Combles cage 40A - MPCA Toutes catégories confondues
Combles cage 40A	Combles cage 40A - MPCA Toiture et étanchéité
Combles cage 40A	Combles cage 40A - MPCA Conduits, canalisations et équipements
Toiture	Toiture - Plan de repérage - Actions menées











Toiture	Toiture - MPCA Toiture et étanchéité
Plan masse	Plan masse - Plan de repérage - Actions menées
Façade avant 40A	Façade avant 40A - Plan de repérage - Actions menées
Façade avant 40B	Façade avant 40B - Plan de repérage - Actions menées
Façade avant 40C	Façade avant 40C - Plan de repérage - Actions menées
Pignon gauche	Pignon gauche - Plan de repérage - Actions menées
Façade arrière 40C	Façade arrière 40C - Plan de repérage - Actions menées


	PC RDC - PLAN DE REPÉRAGE - ACTIONS MENÉES				Référence: 002HD001045	
				Lége	ende	
				P	C RDC CAGE 40C	
				P	C RDC CAGE 40B	
				P	C RDC CAGE 40A	
				-		
Δa						
			M			
				 		
<u> </u>	Adresse du bien	Désignation	Date intervention	Technicien	intervenant	
C ENTRONDEMENT	LE CUE DODCED	Bâtiment composé de 3 cages et de 4 étages	28/06/2016	JOUSSELIN David		

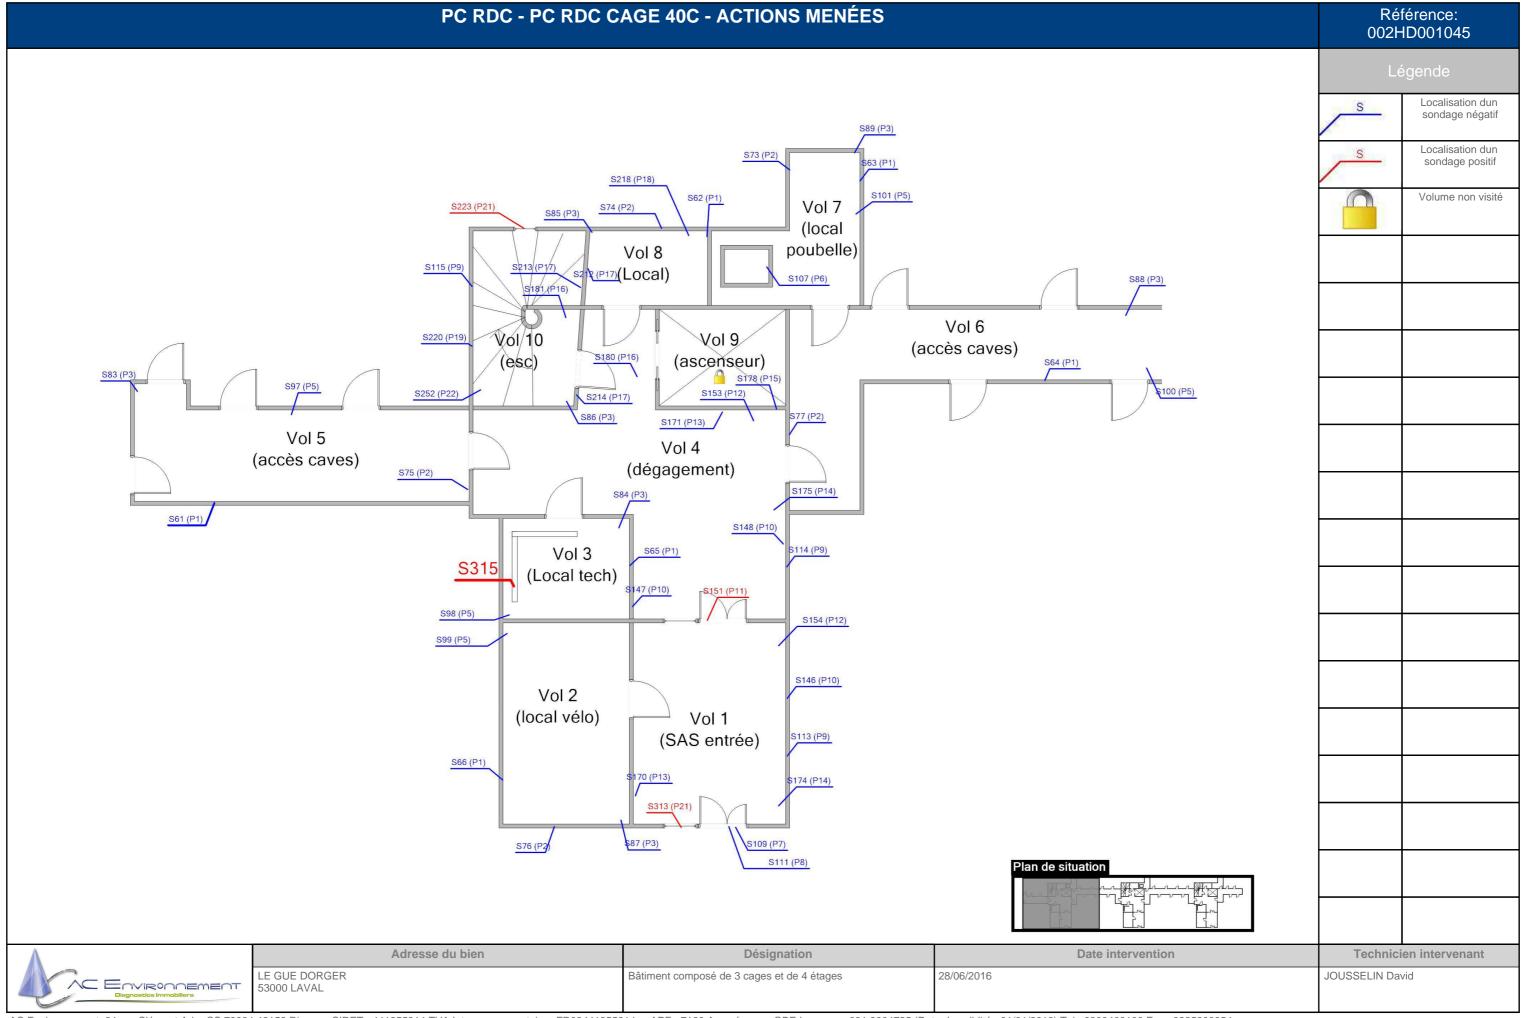


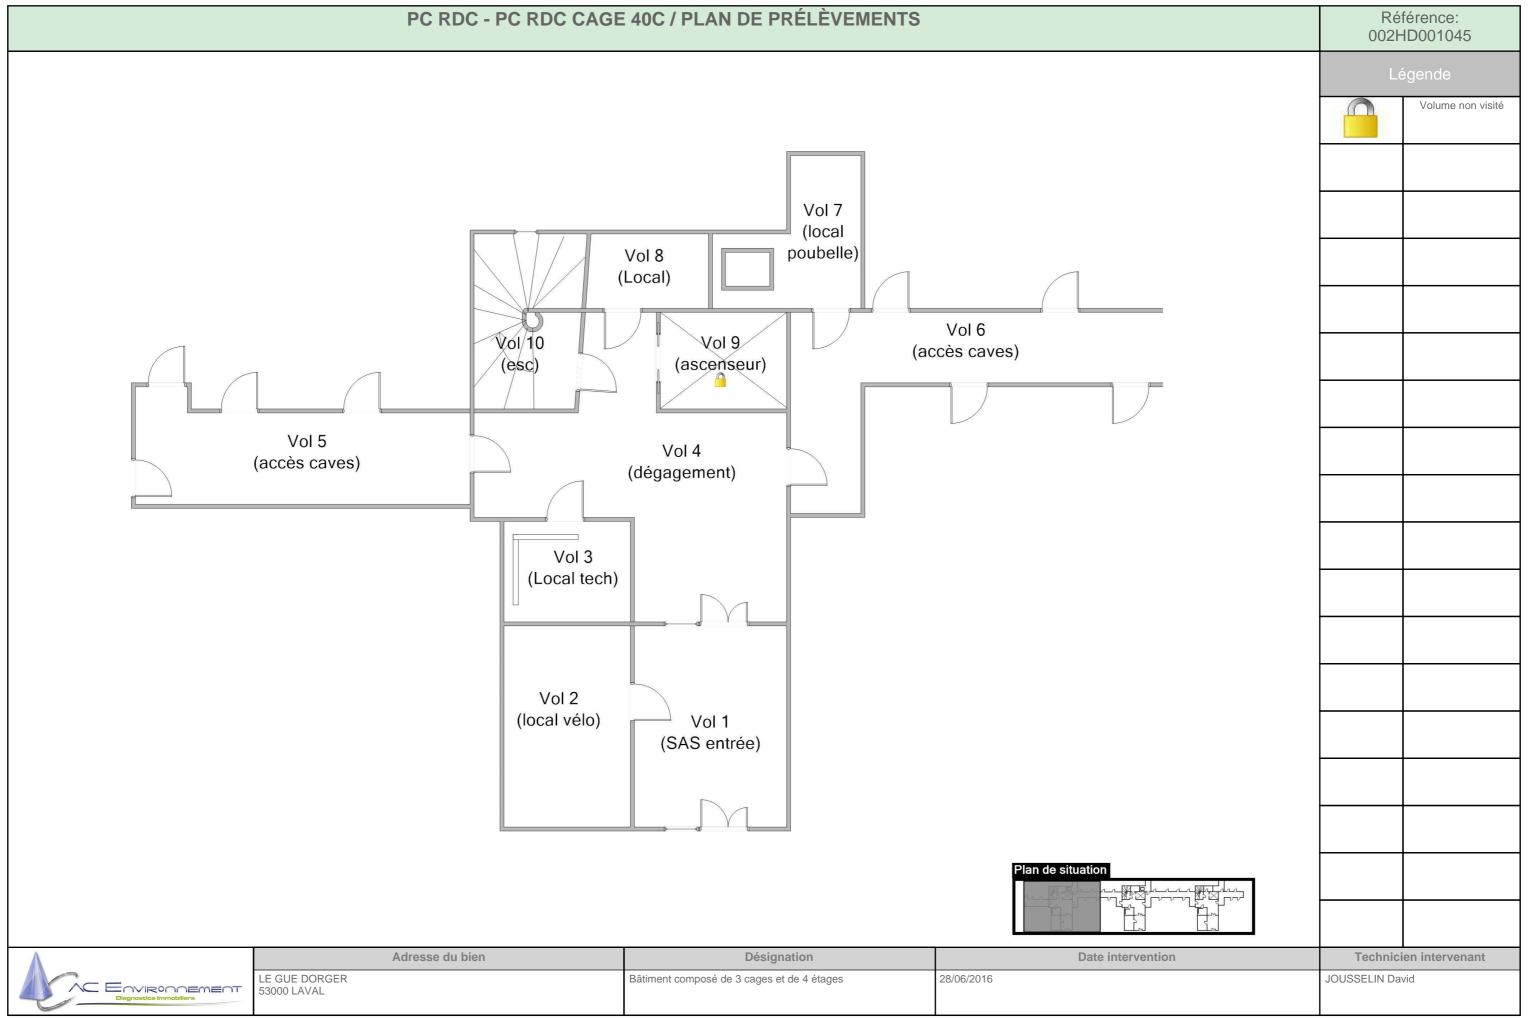


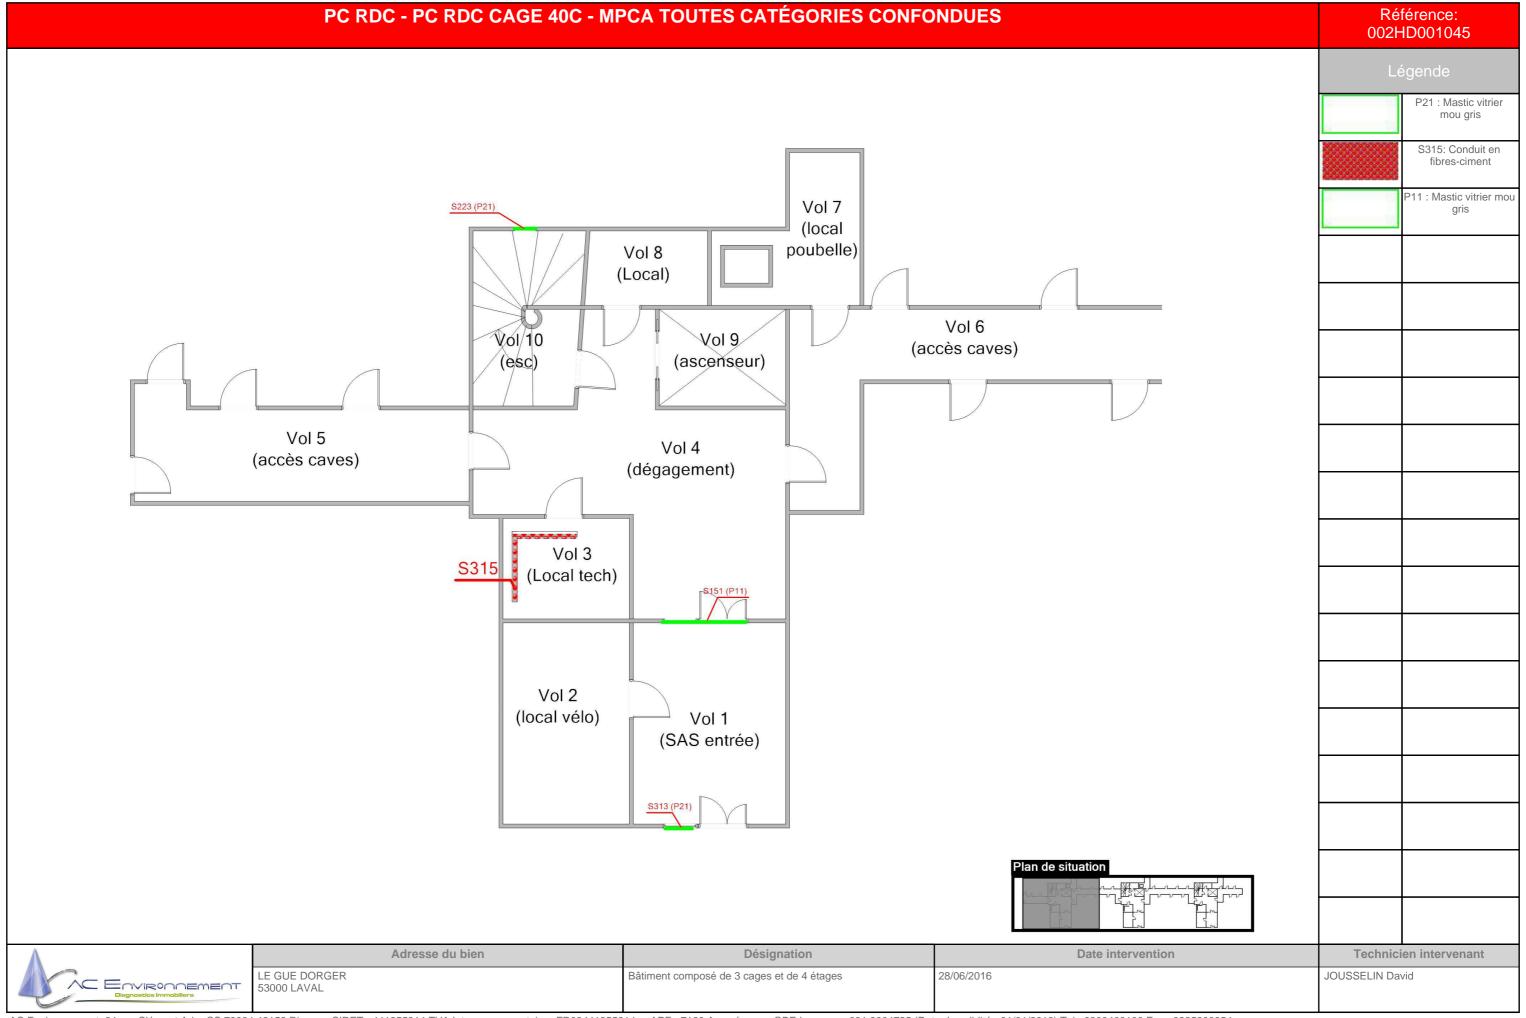


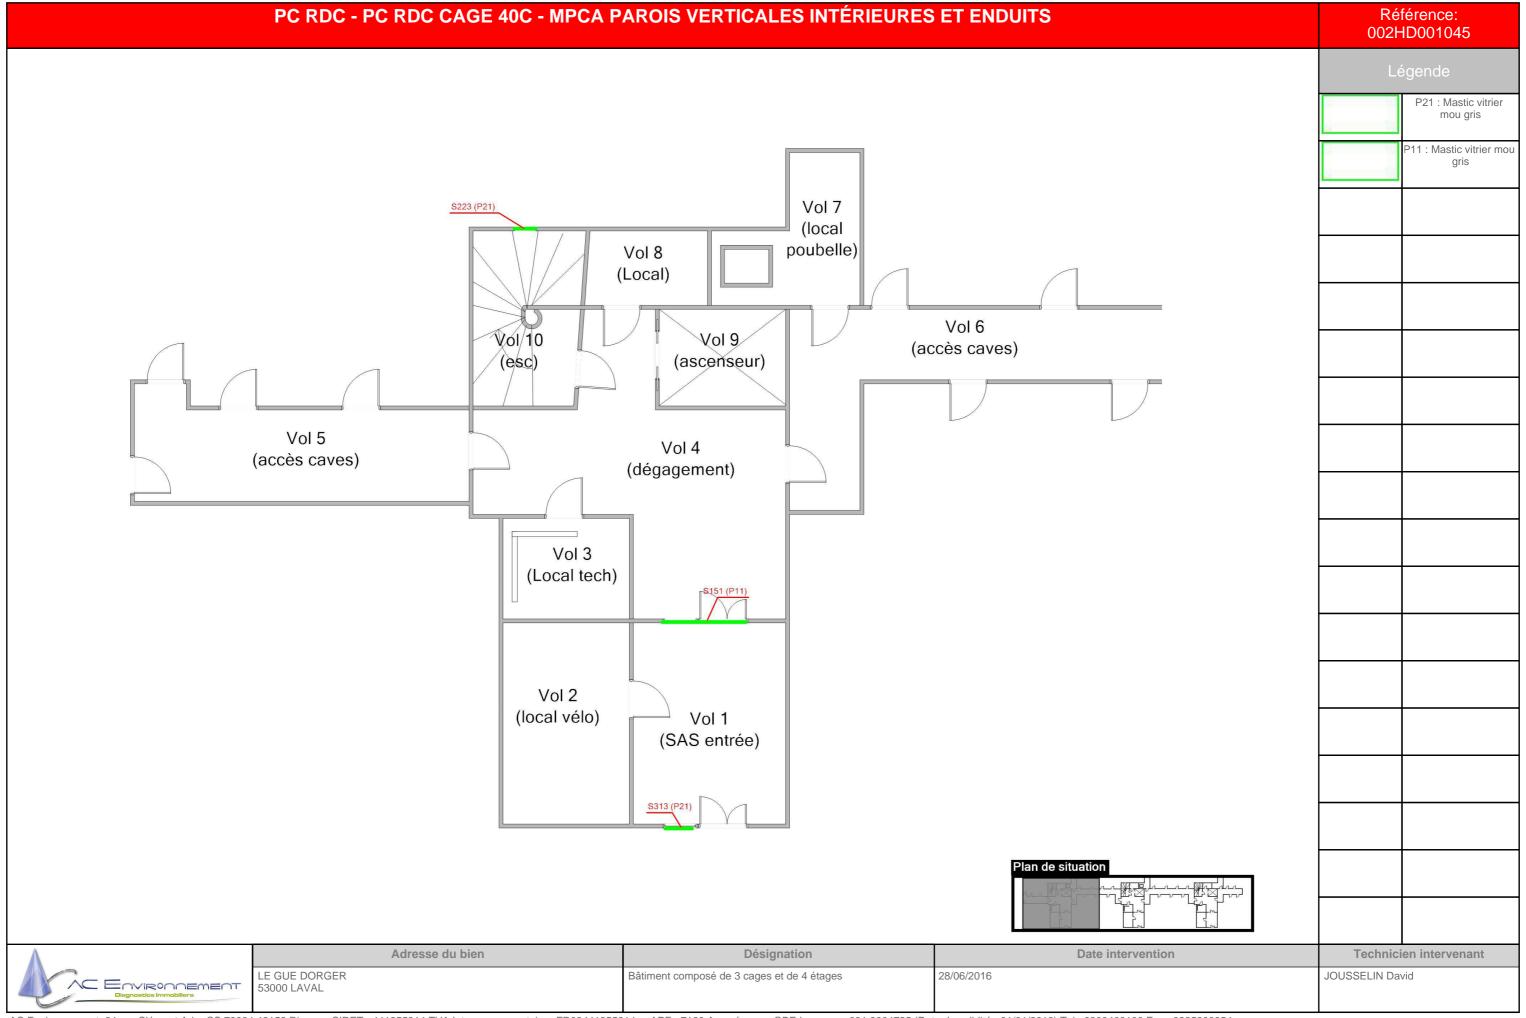


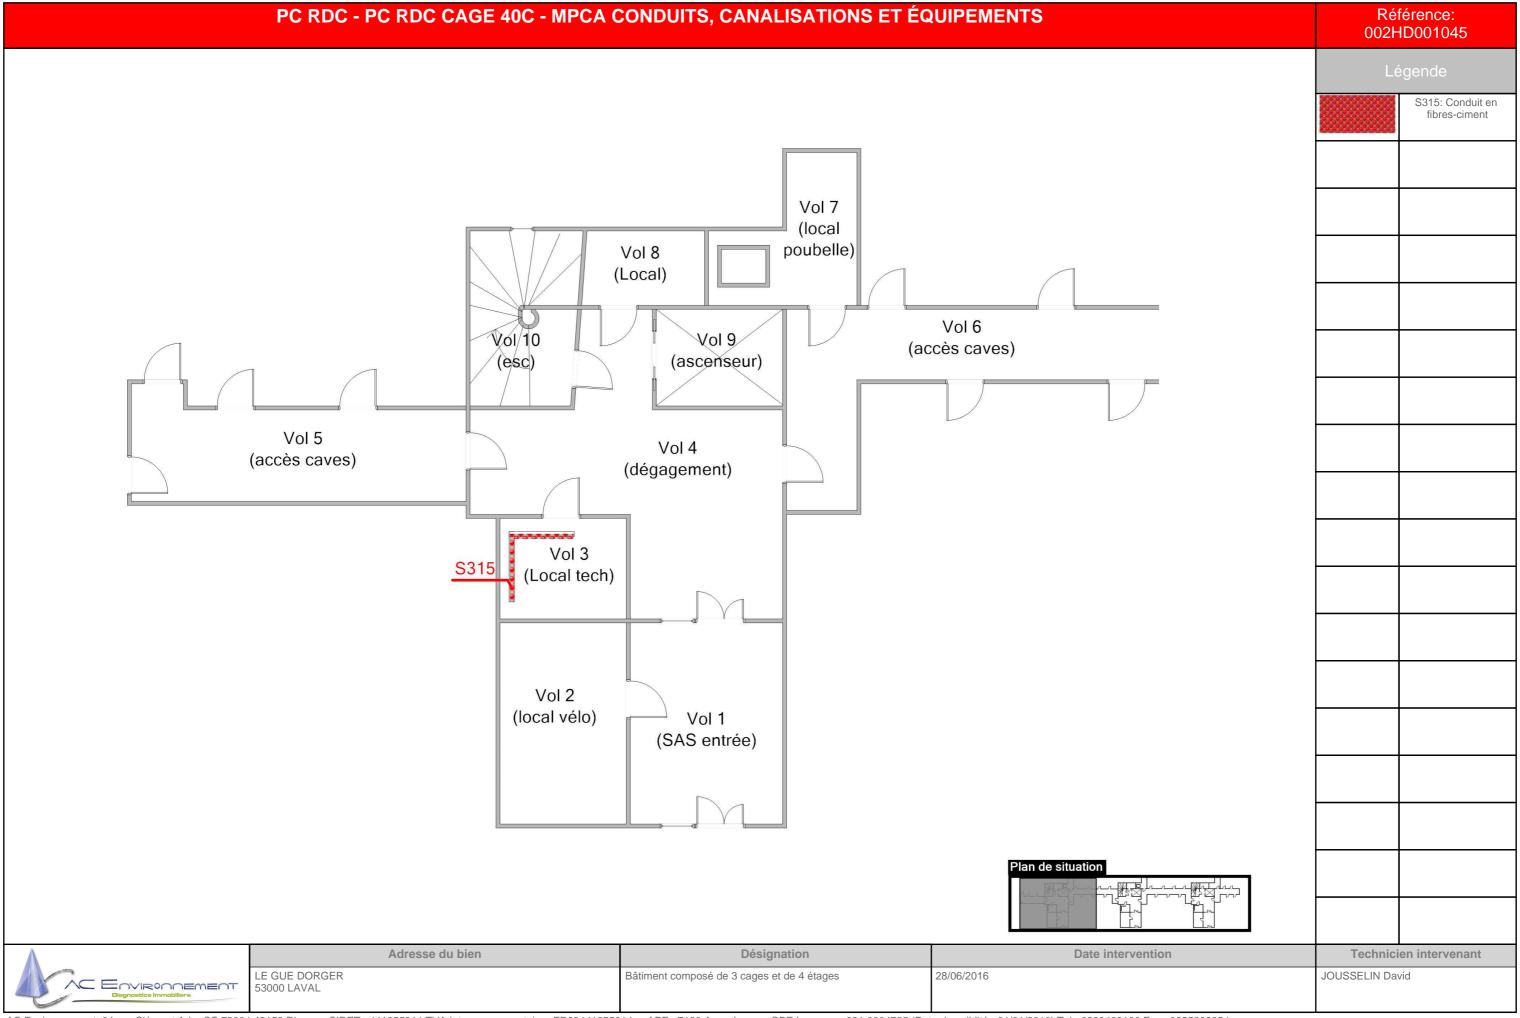


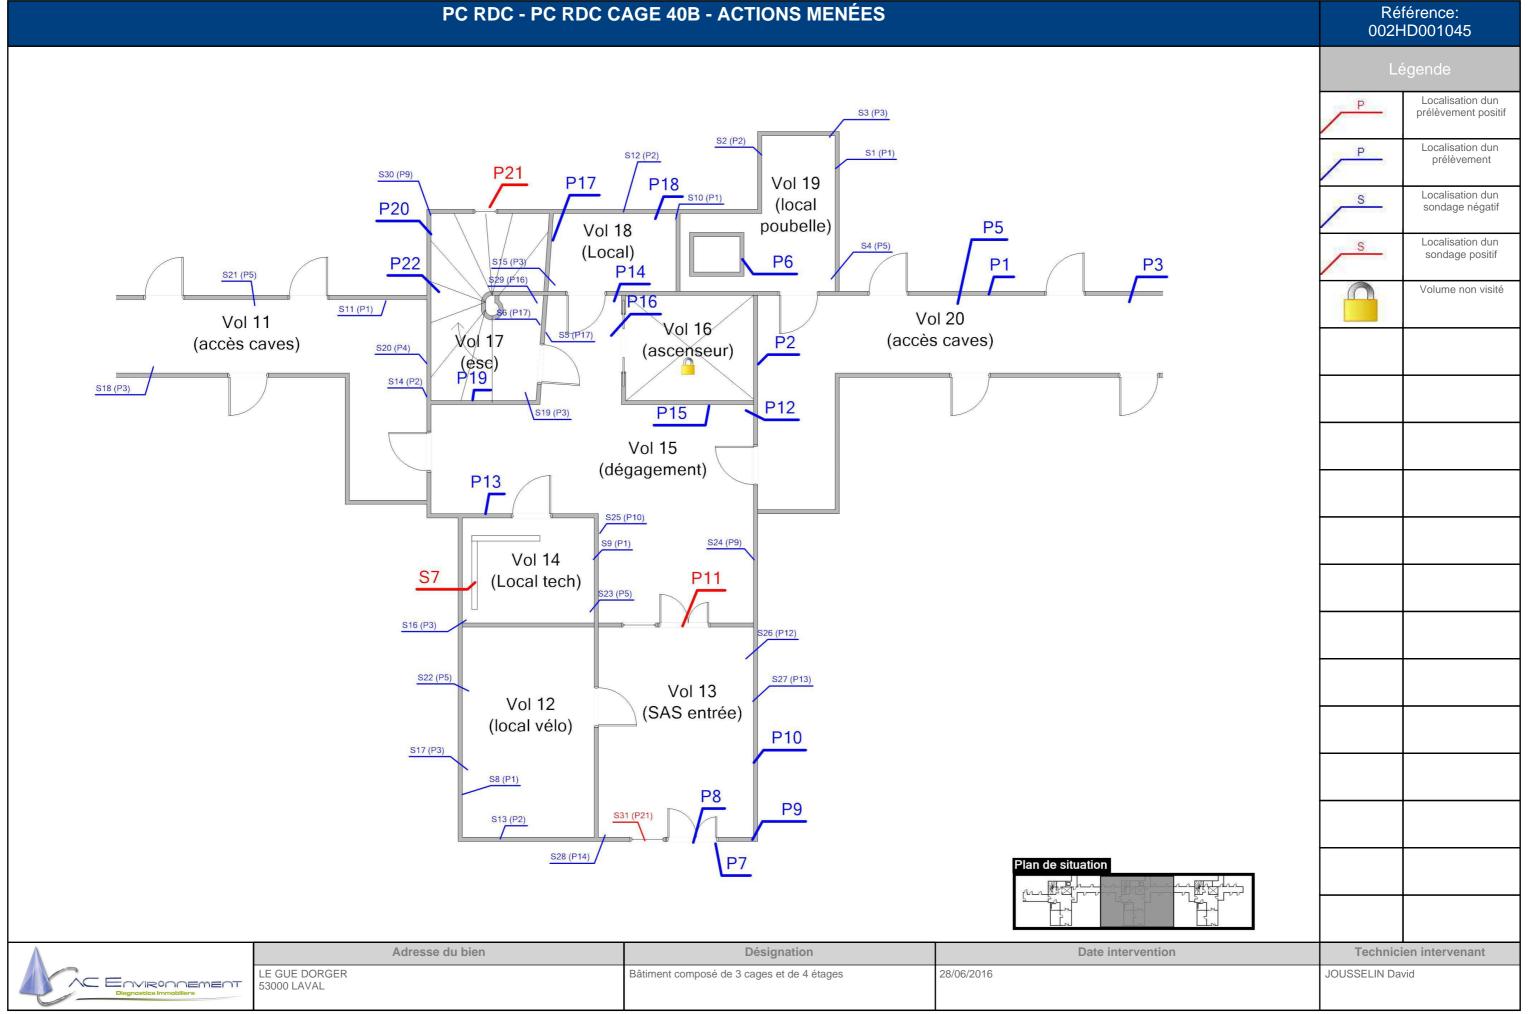


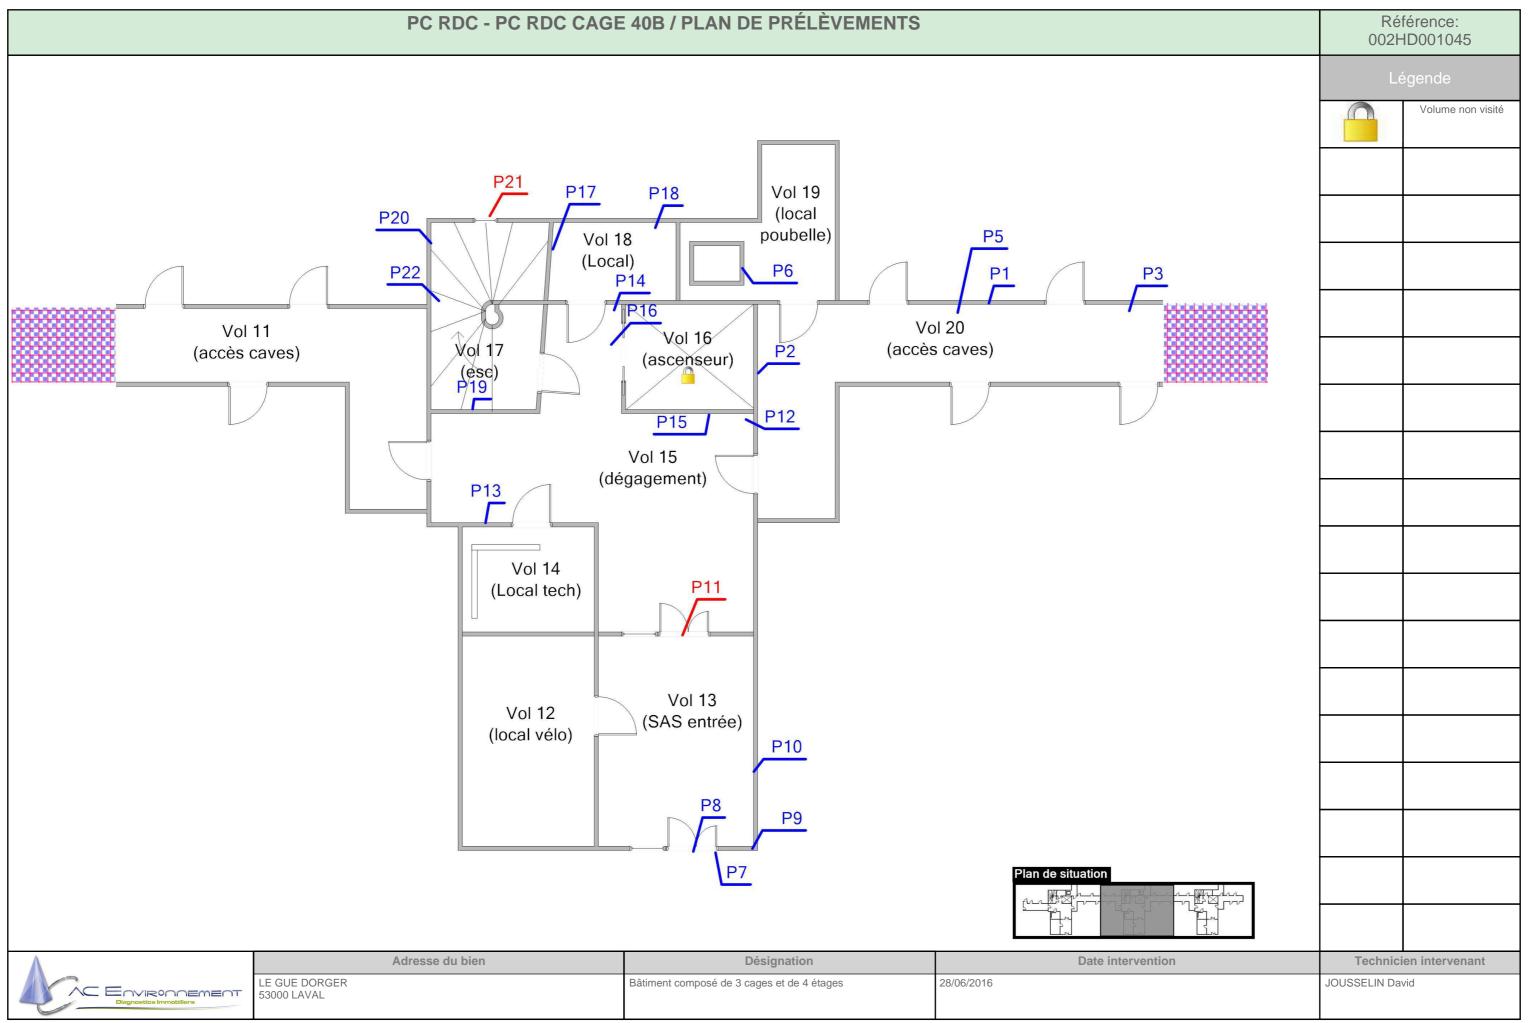


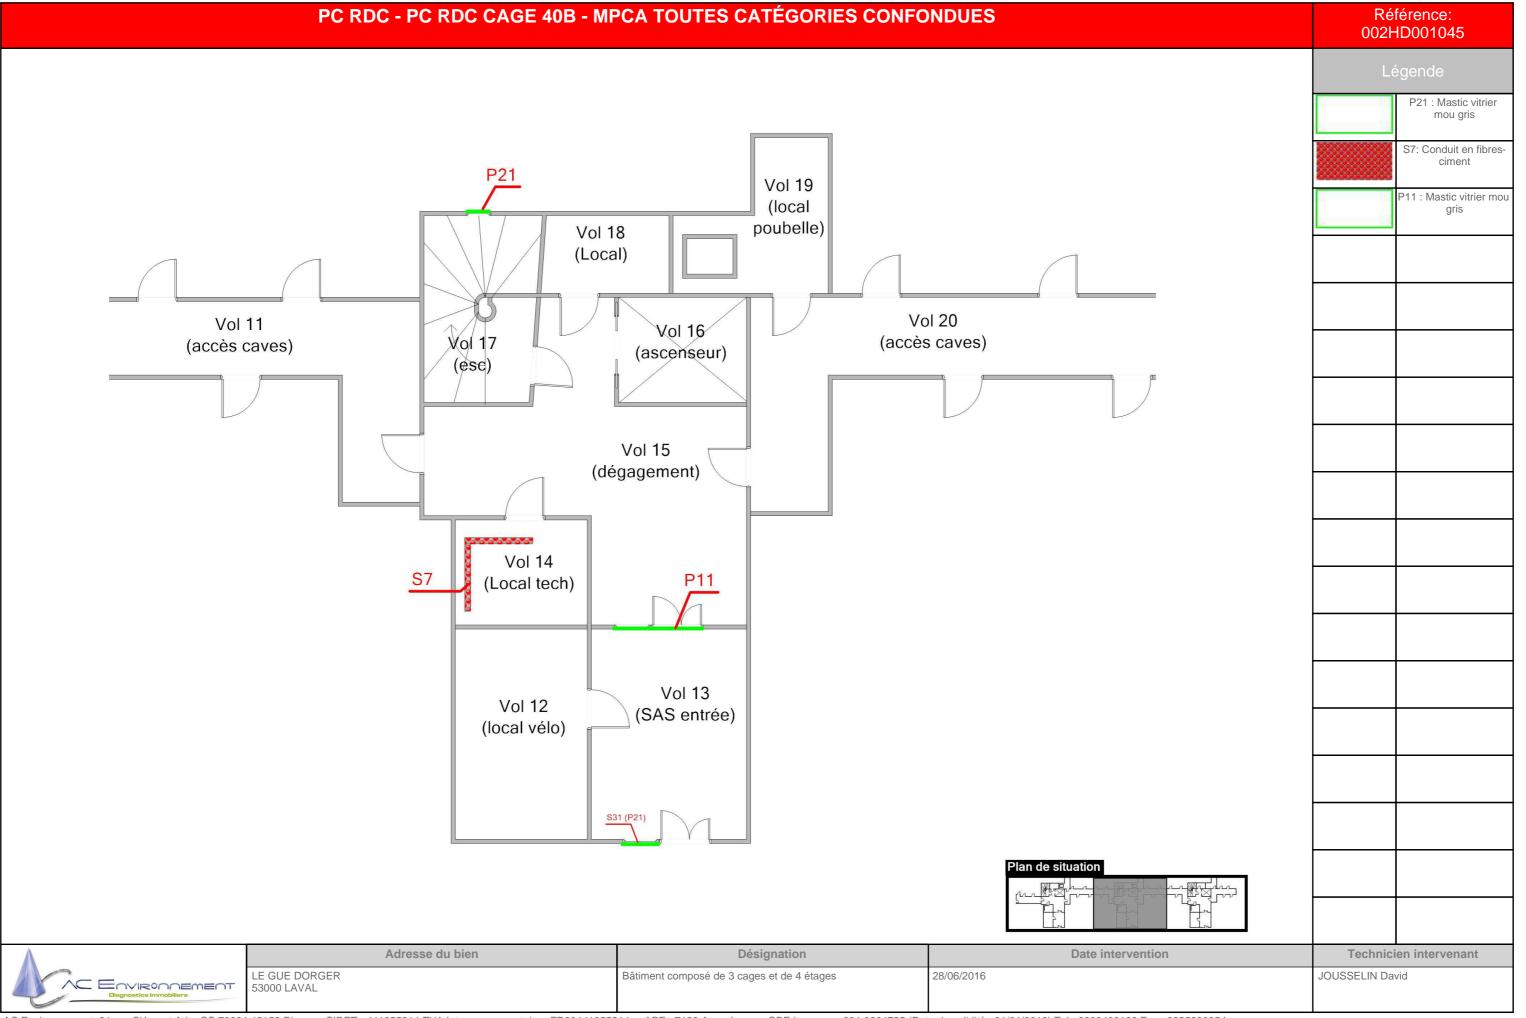


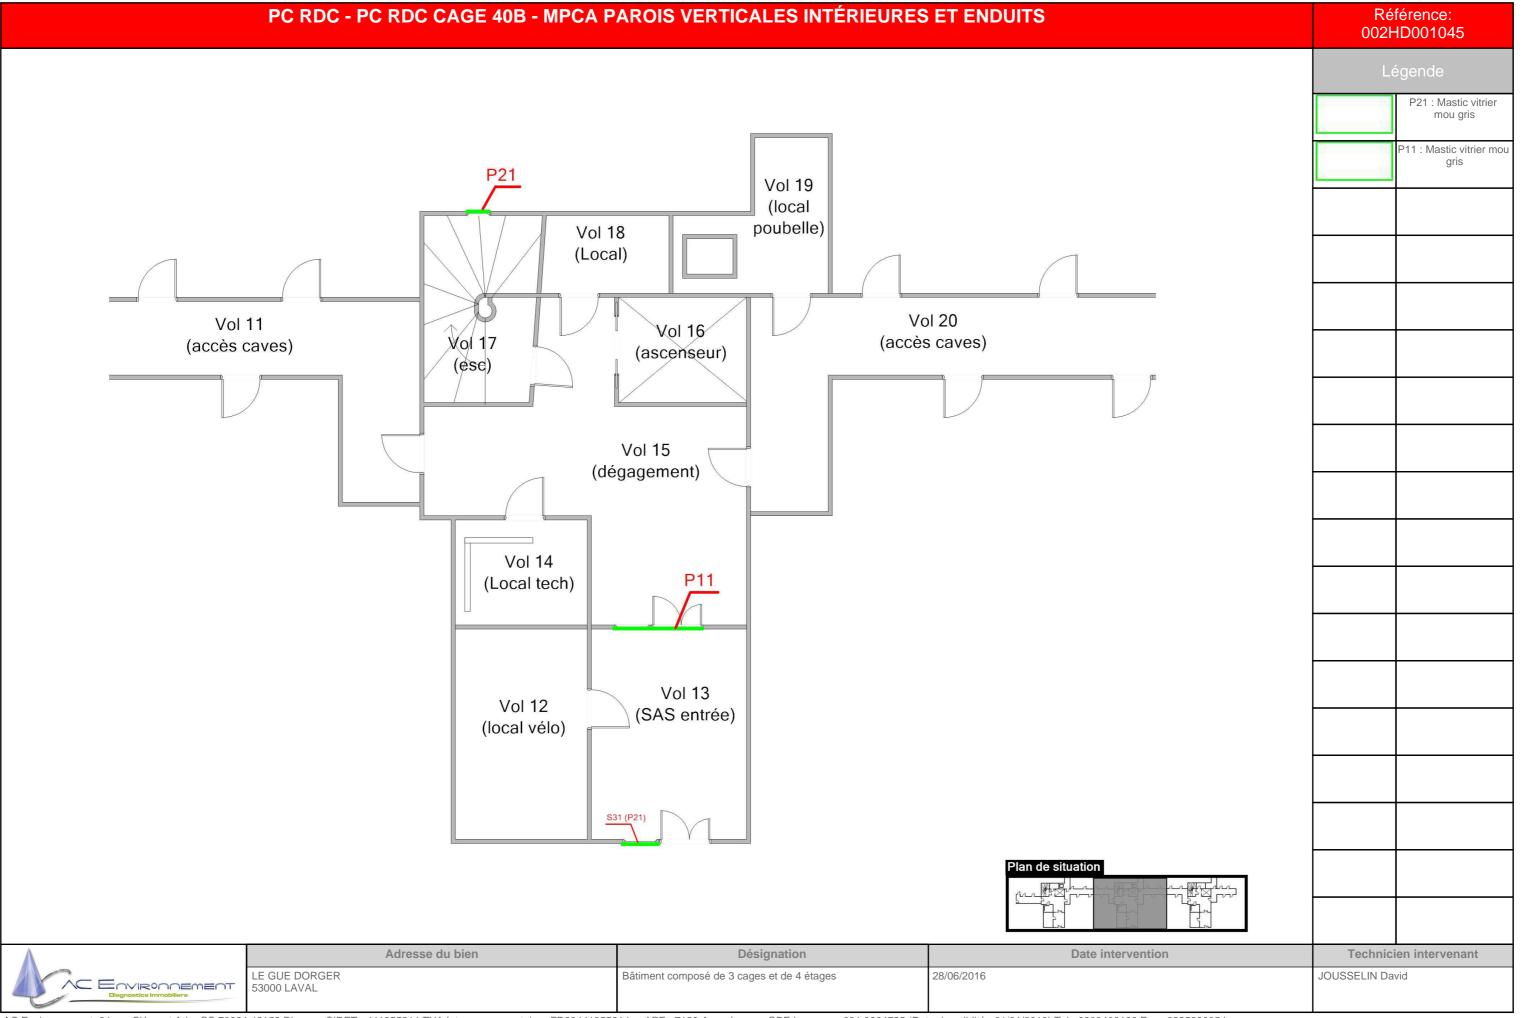


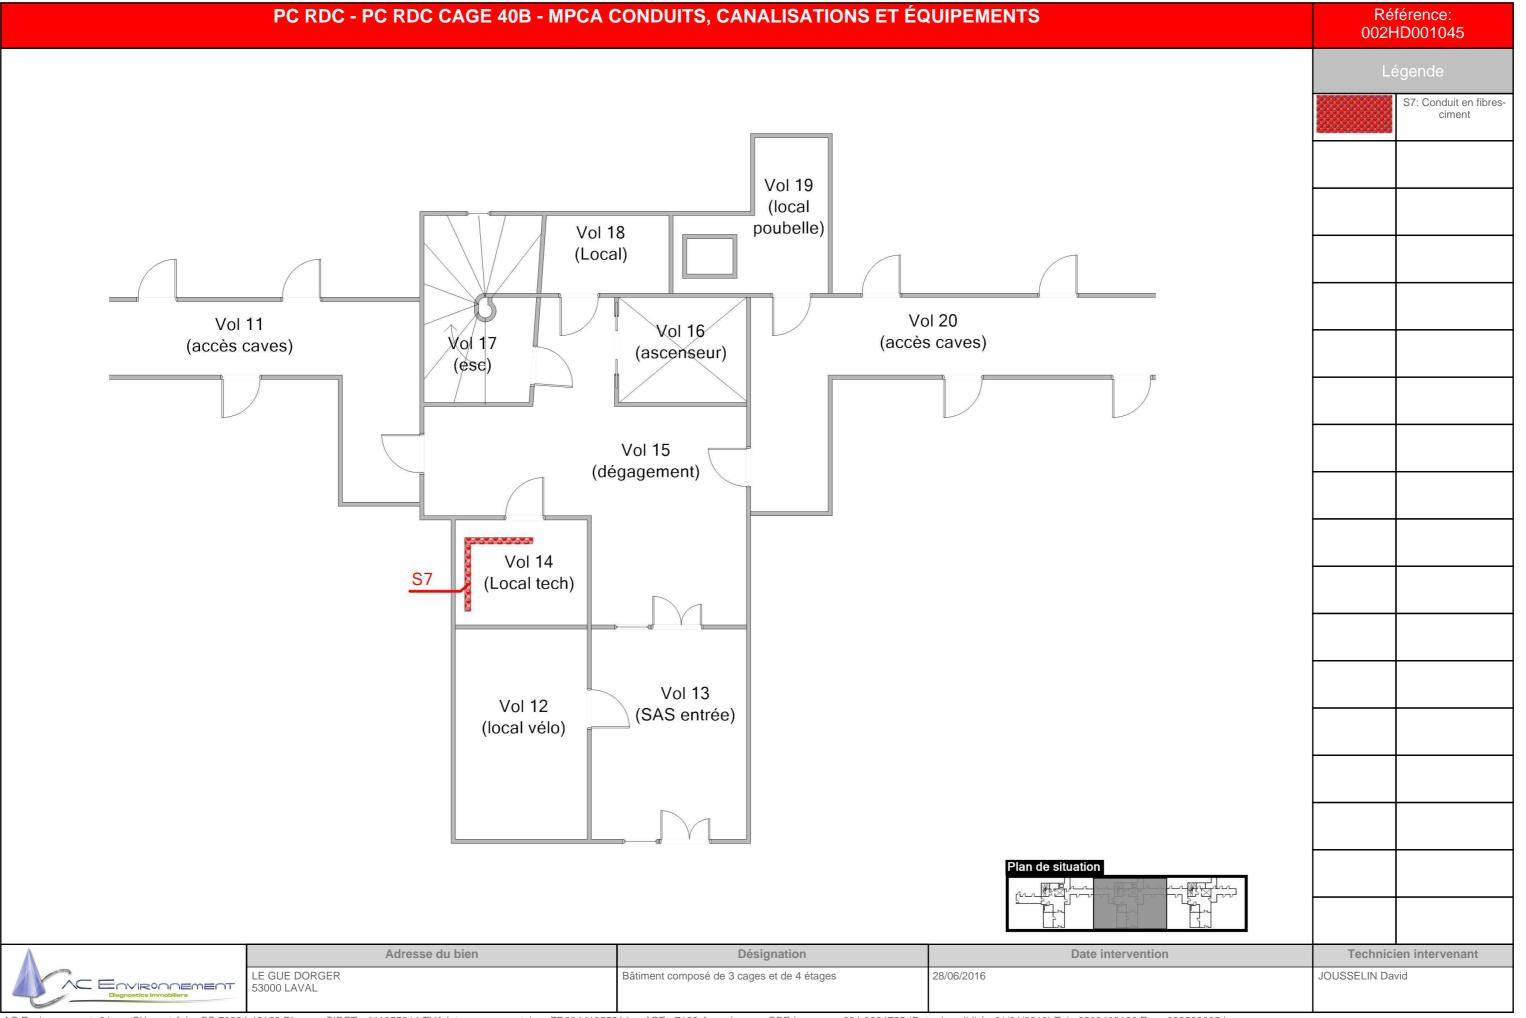


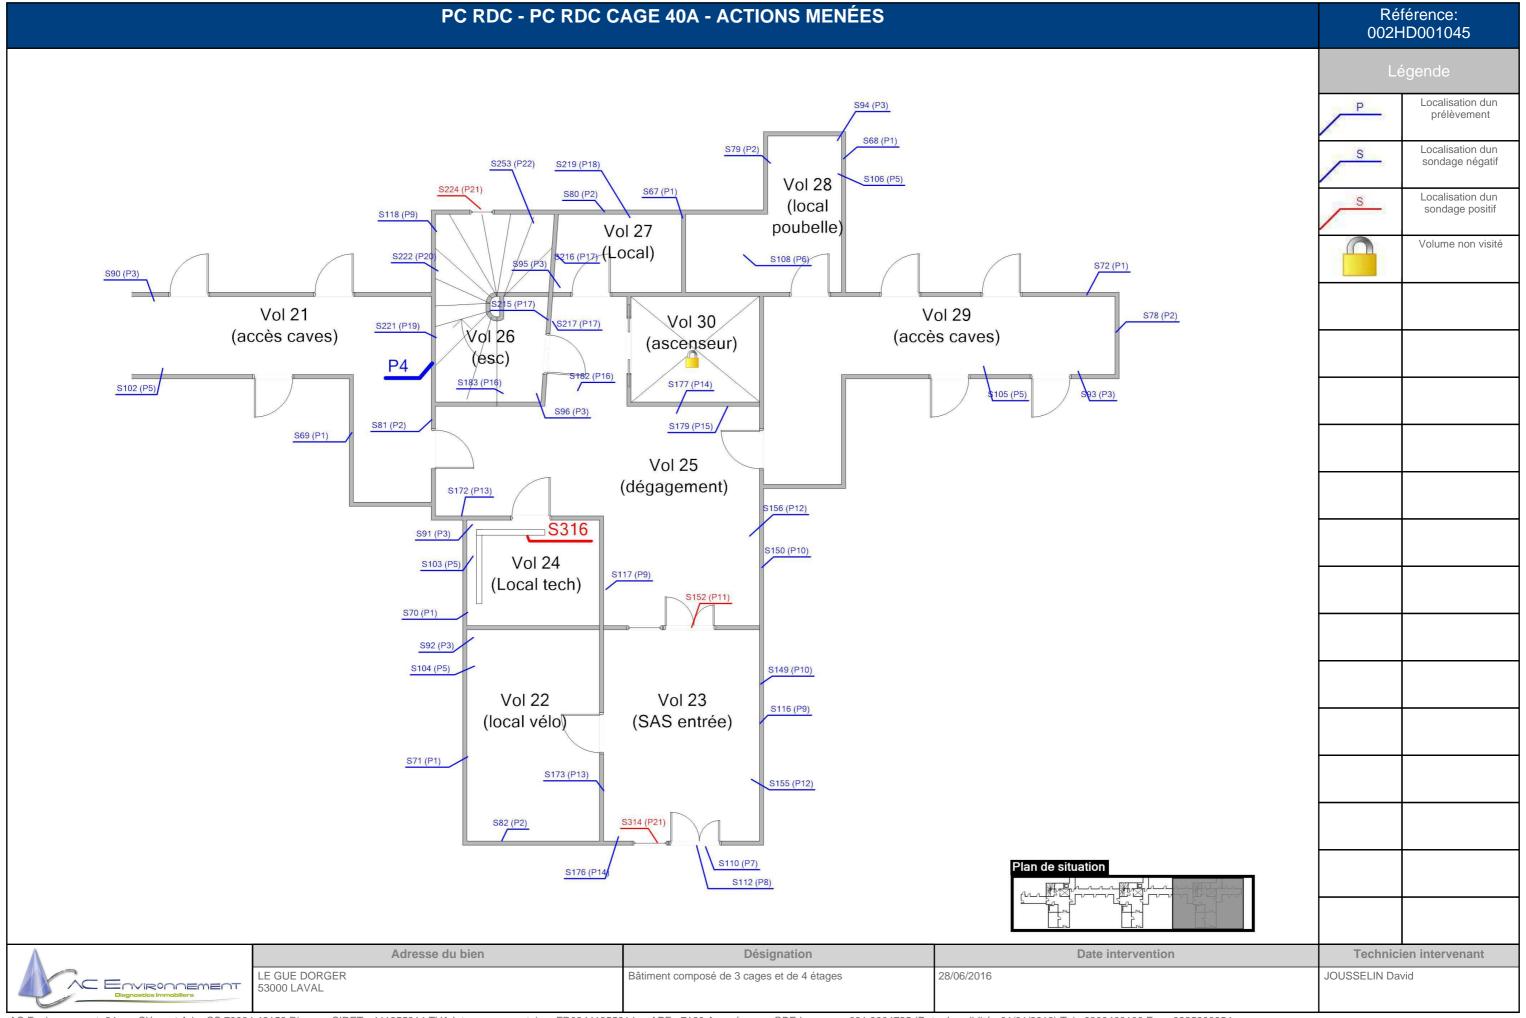

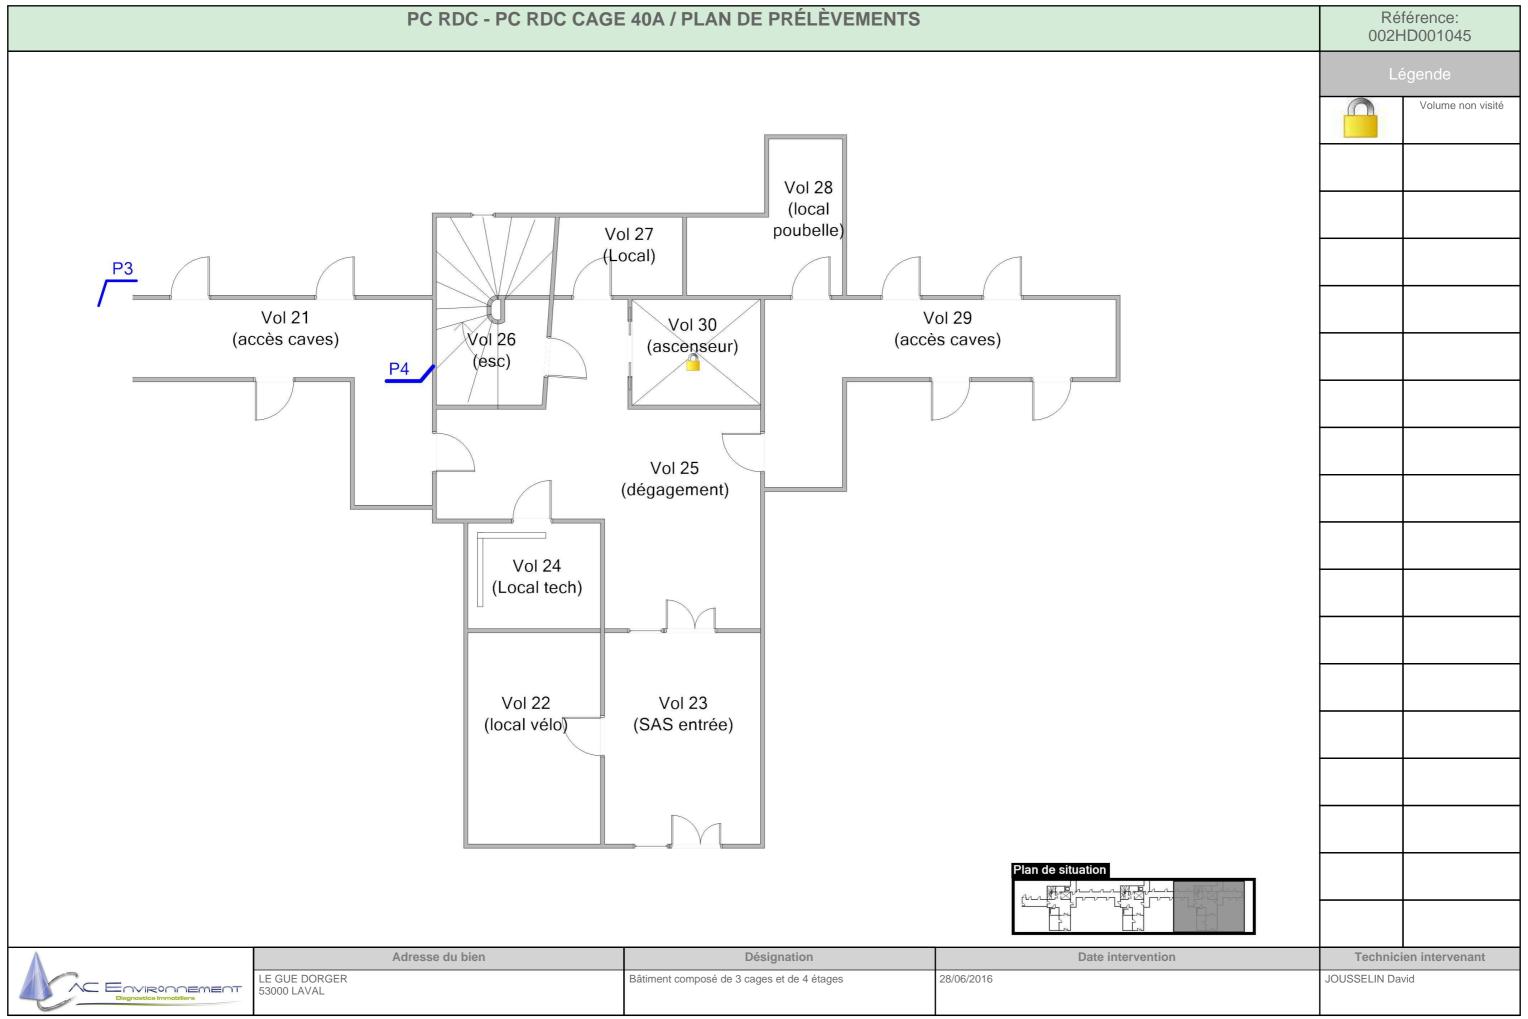

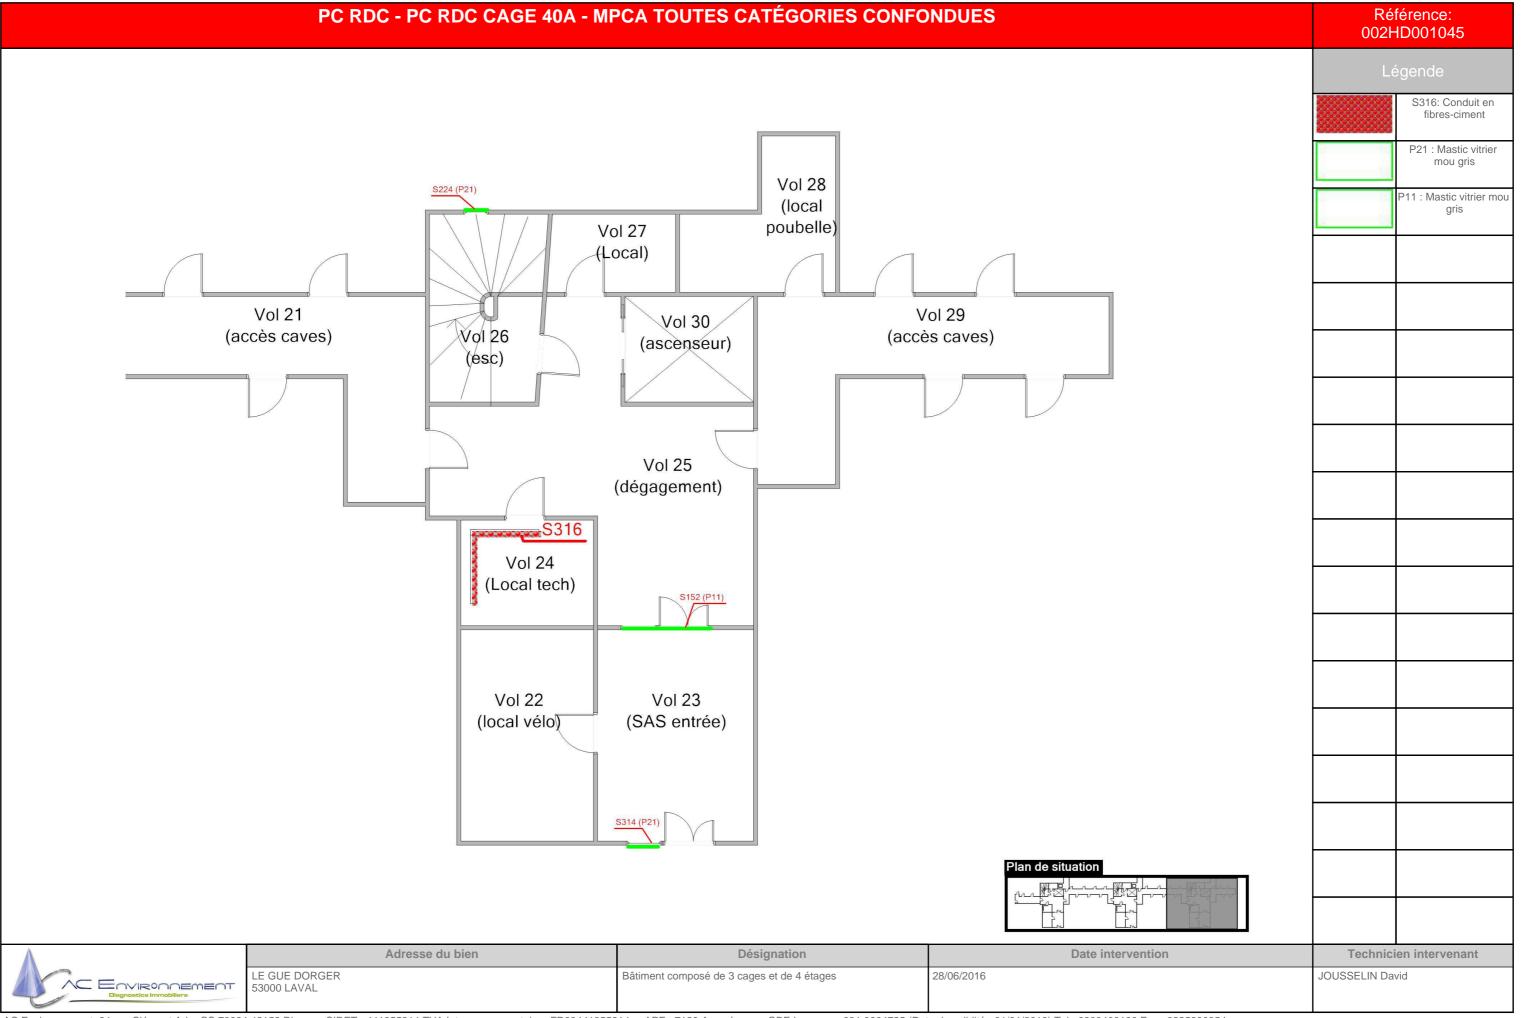

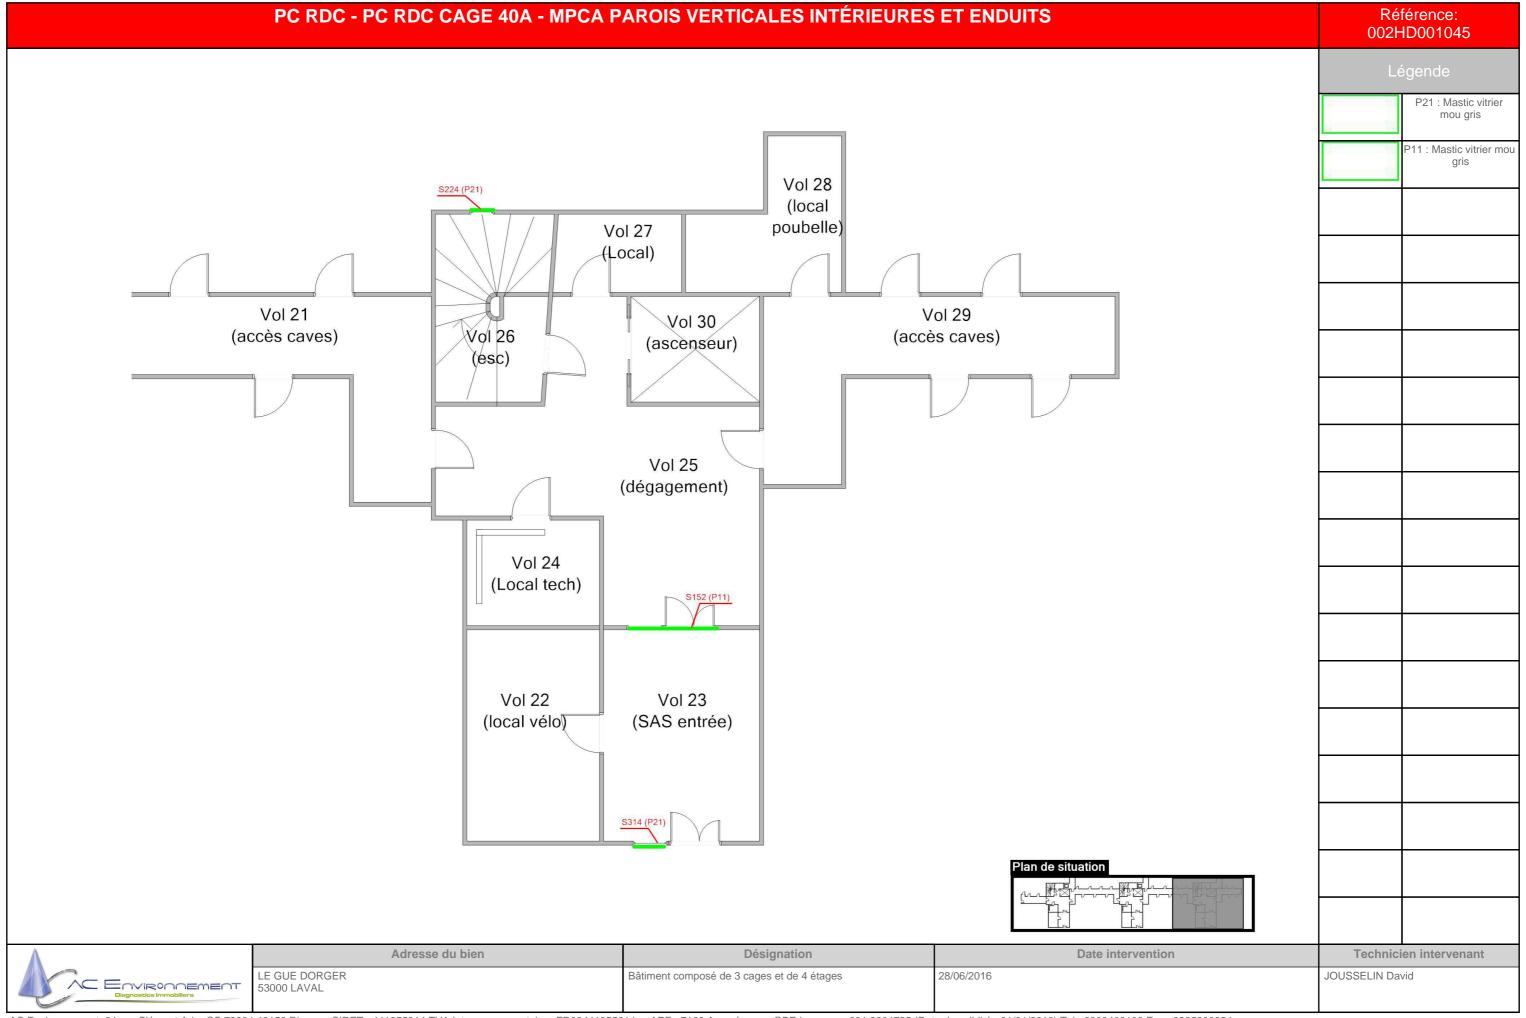

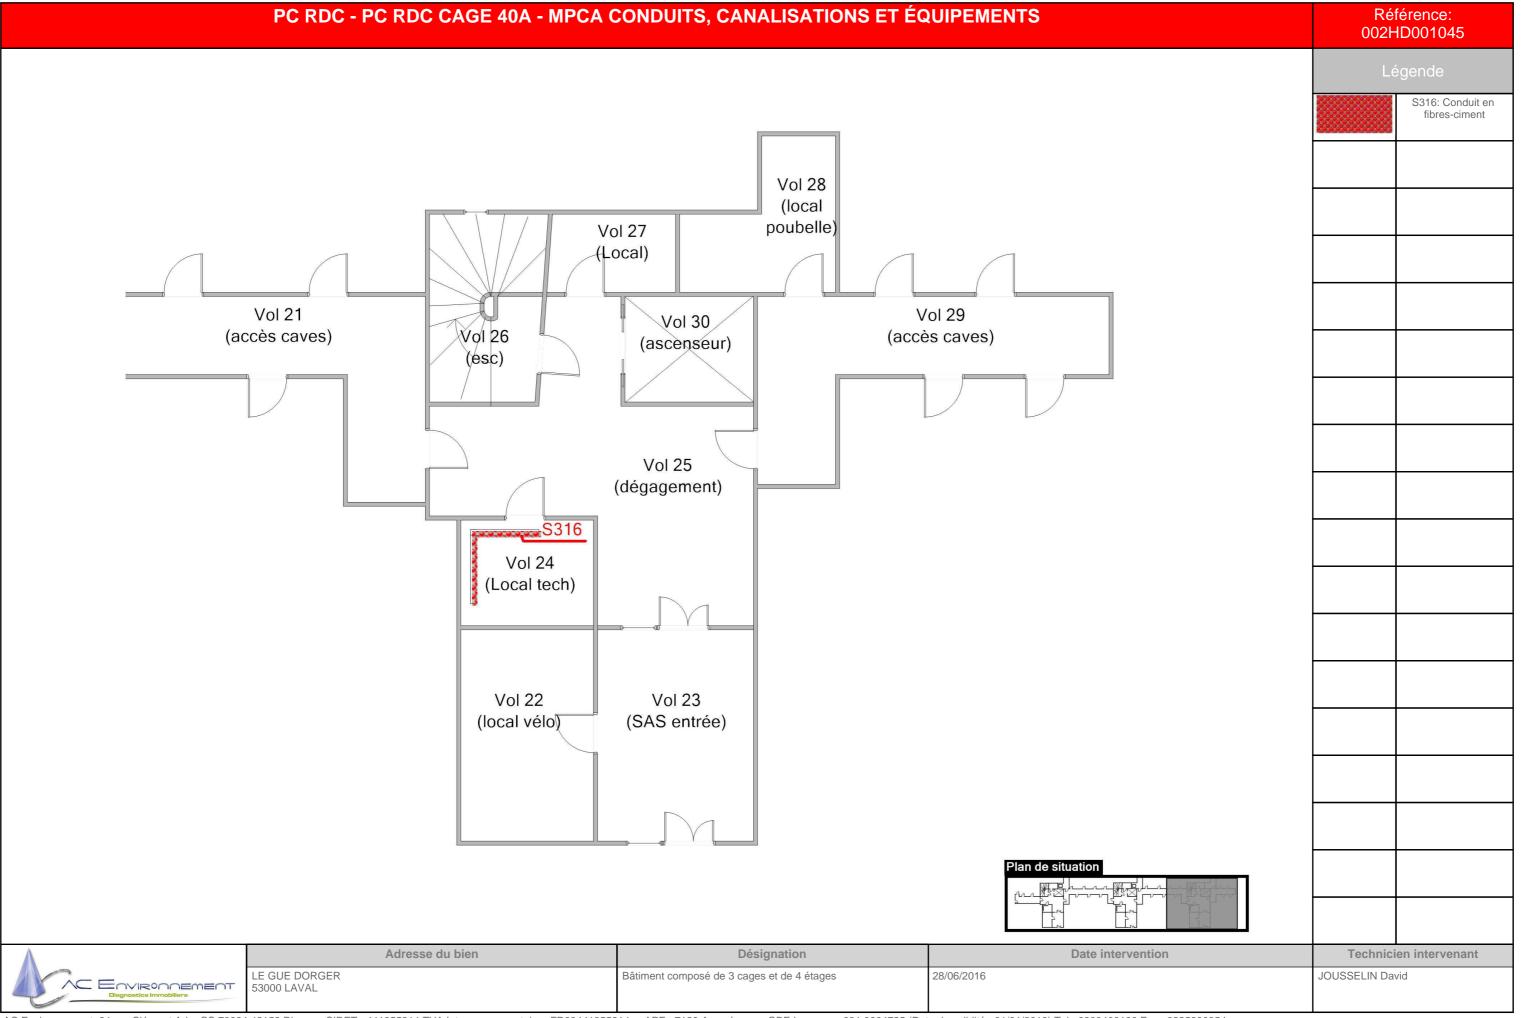

PC CAGE 40C - PLAN DE REPÉRAGE - ACTIONS MENÉES Référence: 002HD001045 Localisation dun S sondage négatif Localisation dun S sondage positif Volume non visité S226 (P21) S237 (P21) S289 (P28) S291 (P28) S235 (P21) S192 (P16) S239 (P21) S129 (P9) S236 (P21) S127 (P9) S126 (P9) S238 (P21) S132 (P9) S130 (P9) S160 (P12) S133 (P9) Vol 37 Vol 41 Vol 33 S300 (P29) (VO) (VO) (VO) S263 (P24) S264 (P24) S255 (P23) Vol 35 Vol 34/ Vol 38 Vol 42/ (esc R+2) Vøl 32 Vol 39 (ascenseur) (ascenseur) (ascenseur) (esc R+1) (esc R≠3) \$189 P16 S188 (P16) Vol 31 Vol 36 S194 (P16) Vol 40 (PC R+2) (PC R+1) (PC R+3) S286 (P28) S131 (P9) S287 (P28) S288 (P28) S125 (P9) S158 (P12) S159 (P12) S274 (P26) S273 (P26) S202 S203 S204 S275 (P26) Adresse du bien Date intervention Désignation **Technicien intervenant** LE GUE DORGER 53000 LAVAL 28/06/2016 JOUSSELIN David Bâtiment composé de 3 cages et de 4 étages C Environnement

PC CAGE 40C - PLAN DE PRÉLÈVEMENTS Référence: 002HD001045 Volume non visité Vol 37 Vol 41 Vol 33 (VO) (VO) (VO) Vol 35 Vol 34/ Vol 38 Vol 42/ (esc R+2) Vøl 32 Vol 39 (ascenseur) (ascenseur) (ascenseur) (esc R+1) (esc R≠3) Vol 31 Vol 36 Vol 40 (PC R+2) (PC R+1) (PC R+3) Adresse du bien Désignation Date intervention **Technicien intervenant** LE GUE DORGER 53000 LAVAL Bâtiment composé de 3 cages et de 4 étages 28/06/2016 JOUSSELIN David C Environnement

PC CAGE 40C - MPCA TOUTES CATÉGORIES CONFONDUES Référence: 002HD001045 S203: Conduit en fibres-ciment S204: Conduit en fibres-ciment P21 : Mastic vitrier mou gris S202: Conduit en fibres-ciment S226 (P21) S225 (P21) S235 (P21) S227 (P21) S239 (P21) S236 (P21) S238 (P21) Vol 37 Vol 41 Vol 33 (VO) (VO) (VO) Vol 35 Vol 34/ Vol 38 Vol 42/ (esc R+2) Vøl 32 Vol 39 (ascenseur) (ascenseur) (ascenseur) (esc R+1) (esc R≠3) Vol 31 Vol 36 Vol 40 (PC R+2) (PC R+1) (PC R+3) S202 S203 S204 Adresse du bien Date intervention Désignation **Technicien intervenant** LE GUE DORGER 53000 LAVAL 28/06/2016 JOUSSELIN David Bâtiment composé de 3 cages et de 4 étages C Environment

PC CAGE 40C - MPCA PAROIS VERTICALES INTÉRIEURES ET ENDUITS Référence: 002HD001045 P21 : Mastic vitrier mou gris S226 (P21) S225 (P21) S235 (P21) S239 (P21) S236 (P21) S238 (P21) Vol 37 Vol 41 Vol 33 (VO) (VO) (VO) Vol 35 Vol 34/ Vol 38 Vol 42/ Vøl 32 (esc R+2) Vol 39 (ascenseur) (ascenseur) (ascenseur) (esc R+1) (esc R≠3) Vol 31 Vol 36 Vol 40 (PC R+2) (PC R+1) (PC R+3) Adresse du bien Date intervention Désignation **Technicien intervenant** LE GUE DORGER 53000 LAVAL 28/06/2016 JOUSSELIN David Bâtiment composé de 3 cages et de 4 étages C Environnement

PC CAGE 40C - MPCA CONDUITS, CANALISATIONS ET ÉQUIPEMENTS Référence: 002HD001045 S203: Conduit en fibres-ciment S204: Conduit en fibres-ciment S202: Conduit en fibres-ciment Vol 37 Vol 41 Vol 33 (VO) (VO) (VO) Vol 35 Vol 34/ Vol 38 Vol 42/ Vøl 32 (esc R+2) Vol 39 (ascenseur) (ascenseur) (ascenseur) (esc R+1) (esc R≠3) Vol 31 Vol 36 Vol 40 (PC R+2) (PC R+1) (PC R+3) S202 S203 S204 Adresse du bien Date intervention Désignation **Technicien intervenant** LE GUE DORGER 53000 LAVAL 28/06/2016 JOUSSELIN David Bâtiment composé de 3 cages et de 4 étages C Environment

PC CAGE 40B - PLAN DE REPÉRAGE - ACTIONS MENÉES Référence: 002HD001045 Localisation dun P prélèvement Localisation dune impossibilité technique Localisation dun S sondage négatif Localisation dun sondage positif S231 (P21) S285 (P28) Volume non visité S233 (P21) S232 (P21) S124 (P9) P28 S230 (P21) P29 S51 (P12) P27 S184 (P16) S120 (P9) S121 (P9) Vol 45 Vol'53 Vol 49 (VO) (VO) (VO) S55 (P19) S261 (P24) S42 (P16) Vol 54 S47 (P19) Vol 46 Vot 47 Vol 50 S53 (P20) Vol 44 (ascenseur) (ascenseur) Vol 51 (esc R±2) (ascenseur) (esc R+1) (esc R+3) S56 (P22) Vol 52 S43 (P16) S41 (P16) Vol 48 Vol 43 (PC R+2) (PC R+1) (PC R+4) S269 (P25) S270 (P25) S281 (P27) S45 (P9) S119 (P9) S280 (P27) S52 (P12) S44 (P12) S122 (P9) S284 (P28) P26 **S48** S271 (P26) S272 (P26) S33 Adresse du bien Date intervention Désignation **Technicien intervenant** LE GUE DORGER 53000 LAVAL Bâtiment composé de 3 cages et de 4 étages 28/06/2016 JOUSSELIN David Environnement


PC CAGE 40B - PLAN DE PRÉLÈVEMENTS Référence: 002HD001045 Volume non visité P28 P29 P23 P27 Vol 53 Vol 45 Vol 49 (VO) (VO) (VO) Vol 54 Vol 46 Vol 47 Vol 50 (ascenseur) Vol 44 (ascenseur) Vol 51 (esc R+3) (esc R+2) (ascenseur) (esc R+1) Vol 48 Vol 52 Vol 43 (PC R+2) (PC R+1) (PC R+4) P26 Adresse du bien Désignation Date intervention Technicien intervenant LE GUE DORGER 53000 LAVAL Bâtiment composé de 3 cages et de 4 étages 28/06/2016 JOUSSELIN David C Environnement

PC CAGE 40B - MPCA TOUTES CATÉGORIES CONFONDUES Référence: 002HD001045 S33: Conduit en fibres-P21 : Mastic vitrier mou gris S49: Conduit en fibresciment S48: Conduit en fibres-S231 (P21) S36 (P21) S230 (P21) S35 (P21) Vol 45 Vol 49 Vol 53 (VO) (VO) (VO) Vol 54 Vol 46 Vol 47 Vol 50 Vol 44 (ascenseur) (ascenseur) Vol 51 (esc R+2) (ascenseur) (esc R+1) (esc R+3) Vol 48 Vol 52 Vol 43 (PC R+2) (PC R+1) (PC R+4) S33 Adresse du bien Date intervention Désignation **Technicien intervenant** LE GUE DORGER 53000 LAVAL 28/06/2016 JOUSSELIN David Bâtiment composé de 3 cages et de 4 étages C Environment

PC CAGE 40B - MPCA PAROIS VERTICALES INTÉRIEURES ET ENDUITS Référence: 002HD001045 P21 : Mastic vitrier mou gris S231 (P21) S36 (P21) S230 (P21) S35 (P21) Vol 45 Vol 49 Vol 53 (VO) (VO) (VO) Vol 54 Vol 46 Vol 47 Vol 50 (ascenseur) Vol 44 (ascenseur) Vol 51 (esc R+2) (ascenseur) (esc R+1) (esc R+3) Vol 48 Vol 43 Vol 52 (PC R+2) (PC R+1) (PC R+4) Adresse du bien Date intervention Désignation **Technicien intervenant** LE GUE DORGER 53000 LAVAL Bâtiment composé de 3 cages et de 4 étages 28/06/2016 JOUSSELIN David C Environnement


PC CAGE 40B - MPCA CONDUITS, CANALISATIONS ET ÉQUIPEMENTS Référence: 002HD001045 S33: Conduit en fibres-S49: Conduit en fibresciment S48: Conduit en fibresciment Vol 53 Vol 45 Vol 49 (VO) (VO) (VO) Vol 54 Vol 46 Vol 47 Vol 50 (ascenseur) Vol 44 (ascenseur) Vol 51 (esc R+2) (ascenseur) (esc R+1) (esc R+3) Vol 48 Vol 52 Vol 43 (PC R+2) (PC R+1) (PC R+4) S33 Adresse du bien Date intervention Désignation **Technicien intervenant** LE GUE DORGER 53000 LAVAL 28/06/2016 JOUSSELIN David Bâtiment composé de 3 cages et de 4 étages

C Environnement

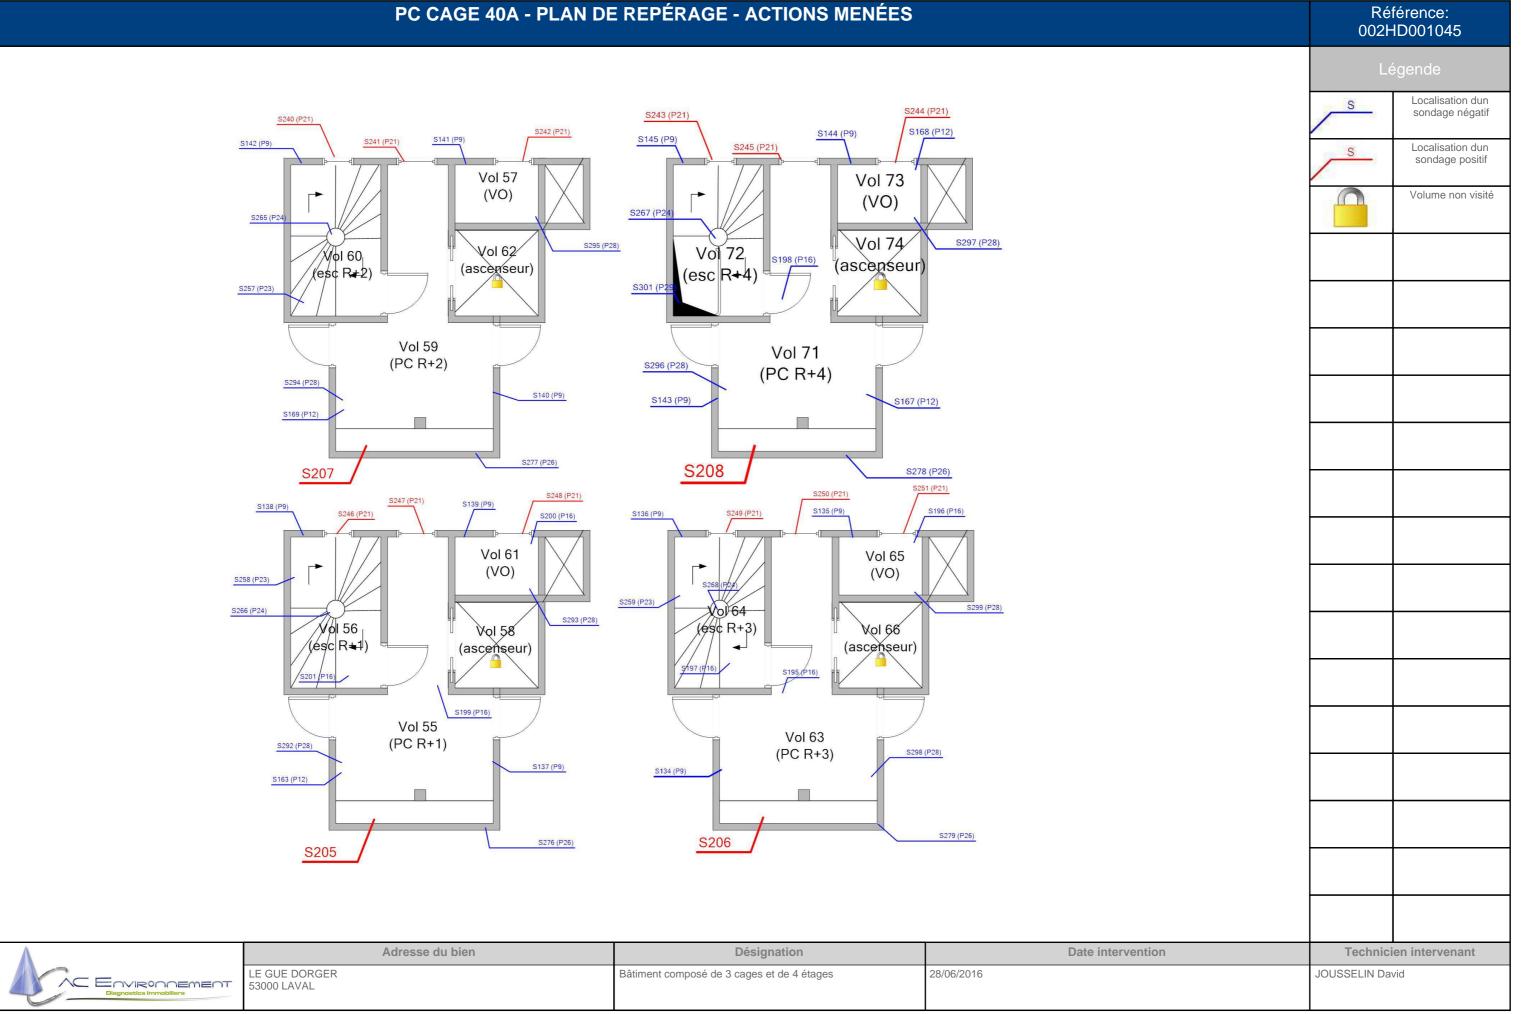



PC CAGE 40A - MPCA TOUTES CATÉGORIES CONFONDUES Référence: 002HD001045 S205: Conduit en fibres-ciment S243 (P21) S242 (P21) S245 (P21) S206: Conduit en fibres-ciment Vol 57 Vol 73 (VO) P21 : Mastic vitrier (VO) mou gris Vol 74 S208: Conduit en Vol 62/ Vol 72 fibres-ciment X/01 60 (ascenseur) (ascenseur) (esc R+2) (esc R+4) S207: Conduit en fibres-ciment Vol 59 Vol 71 (PC R+2) (PC R+4) S208 S207 S248 (P21) S246 (P21) Vol 61 Vol 65 (VO) (VO) (esc R+3) VOI 56 Vol 58 Vol 66 (ésc R**≠**1) (ascenseur) (ascenseur) Vol 55 Vol 63 (PC R+1) (PC R+3) S205 Adresse du bien Date intervention Désignation **Technicien intervenant** LE GUE DORGER 53000 LAVAL JOUSSELIN David Bâtiment composé de 3 cages et de 4 étages 28/06/2016 C Environnement

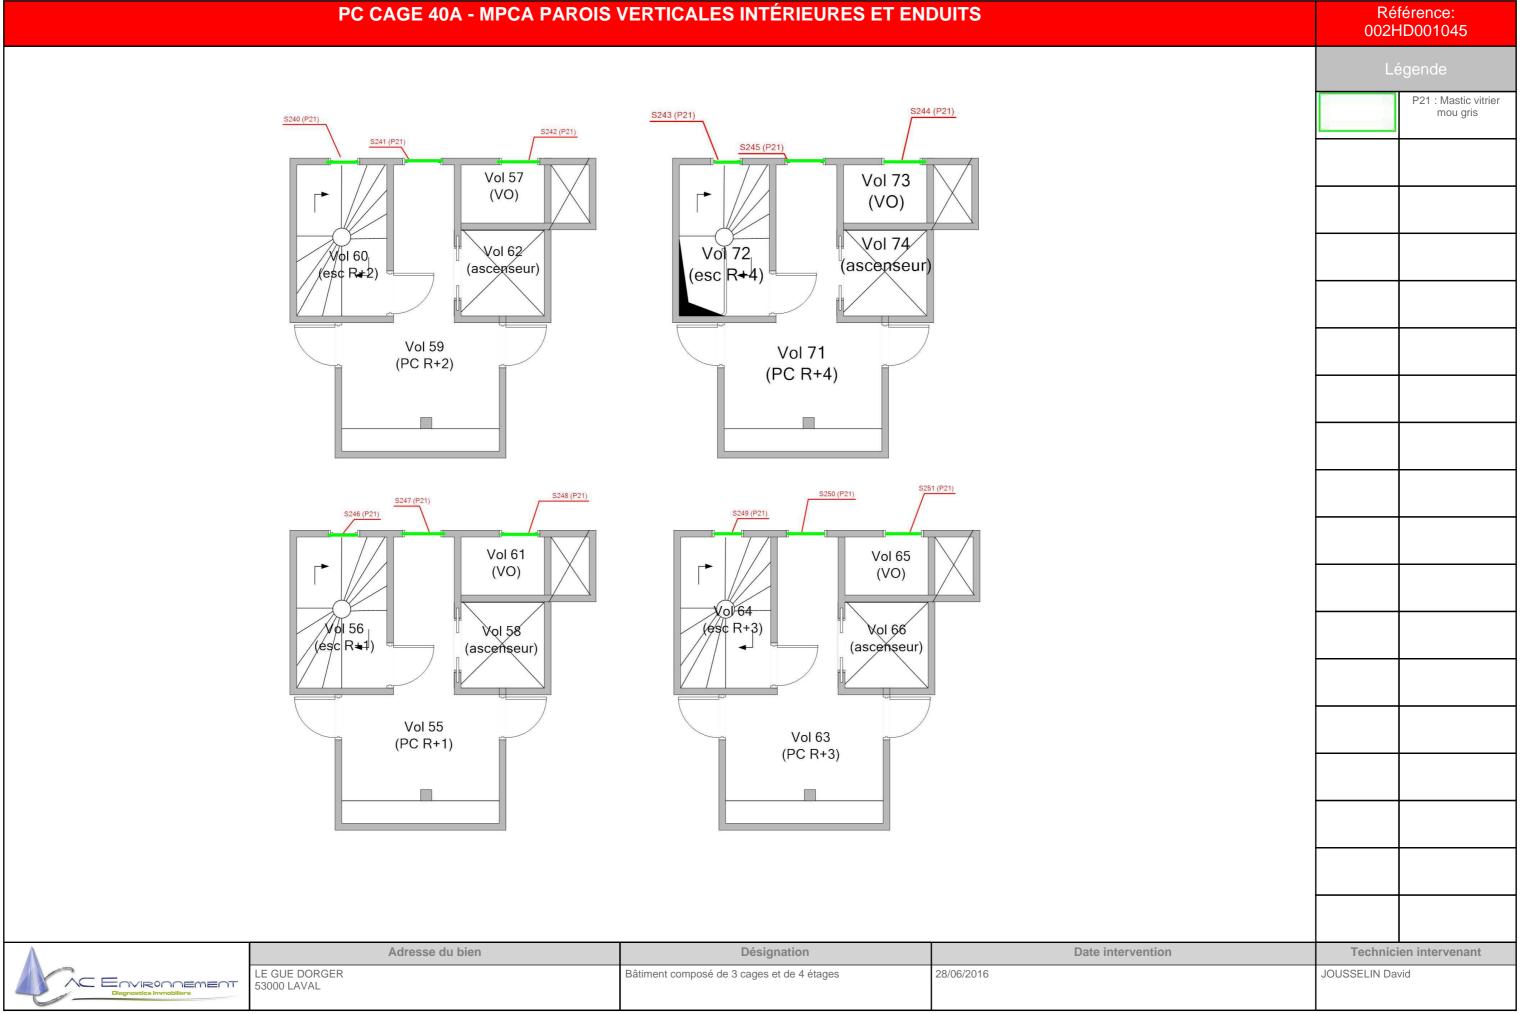


PC CAGE 40A - MPCA CONDUITS, CANALISATIONS ET ÉQUIPEMENTS Référence: 002HD001045 S205: Conduit en fibres-ciment S206: Conduit en fibres-ciment Vol 57 Vol 73 (VO) S208: Conduit en (VO) fibres-ciment Vol 74 S207: Conduit en Vol 62/ Vol 72 fibres-ciment X/01 60 (ascenseur) (ascenseur) (esc R+2) (esc R+4) Vol 59 Vol 71 (PC R+2) (PC R+4) S208 S207 Vol 61 Vol 65 (VO) (VO) VOI 56 (esc R+3) **Vol 66** Vol 58 (ésc R**≠**1) (ascenseur) (ascenseur) Vol 55 Vol 63 (PC R+1) (PC R+3) S205 Adresse du bien Date intervention Désignation **Technicien intervenant** LE GUE DORGER 53000 LAVAL 28/06/2016 JOUSSELIN David Bâtiment composé de 3 cages et de 4 étages C Environnement

	COMBLES CAGE 40C -	PLAN DE REPÉRAGE - ACTIONS M	ENÉES	Réfo 002H	érence: D001045
				Lé	gende
				S	Localisation dun sondage négatif
				s	Localisation dun sondage positif
	S304 (P31)	S302 (P30)			
		Vol 67			
		ombles VMC)			
	S209 P				
<u> </u>	Adresse du bien	Désignation	Date intervention	Technicie	n intervenant
Diegnostics Immobiliers	LE GUE DORGER 53000 LAVAL	Bâtiment composé de 3 cages et de 4 étages	28/06/2016	JOUSSELIN Davi	d

COMBLES CAGE 40C - MPCA TOUTES CATÉGORIES CONFONDUES		érence: ID001045
	Lé	gende
		P31 : Ardoises composites
		S209: Conduit en fibres-ciment
S304 (P31)		
Val 67		
(Combles VMC)		
Adresse du bien Désignation Date intervention		en intervenant
LE GUE DORGER 53000 LAVAL Bâtiment composé de 3 cages et de 4 étages 28/06/2016	JOUSSELIN Day	vid

	COMBLES CAGE 40C -	MPCA TOITURE ET ÉTANCHÉITÉ		Réf 002H	férence: ID001045
				Lé	egende
					P31 : Ardoises composites
	S304 (P31)				
	V (Comb	ol 67 oles VMC)			
	Adresse du bien	Désignation	Date intervention	Technici	en intervenant
Diagnostics Immobiliers	LE GUE DORGER 53000 LAVAL	Bâtiment composé de 3 cages et de 4 étages	28/06/2016	JOUSSELIN Day	vid
AC Environment 64 vue Clément Adex CS 7006	 1/2153	1014 ADE - 7120 Acquirée por - OPE Inquirence 024 0004725 /De	L ato do validitá : 01/01/2010) Tal : 0900/100100 Fay : 092590005/	1	


	COMBLES CAGE 40C - MPCA CONDUITS, CANALISATIONS ET ÉQUIPEMENTS	Réfé 002H	érence: D001045
		Lé	gende
			S209: Conduit en fibres-ciment
	V 107		
	Vol 67 (Combles VMC)		
	S209 P		
Diagnostics Im	Adresse du bien Désignation Date intervention LE GUE DORGER 53000 LAVAL Bâtiment composé de 3 cages et de 4 étages 28/06/2016	JOUSSELIN David	en intervenant

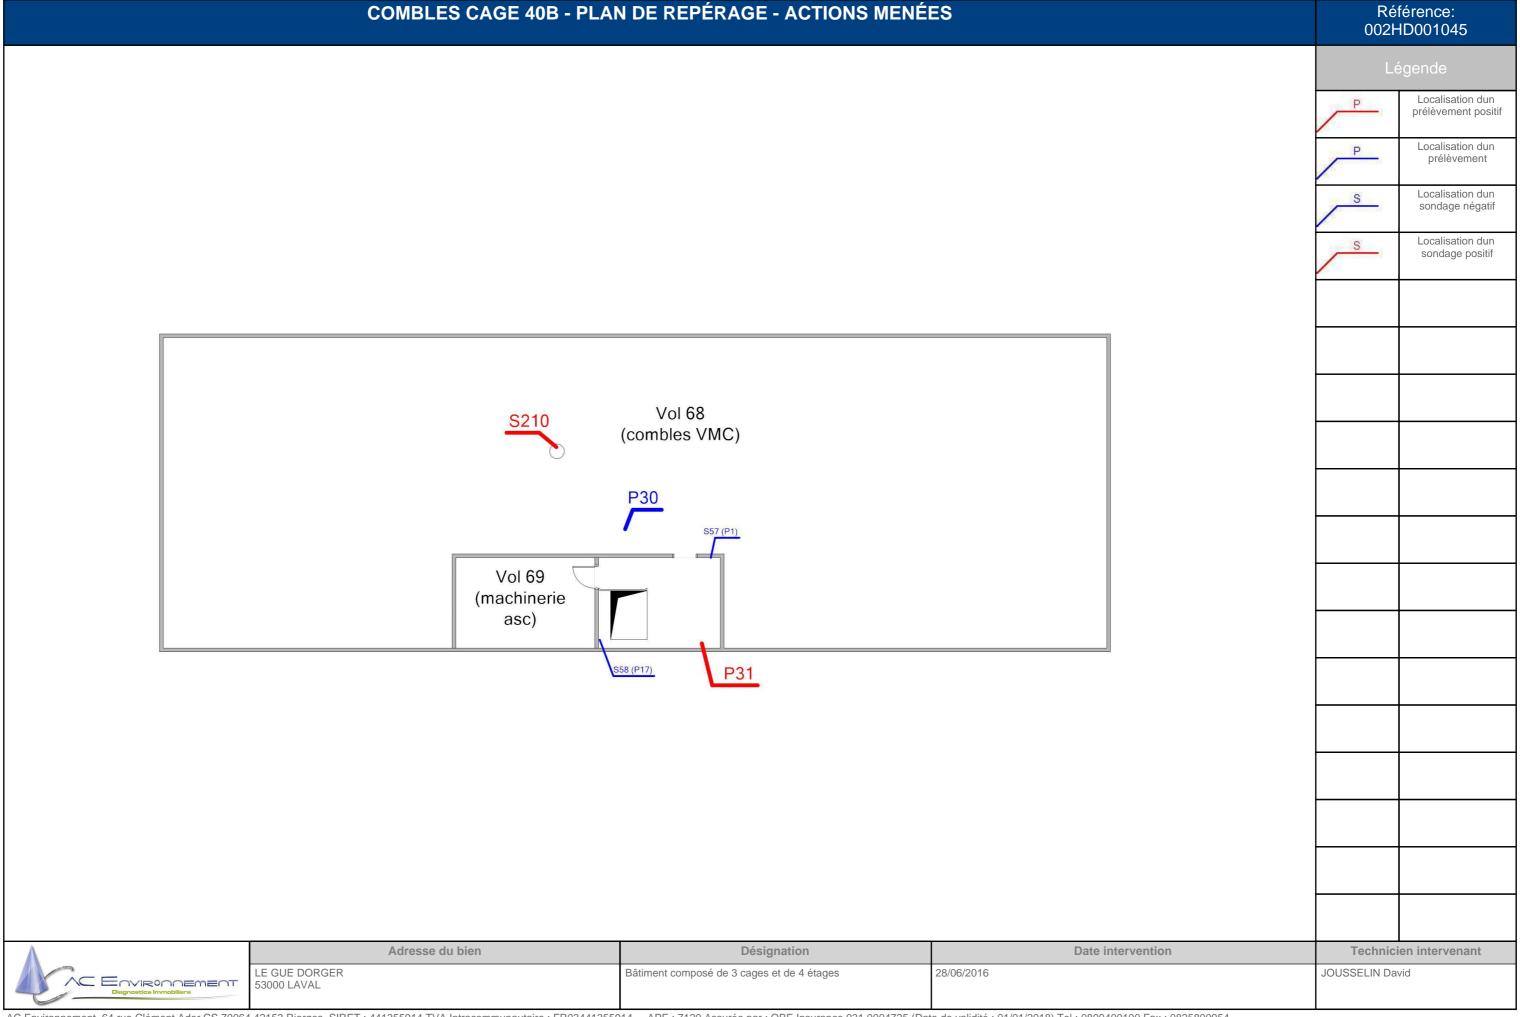

	COMBLES CAGE 40B - N	IPCA TOUTES CATÉGORIES CONFO	NDUES		érence: D001045
				Lé	gende
					P31 : Ardoises composites
					S210: Conduit en fibres-ciment
	© 21A	Val 68			
	<u>\$210</u>	(combles VMC)			
	Vol 69				
	(machinerie asc)				
		D21			
		P31			
<u> </u>	Adresse du bien	Désignation	Date intervention	Technici	en intervenant
Diagnostics Immobiliers	LE GUE DORGER 53000 LAVAL	Bâtiment composé de 3 cages et de 4 étages	28/06/2016	JOUSSELIN Dav	rid

COMBLES CAGE 40B - MPCA TOITURE ET ÉTANCHÉITÉ	Réf 002H	férence: ID001045
	Lé	égende
		P31 : Ardoises composites
Vol:68		
(combles VMC)		
Vol.69 (machinerie		
asc)		
<u>P31</u>		
Adresse du bien Désignation Date intervention		en intervenant
LE GUE DORGER 53000 LAVAL Bâtiment composé de 3 cages et de 4 étages 28/06/2016	JOUSSELIN Dav	vid

	COMBLES CAGE 40B - MPCA CONDUITS, CANALISATIONS ET ÉQUIPEMENTS	Ré 002⊦	férence: ID001045
		L	égende
			S210: Conduit en fibres-ciment
	S210 Vol 68		
	(combles VMC)		
	Vol 69 (machinerie asc)		
Α.		7.1.	
Diagnostics Inv	Adresse du bien Désignation LE GUE DORGER 53000 LAVAL Bâtiment composé de 3 cages et de 4 étages 28/06/2016	JOUSSELIN Da	ien intervenant vid

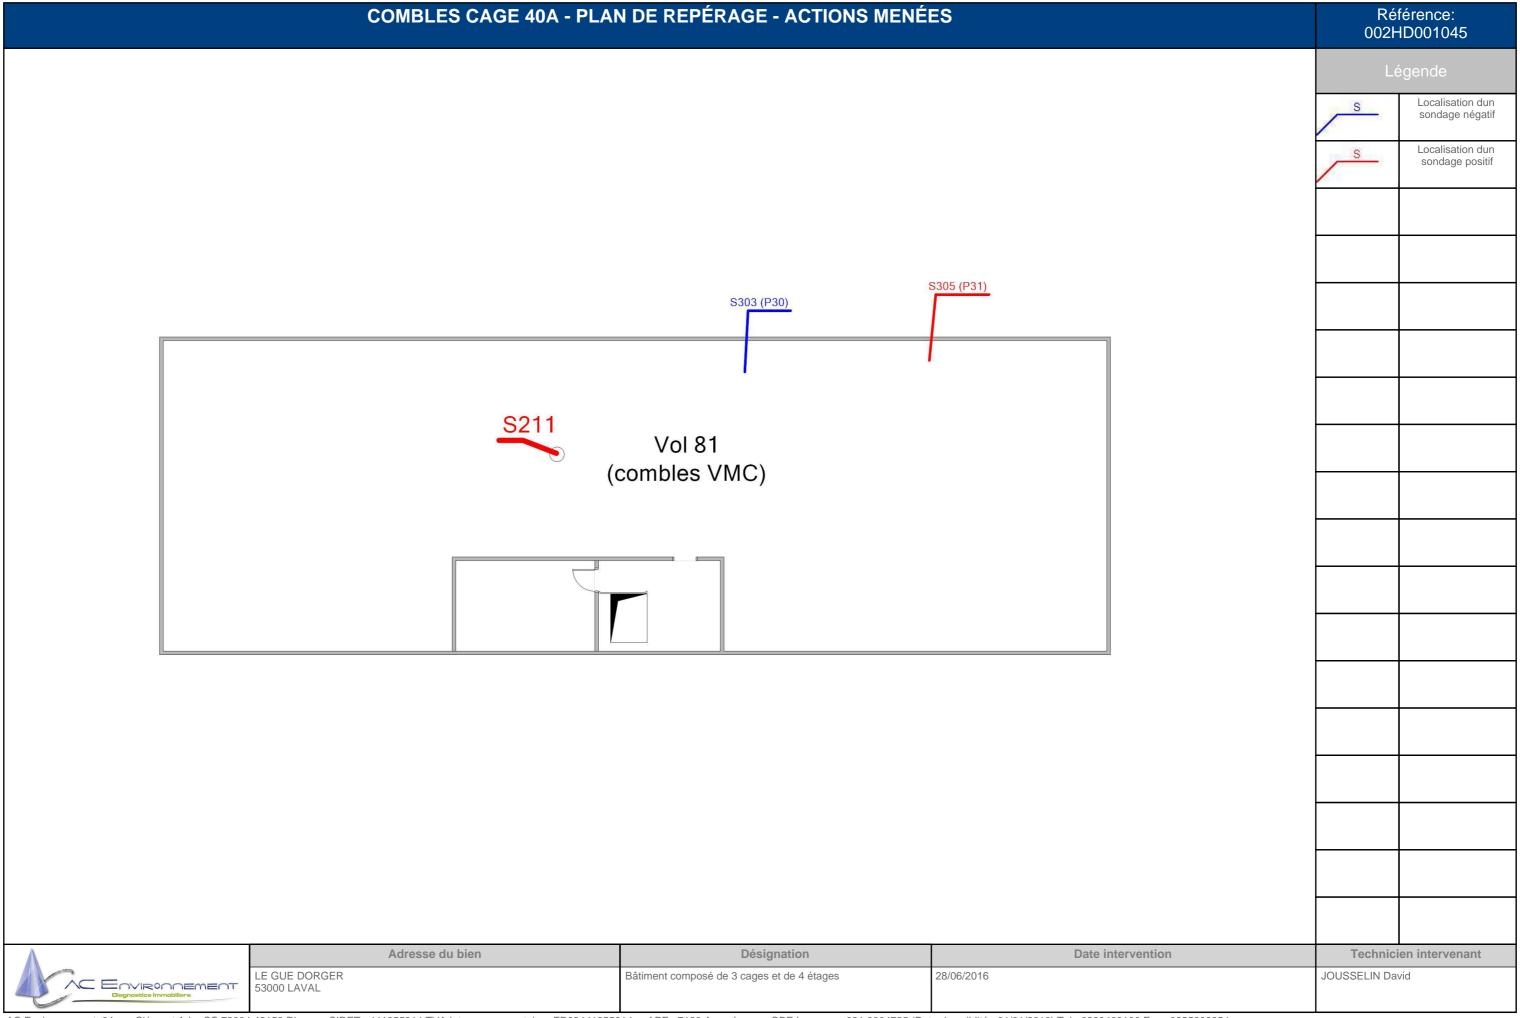


	COMBLES CAGE 40A - MP	PCA TOUTES CATÉGORIES CONFONI	DUES		férence: ID001045
				Lé	gende
					P31 : Ardoises composites
					S211: Conduit en fibres-ciment
			S305 (P31)		

	S211	Vol 81 (combles VMC)			
		(combles VMC)			
LE GL	Adresse du bien JE DORGER	Désignation Bâtiment composé de 3 cages et de 4 étages	Date intervention 28/06/2016	JOUSSELIN Day	en intervenant vid
Diagnostics Immobiliers	LAVAL Riorges SIRET : 441355914 TVA Intracommunautaire : FR0344	41355914 APE : 7120 Assurée par : QBE Insurance 031 0004725 (I	Date de validité : 01/01/2018) Tel : 0800400100 Fav : 0825800054		

COMBLES CAGE 40A - MPCA TOITURE ET ÉTANCHÉITÉ		férence: ID001045
	Lé	égende
		P31 : Ardoises composites
S305 (P31)		
Vol 81 (combles VMC)		
(COMDIES VIVIC)		
Adresse du bien Désignation Designation Date intervention LE GUE DORGER 53000 LAVAL Bâtiment composé de 3 cages et de 4 étages 28/06/2016	JOUSSELIN Day	ien intervenant vid

		COMBLES CAGE 40A - MPCA CON	NDUITS, CANALISATIONS ET ÉQUIP	PEMENTS	Ré 002l	eférence: HD001045
					L	égende
						S211: Conduit en fibres-ciment
		S211				
			Vol 81 (combles VMC)			
Δ.		Adresse du bien	Dácignation	Date intervention	Tachnic	ien intervenant
Diagnostics Im	PODEMENT mobiliers	LE GUE DORGER 53000 LAVAL	Désignation Bâtiment composé de 3 cages et de 4 étages	28/06/2016	JOUSSELIN Da	

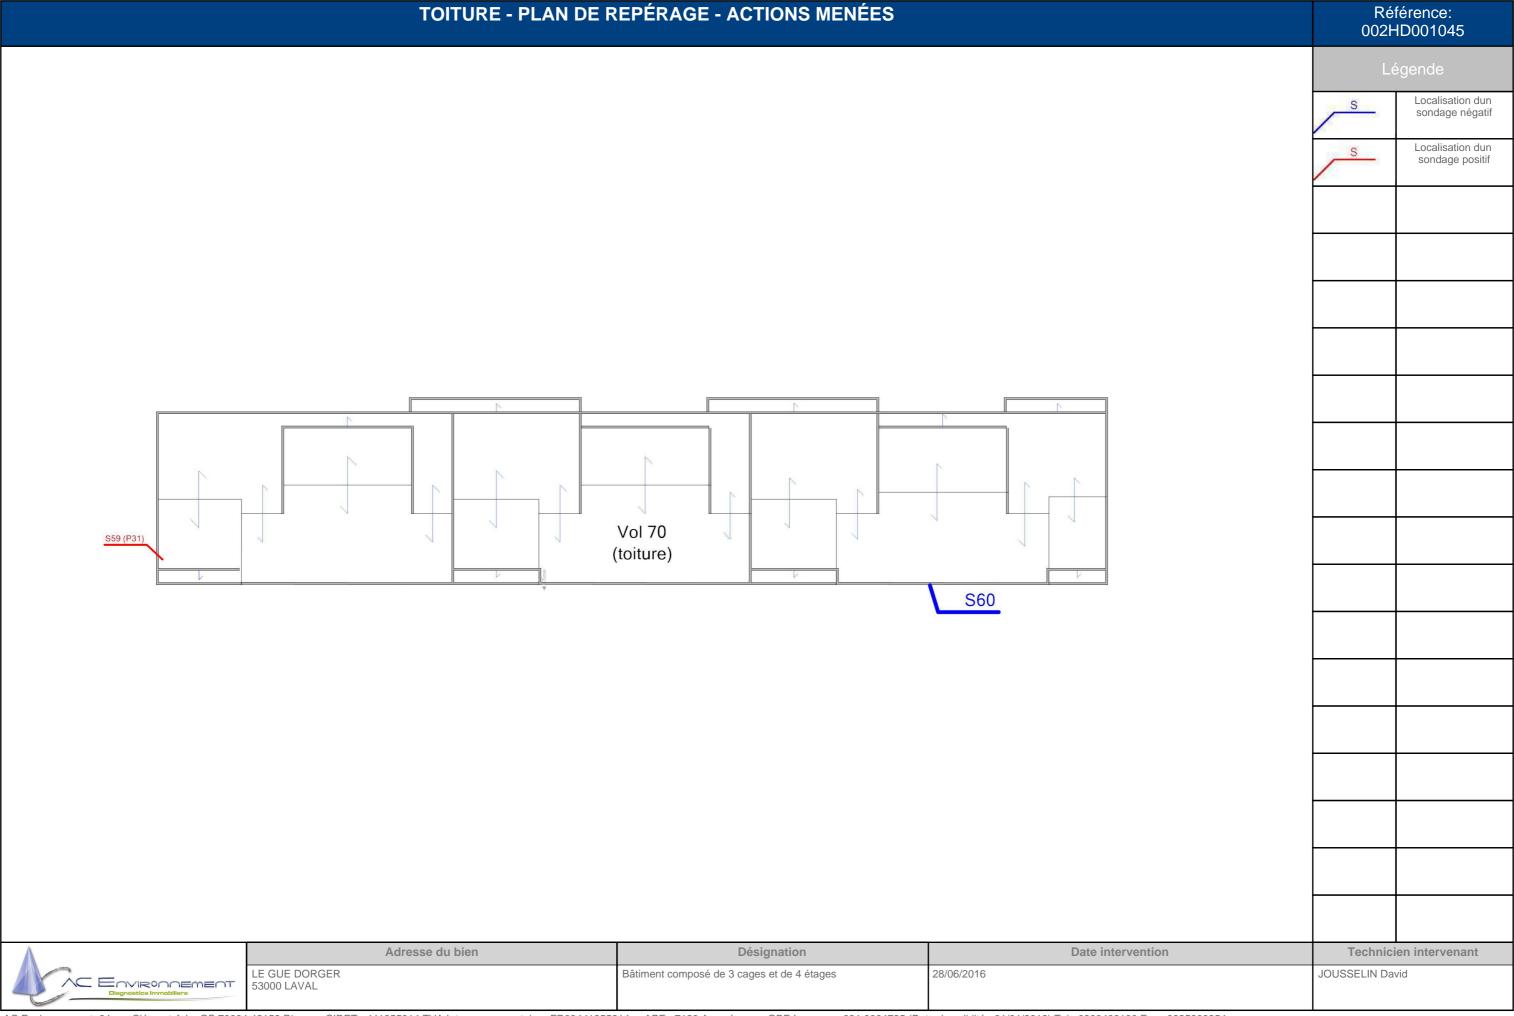

	TOITURE - MP	CA TOITURE ET ÉTANCHÉITÉ			férence: ID001045
				Lé	égende
					P31 : Ardoises composites
					P31 : Ardoises composites
		Vol.70			
S59 (P31)		(toiture)			
	Adresse du bien	Désignation	Date intervention		en intervenant
LE GUE DORGER 53000 LAVAL		Bâtiment composé de 3 cages et de 4 étages	28/06/2016	JOUSSELIN Day	vid

	PLAN MASSE - PL	AN DE REPÉRAGE - ACTIONS MENÉES	Référence: 002HD001045
			Légende
			P Localisation dun prélèvement
	1		
		n masse)	
P32	40C	40B 40A	
A	Adresse du bien	Désignation Date intervention Bâtiment composé de 3 cages et de 4 étages 28/06/2016	Technicien intervenant
	LE GUE DORGER		JOUSSELIN David

FAÇADE AVANT 40A - PLAN DE REPÉRAGE - ACTIONS MENÉES Référence: 002HD001045 Localisation dun prélèvement Vol 76 Localisation dun sondage négatif S (Façade avant 40A) S312 (P35) P33 P37

A	Adresse du bien	Désignation	Date intervention	Technicien intervenant
Diagnostics Immobiliers	LE GUE DORGER 53000 LAVAL	Bâtiment composé de 3 cages et de 4 étages	28/06/2016	JOUSSELIN David

FAÇADE AVANT 40B - PLAN DE REPÉRAGE - ACTIONS MENÉES Référence: 002HD001045 Vol 77 Localisation dun sondage négatif (Façade avant 40B) S311 (P35) S306 (P33) Adresse du bien Désignation Date intervention **Technicien intervenant** LE GUE DORGER 53000 LAVAL Bâtiment composé de 3 cages et de 4 étages 28/06/2016 JOUSSELIN David Environnement

FAÇADE AVANT 40C - PLAN DE REPÉRAGE - ACTIONS MENÉES

Référence: 002HD001045

Légende

Localisation dun sondage négatif

Vol 78 (Façade avant 40C)



	sondage negat	
Technic	ien intervenant	
JOUSSELIN Da	JOUSSELIN David	

ENVIRONDEMENT
Diagnostics Immobiliers

Adresse du bien	Désignation	Date intervention	Technicien intervenant
LE GUE DORGER 53000 LAVAL	Bâtiment composé de 3 cages et de 4 étages	28/06/2016	JOUSSELIN David

PIGNON GAUCHE - PLAN DE REPÉRAGE - ACTIONS MENÉES Référence: 002HD001045 Localisation dun sondage négatif Vol 79 (Pignon gauche) ate intervention **Technicien intervenant** JOUSSELIN David

A	Adresse du bien	Désignation	Date
Diagnostics Immobiliers	LE GUE DORGER 53000 LAVAL	Bâtiment composé de 3 cages et de 4 étages	28/06/2016

FAÇADE ARRIÈRE 40C - PLAN DE REPÉRAGE - ACTIONS MENÉES Référence: 002HD001045 Localisation dun prélèvement Localisation dun sondage négatif Vol 80 (Façade arrière 40C) P36 P34 S309 (P33)

	Adresse du bien	Désignation	Date intervention	Technicien intervenant
C ENVIRONEMENT Diegnostics Immobiliers	LE GUE DORGER 53000 LAVAL	Bâtiment composé de 3 cages et de 4 étages	28/06/2016	JOUSSELIN David



ANNEXE: Reportage photographique

Photos représentant des matériaux et produits contenant de l'amiante

002HD001045 n°24 - 1 (P24)

Référence	Localisation	Action
S211 - 1 (A211)	Combles cage 40A - Vol 81	Présence sur décision de l'opérateur d
	(combles VMC)	repérage
Référence	Localisation	Action
		Action
002HD001045 n°30 - 1 (P30)	Combles cage 40B - Vol 68 (combles VMC)	Prélevement négatif
002HD001045 n°31 - 1 (P31)	Combles cage 40B - Vol 68 (combles VMC)	Prélevement positif
S210 - 1 (A210)	Combles cage 40B - Vol 68	Présence sur décision de l'opérateur
	(combles VMC)	repérage
Référence	Localisation	Action
S209 - 1 (A209)	Combles cage 40C - Vol 67	Présence sur décision de l'opérateur
	(Combles VMC)	repérage
Référence	Localisation	Action
002HD001045 n°34 - 2 (P34)	Façade arrière 40C - Vol 80 (Façade arrière 40C)	Prélevement négatif
002HD001045 n°34 - 1 (P34)	Façade arrière 40C - Vol 80	Prélevement négatif
00211200101011011111	(Façade arrière 40C)	1 Tolovollione Hogatil
002HD001045 n°35 - 1 (P35)	Façade arrière 40C - Vol 80	Prélevement négatif
, ,	(Façade arrière 40C)	
002HD001045 n°35 - 2 (P35)	Façade arrière 40C - Vol 80	Prélevement négatif
	(Façade arrière 40C)	
002HD001045 n°36 - 2 (P36)	Façade arrière 40C - Vol 80	Prélevement négatif
	(Façade arrière 40C)	
002HD001045 n°36 - 1 (P36)	Façade arrière 40C - Vol 80	Prélevement négatif
	(Façade arrière 40C)	
D/f/a.a	1	A . A*
Référence	Localisation	Action
002HD001045 n°33 - 1 (P33)	Façade avant 40A - Vol 76	Prélevement négatif
	(Façade avant 40A)	
002HD001045 n°37 - 1 (P37)	Façade avant 40A - Vol 76	Prélevement négatif
	(Façade avant 40A)	
002HD001045 n°37 - 2 (P37)	Façade avant 40A - Vol 76	Prélevement négatif
	(Façade avant 40A)	
Référence	Localisation	Action
S205 - 1 (A205)	PC Cage 40A - Vol 55	Présence sur décision de l'opérateur d
	(PC R+1)	repérage
S206 - 1 (A206)	PC Cage 40A - Vol 63	Présence sur décision de l'opérateur
2233 . (. 233)	. 5 5235 1071 101 00	repérage
	(PC R+3)	
S207 - 1 (A207)	PC Cage 40A - Vol 59	Présence sur décision de l'opérateur
•	-	repérage
	(PC R+2)	
S208 - 1 (A208)	PC Cage 40A - Vol 71	Présence sur décision de l'opérateur
	(PC R+4)	repérage
D///		
Référence	Localisation	Action
002HD001045 n°23 - 1 (P23)	PC Cage 40B - Vol 44	Prélevement négatif
	(esc R+1)	
002HD001045 n°23 - 2 (P23)	PC Cage 40B - Vol 44	Prélevement négatif

AC Environnement, 64 rue Clément Ader CS 70064 42153 Riorges, SIRET : 441355914 TVA Intracommunautaire : FR03441355914 APE : 7120 Assurée par : QBE Insurance 031 0004725 (Date de validité : 01/01/2018) Tel : 0800400100 Fax : 0825800954



Prélevement négatif



(esc R+1)

PC Cage 40B - Vol 44

(esc R+1)



Référence	Localisation	Action
002HD001045 n°24 - 2 (P24)	PC Cage 40B - Vol 44 (esc R+1)	Prélevement négatif
002HD001045 n°25 - 1 (P25)	PC Cage 40B - Vol 48 (PC R+2)	Prélevement négatif
002HD001045 n°25 - 2 (P25)	PC Cage 40B - Vol 48 (PC R+2)	Prélevement négatif
002HD001045 n°26 - 2 (P26)	PC Cage 40B - Vol 43	Prélevement négatif
	(PC R+1)	
002HD001045 n°26 - 1 (P26)	PC Cage 40B - Vol 43	Prélevement négatif
002HD001045 n°27 - 2 (P27)	(PC R+1) PC Cage 40B - Vol 43	Prélevement négatif
	(PC R+1)	
002HD001045 n°27 - 1 (P27)	PC Cage 40B - Vol 43	Prélevement négatif
	(PC R+1)	
002HD001045 n°28 - 2 (P28)	PC Cage 40B - Vol 43	Prélevement négatif
	(PC R+1)	
002HD001045 n°28 - 1 (P28)	PC Cage 40B - Vol 43	Prélevement négatif
	(PC R+1)	
002HD001045 n°29 - 1 (P29)	PC Cage 40B - Vol 51 (esc R+3)	Prélevement négatif
002HD001045 n°29 - 2 (P29)	PC Cage 40B - Vol 51 (esc R+3)	Prélevement négatif
	PC Cage 40B - Vol 45 (VO)	I1
	PC Cage 40B - Vol 51 (esc R+3)	I2
S33 - 1 (A33)	PC Cage 40B - Vol 43 (PC R+1)	Présence sur décision de l'opérateur de repérage
S48 - 1 (A48)	PC Cage 40B - Vol 48 (PC R+2)	Présence sur décision de l'opérateur de repérage
S49 - 1 (A49)	PC Cage 40B - Vol 52	Présence sur décision de l'opérateur de repérage
	(PC R+4)	

Référence	Localisation	Action
S202 - 1 (A202)	PC Cage 40C - Vol 31 (PC R+1)	Présence sur décision de l'opérateur de repérage
S203 - 1 (A203)	PC Cage 40C - Vol 36 (PC R+2)	Présence sur décision de l'opérateur de repérage
S204 - 1 (A204)	PC Cage 40C - Vol 40 (PC R+3)	Présence sur décision de l'opérateur de repérage

Référence	Localisation	Action
002HD001045 n°1 - 1 (P1)	PC RDC - Vol 20	Prélevement négatif
	(accès caves)	
002HD001045 n°1 - 2 (P1)	PC RDC - Vol 20	Prélevement négatif
	(accès caves)	
002HD001045 n°2 - 1 (P2)	PC RDC - Vol 20	Prélevement négatif
	(accès caves)	
002HD001045 n°2 - 2 (P2)	PC RDC - Vol 20	Prélevement négatif
	(accès caves)	
002HD001045 n°3 - 1 (P3)	PC RDC - Vol 20	Prélevement négatif
	(accès caves)	
002HD001045 n°3 - 2 (P3)	PC RDC - Vol 20	Prélevement négatif
	(accès caves)	
002HD001045 n°4 - 1 (P4)	PC RDC - Vol 21	Prélevement négatif
	(accès caves)	
002HD001045 n°4 - 2 (P4)	PC RDC - Vol 21	Prélevement négatif
	(accès caves)	
002HD001045 n°5 - 2 (P5)	PC RDC - Vol 20	Prélevement négatif
	(accès caves)	

AC Environnement, 64 rue Clément Ader CS 70064 42153 Riorges, SIRET : 441355914 TVA Intracommunautaire : FR03441355914 APE : 7120 Assurée par : QBE Insurance 031 0004725 (Date de validité : 01/01/2018) Tel : 0800400100 Fax : 0825800954







Référence	Localisation	Action
002HD001045 n°5 - 1 (P5)	PC RDC - Vol 20 (accès caves)	Prélevement négatif
002HD001045 n°6 - 2 (P6)	PC RDC - Vol 19	Prélevement négatif
332.1233.13.13.13.2 (1. 3)	(local	. roioveilloitti liegatii
	poubelle)	
002HD001045 n°6 - 1 (P6)	PC RDC - Vol 19	Prélevement négatif
	(local	
	poubelle)	
002HD001045 n°7 - 1 (P7)	PC RDC - Vol 13	Prélevement négatif
	(SAS entrée)	i reiereinen negam
002HD001045 n°7 - 2 (P7)	PC RDC - Vol 13	Prélevement négatif
0021100010401111-2 (111)	(SAS entrée)	T Tolevellient negatii
002HD001045 n°8 - 1 (P8)	PC RDC - Vol 13	Prélevement négatif
00211000101101101101101	(SAS entrée)	1 Tolovomont nogatii
002HD001045 n°8 - 2 (P8)	PC RDC - Vol 13	Prélevement négatif
00211000104011 0 - 2 (1 0)	(SAS entrée)	T Tolevellient negatii
002HD001045 n°9 - 1 (P9)	PC RDC - Vol 13	Prélevement négatif
00211000104311 3 - 1 (1 3)	(SAS entrée)	1 Televernent negatii
002HD001045 n°9 - 2 (P9)	PC RDC - Vol 13	Prélevement négatif
00211000104311 9 - 2 (F9)	(SAS entrée)	Fieleveilleilt liegatii
002HD001045 n°10 - 2 (P10)	PC RDC - Vol 13	Prélevement négatif
00211D00104011 10 - 2 (F 10)	(SAS entrée)	Freieveillent negatii
002HD001045 p°10 4 (D40)	PC RDC - Vol 13	Drála (amont násotif
002HD001045 n°10 - 1 (P10)		Prélevement négatif
000LID004045 = °444 - 0 (D44)	(SAS entrée)	De41
002HD001045 n°11 - 2 (P11)	PC RDC - Vol 15	Prélevement positif
000110004045 = 844 - 4 (044)	(dégagement) PC RDC - Vol 15	Defference to a 195
002HD001045 n°11 - 1 (P11)		Prélevement positif
	(dégagement)	- · · · · · · · · · · · · · · · · · · ·
002HD001045 n°12 - 1 (P12)	PC RDC - Vol 15	Prélevement négatif
	(dégagement)	
002HD001045 n°12 - 2 (P12)	PC RDC - Vol 15	Prélevement négatif
	(dégagement)	
002HD001045 n°13 - 1 (P13)	PC RDC - Vol 15	Prélevement négatif
	(dégagement)	
002HD001045 n°13 - 2 (P13)	PC RDC - Vol 15	Prélevement négatif
	(dégagement)	
002HD001045 n°14 - 2 (P14)	PC RDC - Vol 15	Prélevement négatif
	(dégagement)	
002HD001045 n°14 - 1 (P14)	PC RDC - Vol 15	Prélevement négatif
	(dégagement)	
002HD001045 n°15 - 2 (P15)	PC RDC - Vol 15	Prélevement négatif
	(dégagement)	
002HD001045 n°15 - 1 (P15)	PC RDC - Vol 15	Prélevement négatif
	(dégagement)	
002HD001045 n°16 - 2 (P16)	PC RDC - Vol 15	Prélevement négatif
	(dégagement)	_
002HD001045 n°16 - 1 (P16)	PC RDC - Vol 15	Prélevement négatif
	(dégagement)	
002HD001045 n°17 - 1 (P17)	PC RDC - Vol 18	Prélevement négatif
	(Local)	
002HD001045 n°17 - 2 (P17)	PC RDC - Vol 18	Prélevement négatif
	(Local)	
002HD001045 n°18 - 1 (P18)	PC RDC - Vol 18	Prélevement négatif
	(Local)	
002HD001045 n°18 - 2 (P18)	PC RDC - Vol 18	Prélevement négatif
	(Local)	
002HD001045 n°19 - 1 (P19)	PC RDC - Vol 17	Prélevement négatif
	(esc)	
002HD001045 n°19 - 2 (P19)	PC RDC - Vol 17	Prélevement négatif
` '	(esc)	
002HD001045 n°20 - 1 (P20)	PC RDC - Vol 17	Prélevement négatif
(- · /	(esc)	J
002HD001045 n°20 - 2 (P20)	PC RDC - Vol 17	Prélevement négatif
	(esc)	
002HD001045 n°21 - 1 (P21)	PC RDC - Vol 17	Prélevement positif
· · · · · · · · · · · · · · · · · · ·	(esc)	

AC Environnement, 64 rue Clément Ader CS 70064 42153 Riorges, SIRET : 441355914 TVA Intracommunautaire : FR03441355914 APE : 7120 Assurée par : QBE Insurance 031 0004725 (Date de validité : 01/01/2018) Tel : 0800400100 Fax : 0825800954







Référence	Localisation	Action
002HD001045 n°21 - 2 (P21)	PC RDC - Vol 17	Prélevement positif
	(esc)	
002HD001045 n°22 - 2 (P22)	PC RDC - Vol 17	Prélevement négatif
	(esc)	
002HD001045 n°22 - 1 (P22)	PC RDC - Vol 17	Prélevement négatif
	(esc)	
S7 - 1 (A7)	PC RDC - Vol 14	Présence sur décision de l'opérateur de
	(Local tech)	repérage

Référence	Localisation	Action
002HD001045 n°32 - 2 (P32)	Plan masse - Vol 75 (Plan masse)	Prélevement négatif
002HD001045 n°32 - 1 (P32)	Plan masse - Vol 75 (Plan masse)	Prélevement négatif







002HD001045 n°1 - 1 (P1)



002HD001045 n°2 - 1 (P2)



002HD001045 n°3 - 1 (P3)



002HD001045 n°1 - 2 (P1)



002HD001045 n°2 - 2 (P2)




002HD001045 n°3 - 2 (P3)





002HD001045 n°4 - 1 (P4)

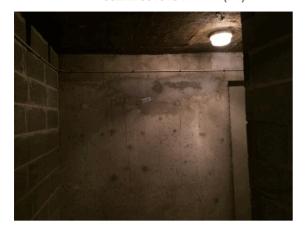

002HD001045 n°5 - 2 (P5)



002HD001045 n°6 - 2 (P6)



002HD001045 n°4 - 2 (P4)



002HD001045 n°5 - 1 (P5)



002HD001045 n°6 - 1 (P6)



Amiante Travaux





002HD001045 n°7 - 1 (P7)



002HD001045 n°8 - 1 (P8)



002HD001045 n°9 - 1 (P9)



002HD001045 n°7 - 2 (P7)



002HD001045 n°8 - 2 (P8)



002HD001045 n°9 - 2 (P9)








002HD001045 n°10 - 2 (P10)



002HD001045 n°11 - 2 (P11)



002HD001045 n°12 - 1 (P12)

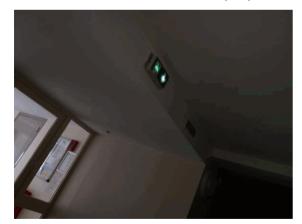

002HD001045 n°10 - 1 (P10)



002HD001045 n°11 - 1 (P11)



002HD001045 n°12 - 2 (P12)





002HD001045 n°13 - 1 (P13)



002HD001045 n°14 - 2 (P14)



002HD001045 n°15 - 2 (P15)



002HD001045 n°13 - 2 (P13)



002HD001045 n°14 - 1 (P14)



002HD001045 n°15 - 1 (P15)





002HD001045 n°16 - 2 (P16)



002HD001045 n°17 - 1 (P17)



002HD001045 n°18 - 1 (P18)



002HD001045 n°16 - 1 (P16)



002HD001045 n°17 - 2 (P17)



002HD001045 n°18 - 2 (P18)









002HD001045 n°19 - 1 (P19)



002HD001045 n°20 - 1 (P20)



002HD001045 n°21 - 1 (P21)



002HD001045 n°19 - 2 (P19)



002HD001045 n°20 - 2 (P20)



002HD001045 n°21 - 2 (P21)





002HD001045 n°22 - 2 (P22)



002HD001045 n°23 - 1 (P23)



002HD001045 n°24 - 1 (P24)



002HD001045 n°22 - 1 (P22)



002HD001045 n°23 - 2 (P23)



002HD001045 n°24 - 2 (P24)





002HD001045 n°25 - 1 (P25)



002HD001045 n°26 - 2 (P26)



002HD001045 n°27 - 2 (P27)



002HD001045 n°25 - 2 (P25)



002HD001045 n°26 - 1 (P26)



002HD001045 n°27 - 1 (P27)







002HD001045 n°28 - 2 (P28)



002HD001045 n°29 - 1 (P29)



002HD001045 n°30 - 1 (P30)



002HD001045 n°28 - 1 (P28)



002HD001045 n°29 - 2 (P29)



002HD001045 n°31 - 1 (P31)









002HD001045 n°32 - 2 (P32)



002HD001045 n°33 - 1 (P33)



002HD001045 n°34 - 1 (P34)



002HD001045 n°32 - 1 (P32)



002HD001045 n°34 - 2 (P34)



002HD001045 n°35 - 1 (P35)







002HD001045 n°35 - 2 (P35)



002HD001045 n°36 - 1 (P36)



002HD001045 n°37 - 2 (P37)



002HD001045 n°36 - 2 (P36)



002HD001045 n°37 - 1 (P37)



11 - 1







I2 - 1



S33 - 1 (A33)



S49 - 1 (A49)



S7 - 1 (A7)



S48 - 1 (A48)



S202 - 1 (A202)







S203 - 1 (A203)



S205 - 1 (A205)



S207 - 1 (A207)



S204 - 1 (A204)



S206 - 1 (A206)



S208 - 1 (A208)







S209 - 1 (A209)



S211 - 1 (A211)



S210 - 1 (A210)





Référence: 002HD001045



ANNEXE : Récapitulatif des prélevements et analyses

Prélévements en rouge = Positif

eférence	Categorie	Composant	Materiau	Localisation	Observation
P1	Parois verticales intérieures	Murs et cloisons	Enduit ciment - Joint	PC RDC - Vol 20	
	et enduits		d'assemblage des	(accès caves)	
			parpaings -	,	
P2	Parois verticales intérieures	Murs et cloisons	Enduit compact gris	PC RDC - Vol 20	
	et enduits		hétérogène - Enduit	(accès caves)	
			débulage béton	(
			banché -		
P3	Revêtement de sol	Revêtement de sol	Matériau compact gris	PC RDC - Vol 20	
1 0	Trovolomont do sor	rtovotomont do cor	hétérogène - Grise	(accès caves)	
			lissé -	(40000 04100)	
P4	Parois verticales intérieures	Murs et cloisons	Enduit compact gris	PC RDC - Vol 21	
1 4	et enduits	Wurs et cloisons	hétérogène + peinture	(accès caves)	
P5	Plafond et faux-plafonds	Plafonds	Matériau fibreux jaune	PC RDC - Vol 20	
FS	Flatorid et laux-platorids	Fiaiorius	avec poussières +	(accès caves)	
			peinture blanche non		
			séparable + colle		
			blanche non séparable		
P6	Conduits, canalisations et	Vide ordure	Enduit compact gris +	PC RDC - Vol 19	
	équipements		peinture + enduit	(local	
			compact gris	poubelle)	
			hétérogène + peinture		
			- Béton + enduit		
			ciment -		
P7	Façades	Menuiseries	Matériau souple gris +	PC RDC - Vol 13	
			matériau souple blanc	(SAS entrée)	
			+ peintures multiples -		
			Souple grise -		
P8	Parois verticales intérieures	Menuiseries	Matériau souple noir	PC RDC - Vol 13	
	et enduits		avec poussières	(SAS entrée)	
P9	Parois verticales intérieures	Cloisons légères ou	Matériau plâtreux	PC RDC - Vol 13	
	et enduits	préfabriquées	blanc avec couche en	(SAS entrée)	
			papier + peintures		
			multiples non		
			séparable + carton		
			non séparable -		
			Doublage placoplatre -		
P10	Parois verticales intérieures	Cloisons légères ou	Matériau plâtreux	PC RDC - Vol 13	
	et enduits	préfabriquées	blanc avec couche	(SAS entrée)	
P11	Parois verticales intérieures	Menuiseries	Matériau mou gris	PC RDC - Vol 15	
	et enduits	Wendseres	avec poussières +	(dégagement)	
	et enduits		peintures multiples	(degagement)	
			non séparable -		
			•		
P12	Platend at faux platends	Faux plafonds	Souple gris -	PC RDC - Vol 15	
T 12	Plafond et faux-plafonds	raux piaionus	Matériau plâtreux blanc avec couche en		
				(dégagement)	
			papier + peinture non		
			séparable + carton		
			non séparable -		
D40	B 01	D 44	Plafond placoplatre -	DO DDO 11115	
P13	Revêtement de mur	Revêtement de mur	Colle grise en vrac +	PC RDC - Vol 15	
			couche plâtreuse	(dégagement)	
			blanche avec couche		
			cartonnée non		
			séparable + peinture		
			non séparable - Grise		
			(plinthes grises) -		
P14	Revêtement de sol	Revêtement de sol	Colle grise + joint	PC RDC - Vol 15	
			cassant gris + peinture	(dégagement)	
			en faible quantité non	/	
			séparable - Grise		
			(carreaux 30 X 30 gris)		

AC Environnement, 64 rue Clément Ader CS 70064 42153 Riorges, SIRET : 441355914 TVA Intracommunautaire : FR03441355914 APE : 7120 Assurée par : QBE Insurance 031 0004725 (Date de validité : 01/01/2018) Tel : 0800400100 Fax : 0825800954



Référence: 002HD001045



P15	Parois verticales intérieures et enduits	Murs et cloisons	Enduit gris hétérogène + peintures multiples non séparable + matériau plâtreux	PC RDC - Vol 15 (dégagement)	
			blanc en faible quantité en vrac non séparable - Enduit		
			ciment + peinture gouttelé beige (sur ancienne peinture pailleté) -		
P16	Plafond et faux-plafonds	Plafonds	Enduit gris en vrac hétérogène + matériau plâtreux blanc en vrac non séparable + peinture - Enduit + peinture gouttelé	PC RDC - Vol 15 (dégagement)	
P17	Parois verticales intérieures et enduits	Murs et cloisons	blanche (plafond dur) - Enduit plâtre - Joint d'assemblage des	PC RDC - Vol 18	
P18	Plafond et faux-plafonds	Plafonds	carreaux de platre - Enduit ciment - Enduit débulage plafond brut (dalle pleine) -	(Local) PC RDC - Vol 18 (Local)	
P19	Parois verticales intérieures et enduits	Murs et cloisons	Enduit ciment - Enduit ciment + peinture gouttelé beige -	PC RDC - Vol 17 (esc)	
P20	Parois verticales intérieures et enduits	Murs et cloisons	Peinture décoratives - Peinture gouttelé seule -	PC RDC - Vol 17 (esc)	
P21	Parois verticales intérieures et enduits	Menuiseries	Mastic vitrier - Souple gris -	PC RDC - Vol 17 (esc)	
P22	Revêtement de sol	Revêtement de sol	Chappe maigre (base ciment) - Marches escalier -	PC RDC - Vol 17 (esc)	
P23	Plafond et faux-plafonds	Plafonds	Sous face escalier - Enduit gris + peinture blanche -	PC Cage 40B - Vol 44 (esc R+1)	
P24	Parois verticales intérieures et enduits	Murs et cloisons	Enduit ciment - Enduit + peinture beige poteaux ronds escalier	PC Cage 40B - Vol 44 (esc R+1)	
P25	Parois verticales intérieures et enduits	Murs et cloisons	Peinture décoratives - Peinture pailleté blanche / verte / grise	PC Cage 40B - Vol 48 (PC R+2)	
P26	Parois verticales intérieures et enduits	Cloisons légères ou préfabriquées	Jonction entre panneaux préfabriqués - Doublage placoplatre	PC Cage 40B - Vol 43 (PC R+1)	
P27	Revêtement de sol	Revêtement de sol	gaine technique - Lés plastiques avec sous-couche - Lino gris avec motif marron	PC Cage 40B - Vol 43 (PC R+1)	
P28	Revêtement de sol	Revêtement de sol	+ colle jaune - Ragréage - Gris -	PC Cage 40B - Vol 43	
P29	Plafond et faux-plafonds	Plafonds	Enduit ciment - Plafond R+4 -	PC Cage 40B - Vol 51 (esc R+3)	
P30	Toiture et étanchéité	Elément sous toiture	Isolant sous toiture - Laine de verre + pare vapeur -	Combles cage 40B - Vol 68 (combles VMC)	
P31	Toiture et étanchéité	Ardoises	Ardoises composites - Ensemble de la couverture rampante + bardage sur la couverture -	Combles cage 40B - Vol 68 (combles VMC)	
P32	Voies et réseaux divers	Revêtement routier	Agrégats d'enrobés bitumineux + matériau compact hétérogène non séparable	Plan masse - Vol 75 (Plan masse)	

AC Environnement, 64 rue Clément Ader CS 70064 42153 Riorges, SIRET : 441355914 TVA Intracommunautaire : FR03441355914 APE : 7120 Assurée par : QBE Insurance 031 0004725 (Date de validité : 01/01/2018) Tel : 0800400100 Fax : 0825800954



Référence: 002HD001045



P33	Façades	Murs	Enduits projetés - Gris + peinture jaune (soubassement) -	Façade avant 40A - Vol 76 (Façade avant 40A)	
P34	Façades	Murs	Enduit compact beige hétérogène + peinture + matériau blanc non séparable - Beige lissé + peinture (bande d'un mètre en partie basse)	Façade arrière 40C - Vol 80 (Façade arrière 40C)	
P35	Façades	Murs	Enduits projetés - Gris + peinture jaune -	Façade arrière 40C - Vol 80 (Façade arrière 40C)	
P36	Façades	Murs	Enduit beige + peinture + matériau gris non séparable - Beige + peinture (enduit principal) -	Façade arrière 40C - Vol 80 (Façade arrière 40C)	
P37	Façades	Murs	Enduit compact gris + peinture - Gris + peinture blanche sur bac fleur -	Façade avant 40A - Vol 76 (Façade avant 40A)	
P38	Façades	Couvertine métallique	Matériau souple gris + peintures multiples non séparable	Façade arrière 40C - Vol 80 (Façade arrière 40C)	



Tél: 02.99.35.41.41 Fax: 02.99.35.41.42 www.itga.fr



RAPPORT D'ESSAI N° IT071607-46438 EN DATE DU 26/07/2016 RECHERCHE ET IDENTIFICATION D'AMIANTE SUR UN PRELEVEMENT DE MATERIAU

Ce rapport d'essai ne concerne que les échantillons soumis à l'analyse.

Client:

AC ENVIRONNEMENT M. David JOUSSELIN 64 rue clement Ader 42153 RIORGES

Prélèvement:

Commande ITGA : IT0716-76787 Echantillon ITGA : IT071607-46438 Reçu au laboratoire le : 20/07/2016

MesureAmianteAT_4a662d12-5f66-4b32-9bfd-fac6d77fbe9

a

Réf. Client:

Commande	002HD001045
Dossier client	_0032400001_ LE GUE D'ORGER - 53000 LAVAL Bâtiment composé de 3 cages et de 4 étages
Echantillon	002HD001045001 / Parois verticales intérieures et enduits / Murs et cloisons / Enduit ciment / Vol 20 (accès caves)
Description ITGA	Enduit compact gris hétérogène

Préparation:

Effectuée de façon à être représentative de l'échantillon

- pour une analyse au Microscope Electronique à Transmission Analytique (META) : broyage mécanique, récupération de poussières sur grille de microscope électronique (méthode interne IT 085 ou IT 286)

Technique Analytique:

- Microscope Electronique à Transmission Analytique (parties pertinentes de la norme NF X 43-050)

Résultat :

Fraction Analysée	Technique analytique et date d'analyse	Résultat	Type d'amiante	Nb de préparations
Enduit compact gris hétérogène	META le 25/07/2016	Amiante non détecté		1

Validé par : Gwénolé HELIAS - Analyste



Tél: 02.99.35.41.41 Fax: 02.99.35.41.42 www.itga.fr



RAPPORT D'ESSAI N° IT071607-46439 EN DATE DU 26/07/2016 RECHERCHE ET IDENTIFICATION D'AMIANTE SUR UN PRELEVEMENT DE MATERIAU

Ce rapport d'essai ne concerne que les échantillons soumis à l'analyse.

Client:

AC ENVIRONNEMENT M. David JOUSSELIN 64 rue clement Ader 42153 RIORGES

Prélèvement:

Commande ITGA : IT0716-76787 Echantillon ITGA : IT071607-46439 Reçu au laboratoire le : 20/07/2016

MesureAmianteAT_d00cb7ed-5bd3-46a5-abc3-7de8a04d67

07

Réf. Client:

Commande	002HD001045
Dossier client	_0032400001_
	LE GUE D'ORGER - 53000 LAVAL
	Bâtiment composé de 3 cages et de 4 étages
Echantillon	002HD001045002 / Parois verticales intérieures et enduits / Murs et cloisons / Enduit ciment / Vol 20
	(accès caves)
D ITCA	
Description ITGA	Enduit compact gris hétérogène

Préparation:

Effectuée de façon à être représentative de l'échantillon

- pour une analyse au Microscope Electronique à Transmission Analytique (META) : broyage mécanique, récupération de poussières sur grille de microscope électronique (méthode interne IT 085 ou IT 286)

Technique Analytique:

- Microscope Electronique à Transmission Analytique (parties pertinentes de la norme NF X 43-050)

Résultat :

Fraction Analysée	Technique analytique et date d'analyse	Résultat	Type d'amiante	Nb de préparations
Enduit compact gris hétérogène	META le 25/07/2016	Amiante non détecté		1

Validé par : Gwénolé HELIAS - Analyste



Tél: 02.99.35.41.41 Fax: 02.99.35.41.42 www.itga.fr



RAPPORT D'ESSAI N° IT071607-46440 EN DATE DU 26/07/2016 RECHERCHE ET IDENTIFICATION D'AMIANTE SUR UN PRELEVEMENT DE MATERIAU

Ce rapport d'essai ne concerne que les échantillons soumis à l'analyse.

Client:

AC ENVIRONNEMENT M. David JOUSSELIN 64 rue clement Ader 42153 RIORGES

Prélèvement:

Commande ITGA : IT0716-76787 Echantillon ITGA : IT071607-46440 Reçu au laboratoire le : 20/07/2016

MesureAmianteAT_fd977f8b-8c45-47b0-99f5-6d25f8d899

c7

Réf. Client:

Commande	002HD001045
Dossier client	_0032400001_ LE GUE D'ORGER - 53000 LAVAL Bâtiment composé de 3 cages et de 4 étages
Echantillon	002HD001045003 / Revêtement de sol / Revêtement de sol / Chappe maigre (base ciment) / Vol 20 (accès caves)
Description ITGA	Matériau compact gris hétérogène

Préparation:

Effectuée de façon à être représentative de l'échantillon

- pour une analyse au Microscope Electronique à Transmission Analytique (META) : broyage mécanique, récupération de poussières sur grille de microscope électronique (méthode interne IT 085 ou IT 286)

Technique Analytique:

- Microscope Electronique à Transmission Analytique (parties pertinentes de la norme NF X 43-050)

Résultat :

Fraction Analysée	Technique analytique et date d'analyse	Résultat	Type d'amiante	Nb de préparations
Matériau compact gris hétérogène	META le 26/07/2016	Amiante non détecté		1

Validé par : Gwénolé HELIAS - Analyste



Tél: 02.99.35.41.41 Fax: 02.99.35.41.42 www.itga.fr



RAPPORT D'ESSAI N° IT071607-46441 EN DATE DU 26/07/2016 RECHERCHE ET IDENTIFICATION D'AMIANTE SUR UN PRELEVEMENT DE MATERIAU

Ce rapport d'essai ne concerne que les échantillons soumis à l'analyse.

Client:

AC ENVIRONNEMENT M. David JOUSSELIN 64 rue clement Ader 42153 RIORGES

Prélèvement:

Commande ITGA : IT0716-76787 Echantillon ITGA : IT071607-46441 Reçu au laboratoire le : 20/07/2016

MesureAmianteAT_4d7ebcb8-ef10-4141-a309-fddcd0b6d0

6d

Réf. Client:

Commande	002HD001045
Dossier client	_0032400001_ LE GUE D'ORGER - 53000 LAVAL Bâtiment composé de 3 cages et de 4 étages
Echantillon	002HD001045004 / Parois verticales intérieures et enduits / Murs et cloisons / Enduit ciment (rebouchage) / Vol 21 (accès caves)
Description ITGA	Enduit compact gris hétérogène / Peinture

Préparation:

Effectuée de façon à être représentative de l'échantillon

- pour une analyse au Microscope Electronique à Transmission Analytique (META) : broyage mécanique, récupération de poussières sur grille de microscope électronique (méthode interne IT 085 ou IT 286)

Technique Analytique:

- Microscope Electronique à Transmission Analytique (parties pertinentes de la norme NF X 43-050)

Résultat:

Fraction Analysée	Technique analytique et date d'analyse	Résultat	Type d'amiante	Nb de préparations
Enduit compact gris hétérogène + peinture	META le 26/07/2016	Amiante non détecté		1

Validé par : Gwénolé HELIAS - Analyste



Tél: 02.99.35.41.41 Fax: 02.99.35.41.42 www.itga.fr



RAPPORT D'ESSAI N° IT071607-46442 EN DATE DU 26/07/2016 RECHERCHE ET IDENTIFICATION D'AMIANTE SUR UN PRELEVEMENT DE MATERIAU

Ce rapport d'essai ne concerne que les échantillons soumis à l'analyse.

Client:

AC ENVIRONNEMENT M. David JOUSSELIN 64 rue clement Ader 42153 RIORGES

Prélèvement:

Commande ITGA : IT0716-76787 Echantillon ITGA : IT071607-46442 Reçu au laboratoire le : 20/07/2016

MesureAmianteAT_6864ae78-8428-4295-bccf-fc3ed83d9ac

a

Réf. Client:

Commande	002HD001045
Dossier client	_0032400001_
	LE GUE D'ORGER - 53000 LAVAL
	Bâtiment composé de 3 cages et de 4 étages
Echantillon 002HD001045005 / Plafond et faux-plafonds / Plafonds / Panneaux laine de roche collés (colle blanch	
	Vol 20
	(accès caves)
Description ITGA	Matériau fibreux jaune avec poussières / Peinture blanche / Colle blanche

Préparation:

Effectuée de façon à être représentative de l'échantillon

- pour une analyse au Microscope Electronique à Transmission Analytique (META) : broyage mécanique, récupération de poussières sur grille de microscope électronique (méthode interne IT 085 ou IT 286)

Technique Analytique:

- Microscope Electronique à Transmission Analytique (parties pertinentes de la norme NF X 43-050)

Résultat:

Fraction Analysée	Technique analytique et date d'analyse	Résultat	Type d'amiante	Nb de préparations
Matériau fibreux jaune avec poussières + peinture blanche non séparable + colle blanche non séparable	META le 25/07/2016	Amiante non détecté		1

Validé par : Gwénolé HELIAS - Analyste



Tél: 02.99.35.41.41 Fax: 02.99.35.41.42 www.itga.fr



RAPPORT D'ESSAI N° IT071607-46443 EN DATE DU 26/07/2016 RECHERCHE ET IDENTIFICATION D'AMIANTE SUR UN PRELEVEMENT DE MATERIAU

Ce rapport d'essai ne concerne que les échantillons soumis à l'analyse.

Client:

AC ENVIRONNEMENT M. David JOUSSELIN 64 rue clement Ader 42153 RIORGES

Prélèvement:

Commande ITGA : IT0716-76787 Echantillon ITGA : IT071607-46443 Reçu au laboratoire le : 20/07/2016

MesureAmianteAT_e4a1a36f-641e-40ea-bade-8e162eff265

е

Réf. Client:

Commande	002HD001045
Dossier client	_0032400001_
	LE GUE D'ORGER - 53000 LAVAL
	Bâtiment composé de 3 cages et de 4 étages
Echantillon	002HD001045006 / Conduits, canalisations et équipements / Vide ordure / Enduit intérieur et extérieur
	du conduit / Vol 19
	(local
	poubelle)
Description ITGA	Enduit compact gris / Peinture / Enduit compact gris hétérogène / Peinture

Préparation:

Effectuée de façon à être représentative de l'échantillon

- pour une analyse au Microscope Electronique à Transmission Analytique (META) : broyage mécanique, récupération de poussières sur grille de microscope électronique (méthode interne IT 085 ou IT 286)

Technique Analytique:

- Microscope Electronique à Transmission Analytique (parties pertinentes de la norme NF X 43-050)

Résultat :

Fraction Analysée	Technique analytique et date d'analyse	Résultat	Type d'amiante	Nb de préparations
Enduit compact gris + peinture + enduit compact gris hétérogène + peinture	META le 25/07/2016	Amiante non détecté		1

Validé par : Gwénolé HELIAS - Analyste



Tél: 02.99.35.41.41 Fax: 02.99.35.41.42 www.itga.fr



RAPPORT D'ESSAI N° IT071607-46444 EN DATE DU 26/07/2016 RECHERCHE ET IDENTIFICATION D'AMIANTE SUR UN PRELEVEMENT DE MATERIAU

Ce rapport d'essai ne concerne que les échantillons soumis à l'analyse.

Client:

AC ENVIRONNEMENT M. David JOUSSELIN 64 rue clement Ader 42153 RIORGES

Prélèvement:

Commande ITGA : IT0716-76787 Echantillon ITGA : IT071607-46444 Reçu au laboratoire le : 20/07/2016

MesureAmianteAT_de1d33b9-34a5-44a6-a0c4-b458ab4e6f

4a

Réf. Client:

Commande	002HD001045
Dossier client	_0032400001_ LE GUE D'ORGER - 53000 LAVAL Bâtiment composé de 3 cages et de 4 étages
Echantillon	002HD001045007 / Façades / Menuiseries / Reprise d'étanchéïté / Vol 13 (SAS entrée)
Description ITGA	Matériau souple gris / Matériau souple blanc / Peintures multiples

Préparation:

Effectuée de façon à être représentative de l'échantillon

- pour une analyse au Microscope Electronique à Transmission Analytique (META) : broyage mécanique, récupération de poussières sur grille de microscope électronique (méthode interne IT 085 ou IT 286)

Technique Analytique:

- Microscope Electronique à Transmission Analytique (parties pertinentes de la norme NF X 43-050)

Résultat :

Fraction Analysée	Technique analytique et date d'analyse	Résultat	Type d'amiante	Nb de préparations
Matériau souple gris + matériau souple blanc + peintures multiples	META le 22/07/2016	Amiante non détecté		1

Validé par : Gwénolé HELIAS - Analyste



Tél: 02.99.35.41.41 Fax: 02.99.35.41.42 www.itga.fr



RAPPORT D'ESSAI N° IT071607-46445 EN DATE DU 26/07/2016 RECHERCHE ET IDENTIFICATION D'AMIANTE SUR UN PRELEVEMENT DE MATERIAU

Ce rapport d'essai ne concerne que les échantillons soumis à l'analyse.

Client:

AC ENVIRONNEMENT M. David JOUSSELIN 64 rue clement Ader 42153 RIORGES

Prélèvement:

Commande ITGA : IT0716-76787 Echantillon ITGA : IT071607-46445 Reçu au laboratoire le : 20/07/2016

MesureAmianteAT_5f342c86-e5a4-4031-88cc-ab319105cb

6b

Réf. Client:

Commande	002HD001045
Dossier client	_0032400001_ LE GUE D'ORGER - 53000 LAVAL Bâtiment composé de 3 cages et de 4 étages
Echantillon	002HD001045008 / Parois verticales intérieures et enduits / Menuiseries / ensemble des joints d'étanchéités + mastics vitrier de la menuiserie / Vol 13 (SAS entrée)
Description ITGA	Matériau souple noir avec poussières

Préparation:

Effectuée de façon à être représentative de l'échantillon

- pour une analyse au Microscope Electronique à Transmission Analytique (META) : broyage mécanique, récupération de poussières sur grille de microscope électronique (méthode interne IT 085 ou IT 286)

Technique Analytique:

- Microscope Electronique à Transmission Analytique (parties pertinentes de la norme NF X 43-050)

Résultat:

Fraction Analysée	Technique analytique et date d'analyse	Résultat	Type d'amiante	Nb de préparations
Matériau souple noir avec poussières	META le 25/07/2016	Amiante non détecté		1

Validé par : Gwénolé HELIAS - Analyste



Tél: 02.99.35.41.41 Fax: 02.99.35.41.42 www.itga.fr



RAPPORT D'ESSAI N° IT071607-46446 EN DATE DU 26/07/2016 RECHERCHE ET IDENTIFICATION D'AMIANTE SUR UN PRELEVEMENT DE MATERIAU

Ce rapport d'essai ne concerne que les échantillons soumis à l'analyse.

Client:

AC ENVIRONNEMENT M. David JOUSSELIN 64 rue clement Ader 42153 RIORGES

Prélèvement:

Commande ITGA : IT0716-76787 Echantillon ITGA : IT071607-46446 Reçu au laboratoire le : 20/07/2016

MesureAmianteAT_ae71814e-0184-4045-9e0d-7362b953d

714

Réf. Client:

Commande	002HD001045
Dossier client	_0032400001_
	LE GUE D'ORGER - 53000 LAVAL
	Bâtiment composé de 3 cages et de 4 étages
Echantillon	002HD001045009 / Parois verticales intérieures et enduits / Cloisons légères ou préfabriquées /
	Jonction entre panneaux préfabriqués / Vol 13
	(SAS entrée)
Description ITGA	Matériau plâtreux blanc avec couche en papier / Peintures multiples / Carton

Préparation:

Effectuée de façon à être représentative de l'échantillon

- pour une analyse au Microscope Electronique à Transmission Analytique (META) : broyage mécanique, récupération de poussières sur grille de microscope électronique (méthode interne IT 085 ou IT 286)

Technique Analytique:

- Microscope Electronique à Transmission Analytique (parties pertinentes de la norme NF X 43-050)

Résultat:

Fraction Analysée	Technique analytique et date d'analyse	Résultat	Type d'amiante	Nb de préparations
Matériau plâtreux blanc avec couche en papier + peintures multiples non séparable + carton non séparable	META le 25/07/2016	Amiante non détecté		1

Validé par : Gwénolé HELIAS - Analyste



Tél: 02.99.35.41.41 Fax: 02.99.35.41.42 www.itga.fr



RAPPORT D'ESSAI N° IT071607-46447 EN DATE DU 26/07/2016 RECHERCHE ET IDENTIFICATION D'AMIANTE SUR UN PRELEVEMENT DE MATERIAU

Ce rapport d'essai ne concerne que les échantillons soumis à l'analyse.

Client:

AC ENVIRONNEMENT M. David JOUSSELIN 64 rue clement Ader 42153 RIORGES

Prélèvement:

Commande ITGA : IT0716-76787 Echantillon ITGA : IT071607-46447 Reçu au laboratoire le : 20/07/2016

MesureAmianteAT_727c8a0a-83ef-4dba-8560-23c8ae1f00b

8

Réf. Client:

Commande	002HD001045
Dossier client	_0032400001_
	LE GUE D'ORGER - 53000 LAVAL
	Bâtiment composé de 3 cages et de 4 étages
Echantillon	002HD001045010 / Parois verticales intérieures et enduits / Cloisons légères ou préfabriquées / Plots
	MAP pour coller placoplatre sur porteur / Vol 13
	(SAS entrée)
Description ITGA	Matériau plâtreux blanc avec couche cartonnée

Préparation:

Effectuée de façon à être représentative de l'échantillon

- pour une analyse au Microscope Electronique à Transmission Analytique (META) : broyage mécanique, récupération de poussières sur grille de microscope électronique (méthode interne IT 085 ou IT 286)

Technique Analytique:

- Microscope Electronique à Transmission Analytique (parties pertinentes de la norme NF X 43-050)

Résultat:

Fraction Analysée	Technique analytique et date d'analyse	Résultat	Type d'amiante	Nb de préparations
Matériau plâtreux blanc avec couche cartonnée	META le 25/07/2016	Amiante non détecté		1

Validé par : Gwénolé HELIAS - Analyste



Tél: 02.99.35.41.41 Fax: 02.99.35.41.42 www.itga.fr



RAPPORT D'ESSAI N° IT071607-46448 EN DATE DU 26/07/2016 RECHERCHE ET IDENTIFICATION D'AMIANTE SUR UN PRELEVEMENT DE MATERIAU

Ce rapport d'essai ne concerne que les échantillons soumis à l'analyse.

Client:

AC ENVIRONNEMENT M. David JOUSSELIN 64 rue clement Ader 42153 RIORGES

Prélèvement:

Commande ITGA : IT0716-76787 Echantillon ITGA : IT071607-46448 Reçu au laboratoire le : 20/07/2016

MesureAmianteAT_e49ae9f1-ba55-4d76-b1aa-1e9d6b6255

6c

Réf. Client:

Commande	002HD001045
Dossier client	_0032400001_
	LE GUE D'ORGER - 53000 LAVAL
	Bâtiment composé de 3 cages et de 4 étages
Echantillon	002HD001045011 / Parois verticales intérieures et enduits / Menuiseries / Mastic vitrier / Vol 15
	(dégagement)
Description ITGA	Matériau mou gris avec poussières / Peintures multiples

Préparation:

Effectuée de façon à être représentative de l'échantillon

- pour une analyse au Microscope Electronique à Transmission Analytique (META) : broyage mécanique, récupération de poussières sur grille de microscope électronique (méthode interne IT 085 ou IT 286)

Technique Analytique:

- Microscope Electronique à Transmission Analytique (parties pertinentes de la norme NF X 43-050)

Résultat :

Fraction Analysée	Technique analytique et date d'analyse	Résultat	Type d'amiante	Nb de préparations
Matériau mou gris avec poussières + peintures multiples non séparable	META le 22/07/2016	Présence de fibres d'amiante	Chrysotile	1

Validé par : Gwénolé HELIAS - Analyste



Tél: 02.99.35.41.41 Fax: 02.99.35.41.42 www.itga.fr



RAPPORT D'ESSAI N° IT071607-46449 EN DATE DU 26/07/2016 RECHERCHE ET IDENTIFICATION D'AMIANTE SUR UN PRELEVEMENT DE MATERIAU

Ce rapport d'essai ne concerne que les échantillons soumis à l'analyse.

Client:

AC ENVIRONNEMENT M. David JOUSSELIN 64 rue clement Ader 42153 RIORGES

Prélèvement:

Commande ITGA : IT0716-76787 Echantillon ITGA : IT071607-46449 Reçu au laboratoire le : 20/07/2016

MesureAmianteAT_361abb17-d2aa-434d-a791-d07a52c560

af

Réf. Client:

Commande	002HD001045
Dossier client	_0032400001_
	LE GUE D'ORGER - 53000 LAVAL
	Bâtiment composé de 3 cages et de 4 étages
Echantillon	002HD001045012 / Plafond et faux-plafonds / Faux plafonds / Joints panneau / plaques / Vol 15
	(dégagement)
Description ITGA	Matériau plâtreux blanc avec couche en papier / Peinture / Carton

Préparation:

Effectuée de façon à être représentative de l'échantillon

- pour une analyse au Microscope Electronique à Transmission Analytique (META) : broyage mécanique, récupération de poussières sur grille de microscope électronique (méthode interne IT 085 ou IT 286)

Technique Analytique:

- Microscope Electronique à Transmission Analytique (parties pertinentes de la norme NF X 43-050)

Résultat :

Fraction Analysée	Technique analytique et date d'analyse	Résultat	Type d'amiante	Nb de préparations
Matériau plâtreux blanc avec couche en	META le 25/07/2016	Amiante non détecté		1
papier + peinture non séparable +				
carton non séparable				

Validé par : Gwénolé HELIAS - Analyste



Tél: 02.99.35.41.41 Fax: 02.99.35.41.42 www.itga.fr



RAPPORT D'ESSAI N° IT071607-46450 EN DATE DU 26/07/2016 RECHERCHE ET IDENTIFICATION D'AMIANTE SUR UN PRELEVEMENT DE MATERIAU

Ce rapport d'essai ne concerne que les échantillons soumis à l'analyse.

Client:

AC ENVIRONNEMENT M. David JOUSSELIN 64 rue clement Ader 42153 RIORGES

Prélèvement:

Commande ITGA : IT0716-76787 Echantillon ITGA : IT071607-46450 Reçu au laboratoire le : 20/07/2016

MesureAmianteAT_94dc243f-cfba-43d1-9569-385ced65d6

6b

Réf. Client:

Commande	002HD001045
Dossier client	_0032400001_
	LE GUE D'ORGER - 53000 LAVAL
	Bâtiment composé de 3 cages et de 4 étages
Echantillon	002HD001045013 / Revêtement de mur / Revêtement de mur / Colle de carrelage (plinthe) / Vol 15
	(dégagement)
Description ITGA	Colle grise en vrac / Couche plâtreuse blanche avec couche cartonnée / Peinture

Préparation:

Effectuée de façon à être représentative de l'échantillon

- pour une analyse au Microscope Electronique à Transmission Analytique (META) : broyage mécanique, récupération de poussières sur grille de microscope électronique (méthode interne IT 085 ou IT 286)

Technique Analytique:

- Microscope Electronique à Transmission Analytique (parties pertinentes de la norme NF X 43-050)

Résultat :

Fraction Analysée	Technique analytique et date d'analyse	Résultat	Type d'amiante	Nb de préparations
Colle grise en vrac + couche plâtreuse blanche avec couche cartonnée non séparable + peinture non séparable	META le 25/07/2016	Amiante non détecté		1

Validé par : Gwénolé HELIAS - Analyste



Tél: 02.99.35.41.41 Fax: 02.99.35.41.42 www.itga.fr



RAPPORT D'ESSAI N° IT071607-46451 EN DATE DU 26/07/2016 RECHERCHE ET IDENTIFICATION D'AMIANTE SUR UN PRELEVEMENT DE MATERIAU

Ce rapport d'essai ne concerne que les échantillons soumis à l'analyse.

Client:

AC ENVIRONNEMENT M. David JOUSSELIN 64 rue clement Ader 42153 RIORGES

Prélèvement:

Commande ITGA : IT0716-76787 Echantillon ITGA : IT071607-46451 Reçu au laboratoire le : 20/07/2016

MesureAmianteAT_c5b38149-8778-446a-aa36-2f9a702be2

05

Réf. Client:

Commande	002HD001045
Dossier client	_0032400001_
	LE GUE D'ORGER - 53000 LAVAL
	Bâtiment composé de 3 cages et de 4 étages
Echantillon	002HD001045014 / Revêtement de sol / Revêtement de sol / Colles de carrelage / Vol 15
	(dégagement)
Description ITGA	Colle grise / Joint cassant gris / Peinture en faible quantité (i)

Préparation:

Effectuée de façon à être représentative de l'échantillon

- pour une analyse au Microscope Electronique à Transmission Analytique (META) : broyage mécanique, récupération de poussières sur grille de microscope électronique (méthode interne IT 085 ou IT 286)

Technique Analytique:

- Microscope Electronique à Transmission Analytique (parties pertinentes de la norme NF X 43-050)

Résultat :

Fraction Analysée	Technique analytique et date d'analyse	Résultat	Type d'amiante	Nb de préparations
Colle grise + joint cassant gris + peinture en faible quantité non séparable	META le 25/07/2016	Amiante non détecté		1

(i) La totalité de la matière constituant cette couche a été utilisée pour analyse

Validé par : Gwénolé HELIAS - Analyste



Tél: 02.99.35.41.41 Fax: 02.99.35.41.42 www.itga.fr



RAPPORT D'ESSAI N° IT071607-46452 EN DATE DU 26/07/2016 RECHERCHE ET IDENTIFICATION D'AMIANTE SUR UN PRELEVEMENT DE MATERIAU

Ce rapport d'essai ne concerne que les échantillons soumis à l'analyse.

Client:

AC ENVIRONNEMENT M. David JOUSSELIN 64 rue clement Ader 42153 RIORGES

Prélèvement:

Commande ITGA : IT0716-76787 Echantillon ITGA : IT071607-46452 Reçu au laboratoire le : 20/07/2016

MesureAmianteAT_448de788-f55b-4bea-a19f-4d5307bd95

d3

Réf. Client:

Commande	002HD001045
Dossier client	_0032400001_ LE GUE D'ORGER - 53000 LAVAL Bâtiment composé de 3 cages et de 4 étages
Echantillon	002HD001045015 / Parois verticales intérieures et enduits / Murs et cloisons / Enduit ciment / Vol 15 (dégagement)
Description ITGA	Enduit gris hétérogène / Peintures multiples / Matériau plâtreux blanc en faible quantité en vrac

Préparation:

Effectuée de façon à être représentative de l'échantillon

- pour une analyse au Microscope Electronique à Transmission Analytique (META) : broyage mécanique, récupération de poussières sur grille de microscope électronique (méthode interne IT 085 ou IT 286)

Technique Analytique:

- Microscope Electronique à Transmission Analytique (parties pertinentes de la norme NF X 43-050)

Résultat :

Fraction Analysée	Technique analytique et date d'analyse	Résultat	Type d'amiante	Nb de préparations
Enduit gris hétérogène + peintures multiples non séparable + matériau plâtreux blanc en faible quantité en vrac non séparable	META le 25/07/2016	Amiante non détecté		1

Validé par : Gwénolé HELIAS - Analyste



Tél: 02.99.35.41.41 Fax: 02.99.35.41.42 www.itga.fr



RAPPORT D'ESSAI N° IT071607-46453 EN DATE DU 26/07/2016 RECHERCHE ET IDENTIFICATION D'AMIANTE SUR UN PRELEVEMENT DE MATERIAU

Ce rapport d'essai ne concerne que les échantillons soumis à l'analyse.

Client:

AC ENVIRONNEMENT M. David JOUSSELIN 64 rue clement Ader 42153 RIORGES

Prélèvement:

Commande ITGA : IT0716-76787 Echantillon ITGA : IT071607-46453 Reçu au laboratoire le : 20/07/2016

MesureAmianteAT_8fd1b2ac-31fd-4675-8799-417738f590

2f

Réf. Client:

Commande	002HD001045
Dossier client	_0032400001_ LE GUE D'ORGER - 53000 LAVAL Bâtiment composé de 3 cages et de 4 étages
Echantillon	002HD001045016 / Plafond et faux-plafonds / Plafonds / Enduit ciment / Vol 15 (dégagement)
Description ITGA	Enduit gris en vrac hétérogène / Matériau plâtreux blanc en vrac / Peinture

Préparation:

Effectuée de façon à être représentative de l'échantillon

- pour une analyse au Microscope Electronique à Transmission Analytique (META) : broyage mécanique, récupération de poussières sur grille de microscope électronique (méthode interne IT 085 ou IT 286)

Technique Analytique:

- Microscope Electronique à Transmission Analytique (parties pertinentes de la norme NF X 43-050)

Résultat :

Fraction Analysée	Technique analytique et date d'analyse	Résultat	Type d'amiante	Nb de préparations
Enduit gris en vrac hétérogène +	META le 25/07/2016	Amiante non détecté		1
matériau plâtreux blanc en vrac non séparable + peinture				

Validé par : Gwénolé HELIAS - Analyste



Tél: 02.99.35.41.41 Fax: 02.99.35.41.42 www.itga.fr



RAPPORT D'ESSAI N° IT071607-46454 EN DATE DU 26/07/2016 RECHERCHE ET IDENTIFICATION D'AMIANTE SUR UN PRELEVEMENT DE MATERIAU

Ce rapport d'essai ne concerne que les échantillons soumis à l'analyse.

Client:

AC ENVIRONNEMENT M. David JOUSSELIN 64 rue clement Ader 42153 RIORGES

Prélèvement:

Commande ITGA : IT0716-76787 Echantillon ITGA : IT071607-46454 Reçu au laboratoire le : 20/07/2016

MesureAmianteAT_913556d3-8981-49b6-b801-30e63b95a

bd3

Réf. Client:

Commande	002HD001045
Dossier client	_0032400001_ LE GUE D'ORGER - 53000 LAVAL Bâtiment composé de 3 cages et de 4 étages
Echantillon	002HD001045017 / Parois verticales intérieures et enduits / Murs et cloisons / Enduit plâtre / Vol 18 (Local)
Description ITGA	Enduit plâtreux blanc / Peintures multiples

Préparation:

Effectuée de façon à être représentative de l'échantillon

- pour une analyse au Microscope Electronique à Transmission Analytique (META) : broyage mécanique, récupération de poussières sur grille de microscope électronique (méthode interne IT 085 ou IT 286)

Technique Analytique:

- Microscope Electronique à Transmission Analytique (parties pertinentes de la norme NF X 43-050)

Résultat:

Fraction Analysée	Technique analytique et date d'analyse	Résultat	Type d'amiante	Nb de préparations
Enduit plâtreux blanc + peintures multiples	META le 25/07/2016	Amiante non détecté		1

Validé par : Gwénolé HELIAS - Analyste



Tél: 02.99.35.41.41 Fax: 02.99.35.41.42 www.itga.fr



RAPPORT D'ESSAI N° IT071607-46455 EN DATE DU 26/07/2016 RECHERCHE ET IDENTIFICATION D'AMIANTE SUR UN PRELEVEMENT DE MATERIAU

Ce rapport d'essai ne concerne que les échantillons soumis à l'analyse.

Client:

AC ENVIRONNEMENT M. David JOUSSELIN 64 rue clement Ader 42153 RIORGES

Prélèvement:

Commande ITGA : IT0716-76787 Echantillon ITGA : IT071607-46455 Reçu au laboratoire le : 20/07/2016

MesureAmianteAT_02e91914-613e-4026-99e2-3a53233eb

a22

Réf. Client:

Commande	002HD001045
Dossier client	_0032400001_ LE GUE D'ORGER - 53000 LAVAL Bâtiment composé de 3 cages et de 4 étages
Echantillon	002HD001045018 / Plafond et faux-plafonds / Plafonds / Enduit ciment / Vol 18 (Local)
Description ITGA	Enduit compact gris hétérogène / Peinture

Préparation:

Effectuée de façon à être représentative de l'échantillon

- pour une analyse au Microscope Electronique à Transmission Analytique (META) : broyage mécanique, récupération de poussières sur grille de microscope électronique (méthode interne IT 085 ou IT 286)

Technique Analytique:

- Microscope Electronique à Transmission Analytique (parties pertinentes de la norme NF X 43-050)

Résultat:

Fraction Analysée	Technique analytique et date d'analyse	Résultat	Type d'amiante	Nb de préparations
Enduit compact gris hétérogène + peinture	META le 25/07/2016	Amiante non détecté		1

Validé par : Gwénolé HELIAS - Analyste



Tél: 02.99.35.41.41 Fax: 02.99.35.41.42 www.itga.fr



RAPPORT D'ESSAI N° IT071607-46456 EN DATE DU 26/07/2016 RECHERCHE ET IDENTIFICATION D'AMIANTE SUR UN PRELEVEMENT DE MATERIAU

Ce rapport d'essai ne concerne que les échantillons soumis à l'analyse.

Client:

AC ENVIRONNEMENT M. David JOUSSELIN 64 rue clement Ader 42153 RIORGES

Prélèvement:

Commande ITGA : IT0716-76787 Echantillon ITGA : IT071607-46456 Reçu au laboratoire le : 20/07/2016

MesureAmianteAT_2e00f7ae-880e-411e-881d-2b8f9125ab

f1

Réf. Client:

Commande	002HD001045
Dossier client	_0032400001_ LE GUE D'ORGER - 53000 LAVAL Bâtiment composé de 3 cages et de 4 étages
Echantillon	002HD001045019 / Parois verticales intérieures et enduits / Murs et cloisons / Enduit ciment / Vol 17 (esc)
Description ITGA	Enduit compact gris / Peinture / Matériau gris en vrac hétérogène

Préparation:

Effectuée de façon à être représentative de l'échantillon

- pour une analyse au Microscope Electronique à Transmission Analytique (META) : broyage mécanique, récupération de poussières sur grille de microscope électronique (méthode interne IT 085 ou IT 286)

Technique Analytique:

- Microscope Electronique à Transmission Analytique (parties pertinentes de la norme NF X 43-050)

Résultat :

Fraction Analysée	Technique analytique et date d'analyse	Résultat	Type d'amiante	Nb de préparations
Enduit compact gris + peinture non	META le 25/07/2016	Amiante non détecté		1
séparable + matériau gris en vrac				
hétérogène non séparable				

Validé par : Gwénolé HELIAS - Analyste



Tél: 02.99.35.41.41 Fax: 02.99.35.41.42 www.itga.fr



RAPPORT D'ESSAI N° IT071607-46457 EN DATE DU 26/07/2016 RECHERCHE ET IDENTIFICATION D'AMIANTE SUR UN PRELEVEMENT DE MATERIAU

Ce rapport d'essai ne concerne que les échantillons soumis à l'analyse.

Client:

AC ENVIRONNEMENT M. David JOUSSELIN 64 rue clement Ader 42153 RIORGES

Prélèvement:

Commande ITGA : IT0716-76787 Echantillon ITGA : IT071607-46457 Reçu au laboratoire le : 20/07/2016

MesureAmianteAT_7e7c5e79-0e8f-4738-924e-904d177bd

424

Réf. Client:

Commande	002HD001045
Dossier client	_0032400001_ LE GUE D'ORGER - 53000 LAVAL Bâtiment composé de 3 cages et de 4 étages
Echantillon	002HD001045020 / Parois verticales intérieures et enduits / Murs et cloisons / Peinture décoratives / Vol 17 (esc)
Description ITGA	Matériau plâtreux blanc avec couche cartonnée / Peinture

Préparation:

Effectuée de façon à être représentative de l'échantillon

- pour une analyse au Microscope Electronique à Transmission Analytique (META) : broyage mécanique, récupération de poussières sur grille de microscope électronique (méthode interne IT 085 ou IT 286)

Technique Analytique:

- Microscope Electronique à Transmission Analytique (parties pertinentes de la norme NF X 43-050)

Résultat:

Fraction Analysée	Technique analytique et date d'analyse	Résultat	Type d'amiante	Nb de préparations
Matériau plâtreux blanc avec couche cartonnée + peinture non séparable	META le 25/07/2016	Amiante non détecté		1

Validé par : Gwénolé HELIAS - Analyste



Tél: 02.99.35.41.41 Fax: 02.99.35.41.42 www.itga.fr



RAPPORT D'ESSAI N° IT071607-46458 EN DATE DU 26/07/2016 RECHERCHE ET IDENTIFICATION D'AMIANTE SUR UN PRELEVEMENT DE MATERIAU

Ce rapport d'essai ne concerne que les échantillons soumis à l'analyse.

Client:

AC ENVIRONNEMENT M. David JOUSSELIN 64 rue clement Ader 42153 RIORGES

Prélèvement:

Commande ITGA : IT0716-76787 Echantillon ITGA : IT071607-46458 Reçu au laboratoire le : 20/07/2016

MesureAmianteAT_7d4b84ef-859c-4165-a26a-c233d8699c

52

Réf. Client:

Commande	002HD001045
Dossier client	_0032400001_
	LE GUE D'ORGER - 53000 LAVAL
	Bâtiment composé de 3 cages et de 4 étages
Echantillon	002HD001045021 / Parois verticales intérieures et enduits / Menuiseries / Mastic vitrier / Vol 17
	(esc)
Description ITGA	Matériau mou gris avec poussières / Peintures multiples

Préparation:

Effectuée de façon à être représentative de l'échantillon

- pour une analyse au Microscope Electronique à Transmission Analytique (META) : broyage mécanique, récupération de poussières sur grille de microscope électronique (méthode interne IT 085 ou IT 286)

Technique Analytique:

- Microscope Electronique à Transmission Analytique (parties pertinentes de la norme NF X 43-050)

Résultat :

Fraction Analysée	Technique analytique et date d'analyse	Résultat	Type d'amiante	Nb de préparations
Matériau mou gris avec poussières + peintures multiples non séparable	META le 22/07/2016	Présence de fibres d'amiante	Chrysotile	1

Validé par : Gwénolé HELIAS - Analyste



Tél: 02.99.35.41.41 Fax: 02.99.35.41.42 www.itga.fr



RAPPORT D'ESSAI N° IT071607-46459 EN DATE DU 26/07/2016 RECHERCHE ET IDENTIFICATION D'AMIANTE SUR UN PRELEVEMENT DE MATERIAU

Ce rapport d'essai ne concerne que les échantillons soumis à l'analyse.

Client:

AC ENVIRONNEMENT M. David JOUSSELIN 64 rue clement Ader 42153 RIORGES

Prélèvement:

Commande ITGA : IT0716-76787 Echantillon ITGA : IT071607-46459 Reçu au laboratoire le : 20/07/2016

MesureAmianteAT_1c6f8af4-7e32-4dba-b905-fb362645fad

8

Réf. Client:

Commande	002HD001045
Dossier client	_0032400001_
	LE GUE D'ORGER - 53000 LAVAL
	Bâtiment composé de 3 cages et de 4 étages
Echantillon	002HD001045022 / Revêtement de sol / Revêtement de sol / Chappe maigre (base ciment) / Vol 17
	(esc)
Description ITGA	Matériau compact gris hétérogène / Peintures multiples

Préparation:

Effectuée de façon à être représentative de l'échantillon

- pour une analyse au Microscope Electronique à Transmission Analytique (META) : broyage mécanique, récupération de poussières sur grille de microscope électronique (méthode interne IT 085 ou IT 286)

Technique Analytique:

- Microscope Electronique à Transmission Analytique (parties pertinentes de la norme NF X 43-050)

Résultat :

Fraction Analysée	Technique analytique et date d'analyse	Résultat	Type d'amiante	Nb de préparations
Matériau compact gris hétérogène + peintures multiples	META le 25/07/2016	Amiante non détecté		1

Validé par : Gwénolé HELIAS - Analyste



Tél: 02.99.35.41.41 Fax: 02.99.35.41.42 www.itga.fr



RAPPORT D'ESSAI N° IT071607-46460 EN DATE DU 26/07/2016 RECHERCHE ET IDENTIFICATION D'AMIANTE SUR UN PRELEVEMENT DE MATERIAU

Ce rapport d'essai ne concerne que les échantillons soumis à l'analyse.

Client:

AC ENVIRONNEMENT M. David JOUSSELIN 64 rue clement Ader 42153 RIORGES

Prélèvement:

Commande ITGA : IT0716-76787 Echantillon ITGA : IT071607-46460 Reçu au laboratoire le : 20/07/2016

MesureAmianteAT_1e7428ff-98f6-4995-a2a6-b50d643199

14

Réf. Client:

Commande	002HD001045
Dossier client	_0032400001_ LE GUE D'ORGER - 53000 LAVAL
	Bâtiment composé de 3 cages et de 4 étages
Echantillon	002HD001045023 / Plafond et faux-plafonds / Plafonds / Sous face escalier / Vol 44 (esc R+1)
Description ITGA	Enduit compact gris / Peinture / Matériau plâtreux blanc

Préparation:

Effectuée de façon à être représentative de l'échantillon

- pour une analyse au Microscope Electronique à Transmission Analytique (META) : broyage mécanique, récupération de poussières sur grille de microscope électronique (méthode interne IT 085 ou IT 286)

Technique Analytique:

- Microscope Electronique à Transmission Analytique (parties pertinentes de la norme NF X 43-050)

Résultat :

Fraction Analysée	Technique analytique et date d'analyse	Résultat	Type d'amiante	Nb de préparations
Enduit compact gris + peinture + matériau plâtreux blanc non séparable	META le 25/07/2016	Amiante non détecté		1

Validé par : Gwénolé HELIAS - Analyste



Tél: 02.99.35.41.41 Fax: 02.99.35.41.42 www.itga.fr



RAPPORT D'ESSAI N° IT071607-46461 EN DATE DU 26/07/2016 RECHERCHE ET IDENTIFICATION D'AMIANTE SUR UN PRELEVEMENT DE MATERIAU

Ce rapport d'essai ne concerne que les échantillons soumis à l'analyse.

Client:

AC ENVIRONNEMENT M. David JOUSSELIN 64 rue clement Ader 42153 RIORGES

Prélèvement:

Commande ITGA : IT0716-76787 Echantillon ITGA : IT071607-46461 Reçu au laboratoire le : 20/07/2016

MesureAmianteAT_ffc5ece9-baae-4eff-a8c4-74902509959

1

Réf. Client:

Commande	002HD001045
Dossier client	_0032400001_ LE GUE D'ORGER - 53000 LAVAL Bâtiment composé de 3 cages et de 4 étages
Echantillon	002HD001045024 / Parois verticales intérieures et enduits / Murs et cloisons / Enduit ciment / Vol 44 (esc R+1)
Description ITGA	Enduit compact gris hétérogène / Peintures multiples

Préparation:

Effectuée de façon à être représentative de l'échantillon

- pour une analyse au Microscope Electronique à Transmission Analytique (META) : broyage mécanique, récupération de poussières sur grille de microscope électronique (méthode interne IT 085 ou IT 286)

Technique Analytique:

- Microscope Electronique à Transmission Analytique (parties pertinentes de la norme NF X 43-050)

Résultat :

Fraction Analysée	Technique analytique et date d'analyse	Résultat	Type d'amiante	Nb de préparations
Enduit compact gris hétérogène + peintures multiples	META le 25/07/2016	Amiante non détecté		1

Validé par : Gwénolé HELIAS - Analyste



Tél: 02.99.35.41.41 Fax: 02.99.35.41.42 www.itga.fr



RAPPORT D'ESSAI N° IT071607-46462 EN DATE DU 26/07/2016 RECHERCHE ET IDENTIFICATION D'AMIANTE SUR UN PRELEVEMENT DE MATERIAU

Ce rapport d'essai ne concerne que les échantillons soumis à l'analyse.

Client:

AC ENVIRONNEMENT M. David JOUSSELIN 64 rue clement Ader 42153 RIORGES

Prélèvement:

Commande ITGA: IT0716-76787 Echantillon ITGA: IT071607-46462 Reçu au laboratoire le : 20/07/2016

MesureAmianteAT_74cfc3bb-5962-4520-b1f3-5cc8f8867a

3с

Réf. Client:

Commande	002HD001045
Dossier client	_0032400001_ LE GUE D'ORGER - 53000 LAVAL Bâtiment composé de 3 cages et de 4 étages
Echantillon	002HD001045025 / Parois verticales intérieures et enduits / Murs et cloisons / Peinture décoratives / Vol 48 (PC R+2)
Description ITGA	Peintures multiples

Description ITGA	Peintures multiples
------------------	---------------------

Préparation:

Effectuée de façon à être représentative de l'échantillon

- pour une analyse au Microscope Electronique à Transmission Analytique (META) : broyage mécanique, récupération de poussières sur grille de microscope électronique (méthode interne IT 085 ou IT 286)

Technique Analytique:

- Microscope Electronique à Transmission Analytique (parties pertinentes de la norme NF X 43-050)

Résultat:

Fraction Analysée	Technique analytique et date d'analyse	Résultat	Type d'amiante	Nb de préparations
Peintures multiples	META le 25/07/2016	Amiante non détecté		1

Validé par : Gwénolé HELIAS - Analyste



Tél: 02.99.35.41.41 Fax: 02.99.35.41.42 www.itga.fr



RAPPORT D'ESSAI N° IT071607-46463 EN DATE DU 26/07/2016 RECHERCHE ET IDENTIFICATION D'AMIANTE SUR UN PRELEVEMENT DE MATERIAU

Ce rapport d'essai ne concerne que les échantillons soumis à l'analyse.

Client:

AC ENVIRONNEMENT M. David JOUSSELIN 64 rue clement Ader 42153 RIORGES

Prélèvement:

Commande ITGA : IT0716-76787 Echantillon ITGA : IT071607-46463 Reçu au laboratoire le : 20/07/2016

MesureAmianteAT_9d77d49f-6f8b-4403-8763-5b50fea650

b9

Réf. Client:

Commande	002HD001045
Dossier client	_0032400001_ LE GUE D'ORGER - 53000 LAVAL Bâtiment composé de 3 cages et de 4 étages
Echantillon	002HD001045026 / Parois verticales intérieures et enduits / Cloisons légères ou préfabriquées / Jonction entre panneaux préfabriqués / Vol 43 (PC R+1)
Description ITGA	Matériau plâtreux blanc avec couche cartonnée / Peinture / Matériau plâtreux beige en faible quantité avec couche en papier

Préparation:

Effectuée de façon à être représentative de l'échantillon

- pour une analyse au Microscope Electronique à Transmission Analytique (META) : broyage mécanique, récupération de poussières sur grille de microscope électronique (méthode interne IT 085 ou IT 286)

Technique Analytique:

- Microscope Electronique à Transmission Analytique (parties pertinentes de la norme NF X 43-050)

Résultat :

Fraction Analysée	Technique analytique et date d'analyse	Résultat	Type d'amiante	Nb de préparations
Matériau plâtreux blanc avec couche cartonnée + peinture non séparable + matériau plâtreux beige en faible quantité avec couche en papier non séparable	META le 25/07/2016	Amiante non détecté		1

Validé par : Gwénolé HELIAS - Analyste



Tél: 02.99.35.41.41 Fax: 02.99.35.41.42 www.itga.fr



RAPPORT D'ESSAI N° IT071607-46464 EN DATE DU 26/07/2016 RECHERCHE ET IDENTIFICATION D'AMIANTE SUR UN PRELEVEMENT DE MATERIAU

Ce rapport d'essai ne concerne que les échantillons soumis à l'analyse.

Client:

AC ENVIRONNEMENT M. David JOUSSELIN 64 rue clement Ader 42153 RIORGES

Prélèvement:

Commande ITGA : IT0716-76787 Echantillon ITGA : IT071607-46464 Reçu au laboratoire le : 20/07/2016

MesureAmianteAT_488322ed-76a4-4f8e-8ff9-f160ad30ccf

5

Réf. Client:

Commande	002HD001045
Dossier client	_0032400001_
	LE GUE D'ORGER - 53000 LAVAL
	Bâtiment composé de 3 cages et de 4 étages
Echantillon	002HD001045027 / Revêtement de sol / Revêtement de sol / Lés plastiques avec sous-couche / Vol 43
	(PC R+1)
Description ITGA	Revêtement souple beige / Colle polymère jaune / Ragréage gris / Peintures multiples

Préparation:

Effectuée de façon à être représentative de l'échantillon

- pour une analyse au Microscope Electronique à Transmission Analytique (META) : broyage mécanique, récupération de poussières sur grille de microscope électronique (méthode interne IT 085 ou IT 286)

Technique Analytique:

- Microscope Electronique à Transmission Analytique (parties pertinentes de la norme NF X 43-050)

Résultat:

Fraction Analysée	Technique analytique et date d'analyse	Résultat	Type d'amiante	Nb de préparations
Revêtement souple beige + colle polymère jaune non séparable + ragréage gris + peintures multiples non séparable	META le 25/07/2016	Amiante non détecté		1

Validé par : Gwénolé HELIAS - Analyste



Tél: 02.99.35.41.41 Fax: 02.99.35.41.42 www.itga.fr



RAPPORT D'ESSAI N° IT071607-46465 EN DATE DU 26/07/2016 RECHERCHE ET IDENTIFICATION D'AMIANTE SUR UN PRELEVEMENT DE MATERIAU

Ce rapport d'essai ne concerne que les échantillons soumis à l'analyse.

Client:

AC ENVIRONNEMENT M. David JOUSSELIN 64 rue clement Ader 42153 RIORGES

Prélèvement:

Commande ITGA : IT0716-76787 Echantillon ITGA : IT071607-46465 Reçu au laboratoire le : 20/07/2016

MesureAmianteAT_4caffa53-be83-47cb-984e-cb6b6ab55a4

b

Réf. Client:

Commande	002HD001045
Dossier client	_0032400001_
	LE GUE D'ORGER - 53000 LAVAL
	Bâtiment composé de 3 cages et de 4 étages
Echantillon	002HD001045028 / Revêtement de sol / Revêtement de sol / Ragréage / Vol 43
	(PC R+1)
Description ITGA	Colle polymère jaune en faible quantité / Ragréage gris / Sous couche de ragréage blanche en faible
	quantité

Préparation:

Effectuée de façon à être représentative de l'échantillon

- pour une analyse au Microscope Electronique à Transmission Analytique (META) : broyage mécanique, récupération de poussières sur grille de microscope électronique (méthode interne IT 085 ou IT 286)

Technique Analytique:

- Microscope Electronique à Transmission Analytique (parties pertinentes de la norme NF X 43-050)

Résultat:

Fraction Analysée	Technique analytique et date d'analyse	Résultat	Type d'amiante	Nb de préparations
Colle polymère jaune en faible quantité	META le 25/07/2016	Amiante non détecté		1
non séparable + ragréage gris + sous				
couche de ragréage blanche en faible				
quantité non séparable				

Validé par : Gwénolé HELIAS - Analyste



Tél: 02.99.35.41.41 Fax: 02.99.35.41.42 www.itga.fr



RAPPORT D'ESSAI N° IT071607-46466 EN DATE DU 26/07/2016 RECHERCHE ET IDENTIFICATION D'AMIANTE SUR UN PRELEVEMENT DE MATERIAU

Ce rapport d'essai ne concerne que les échantillons soumis à l'analyse.

Client:

AC ENVIRONNEMENT M. David JOUSSELIN 64 rue clement Ader 42153 RIORGES

Prélèvement:

Commande ITGA : IT0716-76787 Echantillon ITGA : IT071607-46466 Reçu au laboratoire le : 20/07/2016

MesureAmianteAT_807fec83-05ab-4533-9692-ccdfdab018

2e

Réf. Client:

Commande	002HD001045
Dossier client	_0032400001_ LE GUE D'ORGER - 53000 LAVAL Bâtiment composé de 3 cages et de 4 étages
Echantillon	002HD001045029 / Plafond et faux-plafonds / Plafonds / Enduit ciment / Vol 51 (esc R+3)
Description ITGA	Enduit gris en vrac hétérogène / Peinture / Matériau plâtreux blanc

Préparation:

Effectuée de façon à être représentative de l'échantillon

- pour une analyse au Microscope Electronique à Transmission Analytique (META) : broyage mécanique, récupération de poussières sur grille de microscope électronique (méthode interne IT 085 ou IT 286)

Technique Analytique:

- Microscope Electronique à Transmission Analytique (parties pertinentes de la norme NF X 43-050)

Résultat :

Fraction Analysée	Technique analytique et date d'analyse	Résultat	Type d'amiante	Nb de préparations
Enduit gris en vrac hétérogène +	META le 25/07/2016	Amiante non détecté		1
peinture non séparable + matériau				
plâtreux blanc non séparable				

Validé par : Gwénolé HELIAS - Analyste



Tél: 02.99.35.41.41 Fax: 02.99.35.41.42 www.itga.fr



RAPPORT D'ESSAI N° IT071607-46467 EN DATE DU 26/07/2016 RECHERCHE ET IDENTIFICATION D'AMIANTE SUR UN PRELEVEMENT DE MATERIAU

Ce rapport d'essai ne concerne que les échantillons soumis à l'analyse.

Client:

AC ENVIRONNEMENT M. David JOUSSELIN 64 rue clement Ader 42153 RIORGES

Prélèvement:

Commande ITGA : IT0716-76787 Echantillon ITGA : IT071607-46467 Reçu au laboratoire le : 20/07/2016

MesureAmianteAT_6af3ca26-a2d4-49f7-b22c-bdfaf6715b9

8

Réf. Client:

Commande	002HD001045
Dossier client	_0032400001_
	LE GUE D'ORGER - 53000 LAVAL
	Bâtiment composé de 3 cages et de 4 étages
Echantillon	002HD001045030 / Toiture et étanchéité / Elément sous toiture / Isolant sous toiture / Vol 68
	(combles VMC)
Description ITCA	
Description ITGA	Matériau fibreux jaune avec poussières / Papier bitumé / Peinture en faible quantité

Préparation:

Effectuée de façon à être représentative de l'échantillon

- pour une analyse au Microscope Electronique à Transmission Analytique (META) : broyage mécanique, récupération de poussières sur grille de microscope électronique (méthode interne IT 085 ou IT 286)

Technique Analytique:

- Microscope Electronique à Transmission Analytique (parties pertinentes de la norme NF X 43-050)

Résultat :

Fraction Analysée	Technique analytique et date d'analyse	Résultat	Type d'amiante	Nb de préparations
Matériau fibreux jaune avec poussières + papier bitumé non séparable + peinture en faible quantité non séparable	META le 25/07/2016	Amiante non détecté		1

Validé par : Gwénolé HELIAS - Analyste



Tél: 02.99.35.41.41 Fax: 02.99.35.41.42 www.itga.fr



RAPPORT D'ESSAI N° IT071607-46468 EN DATE DU 26/07/2016 RECHERCHE ET IDENTIFICATION D'AMIANTE SUR UN PRELEVEMENT DE MATERIAU

Ce rapport d'essai ne concerne que les échantillons soumis à l'analyse.

Client:

AC ENVIRONNEMENT M. David JOUSSELIN 64 rue clement Ader 42153 RIORGES

Prélèvement:

Commande ITGA : IT0716-76787 Echantillon ITGA : IT071607-46468 Reçu au laboratoire le : 20/07/2016

MesureAmianteAT_26d0a713-c47f-408d-8282-c73eca92d5

be

Réf. Client:

Commande	002HD001045
Dossier client	_0032400001_ LE GUE D'ORGER - 53000 LAVAL Bâtiment composé de 3 cages et de 4 étages
Echantillon	002HD001045031 / Toiture et étanchéité / Ardoises / Ardoises composites / Vol 68 (combles VMC)
Description ITGA	Matériau compact noir avec fibres visibles

Préparation:

Effectuée de façon à être représentative de l'échantillon

- pour une analyse au Microscope Optique à Lumière Polarisée (MOLP) : pas de traitement thermique ou mécanique

Technique Analytique:

- Microscope Optique à Lumière Polarisée (méthode guide HSG 248 - appendice 2)

Résultat :

Fraction Analysée	Technique analytique et date d'analyse	Résultat	Type d'amiante	Nb de préparations
Matériau compact noir avec fibres visibles	MOLP le 23/07/2016	Présence de fibres d'amiante	Chrysotile	2

Validé par : Gwénolé HELIAS - Analyste



Tél: 02.99.35.41.41 Fax: 02.99.35.41.42 www.itga.fr



RAPPORT D'ESSAI N° IT071607-46469 EN DATE DU 26/07/2016 RECHERCHE ET IDENTIFICATION D'AMIANTE SUR UN PRELEVEMENT DE MATERIAU

Ce rapport d'essai ne concerne que les échantillons soumis à l'analyse.

Client:

AC ENVIRONNEMENT M. David JOUSSELIN 64 rue clement Ader 42153 RIORGES

Prélèvement:

Commande ITGA : IT0716-76787 Echantillon ITGA : IT071607-46469 Reçu au laboratoire le : 20/07/2016

MesureAmianteAT_d67e161f-0d93-488e-8ecf-4c775c660c

dd

Réf. Client:

Commande	002HD001045
Dossier client	_0032400001_ LE GUE D'ORGER - 53000 LAVAL Bâtiment composé de 3 cages et de 4 étages
Echantillon	002HD001045032 / Voies et réseaux divers / Revêtement routier / Bitume couche supérieure / Vol 75 (Plan masse)
Description ITGA	Agrégats d'enrobés bitumineux / Matériau compact hétérogène

Préparation:

Effectuée de façon à être représentative de l'échantillon

- pour une analyse au Microscope Electronique à Transmission Analytique (META) : broyage mécanique, récupération de poussières sur grille de microscope électronique (méthode interne IT 085 ou IT 286)

Technique Analytique:

- Microscope Electronique à Transmission Analytique (parties pertinentes de la norme NF X 43-050)

Résultat :

Fraction Analysée	Technique analytique et date d'analyse	Résultat	Type d'amiante	Nb de préparations
Agrégats d'enrobés bitumineux +	META le 25/07/2016	Amiante non détecté		3
matériau compact hétérogène non				
séparable				

Validé par : Gwénolé HELIAS - Analyste



Tél: 02.99.35.41.41 Fax: 02.99.35.41.42 www.itga.fr



RAPPORT D'ESSAI N° IT071607-46470 EN DATE DU 26/07/2016 RECHERCHE ET IDENTIFICATION D'AMIANTE SUR UN PRELEVEMENT DE MATERIAU

Ce rapport d'essai ne concerne que les échantillons soumis à l'analyse.

Client:

AC ENVIRONNEMENT M. David JOUSSELIN 64 rue clement Ader 42153 RIORGES

Prélèvement:

Commande ITGA : IT0716-76787 Echantillon ITGA : IT071607-46470 Reçu au laboratoire le : 20/07/2016

MesureAmianteAT_7056cd84-4b90-40c1-9f99-4bb6fb5f74

d8

Réf. Client:

Commande	002HD001045
Dossier client	_0032400001_ LE GUE D'ORGER - 53000 LAVAL Bâtiment composé de 3 cages et de 4 étages
Echantillon	002HD001045033 / Façades / Murs / Enduits projetés / Vol 76 (Façade avant 40A)
Description ITGA	Enduit compact gris / Peintures multiples / Matériau blanc

Préparation:

Effectuée de façon à être représentative de l'échantillon

- pour une analyse au Microscope Electronique à Transmission Analytique (META) : broyage mécanique, récupération de poussières sur grille de microscope électronique (méthode interne IT 085 ou IT 286)

Technique Analytique:

- Microscope Electronique à Transmission Analytique (parties pertinentes de la norme NF X 43-050)

Résultat :

Fraction Analysée	Technique analytique et date d'analyse	Résultat	Type d'amiante	Nb de préparations
Enduit compact gris + peintures multiples + matériau blanc non séparable	META le 25/07/2016	Amiante non détecté		1

Validé par : Gwénolé HELIAS - Analyste



Tél: 02.99.35.41.41 Fax: 02.99.35.41.42 www.itga.fr



RAPPORT D'ESSAI N° IT071607-46471 EN DATE DU 26/07/2016 RECHERCHE ET IDENTIFICATION D'AMIANTE SUR UN PRELEVEMENT DE MATERIAU

Ce rapport d'essai ne concerne que les échantillons soumis à l'analyse.

Client:

AC ENVIRONNEMENT M. David JOUSSELIN 64 rue clement Ader 42153 RIORGES

Prélèvement:

Commande ITGA : IT0716-76787 Echantillon ITGA : IT071607-46471 Reçu au laboratoire le : 20/07/2016

MesureAmianteAT_65201e86-4fb3-48c1-a26e-4038d4b52

715

Réf. Client:

Commande	002HD001045
Dossier client	_0032400001_ LE GUE D'ORGER - 53000 LAVAL Bâtiment composé de 3 cages et de 4 étages
Echantillon	002HD001045034 / Façades / Murs / Enduits projetés / Vol 80 (Façade arrière 40C)
Description ITGA	Enduit compact beige hétérogène / Peinture / Matériau blanc

Préparation:

Effectuée de façon à être représentative de l'échantillon

- pour une analyse au Microscope Electronique à Transmission Analytique (META) : broyage mécanique, récupération de poussières sur grille de microscope électronique (méthode interne IT 085 ou IT 286)

Technique Analytique:

- Microscope Electronique à Transmission Analytique (parties pertinentes de la norme NF X 43-050)

Résultat :

Fraction Analysée	Technique analytique et date d'analyse	Résultat	Type d'amiante	Nb de préparations
Enduit compact beige hétérogène + peinture + matériau blanc non	META le 25/07/2016	Amiante non détecté		1
séparable				

Validé par : Gwénolé HELIAS - Analyste



Tél: 02.99.35.41.41 Fax: 02.99.35.41.42 www.itga.fr



RAPPORT D'ESSAI N° IT071607-46472 EN DATE DU 26/07/2016 RECHERCHE ET IDENTIFICATION D'AMIANTE SUR UN PRELEVEMENT DE MATERIAU

Ce rapport d'essai ne concerne que les échantillons soumis à l'analyse.

Client:

AC ENVIRONNEMENT M. David JOUSSELIN 64 rue clement Ader 42153 RIORGES

Prélèvement:

Commande ITGA : IT0716-76787 Echantillon ITGA : IT071607-46472 Reçu au laboratoire le : 20/07/2016

MesureAmianteAT_27e83c40-54ce-4f98-96ae-4a257292cf

23

Réf. Client:

Commande	002HD001045
Dossier client	_0032400001_ LE GUE D'ORGER - 53000 LAVAL Bâtiment composé de 3 cages et de 4 étages
Echantillon	002HD001045035 / Façades / Murs / Enduits projetés / Vol 80 (Façade arrière 40C)
Description ITGA	Enduit compact beige hétérogène / Peinture

Préparation:

Effectuée de façon à être représentative de l'échantillon

- pour une analyse au Microscope Electronique à Transmission Analytique (META) : broyage mécanique, récupération de poussières sur grille de microscope électronique (méthode interne IT 085 ou IT 286)

Technique Analytique:

- Microscope Electronique à Transmission Analytique (parties pertinentes de la norme NF X 43-050)

Résultat :

Fraction Analysée	Technique analytique et date d'analyse	Résultat	Type d'amiante	Nb de préparations
Enduit compact beige hétérogène + peinture	META le 25/07/2016	Amiante non détecté		2

Validé par : Gwénolé HELIAS - Analyste



Tél: 02.99.35.41.41 Fax: 02.99.35.41.42 www.itga.fr



RAPPORT D'ESSAI N° IT071607-46473 EN DATE DU 26/07/2016 RECHERCHE ET IDENTIFICATION D'AMIANTE SUR UN PRELEVEMENT DE MATERIAU

Ce rapport d'essai ne concerne que les échantillons soumis à l'analyse.

Client:

AC ENVIRONNEMENT M. David JOUSSELIN 64 rue clement Ader 42153 RIORGES

Prélèvement:

Commande ITGA : IT0716-76787 Echantillon ITGA : IT071607-46473 Reçu au laboratoire le : 20/07/2016

MesureAmianteAT_6450d7ce-4749-4e48-9c41-5c24c0d73

ab3

Réf. Client:

Commande	002HD001045
Dossier client	_0032400001_ LE GUE D'ORGER - 53000 LAVAL Bâtiment composé de 3 cages et de 4 étages
Echantillon	002HD001045036 / Façades / Murs / Enduits projetés / Vol 80 (Façade arrière 40C)
Description ITGA	Enduit beige / Peinture / Matériau gris

Préparation:

Effectuée de façon à être représentative de l'échantillon

- pour une analyse au Microscope Electronique à Transmission Analytique (META) : broyage mécanique, récupération de poussières sur grille de microscope électronique (méthode interne IT 085 ou IT 286)

Technique Analytique:

- Microscope Electronique à Transmission Analytique (parties pertinentes de la norme NF X 43-050)

Résultat :

Fraction Analysée	Technique analytique et date d'analyse	Résultat	Type d'amiante	Nb de préparations
Enduit beige + peinture + matériau gris non séparable	META le 25/07/2016	Amiante non détecté		1

Validé par : Gwénolé HELIAS - Analyste



Tél: 02.99.35.41.41 Fax: 02.99.35.41.42 www.itga.fr



RAPPORT D'ESSAI N° IT071607-46474 EN DATE DU 26/07/2016 RECHERCHE ET IDENTIFICATION D'AMIANTE SUR UN PRELEVEMENT DE MATERIAU

Ce rapport d'essai ne concerne que les échantillons soumis à l'analyse.

Client:

AC ENVIRONNEMENT M. David JOUSSELIN 64 rue clement Ader 42153 RIORGES

Prélèvement:

Commande ITGA : IT0716-76787 Echantillon ITGA : IT071607-46474 Reçu au laboratoire le : 20/07/2016

MesureAmianteAT_19630a11-1ecc-4b43-91d6-c1d1a9a9e5

fd

Réf. Client:

Commande	002HD001045
Dossier client	_0032400001_ LE GUE D'ORGER - 53000 LAVAL Bâtiment composé de 3 cages et de 4 étages
Echantillon	002HD001045037 / Façades / Murs / Enduits projetés / Vol 76 (Façade avant 40A)
Description ITGA	Enduit compact gris / Peinture

Préparation:

Effectuée de façon à être représentative de l'échantillon

- pour une analyse au Microscope Electronique à Transmission Analytique (META) : broyage mécanique, récupération de poussières sur grille de microscope électronique (méthode interne IT 085 ou IT 286)

Technique Analytique:

- Microscope Electronique à Transmission Analytique (parties pertinentes de la norme NF X 43-050)

Résultat :

Fraction Analysée	Technique analytique et date d'analyse	Résultat	Type d'amiante	Nb de préparations
Enduit compact gris + peinture	META le 25/07/2016	Amiante non détecté		1

Validé par : Gwénolé HELIAS - Analyste



Tél: 02.99.35.41.41 Fax: 02.99.35.41.42 www.itga.fr



RAPPORT D'ESSAI N° IT071607-46475 EN DATE DU 26/07/2016 RECHERCHE ET IDENTIFICATION D'AMIANTE SUR UN PRELEVEMENT DE MATERIAU

Ce rapport d'essai ne concerne que les échantillons soumis à l'analyse.

Client:

AC ENVIRONNEMENT M. David JOUSSELIN 64 rue clement Ader 42153 RIORGES

Prélèvement:

Commande ITGA : IT0716-76787 Echantillon ITGA : IT071607-46475 Reçu au laboratoire le : 20/07/2016

MesureAmianteAT_7d019d4d-8221-432f-8b16-dcdeaeb458

fa

Réf. Client:

Commande	002HD001045
Dossier client	_0032400001_ LE GUE D'ORGER - 53000 LAVAL Bâtiment composé de 3 cages et de 4 étages
Echantillon	002HD001045038 / Façades / Couvertine métallique / Reprise d'étanchéité entre couvertine et maçonnerie / Vol 80 (Façade arrière 40C)
Description ITGA	Matériau souple gris / Peintures multiples

Préparation:

Effectuée de façon à être représentative de l'échantillon

- pour une analyse au Microscope Electronique à Transmission Analytique (META) : broyage mécanique, récupération de poussières sur grille de microscope électronique (méthode interne IT 085 ou IT 286)

Technique Analytique:

- Microscope Electronique à Transmission Analytique (parties pertinentes de la norme NF X 43-050)

Résultat:

Fraction Analysée	Technique analytique et date d'analyse	Résultat	Type d'amiante	Nb de préparations
Matériau souple gris + peintures multiples non séparable	META le 22/07/2016	Amiante non détecté		1

Validé par : Gwénolé HELIAS - Analyste