



# Rapport de mission de repérage des matériaux et produits contenant de l'amiante avant travaux

Examen réalisé conformément à l'application du décret n°2011-629 du 3 juin 2011 modifiant le Code du travail relatif à la protection contre les risques sanitaires liés à une exposition à l'amiante dans les immeubles bâtis, à l'arrêté du 26 juin 2013 relatif au repérage des matériaux et produits de la liste C contenant de l'amiante et au contenu du rapport de repérage, à la norme NF 46-020 et ses annexes.

### Adresse du bien

 Adresse :
 RUE JOSEPH RIVIERE

 CP - Ville :
 53350 BALLOTS

 Référence client :
 \_0069700001\_

 Date du repérage :
 13/03/2017

Désignation : Bâtiment composé de 1 cage et de 2 étages



Présence d'amiante Oui

Présence de pièce(s) non visitée(s)

Oui

Le présent rapport ne peut être reproduit que dans son intégralité et doit être transmis à toute personne physique ou morale appelée à concevoir ou réaliser les travaux.









# Sommaire

Rapport	Annexes
- Renseignements administratifs	Annexe : Mesurage des zones amiantées
A - Désignation de l'immeuble	Annexe : Plans
B - Propiétaire / Donneur d'ordre	Annexe : Reportage photographique
C - Opérateur de repérage	Annexe : Prélevements et analyses
D - Personne autorisant l'émission du rapport	, , , , , , , , , , , , , , , , , , , ,
E - Pièces visitées	
- Etude Préalable	
F - Descriptif des travaux envisagés	
G - Périmètre du bâtiment concerné	
H - Objectif de la mission	
I - Document(s) mis à disposition	
J - Périmètre et programme de repérage	
K - Motifs de réduction ou d'augmentation du	
nombre de prélèvements	
L - Adjonction(s) ou exclusion(s)	
M - Conditions existantes	
Conditions de repérage	
N - Modalités de repérage	
O - Moyens d'investigation	
Conclusions	
P - Conclusion(s) du présent rapport de repérage	
Q - Réserves / Commentaires	
R - Locaux ou partie de locaux non visités	
Grille de résultats du repérage	

# Renseignements administratifs

A Desig	nation de l'immeuble	В	Propriétaire / Doni	neur d'ordre			
Adresse:	RUE JOSEPH RIVIERE 53350 BALLOTS	Propriétaire : HABITAT	O.P.H. MAYENNE	Donneur d'ordre : O.P.H. MAYENNE HABITAT			
Référence client : Désignation :	_0069700001_ Bâtiment composé de 1 cage et de 2 étages		RUE AUGUSTE CS 62039 53020 EX 9	Adresse: 10 RUE AUGUSTE BEUNEUX - CS 62039 53020 LAVAL CEDEX 9			
Date de construction :							









C Opérateur de repérage

AC Environnement (N° 441355914)

Nom: **GARDENAT Ludovic** 

Accompagnateur: David Jousselin (0800 400 100)

Date de repérage 13/03/2017

Compagnie & Siret:

Ε

Le présent rapport est établi par une personne dont les compétences sont certifiées par ICERT CERTIFICATION Parc Edonia - Bat G - rue de la Terre

Numéro attestation: CPDI 4002 V1 Délivré le : 23/06/2016

norme NF 46-020

D

Nom:

Date du rapport : 04/04/2017 A Riorges, le 04/04/2017

MORA Denis

Personne autorisant l'émission du rapport conformément à la

QBE Insurance 031 0004725 (Date de validité : 01/01/2018)

## Pièces visitées

### Liste des locaux visités :

TOITURES +PLAN MASSE - Vol 1 (Toiture) TOITURES +PLAN MASSE - Vol 3 (Cour) FACADE AVANT - Vol 7 (FACADE AVANT) FACADE ARRIÈRE - Vol 9 (FACADE ARRIÈRE) TOITURES +PLAN MASSE - Vol 2 (Toiture garages) GARAGES - Vol 4 (garage 2)

PIGNON GAUCHE - Vol 8 (PIGNON GAUCHE) FACADE GARAGE - Vol 10 (FACADE GARAGE)







# Etude préalable

### F Descriptif des travaux envisagés

Repérage exhaustif de l'ensemble des matériaux susceptible de contenir de l'amiante présent dans l'ensemble de parties communes du bâtiment

G	Périmètre du bâtiment concerné	Н	Objectif de la mission
Ensemble de	parties communes du bâtiment	contenant de	a pour objectif d'identifier et localiser les matériaux et produits l'amiante incorporés ou faisant indissociablement corps avec u la partie d'immeuble sur lequel des travaux sont programmés.

Document(s) mis à disposition

Aucun

# J Périmètre et programme de repérage de l'opérateur

Conformément au programme des travaux défini par le donneur d'ordre, nous avons vérifié l'ensemble des composants et matériaux des catégories suivantes conformément à l'annexe A1 de la norme NF 46-020:

Categorie	Plan	Volume	Localisation
Toiture et étanchéité	TOITURES +PLAN MASSE	Vol 1 (Toiture) - Vol 2 (Toiture garages)	
Voies et réseaux divers	TOITURES +PLAN MASSE	Vol 3 (Cour)	
Parois verticales intérieures et enduits	GARAGES	Vol 4 (garage 2)	
Revêtement de sol	GARAGES	Vol 4 (garage 2)	
Façades	FACADE AVANT	Vol 7 (FACADE AVANT)	
Façades	PIGNON GAUCHE	Vol 8 (PIGNON GAUCHE)	
Façades	FACADE ARRIÈRE	Vol 9 (FACADE ARRIÈRE)	
Parois verticales intérieures et enduits	FACADE GARAGE	Vol 10 (FACADE GARAGE)	

K

Motif(s) ayant pu conduire à réduire ou augmenter le nombre de prélèvements tel qu'indiqué en Annexe A de la norme NF 46-020 pour chacun des matériaux et produits repérés.

Aucun(s)

# Adjonction(s) ou exclusion(s) par rapport à la norme NF 46-020

Aucune(s)









M

Conditions existantes au moment du prélèvement susceptibles d'influencer l'interprétation des résultats des analyses.

Aucune(s)

# Conditions de repérage

# N Modalités de repérage

Dans un premier temps, l'opérateur de repérage recherche et constate de visu la présence de matériaux et produits qui correspondent aux composants ou parties de composants listés en annexe 1 du présent arrêté et qui sont susceptibles de contenir de l'amiante. S'il a connaissance d'autres produits ou matériaux réputés contenir de l'amiante, il les repère également.

L'inspection des ouvrages doit être exhaustive. Le repérage peut nécessiter des sondages destructifs ou des démontages particuliers. Par exemple, il convient de procéder aux investigations suivantes :

- les plénums doivent être inspectés ;
- les gaines techniques doivent être contrôlées ;
- les cloisons démontables doivent être examinées (têtes, pieds et joints de la cloison, réservations) ;
- les éléments de façade, gaines maçonnées, joints de cloisons devront être sondés ou démontés s'il y a présomption de présence de matériaux contenant de l'amiante.

Lorsque, dans des cas très exceptionnels, qui doivent être justifiés, certaines parties d'ouvrages ne sont pas accessibles avant que la démolition / les travaux ne commence(nt), l'opérateur de repérage émet les réserves correspondantes et préconise les investigations complémentaires qui devront être réalisées entre les différentes étapes de la démolition/les travaux.

Il examine de façon exhaustive tous les locaux qui composent le bâtiment. La définition de zones présentant des similitudes d'ouvrage permet d'optimiser les investigations à conduire en réduisant le nombre de prélèvements qui sont transmis pour analyse.

Dans un second temps, et pour chacun des ouvrages ou composants repérés, en fonction des informations dont il dispose et de sa connaissance des matériaux et produits utilisés, il atteste, le cas échéant, de la présence d'amiante. En cas de doute, il détermine les prélèvements et analyses de matériaux nécessaires pour conclure.

Conformément aux prescriptions des articles L.1334-7, R 1334-14, R 1334-27 et R 1334-29 du code de la santé publique, à la norme AFNOR NF X46-020, les analyses des échantillons de ces produits et matériaux sont réalisées par un organisme accrédité.

L'opérateur de repérage veille à la traçabilité des échantillons prélevés : ces échantillons sont repérés de manière que les ouvrages dans lesquels ils ont été prélevés puissent être identifiés.

## O Moyens d'investigation

- Contrôler au niveau des blocs prises pour examiner la composition des cloisons
- Dépose des éléments de finition (plinthes, couvre-joints, etc) des cloisons démontables pour examiner les têtes, pieds et joints de ces cloisons

Déterminer les sondages destructifs ou les démontages particuliers permettant d'accèder aux matériaux susceptibles de contenir de l'amiante (élément de façade, gaine maçonnée, joint de cloisons, etc). Dans le cas où le risque de découverte de matériaux et produits friables contenant de l'amiante est probable, les moyens de prévention adéquats devront être mis en oeuvre.

- classement des matériaux et produits selon leurs caractéristiques
- prélèvements pour déterminer par analyse, lorsque les connaissances de l'opérateur de repérage ne lui ont pas permis de conclure, la présence effective d'amiante dans des matériaux et produits susceptibles d'en contenir.
- Identification de l'état de conservation ou de dégradation des matériaux et produits contenant de l'amiante.
- La liste des matériaux et produits suceptibles de contenir de l'amiante à vérifier dans le cadre du diagnostic avant travaux est définie dans l'annexe A de la norme AFNOR 46-020



Travaux





### Conclusions

Р

Conclusion du présent rapport de repérage

# Dans le cadre de notre mission, il a été repéré des matériaux et produits contenant de l'amiante

Localisation	Catégorie	Composant	Partie de composant	Sur avis / réf prél.
Vol 2 (Toiture	Toiture et étanchéité	Plaques ondulées	Plaques en fibres-ciment	S2
garages)				

### Q

### Réserves / Commentaires

Commentaire n°1: Le diagnostic amiante a été réalisé en simulant une prestation type démolition afin de repérer l'ensemble des matériaux susceptible de contenir de l'amiante. Cependant le bâtiment n'est pas à démolir. De plus il n'est pas vide de meubles.

Des réserves sont émises sur les matériaux non accessibles sans destruction importante ou démontage d'éléments de la construction.

### Réserves sur :

Les matériaux présents entre les doublages et la maçonnerie, invisibles sans dépose du doublage.

Les sorties de conduits sur les façades extérieures avec caches intérieurs empêchant leur repérage si des sondages destructifs ne sont pas effectués

Les matériaux présents dans les plénums, invisibles sans dépose du faux plafond.

Les éléments ponctuels de toiture où une nacelle est nécessaire pour être exhaustif.

Les réseaux et canalisations présents sous et autour du bâtiment et recouverts par d'autres matériaux, (exemple réseau d'évacuation des eaux usées...)

Les matériaux présents autour des menuiseries des étages supérieures (joints et reprises d'étanchéités) non accessibles sans accéder aux logements des locataires afin de réaliser un repérage exhaustif.

### R

### Locaux ou partie de locaux non visités

Localisation / Désignation	Justification	Remarque
GARAGES - Vol 5 (garage 1)	Moyen investigation non mis a disposition	pas de clefs disponibles
GARAGES - Vol 6 (garage 3)	Moyen investigation non mis a disposition	pas de clefs disponibles

Note : Des investigations complémentaires devront être menées afin d'accéder à ces locaux, pour finaliser ce repérage.









# Sommaire des grilles de résultat de repérage

- Toiture et étanchéité
- Façades
- Parois verticales intérieures et enduits
- Revêtement de sol
- Voies et réseaux divers



Amiante Travaux





# Grille de résultats du repérage des MPCA pour la catégorie : Façades

					Descriptif de l'acti	on menée			Laboratoire		Conclusion
Plan	Localisation	Composant	Partie composant	Réf action	Observation	Précision loc.	Ref photo	Ref Prél.	Descriptif	Résultat	Conclusion
PIGNON GAUCHE	Vol 8 (PIGNON GAUCHE)	Murs	Enduit ciment	P1	Réalisation d'un prélevement	enduit gris/rouge de soubassement	002OY000 448 n°1 - 1 - 002OY000 448 n°1 - 2	P1	Enduit compact gris hétérogène + peinture non séparable	Négatif	Négatif sur analyse
FACADE AVANT	Vol 7 (FACADE AVANT)	Murs	Enduit ciment	S3	Sondage et extension de la zone homogène du prélèvement P1	enduit gris/rouge de soubassement	002OY000 448 n°1 - 1 - 002OY000 448 n°1 - 2	P1	Enduit compact gris hétérogène + peinture non séparable	Négatif	Négatif sur analyse
FACADE ARRIÈRE	Vol 9 (FACADE ARRIÈRE)	Murs	Enduit ciment	S4	Sondage et extension de la zone homogène du prélèvement P1	enduit gris/rouge de soubassement	002OY000 448 n°1 - 1 - 002OY000 448 n°1 - 2	P1	Enduit compact gris hétérogène + peinture non séparable	Négatif	Négatif sur analyse
PIGNON GAUCHE	Vol 8 (PIGNON GAUCHE)	Murs	Enduits projetés	P2	Réalisation d'un prélevement	rosatre/beige des façades	002OY000 448 n°2 - 1 - 002OY000 448 n°2 - 2	P2	Enduit gris en vrac hétérogène + peintures multiples	Négatif	Négatif sur analyse
FACADE AVANT	Vol 7 (FACADE AVANT)	Murs	Enduits projetés	S7	Sondage et extension de la zone homogène du prélèvement P2	rosatre/beige des façades	002OY000 448 n°2 - 1 - 002OY000 448 n°2 - 2	P2	Enduit gris en vrac hétérogène + peintures multiples	Négatif	Négatif sur analyse
FACADE ARRIÈRE	Vol 9 (FACADE ARRIÈRE)	Murs	Enduits projetés	S8	Sondage et extension de la zone homogène du prélèvement P2	rosatre/beige des façades	002OY000 448 n°2 - 1 - 002OY000 448 n°2 - 2	P2	Enduit gris en vrac hétérogène + peintures multiples	Négatif	Négatif sur analyse
PIGNON GAUCHE	Vol 8 (PIGNON GAUCHE)	Murs	Enduit ciment	P3	Réalisation d'un prélevement	enduit gris/ blanc autour des ouvertures +angles	002OY000 448 n°3 - 1 - 002OY000 448 n°3 - 2	P3	Enduit gris non séparable + peintures multiples + matériau compact gris hétérogène	Négatif	Négatif sur analyse









# Grille de résultats du repérage des MPCA pour la catégorie : Façades

					Descriptif de l'acti	on menée			Laboratoire		Conclusion
Plan	Localisation	Composant	Partie composant	Réf action	Observation	Précision loc.	Ref photo	Ref Prél.	Descriptif	Résultat	Conclusion
PIGNON GAUCHE	Vol 8 (PIGNON GAUCHE)	Murs	Enduit ciment	P3 - S10	Sondage et extension de la zone homogène du prélèvement P3	enduit gris/ blanc autour des ouvertures +angles	002OY000 448 n°3 - 1 - 002OY000 448 n°3 - 2	P3	Enduit gris non séparable + peintures multiples + matériau compact gris hétérogène	Négatif	Négatif sur analyse
FACADE AVANT	Vol 7 (FACADE AVANT)	Murs	Enduit ciment	S9	Sondage et extension de la zone homogène du prélèvement P3	enduit gris/ blanc autour des ouvertures +angles	002OY000 448 n°3 - 1 - 002OY000 448 n°3 - 2	P3	Enduit gris non séparable + peintures multiples + matériau compact gris hétérogène	Négatif	Négatif sur analyse
FACADE ARRIÈRE	Vol 9 (FACADE ARRIÈRE)	Murs	Enduit ciment	S11	Sondage et extension de la zone homogène du prélèvement P3	enduit gris/ blanc autour des ouvertures +angles	002OY000 448 n°3 - 1 - 002OY000 448 n°3 - 2	P3	Enduit gris non séparable + peintures multiples + matériau compact gris hétérogène	Négatif	Négatif sur analyse
FACADE AVANT	Vol 7 (FACADE AVANT)	Murs	Enduit ciment	P4	Réalisation d'un prélevement	enduit gris de finition	002OY000 448 n°4 - 1 - 002OY000 448 n°4 - 2	P4	Enduit compact gris	Négatif	Négatif sur analyse
FACADE AVANT	Vol 7 (FACADE AVANT)	Menuiseries	Reprise d'étanchéïté	P5	Réalisation d'un prélevement	blanche	002OY000 448 n°5 - 1 - 002OY000 448 n°5 - 2	P5	Matériau souple blanc avec poussières + peinture non séparable	Négatif	Négatif sur analyse
FACADE AVANT	Vol 7 (FACADE AVANT)	Menuiseries	Reprise d'étanchéïté	S5	Sondage et extension de la zone homogène du prélèvement P5	blanche	002OY000 448 n°5 - 1 - 002OY000 448 n°5 - 2	P5	Matériau souple blanc avec poussières + peinture non séparable	Négatif	Négatif sur analyse
PIGNON GAUCHE	Vol 8 (PIGNON GAUCHE)	Menuiseries	Reprise d'étanchéïté	S12	Sondage et extension de la zone homogène du prélèvement P5	blanche	002OY000 448 n°5 - 1 - 002OY000 448 n°5 - 2	P5	Matériau souple blanc avec poussières + peinture non séparable	Négatif	Négatif sur analyse









# Grille de résultats du repérage des MPCA pour la catégorie : Façades

				Descriptif de l'action menée						Conclusion	
Plan	Localisation	Composant	Partie composant	Réf action	Observation	Précision loc.	Ref photo	Ref Prél.	Descriptif	Résultat	Conclusion
FACADE ARRIÈRE	Vol 9 (FACADE ARRIÈRE)	Menuiseries	Reprise d'étanchéïté	S13	Sondage et extension de la zone homogène du prélèvement P5	blanche	002OY000 448 n°5 - 1 - 002OY000 448 n°5 - 2	P5	Matériau souple blanc avec poussières + peinture non séparable	Négatif	Négatif sur analyse
FACADE ARRIÈRE	Vol 9 (FACADE ARRIÈRE)	Murs	Enduit ciment	P6	Réalisation d'un prélevement	enduit gris lissé	0020Y000 448 n°6 - 1 - 0020Y000 448 n°6 - 2	P6	Enduit gris en vrac hétérogène	Négatif	Négatif sur analyse

# Grille de résultats du repérage des MPCA pour la catégorie : Parois verticales intérieures et enduits

					Descriptif de l'action	on menée			Conclusion		
Plan	Localisation	Composant	Partie composant	Réf action	Observation	Précision loc.	Ref photo	Ref Prél.	Descriptif	Résultat	Conclusion
GARAGES	Vol 4 (garage 2)	Murs et cloisons	Enduit ciment	P8	Réalisation d'un	joints de	002OY000	P8	Enduit compact gris	Négatif	Négatif sur
					prélevement	scellement des	448 n°8 - 1		hétérogène		analyse
						parpaing gris	-				
							002OY000				
							448 n°8 - 2				
FACADE	Vol 10 (FACADE	Murs et cloisons	Plaques planes	P10	Réalisation d'un	gris+	002OY000	P10	Matériau compact gris +	Négatif	Négatif sur
GARAGE	GARAGE)		béton préfabriqués		prélevement	scellement	448 n°10 -		peinture + matériau		analyse
							1 -		compact beige hétérogène		
							002OY000				
							448 n°10 -				
							2				
FACADE	Vol 10 (FACADE	Murs et cloisons	Plaques planes	P10	Sondage et extension de	gris+	002OY000	P10	Matériau compact gris +	Négatif	Négatif sur
GARAGE	GARAGE)		béton préfabriqués		la zone homogène du	scellement	448 n°10 -		peinture + matériau		analyse
					prélèvement P10		1 -		compact beige hétérogène		
							002OY000				
							448 n°10 -				
							2				







# Grille de résultats du repérage des MPCA pour la catégorie : Parois verticales intérieures et enduits

					Descriptif de l'action	on menée			Laboratoire		Conclusion
Plan	Localisation	Composant	Partie composant	Réf action	Observation	Précision loc.	Ref photo	Ref Prél.	Descriptif	Résultat	Conclusion
GARAGES	Vol 4 (garage 2)	Murs et cloisons	Plaques planes béton préfabriqués	S6	Sondage et extension de la zone homogène du prélèvement P10	gris+ scellement	002OY000 448 n°10 - 1 - 002OY000 448 n°10 - 2	P10	Matériau compact gris + peinture + matériau compact beige hétérogène	Négatif	Négatif sur analyse

# Grille de résultats du repérage des MPCA pour la catégorie : Revêtement de sol

				Descriptif de l'action menée					Laboratoire			
Plan	Localisation	Composant	Partie composant	Réf action	Observation	Précision loc.	Ref photo	Ref Prél.	Descriptif	Résultat	Conclusion	
GARAGES	Vol 4 (garage 2)	Revêtement de sol	Chape maigre	P9	Réalisation d'un prélevement	grise	002OY000 448 n°9 - 1 - 002OY000 448 n°9 - 2		Matériau compact gris hétérogène avec poussières	Négatif	Négatif sur analyse	

# Grille de résultats du repérage des MPCA pour la catégorie : Toiture et étanchéité

					Descriptif de l'action	on menée			Laboratoire		Conclusion
Plan	Localisation	Composant	Partie composant	Réf action	Observation	Précision loc.	Ref photo	Ref Prél.	Descriptif	Résultat	Conclusion
TOITURES +PLAN MASSE	Vol 1 (Toiture)	Ardoises	Ardoises naturelle	S1			S1 - 1 - S1 - 2				Materiau ne contenant pas d'amiante par
TOITURES +PLAN MASSE	Vol 2 (Toiture garages)	Plaques ondulées	Plaques en fibres-ciment	S2	Résalisation d'un sondage		S2 - 1				Présence sur jugement personnel de l'opérateur de repérage

# Grille de résultats du repérage des MPCA pour la catégorie : Voies et réseaux divers

					Descriptif de l'ac	ction menée			Laboratoire		Conclusion
Plan	Localisation	Composant	Partie composant	Réf action	Observation	Précision loc.	Ref photo	Ref Prél.	Descriptif	Résultat	Conclusion







# Grille de résultats du repérage des MPCA pour la catégorie : Voies et réseaux divers


					Descriptif de l'acti	on menée			Laboratoire		Conclusion
Plan	Localisation	Composant	Partie composant	Réf action	Observation	Précision loc.	Ref photo	Ref Prél.	Descriptif	Résultat	Conclusion
TOITURES	Vol 3 (Cour)	Revêtement routier	Bitume couche	P7	Réalisation d'un	noir	002OY000	P7	Agrégats d'enrobés	Négatif	Négatif sur
+PLAN			supérieure		prélevement		448 n°7 - 1		bitumineux – prise d'essai		analyse
MASSE							-		1 + agrégats d'enrobés		
							002OY000		bitumineux – prise d'essai		
							448 n°7 - 2		2 + agrégats d'enrobés		
									bitumineux – prise d'essai		
									3		


Référence: 002OY000448




# ANNEXE: Plans de repérage des MPCA

Ref.	Plans	Titre du plan
	TOITURES +PLAN MASSE	TOITURES +PLAN MASSE - Plan de repérage - Actions menées
	TOITURES +PLAN MASSE	TOITURES +PLAN MASSE - MPCA Toutes catégories confondues
	GARAGES	GARAGES - Plan de repérage - Actions menées
	FACADE AVANT	FACADE AVANT - Plan de repérage - Actions menées
	PIGNON GAUCHE	PIGNON GAUCHE - Plan de repérage - Actions menées
	FACADE ARRIÈRE	FACADE ARRIÈRE - Plan de repérage - Actions menées
	FACADE GARAGE	FACADE GARAGE - Plan de repérage - Actions menées

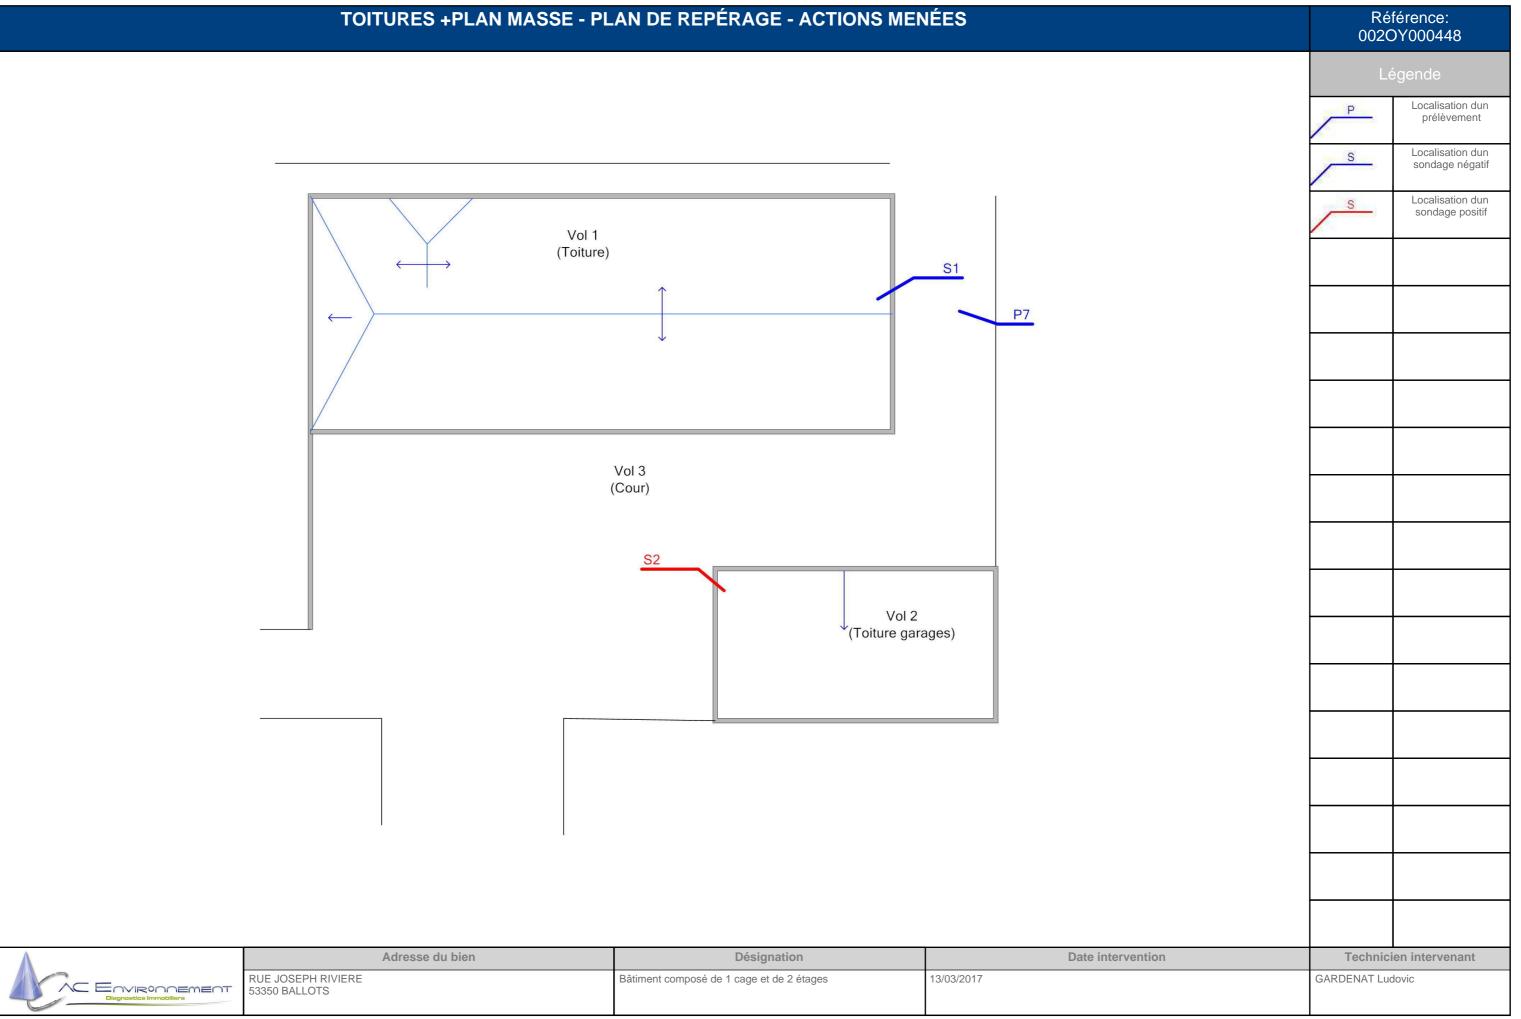

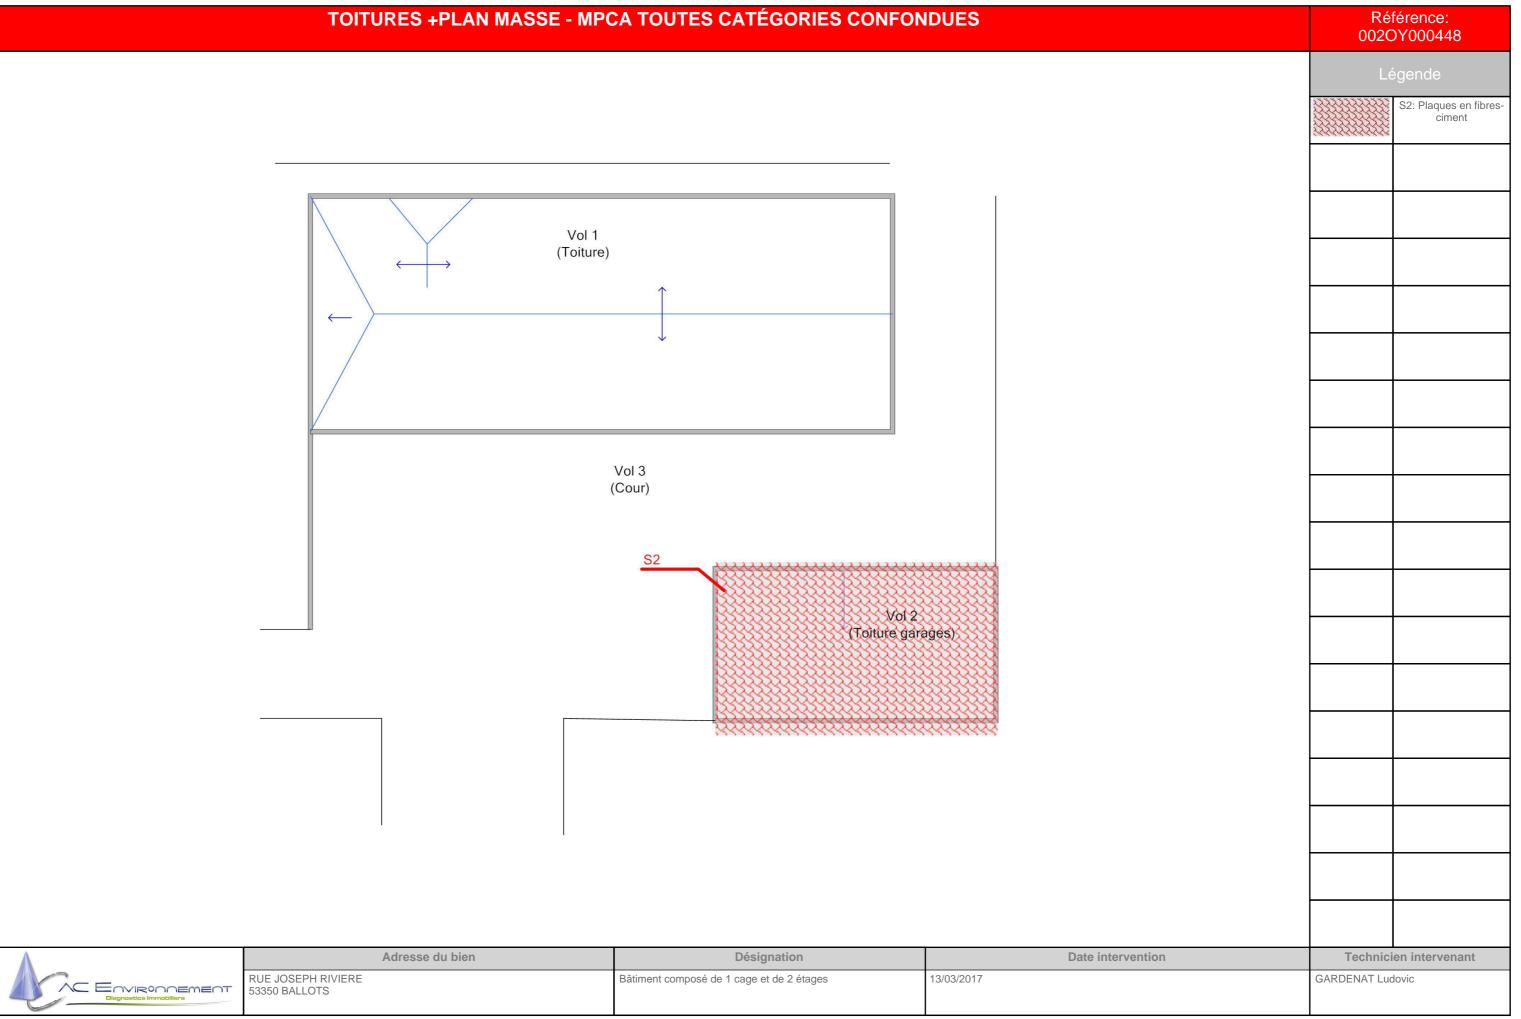

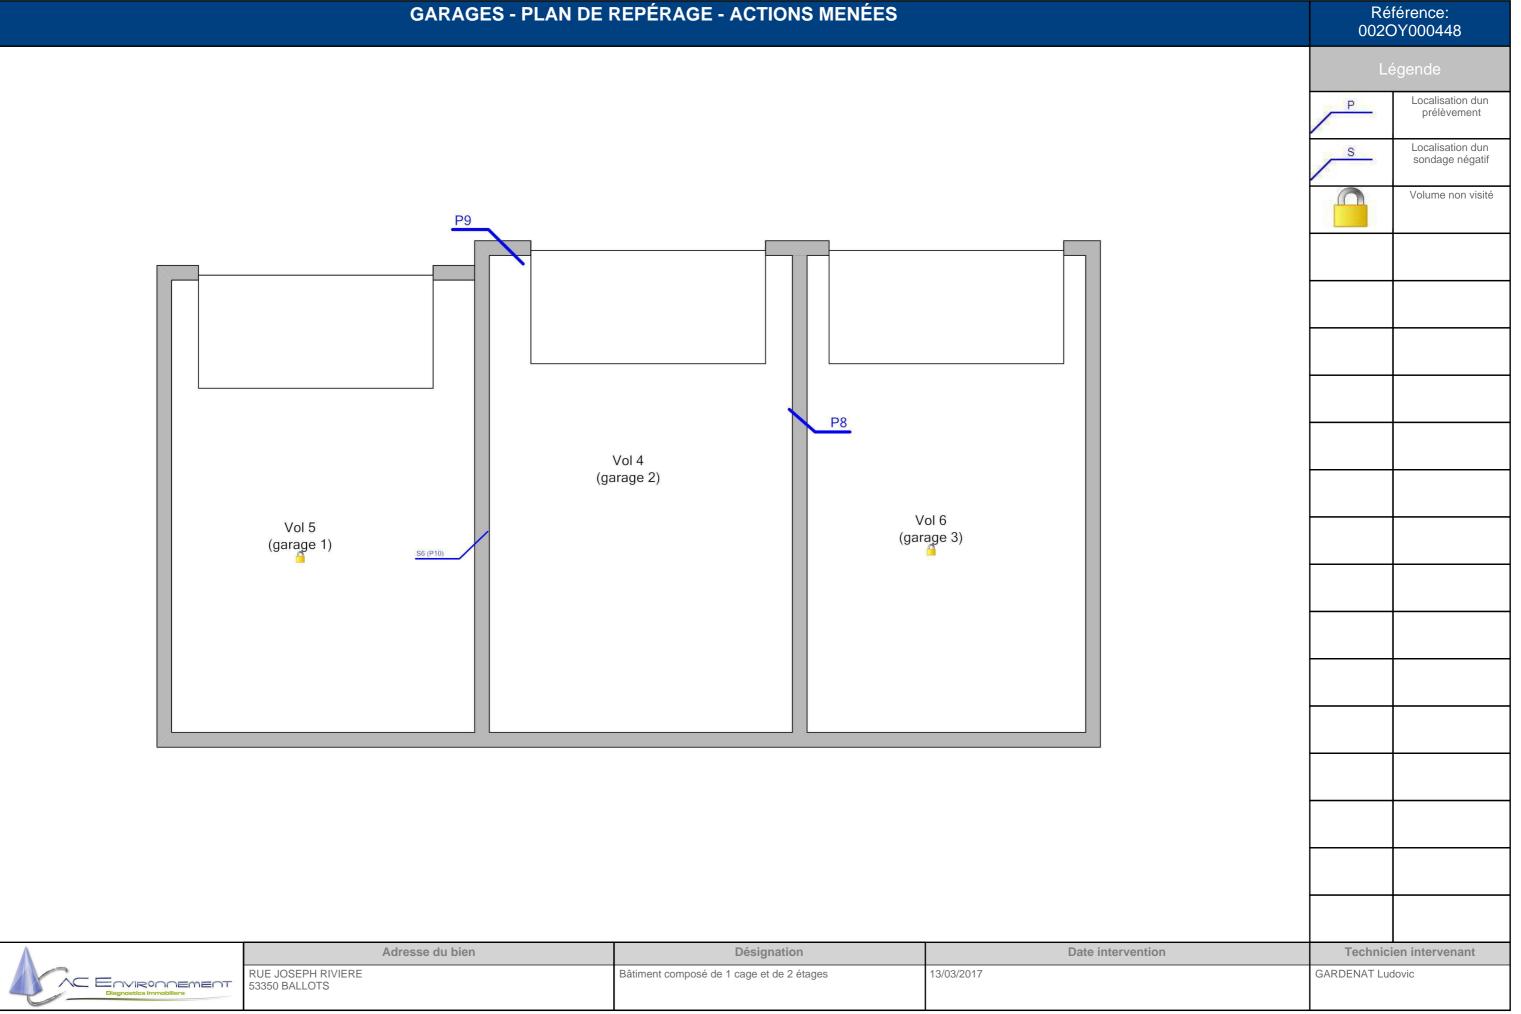

# FACADE AVANT - PLAN DE REPÉRAGE - ACTIONS MENÉES Référence: 002OY000448 Localisation dun prélèvement Localisation dun sondage négatif S (FACADE AVANT)

A
AC Environnement
Diagnostics Immobiliers

Adresse du bien	Désignation	Date intervention	Technicien intervenant
RUE JOSEPH RIVIERE 53350 BALLOTS	Bâtiment composé de 1 cage et de 2 étages	13/03/2017	GARDENAT Ludovic

# PIGNON GAUCHE - PLAN DE REPÉRAGE - ACTIONS MENÉES



Lé	gende		
P	Localisation dun prélèvement		
S	Localisation dun sondage négatif		
Technici	en intervenant		
GARDENAT Ludovic			

Référence: 0020Y000448

<b>A</b>	
	ENVIRONNEMENT
	Diagnostics Immobiliers

Adresse du bien	Désignation	Date intervention	Technicien intervenant
RUE JOSEPH RIVIERE 53350 BALLOTS	Bâtiment composé de 1 cage et de 2 étages	13/03/2017	GARDENAT Ludovic

# FACADE ARRIÈRE - PLAN DE REPÉRAGE - ACTIONS MENÉES Référence: 002OY000448 Localisation dun prélèvement Localisation dun sondage négatif Vol 9 (FACADE ARRIÈRE)

A
AC ENVIRONMENT
Diagnostics Immobiliers

				1
	Adresse du bien	Désignation	Date intervention	Technicien intervenant
T	RUE JOSEPH RIVIERE 53350 BALLOTS	Bâtiment composé de 1 cage et de 2 étages	13/03/2017	GARDENAT Ludovic

# FACADE GARAGE - PLAN DE REPÉRAGE - ACTIONS MENÉES Référence: 002OY000448 Localisation dun prélèvement Vol 10 (FACADE GARAGE)

$\Lambda$	
	ENVIRONNEMENT
	Diagnostics Immobiliers

	Adresse du bien	Désignation	Date intervention	Technicien intervenant
Г	RUE JOSEPH RIVIERE 53350 BALLOTS	Bâtiment composé de 1 cage et de 2 étages	13/03/2017	GARDENAT Ludovic

Référence: 002OY000448



# ANNEXE: Reportage photographique

Photos représentant des matériaux et produits contenant de l'amiante

S2 - 1 (A2)

Référence	Localisation	Action
002OY000448 n°6 - 1 (P6)	FACADE ARRIÈRE - Vol 9 (FACADE ARRIÈRE)	Prélevement
002OY000448 n°6 - 2 (P6)	FACADE ARRIÈRE - Vol 9 (FACADE ARRIÈRE)	Prélevement
		1
Référence	Localisation	Action
002OY000448 n°4 - 2 (P4)	FACADE AVANT - Vol 7 (FACADE AVANT)	Prélevement
002OY000448 n°4 - 1 (P4)	FACADE AVANT - Vol 7 (FACADE AVANT)	Prélevement
002OY000448 n°5 - 1 (P5)	FACADE AVANT - Vol 7 (FACADE AVANT)	Prélevement
002OY000448 n°5 - 2 (P5)	FACADE AVANT - Vol 7 (FACADE AVANT)	Prélevement
Référence	Localisation	Action
002OY000448 n°10 - 1 (P10)	FACADE GARAGE - Vol 10 (FACADE GARAGE)	Prélevement
002OY000448 n°10 - 2 (P10)	FACADE GARAGE - Vol 10 (FACADE GARAGE)	Prélevement
Référence	Localisation	Action
002OY000448 n°8 - 1 (P8)	GARAGES - Vol 4 (garage 2)	Prélevement
002OY000448 n°8 - 2 (P8)	GARAGES - Vol 4 (garage 2)	Prélevement
002OY000448 n°9 - 1 (P9)	GARAGES - Vol 4 (garage 2)	Prélevement
002OY000448 n°9 - 2 (P9)	GARAGES - Vol 4 (garage 2)	Prélevement
Référence	Localisation	Action
002OY000448 n°1 - 1 (P1)	PIGNON GAUCHE - Vol 8 (PIGNON GAUCHE)	Prélevement
002OY000448 n°1 - 2 (P1)	PIGNON GAUCHE - Vol 8 (PIGNON GAUCHE)	Prélevement
002OY000448 n°2 - 1 (P2)	PIGNON GAUCHE - Vol 8 (PIGNON GAUCHE)	Prélevement
002OY000448 n°2 - 2 (P2)	PIGNON GAUCHE - Vol 8 (PIGNON GAUCHE)	Prélevement
002OY000448 n°3 - 1 (P3)	PIGNON GAUCHE - Vol 8 (PIGNON GAUCHE)	Prélevement
002OY000448 n°3 - 2 (P3)	PIGNON GAUCHE - Vol 8 (PIGNON GAUCHE)	Prélevement
Référence	Localisation	Action
002OY000448 n°7 - 1 (P7)	TOITURES +PLAN MASSE - Vol 3 (Cour)	Prélevement
002OY000448 n°7 - 2 (P7)	TOITURES +PLAN MASSE - Vol 3 (Cour)	Prélevement
S1 - 2 (A1)	TOITURES +PLAN MASSE - Vol 1 (Toiture)	Absence : pas d'amiante par nature
S1 - 1 (A1)	TOITURES +PLAN MASSE - Vol 1	Absence : pas d'amiante par natur
	(Toiture)	

AC Environnement, 64 rue Clément Ader CS 70064 42153 Riorges, SIRET : 441355914 TVA Intracommunautaire : FR03441355914 APE : 7120 Assurée par : QBE Insurance 031 0004725 (Date de validité : 01/01/2018) Tel : 0800400100 Fax : 0825800954



Présence sur décision de l'opérateur de

repérage



TOITURES +PLAN MASSE - Vol 2

(Toiture garages)



002OY000448 n°1 - 1 (P1)



002OY000448 n°2 - 1 (P2)



002OY000448 n°3 - 1 (P3)



002OY000448 n°1 - 2 (P1)



002OY000448 n°2 - 2 (P2)



002OY000448 n°3 - 2 (P3)





002OY000448 n°4 - 2 (P4)



002OY000448 n°5 - 1 (P5)



002OY000448 n°6 - 1 (P6)



002OY000448 n°4 - 1 (P4)



002OY000448 n°5 - 2 (P5)



002OY000448 n°6 - 2 (P6)









002OY000448 n°7 - 1 (P7)



002OY000448 n°8 - 1 (P8)



002OY000448 n°9 - 1 (P9)



002OY000448 n°7 - 2 (P7)



002OY000448 n°8 - 2 (P8)



002OY000448 n°9 - 2 (P9)







002OY000448 n°10 - 1 (P10)



S1 - 2 (A1)



S2 - 1 (A2)



002OY000448 n°10 - 2 (P10)



S1 - 1 (A1)



Référence: 002OY000448



# ANNEXE : Récapitulatif des prélevements et analyses

### Prélévements en rouge = Positif

Reférence	Categorie	Composant	Materiau	Localisation	Observation
P1	Façades	Murs	Enduit compact gris hétérogène + peinture non séparable - enduit gris/rouge de soubassement -	PIGNON GAUCHE - Vol 8 (PIGNON GAUCHE)	
P2	Façades	Murs	Enduit gris en vrac hétérogène + peintures multiples - rosatre/beige des façades -	PIGNON GAUCHE - Vol 8 (PIGNON GAUCHE)	
P3	Façades	Murs	Enduit gris non séparable + peintures multiples + matériau compact gris hétérogène - enduit gris/ blanc autour des ouvertures +angles -	PIGNON GAUCHE - Vol 8 (PIGNON GAUCHE)	
P4	Façades	Murs	Enduit compact gris - enduit gris de finition -	FACADE AVANT - Vol 7 (FACADE AVANT)	
P5	Façades	Menuiseries	Matériau souple blanc avec poussières + peinture non séparable - blanche -	FACADE AVANT - Vol 7 (FACADE AVANT)	
P6	Façades	Murs	Enduit gris en vrac hétérogène - enduit gris lissé -	FACADE ARRIÈRE - Vol 9 (FACADE ARRIÈRE)	
P7	Voies et réseaux divers	Revêtement routier	Agrégats d'enrobés bitumineux – prise d'essai 1 + agrégats d'enrobés bitumineux – prise d'essai 2 + agrégats d'enrobés bitumineux – prise d'essai 3 - noir -	TOITURES +PLAN MASSE - Vol 3 (Cour)	
P8	Parois verticales intérieures et enduits	Murs et cloisons	Enduit compact gris hétérogène - joints de scellement des parpaing gris -	GARAGES - Vol 4 (garage 2)	
P9	Revêtement de sol	Revêtement de sol	Matériau compact gris hétérogène avec poussières - grise -	GARAGES - Vol 4 (garage 2)	
P10	Parois verticales intérieures et enduits	Murs et cloisons	Matériau compact gris + peinture + matériau compact beige hétérogène - gris+ scellement -	FACADE GARAGE - Vol 10 (FACADE GARAGE)	



Tél: 02.99.35.41.41 Fax: 02.99.35.41.42 www.itga.fr



L'accréditation du COFRAC atteste de la compétence des laboratoires pour les seuls essais couverts par l'accréditation qui sont identifiés par le symbole :

# RAPPORT D'ESSAI N° IT071703-61010 EN DATE DU 03/04/2017 RECHERCHE ET IDENTIFICATION D'AMIANTE SUR UN PRELEVEMENT DE MATERIAU

Ce rapport d'essai ne concerne que les échantillons soumis à l'analyse.

Client:

AC ENVIRONNEMENT
M. Ludovic GARDENAT
64 rue Clément Ader
42153 RIORGES

### Prélèvement:

Commande ITGA : IT0717-27919 Echantillon ITGA : IT071703-61010 Reçu au laboratoire le : 21/03/2017

### Réf. Client:

Commande	002OY000448
Dossier client	_0069700001_
	RUE JOSEPH RIVIERE - 53350 BALLOTS
	Bâtiment composé de 1 cage et de 2 étages
Echantillon	002OY000448001 / Façades / Murs / Enduit ciment / Vol 8
	(PIGNON GAUCHE)
Description ITGA	Enduit compact gris hétérogène / Peinture

### **Préparation:**

Effectuée de façon à être représentative de l'échantillon

- pour une analyse au Microscope Electronique à Transmission Analytique (META) : broyage mécanique, récupération de poussières sur grille de microscope électronique (méthode interne IT 085 ou IT 286)

### **Technique Analytique:**

- Microscope Electronique à Transmission Analytique (parties pertinentes de la norme NF X 43-050)

### Résultat:

Fraction Analysée		Technique analytique et date d'analyse	Résultat	Type d'amiante	Nb de préparations
•	Enduit compact gris hétérogène + peinture non séparable	META le 03/04/2017	Amiante non détecté		1

Validé par : Fabien Hado - Analyste





Tél: 02.99.35.41.41 Fax: 02.99.35.41.42 www.itga.fr



L'accréditation du COFRAC atteste de la compétence des laboratoires pour les seuls essais couverts par l'accréditation qui sont identifiés par le symbole :

# RAPPORT D'ESSAI N° IT071703-61011 EN DATE DU 03/04/2017 RECHERCHE ET IDENTIFICATION D'AMIANTE SUR UN PRELEVEMENT DE MATERIAU

Ce rapport d'essai ne concerne que les échantillons soumis à l'analyse.

Client:

AC ENVIRONNEMENT
M. Ludovic GARDENAT
64 rue Clément Ader
42153 RIORGES

### Prélèvement :

Commande ITGA : IT0717-27919 Echantillon ITGA : IT071703-61011 Reçu au laboratoire le : 21/03/2017

### Réf. Client:

Commande	002OY000448
Dossier client	_0069700001_ RUE JOSEPH RIVIERE - 53350 BALLOTS Bâtiment composé de 1 cage et de 2 étages
Echantillon	002OY000448002 / Façades / Murs / Enduits projetés / Vol 8 (PIGNON GAUCHE)
Description ITGA	Enduit gris en vrac hétérogène / Peintures multiples

### **Préparation:**

Effectuée de façon à être représentative de l'échantillon

- pour une analyse au Microscope Electronique à Transmission Analytique (META) : broyage mécanique, récupération de poussières sur grille de microscope électronique (méthode interne IT 085 ou IT 286)

### **Technique Analytique:**

- Microscope Electronique à Transmission Analytique (parties pertinentes de la norme NF X 43-050)

### Résultat:

Fraction Analysée		Technique analytique et date d'analyse	Résultat	Type d'amiante	Nb de préparations
•	Enduit gris en vrac hétérogène + peintures multiples	META le 03/04/2017	Amiante non détecté		1

Validé par : Fabien Hado - Analyste

3



Tél: 02.99.35.41.41 Fax: 02.99.35.41.42 www.itga.fr



L'accréditation du COFRAC atteste de la compétence des laboratoires pour les seuls essais couverts par l'accréditation qui sont identifiés par le symbole :

# RAPPORT D'ESSAI N° IT071703-61012 EN DATE DU 03/04/2017 RECHERCHE ET IDENTIFICATION D'AMIANTE SUR UN PRELEVEMENT DE MATERIAU

Ce rapport d'essai ne concerne que les échantillons soumis à l'analyse.

Client:

AC ENVIRONNEMENT
M. Ludovic GARDENAT
64 rue Clément Ader
42153 RIORGES

### Prélèvement:

Commande ITGA : IT0717-27919 Echantillon ITGA : IT071703-61012 Reçu au laboratoire le : 21/03/2017

### Réf. Client:

Commande	002OY000448
Dossier client	_0069700001_ RUE JOSEPH RIVIERE - 53350 BALLOTS Bâtiment composé de 1 cage et de 2 étages
Echantillon	002OY000448003 / Façades / Murs / Enduit ciment / Vol 8 (PIGNON GAUCHE)
Description ITGA	Enduit gris / Peintures multiples / Matériau compact gris hétérogène

### **Préparation:**

Effectuée de façon à être représentative de l'échantillon

- pour une analyse au Microscope Electronique à Transmission Analytique (META) : broyage mécanique, récupération de poussières sur grille de microscope électronique (méthode interne IT 085 ou IT 286)

### **Technique Analytique:**

- Microscope Electronique à Transmission Analytique (parties pertinentes de la norme NF X 43-050)

### Résultat:

Fraction Analysée		Technique analytique et date d'analyse	Résultat	Type d'amiante	Nb de préparations
•	Enduit gris non séparable + peintures multiples + matériau compact gris hétérogène	META le 03/04/2017	Amiante non détecté		1

Validé par : Fabien Hado - Analyste

3



Tél: 02.99.35.41.41 Fax: 02.99.35.41.42 www.itga.fr



L'accréditation du COFRAC atteste de la compétence des laboratoires pour les seuls essais couverts par l'accréditation qui sont identifiés par le symbole :

# RAPPORT D'ESSAI N° IT071703-61013 EN DATE DU 03/04/2017 RECHERCHE ET IDENTIFICATION D'AMIANTE SUR UN PRELEVEMENT DE MATERIAU

Ce rapport d'essai ne concerne que les échantillons soumis à l'analyse.

Client:

AC ENVIRONNEMENT M. Ludovic GARDENAT 64 rue Clément Ader 42153 RIORGES

### Prélèvement:

Commande ITGA : IT0717-27919 Echantillon ITGA : IT071703-61013 Reçu au laboratoire le : 21/03/2017

### Réf. Client:

Commande	002OY000448
Dossier client	_0069700001_ RUE JOSEPH RIVIERE - 53350 BALLOTS Bâtiment composé de 1 cage et de 2 étages
Echantillon	002OY000448004 / Façades / Murs / Enduit ciment / Vol 7 (FACADE AVANT)
Description ITGA	Enduit compact gris

### **Préparation:**

Effectuée de façon à être représentative de l'échantillon

- pour une analyse au Microscope Electronique à Transmission Analytique (META) : broyage mécanique, récupération de poussières sur grille de microscope électronique (méthode interne IT 085 ou IT 286)

### **Technique Analytique:**

- Microscope Electronique à Transmission Analytique (parties pertinentes de la norme NF X 43-050)

### Résultat:

Fraction Analysée	Technique analytique et date d'analyse	Résultat	Type d'amiante	Nb de préparations
▶ Enduit compact gris	META le 03/04/2017	Amiante non détecté		1

Validé par : Fabien Hado - Analyste

33



Tél: 02.99.35.41.41 Fax: 02.99.35.41.42 www.itga.fr



L'accréditation du COFRAC atteste de la compétence des laboratoires pour les seuls essais couverts par l'accréditation qui sont identifiés par le symbole :

# RAPPORT D'ESSAI N° IT071703-61014 EN DATE DU 03/04/2017 RECHERCHE ET IDENTIFICATION D'AMIANTE SUR UN PRELEVEMENT DE MATERIAU

Ce rapport d'essai ne concerne que les échantillons soumis à l'analyse.

Client:

AC ENVIRONNEMENT
M. Ludovic GARDENAT
64 rue Clément Ader
42153 RIORGES

### Prélèvement:

Commande ITGA : IT0717-27919 Echantillon ITGA : IT071703-61014 Reçu au laboratoire le : 21/03/2017

### Réf. Client:

Commande	002OY000448
Dossier client	_0069700001_
	RUE JOSEPH RIVIERE - 53350 BALLOTS
	Bâtiment composé de 1 cage et de 2 étages
Echantillon	002OY000448005 / Façades / Menuiseries / Reprise d'étanchéïté / Vol 7
	(FACADE AVANT)
Description ITGA	Matériau souple blanc avec poussières / Peinture

### **Préparation:**

Effectuée de façon à être représentative de l'échantillon

- pour une analyse au Microscope Electronique à Transmission Analytique (META) : broyage mécanique, récupération de poussières sur grille de microscope électronique (méthode interne IT 085 ou IT 286)

### **Technique Analytique:**

- Microscope Electronique à Transmission Analytique (parties pertinentes de la norme NF X 43-050)

### Résultat:

	Fraction Analysée	Technique analytique et date d'analyse	Résultat	Type d'amiante	Nb de préparations
•	Matériau souple blanc avec poussières + peinture non séparable	META le 03/04/2017	Amiante non détecté		1

Validé par : Fabien Hado - Analyste



La reproduction de ce rapport d'essai n'est autorisée que sous sa forme intégrale ; ce rapport ne doit pas être reproduit partiellement sans l'approbation du laboratoire.

DTA 164 rev 12 - 31 / 36 - Page 1/1



Tél: 02.99.35.41.41 Fax: 02.99.35.41.42 www.itga.fr



L'accréditation du COFRAC atteste de la compétence des laboratoires pour les seuls essais couverts par l'accréditation qui sont identifiés par le symbole :

# RAPPORT D'ESSAI N° IT071703-61015 EN DATE DU 03/04/2017 RECHERCHE ET IDENTIFICATION D'AMIANTE SUR UN PRELEVEMENT DE MATERIAU

Ce rapport d'essai ne concerne que les échantillons soumis à l'analyse.

Client:

AC ENVIRONNEMENT
M. Ludovic GARDENAT
64 rue Clément Ader
42153 RIORGES

### Prélèvement:

Commande ITGA : IT0717-27919 Echantillon ITGA : IT071703-61015 Reçu au laboratoire le : 21/03/2017

### Réf. Client:

Commande	002OY000448
Dossier client	_0069700001_ RUE JOSEPH RIVIERE - 53350 BALLOTS Bâtiment composé de 1 cage et de 2 étages
Echantillon	002OY000448006 / Façades / Murs / Enduit ciment / Vol 9 (FACADE ARRIÈRE)
Description ITGA Enduit gris en vrac hétérogène	

# Préparation :

Effectuée de façon à être représentative de l'échantillon

- pour une analyse au Microscope Electronique à Transmission Analytique (META) : broyage mécanique, récupération de poussières sur grille de microscope électronique (méthode interne IT 085 ou IT 286)

### **Technique Analytique:**

- Microscope Electronique à Transmission Analytique (parties pertinentes de la norme NF X 43-050)

### Résultat:

	Fraction Analysée	Technique analytique et date d'analyse	Résultat	Type d'amiante	Nb de préparations
•	Enduit gris en vrac hétérogène	META le 03/04/2017	Amiante non détecté		1

Validé par : Fabien Hado - Analyste

3



Tél: 02.99.35.41.41 Fax: 02.99.35.41.42 www.itga.fr



L'accréditation du COFRAC atteste de la compétence des laboratoires pour les seuls essais couverts par l'accréditation qui sont identifiés par le symbole :

# RAPPORT D'ESSAI N° IT071703-61016 EN DATE DU 03/04/2017 RECHERCHE ET IDENTIFICATION D'AMIANTE SUR UN PRELEVEMENT DE MATERIAU

Ce rapport d'essai ne concerne que les échantillons soumis à l'analyse.

### Client:

AC ENVIRONNEMENT
M. Ludovic GARDENAT
64 rue Clément Ader
42153 RIORGES

### Prélèvement:

Commande ITGA : IT0717-27919 Echantillon ITGA : IT071703-61016 Reçu au laboratoire le : 21/03/2017

### Réf. Client:

Commande	002OY000448
Dossier client	_0069700001_ RUE JOSEPH RIVIERE - 53350 BALLOTS Bâtiment composé de 1 cage et de 2 étages
Echantillon	002OY000448007 / Voies et réseaux divers / Revêtement routier / Bitume couche supérieure / Vol 3 (Cour)
Description ITGA	Agrégats d'enrobés bitumineux – prise d'essai 1 / Agrégats d'enrobés bitumineux – prise d'essai 2 / Agrégats d'enrobés bitumineux – prise d'essai 3

### **Préparation:**

Effectuée de façon à être représentative de l'échantillon

- pour une analyse au Microscope Electronique à Transmission Analytique (META) : broyage mécanique, récupération de poussières sur grille de microscope électronique (méthode interne IT 085 ou IT 286)

### **Technique Analytique:**

- Microscope Electronique à Transmission Analytique (parties pertinentes de la norme NF X 43-050)

### Résultat:

	Fraction Analysée	Technique analytique et date d'analyse	Résultat	Type d'amiante	Nb de préparations
•	Agrégats d'enrobés bitumineux – prise d'essai 1 + agrégats d'enrobés bitumineux – prise d'essai 2 + agrégats d'enrobés bitumineux – prise d'essai 3	META le 03/04/2017	Amiante non détecté		1

Validé par : Fabien Hado - Analyste

3



Tél: 02.99.35.41.41 Fax: 02.99.35.41.42 www.itga.fr



L'accréditation du COFRAC atteste de la compétence des laboratoires pour les seuls essais couverts par l'accréditation qui sont identifiés par le symbole :

# RAPPORT D'ESSAI N° IT071703-61017 EN DATE DU 03/04/2017 RECHERCHE ET IDENTIFICATION D'AMIANTE SUR UN PRELEVEMENT DE MATERIAU

Ce rapport d'essai ne concerne que les échantillons soumis à l'analyse.

Client:

AC ENVIRONNEMENT M. Ludovic GARDENAT 64 rue Clément Ader 42153 RIORGES

### Prélèvement:

Commande ITGA: IT0717-27919 Echantillon ITGA: IT071703-61017 Reçu au laboratoire le: 21/03/2017

### Réf. Client:

Commande	002OY000448
Dossier client	_0069700001_ RUE JOSEPH RIVIERE - 53350 BALLOTS Bâtiment composé de 1 cage et de 2 étages
Echantillon	002OY000448008 / Parois verticales intérieures et enduits / Murs et cloisons / Enduit ciment / Vol 4 (garage 2)
Description ITGA	Enduit compact gris hétérogène

### **Préparation:**

Effectuée de façon à être représentative de l'échantillon

- pour une analyse au Microscope Electronique à Transmission Analytique (META) : broyage mécanique, récupération de poussières sur grille de microscope électronique (méthode interne IT 085 ou IT 286)

### **Technique Analytique:**

- Microscope Electronique à Transmission Analytique (parties pertinentes de la norme NF X 43-050)

### Résultat:

	Fraction Analysée	Technique analytique et date d'analyse	Résultat	Type d'amiante	Nb de préparations
•	Enduit compact gris hétérogène	META le 03/04/2017	Amiante non détecté		1

Validé par : Fabien Hado - Analyste

La reproduction de ce rapport d'essai n'est autorisée que sous sa forme intégrale ; ce rapport ne doit pas être reproduit partiellement sans l'approbation du laboratoire.

Sauf demande particulière et écrite du client, les échantillons sont conservés pendant 6 mois et les rapports pendant 2 ans.



Tél: 02.99.35.41.41 Fax: 02.99.35.41.42 www.itga.fr



L'accréditation du COFRAC atteste de la compétence des laboratoires pour les seuls essais couverts par l'accréditation qui sont identifiés par le symbole :

# RAPPORT D'ESSAI N° IT071703-61018 EN DATE DU 03/04/2017 RECHERCHE ET IDENTIFICATION D'AMIANTE SUR UN PRELEVEMENT DE MATERIAU

Ce rapport d'essai ne concerne que les échantillons soumis à l'analyse.

Client:

AC ENVIRONNEMENT
M. Ludovic GARDENAT
64 rue Clément Ader
42153 RIORGES

### Prélèvement:

Commande ITGA : IT0717-27919 Echantillon ITGA : IT071703-61018 Reçu au laboratoire le : 21/03/2017

### Réf. Client:

Commande	002OY000448		
Dossier client	_0069700001_		
	RUE JOSEPH RIVIERE - 53350 BALLOTS		
	Bâtiment composé de 1 cage et de 2 étages		
Echantillon	002OY000448009 / Revêtement de sol / Revêtement de sol / Chape maigre / Vol 4		
	(garage 2)		
Description ITGA	Matériau compact gris hétérogène avec poussières		

### **Préparation:**

Effectuée de façon à être représentative de l'échantillon

- pour une analyse au Microscope Electronique à Transmission Analytique (META) : broyage mécanique, récupération de poussières sur grille de microscope électronique (méthode interne IT 085 ou IT 286)

### **Technique Analytique:**

- Microscope Electronique à Transmission Analytique (parties pertinentes de la norme NF X 43-050)

### Résultat:

	Fraction Analysée	Technique analytique et date d'analyse	Résultat	Type d'amiante	Nb de préparations
•	Matériau compact gris hétérogène avec poussières	META le 03/04/2017	Amiante non détecté		2

Validé par : Fabien Hado - Analyste

3



Tél: 02.99.35.41.41 Fax: 02.99.35.41.42 www.itga.fr



L'accréditation du COFRAC atteste de la compétence des laboratoires pour les seuls essais couverts par l'accréditation qui sont identifiés par le symbole :

# RAPPORT D'ESSAI N° IT071703-61019 EN DATE DU 03/04/2017 RECHERCHE ET IDENTIFICATION D'AMIANTE SUR UN PRELEVEMENT DE MATERIAU

Ce rapport d'essai ne concerne que les échantillons soumis à l'analyse.

Client:

AC ENVIRONNEMENT
M. Ludovic GARDENAT
64 rue Clément Ader
42153 RIORGES

### Prélèvement:

Commande ITGA : IT0717-27919 Echantillon ITGA : IT071703-61019 Reçu au laboratoire le : 21/03/2017

### Réf. Client:

Commande	002OY000448
Dossier client	_0069700001_ RUE JOSEPH RIVIERE - 53350 BALLOTS Bâtiment composé de 1 cage et de 2 étages
Echantillon	002OY000448010 / Parois verticales intérieures et enduits / Murs et cloisons / Plaques planes béton préfabriqués / Vol 10 (FACADE GARAGE)
Description ITGA	Matériau compact gris / Peinture / Matériau compact beige hétérogène

### **Préparation:**

Effectuée de façon à être représentative de l'échantillon

- pour une analyse au Microscope Electronique à Transmission Analytique (META) : broyage mécanique, récupération de poussières sur grille de microscope électronique (méthode interne IT 085 ou IT 286)

### **Technique Analytique:**

- Microscope Electronique à Transmission Analytique (parties pertinentes de la norme NF X 43-050)

### Résultat :

Fraction Analysée		Technique analytique et date d'analyse	Résultat	Type d'amiante	Nb de préparations
•	Matériau compact gris + peinture + matériau compact beige hétérogène	META le 03/04/2017	Amiante non détecté		1

Validé par : Fabien Hado - Analyste

3