



Rapport de mission de repérage des matériaux et produits de la liste A et B contenant de l'amiante à intégrer au Dossier Technique Amiante (DTA)

Examen réalisé conformément à l'application du décret n°2011-629 du 3 juin 2011 relatif à la protection contre les risques sanitaires liés à une exposition à l'amiantedans les immeubles bâtis, aux arrêtés du 12 décembre 2012 relatif aux critères d'évaluation de l'état de conservation MPCA de la liste A et B et au contenu du rapport de repérage, l'arrêté du 21 décembre 2012 relatif aux recommandations générales de sécurité et au contenu de la fiche récapitulative du DTA, à la norme NF X 46-020 et ses annexes.

Adresse du bien

Adresse: GUTENBERG RTE D ARON

CP - Ville : 53100 MAYENNE

Référence client : __0006700002_

Rapport émis le : 07/10/2016

Désignation : Habitation (Parties communes) - Bâtiment composé de 3 cages et de 3 étages

Som	maire					
Rapport	Annexes					
A - Désignation de l'immeuble	Plan de repérage technique	25 pages				
B - Propriétaire / Donneur d'ordre	Reportage photographique	7 page(s)				
C - Opérateur de repérage	Etat de conservation des matériaux de la liste A	Sans objet				
D - Personne autorisant l'émission du rapport	Etat de conservation des materiaux de la liste B	29 page(s)				
E - Listes des locaux visités	Fiche d'identification et de cotation des	1 page				
F - Conclusion(s) du rapport de mission	prélèvements					
G - Commentaires et réserves	Rapport(s) d'analyse(s) du laboratoire	6 page(s)				
H - Locaux ou parties de locaux non visitées	Documents	1 page				
I - Rapports précédemment réalisés						
J - Objet, méthodologie et cadre juridique de l'intervention						
K - Périmètre de repérage						
L - Conditions de réalisation du repérage						
M - Grille de résultat du repérage						
N - Obligation(s) réglementaire(s) du propriétaire						
N1 - Recommandations de gestion adaptées aux besoins de						
protection des personnes						
O - Recommandations générales de sécurité						
P - Informations complémentaires						

Présence d'amiante	Oui
Présence de pièce(s) non visitée(s)	Oui

Le présent rapport ne peut être reproduit que dans sa totalité







Renseignements administratifs

Α	Désignation de l'immeuble	В	Propriétaire / De	onneur d'ordre						
Adresse du b	en: GUTENBERG RTE D ARON 53100 MAYENNE	Propriétaire : HABITAT	O.P.H. MAYENNE	Donneur d'ordre : O.P.H. MAYENNE HABITAT						
Batiment :	Non communiqué	Adresse :	10 RUE AUGUSTE BEUNEUX - CS 62039 53020 LAVAL CEDEX 9	Adresse: 10 RUE AUGUSTE BEUNEUX - CS 62039 53020 LAVAL CEDEX 9						
Etage : Références c	Non communiqué ient : 0006700002			Ref donneur d'ordre : CVMAY01						
N° de lot :			Date commande: 23/09/2016							
			age: 23/09/2016							
		Représenta	nt du donneur d'ordre : O.	P.H. MAYENNE HABITAT						
Date de cons	ruction ou permis de construire :									
Fonction du b	âtiment : Habitation (Parties communes)	Rapport én	nis le : 07/10/2016							
С	Opérateur de repérage	D	Personne autorisant I	'émission du rapport						
AC Environne	ment	Nom prénom	: MORA Denis							
Siret: 44135 Nom prénom	5914 : JOUSSELIN David	Fonction : Responsable technique								
sont certifiées la Terre Victo	oport est établi par une personne dont les compétences par ICERT CERTIFICATION Parc Edonia – Bat G – rue de ria 35760 ST GREGOIRE °: CPDI3391 V2 Délivré le 03/04/2015	Assurance :	QBE Insurance 031 00	04725 (Date de validité : 01/01/2018)						

E Liste des locaux visités







Plan	Volume	Plan	Volume
Sous sol	Vol 1 (Local commun 1)	Sous sol	Vol 2 (accès caves 1)
Sous sol	Vol 3 (esc 1)	Sous sol	Vol 5 (dgt 1)
Sous sol	Vol 6 (accès caves 3)	Sous sol	Vol 7 (esc 3)
Sous sol	Vol 8 (dgt 3)	Sous sol	Vol 9 (local poubelle 3)
Sous sol	Vol 11 (Local ménage)	Sous sol	Vol 12 (accès caves 2)
Sous sol	Vol 13 (esc 2)	Sous sol	Vol 14 (dgt 2)
Sous sol	Vol 15 (local poubelle 2)	Cage B1	Vol 16 (local vélo)
Cage B1	Vol 17 (PC RDC)	Cage B1	Vol 18 (SAS ext)
Cage B1	Vol 19 (PC R+1)	Cage B1	Vol 20 (PC R+2)
Cage B1	Vol 21 (PC R+3)	Cage B2	Vol 22 (SAS ext)
Cage B2	Vol 23 (PC RDC)	Cage B2	Vol 24 (PC R+1)
Cage B2	Vol 25 (PC R+2)	Cage B2	Vol 26 (PC R+3)
Cage B3	Vol 27 (PC RDC)	Cage B3	Vol 28 (local vélo)
Cage B3	Vol 29 (PC R+1)	Cage B3	Vol 30 (PC R+2)
Cage B3	Vol 31 (PC R+3)	Cage B3	Vol 32 (SAS ext)
Pignons	Vol 33 (pignon gauche)	Façades avants	Vol 34 (Façade avant B3)
Façades arrières	Vol 35 (Façade arrière B1)	Combles	Vol 36 (combles B1)
Combles	Vol 37 (combles B2 / B3)	Plan masse - Toiture	Vol 38 (Toiture)
Plan masse - Toiture	Vol 39 (Plan masse)	Façades arrières	Vol 40 (Façade arrière B2)
Pignons	Vol 41 (Pignon droit)	Façades arrières	Vol 42 (Façade arrière B3)
Façades avants	Vol 43 (Façade avant B1)	Façades avants	Vol 44 (Façade avant B2)





Conclusions

- F Conclusion(s) du rapport de mission
- ▶ Dans le cadre de la mission décrite en tête de rapport, il a été repéré des matériaux et produits contenant de l'amiante

		Critère de décision						
Localisation	Matériau	après analyse	sur décision de l' opérateur					
Vol 15	Conduit en fibres-ciment		Positif sur jugement personnel					
(local poubelle 2)								
Vol 12	Conduit en fibres-ciment		Positif sur jugement personnel					
(accès caves 2)								
Vol 12	Conduit en fibres-ciment		Positif sur jugement personnel					
(accès caves 2)								
Vol 23	Conduit en fibres-ciment		Positif sur jugement personnel					
(PC RDC)								
Vol 26	Conduit en fibres-ciment		Positif sur jugement personnel					
(PC R+3)								
Vol 26	Conduit en fibres-ciment		Positif sur jugement personnel					
(PC R+3)								
Vol 27	Conduit en fibres-ciment		Positif sur jugement personnel					
(PC RDC)			, , ,					
Vol 31	Conduit en fibres-ciment		Positif sur jugement personnel					
(PC R+3)			1.3.					
Vol 31 (PC R+3)	Conduit en fibres-ciment		Positif sur document					
Vol 6	Conduit en fibres-ciment		Positif sur jugement personnel					
(accès caves 3)	0 1 1 5		D 1117					
Vol 6	Conduit en fibres-ciment		Positif sur jugement personnel					
(accès caves 3)								
Vol 2	Conduit en fibres-ciment		Positif sur jugement personnel					
(accès caves 1)								
Vol 3	Conduit en fibres-ciment		Positif sur jugement personnel					
(000.1)								
(esc 1) Vol 21	Conduit en fibres-ciment		Positif sur jugement personnel					
(PC R+3)	Conduit en libres-ciment		Positii sui jugement personnei					
	Conduit on fibros siment		Desitif our jugement personnel					
Vol 21	Conduit en fibres-ciment		Positif sur jugement personnel					
(PC R+3)	Conduit en fibres-ciment		Desitif our jugement personnel					
Vol 37	Conduit en libres-ciment		Positif sur jugement personnel					
(combles B2 / B3) Vol 37	Conduit en fibres-ciment		Desitif our jugement personnel					
	Conduit en libres-ciment		Positif sur jugement personnel					
(combles B2 / B3)	One delt on Characterist		Design and the second s					
Vol 37	Conduit en fibres-ciment		Positif sur jugement personnel					
(combles B2 / B3)	0 1 1 5							
Vol 37	Conduit en fibres-ciment		Positif sur jugement personnel					
(combles B2 / B3)								
Vol 37	Conduit en fibres-ciment		Positif sur jugement personnel					
(combles B2 / B3)								
Vol 37	Conduit en fibres-ciment		Positif sur jugement personnel					
(combles B2 / B3)								
Vol 36	Conduit en fibres-ciment		Positif sur jugement personnel					
(combles B1)								
Vol 36	Conduit en fibres-ciment		Positif sur jugement personnel					
(combles B1)								
Vol 36	Conduit en fibres-ciment		Positif sur jugement personnel					
(combles B1)								
Vol 39	Conduit en fibres-ciment		Positif sur jugement personnel					
(Plan masse)								
Vol 35	Conduit en fibres-ciment		Positif sur jugement personnel					
(Façade arrière B1)								
Vol 35	Conduit en fibres-ciment		Positif sur jugement personnel					
(Façade arrière B1)								
Vol 40	Conduit en fibres-ciment		Positif sur jugement personnel					
(Façade arrière B2)								





G Commentaire(s) et réserve(s)

Commentaire n°1

Le diagnostic amiante a été réalisé en simulant une prestation type démolition afin de repérer l'ensemble des matériaux susceptible de contenir de l'amiante. Cependant le bâtiment n'est pas à démolir. De plus il n'est pas vide de meubles. Des réserves sont émises sur les matériaux non accessibles sans destruction importante ou démontage d'éléments de la construction. Réserves sur : Les matériaux présents entre les doublages et la maçonnerie, invisibles sans dépose du doublage. Les sorties de conduits sur les façades extérieures avec caches intérieurs empêchant leur repérage si des sondages destructifs ne sont pas éffectués. (de plus végétation très dense en bordure du batiment empechant une exaustivitée complète) Les matériaux présents dans les plénums, invisibles sans dépose du faux plafond. (fibralith sous sol) Les matériaux présents sous le bardage présent en façade. Les matériaux présents dans les coffrages verticaux et horizontaux. Les élèments ponctuels de toiture où une nacelle est nécessaire pour être exhaustif. Les réseaux et canalisations présents sous et autour du bâtiment et recouverts par d'autres matériaux, (exemple réseau d'évacuation des eaux usées...) Les matériaux présents sous la laine de verre dans les combles (impossible à voir sans retirer la laine de verre) Dans le cadre du diagnostic amiante type « avant démolition » dans les parties communes du bâtiment, certains matériaux susceptibles de contenir de l'amiante n'ont pas fait l'objet de prélèvements spécifiques à la demande du client : - Les diverses peintures présentes dans les parties communes (Peinture sur les portes, fenêtres, garde-corps, murs, plafond...)

Commentaire n°2

Les joints et mastic des menuiseries des logement n'ont pas été pris en compte dans ce diagnostic. Impossible de voir les matériaux à partir d'une certaine hauteur. Il est nécessaire de rentrer chez les locataire pour ce type de diagnostic.

H Locaux ou parties de locaux non visités

Liste des locaux ou parties de locaux, composants ou parties de composants qui n'ont pu être visités et pour lesquels des investigations complémentaires sont nécessaires afin de statuer sur la présence ou l'absence d'amiante conformément aux articles R1334-15 à R1334-18 du Code de la Santé Publique:

Localisation	Justification(s)	Investigations supplémentaires
Sous sol - Vol 10 (Local commun 2)	Moyen investigation non mis a disposition	Pas de clefs d'accès
Sous sol - Vol 4 (local poubelle 1)	Moyen investigation non mis a disposition	Pas de clefs d'accès





Condition de repérage

Rapports précédemment réalisés

Date	Références	Principales conclusions
cf fiche récapitulative	cf fiche récapitulative	cf fiche récapitulative

J Objet, méthodologie et cadre juridique de l'intervention

<u>Objet de la mission</u>: Mise à niveau règlementaire des DTA existants, établissement du rapport de repérage des matériaux et produits de la liste A et B de n'annexe 13-9 du code de la santé publique.

<u>Obligation règlementaire de la constitution du DTA :</u> le présent rapport devra être joint aux autres pièces règlementaires constitutives du Dossier Technique Amiante du bien désigné en page de garde.

<u>Méthodologie</u>: rechercher, identifier, localiser et évaluer l'état de conservation des produits de la liste A et B. Pour les matériaux de la liste B, leur risque de dégradation lié à l'environnement est également évalué.

Cadre juridique:

- des articles R.1334-16, R.1334-20, R.1334-21, R 1334-23, R 1334-27 du Code de la Santé Publique
- du décret n°2011-629 du 3 juin 2011 relatif à la protection de la population contre les risques sanitaires liés à une exposition à l'amiante dans les immeubles bâtis
- de l'arrêté du 12 décembre 2012 relatif aux critères d'évaluation de l'etat de conservation des matériaux et produits de la liste A contenant de l'amiante et au contenu du rapport de repérage
- de l'arrêté du 12 décembre 2012 relatif aux critères d'évaluation de l'etat de conservation des matériaux et produits de la liste B contenant de l'amiante et au contenu du rapport de repérage
- de l'arrêté du 21 décembre 2012 relatif aux recommandations générales de sécurité et au contenu de la fiche récapitulative du « dossier technique amiante »

Limite de la mission:

En aucun cas, les résultats de la présente mission ne peuvent être utilisés comme seul repérage préalable à la réalisation de travaux, à la démolition.

K Périmètre de repérage

Notre périmètre d'intervention englobe l'ensemble des locaux ou parties de l'immeuble concerné par la mission de repérage et figurant sur le schéma de repérage joint en annexe à l'exclusion des locaux ou parties d'immeuble n'ayant pu être visités (cf. paragraphe H).

La liste des locaux ou parties de locaux visités sont listés dans le tableau des résultats détaillés (cf. paragraphe E: Liste des locaux visités)







Condition de réalisation du repérage

Programme de repérage

Le programme de repérage de la présente mission, mentionnné à l'article R.1334-20 est défini dans l'annexe 13-9 du code de la santé public, modifié par le décret 2011-629 à savoir:

Liste A mentionnée à l'article R 1334-20
COMPOSANT A SONDER OU A VERIFIER
Flocages
Calorifugeages
Faux plafonds

Liste B mentionnée à l'article R 1334-20

COMPOSANT DE LA CONSTRUCTION	PARTIE DU COMPOSANT A VERIFIER OU A SONDER
	1. Parois verticales intérieures
Murs et cloisons "en dur" et poteaux (périphériques et intérieurs).	Enduits projetés, revêtements durs (plaques menuiserie, amiante-ciment) et entourages de poteaux (carton, amiante-ciment, matériau sandwich, carton + plâtre), coffrage perdu.
Cloisons (légères et préfabriquées), gaines et coffres.	Enduits projetés, panneaux de cloisons.
	2. Planchers et plafonds
Plafonds, poutres et charpentes, gaines et coffres.	Enduits projetés, panneaux collés ou vissés.
Planchers	Dalles de sol.
3. Condu	its, canalisations et équipements intérieurs
Conduits de fluides (air, eau et autres fluides).	Conduits, enveloppe de calorifuges.
Clapets / volets coupe feu	Clapets, volets, rebouchage.
Portes coupe feu	Joints (tresses, bandes).
Vides ordures	Conduits.
	4. Eléments extérieurs
Toitures.	Plaques, ardoises, accessoires de couverture (composite, fibres-ciment), bardeaux bitumineux.
Bardages et façades légères.	Plaques, ardoise, panneaux (composites, fibre-ciment).
Conduits en toiture et façade.	Conduits en amiante-ciment : eaux pluviales, eaux usées, conduits de fumée.

Diagnostics Immobiliers

AMIANTE

Référence: 002HD001103

Grille de résultats du repérage

												Etat o
						Descriptif de l'action me	enée		Laboratoire		Conclusion	conser
Localisation	Categorie	Composant	Partie de composant	Liste	Réf action	Description	Précision	Ref prél.	Descriptif	Résultat	_ Conclusion	tior
						Cage B1						
Vol 17 (PC RDC)	Plafond et faux-plafonds	Plafonds	Enduit plâtre	В	S87	Sondage et extension de la zone homogène du prélèvement P10		P10	Enduit plâtreux blanc en vrac + peintures multiples non séparable	Négatif	Négatif sur analyse	
(ol 17 (PC RDC) - Vol 20 (PC R+2) - Vol 19 PC R+1) - Vol 21 (PC R+3)	Parois verticales intérieures et enduits	Murs et cloisons	Enduit ciment	В	S134 - S135 - S136 - S137	Sondage et extension de la zone homogène du prélèvement P14	Gaines techniques	P14	Enduit gris en vrac hétérogène + peinture non séparable	Négatif	Négatif sur analyse	
Vol 21 (PC R+3)	Plafond et faux-plafonds	Plafonds	Enduit plâtre	В	S174	Sondage et extension de la zone homogène du prélèvement P20	Plafond dernier étage	P20	Enduit plâtreux blanc + peintures multiples non séparable	Négatif	Négatif sur analyse	
Vol 16 (local vélo)	Plafond et faux-plafonds	Plafonds	Enduit plâtre (local vélo)	В	S175	Sondage et extension de la zone homogène du prélèvement P21		P21	Enduit plâtreux blanc en vrac + peintures multiples non séparable	Négatif	Négatif sur analyse	
Vol 21 (PC R+3)	Conduits, canalisations et équipements	Conduit air	Conduit en fibres-ciment	В	S45	Gaine gaz					Présence sur jugement personnel de l'opérateur de repérage	EF
Vol 21 (PC R+3)	Conduits, canalisations et équipements	Conduit air	Conduit en fibres-ciment	В	S46	Gaine élec					Présence sur jugement personnel de l'opérateur de repérage	EF
						Cage B2						
Vol 23 (PC RDC)	Plafond et faux-plafonds	Plafonds	Enduit plâtre	В	P10	Réalisation d'un prélevement		P10	Enduit plâtreux blanc en vrac + peintures multiples non séparable	Négatif	Négatif sur analyse	
Vol 23 (PC RDC)	Parois verticales intérieures et enduits	Murs et cloisons	Enduit ciment	В	P14	Réalisation d'un prélevement	Gaines techniques	P14	Enduit gris en vrac hétérogène + peinture non séparable	Négatif	Négatif sur analyse	





						Cage B2						
Vol 23 (PC RDC) - Vol 24 (PC R+1) - Vol 25 (PC R+2) - Vol 26 (PC R+3)	Parois verticales intérieures et enduits	Murs et cloisons	Enduit ciment	В	S16 - S131 - S132 - S133	Sondage et extension de la zone homogène du prélèvement P14	Gaines techniques	P14	Enduit gris en vrac hétérogène + peinture non séparable	Négatif	Négatif sur analyse	
Vol 23 (PC RDC)	Conduits, canalisations et équipements	Conduit air	Conduit en fibres-ciment	В	S17	Passage de la tuyauterie gaz					Présence sur jugement personnel de l'opérateur de repérage	EP
Vol 26 (PC R+3)	Plafond et faux-plafonds	Plafonds	Enduit plâtre	В	P20	Réalisation d'un prélevement	Plafond dernier étage	P20	Enduit plâtreux blanc + peintures multiples non séparable	Négatif	Négatif sur analyse	
Vol 26 (PC R+3)	Conduits, canalisations et équipements	Conduit air	Conduit en fibres-ciment	В	S18	Gaine gaz					Présence sur jugement personnel de l'opérateur de repérage	EP
Vol 26 (PC R+3)	Conduits, canalisations et équipements	Conduit air	Conduit en fibres-ciment	В	S19	Gaine élec					Présence sur jugement personnel de l'opérateur de repérage	EP
						Cage B3						
Vol 27 (PC RDC)	Plafond et faux-plafonds	Plafonds	Enduit plâtre	В	S88	Sondage et extension de la zone homogène du prélèvement P10		P10	Enduit plâtreux blanc en vrac + peintures multiples non séparable	Négatif	Négatif sur analyse	
Vol 27 (PC RDC) - Vol 29 (PC R+1) - Vol 31 (PC R+3) - Vol 30 (PC R+2)	Parois verticales intérieures et enduits	Murs et cloisons	Enduit ciment	В	S138 - S139 - S140 - S141	Sondage et extension de la zone homogène du prélèvement P14	Gaines techniques	P14	Enduit gris en vrac hétérogène + peinture non séparable	Négatif	Négatif sur analyse	
Vol 31 (PC R+3)	Plafond et faux-plafonds	Plafonds	Enduit plâtre	В	S173	Sondage et extension de la zone homogène du prélèvement P20	Plafond dernier étage	P20	Enduit plâtreux blanc + peintures multiples non séparable	Négatif	Négatif sur analyse	
Vol 27 (PC RDC)	Conduits, canalisations et équipements	Conduit air	Conduit en fibres-ciment	В	S20	Passage de la tuyauterie gaz					Présence sur jugement personnel de l'opérateur de repérage	EP



						Cage B3					
Vol 31 (PC R+3)	Conduits, canalisations et équipements	Conduit air	Conduit en fibres-ciment	В	S21	Gaine gaz				Présence sur jugement personnel de l'opérateur de repérage	EP
Vol 31 (PC R+3)	Conduits, canalisations et équipements	Conduit air	Conduit en fibres-ciment	В	S22	Gaine élec				Présence sur document	EP
Vol 28 (local vélo)	Plafond et faux-plafonds	Plafonds	Enduit plâtre (local vélo)	В	P21	Réalisation d'un prélevement	P21	Enduit plâtreux blanc en vrac + peintures multiples non séparable	Négatif	Négatif sur analyse	
						Combles					
Vol 37 (combles B2 / B3)	Parois verticales intérieures et enduits	Murs et cloisons	Enduit ciment sur conduit cheminée	В	P32	Réalisation d'un prélevement	P32	Enduit gris en vrac hétérogène	Négatif	Négatif sur analyse	
Vol 37 (combles B2 / B3) - Vol 36 (combles B1)	Parois verticales intérieures et enduits	Murs et cloisons	Enduit ciment sur conduit cheminée	В	P32 - S179	Sondage et extension de la zone homogène du prélèvement P32	P32	Enduit gris en vrac hétérogène	Négatif	Négatif sur analyse	
Vol 37 (combles B2 / B3)	Conduits, canalisations et équipements	Conduit air	Conduit en fibres-ciment	В	S180					Présence sur jugement personnel de l'opérateur de repérage	EP
Vol 37 (combles B2 / B3)	Conduits, canalisations et équipements	Conduit air	Conduit en fibres-ciment	В	S181					Présence sur jugement personnel de l'opérateur de repérage	EP
Vol 37 (combles B2 / B3)	Conduits, canalisations et équipements	Conduit air	Conduit en fibres-ciment	В	S182					Présence sur jugement personnel de l'opérateur de repérage	EP
Vol 37 (combles B2 / B3)	Conduits, canalisations et équipements	Conduit air	Conduit en fibres-ciment	В	S183					Présence sur jugement personnel de l'opérateur de repérage	EP



						Combles			
Vol 37 (combles B2 / B3)	Conduits, canalisations et équipements	Conduit air	Conduit en fibres-ciment	В	S184			Présence sur jugement personnel de l'opérateur de repérage	EP
Vol 37 (combles B2 / B3)	Conduits, canalisations et équipements	Conduit air	Conduit en fibres-ciment	В	S185			Présence sur jugement personnel de l'opérateur de repérage	EP
Vol 36 (combles B1)	Conduits, canalisations et équipements	Conduit air	Conduit en fibres-ciment	В	S186			Présence sur jugement personnel de l'opérateur de repérage	EP
Vol 36 (combles B1)	Conduits, canalisations et équipements	Conduit air	Conduit en fibres-ciment	В	S187			Présence sur jugement personnel de l'opérateur de repérage	EP
Vol 36 (combles B1)	Conduits, canalisations et équipements	Conduit air	Conduit en fibres-ciment	В	S188			Présence sur jugement personnel de l'opérateur de repérage	EP
					Fa	çades arrières			
Vol 35 (Façade arrière B1)	Conduits, canalisations et équipements	Conduit air	Conduit en fibres-ciment	В	S191	En façade		Présence sur jugement personnel de l'opérateur de repérage	EP
Vol 35 (Façade arrière B1)	Conduits, canalisations et équipements	Conduit eau	Conduit en fibres-ciment	В	S192	pénétration EP dans sol		Présence sur jugement personnel de l'opérateur de repérage	EP
Vol 40 (Façade arrière B2)	Conduits, canalisations et équipements	Conduit eau	Conduit en fibres-ciment	В	S193	pénétration EP dans sol		Présence sur jugement personnel de l'opérateur de repérage	EP
						Néant			





						Néant						
Néant	Néant	Néant	Néant	Néa nt	Néant	Néant	Néant	Néant	Néant	Néant	Néant	
					Plan	masse - Toiture					·	
Vol 39 (Plan masse)	Conduits, canalisations et équipements	Conduit eau	Conduit en fibres-ciment	В	S190						Présence sur jugement personnel de l'opérateur de repérage	EP
						Sous sol						
Vol 14 (dgt 2)	Parois verticales intérieures et enduits	Murs et cloisons	Enduit ciment	В	P2	Réalisation d'un prélevement	béton banché	P2	Enduit gris en vrac hétérogène	Négatif	Négatif sur analyse	
Vol 15 (local poubelle 2) - Vol 11 (Local ménage) - Vol 9 (local poubelle 3) - Vol 8 (dgt 3) - Vol 1 (Local commun 1) - Vol 5 (dgt 1)	Parois verticales intérieures et enduits	Murs et cloisons	Enduit ciment	В	S8 - S9 - S27 - S28 - S44 - S52	Sondage et extension de la zone homogène du prélèvement P2	béton banché	P2	Enduit gris en vrac hétérogène	Négatif	Négatif sur analyse	
Vol 15 (local poubelle 2)	Conduits, canalisations et équipements	Conduit eau	Conduit en fibres-ciment	В	S1	Dans dallage (évacuation EU)					Présence sur jugement personnel de l'opérateur de repérage	EP
Vol 12 (accès caves 2)	Conduits, canalisations et équipements	Conduit air	Conduit en fibres-ciment	В	S2						Présence sur jugement personnel de l'opérateur de repérage	EP
Vol 12 (accès caves 2)	Conduits, canalisations et équipements	Conduit air	Conduit en fibres-ciment	В	S3	Passage de gaine elec					Présence sur jugement personnel de l'opérateur de repérage	EP
Vol 8 (dgt 3)	Parois verticales intérieures et enduits	Murs et cloisons	Enduit ciment	В	S40	Sondage et extension de la zone homogène du prélèvement P14	Gaines techniques	P14	Enduit gris en vrac hétérogène + peinture non séparable	Négatif	Négatif sur analyse	
Vol 6 (accès caves 3)	Conduits, canalisations et équipements	Conduit air	Conduit en fibres-ciment	В	S37						Présence sur jugement personnel de l'opérateur de repérage	EP



						Sous sol		
Vol 6 (accès caves 3)	Conduits, canalisations et équipements	Conduit air	Conduit en fibres-ciment	В	S38	Passage de gaine elec	Présence s jugement personnel d l'opérateur d repérage	le de
Vol 2 (accès caves 1)	Conduits, canalisations et équipements	Conduit air	Conduit en fibres-ciment	В	S42		Présence s jugement personnel d l'opérateur d repérage	le de
Vol 3 (esc 1)	Conduits, canalisations et équipements	Conduit eau	Conduit en fibres-ciment	В	S43		Présence s jugement personnel d l'opérateur d repérage	le de





N Obligation(s) réglementaire(s) du propriétaire

Produits de la liste A (flocage-calorifugeage-faux plafond) :

Score 1 : L'évaluation périodique de l'état de conservation des matériaux et produits de la liste A contenant de l'amiante est effectuée dans un délai maximal de trois ans à compter de la date de remise au propriétaire du rapport de repérage ou des résultats de la dernière évaluation de l'état de conservation ou à l'occasion de toute modification substantielle de l'ouvrage ou de son usage. La personne ayant réalisé cette évaluation en remet les résultats au propriétaire contre accusé de réception ;

Score 2 : La mesure d'empoussièrement dans l'air est effectuée dans les conditions définies à l'article R. 1334-25, dans un délai de trois mois à compter de la date de remise au propriétaire du rapport de repérage ou des résultats de la dernière évaluation de l'état de conservation. L'organisme qui réalise les prélèvements d'air remet les résultats des mesures d'empoussièrement au propriétaire contre accusé de réception ;

Score 3 : Les travaux de retrait ou de confinement sont achevés dans un délai de trente-six mois à compter de la date à laquelle sont remis au propriétaire le rapport de repérage ou les résultats des mesures d'empoussièrement ou de la dernière évaluation de l'état de conservation. Pendant la période précédant les travaux, des mesures conservatoires appropriées sont mises en œuvre afin de réduire l'exposition des occupants et de la maintenir au niveau le plus bas possible, et, dans tous les cas, à un niveau d'empoussièrement inférieur à cinq fibres par litre. Les mesures conservatoires ne doivent conduire à aucune sollicitation des matériaux et produits concernés par les travaux. Le propriétaire informe le préfet du département du lieu d'implantation de l'immeuble concerné, dans un délai de deux mois à compter de la date à laquelle sont remis le rapport de repérage ou les résultats des mesures d'empoussièrement ou de la dernière évaluation de l'état de conservation, des mesures conservatoires mises en œuvre, et, dans un délai de douze mois, des travaux à réaliser et de l'échéancier proposé.

N-1 Recommandations de gestion adaptées aux besoins de protection des personnes

Produits de la liste B :

Score EP (Evaluation périodique) : Cette évaluation consiste à :

- a) Contrôler périodiquement que l'état de dégradation des matériaux et produits concernés ne s'aggrave pas et, le cas échéant, que leur protection demeure en bon état de conservation ;
 - b) Rechercher, le cas échéant, les causes de dégradation et prendre les mesures appropriées pour les supprimer.

Score AC1: Cette action corrective consiste à :

- a) Rechercher les causes de la dégradation et définir les mesures correctives appropriées pour les supprimer ;
- b) Procéder à la mise en œuvre de ces mesures correctives afin d'éviter toute nouvelle dégradation et, dans l'attente, prendre les mesures de protection appropriées afin de limiter le risque de dispersion des fibres d'amiante ;
- c) Veiller à ce que les modifications apportées ne soient pas de nature à aggraver l'état des autres matériaux et produits contenant de l'amiante restant accessibles dans la même zone ;
- d) Contrôler périodiquement que les autres matériaux et produits restant accessibles ainsi que, le cas échéant, leur protection demeurent en bon état de conservation.

Score AC2: Cette action corrective consiste à :

- a) Prendre, tant que les mesures mentionnées au c n'ont pas été mises en place, les mesures conservatoires appropriées pour limiter le risque de dégradation et la dispersion des fibres d'amiante. Cela peut consister à adapter, voire condamner l'usage des locaux concernés afin d'éviter toute exposition et toute dégradation du matériau ou produit contenant de l'amiante. Durant les mesures conservatoires, et afin de vérifier que celles-ci sont adaptées, une mesure d'empoussièrement est réalisée, conformément aux dispositions du code de la santé publique ;
- b) Procéder à une analyse de risque complémentaire, afin de définir les mesures de protection ou de retrait les plus adaptées, prenant en compte l'intégralité des matériaux et produits contenant de l'amiante dans la zone concernée ;
 - c) Mettre en œuvre les mesures de protection ou de retrait définies par l'analyse de risque ;
- *d*) Contrôler périodiquement que les autres matériaux et produits restant accessibles, ainsi que leur protection, demeurent en bon état de conservation.







Recommandations générales de sécurité

est un préalable à l'évaluation et à la prévention des risques liés à la présence d'amiante dans un bâtiment. Elle doit être complétée par la définition et la mise en oeuvre des mesures de gestion adaptées et proportionnées pour limiter l'exposition des occupants présents temporairement ou de façon permanente dans le hâtiment

Ces mesures sont inscrites dans le dossier technique amiante et dans sa fiche récapitulative que le propriétaire constitue et tient à jour en application des dispositions de l'article R.1334-29-5 du code de la santé publique

mise à jour régulière et la communication du dossier technique amiante ont vocation à assurer l'information des occupants et des différents intervenants dans le bâtiment sur la présence des matériaux et produits contenant de l'amiante, afin de permettre la mise en oeuvre des mesures visant à prévenir les expositions

recommandations générales de sécurité définies ci-après rappellent les règles de base destinées à prévenir les expositions. Le propriétaire (ou à défaut, l'exploitant) de l'immeuble concerné adapte ces recommandations particularités de chaque bâtiment et de ses cor d'occupation, ainsi qu'aux situations particulières rencontrées.

Ces recommandations générales de sécurité ne se substituent en aucun cas aux obligations réglementaires existantes en matière de prévention des risques pour la santé et la sécurité

a) Dangerosité de l'amiante

Les maladies liées à l'amiante sont provoquées par l'inhalation des fibres. Toutes les variétés d'amiante sont classées comme substances concérogènes avérées pour l'homme. Elles sont à l'origine de cancers qui peuvent atteindre soit la plèvre qui entoure les poumons (mésothéliomes), soit les bronches et/ou poumons (cancers broncho-pulmonaires). Ces lésions surviennent longtemps (souvent entre 20 à 40 ans) après le début de l'exposition à l'amiante. Le centre international de recherche sur le cancer (CIRC) a également établi récemment un lien entre une exposition à l'amiante et cancers du larynx et des ovaires. D'autres pathologies, non cancéreuses, peuvent également survenir en lien avec l'exposition à l'amiante. Il s'agit exceptionnellement d'épanchements pleuraux (liquide dans la plèvre) qui peuvent être récidivants, ou de plaques pleurales (qui épaississent la plèvre). Le risque de cancer du poumon peut être majoré par l'exposition à d'autres agents cancérogènes, comme la fumée du tabac

b) Présence d'amiante dans des matériaux et produits en bon état de conservation

L'amiante a été intégré dans la composition de nombreux matériaux utilisés notamment pour la construction. En raison de son caractère cancérogène, ses usages ont été restreints progressivement à partir de 1977, pour aboutir à une interdiction

En fonction de leur caractéristiques, les matériaux et produits contenant de l'amiante peuvent libérer des fibres d'amiante, en cas d'usure ou lors d'interventions mettant en cause l'intégrité du matériau ou produit (par exemple perçage, ponçage, découpe, friction...). Ces situations peuvent alors conduire à des expositions importantes si des mesures de protection renforcées

B de l'annexe 13-9 du code de la santé publique font l'objet d'une évaluation de l'état de conservation dont les modalités sont définies par arrêté. Il convient de suivre les recommandations émises par les professionnels pour la gestion des matériaux et produits contenant de l'amiante et de remédier au plus tôt aux situations d'usure anormale ou de dégradation de ceux-ci

2. Intervention de professionnels soumis aux dispositions du a) Conditionnement des déchets

possible toute intervention directe sur des matériaux et produits avant leur sortie de la zone de confinement.

matériaux et produits contenant de l'amiante doivent être des certifiées

Tous les travailleurs susceptibles d'intervenir sur les matériaux amianés (comme les opérateurs de repérage, électriciens, courreurs, services techniques, etc...) doivent avoir suivi une formation en adéquation avec le niveau de responsabilité du travailleur. Le code du travail exige pour les activités et interventions sur matériaux contenant de l'amiante que les travailleurs affectés soient notamment formés au préalable à la prévention des risques liés à l'amiante (article R.4412-100 du code du travail), bénéficie d'un suivi médical (article R.4412-44 du code du travail). Il convient par ailleurs que l'employeur établisse avant toute intervention un mode opératoire (article R.4412-140 du code du travail), qui doit être transmis à l'inspecteur du travail, les services de prévention des caisses régionales d'assurance maladie (CRAM) et le cas échéant, l'organisme professionnel de prévention du bâtiment et des travaux publics (OPPBTP).

documents d'information et des conseils pratiques prévention adaptés peuvent vous être fournis par les directions régionales des entreprises, de la concurrence, de la régionales des entreprises, de la concurrence, de la consommation, du travail et de l'emploi (DIRECCTE), les services caisses régionales d'assurance prévention (CRAM), l'institut national de recherche et de sécurité pour la prévention des accidents du travail et des maladies professionnelles (INRS) et l'organisme professionnel de prévention du bâtiment et des travaux publics (OPPBTP).

3. Recommandations générales de sécurité

convient d'éviter au maximum l'émission de poussières lors d'interventions ponctuelles non répétées, comme par exemple - accrochage d'un tableau

- remplacement de joints sur des matériaux contenant de l'amiante
- travaux réalisés à proximité d'un matériau contenant de l'amiante en bon état, comme par exemple des interventions légères dans des boîtiers électriques, sur des gaines ou des circuits situés sous un flocage sans action directe sur celui-ci, de remplacement d'un vanne sur une canalisation calorifugée à l'amiante :

L'émission de poussières peut être limitée par humidification locale des matériaux contenant de l'amiante (en tenant compte du risque électrique) et/ou en utilisant de préférence des outils manuels ou

port d'équipements adaptés de protection respiratoire recommandé. Le port d'une combinaison jetable permet d'éviter la propagation de fibres d'amiante en dehors de la zone de travail. Les combinaisons doivent être jetées après chaque utilisation

De plus, il convient de disposer d'un sac à déchets à proximité immédiate de la zone de travail et d'une éponge ou d'un chiffon humide de nettoyage.

Des informations sur le choix des équipements de protection sont disponibles sur le site internet amiante de l'INRS à l'adresse suivante : www.amiante.inrs.fr.

4. Gestion des déchets contenant de l'amiante

Les déchets de toute nature contenant de l'amiante sont des déchets dangereux. A ce titre, un certain nombre de dispositions réglementaires, dont les principales sont rappelées ci-après, encadrent leur élimination.

Lors de travaux conduisant à un désamiantage de tout ou partie de l'immeuble, la personne pour laquelle les travaux sont réalisés, c'est-à-dire les maîtres d'ouvrage, en règle générale les propriétaires, ont la responsabilité de la bonne gestion des déchets produits, conformément aux dispositions de l'article L 541-2 du code de l'environnement. Ce sont les producteurs des déchets au sens du code de l'environnement

Les déchets liés au fonctionnement d'un chantier (équipements de protection, matériel, filtres, bâches, etc.) sont de la responsabilité de l'entreprise qui réalise les travaux.

Les déchets de toute nature susceptibles de libérer des fibres II est recommandé aux particuliers d'éviter dans la mesure du d'amiante doivent être conditionnés en sacs étanches et étiquetés

L'identification des matériaux et produits contenant de l'amiante. Les entreprises réalisant des travaux de retrait ou de confinement. Seuls les déchets où l'amiante est fortement lié (les dalles de sol ou amiante lié à des matériaux inertes par exemple) peuvent être entreposés temporairement sur le chantier. sur une aire d'entreposage couverte permettant de pévenir les risques de rupture d'intégrité de leur conditionnement. L'accès à l'aire d'entreposage est interdit aux personnes autres que le personnel de l'entreprise de travaux.

> Les autres déchets contenant de l'amiante sont évacués vers les installations de traitement des déchets dès leur sortie de la zone de confinement. Ces déchets sont conditionnés en doubles sacs étanches scellés.

b) Apport en déchèterie

Environ 10 % des déchèteries acceptent les déchets d'amiante lié à des matériaux inertes ayant conservé leur intégrité provenant de ménages, voire d'artisans. Tout autre déchet contenant de l'amiante est interdit en déchèterie

A partir du 1er janvier 2013, les exploitants de déchèterie ont l'obligation de fournir aux usagers les emballages et l'étiquetage appropriés aux déchets d'amiante

Les matériaux contenant de l'amiante ainsi que les équipements de protection (combinaison, masque, gants...) et les déchets issus du nettoyage (chiffon...) sont des déchets dangereux. En fonction de leur nature. plusieurs filières d'élimination peuvent être envisagée Les déchets contenant de l'amiante lié à des matériaux inertes ayant conservé leur intégrité peuvent être éliminés dans des installations de stockage de déchets non dangereux si ces installations disposent d'un casier de stockage dédié à ce type de déchets. Tout autre déchet amianté doit être éliminé dans une installation de stockage pour déchets dangereux ou être vitrifiés. En particulier, les déchets liés au fonctionnement du chantier, lorsqu'ils sont susceptibles d'être contaminés par de l'amiante, doivent être éliminés dans une installation de stockage pour déchets dangereux ou être vitrifiés.

d) Information sur les déchèteries et les installations d' élimination des déchets d'amiante

Les informations relatives aux déchèteries acceptant des déchets d'amiante lié et aux installations d'élimination des déchets d'amiante peuvent être obtenues auprès

- de la préfecture ou de la direction régionale de l'environnement, de l'aménagement et du logement (direction régionale et interdépartementale de l'environnement et de l'énergie en lle-de-France) ou de la
- direction de l'environnement, de l'aménagement et du logement ; du conseil général (ou conseil régional en lle-de-France) au regard de ses compétences de planification sur les déchets dangereux ;
- de la mairie :
- ou sur la base de données « déchets » gérée par l'Agence de l'environnement et de la maîtrise de l'énergie, directement accessible sur internet à l'adresse

e) Traçabilité

Le producteur des déchets remplit un bordereau de suivi des déchets d'amiante (BSDA, CERFA no 11861). Le formulaire CERFA est téléchargeable sur le site du ministère chargé de l'environnement. Le propriétaire recevra l'original du bordereau rempli par les autres intervenants (entreprise de travaux, transporteur, exploitant de l'installation de stockage ou du site de vitrification) Dans tous les cas, le producteur des déchets devra avoir préalablement obtenu un certificat d'acceptation préalable lui garantissant l'effectivité d'une filière d'élimination Par exception, le bordereau de suivi des déchets d'amiante n'est pas imposé aux particuliers voire aux

artisans qui se rendent dans une déchèterie pour y déposer des

déchets d'amiante lié à des matériaux inertes

ayant conservé leur intégrité. Ils ne doivent pas remplir un bordereau de suivi de déchets d'amiante, ce dernier étant élaboré par la déchèterie







P Informations complémentaires

Les maladies liées à l'amiante sont provoquées par l'inhalation des fibres. Toutes les variétés d'amiante sont classées comme substances cancérogènes avérées pour l'homme. L'inhalation de fibres d'amiante est à l'origine de cancers (mésothéliomes, cancers broncho-pulmonaires), et d'autres pathologies non cancéreuses (épanchements pleuraux, plaques pleurales).

L'identification des matériaux et produits contenant de l'amiante est un préalable à l'évaluation et à la prévention des risques liés à l'amiante. Elle doit être complétée par la définition et la mise en œuvre de mesures de gestion adaptées et proportionnées pour limiter l'exposition des occupants présents temporairement ou de façon permanente dans l'immeuble. L'information des occupants présents temporairement ou de façon permanente est un préalable essentiel à la prévention du risque d'exposition à l'amiante.

Il convient donc de veiller au maintien du bon état de conservation des matériaux et produits contenant de l'amiante afin de remédier au plus tôt aux situations d'usure anormale ou de dégradation.

Il conviendra de limiter autant que possible les interventions sur les matériaux et produits contenant de l'amiante qui ont été repérés et de faire appel aux professionnels qualifiés notamment dans le cas de retrait ou de confinement de ce type de matériau ou produit.


Enfin, les déchets contenant de l'amiante doivent être éliminés dans des conditions strictes, renseignez-vous auprès de votre mairie ou votre préfecture. Pour connaître les centres d'élimination près de chez vous consultez la base de données «déchets» gérée par l'ADEME directement accessible sur le site Internet www.sinoe.org.








ANNEXE: Plans de repérage des MPCA


Ref.	Plans	Titre du plan
Sous	sol	Sous sol - Plan de repérage - Actions menées
Sous	sol	Sous sol - Plan de prélèvements
Sous	sol	Sous sol - MPCA Toutes catégories confondues
Sous	sol	Sous sol - MPCA Conduits, canalisations et équipements
Cage	B1	Cage B1 - Plan de repérage - Actions menées
Cage	B1	Cage B1 - Plan de prélèvements
Cage	B1	Cage B1 - MPCA Toutes catégories confondues
Cage	B1	Cage B1 - MPCA Conduits, canalisations et équipements
Cage	B2	Cage B2 - Plan de repérage - Actions menées
Cage	B2	Cage B2 - Plan de prélèvements
Cage	B2	Cage B2 - MPCA Toutes catégories confondues
Cage	B2	Cage B2 - MPCA Conduits, canalisations et équipements
Cage	B3	Cage B3 - Plan de repérage - Actions menées
Cage	B3	Cage B3 - Plan de prélèvements
Cage	B3	Cage B3 - MPCA Toutes catégories confondues
Cage	B3	Cage B3 - MPCA Conduits, canalisations et équipements
Comb	les	Combles - Plan de repérage - Actions menées
Comb	les	Combles - MPCA Conduits, canalisations et équipements
Plan r	masse - Toiture	Plan masse - Toiture - Plan de repérage - Actions menées
Plan r	masse - Toiture	Plan masse - Toiture - MPCA Conduits, canalisations et équipements
Façad	des avants	Façades avants - Plan de repérage - Actions menées
Façad	des arrières	Façades arrières - Plan de repérage - Actions menées
Façad	des arrières	Façades arrières - MPCA Conduits, canalisations et équipements
Pigno	ns	Pignons - Plan de repérage - Actions menées

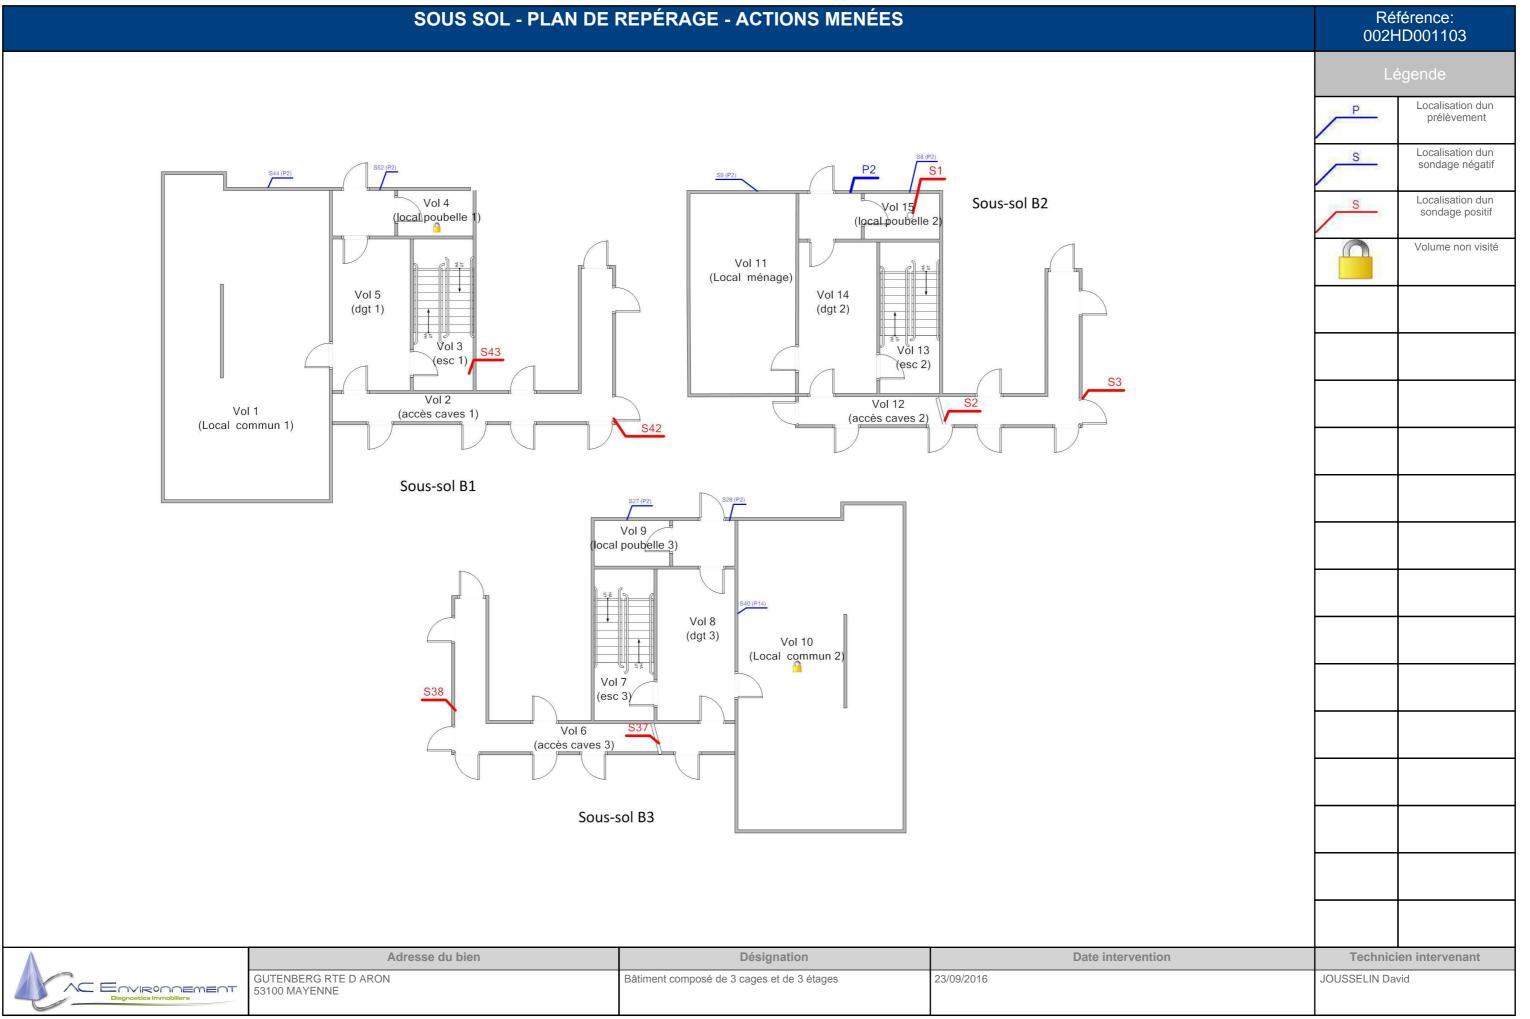


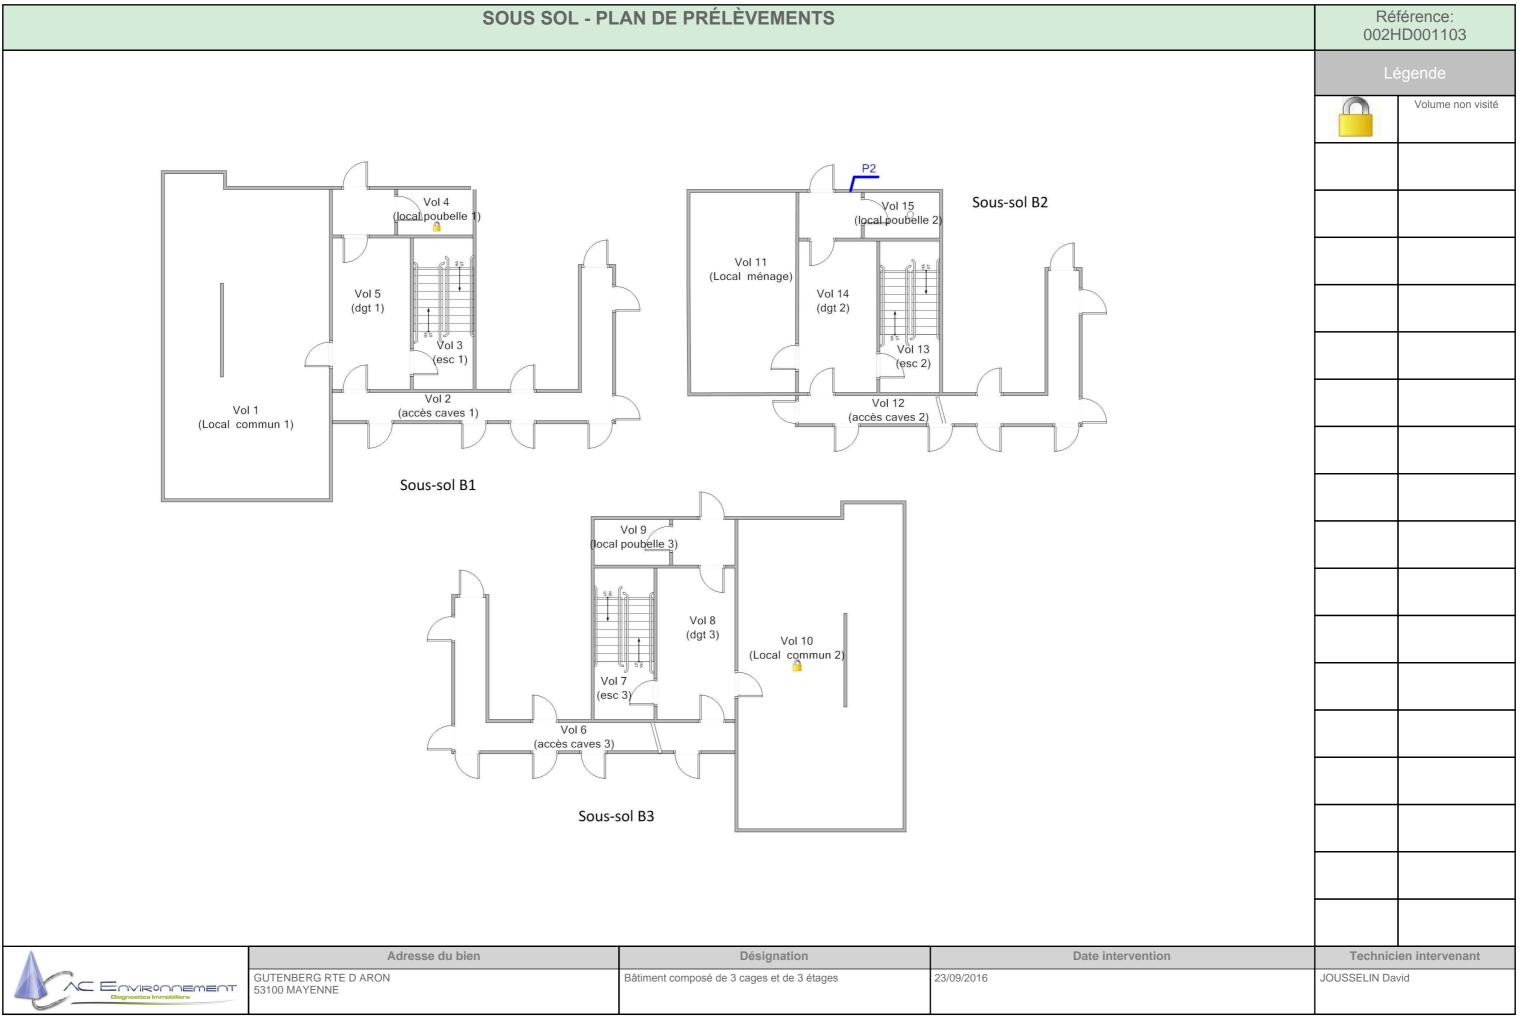


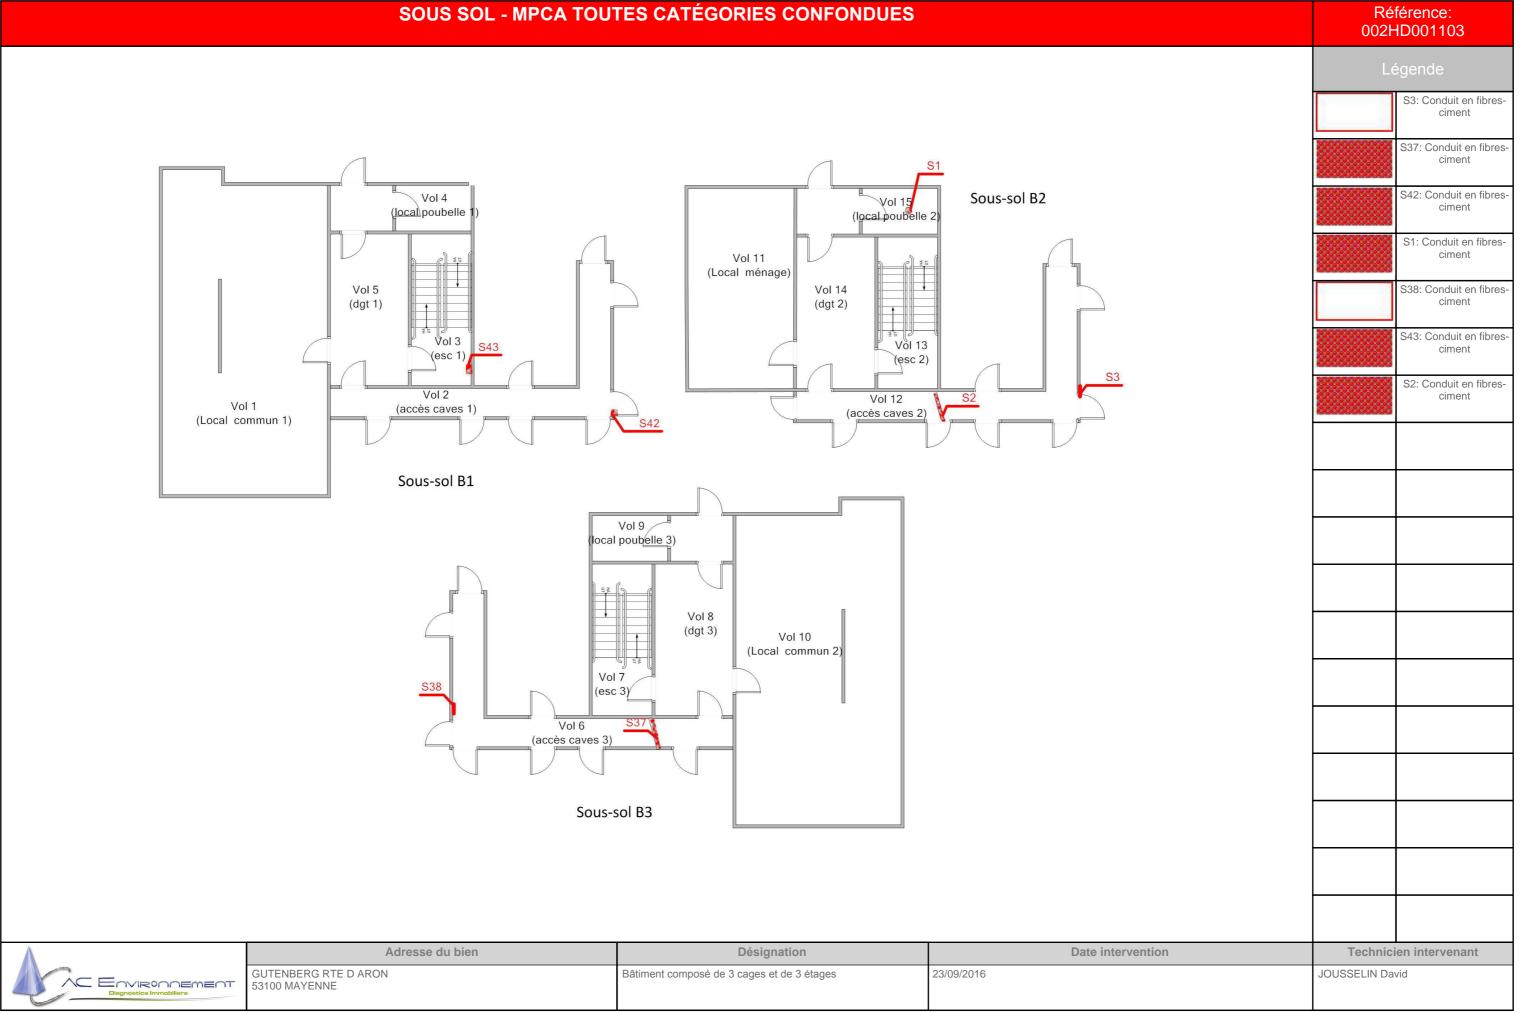


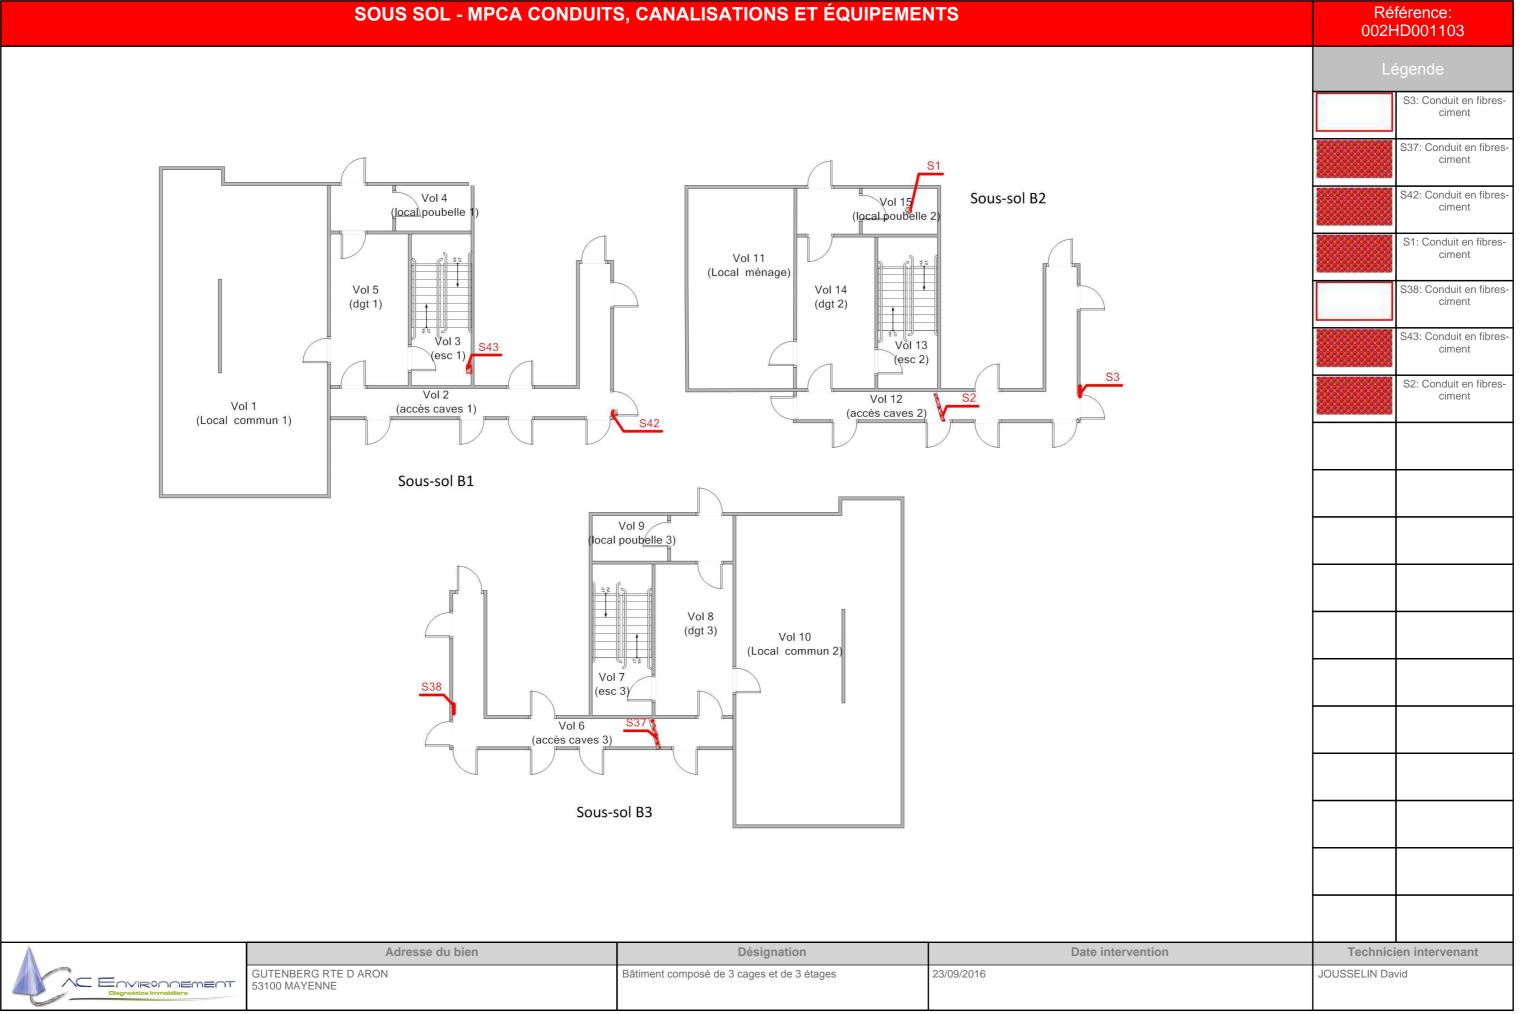


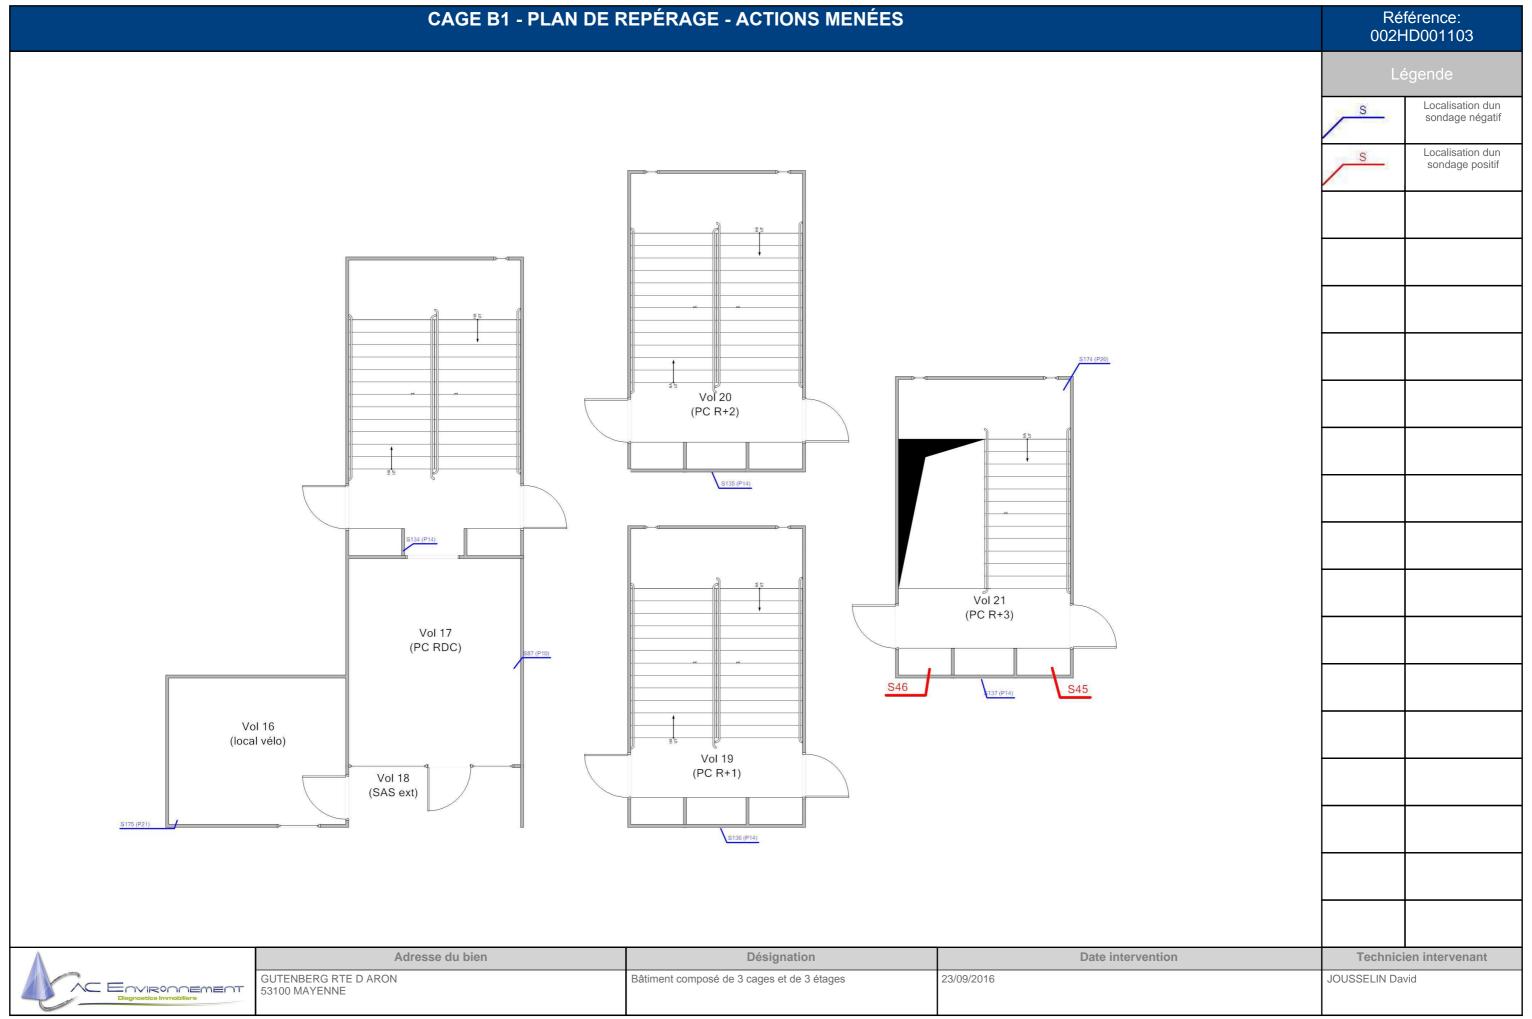


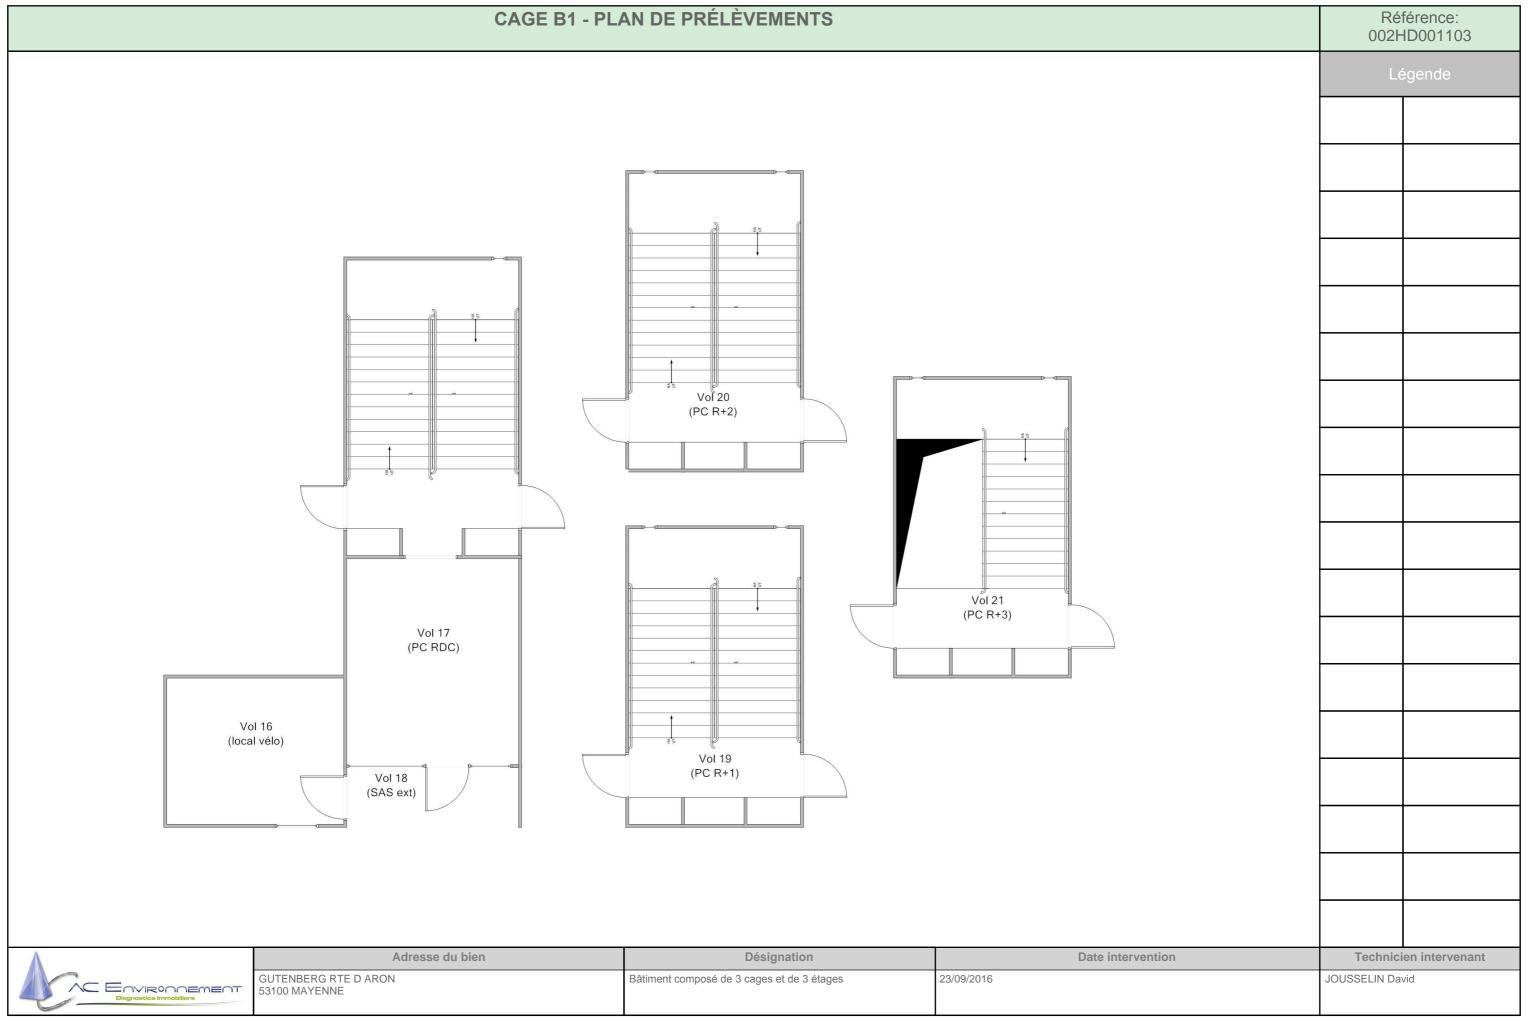


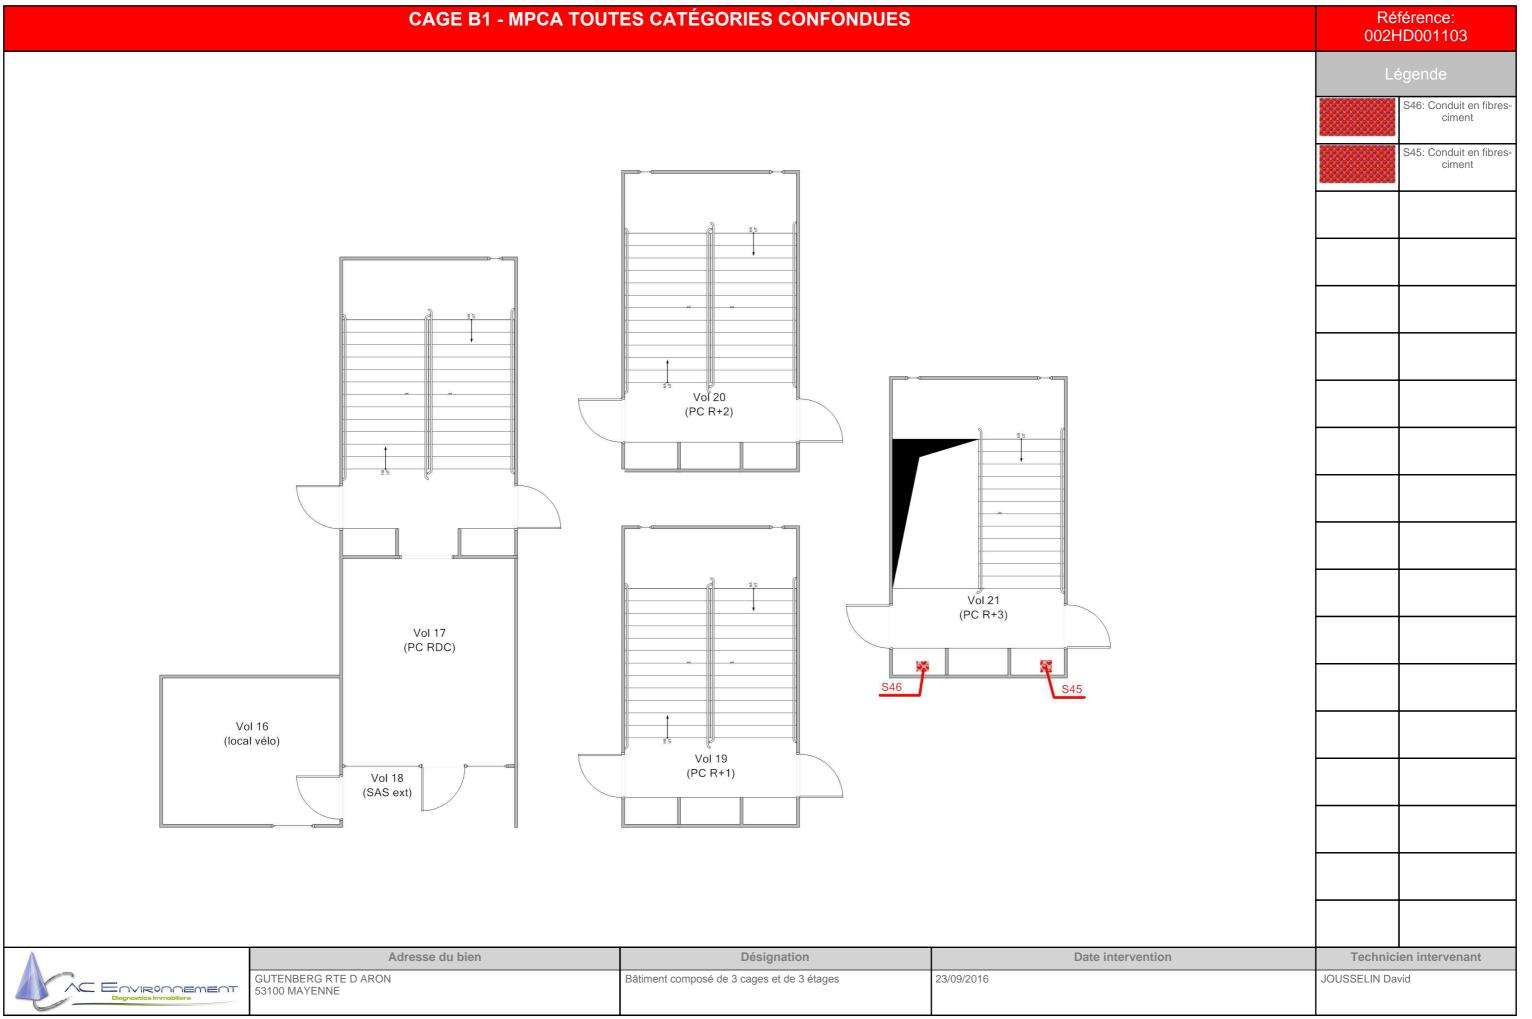


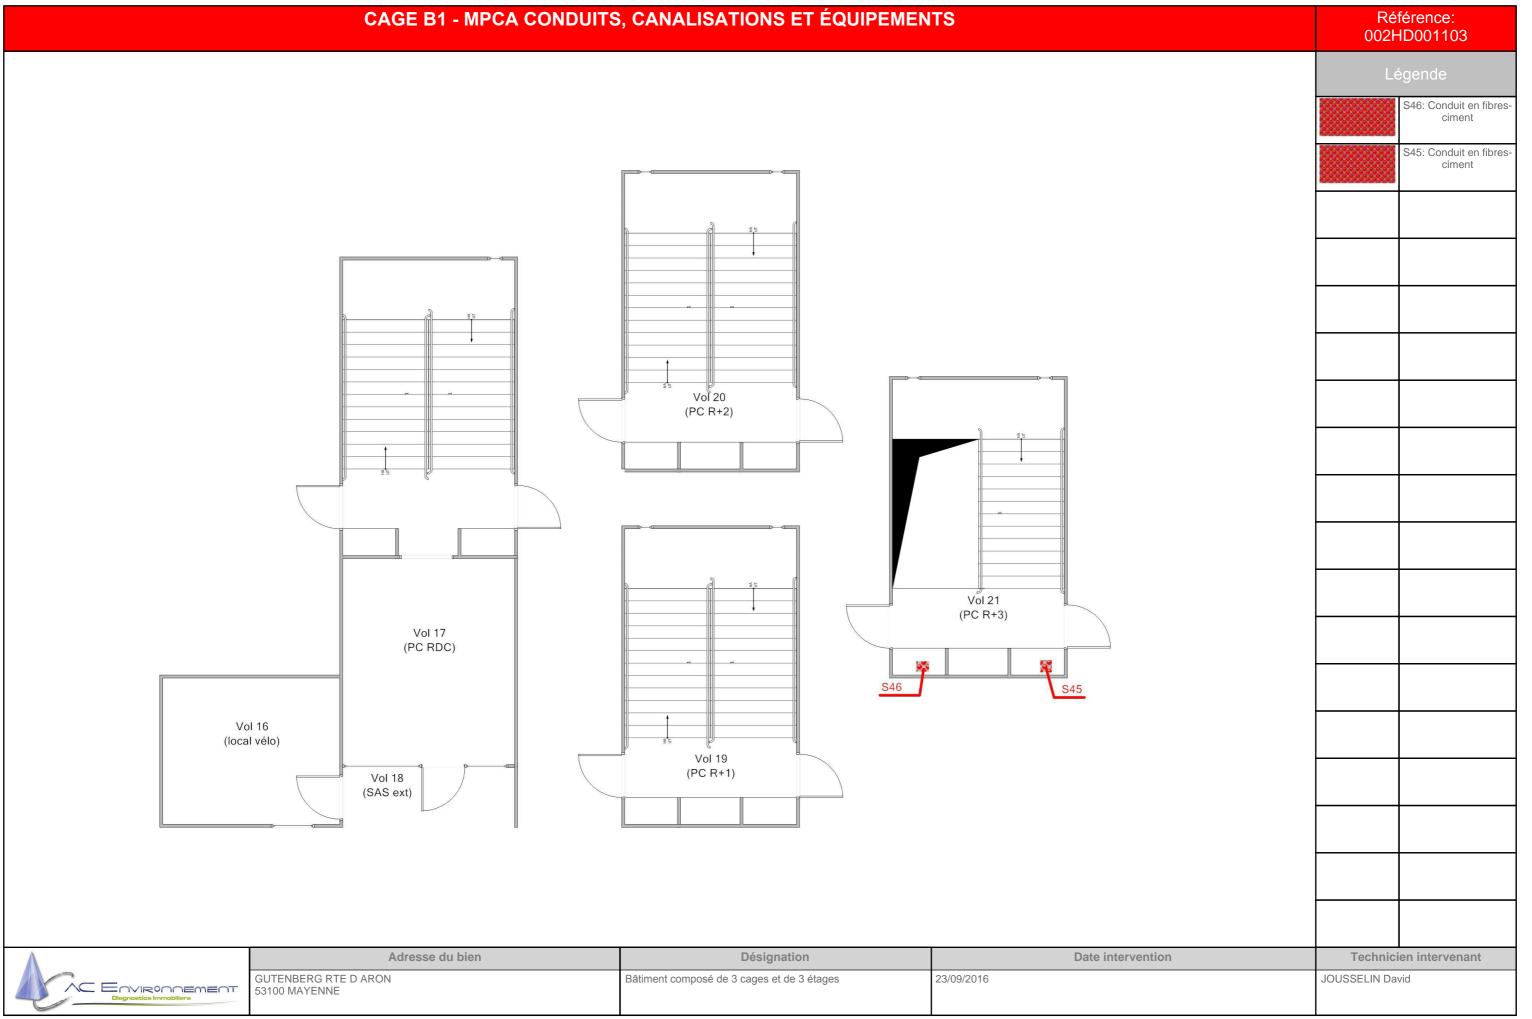


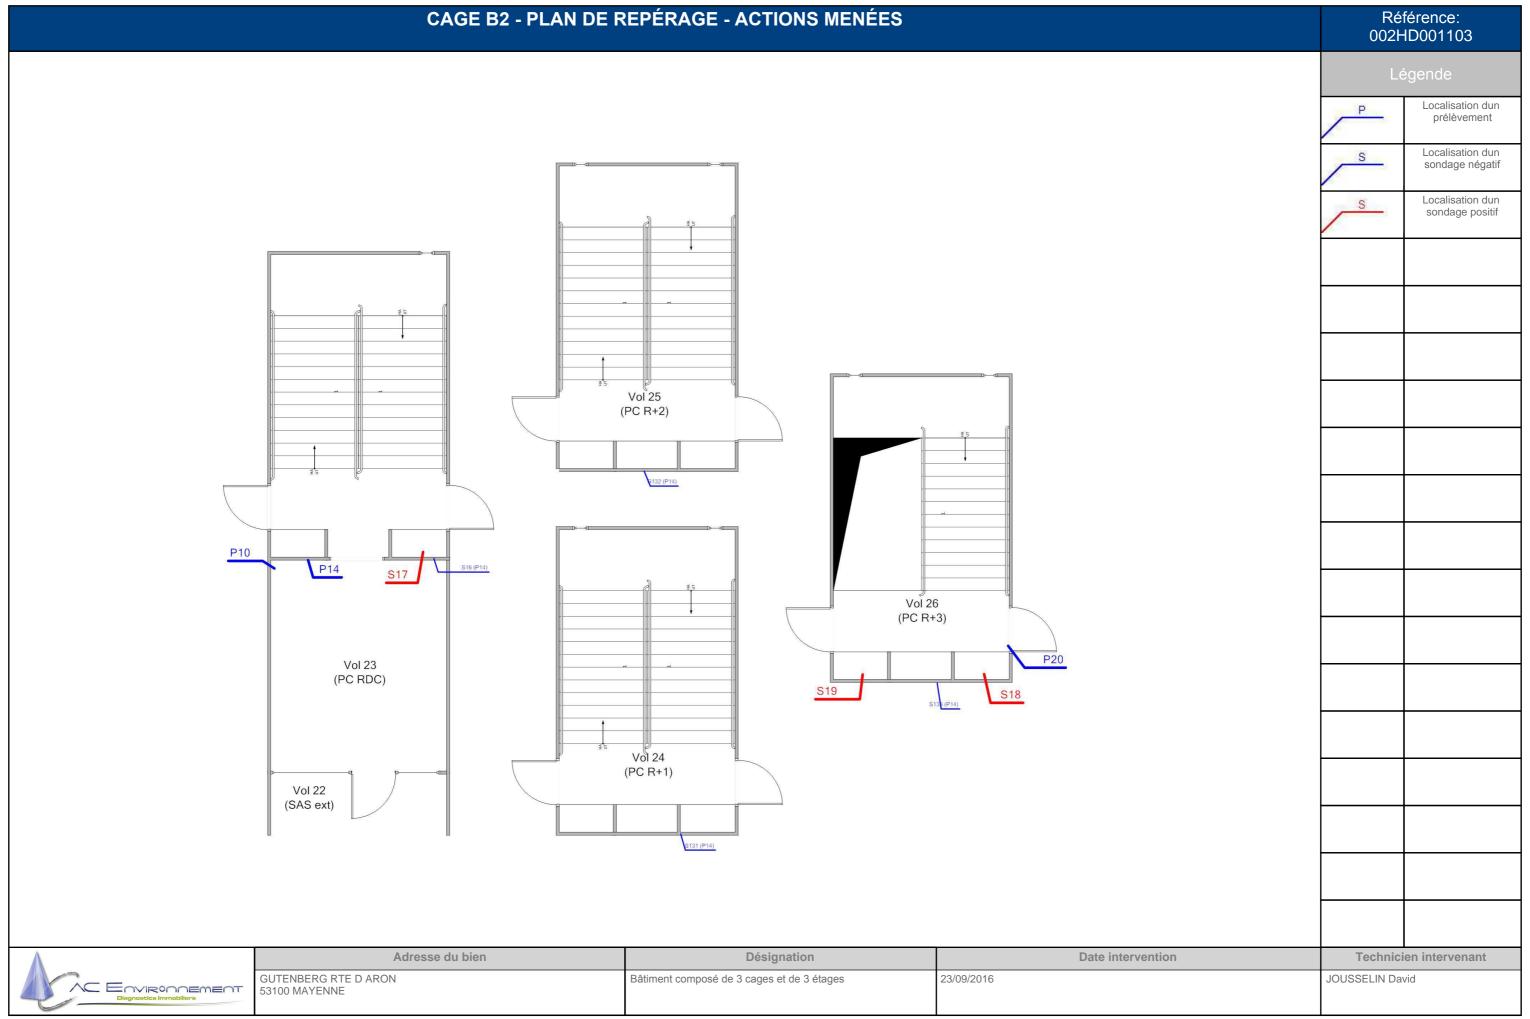


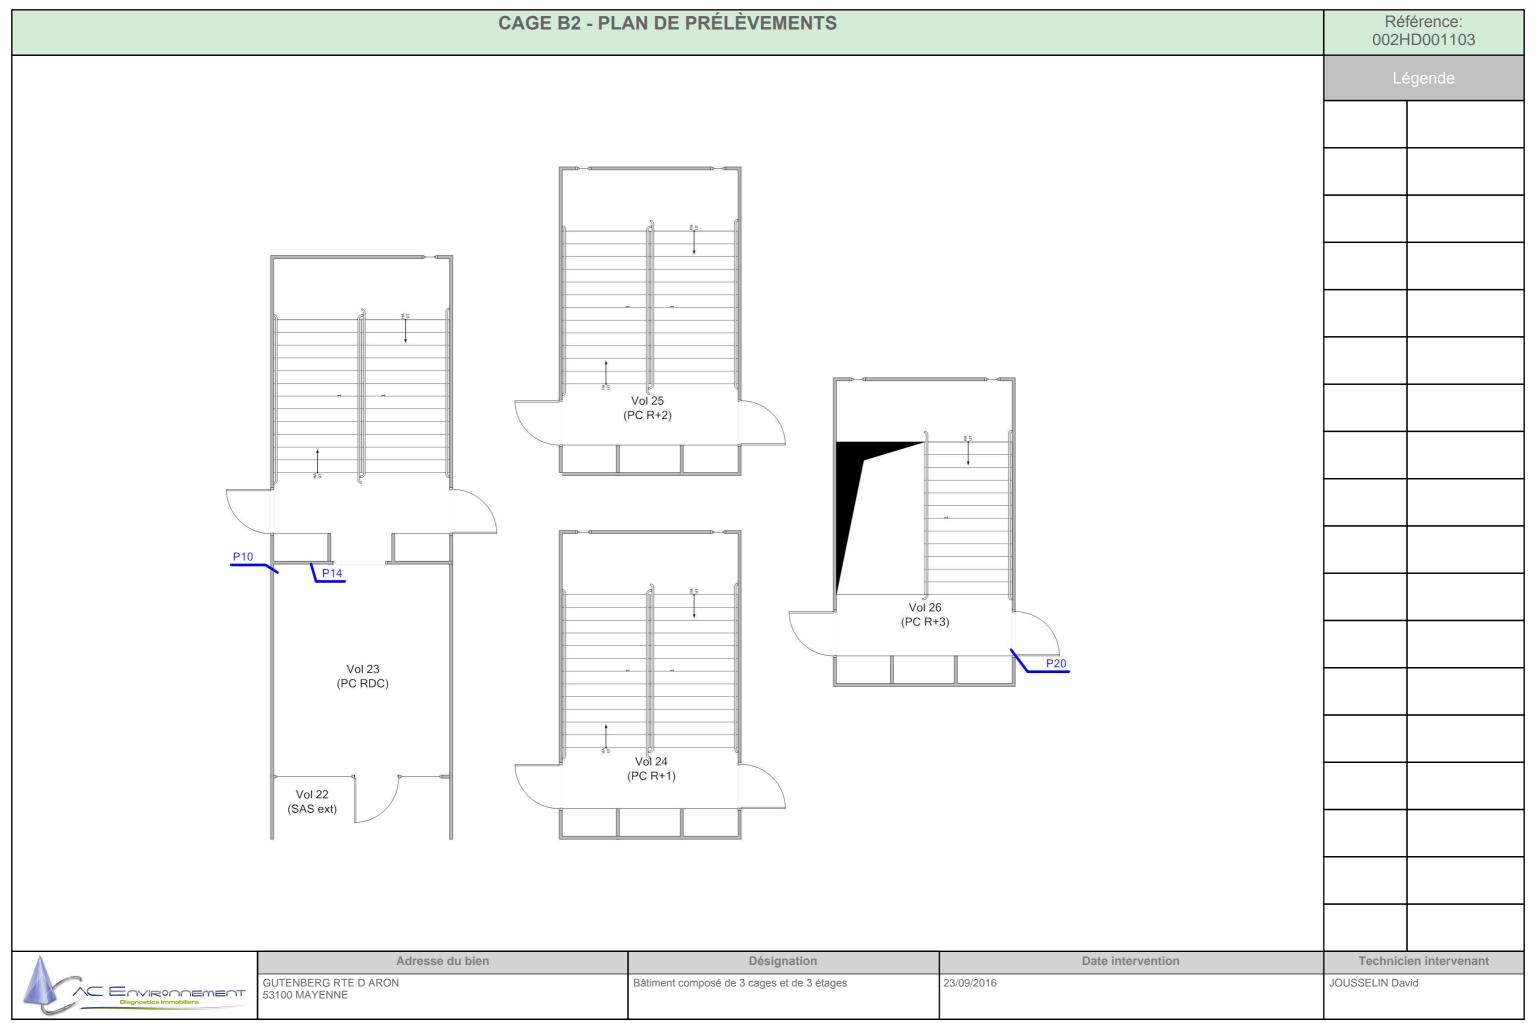


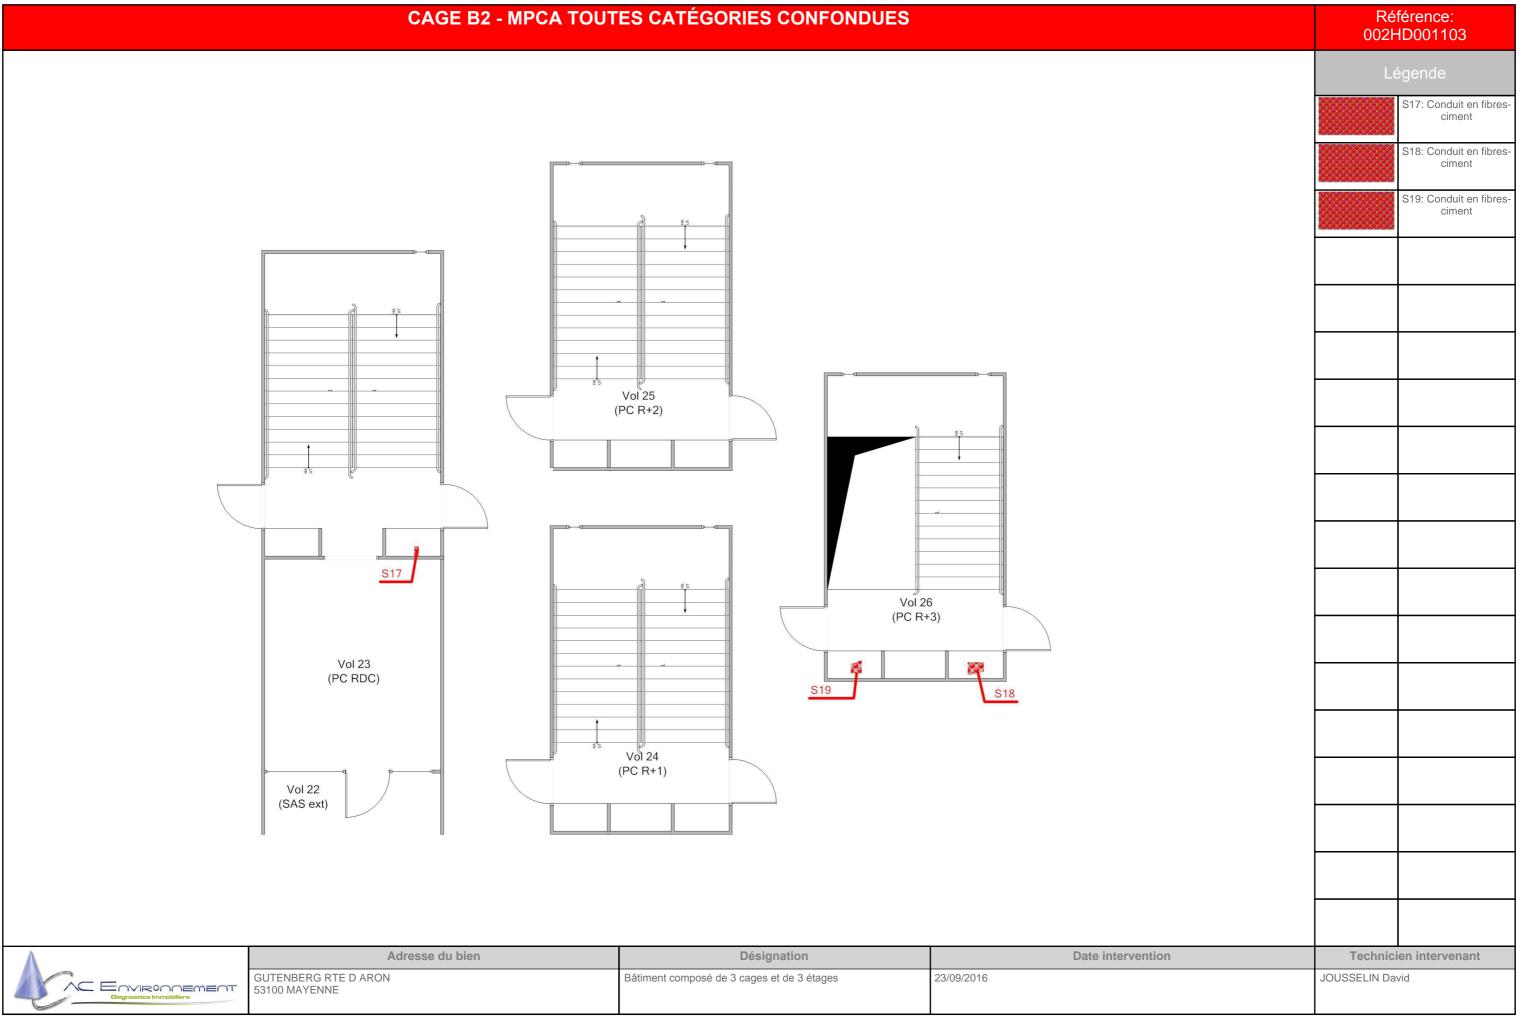


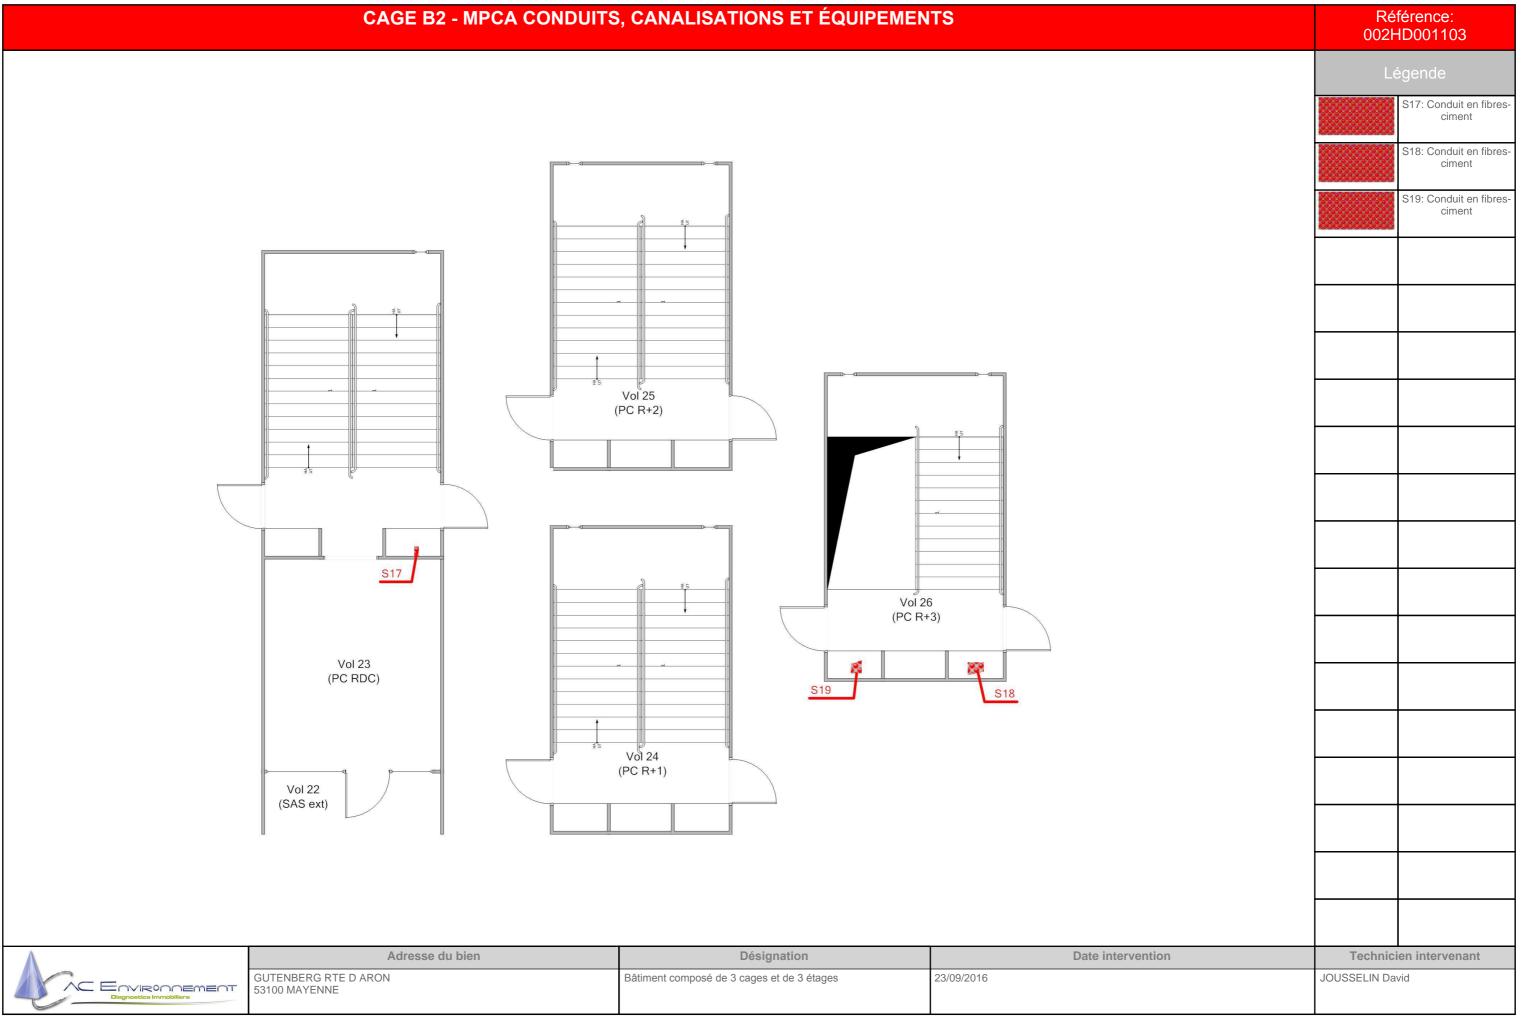

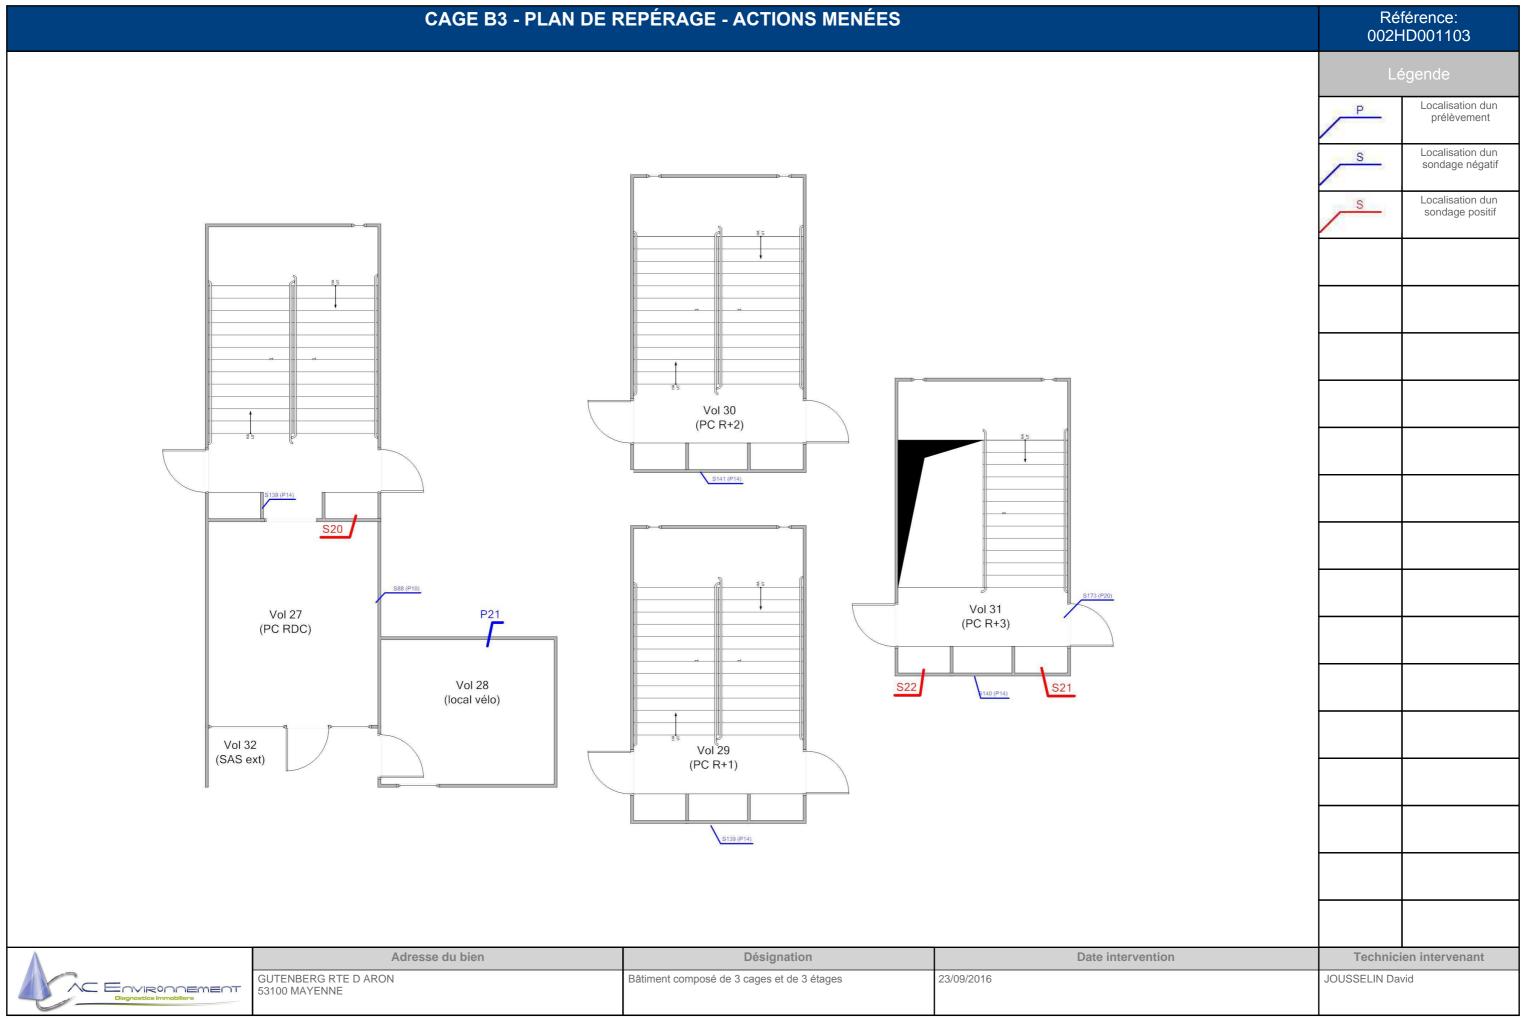

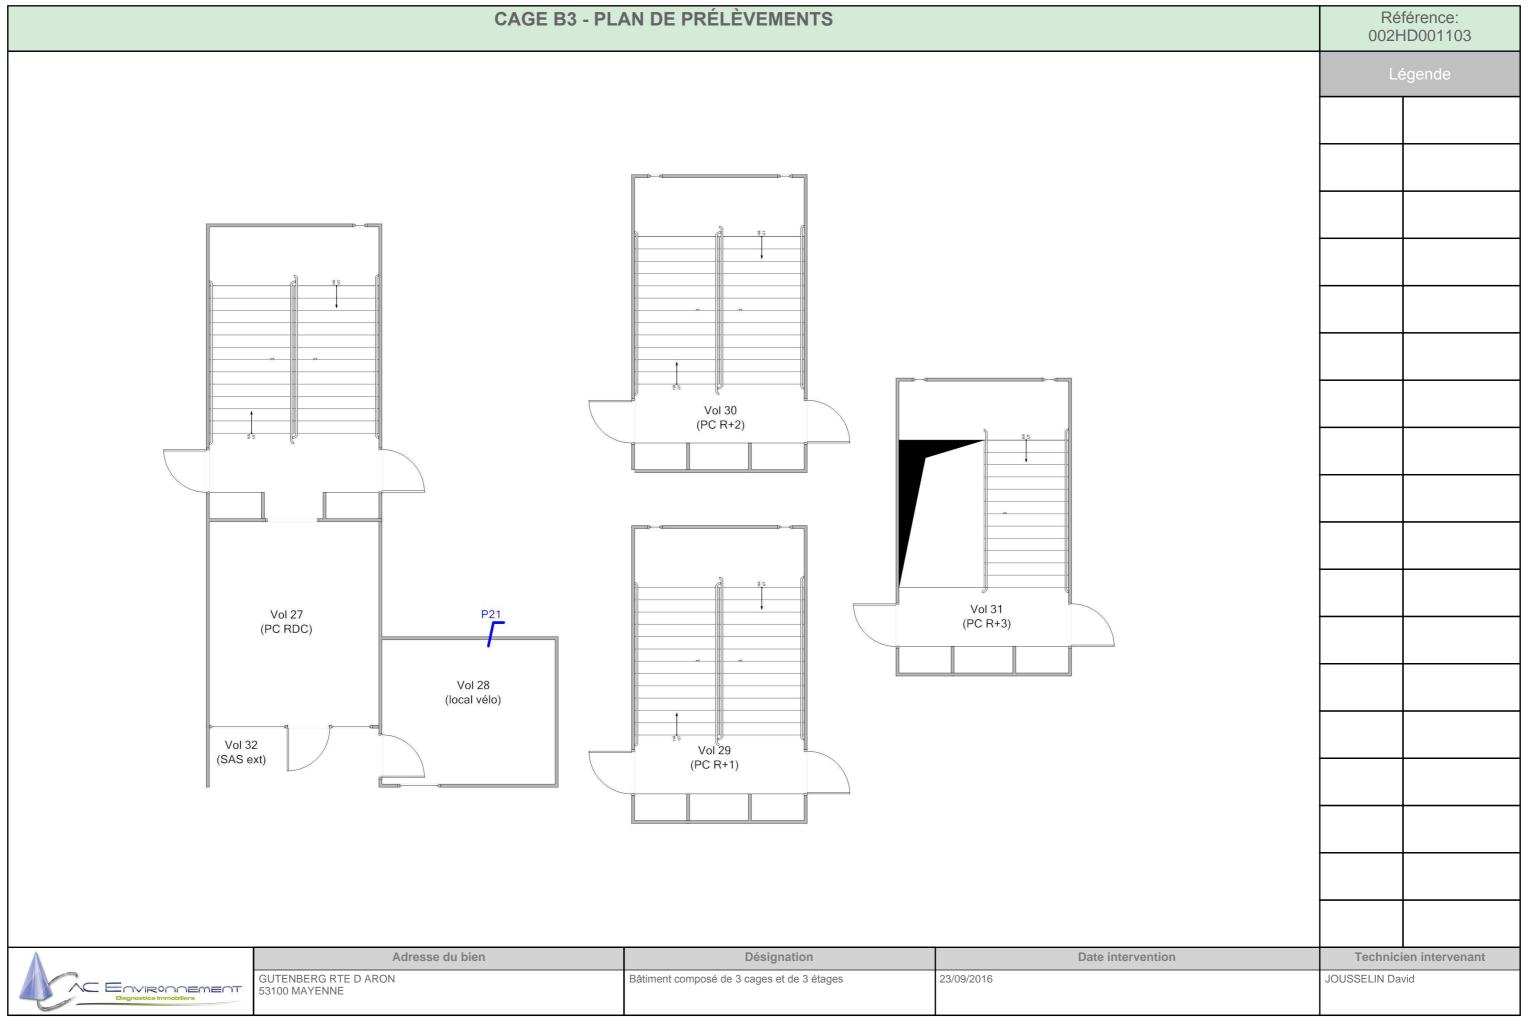


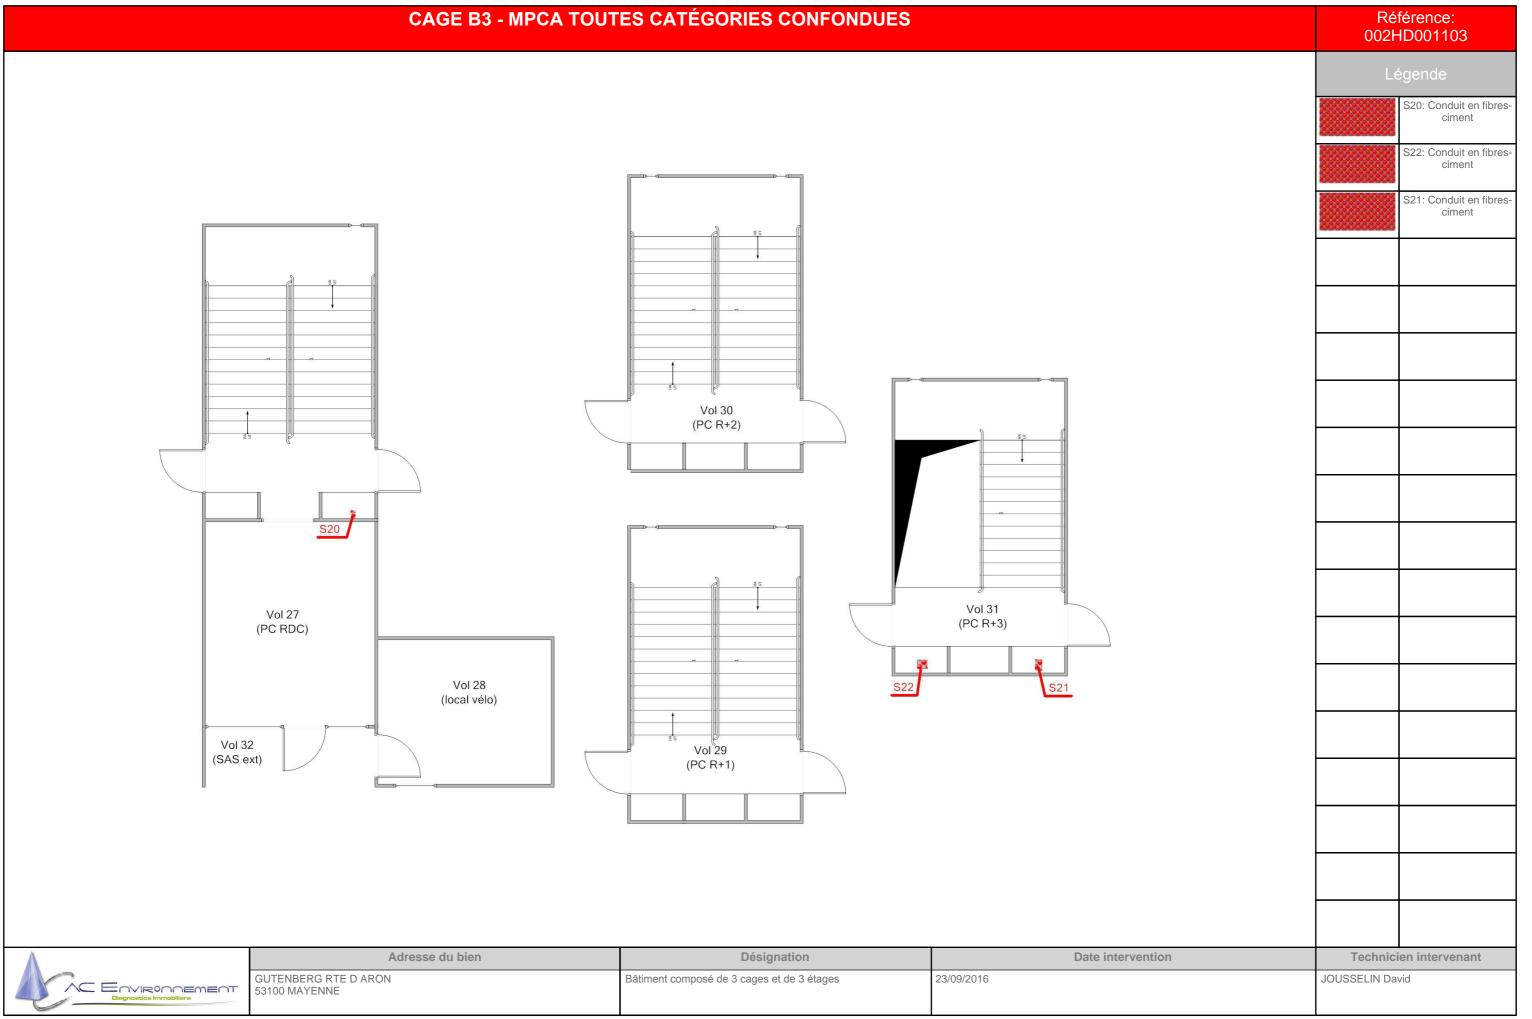


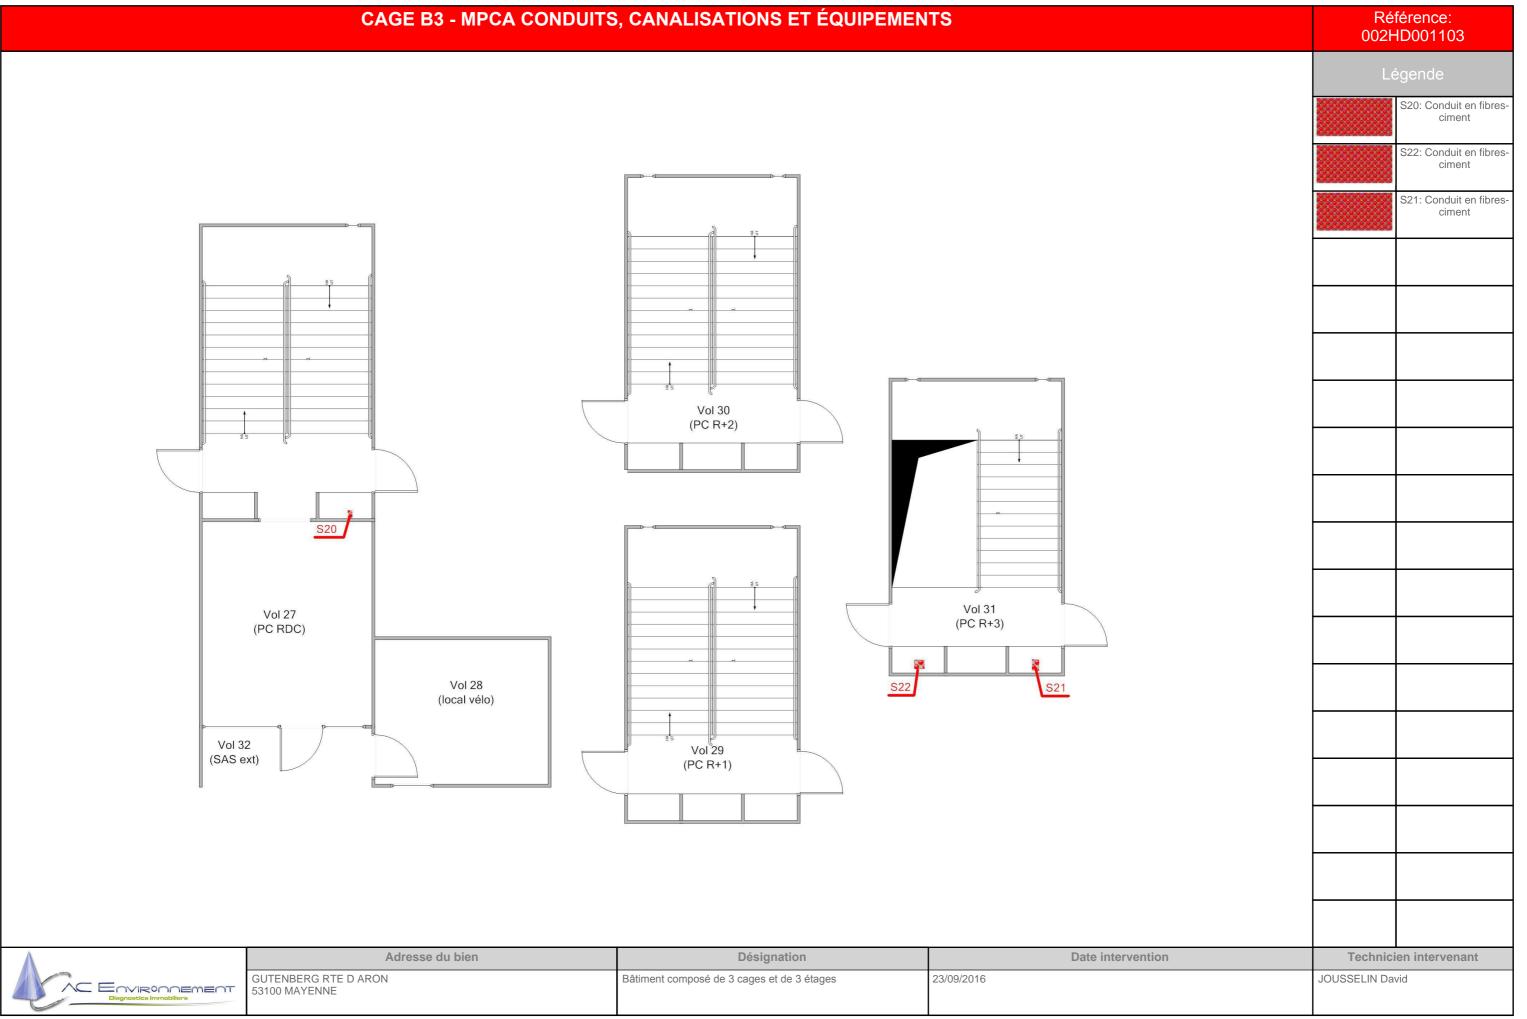

	COMBLES - PLAN	DE REPÉRAGE - ACTIONS MENÉES		Référence: 002HD001103
	S188 Vol 36 (combles B1)	S184 S184 S184 S183 Vol 37 (combles B2 / B3	\$180	Légende P Localisation dun prélèvement S Localisation dun sondage négatif S Localisation dun sondage positif
A	Adresse du bien	Désignation	Date intervention	Technicien intervenant
EOVIRONDEMENT Diagnostics Immobiliers	CLITENBERG RTE D ARON	Bâtiment composé de 3 cages et de 3 étages	23/09/2016	JOUSSELIN David

	COMBLES - MPCA CONE	DUITS, CANALISATIONS ET ÉQUIPEME	NTS		férence: HD001103
	S188 Vol 36 (combles B1)	S185 S185 S184 S183 Vol 37 (combles B2 / B3	180	0021	
	Adresse du bien	Désignation	Date intervention		ien intervenant
Diagnostics Immobiliers	GUTENBERG RTE D ARON 53100 MAYENNE	Bâtiment composé de 3 cages et de 3 étages 3441355914 APE : 7120 Assurée par : QBE Insurance 031 0004725 (I	23/09/2016	JOUSSELIN Da	ivid

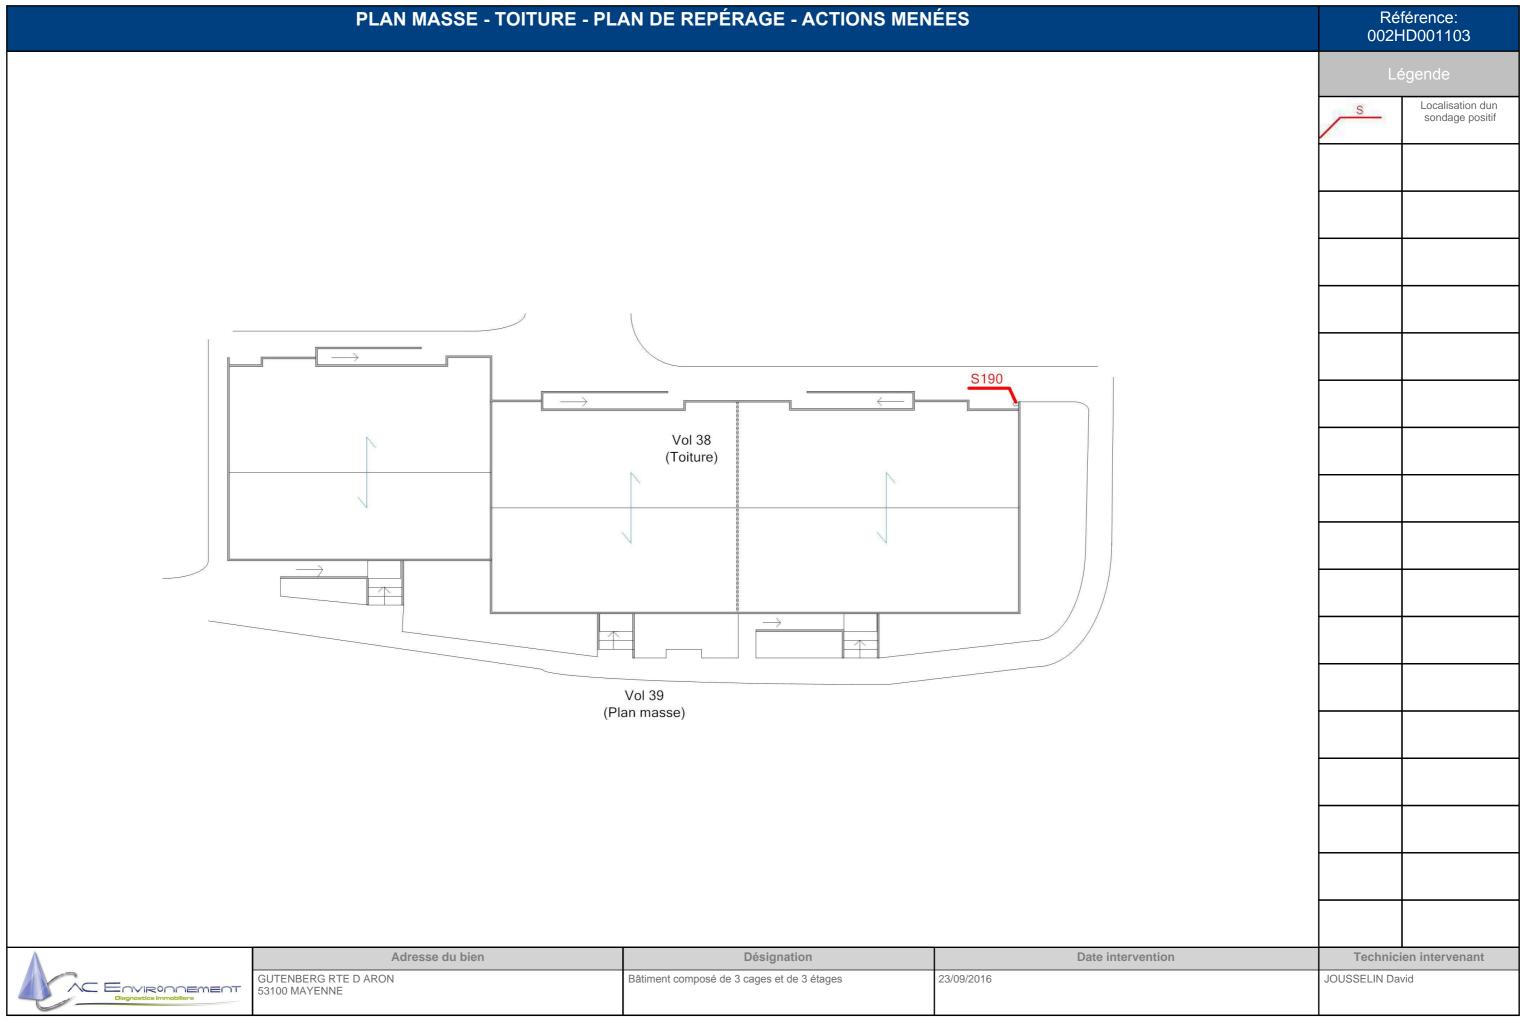

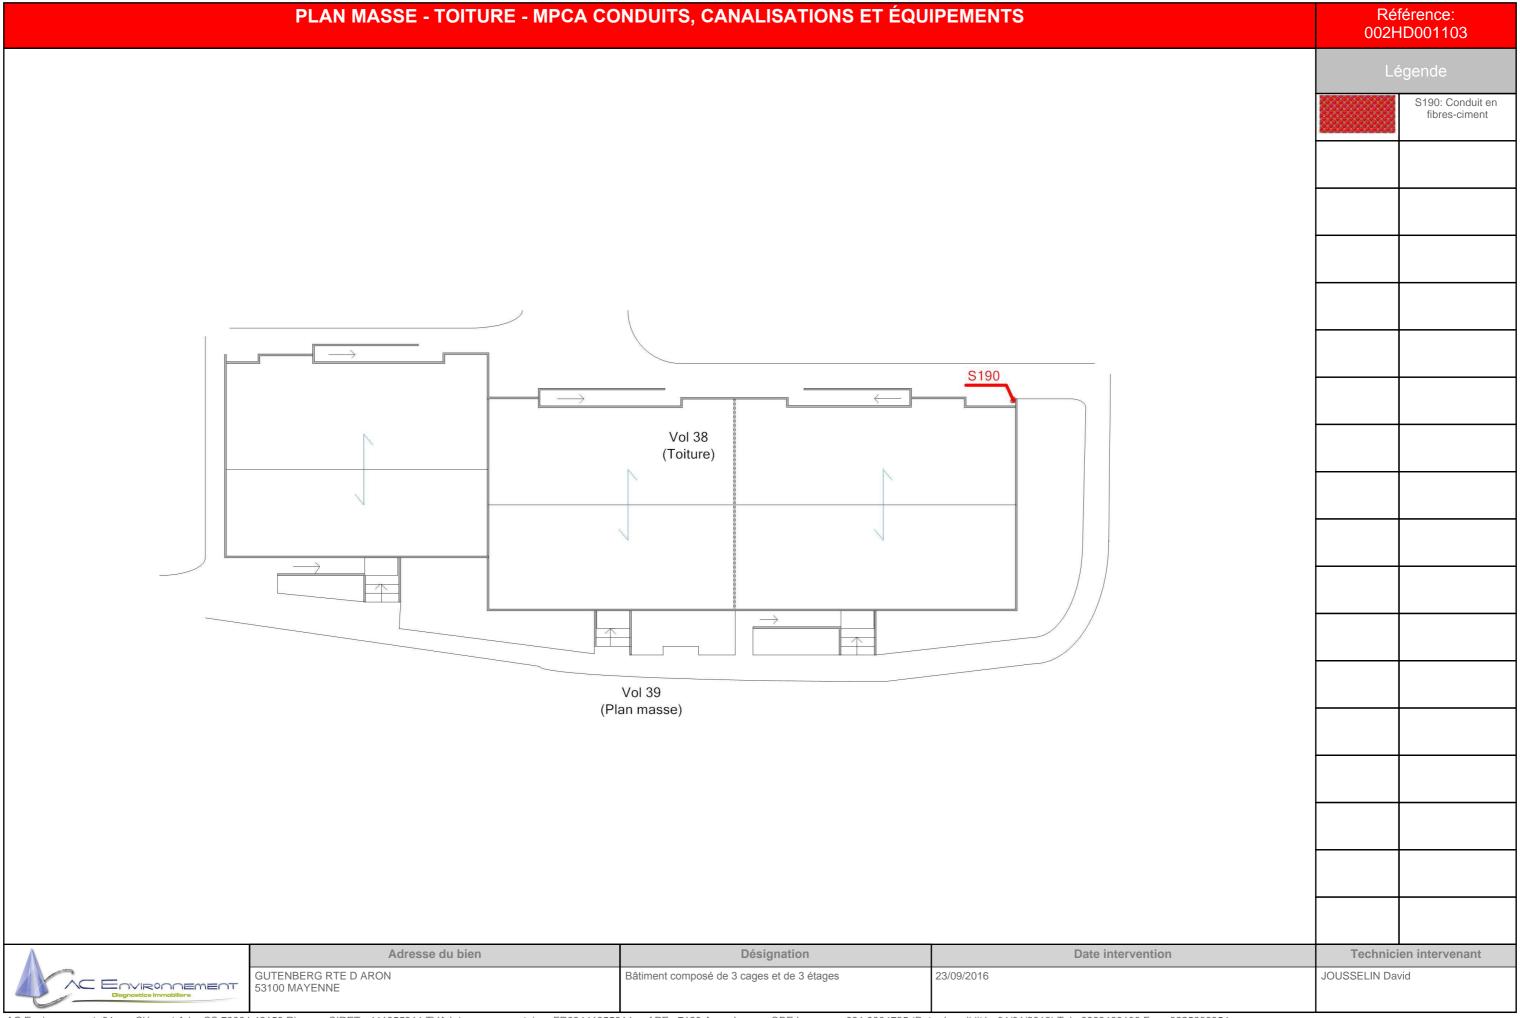

FAÇADES AVANTS - PLAN DE REPÉRAGE - ACTIONS MENÉES







Façade avant B1

Façade avant B2



Façade avant B3



	Adresse du bien	Désignation	Date intervention	Technicien intervenant
Г	GUTENBERG RTE D ARON 53100 MAYENNE	Bâtiment composé de 3 cages et de 3 étages	23/09/2016	JOUSSELIN David

FAÇADES ARRIÈRES - PLAN DE REPÉRAGE - ACTIONS MENÉES

Référence: 002HD001103

Légende

/

Localisation dun sondage positif

Vol 35 (Façade arrière B1)



Vol 40

(Façade arrière B2)

Façade arrière B2

Façade arrière B1



Façade arrière B3

Technici	en intervenant
JOUSSELIN Day	



Adresse du bien	Désignation	Date intervention	Technicien intervenant
GUTENBERG RTE D ARON 53100 MAYENNE	Bâtiment composé de 3 cages et de 3 étages	23/09/2016	JOUSSELIN David

FAÇADES ARRIÈRES - MPCA CONDUITS, CANALISATIONS ET ÉQUIPEMENTS

Référence: 002HD001103

S193: Conduit en

fibres-ciment

S192: Conduit en fibres-ciment

S191: Conduit en fibres-ciment

Vol 35 (Façade arrière B1)



Vol 40 (Façade arrière B2)



Façade arrière B1

Façade arrière B2




Façade arrière B3



PIGNONS - PLAN DE REPÉRAGE - ACTIONS MENÉES





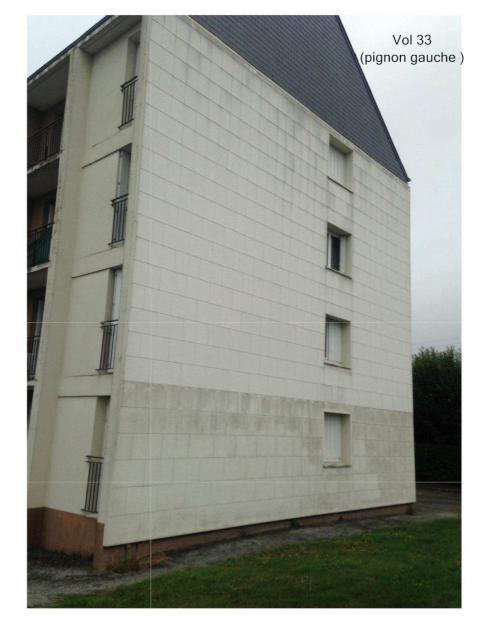

Pignon droit

Pignon gauche

Technicien intervenant	
JOUSSELIN David	

Α	Adresse du bien	Désignation	Date intervention
		Bâtiment composé de 3 cages et de 3 étages	23/09/2016



ANNEXE: Reportage photographique

Photos représentant des matériaux et produits contenant de l'amiante

Référence	Localisation	Action
S45 - 1 (S45)	Cage B1 - Vol 21 (PC R+3)	Présence sur décision de l'opérateur de repérage
S46 - 1 (S46)	Cage B1 - Vol 21 (PC R+3)	Présence sur décision de l'opérateur de repérage
Référence	Localisation	Action
002HD001103 n°10 - 1 (P10)	Cage B2 - Vol 23 (PC RDC)	Prélevement

Référence	Localisation	Action
002HD001103 n°10 - 1 (P10)	Cage B2 - Vol 23 (PC RDC)	Prélevement
002HD001103 n°10 - 2 (P10)	Cage B2 - Vol 23 (PC RDC)	Prélevement
002HD001103 n°14 - 1 (P14)	Cage B2 - Vol 23 (PC RDC)	Prélevement
002HD001103 n°14 - 2 (P14)	Cage B2 - Vol 23 (PC RDC)	Prélevement
002HD001103 n°20 - 1 (P20)	Cage B2 - Vol 26 (PC R+3)	Prélevement
S17 - 1 (S17)	Cage B2 - Vol 23 (PC RDC)	Présence sur décision de l'opérateur de repérage
S18 - 1 (S18)	Cage B2 - Vol 26 (PC R+3)	Présence sur décision de l'opérateur de repérage
S19 - 1 (S19)	Cage B2 - Vol 26 (PC R+3)	Présence sur décision de l'opérateur de repérage

Référence	Localisation	Action
002HD001103 n°21 - 1 (P21)	Cage B3 - Vol 28 (local vélo)	Prélevement
002HD001103 n°21 - 2 (P21)	Cage B3 - Vol 28 (local vélo)	Prélevement
S20 - 1 (S20)	Cage B3 - Vol 27 (PC RDC)	Présence sur décision de l'opérateur de repérage
S21 - 1 (S21)	Cage B3 - Vol 31 (PC R+3)	Présence sur décision de l'opérateur de repérage
S22 - 1 (S22)	Cage B3 - Vol 31 (PC R+3)	Présence sur présentation de documents

Référence	Localisation	Action
002HD001103 n°32 - 1 (P32)	Combles - Vol 37 (combles B2 / B3)	Prélevement
S180 - 2 (S180)	Combles - Vol 37 (combles B2 / B3)	Présence sur décision de l'opérateur de repérage
S180 - 1 (S180)	Combles - Vol 37 (combles B2 / B3)	Présence sur décision de l'opérateur de repérage
S182 - 1 (S182)	Combles - Vol 37 (combles B2 / B3)	Présence sur décision de l'opérateur de repérage
S183 - 1 (S183)	Combles - Vol 37 (combles B2 / B3)	Présence sur décision de l'opérateur de repérage
S184 - 1 (S184)	Combles - Vol 37 (combles B2 / B3)	Présence sur décision de l'opérateur de repérage
S185 - 1 (S185)	Combles - Vol 37 (combles B2 / B3)	Présence sur décision de l'opérateur de repérage
S186 - 1 (S186)	Combles - Vol 36 (combles B1)	Présence sur décision de l'opérateur de repérage
S187 - 1 (S187)	Combles - Vol 36 (combles B1)	Présence sur décision de l'opérateur de repérage
S188 - 1 (S188)	Combles - Vol 36 (combles B1)	Présence sur décision de l'opérateur de repérage

Référence	Localisation	Action
S191 - 1 (S191)	Façades arrières - Vol 35	Présence sur décision de l'opérateur de
	(Facade arrière B1)	repérage

AC Environnement, 64 rue Clément Ader CS 70064 42153 Riorges, SIRET : 441355914 TVA Intracommunautaire : FR03441355914 APE : 7120 Assurée par : QBE Insurance 031 0004725 (Date de validité : 01/01/2018) Tel : 0800400100 Fax : 0825800954









Référence	Localisation	Action
S193 - 1 (S193)	Façades arrières - Vol 40	Présence sur décision de l'opérateur de repérage
	(Façade arrière B2)	

Référence	Localisation	Action
S190 - 1 (S190)	Plan masse - Toiture - Vol 39 (Plan masse)	Présence sur décision de l'opérateur de repérage

Référence	Localisation	Action
002HD001103 n°2 - 1 (P2)	Sous sol - Vol 14	Prélevement
	(dgt 2)	
002HD001103 n°2 - 2 (P2)	Sous sol - Vol 14	Prélevement
	(dgt 2)	
S1 - 1 (S1)	Sous sol - Vol 15	Présence sur décision de l'opérateur de
	(local poubelle 2)	repérage
S2 - 1 (S2)	Sous sol - Vol 12	Présence sur décision de l'opérateur de
	(accès caves 2)	repérage
S3 - 1 (S3)	Sous sol - Vol 12	Présence sur décision de l'opérateur de
	(accès caves 2)	repérage
S37 - 1 (S37)	Sous sol - Vol 6	Présence sur décision de l'opérateur de
	(accès caves 3)	repérage
S38 - 1 (S38)	Sous sol - Vol 6	Présence sur décision de l'opérateur de
	(accès caves 3)	repérage
S42 - 1 (S42)	Sous sol - Vol 2	Présence sur décision de l'opérateur de
	(accès caves 1)	repérage
S43 - 1 (S43)	Sous sol - Vol 3	Présence sur décision de l'opérateur de
		repérage
	(esc 1)	







002HD001103 n°2 - 1 (P2)



002HD001103 n°10 - 1 (P10)



002HD001103 n°14 - 1 (P14)



002HD001103 n°2 - 2 (P2)



002HD001103 n°10 - 2 (P10)



002HD001103 n°14 - 2 (P14)







002HD001103 n°20 - 1 (P20)



002HD001103 n°21 - 2 (P21)



S1 - 1 (S1)



002HD001103 n°21 - 1 (P21)



002HD001103 n°32 - 1 (P32)



S2 - 1 (S2)







S3 - 1 (S3)



S18 - 1 (S18)



S20 - 1 (S20)



S17 - 1 (S17)



S19 - 1 (S19)



S21 - 1 (S21)





S22 - 1 (S22)



S38 - 1 (S38)



S43 - 1 (S43)



S37 - 1 (S37)



S42 - 1 (S42)



S45 - 1 (S45)







S46 - 1 (S46)



S180 - 1 (S180)



S183 - 1 (S183)



S180 - 2 (S180)



S182 - 1 (S182)



S184 - 1 (S184)





S185 - 1 (S185)



S187 - 1 (S187)



S190 - 1 (S190)



S186 - 1 (S186)



S188 - 1 (S188)



S191 - 1 (S191)







S193 - 1 (S193)







Annexe : Grille d'évalutation de l'état de conservation des produits de la liste B 002HD001103 Réf commande : Materiau: Conduit en fibres-ciment Réf mesure : S1 Destination du local: Local ou zone Vol 15 Date évaluation : 23/09/2016 homogène (local poubelle 2) Batiment : Etendue de la dégradation Risque de dégradation lié à Protection physique Etat de dégradation Résultat l'environnement du materiau EP Protection physique étanche Risque de dégradation faible ou à EP Matériau non dégradé Risque de dégradation rapide AC1 Risque faible d'extension de la EP Protection physique non étanche ou dégradation absence de protection physique Risque d'extension à terme de la Ponctuelle AC1 dégradation Risque d'extension rapide de la AC2 Matériau dégradé dégradation Généralisée AC2 Résultat : Evaluation périodique Commentaire :

Rappel des recommandations au propriétaire :

- a) Contrôler périodiquement que l'état de dégradation des matériaux et produits concernés ne s'aggrave pas et, le cas échéant, que leur protection demeure en bon état de conservation ;
 - b) Rechercher, le cas échéant, les causes de dégradation et prendre les mesures appropriées pour les supprimer.







Annexe : Grille d'évalutation de l'état de conservation des produits de la liste B Réf commande : 002HD001103 Materiau: Conduit en fibres-ciment Réf mesure : S2 Destination du local: Local ou zone Vol 12 Date évaluation : 23/09/2016 homogène: (accès caves 2) Batiment : Etendue de la dégradation Risque de dégradation lié à Protection physique Etat de dégradation Résultat l'environnement du materiau EP Protection physique étanche Risque de dégradation faible ou à EP Matériau non dégradé Risque de dégradation rapide AC1 Risque faible d'extension de la EP Protection physique non étanche ou dégradation absence de protection physique Risque d'extension à terme de la Ponctuelle AC1 dégradation Risque d'extension rapide de la AC2 Matériau dégradé dégradation Généralisée AC2 Résultat : Evaluation périodique Commentaire :

Rappel des recommandations au propriétaire :

- a) Contrôler périodiquement que l'état de dégradation des matériaux et produits concernés ne s'aggrave pas et, le cas échéant, que leur protection demeure en bon état de conservation ;
 - b) Rechercher, le cas échéant, les causes de dégradation et prendre les mesures appropriées pour les supprimer.







Annexe : Grille d'évalutation de l'état de conservation des produits de la liste B Réf commande : 002HD001103 Materiau: Conduit en fibres-ciment S3 Réf mesure : Destination du local: Local ou zone Vol 12 Date évaluation : 23/09/2016 homogène: (accès caves 2) Batiment : Etendue de la dégradation Risque de dégradation lié à Protection physique Etat de dégradation Résultat l'environnement du materiau EP Protection physique étanche Risque de dégradation faible ou à EP terme Matériau non dégradé Risque de dégradation rapide AC1 Risque faible d'extension de la EP Protection physique non étanche ou dégradation absence de protection physique Risque d'extension à terme de la Ponctuelle AC1 dégradation Risque d'extension rapide de la Matériau dégradé AC2 dégradation Généralisée AC2 Résultat : Evaluation périodique Commentaire :

Rappel des recommandations au propriétaire :

- a) Contrôler périodiquement que l'état de dégradation des matériaux et produits concernés ne s'aggrave pas et, le cas échéant, que leur protection demeure en bon état de conservation ;
 - b) Rechercher, le cas échéant, les causes de dégradation et prendre les mesures appropriées pour les supprimer.







Annexe : Grille d'évalutation de l'état de conservation des produits de la liste B Réf commande : 002HD001103 Materiau: Conduit en fibres-ciment Réf mesure : S3 Destination du local: Local ou zone Vol 12 Date évaluation : 23/09/2016 homogène: (accès caves 2) Batiment : Etendue de la dégradation Risque de dégradation lié à Protection physique Etat de dégradation Résultat l'environnement du materiau EP Protection physique étanche Risque de dégradation faible ou à EP Matériau non dégradé Risque de dégradation rapide AC1 Risque faible d'extension de la EP Protection physique non étanche ou dégradation absence de protection physique Risque d'extension à terme de la Ponctuelle AC1 dégradation Risque d'extension rapide de la AC2 Matériau dégradé dégradation Généralisée AC2 Résultat : Evaluation périodique Commentaire :

Rappel des recommandations au propriétaire :

- a) Contrôler périodiquement que l'état de dégradation des matériaux et produits concernés ne s'aggrave pas et, le cas échéant, que leur protection demeure en bon état de conservation ;
 - b) Rechercher, le cas échéant, les causes de dégradation et prendre les mesures appropriées pour les supprimer.







Annexe : Grille d'évalutation de l'état de conservation des produits de la liste B Réf commande : 002HD001103 Materiau: Conduit en fibres-ciment Réf mesure : S17 Destination du local: Local ou zone Vol 23 Date évaluation : 23/09/2016 homogène: (PC RDC) Batiment : Etendue de la dégradation Risque de dégradation lié à Protection physique Etat de dégradation Résultat l'environnement du materiau EP Protection physique étanche Risque de dégradation faible ou à EP Matériau non dégradé Risque de dégradation rapide AC1 Risque faible d'extension de la EP Protection physique non étanche ou dégradation absence de protection physique Risque d'extension à terme de la Ponctuelle AC1 dégradation Risque d'extension rapide de la AC2 Matériau dégradé dégradation Généralisée AC2 Résultat : Evaluation périodique Commentaire :

Rappel des recommandations au propriétaire :

- a) Contrôler périodiquement que l'état de dégradation des matériaux et produits concernés ne s'aggrave pas et, le cas échéant, que leur protection demeure en bon état de conservation ;
 - b) Rechercher, le cas échéant, les causes de dégradation et prendre les mesures appropriées pour les supprimer.







Annexe : Grille d'évalutation de l'état de conservation des produits de la liste B Réf commande : 002HD001103 Materiau: Conduit en fibres-ciment Réf mesure : S18 Destination du local: Local ou zone Vol 26 Date évaluation : 23/09/2016 homogène: (PC R+3) Batiment : Etendue de la dégradation Risque de dégradation lié à Protection physique Etat de dégradation Résultat l'environnement du materiau EP Protection physique étanche Risque de dégradation faible ou à EP Matériau non dégradé Risque de dégradation rapide AC1 Risque faible d'extension de la EP Protection physique non étanche ou dégradation absence de protection physique Risque d'extension à terme de la Ponctuelle AC1 dégradation Risque d'extension rapide de la AC2 Matériau dégradé dégradation Généralisée AC2 Résultat : Evaluation périodique Commentaire :

Rappel des recommandations au propriétaire :

- a) Contrôler périodiquement que l'état de dégradation des matériaux et produits concernés ne s'aggrave pas et, le cas échéant, que leur protection demeure en bon état de conservation ;
 - b) Rechercher, le cas échéant, les causes de dégradation et prendre les mesures appropriées pour les supprimer.







Annexe : Grille d'évalutation de l'état de conservation des produits de la liste B Réf commande : 002HD001103 Materiau: Conduit en fibres-ciment Réf mesure : S19 Destination du local: Local ou zone Vol 26 Date évaluation : 23/09/2016 homogène: (PC R+3) Batiment : Etendue de la dégradation Risque de dégradation lié à Protection physique Etat de dégradation Résultat l'environnement du materiau EP Protection physique étanche Risque de dégradation faible ou à EP Matériau non dégradé Risque de dégradation rapide AC1 Risque faible d'extension de la EP Protection physique non étanche ou dégradation absence de protection physique Risque d'extension à terme de la Ponctuelle AC1 dégradation Risque d'extension rapide de la AC2 Matériau dégradé dégradation Généralisée AC2 Résultat : Evaluation périodique Commentaire :

Rappel des recommandations au propriétaire :

- a) Contrôler périodiquement que l'état de dégradation des matériaux et produits concernés ne s'aggrave pas et, le cas échéant, que leur protection demeure en bon état de conservation ;
 - b) Rechercher, le cas échéant, les causes de dégradation et prendre les mesures appropriées pour les supprimer.







Annexe : Grille d'évalutation de l'état de conservation des produits de la liste B Réf commande : 002HD001103 Materiau: Conduit en fibres-ciment Réf mesure : S20 Destination du local: Local ou zone Vol 27 Date évaluation : 23/09/2016 homogène: (PC RDC) Batiment : Etendue de la dégradation Risque de dégradation lié à Protection physique Etat de dégradation Résultat l'environnement du materiau EP Protection physique étanche Risque de dégradation faible ou à EP Matériau non dégradé Risque de dégradation rapide AC1 Risque faible d'extension de la EP Protection physique non étanche ou dégradation absence de protection physique Risque d'extension à terme de la Ponctuelle AC1 dégradation Risque d'extension rapide de la AC2 Matériau dégradé dégradation Généralisée AC2 Résultat : Evaluation périodique Commentaire :

Rappel des recommandations au propriétaire :

- a) Contrôler périodiquement que l'état de dégradation des matériaux et produits concernés ne s'aggrave pas et, le cas échéant, que leur protection demeure en bon état de conservation ;
 - b) Rechercher, le cas échéant, les causes de dégradation et prendre les mesures appropriées pour les supprimer.







Annexe : Grille d'évalutation de l'état de conservation des produits de la liste B Réf commande : 002HD001103 Materiau: Conduit en fibres-ciment Réf mesure : S21 Destination du local: Local ou zone Vol 31 Date évaluation : 23/09/2016 homogène: (PC R+3) Batiment : Etendue de la dégradation Risque de dégradation lié à Protection physique Etat de dégradation Résultat l'environnement du materiau EP Protection physique étanche Risque de dégradation faible ou à EP Matériau non dégradé Risque de dégradation rapide AC1 Risque faible d'extension de la EP Protection physique non étanche ou dégradation absence de protection physique Risque d'extension à terme de la Ponctuelle AC1 dégradation Risque d'extension rapide de la AC2 Matériau dégradé dégradation Généralisée AC2 Résultat : Evaluation périodique Commentaire :

Rappel des recommandations au propriétaire :

- a) Contrôler périodiquement que l'état de dégradation des matériaux et produits concernés ne s'aggrave pas et, le cas échéant, que leur protection demeure en bon état de conservation ;
 - b) Rechercher, le cas échéant, les causes de dégradation et prendre les mesures appropriées pour les supprimer.







Annexe : Grille d'évalutation de l'état de conservation des produits de la liste B Réf commande : 002HD001103 Materiau: Conduit en fibres-ciment Réf mesure : S22 Destination du local: Local ou zone Vol 31 Date évaluation : 23/09/2016 homogène: (PC R+3) Batiment : Etendue de la dégradation Risque de dégradation lié à Protection physique Etat de dégradation Résultat l'environnement du materiau EP Protection physique étanche Risque de dégradation faible ou à EP Matériau non dégradé Risque de dégradation rapide AC1 Risque faible d'extension de la EP Protection physique non étanche ou dégradation absence de protection physique Risque d'extension à terme de la Ponctuelle AC1 dégradation Risque d'extension rapide de la AC2 Matériau dégradé dégradation Généralisée AC2 Résultat : Evaluation périodique Commentaire :

Rappel des recommandations au propriétaire :

- a) Contrôler périodiquement que l'état de dégradation des matériaux et produits concernés ne s'aggrave pas et, le cas échéant, que leur protection demeure en bon état de conservation ;
 - b) Rechercher, le cas échéant, les causes de dégradation et prendre les mesures appropriées pour les supprimer.







Annexe : Grille d'évalutation de l'état de conservation des produits de la liste B Réf commande : 002HD001103 Materiau: Conduit en fibres-ciment Réf mesure : S37 Destination du local: Local ou zone Vol 6 Date évaluation : 23/09/2016 homogène: (accès caves 3) Batiment : Etendue de la dégradation Risque de dégradation lié à Protection physique Etat de dégradation Résultat l'environnement du materiau EP Protection physique étanche Risque de dégradation faible ou à EP Matériau non dégradé Risque de dégradation rapide AC1 Risque faible d'extension de la EP Protection physique non étanche ou dégradation absence de protection physique Risque d'extension à terme de la Ponctuelle AC1 dégradation Risque d'extension rapide de la AC2 Matériau dégradé dégradation Généralisée AC2 Résultat : Evaluation périodique Commentaire :

Rappel des recommandations au propriétaire :

- a) Contrôler périodiquement que l'état de dégradation des matériaux et produits concernés ne s'aggrave pas et, le cas échéant, que leur protection demeure en bon état de conservation ;
 - b) Rechercher, le cas échéant, les causes de dégradation et prendre les mesures appropriées pour les supprimer.







Annexe : Grille d'évalutation de l'état de conservation des produits de la liste B Réf commande : 002HD001103 Materiau: Conduit en fibres-ciment Réf mesure : S38 Destination du local: Local ou zone Vol 6 Date évaluation : 23/09/2016 homogène: (accès caves 3) Batiment : Etendue de la dégradation Risque de dégradation lié à Protection physique Etat de dégradation Résultat l'environnement du materiau EP Protection physique étanche Risque de dégradation faible ou à EP Matériau non dégradé Risque de dégradation rapide AC1 Risque faible d'extension de la EP Protection physique non étanche ou dégradation absence de protection physique Risque d'extension à terme de la Ponctuelle AC1 dégradation Risque d'extension rapide de la AC2 Matériau dégradé dégradation Généralisée AC2 Résultat : Evaluation périodique Commentaire :

Rappel des recommandations au propriétaire :

- a) Contrôler périodiquement que l'état de dégradation des matériaux et produits concernés ne s'aggrave pas et, le cas échéant, que leur protection demeure en bon état de conservation ;
 - b) Rechercher, le cas échéant, les causes de dégradation et prendre les mesures appropriées pour les supprimer.







Annexe : Grille d'évalutation de l'état de conservation des produits de la liste B Réf commande : 002HD001103 Materiau: Conduit en fibres-ciment Réf mesure : S42 Destination du local: Local ou zone Vol 2 Date évaluation : 23/09/2016 homogène: (accès caves 1) Batiment : Etendue de la dégradation Risque de dégradation lié à Protection physique Etat de dégradation Résultat l'environnement du materiau EP Protection physique étanche Risque de dégradation faible ou à EP Matériau non dégradé Risque de dégradation rapide AC1 Risque faible d'extension de la EP Protection physique non étanche ou dégradation absence de protection physique Risque d'extension à terme de la Ponctuelle AC1 dégradation Risque d'extension rapide de la AC2 Matériau dégradé dégradation Généralisée AC2 Résultat : Evaluation périodique Commentaire :


Rappel des recommandations au propriétaire :

- a) Contrôler périodiquement que l'état de dégradation des matériaux et produits concernés ne s'aggrave pas et, le cas échéant, que leur protection demeure en bon état de conservation ;
 - b) Rechercher, le cas échéant, les causes de dégradation et prendre les mesures appropriées pour les supprimer.







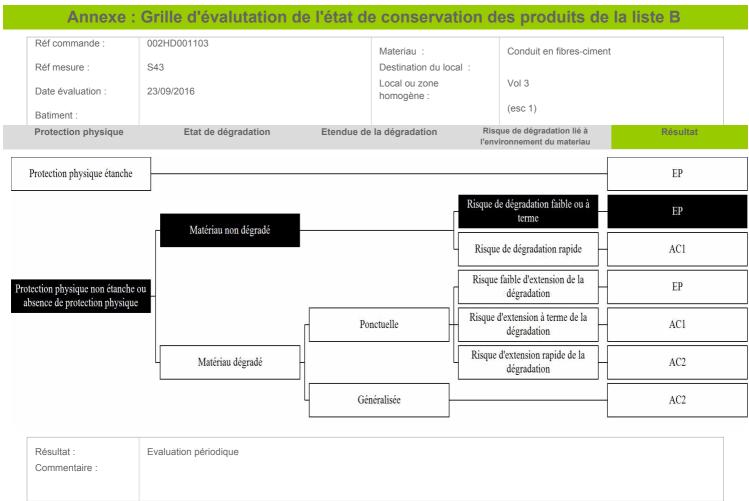

Rappel des recommandations au propriétaire :

- a) Contrôler périodiquement que l'état de dégradation des matériaux et produits concernés ne s'aggrave pas et, le cas échéant, que leur protection demeure en bon état de conservation ;
 - b) Rechercher, le cas échéant, les causes de dégradation et prendre les mesures appropriées pour les supprimer.







Annexe : Grille d'évalutation de l'état de conservation des produits de la liste B Réf commande : 002HD001103 Materiau: Conduit en fibres-ciment Réf mesure : S45 Destination du local: Local ou zone Vol 21 Date évaluation : 23/09/2016 homogène: (PC R+3) Batiment : Etendue de la dégradation Risque de dégradation lié à Protection physique Etat de dégradation Résultat l'environnement du materiau EP Protection physique étanche Risque de dégradation faible ou à EP Matériau non dégradé Risque de dégradation rapide AC1 Risque faible d'extension de la EP Protection physique non étanche ou dégradation absence de protection physique Risque d'extension à terme de la Ponctuelle AC1 dégradation Risque d'extension rapide de la AC2 Matériau dégradé dégradation Généralisée AC2 Résultat : Evaluation périodique Commentaire :

Rappel des recommandations au propriétaire :

- a) Contrôler périodiquement que l'état de dégradation des matériaux et produits concernés ne s'aggrave pas et, le cas échéant, que leur protection demeure en bon état de conservation ;
 - b) Rechercher, le cas échéant, les causes de dégradation et prendre les mesures appropriées pour les supprimer.







Annexe : Grille d'évalutation de l'état de conservation des produits de la liste B Réf commande : 002HD001103 Materiau: Conduit en fibres-ciment Réf mesure : S46 Destination du local: Local ou zone Vol 21 Date évaluation : 23/09/2016 homogène: (PC R+3) Batiment : Etendue de la dégradation Risque de dégradation lié à Protection physique Etat de dégradation Résultat l'environnement du materiau EP Protection physique étanche Risque de dégradation faible ou à EP Matériau non dégradé Risque de dégradation rapide AC1 Risque faible d'extension de la EP Protection physique non étanche ou dégradation absence de protection physique Risque d'extension à terme de la Ponctuelle AC1 dégradation Risque d'extension rapide de la AC2 Matériau dégradé dégradation Généralisée AC2 Résultat : Evaluation périodique Commentaire :

Rappel des recommandations au propriétaire :

- a) Contrôler périodiquement que l'état de dégradation des matériaux et produits concernés ne s'aggrave pas et, le cas échéant, que leur protection demeure en bon état de conservation ;
 - b) Rechercher, le cas échéant, les causes de dégradation et prendre les mesures appropriées pour les supprimer.







Annexe : Grille d'évalutation de l'état de conservation des produits de la liste B Réf commande : 002HD001103 Materiau: Conduit en fibres-ciment S180 Réf mesure : Destination du local: Local ou zone Vol 37 Date évaluation : 23/09/2016 homogène: (combles B2 / B3) Batiment : Etendue de la dégradation Risque de dégradation lié à Protection physique Etat de dégradation Résultat l'environnement du materiau EP Protection physique étanche Risque de dégradation faible ou à EP Matériau non dégradé Risque de dégradation rapide AC1 Risque faible d'extension de la EP Protection physique non étanche ou dégradation absence de protection physique Risque d'extension à terme de la Ponctuelle AC1 dégradation Risque d'extension rapide de la AC2 Matériau dégradé dégradation Généralisée AC2 Résultat : Evaluation périodique Commentaire :

Rappel des recommandations au propriétaire :

- a) Contrôler périodiquement que l'état de dégradation des matériaux et produits concernés ne s'aggrave pas et, le cas échéant, que leur protection demeure en bon état de conservation ;
 - b) Rechercher, le cas échéant, les causes de dégradation et prendre les mesures appropriées pour les supprimer.







Annexe : Grille d'évalutation de l'état de conservation des produits de la liste B Réf commande : 002HD001103 Materiau: Conduit en fibres-ciment Réf mesure : S181 Destination du local: Local ou zone Vol 37 Date évaluation : 23/09/2016 homogène: (combles B2 / B3) Batiment : Etendue de la dégradation Risque de dégradation lié à Protection physique Etat de dégradation Résultat l'environnement du materiau EP Protection physique étanche Risque de dégradation faible ou à EP Matériau non dégradé Risque de dégradation rapide AC1 Risque faible d'extension de la EP Protection physique non étanche ou dégradation absence de protection physique Risque d'extension à terme de la Ponctuelle AC1 dégradation Risque d'extension rapide de la AC2 Matériau dégradé dégradation Généralisée AC2 Résultat : Evaluation périodique Commentaire :


Rappel des recommandations au propriétaire :

- a) Contrôler périodiquement que l'état de dégradation des matériaux et produits concernés ne s'aggrave pas et, le cas échéant, que leur protection demeure en bon état de conservation ;
 - b) Rechercher, le cas échéant, les causes de dégradation et prendre les mesures appropriées pour les supprimer.







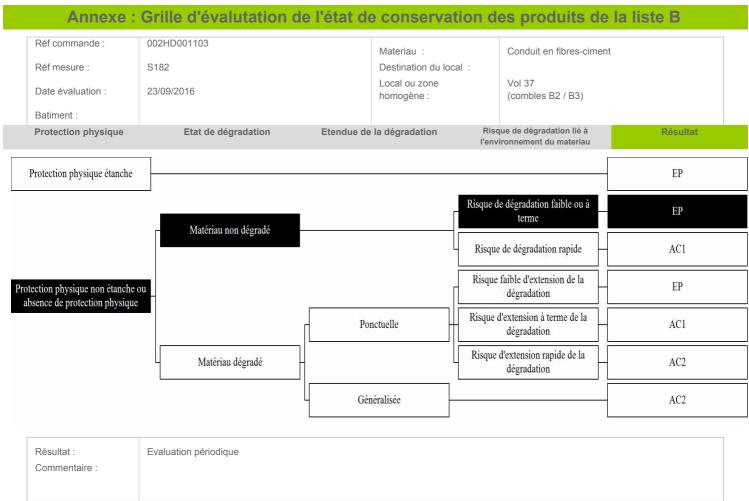

Rappel des recommandations au propriétaire :

- a) Contrôler périodiquement que l'état de dégradation des matériaux et produits concernés ne s'aggrave pas et, le cas échéant, que leur protection demeure en bon état de conservation ;
 - b) Rechercher, le cas échéant, les causes de dégradation et prendre les mesures appropriées pour les supprimer.







Annexe : Grille d'évalutation de l'état de conservation des produits de la liste B Réf commande : 002HD001103 Materiau: Conduit en fibres-ciment Réf mesure : S183 Destination du local: Local ou zone Vol 37 Date évaluation : 23/09/2016 homogène: (combles B2 / B3) Batiment : Risque de dégradation lié à Protection physique Etat de dégradation Etendue de la dégradation Résultat l'environnement du materiau EP Protection physique étanche Risque de dégradation faible ou à EP Matériau non dégradé Risque de dégradation rapide AC1 Risque faible d'extension de la EP Protection physique non étanche ou dégradation absence de protection physique Risque d'extension à terme de la Ponctuelle AC1 dégradation Risque d'extension rapide de la AC2 Matériau dégradé dégradation Généralisée AC2 Résultat : Evaluation périodique Commentaire :


Rappel des recommandations au propriétaire :

- a) Contrôler périodiquement que l'état de dégradation des matériaux et produits concernés ne s'aggrave pas et, le cas échéant, que leur protection demeure en bon état de conservation ;
 - b) Rechercher, le cas échéant, les causes de dégradation et prendre les mesures appropriées pour les supprimer.







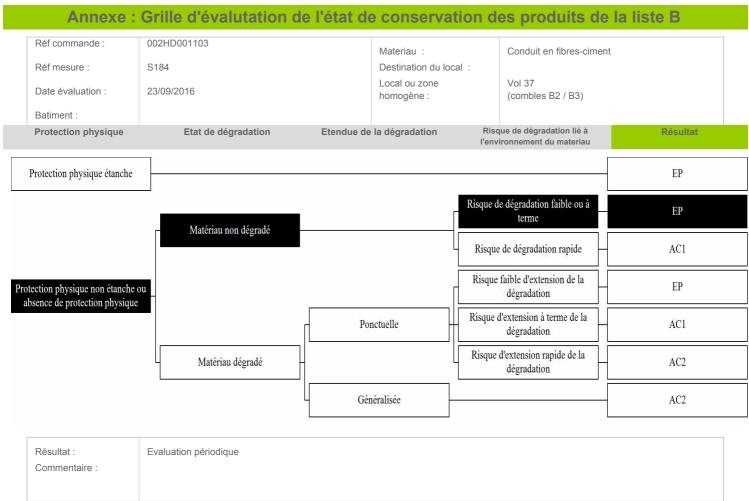

Rappel des recommandations au propriétaire :

- a) Contrôler périodiquement que l'état de dégradation des matériaux et produits concernés ne s'aggrave pas et, le cas échéant, que leur protection demeure en bon état de conservation ;
 - b) Rechercher, le cas échéant, les causes de dégradation et prendre les mesures appropriées pour les supprimer.







Annexe : Grille d'évalutation de l'état de conservation des produits de la liste B Réf commande : 002HD001103 Materiau: Conduit en fibres-ciment S185 Réf mesure : Destination du local: Local ou zone Vol 37 Date évaluation : 23/09/2016 homogène: (combles B2 / B3) Batiment : Etendue de la dégradation Risque de dégradation lié à Protection physique Etat de dégradation Résultat l'environnement du materiau EP Protection physique étanche Risque de dégradation faible ou à EP Matériau non dégradé Risque de dégradation rapide AC1 Risque faible d'extension de la EP Protection physique non étanche ou dégradation absence de protection physique Risque d'extension à terme de la Ponctuelle AC1 dégradation Risque d'extension rapide de la AC2 Matériau dégradé dégradation Généralisée AC2 Résultat : Evaluation périodique Commentaire :


Rappel des recommandations au propriétaire :

- a) Contrôler périodiquement que l'état de dégradation des matériaux et produits concernés ne s'aggrave pas et, le cas échéant, que leur protection demeure en bon état de conservation ;
 - b) Rechercher, le cas échéant, les causes de dégradation et prendre les mesures appropriées pour les supprimer.







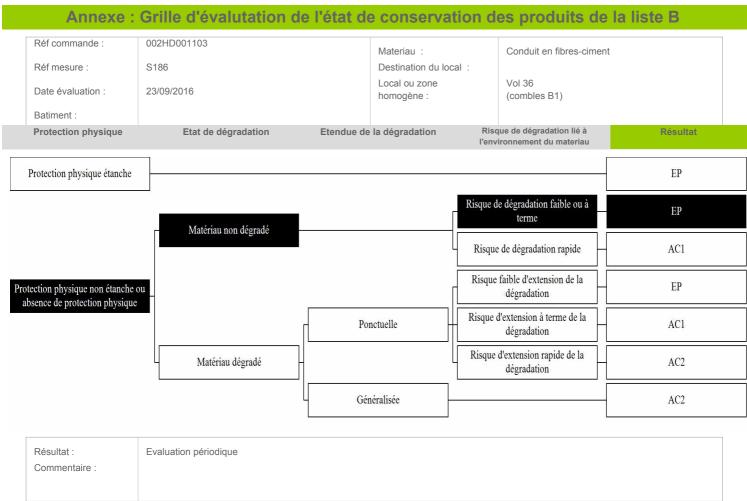

Rappel des recommandations au propriétaire :

- a) Contrôler périodiquement que l'état de dégradation des matériaux et produits concernés ne s'aggrave pas et, le cas échéant, que leur protection demeure en bon état de conservation ;
 - b) Rechercher, le cas échéant, les causes de dégradation et prendre les mesures appropriées pour les supprimer.







Annexe : Grille d'évalutation de l'état de conservation des produits de la liste B Réf commande : 002HD001103 Materiau: Conduit en fibres-ciment S187 Réf mesure : Destination du local: Local ou zone Vol 36 Date évaluation : 23/09/2016 homogène: (combles B1) Batiment : Etendue de la dégradation Risque de dégradation lié à Protection physique Etat de dégradation Résultat l'environnement du materiau EP Protection physique étanche Risque de dégradation faible ou à EP Matériau non dégradé Risque de dégradation rapide AC1 Risque faible d'extension de la EP Protection physique non étanche ou dégradation absence de protection physique Risque d'extension à terme de la Ponctuelle AC1 dégradation Risque d'extension rapide de la AC2 Matériau dégradé dégradation Généralisée AC2 Résultat : Evaluation périodique Commentaire :

Rappel des recommandations au propriétaire :

- a) Contrôler périodiquement que l'état de dégradation des matériaux et produits concernés ne s'aggrave pas et, le cas échéant, que leur protection demeure en bon état de conservation ;
 - b) Rechercher, le cas échéant, les causes de dégradation et prendre les mesures appropriées pour les supprimer.







Annexe : Grille d'évalutation de l'état de conservation des produits de la liste B Réf commande : 002HD001103 Materiau: Conduit en fibres-ciment S188 Réf mesure : Destination du local: Local ou zone Vol 36 Date évaluation : 23/09/2016 homogène: (combles B1) Batiment : Etendue de la dégradation Risque de dégradation lié à Protection physique Etat de dégradation Résultat l'environnement du materiau EP Protection physique étanche Risque de dégradation faible ou à EP Matériau non dégradé Risque de dégradation rapide AC1 Risque faible d'extension de la EP Protection physique non étanche ou dégradation absence de protection physique Risque d'extension à terme de la Ponctuelle AC1 dégradation Risque d'extension rapide de la AC2 Matériau dégradé dégradation Généralisée AC2 Résultat : Evaluation périodique Commentaire :

Rappel des recommandations au propriétaire :

- a) Contrôler périodiquement que l'état de dégradation des matériaux et produits concernés ne s'aggrave pas et, le cas échéant, que leur protection demeure en bon état de conservation ;
 - b) Rechercher, le cas échéant, les causes de dégradation et prendre les mesures appropriées pour les supprimer.







Annexe : Grille d'évalutation de l'état de conservation des produits de la liste B Réf commande : 002HD001103 Materiau: Conduit en fibres-ciment Réf mesure : S190 Destination du local: Local ou zone Vol 39 Date évaluation : 23/09/2016 homogène: (Plan masse) Batiment : Etendue de la dégradation Risque de dégradation lié à Protection physique Etat de dégradation Résultat l'environnement du materiau EP Protection physique étanche Risque de dégradation faible ou à EP Matériau non dégradé Risque de dégradation rapide AC1 Risque faible d'extension de la EP Protection physique non étanche ou dégradation absence de protection physique Risque d'extension à terme de la Ponctuelle AC1 dégradation Risque d'extension rapide de la AC2 Matériau dégradé dégradation Généralisée AC2 Résultat : Evaluation périodique Commentaire :

Rappel des recommandations au propriétaire :

- a) Contrôler périodiquement que l'état de dégradation des matériaux et produits concernés ne s'aggrave pas et, le cas échéant, que leur protection demeure en bon état de conservation ;
 - b) Rechercher, le cas échéant, les causes de dégradation et prendre les mesures appropriées pour les supprimer.







Annexe : Grille d'évalutation de l'état de conservation des produits de la liste B Réf commande : 002HD001103 Materiau: Conduit en fibres-ciment Réf mesure : S191 Destination du local: Local ou zone Vol 35 Date évaluation : 23/09/2016 homogène: (Façade arrière B1) Batiment : Etendue de la dégradation Risque de dégradation lié à Protection physique Etat de dégradation Résultat l'environnement du materiau EP Protection physique étanche Risque de dégradation faible ou à EP Matériau non dégradé Risque de dégradation rapide AC1 Risque faible d'extension de la EP Protection physique non étanche ou dégradation absence de protection physique Risque d'extension à terme de la Ponctuelle AC1 dégradation Risque d'extension rapide de la AC2 Matériau dégradé dégradation Généralisée AC2 Résultat : Evaluation périodique Commentaire :

Rappel des recommandations au propriétaire :

- a) Contrôler périodiquement que l'état de dégradation des matériaux et produits concernés ne s'aggrave pas et, le cas échéant, que leur protection demeure en bon état de conservation ;
 - b) Rechercher, le cas échéant, les causes de dégradation et prendre les mesures appropriées pour les supprimer.







Annexe : Grille d'évalutation de l'état de conservation des produits de la liste B Réf commande : 002HD001103 Materiau: Conduit en fibres-ciment Réf mesure : S192 Destination du local: Local ou zone Vol 35 Date évaluation : 23/09/2016 homogène: (Façade arrière B1) Batiment : Etendue de la dégradation Risque de dégradation lié à Protection physique Etat de dégradation Résultat l'environnement du materiau EP Protection physique étanche Risque de dégradation faible ou à EP Matériau non dégradé Risque de dégradation rapide AC1 Risque faible d'extension de la EP Protection physique non étanche ou dégradation absence de protection physique Risque d'extension à terme de la Ponctuelle AC1 dégradation Risque d'extension rapide de la AC2 Matériau dégradé dégradation Généralisée AC2 Résultat : Evaluation périodique Commentaire :

Rappel des recommandations au propriétaire :

- a) Contrôler périodiquement que l'état de dégradation des matériaux et produits concernés ne s'aggrave pas et, le cas échéant, que leur protection demeure en bon état de conservation ;
 - b) Rechercher, le cas échéant, les causes de dégradation et prendre les mesures appropriées pour les supprimer.







Annexe : Grille d'évalutation de l'état de conservation des produits de la liste B Réf commande : 002HD001103 Conduit en fibres-ciment Materiau: Réf mesure : S193 Destination du local: Local ou zone Vol 40 Date évaluation : 23/09/2016 homogène: (Façade arrière B2) Batiment : Etendue de la dégradation Risque de dégradation lié à Protection physique Etat de dégradation Résultat l'environnement du materiau EP Protection physique étanche Risque de dégradation faible ou à EP Matériau non dégradé Risque de dégradation rapide AC1 Risque faible d'extension de la EP Protection physique non étanche ou dégradation absence de protection physique Risque d'extension à terme de la Ponctuelle AC1 dégradation Risque d'extension rapide de la AC2 Matériau dégradé dégradation Généralisée AC2 Résultat : Evaluation périodique Commentaire :

Rappel des recommandations au propriétaire :

- a) Contrôler périodiquement que l'état de dégradation des matériaux et produits concernés ne s'aggrave pas et, le cas échéant, que leur protection demeure en bon état de conservation ;
 - b) Rechercher, le cas échéant, les causes de dégradation et prendre les mesures appropriées pour les supprimer.







ANNEXE : Récapitulatif des prélevements et analyses

Prélévements en rouge = Positif

Reférence	Categorie	Composant	Materiau	Localisation	Observation
P2	Parois verticales intérieures	Murs et cloisons	Enduit gris en vrac	Sous sol - Vol 14	
	et enduits		hétérogène - béton	(dgt 2)	
			banché -		
P10	Plafond et faux-plafonds	Plafonds	Enduit plâtreux blanc	Cage B2 - Vol 23	
			en vrac + peintures	(PC RDC)	
			multiples non		
			séparable		
P14	Parois verticales intérieures	Murs et cloisons	Enduit gris en vrac	Cage B2 - Vol 23	
	et enduits		hétérogène + peinture	(PC RDC)	
			non séparable -		
			Gaines techniques -		
P20	Plafond et faux-plafonds	Plafonds	Enduit plâtreux blanc	Cage B2 - Vol 26	
			+ peintures multiples	(PC R+3)	
			non séparable -		
			Plafond dernier étage -		
P21	Plafond et faux-plafonds	Plafonds	Enduit plâtreux blanc	Cage B3 - Vol 28	
			en vrac + peintures	(local vélo)	
			multiples non		
			séparable		
P32	Parois verticales intérieures	Murs et cloisons	Enduit gris en vrac	Combles - Vol 37	
	et enduits		hétérogène	(combles B2 / B3)	

Laboratoire d'analyses

Nom du laboratoire : ITGA

Adresse : Parc d'affaires Edonia - Bâtiment R - Rue de la terre

Adélie 35768 SAINT-GREGOIRE CEDEX

Téléphone : 0299354149

Email: Helene.Grude@itga.fr

Numéro d'accréditation : 1-5970



Tél: 02.99.35.41.41 Fax: 02.99.35.41.42 www.itga.fr



L'accréditation du COFRAC atteste de la compétence des laboratoires pour les seuls essais couverts par l'accréditation qui sont identifiés par le symbole :

RAPPORT D'ESSAI N° IT071610-4852 EN DATE DU 07/10/2016 RECHERCHE ET IDENTIFICATION D'AMIANTE SUR UN PRELEVEMENT DE MATERIAU

Ce rapport d'essai ne concerne que les échantillons soumis à l'analyse.

Client:

AC ENVIRONNEMENT M. David JOUSSELIN 64 rue Clément Ader 42153 RIORGES

Prélèvement:

Commande ITGA : IT0716-99572 Echantillon ITGA : IT071610-4852 Reçu au laboratoire le : 04/10/2016

Réf. Client:

Commande	002HD001103
Dossier client	_0006700002_ GUTENBERG RTE D ARON - 53100 MAYENNE Bâtiment composé de 3 cages et de 3 étages
Echantillon	002HD001103002 / Parois verticales intérieures et enduits / Murs et cloisons / Enduit ciment / Vol 14 (dgt 2)
Description ITGA	Enduit gris en vrac hétérogène

Préparation :

Effectuée de façon à être représentative de l'échantillon

- pour une analyse au Microscope Electronique à Transmission Analytique (META) : broyage mécanique, récupération de poussières sur grille de microscope électronique (méthode interne IT 085 ou IT 286)

Technique Analytique:

- Microscope Electronique à Transmission Analytique (parties pertinentes de la norme NF X 43-050)

Résultat:

Fraction Analysée	Technique analytique et date d'analyse	Résultat	Type d'amiante	Nb de préparations
▶ Enduit gris en vrac hétérogène	META le 06/10/2016	Amiante non détecté		1

Validé par : Delphine JOSSET - Analyste

1058



Tél: 02.99.35.41.41 Fax: 02.99.35.41.42 www.itga.fr



L'accréditation du COFRAC atteste de la compétence des laboratoires pour les seuls essais couverts par l'accréditation qui sont identifiés par le symbole :

RAPPORT D'ESSAI N° IT071610-4860 EN DATE DU 07/10/2016 RECHERCHE ET IDENTIFICATION D'AMIANTE SUR UN PRELEVEMENT DE MATERIAU

Ce rapport d'essai ne concerne que les échantillons soumis à l'analyse.

Client:

AC ENVIRONNEMENT M. David JOUSSELIN 64 rue Clément Ader 42153 RIORGES

Prélèvement:

Commande ITGA : IT0716-99572 Echantillon ITGA : IT071610-4860 Reçu au laboratoire le : 04/10/2016

Réf. Client:

Commande	002HD001103
Dossier client	_0006700002_ GUTENBERG RTE D ARON - 53100 MAYENNE Bâtiment composé de 3 cages et de 3 étages
Echantillon	002HD001103010 / Plafond et faux-plafonds / Plafonds / Enduit plâtre / Vol 23 (PC RDC)
Description ITGA	Enduit plâtreux blanc en vrac / Peintures multiples

Préparation:

Effectuée de façon à être représentative de l'échantillon

- pour une analyse au Microscope Electronique à Transmission Analytique (META) : broyage mécanique, récupération de poussières sur grille de microscope électronique (méthode interne IT 085 ou IT 286)

Technique Analytique:

- Microscope Electronique à Transmission Analytique (parties pertinentes de la norme NF X 43-050)

Résultat:

	Fraction Analysée	Technique analytique et date d'analyse	Résultat	Type d'amiante	Nb de préparations
•	Enduit plâtreux blanc en vrac + peintures multiples non séparable	META le 06/10/2016	Amiante non détecté		1

Validé par : Delphine JOSSET - Analyste

5055



Tél: 02.99.35.41.41 Fax: 02.99.35.41.42 www.itga.fr



L'accréditation du COFRAC atteste de la compétence des laboratoires pour les seuls essais couverts par l'accréditation qui sont identifiés par le symbole :

RAPPORT D'ESSAI N° IT071610-4864 EN DATE DU 07/10/2016 RECHERCHE ET IDENTIFICATION D'AMIANTE SUR UN PRELEVEMENT DE MATERIAU

Ce rapport d'essai ne concerne que les échantillons soumis à l'analyse.

Client:

AC ENVIRONNEMENT M. David JOUSSELIN 64 rue Clément Ader 42153 RIORGES

Prélèvement:

Commande ITGA : IT0716-99572 Echantillon ITGA : IT071610-4864 Reçu au laboratoire le : 04/10/2016

Réf. Client:

Commande	002HD001103
Dossier client	_0006700002_ GUTENBERG RTE D ARON - 53100 MAYENNE Bâtiment composé de 3 cages et de 3 étages
Echantillon	002HD001103014 / Parois verticales intérieures et enduits / Murs et cloisons / Enduit ciment / Vol 23 (PC RDC)
Description ITGA	Enduit gris en vrac hétérogène / Peinture

Préparation:

Effectuée de façon à être représentative de l'échantillon

- pour une analyse au Microscope Electronique à Transmission Analytique (META) : broyage mécanique, récupération de poussières sur grille de microscope électronique (méthode interne IT 085 ou IT 286)

Technique Analytique:

- Microscope Electronique à Transmission Analytique (parties pertinentes de la norme NF X 43-050)

Résultat:

	Fraction Analysée	Technique analytique et date d'analyse	Résultat	Type d'amiante	Nb de préparations
•	Enduit gris en vrac hétérogène + peinture non séparable	META le 06/10/2016	Amiante non détecté		1

Validé par : Delphine JOSSET - Analyste

1058

La reproduction de ce rapport d'essai n'est autorisée que sous sa forme intégrale ; ce rapport ne doit pas être reproduit partiellement sans l'approbation du laboratoire.



Tél: 02.99.35.41.41 Fax: 02.99.35.41.42 www.itga.fr



L'accréditation du COFRAC atteste de la compétence des laboratoires pour les seuls essais couverts par l'accréditation qui sont identifiés par le symbole :

RAPPORT D'ESSAI N° IT071610-4870 EN DATE DU 07/10/2016 RECHERCHE ET IDENTIFICATION D'AMIANTE SUR UN PRELEVEMENT DE MATERIAU

Ce rapport d'essai ne concerne que les échantillons soumis à l'analyse.

Client:

AC ENVIRONNEMENT M. David JOUSSELIN 64 rue Clément Ader 42153 RIORGES

Prélèvement:

Commande ITGA : IT0716-99572 Echantillon ITGA : IT071610-4870 Reçu au laboratoire le : 04/10/2016

Réf. Client:

Commande	002HD001103
Dossier client	_0006700002_ GUTENBERG RTE D ARON - 53100 MAYENNE Bâtiment composé de 3 cages et de 3 étages
Echantillon	002HD001103020 / Plafond et faux-plafonds / Plafonds / Enduit plâtre / Vol 26 (PC R+3)
Description ITGA	Enduit plâtreux blanc / Peintures multiples

Préparation:

Effectuée de façon à être représentative de l'échantillon

- pour une analyse au Microscope Electronique à Transmission Analytique (META) : broyage mécanique, récupération de poussières sur grille de microscope électronique (méthode interne IT 085 ou IT 286)

Technique Analytique:

- Microscope Electronique à Transmission Analytique (parties pertinentes de la norme NF X 43-050)

Résultat:

Fraction Analysée		Technique analytique et date d'analyse	Résultat	Type d'amiante	Nb de préparations
•	Enduit plâtreux blanc + peintures multiples non séparable	META le 06/10/2016	Amiante non détecté		2

Validé par : Delphine JOSSET - Analyste

Josse)

La reproduction de ce rapport d'essai n'est autorisée que sous sa forme intégrale ; ce rapport ne doit pas être reproduit partiellement sans l'approbation du laboratoire.



Tél: 02.99.35.41.41 Fax: 02.99.35.41.42 www.itga.fr



L'accréditation du COFRAC atteste de la compétence des laboratoires pour les seuls essais couverts par l'accréditation qui sont identifiés par le symbole :

RAPPORT D'ESSAI N° IT071610-4871 EN DATE DU 07/10/2016 RECHERCHE ET IDENTIFICATION D'AMIANTE SUR UN PRELEVEMENT DE MATERIAU

Ce rapport d'essai ne concerne que les échantillons soumis à l'analyse.

Client:

AC ENVIRONNEMENT M. David JOUSSELIN 64 rue Clément Ader 42153 RIORGES

Prélèvement:

Commande ITGA : IT0716-99572 Echantillon ITGA : IT071610-4871 Reçu au laboratoire le : 04/10/2016

Réf. Client:

Commande	002HD001103
Dossier client	_0006700002_
	GUTENBERG RTE D ARON - 53100 MAYENNE
	Bâtiment composé de 3 cages et de 3 étages
Echantillon	002HD001103021 / Plafond et faux-plafonds / Plafonds / Enduit plâtre (local vélo) / Vol 28
	(local vélo)
Description ITGA	Enduit plâtreux blanc en vrac / Peintures multiples

Préparation:

Effectuée de façon à être représentative de l'échantillon

- pour une analyse au Microscope Electronique à Transmission Analytique (META) : broyage mécanique, récupération de poussières sur grille de microscope électronique (méthode interne IT 085 ou IT 286)

Technique Analytique:

- Microscope Electronique à Transmission Analytique (parties pertinentes de la norme NF X 43-050)

Résultat:

	Fraction Analysée	Technique analytique et date d'analyse	Résultat	Type d'amiante	Nb de préparations
•	Enduit plâtreux blanc en vrac + peintures multiples non séparable	META le 06/10/2016	Amiante non détecté		1

Validé par : Delphine JOSSET - Analyste

1058



Tél: 02.99.35.41.41 Fax: 02.99.35.41.42 www.itga.fr



L'accréditation du COFRAC atteste de la compétence des laboratoires pour les seuls essais couverts par l'accréditation qui sont identifiés par le symbole :

RAPPORT D'ESSAI N° IT071610-4882 EN DATE DU 07/10/2016 RECHERCHE ET IDENTIFICATION D'AMIANTE SUR UN PRELEVEMENT DE MATERIAU

Ce rapport d'essai ne concerne que les échantillons soumis à l'analyse.

Client:

AC ENVIRONNEMENT M. David JOUSSELIN 64 rue Clément Ader 42153 RIORGES

Prélèvement:

Commande ITGA : IT0716-99572 Echantillon ITGA : IT071610-4882 Reçu au laboratoire le : 04/10/2016

Réf. Client:

Commande	002HD001103
Dossier client	_0006700002_ GUTENBERG RTE D ARON - 53100 MAYENNE Bâtiment composé de 3 cages et de 3 étages
Echantillon	002HD001103032 / Parois verticales intérieures et enduits / Murs et cloisons / Enduit ciment sur conduit cheminée / Vol 37 (combles B2 / B3)
Description ITGA	Enduit gris en vrac hétérogène

Préparation:

Effectuée de façon à être représentative de l'échantillon

- pour une analyse au Microscope Electronique à Transmission Analytique (META) : broyage mécanique, récupération de poussières sur grille de microscope électronique (méthode interne IT 085 ou IT 286)

Technique Analytique:

- Microscope Electronique à Transmission Analytique (parties pertinentes de la norme NF X 43-050)

Résultat :

	Fraction Analysée	Technique analytique et date d'analyse	Résultat	Type d'amiante	Nb de préparations
•	Enduit gris en vrac hétérogène	META le 06/10/2016	Amiante non détecté		1

Validé par : Delphine JOSSET - Analyste

1058

La reproduction de ce rapport d'essai n'est autorisée que sous sa forme intégrale ; ce rapport ne doit pas être reproduit partiellement sans l'approbation du laboratoire.