



Rapport de mission de repérage des matériaux et produits de la liste A et B contenant de l'amiante à intégrer au Dossier Technique Amiante (DTA)

Examen réalisé conformément à l'application du décret n°2011-629 du 3 juin 2011 relatif à la protection contre les risques sanitaires liés à une exposition à l'amiantedans les immeubles bâtis, aux arrêtés du 12 décembre 2012 relatif aux critères d'évaluation de l'état de conservation MPCA de la liste A et B et au contenu du rapport de repérage, l'arrêté du 21 décembre 2012 relatif aux recommandations générales de sécurité et au contenu de la fiche récapitulative du DTA, à la norme NF X 46-020 et ses annexes.

Adresse du bien

Adresse: LE CHENE VERT

CP - Ville: 53500 ERNEE

Référence client : __0007200001_

Rapport émis le : 31/08/2016

Désignation : Habitation (Parties communes) - Bâtiment composé de 1 cage et de 2 étages

Sommaire Sommaire									
Rapport	Annexes								
A - Désignation de l'immeuble	Plan de repérage technique	22 pages							
B - Propriétaire / Donneur d'ordre	Reportage photographique	7 page(s)							
C - Opérateur de repérage	Etat de conservation des matériaux de la liste A	Sans objet							
D - Personne autorisant l'émission du rapport	Etat de conservation des materiaux de la liste B	9 page(s)							
E - Listes des locaux visités	Fiche d'identification et de cotation des	1 page							
F - Conclusion(s) du rapport de mission	prélèvements								
G - Commentaires et réserves	Rapport(s) d'analyse(s) du laboratoire	18 page(s)							
H - Locaux ou parties de locaux non visitées	Documents	1 page							
I - Rapports précédemment réalisés									
J - Objet, méthodologie et cadre juridique de l'intervention									
K - Périmètre de repérage									
L - Conditions de réalisation du repérage									
M - Grille de résultat du repérage									
N - Obligation(s) réglementaire(s) du propriétaire									
N1 - Recommandations de gestion adaptées aux besoins de									
protection des personnes									
O - Recommandations générales de sécurité									
P - Informations complémentaires									

Présence d'amiante	Oui

Présence de pièce(s) non visitée(s)

Le présent rapport ne peut être reproduit que dans sa totalité







Renseignements administratifs

Propriétaire / Donneur d'ordre Désignation de l'immeuble В

LE CHENE VERT Adresse du bien :

53500 ERNEE

Non communiqué

Non communiqué

Non communiqué - Non communiqué

Habitation (Parties communes)

Bâtiment composé de 1 cage et de 2 étages

0007200001

Propriétaire : O.P.H. MAYENNE

HABITAT

Donneur d'ordre : O.P.H. MAYENNE HABITAT

Adresse : 10 RUE AUGUSTE Adresse:

BEUNEUX - CS 62039

10 RUE AUGUSTE BEUNEUX -

53020 LAVAL CEDEX 9

CS 62039 53020 LAVAL CEDEX

Ref donneur d'ordre : CVMAY01

Date commande : 23/08/2016

23/08/2016 Date repérage :

O.P.H. MAYENNE HABITAT Représentant du donneur d'ordre :

Rapport émis le :

31/08/2016

Personne autorisant l'émission du rapport C Opérateur de repérage D

AC Environnement Siret: 441355914

Fonction du bâtiment :

Batiment:

N° de lot :

Références client :

Descriptif sommaire:

Etage:

Nom prénom : PALLUEL Matthieu

Date de construction ou permis de construire :

Le présent rapport est établi par une onne dont les compétences sont certifiées par ICERT CERTIFICATION Parc Edonia Bat G rue de la

Terre Victoria 35760 ST GREGOIRE

Certification n°: CPDI 3879 V2 Délivré le 28/04/2016

MORA Denis Nom prénom :

Fonction: Responsable technique

Assurance: QBE Insurance 031 0004725 (Date de validité : 01/01/2018)

Liste des locaux visités

Plan	Volume	Plan	Volume			
Sous sol	Vol 1 (PC sous sol 1)	Sous sol	Vol 2 (Local vide-ordure 1)			
Sous sol	Vol 3 (PC sous sol 2)	Sous sol	Vol 4 (Accès sous-sol)			
Sous sol	Vol 5 (PC sous sol 3)	Sous sol	Vol 6 (Local vide-ordure 2)			
Sous sol	Vol 7 (PC sous sol 4)	Sous sol	Vol 8 (Chaufferie)			
Etages	Vol 9 (PC RDC)	Etages	Vol 10 (PC R+1)			
Etages	Vol 11 (PC R+2)	Combles	Vol 12 (Comble)			
Toiture	Vol 13 (Toiture)	Masse	Vol 14 (Masse)			
Façade avant	Vol 15 (Façade avant)	Pignon gauche	Vol 16 (Pignon gauche)			
Façade arrière	Vol 17 (Façade arrière)	Pignon droit	Vol 18 (Pignon droit)			
			I and the second			





Conclusions

F Conclusion(s) du rapport de mission

▶ Dans le cadre de la mission décrite en tête de rapport, il a été repéré des matériaux et produits susceptibles de contenir de l'amiante pour lesquels des sondages et/ou prélèvements doivent être effectués

Localisation	Matériau	Justification d'impossibilité technique
Vol 8		Prélèvements impossible sans sondage destructif
(Chaufferie)		
Vol 9		Aucun prélèvement réalisé à la demande du client
(PC RDC)		

▶ Dans le cadre de la mission décrite en tête de rapport, il a été repéré des matériaux et produits contenant de l'amiante

		Critère de décision					
Localisation	Matériau	après analyse	sur décision de l' opérateur				
Vol 4 (Accès sous-sol)	Enduit plâtreux blanc en vrac non séparable + peinture non séparable	Positif sur analyse					
Vol 9 (PC RDC)	Enduit plâtreux blanc en vrac non séparable + peinture non séparable	Positif sur analyse					
Vol 9 (PC RDC)	Enduit plâtreux blanc en vrac non séparable + peinture non séparable	Positif sur analyse					
Vol 10 (PC R+1)	Enduit plâtreux blanc en vrac non séparable + peinture non séparable	Positif sur analyse					
Vol 11 (PC R+2)	Enduit plâtreux blanc en vrac non séparable + peinture non séparable	Positif sur analyse					
Vol 6 (Local vide-ordure 2)	Conduit en fibres-ciment		Positif sur jugement personnel				
Vol 2 (Local vide-ordure 1)	Conduit en fibres-ciment		Positif sur jugement personnel				
Vol 8 (Chaufferie)	bac a sable		Positif sur document				
Vol 12 (Comble)	Matériau compact gris avec fibres visibles	Positif sur analyse					
Vol 13 (Toiture)	Matériau compact gris avec fibres visibles	Positif sur analyse					
Vol 12 (Comble)	Conduit en fibres-ciment		Positif sur jugement personnel				
Vol 12 (Comble)	Conduit en fibres-ciment		Positif sur jugement personnel				
Vol 12 (Comble)	Conduit en fibres-ciment		Positif sur jugement personnel				
Vol 12 (Comble)	Conduit en fibres-ciment		Positif sur jugement personnel				

Commentaire(s) et réserve(s)

G







Commentaire n°1

Le diagnostic amiante a été réalisé en simulant une prestation type démolition afin de repérer l'ensemble des matériaux susceptible de contenir de l'amiante. Cependant le bâtiment n'est pas à démolir. De plus il n'est pas vide de meubles. Des réserves sont émises sur les matériaux non accessibles sans destruction importante ou démontage d'éléments de la construction. Réserves sur : Les matériaux présents entre les doublages et la maçonnerie, invisibles sans dépose du doublage. Les sorties de conduits sur les façades extérieures avec caches intérieurs empêchant leur repérage si des sondages destructifs ne sont pas effectués. Les matériaux présents dans les plénums, invisibles sans dépose du faux plafond. Les matériaux présents dans les coffrages verticaux et horizontaux. Les éléments ponctuels de toiture où une nacelle est nécessaire pour être exhaustif. Les réseaux et canalisations présents sous et autour du bâtiment et recouverts par d'autres matériaux, (exemple réseau d'évacuation des eaux usées...) Dans le cadre du diagnostic amiante type « avant démolition » dans les parties communes du bâtiment, certains matériaux susceptibles de contenir de l'amiante n'ont pas fait l'objet de prélèvements spécifiques à la demande du client : - Les diverses peintures présentes dans les parties communes (Peinture sur les portes, fenêtres, garde-corps, murs, plafond...)

H Locaux ou parties de locaux non visités

Liste des locaux ou parties de locaux, composants ou parties de composants qui n'ont pu être visités et pour lesquels des investigations complémentaires sont nécessaires afin de statuer sur la présence ou l'absence d'amiante conformément aux articles R1334-15 à R1334-18 du Code de la Santé Publique:

Localisation	Justification(s)	Investigations supplémentaires				
Néant	Néant	Néant				





Condition de repérage

Rapports précédemment réalisés

Date	Références	Principales conclusions
cf fiche récapitulative	cf fiche récapitulative	cf fiche récapitulative

J Objet, méthodologie et cadre juridique de l'intervention

<u>Objet de la mission</u>: Mise à niveau règlementaire des DTA existants, établissement du rapport de repérage des matériaux et produits de la liste A et B de n'annexe 13-9 du code de la santé publique.

<u>Obligation règlementaire de la constitution du DTA :</u> le présent rapport devra être joint aux autres pièces règlementaires constitutives du Dossier Technique Amiante du bien désigné en page de garde.

<u>Méthodologie</u>: rechercher, identifier, localiser et évaluer l'état de conservation des produits de la liste A et B. Pour les matériaux de la liste B, leur risque de dégradation lié à l'environnement est également évalué.

Cadre juridique:

- des articles R.1334-16, R.1334-20, R.1334-21, R 1334-23, R 1334-27 du Code de la Santé Publique
- du décret n°2011-629 du 3 juin 2011 relatif à la protection de la population contre les risques sanitaires liés à une exposition à l'amiante dans les immeubles bâtis
- de l'arrêté du 12 décembre 2012 relatif aux critères d'évaluation de l'etat de conservation des matériaux et produits de la liste A contenant de l'amiante et au contenu du rapport de repérage
- de l'arrêté du 12 décembre 2012 relatif aux critères d'évaluation de l'etat de conservation des matériaux et produits de la liste B contenant de l'amiante et au contenu du rapport de repérage
- de l'arrêté du 21 décembre 2012 relatif aux recommandations générales de sécurité et au contenu de la fiche récapitulative du « dossier technique amiante »

Limite de la mission:

En aucun cas, les résultats de la présente mission ne peuvent être utilisés comme seul repérage préalable à la réalisation de travaux, à la démolition.

K Périmètre de repérage

Notre périmètre d'intervention englobe l'ensemble des locaux ou parties de l'immeuble concerné par la mission de repérage et figurant sur le schéma de repérage joint en annexe à l'exclusion des locaux ou parties d'immeuble n'ayant pu être visités (cf. paragraphe H).

La liste des locaux ou parties de locaux visités sont listés dans le tableau des résultats détaillés (cf. paragraphe E: Liste des locaux visités)







Condition de réalisation du repérage

Programme de repérage

Le programme de repérage de la présente mission, mentionnné à l'article R.1334-20 est défini dans l'annexe 13-9 du code de la santé public, modifié par le décret 2011-629 à savoir:

Liste A mentionnée à l'article R 1334-20
COMPOSANT A SONDER OU A VERIFIER
Flocages
Calorifugeages
Faux plafonds

Liste B mentionnée à l'article R 1334-20

COMPOSANT DE LA CONSTRUCTION	PARTIE DU COMPOSANT A VERIFIER OU A SONDER							
Parois verticales intérieures								
Murs et cloisons "en dur" et poteaux (périphériques et intérieurs).	Enduits projetés, revêtements durs (plaques menuiserie, amiante-ciment) et entourages de poteaux (carton, amiante-ciment, matériau sandwich, carton + plâtre), coffrage perdu.							
Cloisons (légères et préfabriquées), gaines et coffres.	Enduits projetés, panneaux de cloisons.							
	2. Planchers et plafonds							
Plafonds, poutres et charpentes, gaines et coffres.	Enduits projetés, panneaux collés ou vissés.							
Planchers	Dalles de sol.							
3. Condu	its, canalisations et équipements intérieurs							
Conduits de fluides (air, eau et autres fluides).	Conduits, enveloppe de calorifuges.							
Clapets / volets coupe feu	Clapets, volets, rebouchage.							
Portes coupe feu	Joints (tresses, bandes).							
Vides ordures	Conduits.							
	4. Eléments extérieurs							
Toitures.	Plaques, ardoises, accessoires de couverture (composite, fibres-ciment), bardeaux bitumineux.							
Bardages et façades légères.	Plaques, ardoise, panneaux (composites, fibre-ciment).							
Conduits en toiture et façade.	Conduits en amiante-ciment : eaux pluviales, eaux usées, conduits de fumée.							

Diagnostics Immobiliers

AMIANTE

Référence: 002LQ000374

Grille de résultats du repérage

												Etat d
						Descriptif de l'action me	enée		Laboratoire		Conclusion	conser
Localisation	Categorie	Composant	Partie de composant	Liste	Réf action	Description	Précision	Ref prél.	Descriptif	Résultat	- Conclusion	tior
						Combles						
Vol 12 (Comble)	Toiture et étanchéité	Ardoises	Ardoises composites	В	P30	Réalisation d'un prélevement		P30	Matériau compact gris avec fibres visibles	Positif	Présence sur analyse	EP
Vol 12 (Comble)	Parois verticales intérieures et enduits	Murs et cloisons	Enduit ciment	В	P31	Réalisation d'un prélevement	cheminée	P31	Enduit compact gris hétérogène	Négatif	Négatif sur analyse	
Vol 12 (Comble)	Parois verticales intérieures et enduits	Murs et cloisons	Enduit ciment	В	P31	Sondage et extension de la zone homogène du prélèvement P31	cheminée	P31	Enduit compact gris hétérogène	Négatif	Négatif sur analyse	
Vol 12 (Comble)	Conduits, canalisations et équipements	Conduit fluide non identifié	Conduit en fibres-ciment	В	S62	·					Présence sur jugement personnel de l'opérateur de repérage	EP
Vol 12 (Comble)	Conduits, canalisations et équipements	Vide ordure	Conduit en fibres-ciment	В	S63						Présence sur jugement personnel de l'opérateur de repérage	EP
Vol 12 (Comble)	Conduits, canalisations et équipements	Conduit fluide non identifié	Conduit en fibres-ciment	В	S64						Présence sur jugement personnel de l'opérateur de repérage	EP
Vol 12 (Comble)	Conduits, canalisations et équipements	Vide ordure	Conduit en fibres-ciment	В	S65						Présence sur jugement personnel de l'opérateur de repérage	EP
						Etages				·		
Vol 9 (PC RDC)	Parois verticales intérieures et enduits	Murs et cloisons	Enduit plâtre	В	S15 (P7)	Sondage et extension de la zone homogène du prélèvement P7	aspect projeté	P7	Enduit plâtreux blanc en vrac non séparable + peinture non séparable	Positif	Présence sur analyse	EP





						Etages						
Vol 10 (PC R+1)	Parois verticales intérieures et enduits	Murs et cloisons	Enduit plâtre	В	S16 (P7)	Sondage et extension de la zone homogène du prélèvement P7	aspect projeté	P7	Enduit plâtreux blanc en vrac non séparable + peinture non séparable	Positif	Présence sur analyse	EP
Vol 11 (PC R+2)	Parois verticales intérieures et enduits	Murs et cloisons	Enduit plâtre	В	S17 (P7)	Sondage et extension de la zone homogène du prélèvement P7	aspect projeté	P7	Enduit plâtreux blanc en vrac non séparable + peinture non séparable	Positif	Présence sur analyse	EP
Vol 9 (PC RDC) - Vol 10 (PC R+1) - Vol 11 (PC R+2)	Plafond et faux-plafonds	Plafonds	Enduit ciment	В	S18 - S19 - S20	Sondage et extension de la zone homogène du prélèvement P8	sous-face palier	P8	Enduit gris en vrac + peintures multiples en vrac non séparable	Négatif	Négatif sur analyse	
Vol 11 (PC R+2)	Parois verticales intérieures et enduits	Murs et cloisons	Enduit plâtre	В	P21	Réalisation d'un prélevement	aspect projeté sur cloison briques	P21	Enduit plâtreux blanc en vrac non séparable + peinture non séparable	Négatif	Négatif sur analyse	
Vol 10 (PC R+1) - Vol 9 (PC RDC)	Parois verticales intérieures et enduits	Murs et cloisons	Enduit plâtre	В	S48 - S49	Sondage et extension de la zone homogène du prélèvement P21	aspect projeté sur cloison briques	P21	Enduit plâtreux blanc en vrac non séparable + peinture non séparable	Négatif	Négatif sur analyse	
Vol 9 (PC RDC)	Parois verticales intérieures et enduits	Murs et cloisons	Enduit ciment	В	P25	Réalisation d'un prélevement	porteur gaine technique	P25	Enduit gris en vrac hétérogène	Négatif	Négatif sur analyse	
Vol 10 (PC R+1) - Vol 11 (PC R+2)	Parois verticales intérieures et enduits	Murs et cloisons	Enduit ciment	В	S56 - S57	Sondage et extension de la zone homogène du prélèvement P25	porteur gaine technique	P25	Enduit gris en vrac hétérogène	Négatif	Négatif sur analyse	
Vol 9 (PC RDC)	Parois verticales intérieures et enduits	Murs et cloisons	Enduit plâtre	В	P26	Réalisation d'un prélevement	scellement briques	P26	Enduit plâtreux blanc en vrac	Négatif	Négatif sur analyse	
Vol 9 (PC RDC) - Vol 10 (PC R+1) - Vol 11 (PC R+2)	Parois verticales intérieures et enduits	Murs et cloisons	Enduit plâtre	В	P26 - S58 - S59	Sondage et extension de la zone homogène du prélèvement P26	scellement briques	P26	Enduit plâtreux blanc en vrac	Négatif	Négatif sur analyse	
Vol 11 (PC R+2)	Plafond et faux-plafonds	Plafonds	Enduit ciment	В	P27	Réalisation d'un prélevement	plafond dernier étage	P27	Enduit gris en vrac + matériau blanc en vrac non séparable + peinture non séparable	Négatif	Négatif sur analyse	



						Etages						
Vol 9 (PC RDC)	Equipements divers et accessoires	Radiateurs		13 - 1	i3						Aucun prélèvement réalisé à la demande du client	
						Néant						
Néant	Néant	Néant	Néant	Néa nt	Néant	Néant	Néant	Néant	Néant	Néant	Néant	
						Sous sol						
Vol 4 (Accès sous-sol)	Conduits, canalisations et équipements	Conduit eau	Calorifugeage	A	P1	Réalisation d'un prélevement	noir	P1	Matériau fibreux jaune + couche bitumineuse noire avec couche en toile non séparable	Négatif	Négatif sur analyse	
Vol 7 (PC sous sol 4) - Vol 1 (PC sous sol 1)	Conduits, canalisations et équipements	Conduit eau	Calorifugeage	A	S1 - S2	Sondage et extension de la zone homogène du prélèvement P1	noir	P1	Matériau fibreux jaune + couche bitumineuse noire avec couche en toile non séparable	Négatif	Négatif sur analyse	
Vol 4 (Accès sous-sol)	Plafond et faux-plafonds	Plafonds	Enduit ciment	В	P2	Réalisation d'un prélevement	sous face escalier	P2	Enduit gris en vrac non séparable + peinture non séparable	Négatif	Négatif sur analyse	
Vol 4 (Accès sous-sol)	Parois verticales intérieures et enduits	Murs et cloisons	Enduit ciment	В	P3	Réalisation d'un prélevement	porteur sous sol	P3	Enduit compact gris en vrac hétérogène	Négatif	Négatif sur analyse	
Vol 1 (PC sous sol 1) - Vol 3 (PC sous sol 2) - Vol 5 (PC sous sol 3)	Parois verticales intérieures et enduits	Murs et cloisons	Enduit ciment	В	S3 - P3 - S10 - S11	Sondage et extension de la zone homogène du prélèvement P3	porteur sous sol	P3	Enduit compact gris en vrac hétérogène	Négatif	Négatif sur analyse	
Vol 4 (Accès sous-sol)	Parois verticales intérieures et enduits	Murs et cloisons	Enduit ciment	В	P5	Réalisation d'un prélevement	peinture plinthe	P5	Enduit gris en vrac hétérogène + peintures multiples en vrac non séparable	Négatif	Négatif sur analyse	
Vol 4 (Accès sous-sol)	Parois verticales intérieures et enduits	Murs et cloisons	Enduit plâtre	В	P7	Réalisation d'un prélevement	aspect projeté	P7	Enduit plâtreux blanc en vrac non séparable + peinture non séparable	Positif	Présence sur analyse	EP
Vol 4 (Accès sous-sol)	Plafond et faux-plafonds	Plafonds	Enduit ciment	В	P8	Réalisation d'un prélevement	sous-face palier	P8	Enduit gris en vrac + peintures multiples en vrac non séparable	Négatif	Négatif sur analyse	



						Sous sol						
Vol 7 (PC sous sol 4)	Conduits, canalisations et équipements	Conduit eau	Calorifugeage	A	P9	Réalisation d'un prélevement	tissus blanc	P9	Matériau fibreux beige avec couche cartonnée + toile fibreuse blanche	Négatif	Négatif sur analyse	
Vol 6 (Local vide-ordure 2) - Vol 3 (PC sous sol 2) - Vol 2 (Local vide-ordure 1) - Vol 1 (PC sous sol 1) - Vol 5 (PC sous sol 3)	Conduits, canalisations et équipements	Conduit eau	Calorifugeage	A	S21 - S22 - S23 - S24 - S38	Sondage et extension de la zone homogène du prélèvement P9	tissus blanc	P9	Matériau fibreux beige avec couche cartonnée + toile fibreuse blanche	Négatif	Négatif sur analyse	
Vol 6 (Local vide-ordure 2)	Parois verticales intérieures et enduits	Murs et cloisons	Enduit ciment	В	P15	Réalisation d'un prélevement	local vide ordures	P15	Enduit gris en vrac non séparable + peinture non séparable	Négatif	Négatif sur analyse	
Vol 2 (Local vide-ordure 1) - Vol 8 (Chaufferie)	Parois verticales intérieures et enduits	Murs et cloisons	Enduit ciment	В	S39 - S43	Sondage et extension de la zone homogène du prélèvement P15	local vide ordures	P15	Enduit gris en vrac non séparable + peinture non séparable	Négatif	Négatif sur analyse	
Vol 6 (Local vide-ordure 2)	Conduits, canalisations et équipements	Vide ordure	Conduit en fibres-ciment	В	S40						Présence sur jugement personnel de l'opérateur de repérage	EP
Vol 2 (Local vide-ordure 1)	Conduits, canalisations et équipements	Vide ordure	Conduit en fibres-ciment	В	S41						Présence sur jugement personnel de l'opérateur de repérage	EP
Vol 8 (Chaufferie)	Conduits, canalisations et équipements	Conduit eau	Calorifugeage	А	P17	Réalisation d'un prélevement	mousse noire	P17	Matériau noir en mousse	Négatif	Négatif sur analyse	
Vol 8 (Chaufferie)	Conduits, canalisations et équipements	Conduit eau	Calorifugeage	A	P17	Sondage et extension de la zone homogène du prélèvement P17	mousse noire	P17	Matériau noir en mousse	Négatif	Négatif sur analyse	
Vol 8 (Chaufferie)	Conduits, canalisations et équipements	Conduit eau	Calorifugeage	A	P18	Réalisation d'un prélevement	plastique gris	P18	Matériau fibreux jaune + couche souple grise	Négatif	Négatif sur analyse	
Vol 8 (Chaufferie)	Conduits, canalisations et équipements	Conduit eau	Calorifugeage	A	P18	Sondage et extension de la zone homogène du prélèvement P18	plastique gris	P18	Matériau fibreux jaune + couche souple grise	Négatif	Négatif sur analyse	
Vol 8 (Chaufferie)	Equipements divers et accessoires	Chaudières		12 - 1	i2						Prélèvements impossible sans sondage destructif	



						Sous sol						
Vol 8 (Chaufferie)	Installations industrielles	Equipements et éléments spécifiques	bac a sable	В	S44	bac en fibro-ciment					Présence sur document	EP
Vol 8 (Chaufferie)	Plafond et faux-plafonds	Plafonds	Enduit ciment	В	P19	Réalisation d'un prélevement	chaufferie	P19	Enduit gris en vrac + peinture non séparable	Négatif	Négatif sur analyse	
Vol 4 (Accès sous-sol)	Parois verticales intérieures et enduits	Murs et cloisons	Enduit ciment	В	P28	Réalisation d'un prélevement	aspect projeté, ciment	P28	Enduit gris en vrac hétérogène + peinture non séparable	Négatif	Négatif sur analyse	
						Toiture						
Vol 13 (Toiture)	Toiture et étanchéité	Ardoises	Ardoises composites	В	S61 (P30)	Sondage et extension de la zone homogène du prélèvement P30		P30	Matériau compact gris avec fibres visibles	Positif	Présence sur analyse	EP





N Obligation(s) réglementaire(s) du propriétaire

Produits de la liste A (flocage-calorifugeage-faux plafond) :

Score 1 : L'évaluation périodique de l'état de conservation des matériaux et produits de la liste A contenant de l'amiante est effectuée dans un délai maximal de trois ans à compter de la date de remise au propriétaire du rapport de repérage ou des résultats de la dernière évaluation de l'état de conservation ou à l'occasion de toute modification substantielle de l'ouvrage ou de son usage. La personne ayant réalisé cette évaluation en remet les résultats au propriétaire contre accusé de réception ;

Score 2 : La mesure d'empoussièrement dans l'air est effectuée dans les conditions définies à l'article R. 1334-25, dans un délai de trois mois à compter de la date de remise au propriétaire du rapport de repérage ou des résultats de la dernière évaluation de l'état de conservation. L'organisme qui réalise les prélèvements d'air remet les résultats des mesures d'empoussièrement au propriétaire contre accusé de réception ;

Score 3 : Les travaux de retrait ou de confinement sont achevés dans un délai de trente-six mois à compter de la date à laquelle sont remis au propriétaire le rapport de repérage ou les résultats des mesures d'empoussièrement ou de la dernière évaluation de l'état de conservation. Pendant la période précédant les travaux, des mesures conservatoires appropriées sont mises en œuvre afin de réduire l'exposition des occupants et de la maintenir au niveau le plus bas possible, et, dans tous les cas, à un niveau d'empoussièrement inférieur à cinq fibres par litre. Les mesures conservatoires ne doivent conduire à aucune sollicitation des matériaux et produits concernés par les travaux. Le propriétaire informe le préfet du département du lieu d'implantation de l'immeuble concerné, dans un délai de deux mois à compter de la date à laquelle sont remis le rapport de repérage ou les résultats des mesures d'empoussièrement ou de la dernière évaluation de l'état de conservation, des mesures conservatoires mises en œuvre, et, dans un délai de douze mois, des travaux à réaliser et de l'échéancier proposé.

N-1 Recommandations de gestion adaptées aux besoins de protection des personnes

Produits de la liste B :

Score EP (Evaluation périodique) : Cette évaluation consiste à :

- a) Contrôler périodiquement que l'état de dégradation des matériaux et produits concernés ne s'aggrave pas et, le cas échéant, que leur protection demeure en bon état de conservation ;
 - b) Rechercher, le cas échéant, les causes de dégradation et prendre les mesures appropriées pour les supprimer.

Score AC1 : Cette action corrective consiste à :

- a) Rechercher les causes de la dégradation et définir les mesures correctives appropriées pour les supprimer ;
- b) Procéder à la mise en œuvre de ces mesures correctives afin d'éviter toute nouvelle dégradation et, dans l'attente, prendre les mesures de protection appropriées afin de limiter le risque de dispersion des fibres d'amiante ;
- c) Veiller à ce que les modifications apportées ne soient pas de nature à aggraver l'état des autres matériaux et produits contenant de l'amiante restant accessibles dans la même zone ;
- d) Contrôler périodiquement que les autres matériaux et produits restant accessibles ainsi que, le cas échéant, leur protection demeurent en bon état de conservation.

Score AC2: Cette action corrective consiste à :

- a) Prendre, tant que les mesures mentionnées au c n'ont pas été mises en place, les mesures conservatoires appropriées pour limiter le risque de dégradation et la dispersion des fibres d'amiante. Cela peut consister à adapter, voire condamner l'usage des locaux concernés afin d'éviter toute exposition et toute dégradation du matériau ou produit contenant de l'amiante. Durant les mesures conservatoires, et afin de vérifier que celles-ci sont adaptées, une mesure d'empoussièrement est réalisée, conformément aux dispositions du code de la santé publique ;
- b) Procéder à une analyse de risque complémentaire, afin de définir les mesures de protection ou de retrait les plus adaptées, prenant en compte l'intégralité des matériaux et produits contenant de l'amiante dans la zone concernée ;
 - c) Mettre en œuvre les mesures de protection ou de retrait définies par l'analyse de risque ;
- *d*) Contrôler périodiquement que les autres matériaux et produits restant accessibles, ainsi que leur protection, demeurent en bon état de conservation.







Recommandations générales de sécurité

est un préalable à l'évaluation et à la prévention des risques liés à la présence d'amiante dans un bâtiment. Elle doit être complétée par la définition et la mise en oeuvre des mesures de gestion adaptées et proportionnées pour limiter l'exposition des occupants présents temporairement ou de façon permanente dans le hâtiment

Ces mesures sont inscrites dans le dossier technique amiante et dans sa fiche récapitulative que le propriétaire constitue et tient à jour en application des dispositions de l'article R.1334-29-5 du code de la santé publique

mise à jour régulière et la communication du dossier technique amiante ont vocation à assurer l'information des occupants et des différents intervenants dans le bâtiment sur la présence des matériaux et produits contenant de l'amiante, afin de permettre la mise en oeuvre des mesures visant à prévenir les expositions

recommandations générales de sécurité définies ci-après rappellent les règles de base destinées à prévenir les expositions. Le propriétaire (ou à défaut, l'exploitant) de l'immeuble concerné adapte ces recommandations particularités de chaque bâtiment et de ses cor d'occupation, ainsi qu'aux situations particulières rencontrées.

Ces recommandations générales de sécurité ne se substituent en aucun cas aux obligations réglementaires existantes en matière de prévention des risques pour la santé et la sécurité

a) Dangerosité de l'amiante

Les maladies liées à l'amiante sont provoquées par l'inhalation des fibres. Toutes les variétés d'amiante sont classées comme substances concérogènes avérées pour l'homme. Elles sont à l'origine de cancers qui peuvent atteindre soit la plèvre qui entoure les poumons (mésothéliomes), soit les bronches et/ou poumons (cancers broncho-pulmonaires). Ces lésions surviennent longtemps (souvent entre 20 à 40 ans) après le début de l'exposition à l'amiante. Le centre international de recherche sur le cancer (CIRC) a également établi récemment un lien entre une exposition à l'amiante et cancers du larynx et des ovaires. D'autres pathologies, non cancéreuses, peuvent également survenir en lien avec l'exposition à l'amiante. Il s'agit exceptionnellement d'épanchements pleuraux (liquide dans la plèvre) qui peuvent être récidivants, ou de plaques pleurales (qui épaississent la plèvre). Le risque de cancer du poumon peut être majoré par l'exposition à d'autres agents cancérogènes, comme la fumée du tabac

b) Présence d'amiante dans des matériaux et produits en bon état de conservation

L'amiante a été intégré dans la composition de nombreux matériaux utilisés notamment pour la construction. En raison de son caractère cancérogène, ses usages ont été restreints progressivement à partir de 1977, pour aboutir à une interdiction

En fonction de leur caractéristiques, les matériaux et produits contenant de l'amiante peuvent libérer des fibres d'amiante, en cas d'usure ou lors d'interventions mettant en cause l'intégrité du matériau ou produit (par exemple perçage, ponçage, découpe, friction...). Ces situations peuvent alors conduire à des expositions importantes si des mesures de protection renforcées

B de l'annexe 13-9 du code de la santé publique font l'objet d'une évaluation de l'état de conservation dont les modalités sont définies par arrêté. Il convient de suivre les recommandations émises par les professionnels pour la gestion des matériaux et produits contenant de l'amiante et de remédier au plus tôt aux situations d'usure anormale ou de dégradation de ceux-ci

2. Intervention de professionnels soumis aux dispositions du a) Conditionnement des déchets

possible toute intervention directe sur des matériaux et produits avant leur sortie de la zone de confinement.

matériaux et produits contenant de l'amiante doivent être des certifiées

Tous les travailleurs susceptibles d'intervenir sur les matériaux amianés (comme les opérateurs de repérage, électriciens, courreurs, services techniques, etc...) doivent avoir suivi une formation en adéquation avec le niveau de responsabilité du travailleur. Le code du travail exige pour les activités et interventions sur matériaux contenant de l'amiante que les travailleurs affectés soient notamment formés au préalable à la prévention des risques liés à l'amiante (article R.4412-100 du code du travail), bénéficie d'un suivi médical (article R.4412-44 du code du travail). Il convient par ailleurs que l'employeur établisse avant toute intervention un mode opératoire (article R.4412-140 du code du travail), qui doit être transmis à l'inspecteur du travail, les services de prévention des caisses régionales d'assurance maladie (CRAM) et le cas échéant, l'organisme professionnel de prévention du bâtiment et des travaux publics (OPPBTP).

documents d'information et des conseils pratiques prévention adaptés peuvent vous être fournis par les directions régionales des entreprises, de la concurrence, de la régionales des entreprises, de la concurrence, de la consommation, du travail et de l'emploi (DIRECCTE), les services caisses régionales d'assurance prévention (CRAM), l'institut national de recherche et de sécurité pour la prévention des accidents du travail et des maladies professionnelles (INRS) et l'organisme professionnel de prévention du bâtiment et des travaux publics (OPPBTP).

3. Recommandations générales de sécurité

convient d'éviter au maximum l'émission de poussières lors d'interventions ponctuelles non répétées, comme par exemple - accrochage d'un tableau

- remplacement de joints sur des matériaux contenant de l'amiante
- travaux réalisés à proximité d'un matériau contenant de l'amiante en bon état, comme par exemple des interventions légères dans des boîtiers électriques, sur des gaines ou des circuits situés sous un flocage sans action directe sur celui-ci, de remplacement d'un vanne sur une canalisation calorifugée à l'amiante :

L'émission de poussières peut être limitée par humidification locale des matériaux contenant de l'amiante (en tenant compte du risque électrique) et/ou en utilisant de préférence des outils manuels ou

port d'équipements adaptés de protection respiratoire recommandé. Le port d'une combinaison jetable permet d'éviter la propagation de fibres d'amiante en dehors de la zone de travail. Les combinaisons doivent être jetées après chaque utilisation

De plus, il convient de disposer d'un sac à déchets à proximité immédiate de la zone de travail et d'une éponge ou d'un chiffon humide de nettoyage.

Des informations sur le choix des équipements de protection sont disponibles sur le site internet amiante de l'INRS à l'adresse suivante : www.amiante.inrs.fr.

4. Gestion des déchets contenant de l'amiante

Les déchets de toute nature contenant de l'amiante sont des déchets dangereux. A ce titre, un certain nombre de dispositions réglementaires, dont les principales sont rappelées ci-après, encadrent leur élimination.

Lors de travaux conduisant à un désamiantage de tout ou partie de l'immeuble, la personne pour laquelle les travaux sont réalisés, c'est-à-dire les maîtres d'ouvrage, en règle générale les propriétaires, ont la responsabilité de la bonne gestion des déchets produits, conformément aux dispositions de l'article L 541-2 du code de l'environnement. Ce sont les producteurs des déchets au sens du code de l'environnement

Les déchets liés au fonctionnement d'un chantier (équipements de protection, matériel, filtres, bâches, etc.) sont de la responsabilité de l'entreprise qui réalise les travaux.

Les déchets de toute nature susceptibles de libérer des fibres II est recommandé aux particuliers d'éviter dans la mesure du d'amiante doivent être conditionnés en sacs étanches et étiquetés

L'identification des matériaux et produits contenant de l'amiante. Les entreprises réalisant des travaux de retrait ou de confinement. Seuls les déchets où l'amiante est fortement lié (les dalles de sol ou amiante lié à des matériaux inertes par exemple) peuvent être entreposés temporairement sur le chantier. sur une aire d'entreposage couverte permettant de pévenir les risques de rupture d'intégrité de leur conditionnement. L'accès à l'aire d'entreposage est interdit aux personnes autres que le personnel de l'entreprise de travaux.

> Les autres déchets contenant de l'amiante sont évacués vers les installations de traitement des déchets dès leur sortie de la zone de confinement. Ces déchets sont conditionnés en doubles sacs étanches scellés.

b) Apport en déchèterie

Environ 10 % des déchèteries acceptent les déchets d'amiante lié à des matériaux inertes ayant conservé leur intégrité provenant de ménages, voire d'artisans. Tout autre déchet contenant de l'amiante est interdit en déchèterie

A partir du 1er janvier 2013, les exploitants de déchèterie ont l'obligation de fournir aux usagers les emballages et l'étiquetage appropriés aux déchets d'amiante

Les matériaux contenant de l'amiante ainsi que les équipements de protection (combinaison, masque, gants...) et les déchets issus du nettoyage (chiffon...) sont des déchets dangereux. En fonction de leur nature. plusieurs filières d'élimination peuvent être envisagée Les déchets contenant de l'amiante lié à des matériaux inertes ayant conservé leur intégrité peuvent être éliminés dans des installations de stockage de déchets non dangereux si ces installations disposent d'un casier de stockage dédié à ce type de déchets. Tout autre déchet amianté doit être éliminé dans une installation de stockage pour déchets dangereux ou être vitrifiés. En particulier, les déchets liés au fonctionnement du chantier, lorsqu'ils sont susceptibles d'être contaminés par de l'amiante, doivent être éliminés dans une installation de stockage pour déchets dangereux ou être vitrifiés.

d) Information sur les déchèteries et les installations d' élimination des déchets d'amiante

Les informations relatives aux déchèteries acceptant des déchets d'amiante lié et aux installations d'élimination des déchets d'amiante peuvent être obtenues auprès

- de la préfecture ou de la direction régionale de l'environnement, de l'aménagement et du logement (direction régionale et interdépartementale de l'environnement et de l'énergie en lle-de-France) ou de la
- direction de l'environnement, de l'aménagement et du logement ; du conseil général (ou conseil régional en lle-de-France) au regard de ses compétences de planification sur les déchets dangereux ;
- de la mairie :
- ou sur la base de données « déchets » gérée par l'Agence de l'environnement et de la maîtrise de l'énergie, directement accessible sur internet à l'adresse

e) Traçabilité

Le producteur des déchets remplit un bordereau de suivi des déchets d'amiante (BSDA, CERFA no 11861). Le formulaire CERFA est téléchargeable sur le site du ministère chargé de l'environnement. Le propriétaire recevra l'original du bordereau rempli par les autres intervenants (entreprise de travaux, transporteur, exploitant de l'installation de stockage ou du site de vitrification) Dans tous les cas, le producteur des déchets devra avoir préalablement obtenu un certificat d'acceptation préalable lui garantissant l'effectivité d'une filière d'élimination Par exception, le bordereau de suivi des déchets d'amiante n'est pas imposé aux particuliers voire aux

artisans qui se rendent dans une déchèterie pour y déposer des

déchets d'amiante lié à des matériaux inertes

ayant conservé leur intégrité. Ils ne doivent pas remplir un bordereau de suivi de déchets d'amiante, ce dernier étant élaboré par la déchèterie







P Informations complémentaires

Les maladies liées à l'amiante sont provoquées par l'inhalation des fibres. Toutes les variétés d'amiante sont classées comme substances cancérogènes avérées pour l'homme. L'inhalation de fibres d'amiante est à l'origine de cancers (mésothéliomes, cancers broncho-pulmonaires), et d'autres pathologies non cancéreuses (épanchements pleuraux, plaques pleurales).

L'identification des matériaux et produits contenant de l'amiante est un préalable à l'évaluation et à la prévention des risques liés à l'amiante. Elle doit être complétée par la définition et la mise en œuvre de mesures de gestion adaptées et proportionnées pour limiter l'exposition des occupants présents temporairement ou de façon permanente dans l'immeuble. L'information des occupants présents temporairement ou de façon permanente est un préalable essentiel à la prévention du risque d'exposition à l'amiante.

Il convient donc de veiller au maintien du bon état de conservation des matériaux et produits contenant de l'amiante afin de remédier au plus tôt aux situations d'usure anormale ou de dégradation.

Il conviendra de limiter autant que possible les interventions sur les matériaux et produits contenant de l'amiante qui ont été repérés et de faire appel aux professionnels qualifiés notamment dans le cas de retrait ou de confinement de ce type de matériau ou produit.

Enfin, les déchets contenant de l'amiante doivent être éliminés dans des conditions strictes, renseignez-vous auprès de votre mairie ou votre préfecture. Pour connaître les centres d'élimination près de chez vous consultez la base de données «déchets» gérée par l'ADEME directement accessible sur le site Internet www.sinoe.org.






ANNEXE: Plans de repérage des MPCA

Ref.	Plans	Titre du plan
S	ous sol	Sous sol - Plan de repérage - Actions menées
S	ious sol	Sous sol - Plan des prélèvements
S	ious sol	Sous sol - MPCA Toutes catégories confondues
S	ous sol	Sous sol - MPCA Parois verticales intérieures et enduits
S	ous sol	Sous sol - MPCA Conduits, canalisations et équipements
S	ous sol	Sous sol - MPCA Installations industrielles
E	itages	Etages - Plan de repérage - Actions menées
E	itages	Etages - Plan des prélèvements
E	itages	Etages - MPCA Toutes catégories confondues
E	itages	Etages - MPCA Parois verticales intérieures et enduits
С	Combles	Combles - Plan de repérage - Actions menées
С	Combles	Combles - MPCA Toutes catégories confondues
С	Combles	Combles - MPCA Toiture et étanchéité
С	Combles	Combles - MPCA Conduits, canalisations et équipements
Т	oiture	Toiture - Plan de repérage - Actions menées
Т	oiture	Toiture - MPCA Toiture et étanchéité
N	1asse	Masse - Plan de repérage - Actions menées
F	açade avant	Façade avant - Plan de repérage - Actions menées
P	ignon gauche	Pignon gauche - Plan de repérage - Actions menées
F	açade arrière	Façade arrière - Plan de repérage - Actions menées
P	rignon droit	Pignon droit - Plan de repérage - Actions menées


SOUS SOL - PLAN DE REPÉRAGE - ACTIONS MENÉES Référence: 002LQ000374 Localisation dun prélèvement positif Localisation dun P prélèvement Localisation dun S sondage négatif Localisation dun sondage positif Vol 2 Vol 6 P3 Local vide-ordure 1) (Local vide-ordure 2 Vol 4 Vol 5 (Accès sous-sol) Vol 3 (PC sous sol 3) (PC sous sol 2) Vol 8 (Chaufferie) Vol 1 (PC sous sol 1) Vol 7 (PC sous sol 4) Adresse du bien Date intervention Désignation **Technicien intervenant** LE CHENE VERT 53500 ERNEE Bâtiment composé de 1 cage et de 2 étages 23/08/2016 PALLUEL Matthieu C Environment

	SOUS S	OL - PLAN DES PRÉLÈVEMENTS		Référence: 002LQ000374
	Vol 2 (Local vide-ordure 1) Vol 3 (PC sous sol 2)	Vol 4 (Accès sous-sol) P28 P2 P5 P7 P7 P9 (PC sous sol 4)	Vol 8 P17 (Chaufferie) P19	Légende
	Adresse du bien	Désignation	Date intervention	Technicien intervenant
C ENVIRONMENT	LE CHENE VERT 53500 ERNEE	Bâtiment composé de 1 cage et de 2 étages	23/08/2016	PALLUEL Matthieu

SOUS SOL - MPCA TOUTES CATÉGORIES CONFONDUES Référence: 002LQ000374 S40: Conduit en fibres-S41: Conduit en fibresciment S44: bac a sable P7 : Enduit plâtre Vol 2 Vol 6 (Local vide-ordure 1) (Local vide-ordure 2) Vol 4 Vol 5 (Accès sous-sol) Vol 3 (PC sous sol 3) (PC sous sol 2) Vol 8 (Chaufferie) Vol 1 (PC sous sol 1) Vol 7 (PC sous sol 4) Adresse du bien Date intervention Désignation **Technicien intervenant** LE CHENE VERT 53500 ERNEE Bâtiment composé de 1 cage et de 2 étages 23/08/2016 PALLUEL Matthieu C Environnement

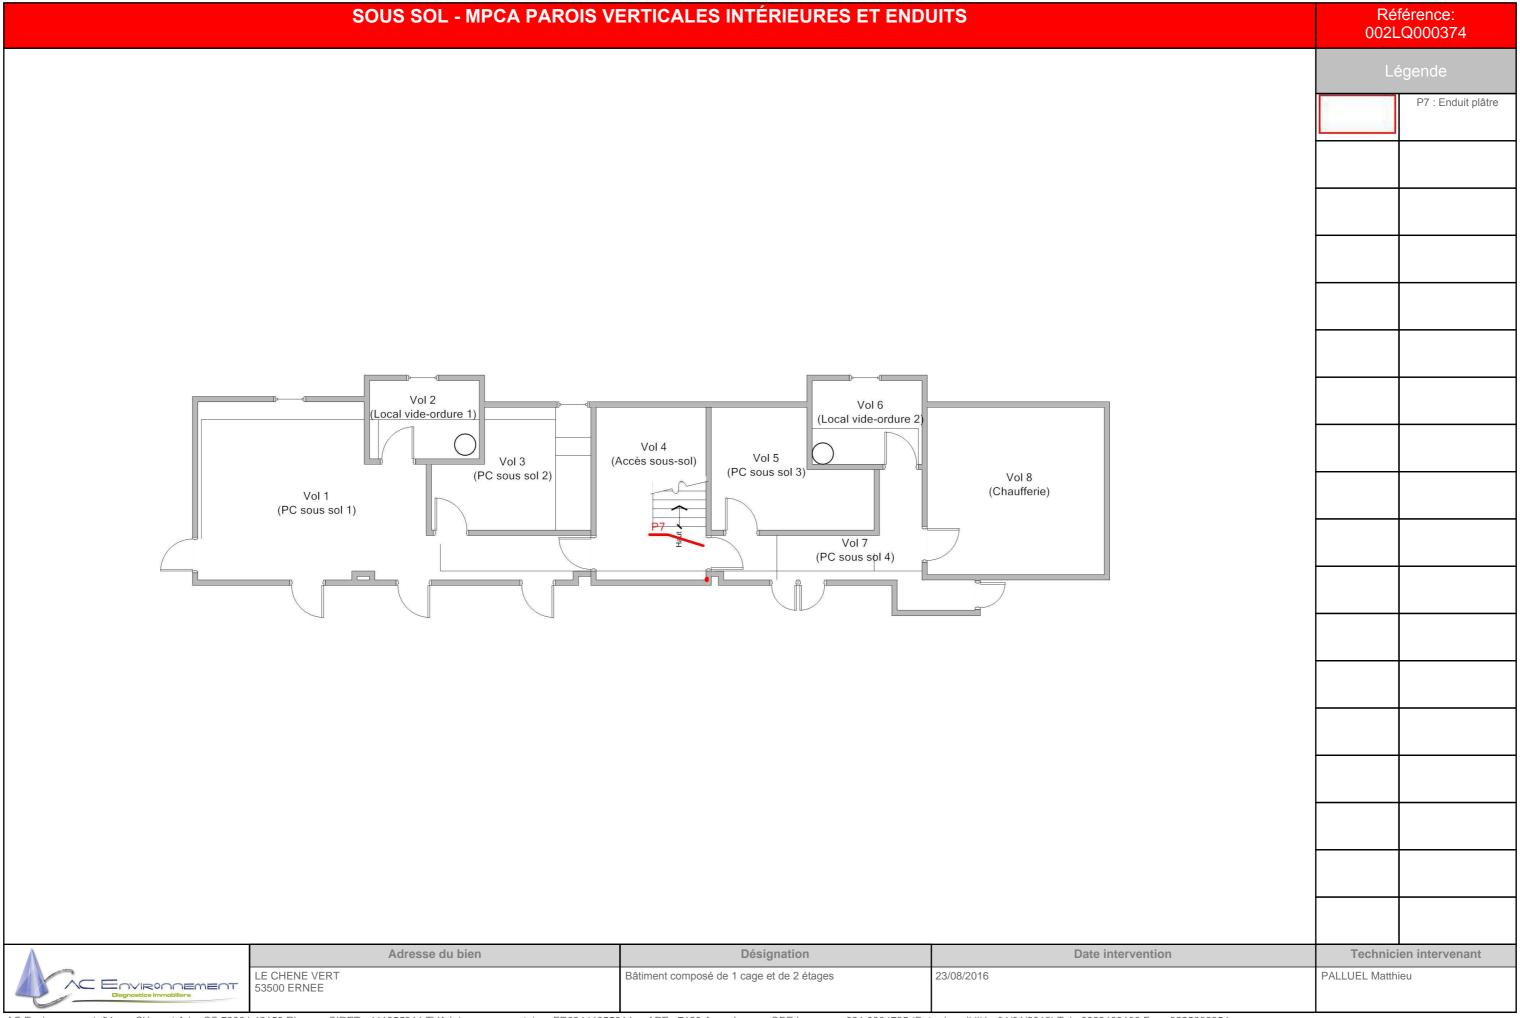

SOUS SOL - MPCA CONDUITS, CANALISATIONS ET ÉQUIPEMENTS Référence: 002LQ000374 S40: Conduit en fibres-S41: Conduit en fibresciment Vol 2 Vol 6 (Local vide-ordure 1) (Local vide-ordure 2) Vol 4 Vol 5 (Accès sous-sol) Vol 3 (PC sous sol 3) (PC sous sol 2) Vol 8 (Chaufferie) Vol 1 (PC sous sol 1) Vol 7 (PC sous sol 4) Adresse du bien Désignation Date intervention **Technicien intervenant** LE CHENE VERT 53500 ERNEE Bâtiment composé de 1 cage et de 2 étages 23/08/2016 PALLUEL Matthieu C Environnement

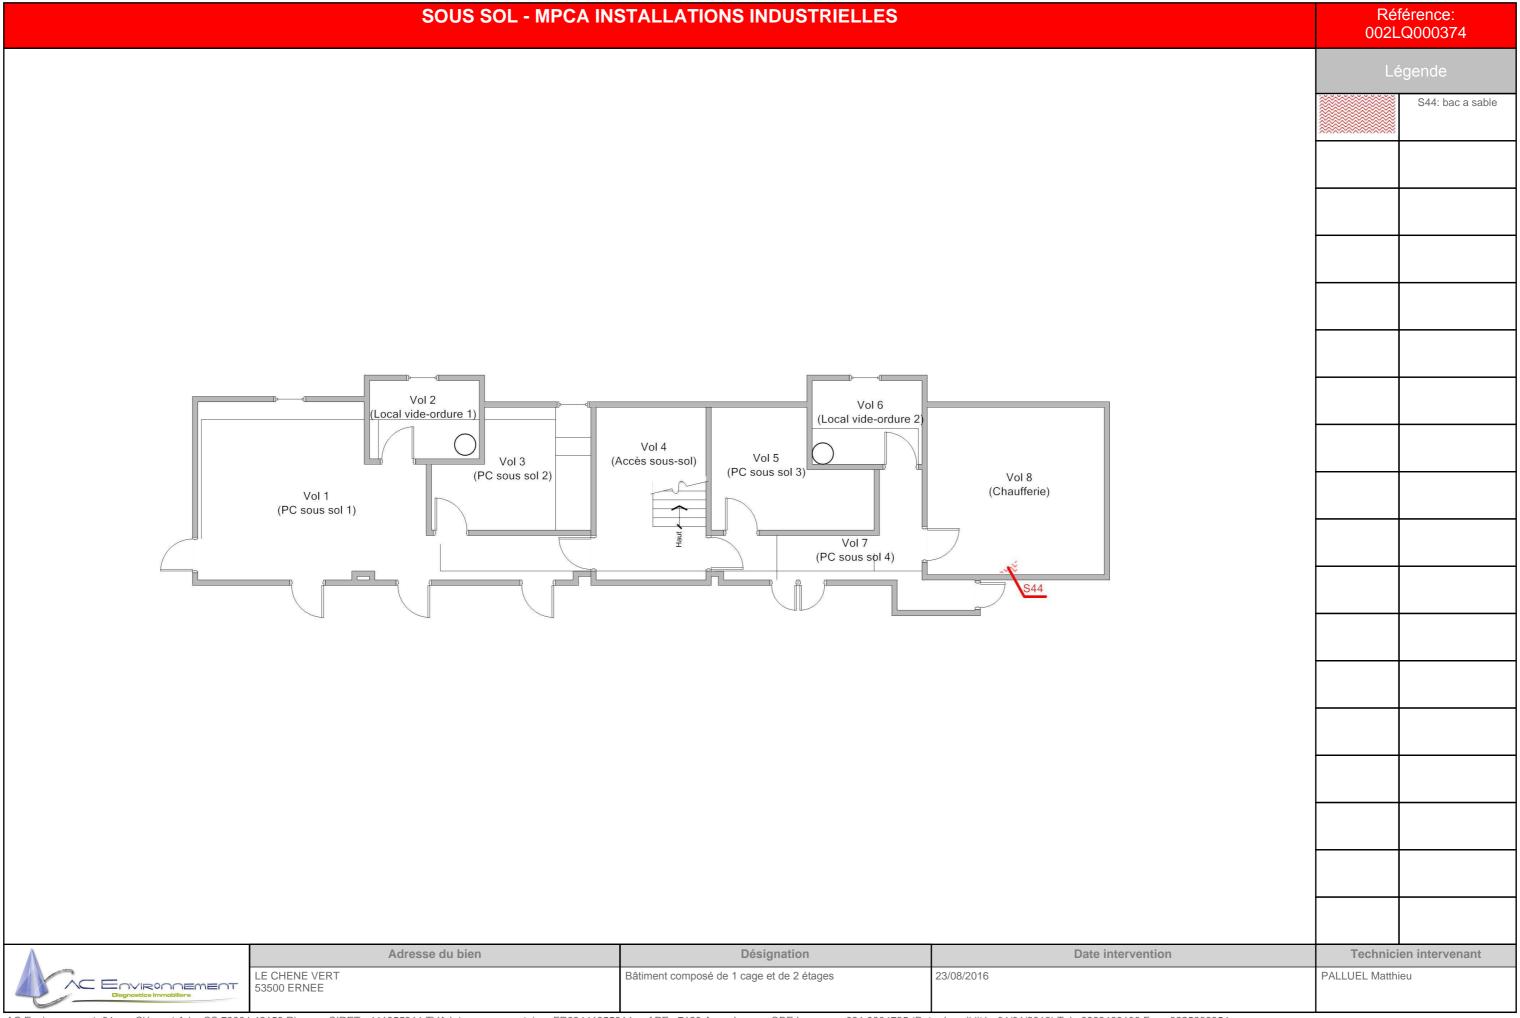

	002L	férence: Q000374
(PC PACE) (PC PACE)	Lé P S S	Localisation dun prélèvement Localisation dun sondage négatif Localisation dun sondage positif
Adresse du bien Désignation Date intervention LE CHENE VERT 53500 ERNEE Bâtiment composé de 1 cage et de 2 étages 23/08/2016	Technicie PALLUEL Matthie	en intervenant eu

	ETAGES -	PLAN DES PRÉLÈVEMENTS		Réfe 002L0	érence: Q000374
P25 P26	Vol 9 (PC RDC)	Vol 10 (PC R+1)	P27 Voi 11 (PC R+2) P21		gende
<u> </u>	Adresse du bien	Désignation	Date intervention	Technicie	n intervenant
Diagnostics Immobiliers	LE CHENE VERT 53500 ERNEE	Bâtiment composé de 1 cage et de 2 étages	23/08/2016	PALLUEL Matthie	eu

	ETAGES - MPCA TOUT	TES CATÉGORIES CONFONDUES		Ré ^r 002L	férence: .Q000374
	(PC RDC)		Vol 11 (PC R+2)		egende P7 : Enduit plâtre
C Environment Diagnostics Immobiliers	Adresse du bien LE CHENE VERT 53500 ERNEE	Désignation Bâtiment composé de 1 cage et de 2 étages	Date intervention 23/08/2016	Technici PALLUEL Matthi	ien intervenant

	ETAGES - MPCA PAROIS V	ERTICALES INTÉRIEURES ET ENDU	IITS	Ré 002L	férence: .Q000374
S15.(P7).	Vol.9 (PC RDC)	Vol 10 (PC R+1)	Vol 11 (PC R+2)		égende P7 : Enduit plâtre
Diegnostics Immobiliers	Adresse du bien LE CHENE VERT 53500 ERNEE	Désignation Bâtiment composé de 1 cage et de 2 étages	Date intervention 23/08/2016	PALLUEL Matth	ien intervenant

	COMBLES - PLAN	DE REPÉRAGE - ACTIONS MENÉES		Référence: 002LQ000374
	\$62 \$62 	Vol 12 (Comble) P31		Légende P Localisation dun prélèvement S Localisation dun sondage positif
Α	Adrosco du bion	Dácionation	Date intervention	Technician intervenent
Disgnostics Immobiliers	Adresse du bien LE CHENE VERT 53500 ERNEE 64 42153 Riorges, SIRET : 441355914 TVA Intracommunautaire : FR03	Désignation Bâtiment composé de 1 cage et de 2 étages	Date intervention 23/08/2016	PALLUEL Matthieu

	COMBLES - MPCA TO	OUTES CATÉGORIES CONFONDUES		Référenc 002LQ000	ce:)374
	\$62 TILLED	Vol·12 (Combie)		September Sept	onduit en fibresciment onduit en fibresciment onduit en fibresciment onduit en fibresciment O: Ardoises omposites
	Adresse du bien	Désignation Bâtiment composé de 1 cage et de 2 étages	Date intervention 23/08/2016	Technicien inte	rvenant
Diagnostics Immobiliers	LE CHENE VERT 53500 ERNEE				

COMBLES - I	MPCA TOITURE ET ÉTANCHÉITÉ		Référence: 002LQ000374
COMBLES - I	WPCA TOITURE ET ÉTANCHÉITÉ Vol 12 (Combie)		Référence: 002LQ000374 Légende P30 : Ardoises composites
P30	\\\\\\\\\\\\\\\\\\\\\\\\\\\\\\\\\\\\\\		
Adresse du bien	Désignation	Date intervention	Technicien intervenant


Committee Comm	COMBLES - MPCA CONDUITS, CANALISATIONS ET ÉQUIPEMENTS	Ré 002l	férence: _Q000374
Addressed do blain Distillation Data intervention Technolism intervention		L	égende
Advesse du bien Designation Date intervention Technicies interventant			S65: Conduit en fibresciment
SOUTH AND THE PROPERTY OF THE			S62: Conduit en fibresciment
Advessed du bien Désignation Date intervention Technicies intervent			S64: Conduit en fibresciment
Vol 12 (Combe) Combe) Adresse du bien Designation Date intervention Tectnicien intervenant			S63: Conduit en fibresciment
Vol 12 (Combe) Combe) Adresse du bien Designation Date intervention Tectnicien intervenant			
Adresse du bien Designation Date intervention Technicien intervenant	S62 S65 S65		
Adresse du blen Designation Date Intervention Technicien Intervenant	Vol 12 S64		
LE CUENE VEDT 22/02/2015 PALLUE Methicu			

TOITURE - PLAN DE REPÉRAGE - ACTIONS MENÉES	Ré [.] 002L	férence: .Q000374
	Lé	egende
	S	Localisation dun sondage positif
Vol 13 (Toiture)		
Adresse du bien Désignation Date intervention	Technici	en intervenant
Addresse du bien Designation Designation Date intervention LE CHENE VERT 53500 ERNEE Bâtiment composé de 1 cage et de 2 étages 23/08/2016	PALLUEL Matth	

TOITURE - MPCA TOITURE ET ÉTANCHÉITÉ	Référ 002LQ	
	Lége	ende
		P30 : Ardoises composites
Vol\13 (Toiture)		
Adresse du bien Désignation Date intervention LE CHENE VERT 53500 ERNEE Bâtiment composé de 1 cage et de 2 étages 23/08/2016	PALLUEL Matthieu	intervenant
AC Environment CA true Clément Ade CC 70004 40452 Diagnos CIDET : 444255044 TVA Introduction : ED02444255044 - ADE : 7400 Acquirée acus ODE Incurence 024 0004705 (Data do univité : 04/04/0040) Tel : 0000400400 Fev : 00005000054	1	

Légerde Lég	MASSE - PLAN DE REPÉRAGE - ACTIONS MENÉES	Réf 002L	érence: Q000374
(Masse) Adresse du bien Désignation Date intervention Technicien intervenant		Lé	gende

FAÇADE AVANT - PLAN DE REPÉRAGE - ACTIONS MENÉES

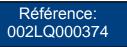




Lé	égen

A	
	Diagnostics Immobiliers
	Diagnostics immobiliers

Adresse du bien	Désignation	Date intervention	Technicien intervenant
LE CHENE VERT 53500 ERNEE	Bâtiment composé de 1 cage et de 2 étages	23/08/2016	PALLUEL Matthieu

PIGNON GAUCHE - PLAN DE REPÉRAGE - ACTIONS MENÉES

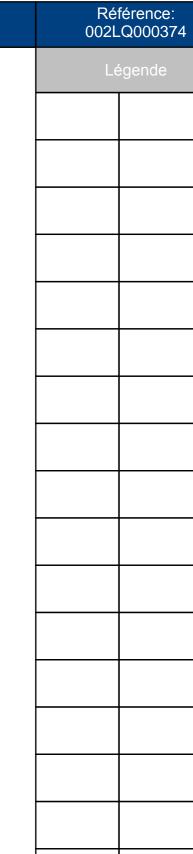





A
AC ENVIRONNEMENT
Diagnostics Immobiliers

Adresse du bien	Désignation	Date intervention	Technicien intervenant
LE CHENE VERT 53500 ERNEE	Bâtiment composé de 1 cage et de 2 étages	23/08/2016	PALLUEL Matthieu

FAÇADE ARRIÈRE - PLAN DE REPÉRAGE - ACTIONS MENÉES

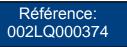

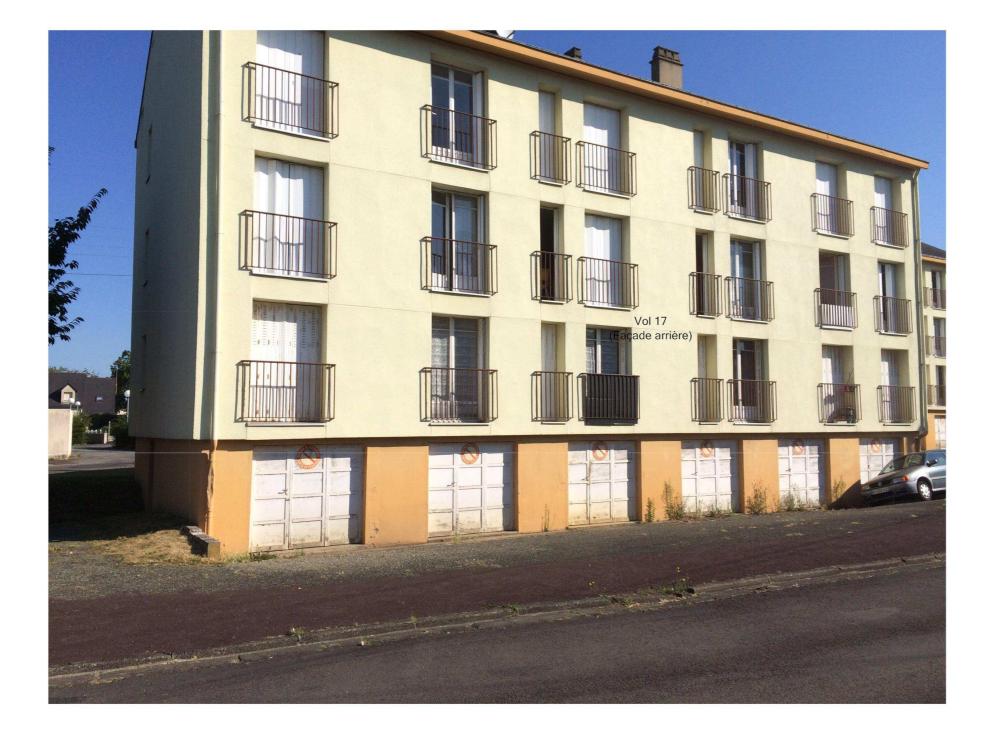


L€	égende
Technici	en intervena

A	
	=
	ENVIRONNEMENT
	Diagnostics Immobiliers

Adresse du bien	Désignation	Date intervention	Technicien intervenant
LE CHENE VERT 53500 ERNEE	Bâtiment composé de 1 cage et de 2 étages	23/08/2016	PALLUEL Matthieu

PIGNON DROIT - PLAN DE REPÉRAGE - ACTIONS MENÉES

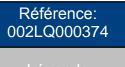



Légende		
Technici	en intervenant	

ENVIRONDEMENT
Diagnostics Immobiliers

	Adresse du bien	Désignation	Date intervention	Technicien intervenant
Γ	LE CHENE VERT 53500 ERNEE	Bâtiment composé de 1 cage et de 2 étages	23/08/2016	PALLUEL Matthieu



ANNEXE: Reportage photographique

Photos représentant des matériaux et produits contenant de l'amiante

Référence	Localisation Action	
002LQ000374 n°30 - 1 (P30)	Combles - Vol 12 (Comble)	Prélevement
002LQ000374 n°31 - 1 (P31)	Combles - Vol 12 (Comble)	Prélevement
S62 - 1 (S62)	Combles - Vol 12 (Comble)	Présence sur décision de l'opérateur de repérage
S63 - 1 (S63)	Combles - Vol 12 (Comble)	Présence sur décision de l'opérateur de repérage
S64 - 1 (S64)	Combles - Vol 12 (Comble)	Présence sur décision de l'opérateur de repérage
S65 - 1 (S65)	Combles - Vol 12 (Comble)	Présence sur décision de l'opérateur de repérage

Référence	Localisation	Action
002LQ000374 n°21 - 2 (P21)	Etages - Vol 11	Prélevement
	(PC R+2)	
002LQ000374 n°21 - 1 (P21)	Etages - Vol 11	Prélevement
	(PC R+2)	
002LQ000374 n°25 - 2 (P25)	Etages - Vol 9	Prélevement
	(PC RDC)	
002LQ000374 n°25 - 1 (P25)	Etages - Vol 9	Prélevement
	(PC RDC)	
002LQ000374 n°26 - 2 (P26)	Etages - Vol 9	Prélevement
	(PC RDC)	
002LQ000374 n°26 - 1 (P26)	Etages - Vol 9	Prélevement
	(PC RDC)	
002LQ000374 n°27 - 2 (P27)	Etages - Vol 11	Prélevement
	(PC R+2)	
002LQ000374 n°27 - 1 (P27)	Etages - Vol 11	Prélevement
	(PC R+2)	

Référence	Localisation	Action
002LQ000374 n°1 - 1 (P1)	Sous sol - Vol 4	Prélevement
	(Accès sous-sol)	
002LQ000374 n°1 - 2 (P1)	Sous sol - Vol 4	Prélevement
	(Accès sous-sol)	
002LQ000374 n°2 - 1 (P2)	Sous sol - Vol 4	Prélevement
	(Accès sous-sol)	
002LQ000374 n°2 - 2 (P2)	Sous sol - Vol 4	Prélevement
	(Accès sous-sol)	
002LQ000374 n°3 - 1 (P3)	Sous sol - Vol 4	Prélevement
	(Accès sous-sol)	
002LQ000374 n°3 - 2 (P3)	Sous sol - Vol 4	Prélevement
	(Accès sous-sol)	
002LQ000374 n°5 - 1 (P5)	Sous sol - Vol 4	Prélevement
	(Accès sous-sol)	
002LQ000374 n°5 - 2 (P5)	Sous sol - Vol 4	Prélevement
	(Accès sous-sol)	
002LQ000374 n°7 - 1 (P7)	Sous sol - Vol 4	Prélevement
	(Accès sous-sol)	
002LQ000374 n°7 - 2 (P7)	Sous sol - Vol 4	Prélevement
	(Accès sous-sol)	
002LQ000374 n°8 - 1 (P8)	Sous sol - Vol 4	Prélevement
	(Accès sous-sol)	
002LQ000374 n°8 - 2 (P8)	Sous sol - Vol 4	Prélevement
	(Accès sous-sol)	
002LQ000374 n°9 - 2 (P9)	Sous sol - Vol 7	Prélevement
	(PC sous sol 4)	
002LQ000374 n°9 - 1 (P9)	Sous sol - Vol 7	Prélevement
	(PC sous sol 4)	

AC Environnement, 64 rue Clément Ader CS 70064 42153 Riorges, SIRET : 441355914 TVA Intracommunautaire : FR03441355914 APE : 7120 Assurée par : QBE Insurance 031 0004725 (Date de validité : 01/01/2018) Tel : 0800400100 Fax : 0825800954







Référence	Localisation	Action
002LQ000374 n°15 - 2 (P15)	Sous sol - Vol 6	Prélevement
	(Local vide-ordure 2)	
002LQ000374 n°15 - 1 (P15)	Sous sol - Vol 6	Prélevement
	(Local vide-ordure 2)	
002LQ000374 n°17 - 2 (P17)	Sous sol - Vol 8	Prélevement
	(Chaufferie)	
002LQ000374 n°17 - 1 (P17)	Sous sol - Vol 8	Prélevement
	(Chaufferie)	
002LQ000374 n°18 - 1 (P18)	Sous sol - Vol 8	Prélevement
	(Chaufferie)	
002LQ000374 n°18 - 2 (P18)	Sous sol - Vol 8	Prélevement
	(Chaufferie)	
002LQ000374 n°19 - 1 (P19)	Sous sol - Vol 8	Prélevement
	(Chaufferie)	
002LQ000374 n°19 - 2 (P19)	Sous sol - Vol 8	Prélevement
	(Chaufferie)	
002LQ000374 n°28 - 1 (P28)	Sous sol - Vol 4	Prélevement
	(Accès sous-sol)	
002LQ000374 n°28 - 2 (P28)	Sous sol - Vol 4	Prélevement
	(Accès sous-sol)	
S40 - 1 (S40)	Sous sol - Vol 6	Présence sur décision de l'opérateur de
	(Local vide-ordure 2)	repérage
S41 - 1 (S41)	Sous sol - Vol 2	Présence sur décision de l'opérateur de
	(Local vide-ordure 1)	repérage
S44 - 1 (S44)	Sous sol - Vol 8	Présence sur présentation de documents
	(Chaufferie)	





002LQ000374 n°1 - 1 (P1)



002LQ000374 n°2 - 1 (P2)



002LQ000374 n°3 - 1 (P3)



002LQ000374 n°1 - 2 (P1)



002LQ000374 n°2 - 2 (P2)



002LQ000374 n°3 - 2 (P3)







002LQ000374 n°5 - 1 (P5)



002LQ000374 n°7 - 1 (P7)



002LQ000374 n°8 - 1 (P8)



002LQ000374 n°5 - 2 (P5)



002LQ000374 n°7 - 2 (P7)



002LQ000374 n°8 - 2 (P8)









002LQ000374 n°9 - 2 (P9)



002LQ000374 n°15 - 2 (P15)



002LQ000374 n°17 - 2 (P17)



002LQ000374 n°9 - 1 (P9)



002LQ000374 n°15 - 1 (P15)



002LQ000374 n°17 - 1 (P17)







002LQ000374 n°18 - 1 (P18)



002LQ000374 n°19 - 1 (P19)



002LQ000374 n°21 - 2 (P21)



002LQ000374 n°18 - 2 (P18)



002LQ000374 n°19 - 2 (P19)



002LQ000374 n°21 - 1 (P21)







002LQ000374 n°25 - 2 (P25)



002LQ000374 n°26 - 2 (P26)



002LQ000374 n°27 - 2 (P27)



002LQ000374 n°25 - 1 (P25)



002LQ000374 n°26 - 1 (P26)



002LQ000374 n°27 - 1 (P27)







002LQ000374 n°28 - 1 (P28)



002LQ000374 n°30 - 1 (P30)



S40 - 1 (S40)



002LQ000374 n°28 - 2 (P28)



002LQ000374 n°31 - 1 (P31)



S41 - 1 (S41)







S44 - 1 (S44)



S63 - 1 (S63)



S65 - 1 (S65)



S62 - 1 (S62)




S64 - 1 (S64)







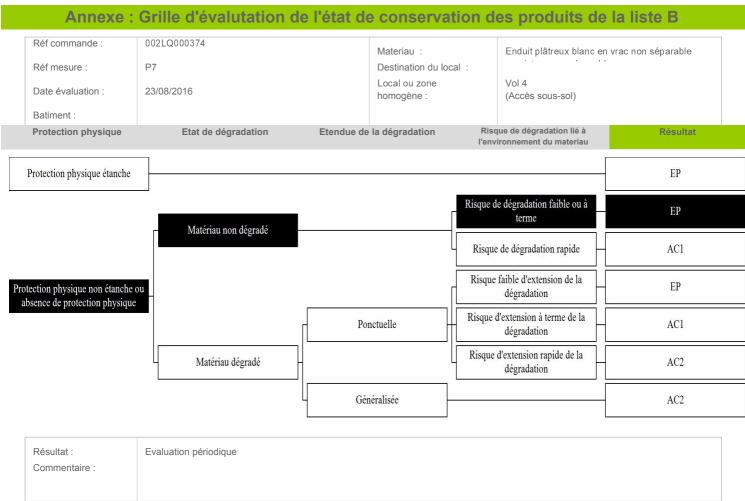

Rappel des recommandations au propriétaire :

- a) Contrôler périodiquement que l'état de dégradation des matériaux et produits concernés ne s'aggrave pas et, le cas échéant, que leur protection demeure en bon état de conservation ;
 - b) Rechercher, le cas échéant, les causes de dégradation et prendre les mesures appropriées pour les supprimer.







Annexe : Grille d'évalutation de l'état de conservation des produits de la liste B Réf commande : 002LQ000374 Conduit en fibres-ciment Materiau: Réf mesure : S40 Destination du local: Local ou zone Vol 6 Date évaluation : 23/08/2016 homogène: (Local vide-ordure 2) Batiment : Etendue de la dégradation Risque de dégradation lié à Protection physique Etat de dégradation Résultat l'environnement du materiau EP Protection physique étanche Risque de dégradation faible ou à EP Matériau non dégradé Risque de dégradation rapide AC1 Risque faible d'extension de la EP Protection physique non étanche ou dégradation absence de protection physique Risque d'extension à terme de la Ponctuelle AC1 dégradation Risque d'extension rapide de la AC2 Matériau dégradé dégradation Généralisée AC2 Résultat : Evaluation périodique Commentaire :

Rappel des recommandations au propriétaire :

- a) Contrôler périodiquement que l'état de dégradation des matériaux et produits concernés ne s'aggrave pas et, le cas échéant, que leur protection demeure en bon état de conservation ;
 - b) Rechercher, le cas échéant, les causes de dégradation et prendre les mesures appropriées pour les supprimer.







Annexe : Grille d'évalutation de l'état de conservation des produits de la liste B Réf commande : 002LQ000374 Conduit en fibres-ciment Materiau: Réf mesure : S41 Destination du local: Local ou zone Vol 2 Date évaluation : 23/08/2016 homogène: (Local vide-ordure 1) Batiment : Etendue de la dégradation Risque de dégradation lié à Protection physique Etat de dégradation Résultat l'environnement du materiau EP Protection physique étanche Risque de dégradation faible ou à EP Matériau non dégradé Risque de dégradation rapide AC1 Risque faible d'extension de la EP Protection physique non étanche ou dégradation absence de protection physique Risque d'extension à terme de la Ponctuelle AC1 dégradation Risque d'extension rapide de la AC2 Matériau dégradé dégradation Généralisée AC2 Résultat : Evaluation périodique Commentaire :

Rappel des recommandations au propriétaire :

- a) Contrôler périodiquement que l'état de dégradation des matériaux et produits concernés ne s'aggrave pas et, le cas échéant, que leur protection demeure en bon état de conservation ;
 - b) Rechercher, le cas échéant, les causes de dégradation et prendre les mesures appropriées pour les supprimer.







Annexe : Grille d'évalutation de l'état de conservation des produits de la liste B Réf commande : 002LQ000374 Materiau: bac a sable Réf mesure : S44 Destination du local: Local ou zone Vol 8 Date évaluation : 23/08/2016 homogène: (Chaufferie) Batiment : Etendue de la dégradation Risque de dégradation lié à Protection physique Etat de dégradation Résultat l'environnement du materiau EP Protection physique étanche Risque de dégradation faible ou à EP Matériau non dégradé Risque de dégradation rapide AC1 Risque faible d'extension de la EP Protection physique non étanche ou dégradation absence de protection physique Risque d'extension à terme de la Ponctuelle AC1 dégradation Risque d'extension rapide de la AC2 Matériau dégradé dégradation Généralisée AC2 Résultat : Evaluation périodique Commentaire :

Rappel des recommandations au propriétaire :

- a) Contrôler périodiquement que l'état de dégradation des matériaux et produits concernés ne s'aggrave pas et, le cas échéant, que leur protection demeure en bon état de conservation ;
 - b) Rechercher, le cas échéant, les causes de dégradation et prendre les mesures appropriées pour les supprimer.







Annexe : Grille d'évalutation de l'état de conservation des produits de la liste B Réf commande : 002LQ000374 Materiau: Matériau compact gris avec fibres visibles P30 Réf mesure : Destination du local: Local ou zone Vol 12 Date évaluation : 23/08/2016 homogène: (Comble), Vol 13 (Toiture) Batiment : Risque de dégradation lié à Protection physique Etat de dégradation Etendue de la dégradation Résultat l'environnement du materiau EP Protection physique étanche Risque de dégradation faible ou à EP Matériau non dégradé Risque de dégradation rapide AC1 Risque faible d'extension de la EP Protection physique non étanche ou dégradation absence de protection physique Risque d'extension à terme de la Ponctuelle AC1 dégradation Risque d'extension rapide de la AC2 Matériau dégradé dégradation Généralisée AC2 Résultat : Evaluation périodique Commentaire:

Rappel des recommandations au propriétaire :

- a) Contrôler périodiquement que l'état de dégradation des matériaux et produits concernés ne s'aggrave pas et, le cas échéant, que leur protection demeure en bon état de conservation ;
 - b) Rechercher, le cas échéant, les causes de dégradation et prendre les mesures appropriées pour les supprimer.







Annexe : Grille d'évalutation de l'état de conservation des produits de la liste B Réf commande : 002LQ000374 Materiau: Conduit en fibres-ciment S62 Réf mesure : Destination du local: Local ou zone Vol 12 Date évaluation : 23/08/2016 homogène: (Comble) Batiment : Etendue de la dégradation Risque de dégradation lié à Protection physique Etat de dégradation Résultat l'environnement du materiau EP Protection physique étanche Risque de dégradation faible ou à EP Matériau non dégradé Risque de dégradation rapide AC1 Risque faible d'extension de la EP Protection physique non étanche ou dégradation absence de protection physique Risque d'extension à terme de la Ponctuelle AC1 dégradation Risque d'extension rapide de la AC2 Matériau dégradé dégradation Généralisée AC2 Résultat : Evaluation périodique Commentaire :


Rappel des recommandations au propriétaire :

- a) Contrôler périodiquement que l'état de dégradation des matériaux et produits concernés ne s'aggrave pas et, le cas échéant, que leur protection demeure en bon état de conservation ;
 - b) Rechercher, le cas échéant, les causes de dégradation et prendre les mesures appropriées pour les supprimer.







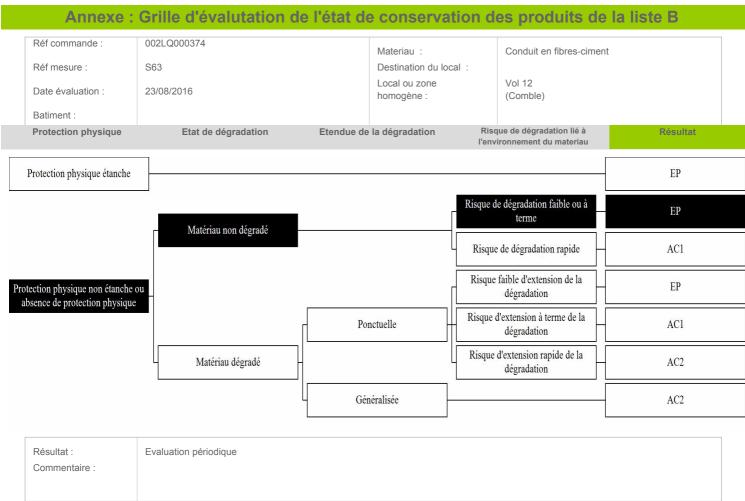

Rappel des recommandations au propriétaire :

- a) Contrôler périodiquement que l'état de dégradation des matériaux et produits concernés ne s'aggrave pas et, le cas échéant, que leur protection demeure en bon état de conservation ;
 - b) Rechercher, le cas échéant, les causes de dégradation et prendre les mesures appropriées pour les supprimer.









Rappel des recommandations au propriétaire :

- a) Contrôler périodiquement que l'état de dégradation des matériaux et produits concernés ne s'aggrave pas et, le cas échéant, que leur protection demeure en bon état de conservation ;
 - b) Rechercher, le cas échéant, les causes de dégradation et prendre les mesures appropriées pour les supprimer.







Annexe : Grille d'évalutation de l'état de conservation des produits de la liste B Réf commande : 002LQ000374 Materiau: Conduit en fibres-ciment S65 Réf mesure : Destination du local: Local ou zone Vol 12 Date évaluation : 23/08/2016 homogène: (Comble) Batiment : Etendue de la dégradation Risque de dégradation lié à Protection physique Etat de dégradation Résultat l'environnement du materiau EP Protection physique étanche Risque de dégradation faible ou à EP Matériau non dégradé Risque de dégradation rapide AC1 Risque faible d'extension de la EP Protection physique non étanche ou dégradation absence de protection physique Risque d'extension à terme de la Ponctuelle AC1 dégradation Risque d'extension rapide de la AC2 Matériau dégradé dégradation Généralisée AC2 Résultat : Evaluation périodique Commentaire :

Rappel des recommandations au propriétaire :

- a) Contrôler périodiquement que l'état de dégradation des matériaux et produits concernés ne s'aggrave pas et, le cas échéant, que leur protection demeure en bon état de conservation ;
 - b) Rechercher, le cas échéant, les causes de dégradation et prendre les mesures appropriées pour les supprimer.





ANNEXE : Récapitulatif des prélevements et analyses

Prélévements en rouge = Positif

eférence	Categorie	Composant	Materiau	Localisation	Observation
P1	Conduits, canalisations et équipements	Conduit eau	Matériau fibreux jaune + couche bitumineuse noire avec couche en toile non séparable - noir -	Sous sol - Vol 4 (Accès sous-sol)	
P2	Plafond et faux-plafonds	Plafonds	Enduit gris en vrac non séparable + peinture non séparable - sous face escalier -	Sous sol - Vol 4 (Accès sous-sol)	
P3	Parois verticales intérieures et enduits	Murs et cloisons	Enduit compact gris en vrac hétérogène - porteur sous sol -	Sous sol - Vol 4 (Accès sous-sol)	
P5	Parois verticales intérieures et enduits	Murs et cloisons	Enduit gris en vrac hétérogène + peintures multiples en vrac non séparable - peinture plinthe -	Sous sol - Vol 4 (Accès sous-sol)	
P7	Parois verticales intérieures et enduits	Murs et cloisons	Enduit plâtreux blanc en vrac non séparable + peinture non séparable - aspect projeté -	Sous sol - Vol 4 (Accès sous-sol)	
P8	Plafond et faux-plafonds	Plafonds	Enduit gris en vrac + peintures multiples en vrac non séparable - sous-face palier -	Sous sol - Vol 4 (Accès sous-sol)	
P9	Conduits, canalisations et équipements	Conduit eau	Matériau fibreux beige avec couche cartonnée + toile fibreuse blanche - tissus blanc -	Sous sol - Vol 7 (PC sous sol 4)	
P15	Parois verticales intérieures et enduits	Murs et cloisons	Enduit gris en vrac non séparable + peinture non séparable - local vide ordures -	Sous sol - Vol 6 (Local vide-ordure 2)	
P17	Conduits, canalisations et équipements	Conduit eau	Matériau noir en mousse - mousse noire -	Sous sol - Vol 8 (Chaufferie)	
P18	Conduits, canalisations et équipements	Conduit eau	Matériau fibreux jaune + couche souple grise - plastique gris -	Sous sol - Vol 8 (Chaufferie)	
P19	Plafond et faux-plafonds	Plafonds	Enduit gris en vrac + peinture non séparable - chaufferie	Sous sol - Vol 8 (Chaufferie)	
P21	Parois verticales intérieures et enduits	Murs et cloisons	Enduit plâtreux blanc en vrac non séparable + peinture non séparable - aspect projeté sur cloison briques -	Etages - Vol 11 (PC R+2)	
P25	Parois verticales intérieures et enduits	Murs et cloisons	Enduit gris en vrac hétérogène - porteur gaine technique -	Etages - Vol 9 (PC RDC)	
P26	Parois verticales intérieures et enduits	Murs et cloisons	Enduit plâtreux blanc en vrac - scellement brigues -	Etages - Vol 9 (PC RDC)	
P27	Plafond et faux-plafonds	Plafonds	Enduit gris en vrac + matériau blanc en vrac non séparable + peinture non séparable - plafond dernier étage -	Etages - Vol 11 (PC R+2)	

AC Environnement, 64 rue Clément Ader CS 70064 42153 Riorges, SIRET : 441355914 TVA Intracommunautaire : FR03441355914 APE : 7120 Assurée par : QBE Insurance 031 0004725 (Date de validité : 01/01/2018) Tel : 0800400100 Fax : 0825800954







P28	Parois verticales intérieures et enduits	Murs et cloisons	Enduit gris en vrac hétérogène + peinture non séparable - aspect projeté, ciment -	Sous sol - Vol 4 (Accès sous-sol)	
P30	Toiture et étanchéité	Ardoises	Matériau compact gris	Combles - Vol 12	
			avec fibres visibles	(Comble)	
P31	Parois verticales intérieures	Murs et cloisons	Enduit compact gris	Combles - Vol 12	
	et enduits		hétérogène -	(Comble)	
			cheminée -		

Laboratoire d'analyses

Nom du laboratoire : ITGA

Adresse: Parc d'affaires Edonia - Bâtiment R - Rue de la terre

Adélie 35768 SAINT-GREGOIRE CEDEX

Téléphone : 0299354149

Email: Helene.Grude@itga.fr

Numéro d'accréditation : 1-5970



Tél: 02.99.35.41.41 Fax: 02.99.35.41.42 www.itga.fr



RAPPORT D'ESSAI N° IT071608-51920 EN DATE DU 31/08/2016 RECHERCHE ET IDENTIFICATION D'AMIANTE SUR UN PRELEVEMENT DE MATERIAU

Ce rapport d'essai ne concerne que les échantillons soumis à l'analyse.

Client:

AC ENVIRONNEMENT M. Mathieu PALLUEL 64 rue Clément Ader 42153 RIORGES

Prélèvement:

Commande ITGA : IT0716-87859 Echantillon ITGA : IT071608-51920 Reçu au laboratoire le : 29/08/2016

MesureAmianteAT_a1be2dde-ca70-4e6a-bf18-4abf7a55150

5

Réf. Client:

Commande	002LQ000374
Dossier client	_0007200001_ LE CHENE VERT - 53500 ERNEE Bâtiment composé de 1 cage et de 2 étages
Echantillon	002LQ000374001 / Conduits, canalisations et équipements / Conduit eau / Calorifugeage / Vol 4 (Accès sous-sol)
Description ITGA	Matériau fibreux jaune / Couche bitumineuse noire avec couche en toile

Préparation:

Effectuée de façon à être représentative de l'échantillon

- pour une analyse au Microscope Electronique à Transmission Analytique (META) : broyage mécanique, récupération de poussières sur grille de microscope électronique (méthode interne IT 085 ou IT 286)

Technique Analytique:

- Microscope Electronique à Transmission Analytique (parties pertinentes de la norme NF X 43-050)

Résultat :

Fraction Analysée	Technique analytique et date d'analyse	Résultat	Type d'amiante	Nb de préparations
Matériau fibreux jaune + couche	META le 30/08/2016	Amiante non détecté		1
bitumineuse noire avec couche en toile				
non séparable				

Validé par : Florent LE MASSON - Analyste



Tél: 02.99.35.41.41 Fax: 02.99.35.41.42 www.itga.fr



RAPPORT D'ESSAI N° IT071608-51921 EN DATE DU 31/08/2016 RECHERCHE ET IDENTIFICATION D'AMIANTE SUR UN PRELEVEMENT DE MATERIAU

Ce rapport d'essai ne concerne que les échantillons soumis à l'analyse.

Client:

AC ENVIRONNEMENT M. Mathieu PALLUEL 64 rue Clément Ader 42153 RIORGES

Prélèvement:

Commande ITGA : IT0716-87859 Echantillon ITGA : IT071608-51921 Reçu au laboratoire le : 29/08/2016

MesureAmianteAT_d1d77725-4f3e-4249-9d65-5411f21d6

63c

Réf. Client:

Commande	002LQ000374
Dossier client	_0007200001_
	LE CHENE VERT - 53500 ERNEE
	Bâtiment composé de 1 cage et de 2 étages
Echantillon	002LQ000374002 / Plafond et faux-plafonds / Plafonds / Enduit ciment / Vol 4
	(Accès sous-sol)
D 1.11 1704	
Description ITGA	Enduit gris en vrac / Peinture

Préparation:

Effectuée de façon à être représentative de l'échantillon

- pour une analyse au Microscope Electronique à Transmission Analytique (META) : broyage mécanique, récupération de poussières sur grille de microscope électronique (méthode interne IT 085 ou IT 286)

Technique Analytique:

- Microscope Electronique à Transmission Analytique (parties pertinentes de la norme NF X 43-050)

Résultat :

Fraction Analysée	Technique analytique et date d'analyse	Résultat	Type d'amiante	Nb de préparations
Enduit gris en vrac non séparable + peinture non séparable	META le 30/08/2016	Amiante non détecté		1





Tél: 02.99.35.41.41 Fax: 02.99.35.41.42 www.itga.fr



RAPPORT D'ESSAI N° IT071608-51922 EN DATE DU 31/08/2016 RECHERCHE ET IDENTIFICATION D'AMIANTE SUR UN PRELEVEMENT DE MATERIAU

Ce rapport d'essai ne concerne que les échantillons soumis à l'analyse.

Client:

AC ENVIRONNEMENT M. Mathieu PALLUEL 64 rue Clément Ader 42153 RIORGES

Prélèvement:

Commande ITGA : IT0716-87859 Echantillon ITGA : IT071608-51922 Reçu au laboratoire le : 29/08/2016

MesureAmianteAT_357599c3-7a88-4c0f-8fc0-109684bcd8

cb

Réf. Client:

Commande	002LQ000374
Dossier client	_0007200001_
	LE CHENE VERT - 53500 ERNEE
	Bâtiment composé de 1 cage et de 2 étages
Echantillon	002LQ000374003 / Parois verticales intérieures et enduits / Murs et cloisons / Enduit ciment / Vol 4
	(Accès sous-sol)
Description ITCA	
Description ITGA	Enduit compact gris en vrac hétérogène

Préparation:

Effectuée de façon à être représentative de l'échantillon

- pour une analyse au Microscope Electronique à Transmission Analytique (META) : broyage mécanique, récupération de poussières sur grille de microscope électronique (méthode interne IT 085 ou IT 286)

Technique Analytique:

- Microscope Electronique à Transmission Analytique (parties pertinentes de la norme NF X 43-050)

Résultat :

Fraction Analysée	Technique analytique et date d'analyse	Résultat	Type d'amiante	Nb de préparations
Enduit compact gris en vrac hétérogène	META le 30/08/2016	Amiante non détecté		1





Tél: 02.99.35.41.41 Fax: 02.99.35.41.42 www.itga.fr



RAPPORT D'ESSAI N° IT071608-51924 EN DATE DU 31/08/2016 RECHERCHE ET IDENTIFICATION D'AMIANTE SUR UN PRELEVEMENT DE MATERIAU

Ce rapport d'essai ne concerne que les échantillons soumis à l'analyse.

Client:

AC ENVIRONNEMENT M. Mathieu PALLUEL 64 rue Clément Ader 42153 RIORGES

Prélèvement:

Commande ITGA : IT0716-87859 Echantillon ITGA : IT071608-51924 Reçu au laboratoire le : 29/08/2016

MesureAmianteAT_19194f0c-d8d2-4b4e-b9d3-7933c862d

17b

Réf. Client:

Commande	002LQ000374
Dossier client	_0007200001_
	LE CHENE VERT - 53500 ERNEE
	Bâtiment composé de 1 cage et de 2 étages
Echantillon	002LQ000374005 / Parois verticales intérieures et enduits / Murs et cloisons / Enduit ciment / Vol 4
	(Accès sous-sol)
D ITCA	
Description ITGA	Enduit gris en vrac hétérogène / Peintures multiples en vrac

Préparation:

Effectuée de façon à être représentative de l'échantillon

- pour une analyse au Microscope Electronique à Transmission Analytique (META) : broyage mécanique, récupération de poussières sur grille de microscope électronique (méthode interne IT 085 ou IT 286)

Technique Analytique:

- Microscope Electronique à Transmission Analytique (parties pertinentes de la norme NF X 43-050)

Résultat :

Fraction Analysée	Technique analytique et date d'analyse	Résultat	Type d'amiante	Nb de préparations
Enduit gris en vrac hétérogène + peintures multiples en vrac non séparable	META le 30/08/2016	Amiante non détecté		1





Tél: 02.99.35.41.41 Fax: 02.99.35.41.42 www.itga.fr



RAPPORT D'ESSAI N° IT071608-51926 EN DATE DU 31/08/2016 RECHERCHE ET IDENTIFICATION D'AMIANTE SUR UN PRELEVEMENT DE MATERIAU

Ce rapport d'essai ne concerne que les échantillons soumis à l'analyse.

Client:

AC ENVIRONNEMENT M. Mathieu PALLUEL 64 rue Clément Ader 42153 RIORGES

Prélèvement:

Commande ITGA : IT0716-87859 Echantillon ITGA : IT071608-51926 Reçu au laboratoire le : 29/08/2016

MesureAmianteAT_827b5e8e-e440-4609-b528-404ade5a9

646

Réf. Client:

Commande	002LQ000374
Dossier client	_0007200001_ LE CHENE VERT - 53500 ERNEE Bâtiment composé de 1 cage et de 2 étages
Echantillon	002LQ000374007 / Parois verticales intérieures et enduits / Murs et cloisons / Enduit plâtre / Vol 4 (Accès sous-sol)
Description ITGA	Enduit plâtreux blanc en vrac / Peinture

Préparation:

Effectuée de façon à être représentative de l'échantillon

- pour une analyse au Microscope Electronique à Transmission Analytique (META) : broyage mécanique, récupération de poussières sur grille de microscope électronique (méthode interne IT 085 ou IT 286)

Technique Analytique:

- Microscope Electronique à Transmission Analytique (parties pertinentes de la norme NF X 43-050)

Résultat :

Fraction Analysée	Technique analytique et date d'analyse	Résultat	Type d'amiante	Nb de préparations
Enduit plâtreux blanc en vrac non séparable + peinture non séparable	META le 30/08/2016	Présence de fibres d'amiante	Chrysotile	1





Tél: 02.99.35.41.41 Fax: 02.99.35.41.42 www.itga.fr



RAPPORT D'ESSAI N° IT071608-51927 EN DATE DU 31/08/2016 RECHERCHE ET IDENTIFICATION D'AMIANTE SUR UN PRELEVEMENT DE MATERIAU

Ce rapport d'essai ne concerne que les échantillons soumis à l'analyse.

Client:

AC ENVIRONNEMENT M. Mathieu PALLUEL 64 rue Clément Ader 42153 RIORGES

Prélèvement:

Commande ITGA : IT0716-87859 Echantillon ITGA : IT071608-51927 Reçu au laboratoire le : 29/08/2016

MesureAmianteAT_e2ec2136-34a4-44a0-99e2-d2a18df163

e7

Réf. Client:

Commande	002LQ000374
Dossier client	_0007200001_ LE CHENE VERT - 53500 ERNEE Bâtiment composé de 1 cage et de 2 étages
Echantillon	002LQ000374008 / Plafond et faux-plafonds / Plafonds / Enduit ciment / Vol 4 (Accès sous-sol)
Description ITGA	Enduit gris en vrac / Peintures multiples en vrac

Préparation:

Effectuée de façon à être représentative de l'échantillon

- pour une analyse au Microscope Electronique à Transmission Analytique (META) : broyage mécanique, récupération de poussières sur grille de microscope électronique (méthode interne IT 085 ou IT 286)

Technique Analytique:

- Microscope Electronique à Transmission Analytique (parties pertinentes de la norme NF X 43-050)

Résultat :

Fraction Analysée	Technique analytique et date d'analyse	Résultat	Type d'amiante	Nb de préparations
Enduit gris en vrac + peintures multiples en vrac non séparable	META le 31/08/2016	Amiante non détecté		3





Tél: 02.99.35.41.41 Fax: 02.99.35.41.42 www.itga.fr



RAPPORT D'ESSAI N° IT071608-51928 EN DATE DU 31/08/2016 RECHERCHE ET IDENTIFICATION D'AMIANTE SUR UN PRELEVEMENT DE MATERIAU

Ce rapport d'essai ne concerne que les échantillons soumis à l'analyse.

Client:

AC ENVIRONNEMENT M. Mathieu PALLUEL 64 rue Clément Ader 42153 RIORGES

Prélèvement:

Commande ITGA : IT0716-87859 Echantillon ITGA : IT071608-51928 Reçu au laboratoire le : 29/08/2016

MesureAmianteAT_489236d1-a9c4-4f96-b0d5-4754d926e

cec

Réf. Client:

Commande	002LQ000374
Dossier client	_0007200001_ LE CHENE VERT - 53500 ERNEE Bâtiment composé de 1 cage et de 2 étages
Echantillon	002LQ000374009 / Conduits, canalisations et équipements / Conduit eau / Calorifugeage / Vol 7 (PC sous sol 4)
Description ITGA	Matériau fibreux beige avec couche cartonnée / Toile fibreuse blanche

Préparation:

Effectuée de façon à être représentative de l'échantillon

- pour une analyse au Microscope Optique à Lumière Polarisée (MOLP) : pas de traitement thermique ou mécanique
- pour une analyse au Microscope Electronique à Transmission Analytique (META) : broyage mécanique, récupération de poussières sur grille de microscope électronique (méthode interne IT 085 ou IT 286)

Technique Analytique:

- Microscope Optique à Lumière Polarisée (méthode guide HSG 248 appendice 2)
- Microscope Electronique à Transmission Analytique (parties pertinentes de la norme NF X 43-050)

Résultat:

Fraction Analysée	Technique analytique et date d'analyse	Résultat	Type d'amiante	Nb de préparations
Matériau fibreux beige avec couche cartonnée + toile fibreuse blanche	MOLP le 30/08/2016	Amiante non détecté Analyse confirmée au META		2

Validé par : Florent LE MASSON - Analyste



Tél: 02.99.35.41.41 Fax: 02.99.35.41.42 www.itga.fr



RAPPORT D'ESSAI N° IT071608-51934 EN DATE DU 31/08/2016 RECHERCHE ET IDENTIFICATION D'AMIANTE SUR UN PRELEVEMENT DE MATERIAU

Ce rapport d'essai ne concerne que les échantillons soumis à l'analyse.

Client:

AC ENVIRONNEMENT M. Mathieu PALLUEL 64 rue Clément Ader 42153 RIORGES

Prélèvement:

Commande ITGA : IT0716-87859 Echantillon ITGA : IT071608-51934 Reçu au laboratoire le : 29/08/2016

MesureAmianteAT_727299b0-fa2f-439e-a575-6d2bc18011

27

Réf. Client:

Commande	002LQ000374
Dossier client	_0007200001_
	LE CHENE VERT - 53500 ERNEE
	Bâtiment composé de 1 cage et de 2 étages
Echantillon	002LQ000374015 / Parois verticales intérieures et enduits / Murs et cloisons / Enduit ciment / Vol 6
	(Local vide-ordure 2)
Description ITGA	Enduit gris en vrac / Peinture

Préparation:

Effectuée de façon à être représentative de l'échantillon

- pour une analyse au Microscope Electronique à Transmission Analytique (META) : broyage mécanique, récupération de poussières sur grille de microscope électronique (méthode interne IT 085 ou IT 286)

Technique Analytique:

- Microscope Electronique à Transmission Analytique (parties pertinentes de la norme NF X 43-050)

Résultat :

Fraction Analysée	Technique analytique et date d'analyse	Résultat	Type d'amiante	Nb de préparations
Enduit gris en vrac non séparable + peinture non séparable	META le 30/08/2016	Amiante non détecté		1





Tél: 02.99.35.41.41 Fax: 02.99.35.41.42 www.itga.fr



RAPPORT D'ESSAI N° IT071608-51936 EN DATE DU 31/08/2016 RECHERCHE ET IDENTIFICATION D'AMIANTE SUR UN PRELEVEMENT DE MATERIAU

Ce rapport d'essai ne concerne que les échantillons soumis à l'analyse.

Client:

AC ENVIRONNEMENT M. Mathieu PALLUEL 64 rue Clément Ader 42153 RIORGES

Prélèvement:

Commande ITGA : IT0716-87859 Echantillon ITGA : IT071608-51936 Reçu au laboratoire le : 29/08/2016

MesureAmianteAT_1aeb92bf-b97a-46dc-900e-ce1df8dc973

С

Réf. Client:

Commande	002LQ000374
Dossier client	_0007200001_ LE CHENE VERT - 53500 ERNEE Bâtiment composé de 1 cage et de 2 étages
Echantillon	002LQ000374017 / Conduits, canalisations et équipements / Conduit eau / Calorifugeage / Vol 8 (Chaufferie)
Description ITGA	Matériau noir en mousse

Préparation:

Effectuée de façon à être représentative de l'échantillon

- pour une analyse au Microscope Electronique à Transmission Analytique (META) : broyage mécanique, récupération de poussières sur grille de microscope électronique (méthode interne IT 085 ou IT 286)

Technique Analytique:

- Microscope Electronique à Transmission Analytique (parties pertinentes de la norme NF X 43-050)

Résultat :

Fraction Analysée	Technique analytique et date d'analyse	Résultat	Type d'amiante	Nb de préparations
Matériau noir en mousse	META le 30/08/2016	Amiante non détecté		1

Validé par : Florent LE MASSON - Analyste



Tél: 02.99.35.41.41 Fax: 02.99.35.41.42 www.itga.fr



RAPPORT D'ESSAI N° IT071608-51937 EN DATE DU 31/08/2016 RECHERCHE ET IDENTIFICATION D'AMIANTE SUR UN PRELEVEMENT DE MATERIAU

Ce rapport d'essai ne concerne que les échantillons soumis à l'analyse.

Client:

AC ENVIRONNEMENT M. Mathieu PALLUEL 64 rue Clément Ader 42153 RIORGES

Prélèvement:

Commande ITGA : IT0716-87859 Echantillon ITGA : IT071608-51937 Reçu au laboratoire le : 29/08/2016

MesureAmianteAT_6169395c-7530-4aab-a595-11c6a21d8

837

Réf. Client:

Commande	002LQ000374
Dossier client	_0007200001_
	LE CHENE VERT - 53500 ERNEE
	Bâtiment composé de 1 cage et de 2 étages
Echantillon	002LQ000374018 / Conduits, canalisations et équipements / Conduit eau / Calorifugeage / Vol 8
	(Chaufferie)
Description ITGA	Matériau fibreux jaune / Couche souple grise

Préparation:

Effectuée de façon à être représentative de l'échantillon

- pour une analyse au Microscope Electronique à Transmission Analytique (META) : broyage mécanique, récupération de poussières sur grille de microscope électronique (méthode interne IT 085 ou IT 286)

Technique Analytique:

- Microscope Electronique à Transmission Analytique (parties pertinentes de la norme NF X 43-050)

Résultat :

Fraction Analysée	Technique analytique et date d'analyse	Résultat	Type d'amiante	Nb de préparations
Matériau fibreux jaune + couche souple grise	META le 30/08/2016	Amiante non détecté		1





Tél: 02.99.35.41.41 Fax: 02.99.35.41.42 www.itga.fr



RAPPORT D'ESSAI N° IT071608-51938 EN DATE DU 31/08/2016 RECHERCHE ET IDENTIFICATION D'AMIANTE SUR UN PRELEVEMENT DE MATERIAU

Ce rapport d'essai ne concerne que les échantillons soumis à l'analyse.

Client:

AC ENVIRONNEMENT M. Mathieu PALLUEL 64 rue Clément Ader 42153 RIORGES

Prélèvement:

Commande ITGA : IT0716-87859 Echantillon ITGA : IT071608-51938 Reçu au laboratoire le : 29/08/2016

MesureAmianteAT_24af798a-2225-424a-b66a-938a179b64

8e

Réf. Client:

Commande	002LQ000374
Dossier client	_0007200001_ LE CHENE VERT - 53500 ERNEE Bâtiment composé de 1 cage et de 2 étages
Echantillon	002LQ000374019 / Plafond et faux-plafonds / Plafonds / Enduit ciment / Vol 8 (Chaufferie)
Description ITGA	Enduit gris en vrac / Peinture

Préparation:

Effectuée de façon à être représentative de l'échantillon

- pour une analyse au Microscope Electronique à Transmission Analytique (META) : broyage mécanique, récupération de poussières sur grille de microscope électronique (méthode interne IT 085 ou IT 286)

Technique Analytique:

- Microscope Electronique à Transmission Analytique (parties pertinentes de la norme NF X 43-050)

Résultat :

Fraction Analysée	Technique analytique et date d'analyse	Résultat	Type d'amiante	Nb de préparations
Enduit gris en vrac + peinture non séparable	META le 30/08/2016	Amiante non détecté		1





Tél: 02.99.35.41.41 Fax: 02.99.35.41.42 www.itga.fr



RAPPORT D'ESSAI N° IT071608-51940 EN DATE DU 31/08/2016 RECHERCHE ET IDENTIFICATION D'AMIANTE SUR UN PRELEVEMENT DE MATERIAU

Ce rapport d'essai ne concerne que les échantillons soumis à l'analyse.

Client:

AC ENVIRONNEMENT M. Mathieu PALLUEL 64 rue Clément Ader 42153 RIORGES

Prélèvement:

Commande ITGA : IT0716-87859 Echantillon ITGA : IT071608-51940 Reçu au laboratoire le : 29/08/2016

MesureAmianteAT_ff861e41-ed30-496c-8aed-d6002e955d

32

Réf. Client:

Commande	002LQ000374
Dossier client	_0007200001_ LE CHENE VERT - 53500 ERNEE Bâtiment composé de 1 cage et de 2 étages
Echantillon	002LQ000374021 / Parois verticales intérieures et enduits / Murs et cloisons / Enduit plâtre / Vol 11 (PC R+2)
Description ITGA	Enduit plâtreux blanc en vrac / Peinture

Préparation:

Effectuée de façon à être représentative de l'échantillon

- pour une analyse au Microscope Electronique à Transmission Analytique (META) : broyage mécanique, récupération de poussières sur grille de microscope électronique (méthode interne IT 085 ou IT 286)

Technique Analytique:

- Microscope Electronique à Transmission Analytique (parties pertinentes de la norme NF X 43-050)

Résultat :

Fraction Analysée	Technique analytique et date d'analyse	Résultat	Type d'amiante	Nb de préparations
Enduit plâtreux blanc en vrac non séparable + peinture non séparable	META le 30/08/2016	Amiante non détecté		1





Tél: 02.99.35.41.41 Fax: 02.99.35.41.42 www.itga.fr



RAPPORT D'ESSAI N° IT071608-51944 EN DATE DU 31/08/2016 RECHERCHE ET IDENTIFICATION D'AMIANTE SUR UN PRELEVEMENT DE MATERIAU

Ce rapport d'essai ne concerne que les échantillons soumis à l'analyse.

Client:

AC ENVIRONNEMENT M. Mathieu PALLUEL 64 rue Clément Ader 42153 RIORGES

Prélèvement:

Commande ITGA : IT0716-87859 Echantillon ITGA : IT071608-51944 Reçu au laboratoire le : 29/08/2016

MesureAmianteAT_7000ef36-2b44-4af4-a14d-be518c6ef0

ed

Réf. Client:

Commande	002LQ000374
Dossier client	_0007200001_ LE CHENE VERT - 53500 ERNEE Bâtiment composé de 1 cage et de 2 étages
Echantillon	002LQ000374025 / Parois verticales intérieures et enduits / Murs et cloisons / Enduit ciment / Vol 9 (PC RDC)
Description ITGA	Enduit gris en vrac hétérogène

Préparation:

Effectuée de façon à être représentative de l'échantillon

- pour une analyse au Microscope Electronique à Transmission Analytique (META) : broyage mécanique, récupération de poussières sur grille de microscope électronique (méthode interne IT 085 ou IT 286)

Technique Analytique:

- Microscope Electronique à Transmission Analytique (parties pertinentes de la norme NF X 43-050)

Résultat :

Fraction Analysée	Technique analytique et date d'analyse	Résultat	Type d'amiante	Nb de préparations
Enduit gris en vrac hétérogène	META le 30/08/2016	Amiante non détecté		1





Tél: 02.99.35.41.41 Fax: 02.99.35.41.42 www.itga.fr



RAPPORT D'ESSAI N° IT071608-51945 EN DATE DU 31/08/2016 RECHERCHE ET IDENTIFICATION D'AMIANTE SUR UN PRELEVEMENT DE MATERIAU

Ce rapport d'essai ne concerne que les échantillons soumis à l'analyse.

Client:

AC ENVIRONNEMENT M. Mathieu PALLUEL 64 rue Clément Ader 42153 RIORGES

Prélèvement:

Commande ITGA : IT0716-87859 Echantillon ITGA : IT071608-51945 Reçu au laboratoire le : 29/08/2016

MesureAmianteAT_0a8248cd-0567-483b-80d8-29c2dbfe57

f0

Réf. Client:

Commande	002LQ000374
Dossier client	_0007200001_
	LE CHENE VERT - 53500 ERNEE
	Bâtiment composé de 1 cage et de 2 étages
Echantillon	002LQ000374026 / Parois verticales intérieures et enduits / Murs et cloisons / Enduit plâtre / Vol 9 (PC RDC)
Description ITGA	Enduit plâtreux blanc en vrac

Préparation:

Effectuée de façon à être représentative de l'échantillon

- pour une analyse au Microscope Electronique à Transmission Analytique (META) : broyage mécanique, récupération de poussières sur grille de microscope électronique (méthode interne IT 085 ou IT 286)

Technique Analytique:

- Microscope Electronique à Transmission Analytique (parties pertinentes de la norme NF X 43-050)

Résultat :

Fraction Analysée	Technique analytique et date d'analyse	Résultat	Type d'amiante	Nb de préparations
Enduit plâtreux blanc en vrac	META le 30/08/2016	Amiante non détecté		1





Tél: 02.99.35.41.41 Fax: 02.99.35.41.42 www.itga.fr



RAPPORT D'ESSAI N° IT071608-51946 EN DATE DU 31/08/2016 RECHERCHE ET IDENTIFICATION D'AMIANTE SUR UN PRELEVEMENT DE MATERIAU

Ce rapport d'essai ne concerne que les échantillons soumis à l'analyse.

Client:

AC ENVIRONNEMENT M. Mathieu PALLUEL 64 rue Clément Ader 42153 RIORGES

Prélèvement:

Commande ITGA : IT0716-87859 Echantillon ITGA : IT071608-51946 Reçu au laboratoire le : 29/08/2016

MesureAmianteAT_60893654-f474-4dea-b6da-9ec213b151

f6

Réf. Client:

Commande	002LQ000374
Dossier client	_0007200001_ LE CHENE VERT - 53500 ERNEE Bâtiment composé de 1 cage et de 2 étages
Echantillon	002LQ000374027 / Plafond et faux-plafonds / Plafonds / Enduit ciment / Vol 11 (PC R+2)
Description ITGA	Enduit gris en vrac / Matériau blanc en vrac / Peinture

Préparation:

Effectuée de façon à être représentative de l'échantillon

- pour une analyse au Microscope Electronique à Transmission Analytique (META) : broyage mécanique, récupération de poussières sur grille de microscope électronique (méthode interne IT 085 ou IT 286)

Technique Analytique:

- Microscope Electronique à Transmission Analytique (parties pertinentes de la norme NF X 43-050)

Résultat :

Fraction Analysée	Technique analytique et date d'analyse	Résultat	Type d'amiante	Nb de préparations
Enduit gris en vrac + matériau blanc en vrac non séparable + peinture non séparable	META le 30/08/2016	Amiante non détecté		1

Validé par : Florent LE MASSON - Analyste



Tél: 02.99.35.41.41 Fax: 02.99.35.41.42 www.itga.fr



RAPPORT D'ESSAI N° IT071608-51947 EN DATE DU 31/08/2016 RECHERCHE ET IDENTIFICATION D'AMIANTE SUR UN PRELEVEMENT DE MATERIAU

Ce rapport d'essai ne concerne que les échantillons soumis à l'analyse.

Client:

AC ENVIRONNEMENT M. Mathieu PALLUEL 64 rue Clément Ader 42153 RIORGES

Prélèvement:

Commande ITGA : IT0716-87859 Echantillon ITGA : IT071608-51947 Reçu au laboratoire le : 29/08/2016

MesureAmianteAT_bd1158b2-c619-47d9-bcf1-c6e49ae72f

38

Réf. Client:

Commande	002LQ000374
Dossier client	_0007200001_ LE CHENE VERT - 53500 ERNEE Bâtiment composé de 1 cage et de 2 étages
Echantillon	002LQ000374028 / Parois verticales intérieures et enduits / Murs et cloisons / Enduit ciment / Vol 4 (Accès sous-sol)
Description ITGA	Enduit gris en vrac hétérogène / Peinture

Préparation:

Effectuée de façon à être représentative de l'échantillon

- pour une analyse au Microscope Electronique à Transmission Analytique (META) : broyage mécanique, récupération de poussières sur grille de microscope électronique (méthode interne IT 085 ou IT 286)

Technique Analytique:

- Microscope Electronique à Transmission Analytique (parties pertinentes de la norme NF X 43-050)

Résultat :

Fraction Analysée	Technique analytique et date d'analyse	Résultat	Type d'amiante	Nb de préparations
Enduit gris en vrac hétérogène + peinture non séparable	META le 30/08/2016	Amiante non détecté		1





Tél: 02.99.35.41.41 Fax: 02.99.35.41.42 www.itga.fr



RAPPORT D'ESSAI N° IT071608-51949 EN DATE DU 31/08/2016 RECHERCHE ET IDENTIFICATION D'AMIANTE SUR UN PRELEVEMENT DE MATERIAU

Ce rapport d'essai ne concerne que les échantillons soumis à l'analyse.

Client:

AC ENVIRONNEMENT M. Mathieu PALLUEL 64 rue Clément Ader 42153 RIORGES

Prélèvement:

Commande ITGA : IT0716-87859 Echantillon ITGA : IT071608-51949 Reçu au laboratoire le : 29/08/2016

MesureAmianteAT_e19b3415-9715-49a2-b65d-b1e9934ce

c32

Réf. Client:

Commande	002LQ000374
Dossier client	_0007200001_ LE CHENE VERT - 53500 ERNEE Bâtiment composé de 1 cage et de 2 étages
Echantillon	002LQ000374030 / Toiture et étanchéité / Ardoises / Ardoises composites / Vol 12 (Comble)
Description ITGA	Matériau compact gris avec fibres visibles

Préparation:

Effectuée de façon à être représentative de l'échantillon

- pour une analyse au Microscope Optique à Lumière Polarisée (MOLP) : pas de traitement thermique ou mécanique

Technique Analytique:

- Microscope Optique à Lumière Polarisée (méthode guide HSG 248 - appendice 2)

Résultat :

Fraction Analysée	Technique analytique et date d'analyse	Résultat	Type d'amiante	Nb de préparations
Matériau compact gris avec fibres visibles	MOLP le 30/08/2016	Présence de fibres d'amiante	Chrysotile	2

Validé par : Florent LE MASSON - Analyste



Tél: 02.99.35.41.41 Fax: 02.99.35.41.42 www.itga.fr



RAPPORT D'ESSAI N° IT071608-51950 EN DATE DU 31/08/2016 RECHERCHE ET IDENTIFICATION D'AMIANTE SUR UN PRELEVEMENT DE MATERIAU

Ce rapport d'essai ne concerne que les échantillons soumis à l'analyse.

Client:

AC ENVIRONNEMENT M. Mathieu PALLUEL 64 rue Clément Ader 42153 RIORGES

Prélèvement:

Commande ITGA : IT0716-87859 Echantillon ITGA : IT071608-51950 Reçu au laboratoire le : 29/08/2016

MesureAmianteAT_52fb4b77-d409-4a5c-bad4-4e37584c11

be

Réf. Client:

Commande	002LQ000374
Dossier client	_0007200001_ LE CHENE VERT - 53500 ERNEE Bâtiment composé de 1 cage et de 2 étages
Echantillon	002LQ000374031 / Parois verticales intérieures et enduits / Murs et cloisons / Enduit ciment / Vol 12 (Comble)
Description ITGA	Enduit compact gris hétérogène

Préparation:

Effectuée de façon à être représentative de l'échantillon

- pour une analyse au Microscope Electronique à Transmission Analytique (META) : broyage mécanique, récupération de poussières sur grille de microscope électronique (méthode interne IT 085 ou IT 286)

Technique Analytique:

- Microscope Electronique à Transmission Analytique (parties pertinentes de la norme NF X 43-050)

Résultat :

Fraction Analysée	Technique analytique et date d'analyse	Résultat	Type d'amiante	Nb de préparations
Enduit compact gris hétérogène	META le 30/08/2016	Amiante non détecté		1

Validé par : Florent LE MASSON - Analyste