



Rapport de mission de repérage des matériaux et produits de la liste A et B contenant de l'amiante à intégrer au Dossier Technique Amiante (DTA)

Examen réalisé conformément à l'application du décret n°2011-629 du 3 juin 2011 relatif à la protection contre les risques sanitaires liés à une exposition à l'amiantedans les immeubles bâtis, aux arrêtés du 12 décembre 2012 relatif aux critères d'évaluation de l'état de conservation MPCA de la liste A et B et au contenu du rapport de repérage, l'arrêté du 21 décembre 2012 relatif aux recommandations générales de sécurité et au contenu de la fiche récapitulative du DTA, à la norme NF X 46-020 et ses annexes.

Adresse du bien

Adresse: GRD BEAUCHENE

CP - Ville: 53940 ST BERTHEVIN

Référence client : __0025600005_

Rapport émis le : 20/01/2017

Désignation : Habitation (Parties communes) - Bâtiment composé de 1 cage et de 2 étages

Sommaire										
Rapport	Annexes									
A - Désignation de l'immeuble	Plan de repérage technique	16 pages								
B - Propriétaire / Donneur d'ordre	Reportage photographique	6 page(s)								
C - Opérateur de repérage	Etat de conservation des matériaux de la liste A	Sans objet								
D - Personne autorisant l'émission du rapport	Etat de conservation des materiaux de la liste B	2 page(s)								
E - Listes des locaux visités	Fiche d'identification et de cotation des	1 page								
F - Conclusion(s) du rapport de mission	prélèvements									
G - Commentaires et réserves	Rapport(s) d'analyse(s) du laboratoire	21 page(s)								
H - Locaux ou parties de locaux non visitées	Documents	1 page								
I - Rapports précédemment réalisés										
J - Objet, méthodologie et cadre juridique de l'intervention										
K - Périmètre de repérage										
L - Conditions de réalisation du repérage										
M - Grille de résultat du repérage										
N - Obligation(s) réglementaire(s) du propriétaire										
N1 - Recommandations de gestion adaptées aux besoins de										
protection des personnes										
O - Recommandations générales de sécurité										
P - Informations complémentaires										

Présence d'amiante	Oui
Présence de pièce(s) non visitée(s)	Oui

Le présent rapport ne peut être reproduit que dans sa totalité







Renseignements administratifs

Propriétaire / Donneur d'ordre Désignation de l'immeuble В

GRD BEAUCHENE Adresse du bien :

53940 ST BERTHEVIN

Non communiqué

Non communiqué

Non communiqué - Non communiqué

Bâtiment composé de 1 cage et de 2 étages

0025600005

Propriétaire : O.P.H. MAYENNE **HABITAT**

Donneur d'ordre : O.P.H.

MAYENNE HABITAT

Adresse : 10 RUE AUGUSTE Adresse:

BEUNEUX - CS 62039

53020 LAVAL CEDEX 9

10 RUE AUGUSTE BEUNEUX -CS 62039 53020 LAVAL CEDEX

Ref donneur d'ordre : CVMAY01

Date commande : 10/01/2017

10/01/2017 Date repérage :

Représentant du donneur d'ordre : O.P.H. MAYENNE HABITAT

Date de construction ou permis de construire :

Fonction du bâtiment : Habitation (Parties communes) Rapport émis le : 20/01/2017

Personne autorisant l'émission du rapport D

C Opérateur de repérage

AC Environnement Siret: 441355914

Batiment:

N° de lot :

Références client :

Descriptif sommaire:

Etage:

Nom prénom : ROTUNNO Laurent

MORA Denis Nom prénom :

Fonction: Responsable technique

Le présent rapport est établi par une personne dont les compétences sont certifiées par ICERT CERTIFICATION Parc Edonia Bat G rue de la

Terre Victoria 35760 ST GREGOIRE

Certification n°: CPDI2586 V2 Délivré le 07/11/2014 Assurance:

QBE Insurance 031 0004725 (Date de validité : 01/01/2018)

Liste des locaux visités

Plan	Volume	Plan	Volume
Toiture	Vol 1 (Toiture)	Comble	Vol 2 (Comble)
R+2	Vol 3 (R+2)	RDC	Vol 4 (RDC)
RDC	Vol 5 (Sas 1)	RDC	Vol 6 (Sas 2)
R+1	Vol 7 (R+ 1)	RDC	Vol 8 (Gaines techniques)
RDC	Vol 9 (Local vo)	RDC	Vol 10 (Local à velo)
R+1	Vol 11 (Gaine technique 1)	R+2	Vol 12 (Gaine technique 2)
Façade avant	Vol 13 (Façade avant)	Pignon droit	Vol 14 (Pignon droit)
Façade arrière	Vol 15 (Façade arrière)	Pignon gauche	Vol 16 (Pignon gauche)
Plan de masse	Vol 17 (Plan de masse)		





Conclusions

- F Conclusion(s) du rapport de mission
- ▶ Dans le cadre de la mission décrite en tête de rapport, il a été repéré des matériaux et produits contenant de l'amiante

		Critère de décision					
Localisation	Matériau	après analyse	sur décision de l' opérateur				
Vol 1 (Toiture)	Ardoises en fibro ciment		Positif sur documentSe référé au diag suivant : 002HD000914 P:22				
Vol 1 (Toiture)	Ardoises en fibro ciment		Positif sur documentSe référé au diag suivant : 002HD000914 P:22				
Vol 1 (Toiture)	Ardoises en fibro ciment		Positif sur documentSe référé au diag suivant : 002HD000914 P:22				
Vol 1 (Toiture)	Ardoises en fibro ciment		Positif sur documentSe référé au diag suivant : 002HD000914 P:22				
Vol 1 (Toiture)	Ardoises en fibro ciment		Positif sur documentSe référé au diag suivant : 002HD000914 P:22				
Vol 1 (Toiture)	Ardoises en fibro ciment		Positif sur documentSe référé au diag suivant : 002HD000914 P:22				
Vol 1 (Toiture)	Ardoises en fibro ciment		Positif sur documentSe référé au diag suivant : 002HD000914 P:22				
Vol 1 (Toiture)	Ardoises en fibro ciment		Positif sur documentSe référé au diag suivant : 002HD000914 P:22				
Vol 1 (Toiture)	Ardoises en fibro ciment		Positif sur documentSe référé au diag suivant : 002HD000914 P:22				
Vol 13 (Façade avant)	Ardoises en fibres-ciment		Positif sur document				
Vol 13 (Façade avant)	Ardoises en fibres-ciment		Positif sur document				
Vol 14 (Pignon droit)	Ardoises en fibres-ciment		Positif sur document				
Vol 15 (Façade arrière)	Ardoises en fibres-ciment		Positif sur document				
Vol 16 (Pignon gauche)	Ardoises en fibres-ciment		Positif sur document				
Vol 16 (Pignon gauche)	Ardoises en fibres-ciment		Positif sur document				

G Commentaire(s) et réserve(s)





Commentaire n°1

Le diagnostic amiante a été réalisé en simulant une prestation type démolition afin de repérer l'ensemble des matériaux susceptible de contenir de l'amiante. Cependant le bâtiment n'est pas à démolir. De plus il n'est pas vide de meubles. Des réserves sont émises sur les matériaux non accessibles sans destruction importante ou démontage d'éléments de la construction. Réserves sur : Les sorties de conduits sur les façades extérieures avec caches intérieurs empêchant leur repérage si des sondages destructifs ne sont pas effectués. Les matériaux présents dans les plénums, invisibles sans dépose du faux plafond. Les matériaux présents sous le bardage présent en façade. Les matériaux présents dans les coffrages verticaux et horizontaux. Les éléments ponctuels de toiture où une nacelle est nécessaire pour être exhaustif. Les réseaux et canalisations présents sous et autour du bâtiment et recouverts par d'autres matériaux, (exemple réseau d'évacuation des eaux usées...) Les matériaux présents sous la laine de verre dans les combles (impossible à voir sans retirer la laine de verre) Dans le cadre du diagnostic amiante type « avant démolition » dans les parties communes du bâtiment, certains matériaux susceptibles de contenir de l'amiante n'ont pas fait l'objet de prélèvements spécifiques à la demande du client : - Les diverses peintures présentes dans les parties communes (Peinture sur les portes, fenêtres, garde-corps, murs, plafond...)

H Locaux ou parties de locaux non visités

Liste des locaux ou parties de locaux, composants ou parties de composants qui n'ont pu être visités et pour lesquels des investigations complémentaires sont nécessaires afin de statuer sur la présence ou l'absence d'amiante conformément aux articles R1334-15 à R1334-18 du Code de la Santé Publique:

Localisation	Justification(s)	Investigations supplémentaires
Comble - Vol 18	Risque sanitaire ou physique avéré	Hauteur des combles inssuffisante
combles inaccessible 2)		
Vide sanitaire - Vide sanitaire	Risque sanitaire ou physique avéré	Ensemble du volume Hauteur vide sanitaire inssuffisante
Comble - Vol 19	Risque sanitaire ou physique avéré	Hauteur des combles inssuffisante
combles inaccessible 1)		





Condition de repérage

Rapports précédemment réalisés

Date	Références	Principales conclusions
cf fiche récapitulative	cf fiche récapitulative	cf fiche récapitulative

J Objet, méthodologie et cadre juridique de l'intervention

<u>Objet de la mission</u>: Mise à niveau règlementaire des DTA existants, établissement du rapport de repérage des matériaux et produits de la liste A et B de n'annexe 13-9 du code de la santé publique.

<u>Obligation règlementaire de la constitution du DTA :</u> le présent rapport devra être joint aux autres pièces règlementaires constitutives du Dossier Technique Amiante du bien désigné en page de garde.

<u>Méthodologie</u>: rechercher, identifier, localiser et évaluer l'état de conservation des produits de la liste A et B. Pour les matériaux de la liste B, leur risque de dégradation lié à l'environnement est également évalué.

Cadre juridique:

- des articles R.1334-16, R.1334-20, R.1334-21, R 1334-23, R 1334-27 du Code de la Santé Publique
- du décret n°2011-629 du 3 juin 2011 relatif à la protection de la population contre les risques sanitaires liés à une exposition à l'amiante dans les immeubles bâtis
- de l'arrêté du 12 décembre 2012 relatif aux critères d'évaluation de l'etat de conservation des matériaux et produits de la liste A contenant de l'amiante et au contenu du rapport de repérage
- de l'arrêté du 12 décembre 2012 relatif aux critères d'évaluation de l'etat de conservation des matériaux et produits de la liste B contenant de l'amiante et au contenu du rapport de repérage
- de l'arrêté du 21 décembre 2012 relatif aux recommandations générales de sécurité et au contenu de la fiche récapitulative du « dossier technique amiante »

Limite de la mission:

En aucun cas, les résultats de la présente mission ne peuvent être utilisés comme seul repérage préalable à la réalisation de travaux, à la démolition.

K Périmètre de repérage

Notre périmètre d'intervention englobe l'ensemble des locaux ou parties de l'immeuble concerné par la mission de repérage et figurant sur le schéma de repérage joint en annexe à l'exclusion des locaux ou parties d'immeuble n'ayant pu être visités (cf. paragraphe H).

La liste des locaux ou parties de locaux visités sont listés dans le tableau des résultats détaillés (cf. paragraphe E: Liste des locaux visités)







Condition de réalisation du repérage

Programme de repérage

Le programme de repérage de la présente mission, mentionnné à l'article R.1334-20 est défini dans l'annexe 13-9 du code de la santé public, modifié par le décret 2011-629 à savoir:

Liste A mentionnée à l'article R 1334-20
COMPOSANT A SONDER OU A VERIFIER
Flocages
Calorifugeages
Faux plafonds

Liste B mentionnée à l'article R 1334-20

COMPOSANT DE LA CONSTRUCTION	PARTIE DU COMPOSANT A VERIFIER OU A SONDER
	1. Parois verticales intérieures
Murs et cloisons "en dur" et poteaux (périphériques et intérieurs).	Enduits projetés, revêtements durs (plaques menuiserie, amiante-ciment) et entourages de poteaux (carton, amiante-ciment, matériau sandwich, carton + plâtre), coffrage perdu.
Cloisons (légères et préfabriquées), gaines et coffres.	Enduits projetés, panneaux de cloisons.
	2. Planchers et plafonds
Plafonds, poutres et charpentes, gaines et coffres.	Enduits projetés, panneaux collés ou vissés.
Planchers	Dalles de sol.
3. Condu	its, canalisations et équipements intérieurs
Conduits de fluides (air, eau et autres fluides).	Conduits, enveloppe de calorifuges.
Clapets / volets coupe feu	Clapets, volets, rebouchage.
Portes coupe feu	Joints (tresses, bandes).
Vides ordures	Conduits.
	4. Eléments extérieurs
Toitures.	Plaques, ardoises, accessoires de couverture (composite, fibres-ciment), bardeaux bitumineux.
Bardages et façades légères.	Plaques, ardoise, panneaux (composites, fibre-ciment).
Conduits en toiture et façade.	Conduits en amiante-ciment : eaux pluviales, eaux usées, conduits de fumée.

Diagnostics Immobiliers

AMIANTE

Référence: 002LA001690

Grille de résultats du repérage

												Enchart.
						Descriptif de l'action me	enée		Laboratoire		Conclusion	Etat de conserva
Localisation	Categorie	Composant	Partie de composant	Liste	Réf action	Description	Précision	Ref prél.	Descriptif	Résultat	Conclusion	tion
						Comble						
Vol 2 (Comble)	Parois verticales intérieures et enduits	Murs et cloisons	Enduit ciment	В	P2	Réalisation d'un prélevement	Mur sous-bassemen t	P2	Enduit compact gris hétérogène	Négatif	Négatif sur analyse	
Vol 2 (Comble)	Parois verticales intérieures et enduits	Murs et cloisons	Enduit ciment	В	P2	Sondage et extension de la zone homogène du prélèvement P2	Mur sous-bassemen t	P2	Enduit compact gris hétérogène	Négatif	Négatif sur analyse	
Vol 2 (Comble)	Parois verticales intérieures et enduits	Cloisons légères ou préfabriquées	Enduits ciment	В	P5	Réalisation d'un prélevement	Linteau	P5	Enduit compact gris hétérogène	Négatif	Négatif sur analyse	
Vol 2 (Comble)	Parois verticales intérieures et enduits	Cloisons légères ou préfabriquées	Enduits ciment	В	P5	Sondage et extension de la zone homogène du prélèvement P5	Linteau	P5	Enduit compact gris hétérogène	Négatif	Négatif sur analyse	
					F	açade arrière						
Vol 15 (Façade arrière)	Façades	Bardages	Ardoises en fibres-ciment	В	S25		Se référé au diag suivant : 002HD000914 P:22				Présence sur document	EP
						açade avant						
Vol 13 (Façade avant)	Façades	Bardages	Ardoises en fibres-ciment	В	S25		Se référé au diag suivant : 002HD000914 P:22				Présence sur document	EP
						Néant						
Néant	Néant	Néant	Néant	Néa nt	Néant	Néant	Néant	Néant	Néant	Néant	Néant	
						Pignon droit				,		
Vol 14 (Pignon droit)	Façades	Bardages	Ardoises en fibres-ciment	В	S25		Se référé au diag suivant : 002HD000914 P:22				Présence sur document	EP
					Pi	gnon gauche						
Vol 16 (Pignon gauche)	Façades	Bardages	Ardoises en fibres-ciment	В	S25		Se référé au diag suivant : 002HD000914 P:22				Présence sur document	EP





						R+1					
Vol 7 (R+ 1)	Parois verticales intérieures et enduits	Murs et cloisons	Enduit ciment	В	S13	Sondage et extension de la zone homogène du prélèvement P8	Mur porteur	P8 Phase 1	Enduit compact gris hétérogène	Négatif	Négatif sur analyse
Vol 7 (R+ 1)	Parois verticales intérieures et enduits	Murs et cloisons	Enduit ciment	В	S13	Sondage et extension de la zone homogène du prélèvement P8	Mur porteur	P8 Phase 2	Peinture	Négatif	Négatif sur analyse
Vol 7 (R+ 1)	Plafond et faux-plafonds	Plafonds	Enduit ciment	В	S15	Sondage et extension de la zone homogène du prélèvement P9	Sous-façe balcons préfabriqués	P9 Phase 1	Enduit gris en vrac hétérogène	Négatif	Négatif sur analyse
Vol 7 (R+ 1)	Plafond et faux-plafonds	Plafonds	Enduit ciment	В	S15	Sondage et extension de la zone homogène du prélèvement P9	Sous-façe balcons préfabriqués	P9 Phase 2	Peinture	Négatif	Négatif sur analyse
Vol 7 (R+ 1)	Plafond et faux-plafonds	Plafonds	Enduit ciment	В	S22	Sondage et extension de la zone homogène du prélèvement P14		P14	Enduit gris en vrac hétérogène + peinture non séparable	Négatif	Négatif sur analyse
Vol 11 (Gaine technique 1)	Parois verticales intérieures et enduits	Murs et cloisons	Enduit plâtre	В	S31	Sondage et extension de la zone homogène du prélèvement P17	Gaine gaz	P17	Enduit plâtreux blanc en vrac + peinture en faible quantité non séparable	Négatif	Négatif sur analyse
Vol 11 (Gaine technique 1)	Parois verticales intérieures et enduits	Cloisons légères ou préfabriquées	Enduits plâtre	В	S33	Sondage et extension de la zone homogène du prélèvement P18	Carreaux de platre	P18	Enduit plâtreux blanc en vrac + peinture non séparable	Négatif	Négatif sur analyse
Vol 7 (R+ 1)	Parois verticales intérieures et enduits	Murs et cloisons	Enduit ciment	В	S37	Sondage et extension de la zone homogène du prélèvement P20	Mur porteur	P20	Enduit gris en vrac hétérogène + peinture non séparable	Négatif	Négatif sur analyse
Vol 11 (Gaine technique 1)	Plafond et faux-plafonds	Plafonds	Enduit ciment	В	S43	Sondage et extension de la zone homogène du prélèvement P23		P23	Enduit gris en vrac hétérogène	Négatif	Négatif sur analyse
						R+2					
Vol 3 (R+2)	Parois verticales intérieures et enduits	Murs et cloisons	Enduit ciment	В	S14	Sondage et extension de la zone homogène du prélèvement P8	Mur porteur	P8 Phase 1	Enduit compact gris hétérogène	Négatif	Négatif sur analyse
Vol 3 (R+2)	Parois verticales intérieures et enduits	Murs et cloisons	Enduit ciment	В	S14	Sondage et extension de la zone homogène du prélèvement P8	Mur porteur	P8 Phase 2	Peinture	Négatif	Négatif sur analyse
Vol 3 (R+2)	Plafond et faux-plafonds	Plafonds	Enduit ciment	В	S16	Sondage et extension de la zone homogène du prélèvement P9	Sous-façe balcons préfabriqués	P9 Phase 1	Enduit gris en vrac hétérogène	Négatif	Négatif sur analyse



						R+2					
Vol 3 (R+2)	Plafond et faux-plafonds	Plafonds	Enduit ciment	В	S16	Sondage et extension de la zone homogène du prélèvement P9	Sous-façe balcons préfabriqués	P9 Phase 2	Peinture	Négatif	Négatif sur analyse
Vol 3 (R+2)	Plafond et faux-plafonds	Plafonds	Enduit ciment	В	S23	Sondage et extension de la zone homogène du prélèvement P14		P14	Enduit gris en vrac hétérogène + peinture non séparable	Négatif	Négatif sur analyse
Vol 12 (Gaine technique 2)	Parois verticales intérieures et enduits	Murs et cloisons	Enduit plâtre	В	S32	Sondage et extension de la zone homogène du prélèvement P17	Gaine gaz	P17	Enduit plâtreux blanc en vrac + peinture en faible quantité non séparable	Négatif	Négatif sur analyse
Vol 12 (Gaine technique 2)	Parois verticales intérieures et enduits	Cloisons légères ou préfabriquées	Enduits plâtre	В	S34	Sondage et extension de la zone homogène du prélèvement P18	Carreaux de platre	P18	Enduit plâtreux blanc en vrac + peinture non séparable	Négatif	Négatif sur analyse
Vol 12 (Gaine technique 2)	Parois verticales intérieures et enduits	Murs et cloisons	Enduit ciment	В	S38	Sondage et extension de la zone homogène du prélèvement P20	Mur porteur	P20	Enduit gris en vrac hétérogène + peinture non séparable	Négatif	Négatif sur analyse
Vol 12 (Gaine technique 2)	Plafond et faux-plafonds	Plafonds	Enduit ciment	В	S44	Sondage et extension de la zone homogène du prélèvement P23		P23	Enduit gris en vrac hétérogène	Négatif	Négatif sur analyse
						RDC					
Vol 4 (RDC)	Parois verticales intérieures et enduits	Murs et cloisons	Enduit ciment	В	P8	Réalisation d'un prélevement	Mur porteur	P8 Phase 1	Enduit compact gris hétérogène	Négatif	Négatif sur analyse
Vol 4 (RDC)	Parois verticales intérieures et enduits	Murs et cloisons	Enduit ciment	В	P8	Sondage et extension de la zone homogène du prélèvement P8	Mur porteur	P8 Phase 1	Enduit compact gris hétérogène	Négatif	Négatif sur analyse
Vol 4 (RDC)	Parois verticales intérieures et enduits	Murs et cloisons	Enduit ciment	В	P8	Réalisation d'un prélevement	Mur porteur	P8 Phase 2	Peinture	Négatif	Négatif sur analyse
Vol 4 (RDC)	Parois verticales intérieures et enduits	Murs et cloisons	Enduit ciment	В	P8	Sondage et extension de la zone homogène du prélèvement P8	Mur porteur	P8 Phase 2	Peinture	Négatif	Négatif sur analyse
Vol 4 (RDC)	Plafond et faux-plafonds	Plafonds	Enduit ciment	В	P9	Réalisation d'un prélevement	Sous-façe balcons préfabriqués	P9 Phase 1	Enduit gris en vrac hétérogène	Négatif	Négatif sur analyse
Vol 4 (RDC)	Plafond et faux-plafonds	Plafonds	Enduit ciment	В	P9	Sondage et extension de la zone homogène du prélèvement P9	Sous-façe balcons préfabriqués	P9 Phase 1	Enduit gris en vrac hétérogène	Négatif	Négatif sur analyse



	RDC											
Vol 4 (RDC)	Plafond et faux-plafonds	Plafonds	Enduit ciment	В	P9	Réalisation d'un prélevement	Sous-façe balcons préfabriqués	P9 Phase 2	Peinture	Négatif	Négatif sur analyse	
Vol 4 (RDC)	Plafond et faux-plafonds	Plafonds	Enduit ciment	В	P9	Sondage et extension de la zone homogène du prélèvement P9	Sous-façe balcons préfabriqués	P9 Phase 2	Peinture	Négatif	Négatif sur analyse	
Vol 4 (RDC)	Parois verticales intérieures et enduits	Murs et cloisons	Enduit ciment	В	P10	Réalisation d'un prélevement	Bac à fleurs	P10 Phase 1	Enduit compact gris hétérogène	Négatif	Négatif sur analyse	
Vol 4 (RDC)	Parois verticales intérieures et enduits	Murs et cloisons	Enduit ciment	В	P10	Sondage et extension de la zone homogène du prélèvement P10	Bac à fleurs	P10 Phase 1	Enduit compact gris hétérogène	Négatif	Négatif sur analyse	
Vol 4 (RDC)	Parois verticales intérieures et enduits	Murs et cloisons	Enduit ciment	В	P10	Réalisation d'un prélevement	Bac à fleurs	P10 Phase 2	Peinture	Négatif	Négatif sur analyse	
Vol 4 (RDC)	Parois verticales intérieures et enduits	Murs et cloisons	Enduit ciment	В	P10	Sondage et extension de la zone homogène du prélèvement P10	Bac à fleurs	P10 Phase 2	Peinture	Négatif	Négatif sur analyse	
Vol 4 (RDC)	Plafond et faux-plafonds	Plafonds	Enduit ciment	В	P14	Réalisation d'un prélevement		P14	Enduit gris en vrac hétérogène + peinture non séparable	Négatif	Négatif sur analyse	
Vol 4 (RDC)	Plafond et faux-plafonds	Plafonds	Enduit ciment	В	S20 - S21	Sondage et extension de la zone homogène du prélèvement P14		P14	Enduit gris en vrac hétérogène + peinture non séparable	Négatif	Négatif sur analyse	
Vol 8 (Gaines techniques)	Parois verticales intérieures et enduits	Murs et cloisons	Enduit plâtre	В	P17	Réalisation d'un prélevement	Gaine gaz	P17	Enduit plâtreux blanc en vrac + peinture en faible quantité non séparable	Négatif	Négatif sur analyse	
Vol 8 (Gaines techniques)	Parois verticales intérieures et enduits	Cloisons légères ou préfabriquées	Enduits plâtre	В	P18	Réalisation d'un prélevement	Carreaux de platre	P18	Enduit plâtreux blanc en vrac + peinture non séparable	Négatif	Négatif sur analyse	
Vol 8 (Gaines techniques)	Parois verticales intérieures et enduits	Murs et cloisons	Enduit ciment	В	P20	Réalisation d'un prélevement	Mur porteur	P20	Enduit gris en vrac hétérogène + peinture non séparable	Négatif	Négatif sur analyse	
Vol 8 (Gaines techniques)	Plafond et faux-plafonds	Plafonds	Enduit ciment	В	P23	Réalisation d'un prélevement		P23	Enduit gris en vrac hétérogène	Négatif	Négatif sur analyse	
Vol 10 (Local à velo)	Plafond et faux-plafonds	Plafonds	Enduit ciment	В	S11	Sondage et extension de la zone homogène du prélèvement P23		P23	Enduit gris en vrac hétérogène	Négatif	Négatif sur analyse	



						RDC					
Vol 9 (Local vo)	Parois verticales intérieures et enduits	Murs et cloisons	Enduit ciment	В	P25	Réalisation d'un prélevement	Mur porteur	P25 Phase 1	Enduit compact gris hétérogène	Négatif	Négatif sur analyse
Vol 9 (Local vo)	Parois verticales intérieures et enduits	Murs et cloisons	Enduit ciment	В	P25	Sondage et extension de la zone homogène du prélèvement P25	Mur porteur	P25 Phase 1	Enduit compact gris hétérogène	Négatif	Négatif sur analyse
Vol 9 (Local vo)	Parois verticales intérieures et enduits	Murs et cloisons	Enduit ciment	В	P25	Réalisation d'un prélevement	Mur porteur	P25 Phase 2	Peinture	Négatif	Négatif sur analyse
Vol 9 (Local vo)	Parois verticales intérieures et enduits	Murs et cloisons	Enduit ciment	В	P25	Sondage et extension de la zone homogène du prélèvement P25	Mur porteur	P25 Phase 2	Peinture	Négatif	Négatif sur analyse
Vol 9 (Local vo)	Parois verticales intérieures et enduits	Cloisons légères ou préfabriquées	Enduits ciment	В	P26	Réalisation d'un prélevement		P26 Phase 1	Enduit compact gris hétérogène	Négatif	Négatif sur analyse
Vol 9 (Local vo)	Parois verticales intérieures et enduits	Cloisons légères ou préfabriquées	Enduits ciment	В	P26	Sondage et extension de la zone homogène du prélèvement P26		P26 Phase 1	Enduit compact gris hétérogène	Négatif	Négatif sur analyse
Vol 9 (Local vo)	Parois verticales intérieures et enduits	Cloisons légères ou préfabriquées	Enduits ciment	В	P26	Réalisation d'un prélevement		P26 Phase 2	Peinture	Négatif	Négatif sur analyse
Vol 9 (Local vo)	Parois verticales intérieures et enduits	Cloisons légères ou préfabriquées	Enduits ciment	В	P26	Sondage et extension de la zone homogène du prélèvement P26		P26 Phase 2	Peinture	Négatif	Négatif sur analyse
Vol 9 (Local vo)	Parois verticales intérieures et enduits	Cloisons légères ou préfabriquées	Enduits plâtre	В	P27	Réalisation d'un prélevement	Conduit vide ordure	P27 Phase 1	Enduit compact gris hétérogène	Négatif	Négatif sur analyse
Vol 9 (Local vo)	Parois verticales intérieures et enduits	Cloisons légères ou préfabriquées	Enduits plâtre	В	P27	Réalisation d'un prélevement	Conduit vide ordure	P27 Phase 2	Peinture	Négatif	Négatif sur analyse
Vol 10 (Local à velo)	Parois verticales intérieures et enduits	Cloisons légères ou préfabriquées	Panneaux de cloisons	В	P28	Réalisation d'un prélevement		P28	Matériau plâtreux blanc en vrac + peinture non séparable + carton non séparable + papier non séparable	Négatif	Négatif sur analyse
Vol 10 (Local à velo)	Plafond et faux-plafonds	Plafonds	Panneaux vissés	В	P29	Réalisation d'un prélevement	Fibralite	P29	Bois en lamelles avec liant	Négatif	Négatif sur analyse
						Toiture	<u> </u>			1	



	Toiture								
Vol 1 (Toiture)	Toiture et	Ardoises	Ardoises en fibro	В	S1			Présence sur	EP
	étanchéité		ciment					document Se	
								référé au diag	
								suivant :	
								002HD000914	
								P:22	





N Obligation(s) réglementaire(s) du propriétaire

Produits de la liste A (flocage-calorifugeage-faux plafond) :

Score 1 : L'évaluation périodique de l'état de conservation des matériaux et produits de la liste A contenant de l'amiante est effectuée dans un délai maximal de trois ans à compter de la date de remise au propriétaire du rapport de repérage ou des résultats de la dernière évaluation de l'état de conservation ou à l'occasion de toute modification substantielle de l'ouvrage ou de son usage. La personne ayant réalisé cette évaluation en remet les résultats au propriétaire contre accusé de réception ;

Score 2 : La mesure d'empoussièrement dans l'air est effectuée dans les conditions définies à l'article R. 1334-25, dans un délai de trois mois à compter de la date de remise au propriétaire du rapport de repérage ou des résultats de la dernière évaluation de l'état de conservation. L'organisme qui réalise les prélèvements d'air remet les résultats des mesures d'empoussièrement au propriétaire contre accusé de réception ;

Score 3 : Les travaux de retrait ou de confinement sont achevés dans un délai de trente-six mois à compter de la date à laquelle sont remis au propriétaire le rapport de repérage ou les résultats des mesures d'empoussièrement ou de la dernière évaluation de l'état de conservation. Pendant la période précédant les travaux, des mesures conservatoires appropriées sont mises en œuvre afin de réduire l'exposition des occupants et de la maintenir au niveau le plus bas possible, et, dans tous les cas, à un niveau d'empoussièrement inférieur à cinq fibres par litre. Les mesures conservatoires ne doivent conduire à aucune sollicitation des matériaux et produits concernés par les travaux. Le propriétaire informe le préfet du département du lieu d'implantation de l'immeuble concerné, dans un délai de deux mois à compter de la date à laquelle sont remis le rapport de repérage ou les résultats des mesures d'empoussièrement ou de la dernière évaluation de l'état de conservation, des mesures conservatoires mises en œuvre, et, dans un délai de douze mois, des travaux à réaliser et de l'échéancier proposé.

N-1 Recommandations de gestion adaptées aux besoins de protection des personnes

Produits de la liste B :

Score EP (Evaluation périodique) : Cette évaluation consiste à :

- a) Contrôler périodiquement que l'état de dégradation des matériaux et produits concernés ne s'aggrave pas et, le cas échéant, que leur protection demeure en bon état de conservation ;
 - b) Rechercher, le cas échéant, les causes de dégradation et prendre les mesures appropriées pour les supprimer.

Score AC1 : Cette action corrective consiste à :

- a) Rechercher les causes de la dégradation et définir les mesures correctives appropriées pour les supprimer ;
- b) Procéder à la mise en œuvre de ces mesures correctives afin d'éviter toute nouvelle dégradation et, dans l'attente, prendre les mesures de protection appropriées afin de limiter le risque de dispersion des fibres d'amiante ;
- c) Veiller à ce que les modifications apportées ne soient pas de nature à aggraver l'état des autres matériaux et produits contenant de l'amiante restant accessibles dans la même zone ;
- d) Contrôler périodiquement que les autres matériaux et produits restant accessibles ainsi que, le cas échéant, leur protection demeurent en bon état de conservation.

Score AC2 : Cette action corrective consiste à :

- a) Prendre, tant que les mesures mentionnées au c n'ont pas été mises en place, les mesures conservatoires appropriées pour limiter le risque de dégradation et la dispersion des fibres d'amiante. Cela peut consister à adapter, voire condamner l'usage des locaux concernés afin d'éviter toute exposition et toute dégradation du matériau ou produit contenant de l'amiante. Durant les mesures conservatoires, et afin de vérifier que celles-ci sont adaptées, une mesure d'empoussièrement est réalisée, conformément aux dispositions du code de la santé publique ;
- b) Procéder à une analyse de risque complémentaire, afin de définir les mesures de protection ou de retrait les plus adaptées, prenant en compte l'intégralité des matériaux et produits contenant de l'amiante dans la zone concernée ;
 - $\it c$) Mettre en œuvre les mesures de protection ou de retrait définies par l'analyse de risque ;
- *d*) Contrôler périodiquement que les autres matériaux et produits restant accessibles, ainsi que leur protection, demeurent en bon état de conservation.







Recommandations générales de sécurité

est un préalable à l'évaluation et à la prévention des risques liés à la présence d'amiante dans un bâtiment. Elle doit être complétée par la définition et la mise en oeuvre des mesures de gestion adaptées et proportionnées pour limiter l'exposition des occupants présents temporairement ou de façon permanente dans le hâtiment

Ces mesures sont inscrites dans le dossier technique amiante et dans sa fiche récapitulative que le propriétaire constitue et tient à jour en application des dispositions de l'article R.1334-29-5 du code de la santé publique

mise à jour régulière et la communication du dossier technique amiante ont vocation à assurer l'information des occupants et des différents intervenants dans le bâtiment sur la présence des matériaux et produits contenant de l'amiante, afin de permettre la mise en oeuvre des mesures visant à prévenir les expositions

recommandations générales de sécurité définies ci-après rappellent les règles de base destinées à prévenir les expositions. Le propriétaire (ou à défaut, l'exploitant) de l'immeuble concerné adapte ces recommandations particularités de chaque bâtiment et de ses cor d'occupation, ainsi qu'aux situations particulières rencontrées.

Ces recommandations générales de sécurité ne se substituent en aucun cas aux obligations réglementaires existantes en matière de prévention des risques pour la santé et la sécurité

a) Dangerosité de l'amiante

Les maladies liées à l'amiante sont provoquées par l'inhalation des fibres. Toutes les variétés d'amiante sont classées comme substances concérogènes avérées pour l'homme. Elles sont à l'origine de cancers qui peuvent atteindre soit la plèvre qui entoure les poumons (mésothéliomes), soit les bronches et/ou les poumons (cancers broncho-pulmonaires). Ces lésions surviennent longtemps (souvent entre 20 à 40 ans) après le début de l'exposition à l'amiante. Le centre international de recherche sur le cancer (CIRC) a également établi récemment un lien entre une exposition à l'amiante et cancers du larynx et des ovaires. D'autres pathologies, non cancéreuses, peuvent également survenir en lien avec l'exposition à l'amiante. Il s'agit exceptionnellement d'épanchements pleuraux (liquide dans la plèvre) qui peuvent être récidivants, ou de plaques pleurales (qui épaississent la plèvre). Le risque de cancer du poumon peut être majoré par l'exposition à d'autres agents cancérogènes, comme la fumée du tabac

b) Présence d'amiante dans des matériaux et produits en bon état de conservation

L'amiante a été intégré dans la composition de nombreux matériaux utilisés notamment pour la construction. En raison de son caractère cancérogène, ses usages ont été restreints progressivement à partir de 1977, pour aboutir à une interdiction

En fonction de leur caractéristiques, les matériaux et produits contenant de l'amiante peuvent libérer des fibres d'amiante, en cas d'usure ou lors d'interventions mettant en cause l'intégrité du matériau ou produit (par exemple perçage, ponçage, découpe, friction...). Ces situations peuvent alors conduire à des expositions importantes si des mesures de protection renforcées

B de l'annexe 13-9 du code de la santé publique font l'objet d'une évaluation de l'état de conservation dont les modalités sont définies par arrêté. Il convient de suivre les recommandations émises par les professionnels pour la gestion des matériaux et produits contenant de l'amiante et de remédier au plus tôt aux situations d'usure anormale ou de dégradation de ceux-ci

2. Intervention de professionnels soumis aux dispositions du a) Conditionnement des déchets

possible toute intervention directe sur des matériaux et produits avant leur sortie de la zone de confinement.

L'identification des matériaux et produits contenant de l'amiante. Les entreprises réalisant des travaux de retrait ou de confinement. Seuls les déchets où l'amiante est fortement lié (les dalles de sol matériaux et produits contenant de l'amiante doivent être des certifiées

> Tous les travailleurs susceptibles d'intervenir sur les matériaux amianés (comme les opérateurs de repérage, électriciens, courreurs, services techniques, etc...) doivent avoir suivi une formation en adéquation avec le niveau de responsabilité du travailleur. Le code du travail exige pour les activités et interventions sur matériaux contenant de l'amiante que les travailleurs affectés soient notamment formés au préalable à la prévention des risques liés à l'amiante (article R.4412-100 du code du travail), bénéficie d'un suivi médical (article R.4412-44 du code du travail). Il convient par ailleurs que l'employeur établisse avant toute intervention un mode opératoire (article R.4412-140 du code du travail), qui doit être transmis à l'inspecteur du travail, les services de prévention des caisses régionales d'assurance maladie (CRAM) et le cas échéant, l'organisme professionnel de prévention du bâtiment et des travaux publics (OPPBTP).

> documents d'information et des conseils pratiques prévention adaptés peuvent vous être fournis par les directions régionales des entreprises, de la concurrence, de la régionales des entreprises, de la concurrence, de la consommation, du travail et de l'emploi (DIRECCTE), les services caisses régionales d'assurance prévention (CRAM), l'institut national de recherche et de sécurité pour la prévention des accidents du travail et des maladies prévention des professionnelles (INRS) et l'organisme professionnel de prévention du bâtiment et des travaux publics (OPPBTP).

3. Recommandations générales de sécurité

convient d'éviter au maximum l'émission de poussières lors d'interventions ponctuelles non répétées, comme par exemple - accrochage d'un tableau

- remplacement de joints sur des matériaux contenant de l'amiante
- travaux réalisés à proximité d'un matériau contenant de l'amiante en bon état, comme par exemple des interventions légères dans des boîtiers électriques, sur des gaines ou des circuits situés sous un flocage sans action directe sur celui-ci, de remplacement d'un vanne sur une canalisation calorifugée à l'amiante :

L'émission de poussières peut être limitée par humidification locale des matériaux contenant de l'amiante (en tenant compte du risque électrique) et/ou en utilisant de préférence des outils manuels ou

port d'équipements adaptés de protection respiratoire recommandé. Le port d'une combinaison jetable permet d'éviter la propagation de fibres d'amiante en dehors de la zone de travail. Les combinaisons doivent être jetées après chaque utilisation

De plus, il convient de disposer d'un sac à déchets à proximité immédiate de la zone de travail et d'une éponge ou d'un chiffon humide de nettoyage.

Des informations sur le choix des équipements de protection sont disponibles sur le site internet amiante de l'INRS à l'adresse suivante : www.amiante.inrs.fr.

4. Gestion des déchets contenant de l'amiante

Les déchets de toute nature contenant de l'amiante sont des déchets dangereux. A ce titre, un certain nombre de dispositions réglementaires, dont les principales sont rappelées ci-après, encadrent leur élimination.

Lors de travaux conduisant à un désamiantage de tout ou partie de l'immeuble, la personne pour laquelle les travaux sont réalisés, c'est-à-dire les maîtres d'ouvrage, en règle générale les propriétaires, ont la responsabilité de la bonne gestion des déchets produits, conformément aux dispositions de l'article L 541-2 du code de l'environnement. Ce sont les producteurs des déchets au sens du code de l'environnement

Les déchets liés au fonctionnement d'un chantier (équipements de protection, matériel, filtres, bâches, etc.) sont de la responsabilité de l'entreprise qui réalise les travaux.

Les déchets de toute nature susceptibles de libérer des fibres Il est recommandé aux particuliers d'éviter dans la mesure du d'amiante doivent être conditionnés en sacs étanches et étiquetés

ou amiante lié à des matériaux inertes par exemple) peuvent être entrenosés temporairement sur le chantier sur une aire d'entreposage couverte permettant de pévenir les risques de rupture d'intégrité de leur conditionnement. L'accès à l'aire d'entreposage est interdit aux personnes autres que le personnel de l'entreprise de travaux.

Les autres déchets contenant de l'amiante sont évacués vers les installations de traitement des déchets dès leur sortie de la zone de confinement. Ces déchets sont conditionnés en doubles sacs étanches scellés.

b) Apport en déchèterie

Environ 10 % des déchèteries acceptent les déchets d'amiante lié à des matériaux inertes ayant conservé leur intégrité provenant de ménages, voire d'artisans. Tout autre déchet contenant de l'amiante est interdit en déchèterie

A partir du 1er janvier 2013, les exploitants de déchèterie ont l'obligation de fournir aux usagers les emballages et l'étiquetage appropriés aux déchets d'amiante

Les matériaux contenant de l'amiante ainsi que les équipements

de protection (combinaison, masque, gants...) et les déchets issus du nettoyage (chiffon...) sont des déchets dangereux. En fonction de leur nature. plusieurs filières d'élimination peuvent être envisagé Les déchets contenant de l'amiante lié à des matériaux inertes ayant conservé leur intégrité peuvent être éliminés dans des installations de stockage de déchets non dangereux si ces installations disposent d'un casier de stockage dédié à ce type de déchets. Tout autre déchet amianté doit être éliminé dans une installation de stockage pour déchets dangereux ou être vitrifiés. En particulier, les déchets liés au fonctionnement du chantier, lorsqu'ils sont susceptibles d'être contaminés par de l'amiante, doivent être éliminés dans une installation de stockage pour déchets dangereux ou

d) Information sur les déchèteries et les installations d' élimination des déchets d'amiante

Les informations relatives aux déchèteries acceptant des déchets d'amiante lié et aux installations d'élimination des déchets d'amiante peuvent être obtenues auprès

- de la préfecture ou de la direction régionale de l'environnement, de l'aménagement et du logement (direction régionale et interdépartementale de l'environnement et de l'énergie en lle-de-France) ou de la
- direction de l'environnement, de l'aménagement et du logement ; - du conseil général (ou conseil régional en lle-de-France) au regard de ses compétences de planification sur les déchets dangereux ;
- de la mairie :
- ou sur la base de données « déchets » gérée par l'Agence de l'environnement et de la maîtrise de l'énergie, directement accessible sur internet à l'adresse

e) Traçabilité

Le producteur des déchets remplit un bordereau de suivi des déchets d'amiante (BSDA, CERFA no 11861). Le formulaire CERFA est téléchargeable sur le site du ministère chargé de l'environnement. Le propriétaire recevra l'original du bordereau rempli par les autres intervenants (entreprise de travaux, transporteur, exploitant de l'installation de stockage ou du site de vitrification) Dans tous les cas, le producteur des déchets devra avoir préalablement obtenu un certificat d'acceptation préalable lui garantissant l'effectivité d'une filière d'élimination Par exception, le bordereau de suivi des déchets d'amiante n'est pas imposé aux particuliers voire aux artisans qui se rendent dans une déchèterie pour y déposer des

déchets d'amiante lié à des matériaux inertes

ayant conservé leur intégrité. Ils ne doivent pas remplir un bordereau de suivi de déchets d'amiante, ce dernier étant élaboré par la déchèterie







P Informations complémentaires

Les maladies liées à l'amiante sont provoquées par l'inhalation des fibres. Toutes les variétés d'amiante sont classées comme substances cancérogènes avérées pour l'homme. L'inhalation de fibres d'amiante est à l'origine de cancers (mésothéliomes, cancers broncho-pulmonaires), et d'autres pathologies non cancéreuses (épanchements pleuraux, plaques pleurales).

L'identification des matériaux et produits contenant de l'amiante est un préalable à l'évaluation et à la prévention des risques liés à l'amiante. Elle doit être complétée par la définition et la mise en œuvre de mesures de gestion adaptées et proportionnées pour limiter l'exposition des occupants présents temporairement ou de façon permanente dans l'immeuble. L'information des occupants présents temporairement ou de façon permanente est un préalable essentiel à la prévention du risque d'exposition à l'amiante.

Il convient donc de veiller au maintien du bon état de conservation des matériaux et produits contenant de l'amiante afin de remédier au plus tôt aux situations d'usure anormale ou de dégradation.

Il conviendra de limiter autant que possible les interventions sur les matériaux et produits contenant de l'amiante qui ont été repérés et de faire appel aux professionnels qualifiés notamment dans le cas de retrait ou de confinement de ce type de matériau ou produit.


Enfin, les déchets contenant de l'amiante doivent être éliminés dans des conditions strictes, renseignez-vous auprès de votre mairie ou votre préfecture. Pour connaître les centres d'élimination près de chez vous consultez la base de données «déchets» gérée par l'ADEME directement accessible sur le site Internet www.sinoe.org.




ANNEXE: Plans de repérage des MPCA


Ref.	Plans	Titre du plan
Toitu	re	Toiture - Plan de repérage - Actions menées
Toitu	re	Toiture - MPCA Toiture et étanchéité
Coml	ble	Comble - Plan de repérage - Actions menées
R+2		R+2 - Plan de repérage - Actions menées
R+1		R+1 - Plan de repérage - Actions menées
RDC		RDC - Plan de repérage - Actions menées
Faça	de avant	Façade avant - Plan de repérage - Actions menées
Faça	de avant	Façade avant - MPCA Façades
Pigno	on droit	Pignon droit - Plan de repérage - Actions menées
Pigno	on droit	Pignon droit - MPCA Façades
Faça	de arrière	Façade arrière - Plan de repérage - Actions menées
Faça	de arrière	Façade arrière - MPCA Façades
Pigno	on gauche	Pignon gauche - Plan de repérage - Actions menées
Pigno	on gauche	Pignon gauche - MPCA Façades
Plan	de masse	Plan de masse - Plan de repérage - Actions menées


	TOITURE - PLAN	DE REPÉRAGE - ACTIONS MENÉES	S	Ré 002L	férence: _A001690
				Le	égende
				s	Localisation dun sondage positif
			7		
		Vol 1 (Toiture)			
			-		
	<u>S1</u>				
<u> </u>	Adresse du bien	Désignation	Date intervention		ien intervenant
GRD BEAU		Bâtiment composé de 1 cage et de 2 étages	10/01/2017	ROTUNNO Laui	

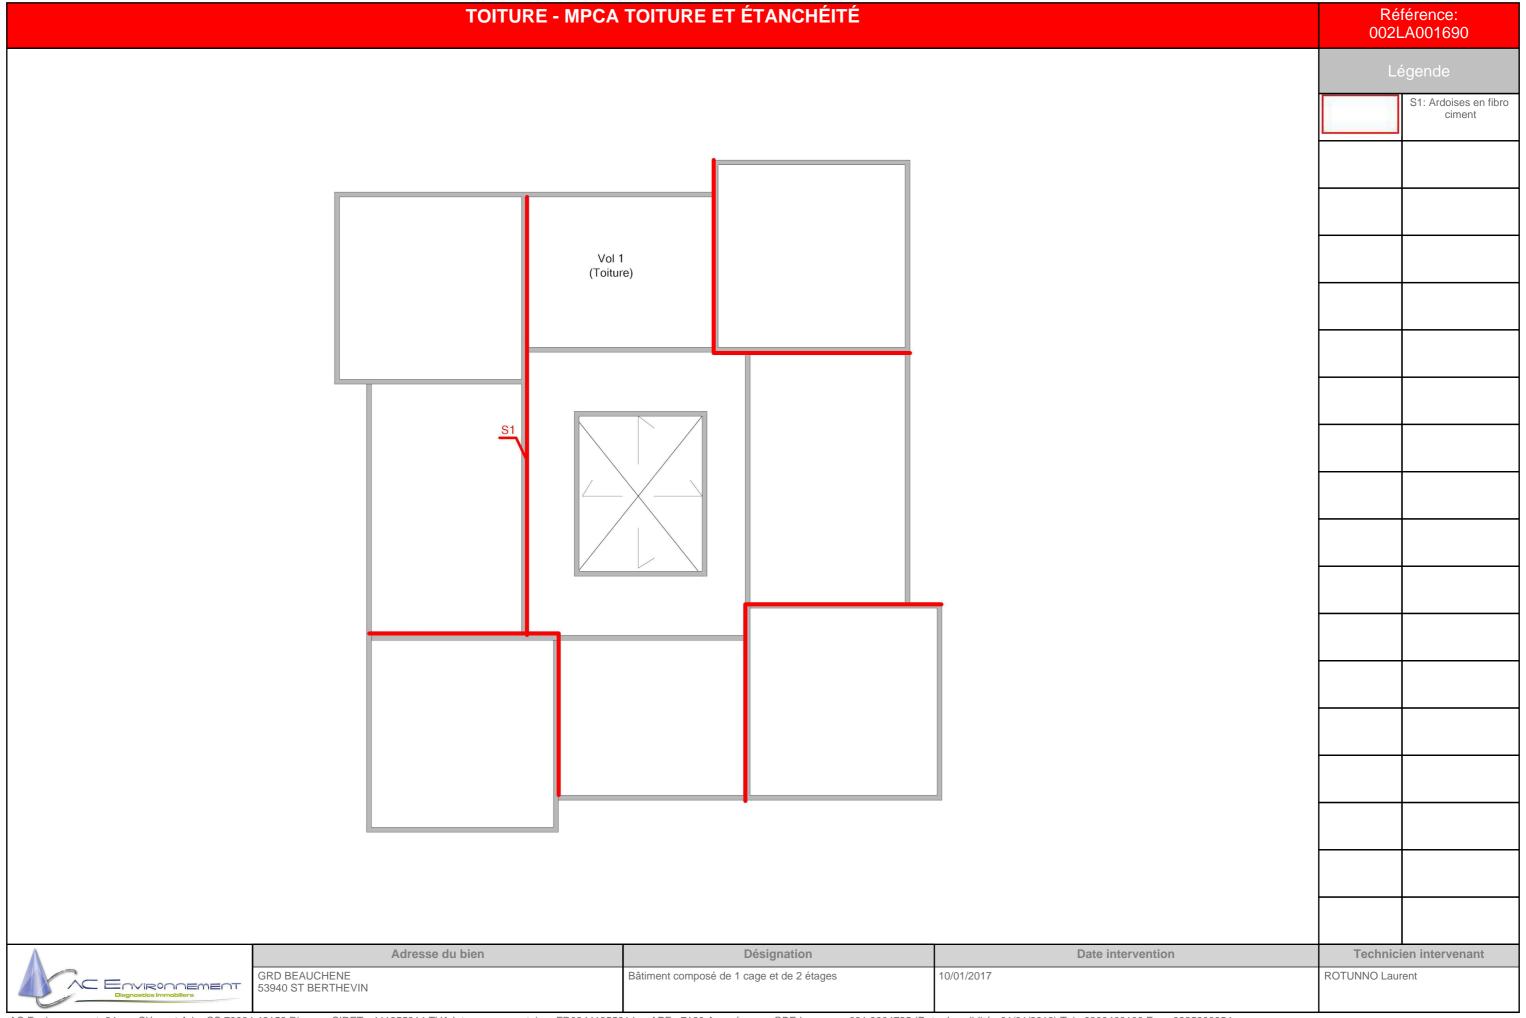

	COMBLE - PLAN [DE REPÉRAGE - ACTIONS MENÉES		Ré 0021	férence: LA001690
				L	égende
				Р	Localisation dun prélèvement
					Volume non visité
	P2 P5				
		Vol 2 (Comble)			
	Vol 18 (combles inaccessible 2)	Vol 19 (combles inacce	essible 1)		
	· · · · · · · · · · · · · · · · · · ·				
Δ	Adresse du bien	Désignation	Date intervention	Technic	ien intervenant
Diegnostics Immobiliers	GRD BEAUCHENE 53940 ST BERTHEVIN	Bâtiment composé de 1 cage et de 2 étages	10/01/2017	ROTUNNO Lau	

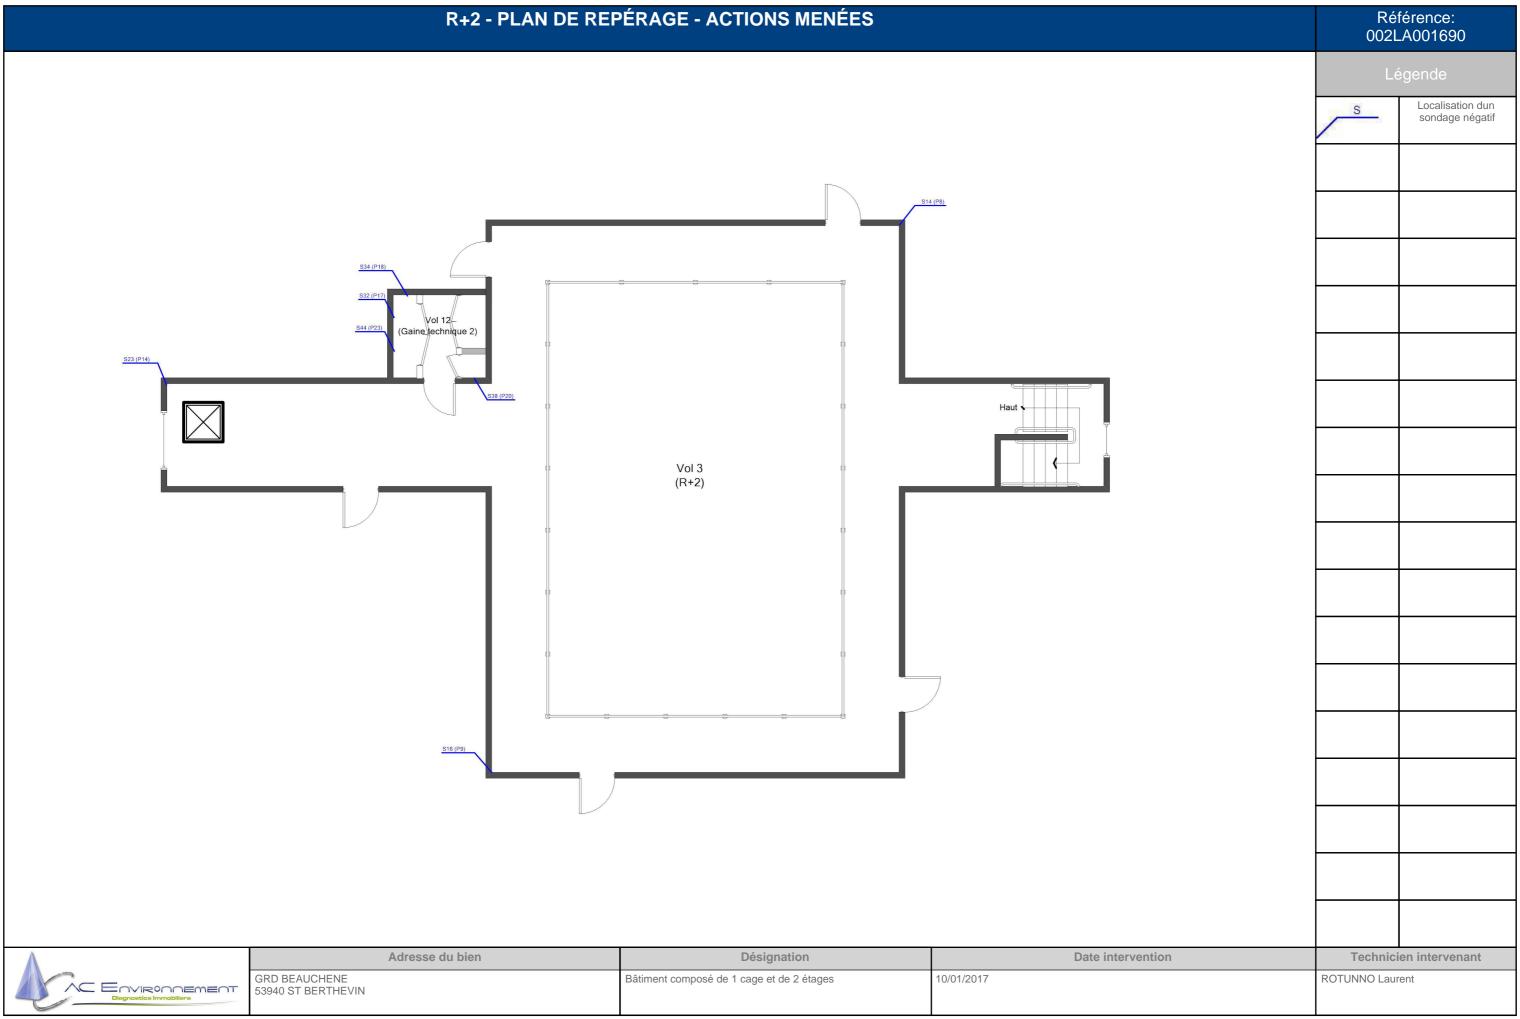

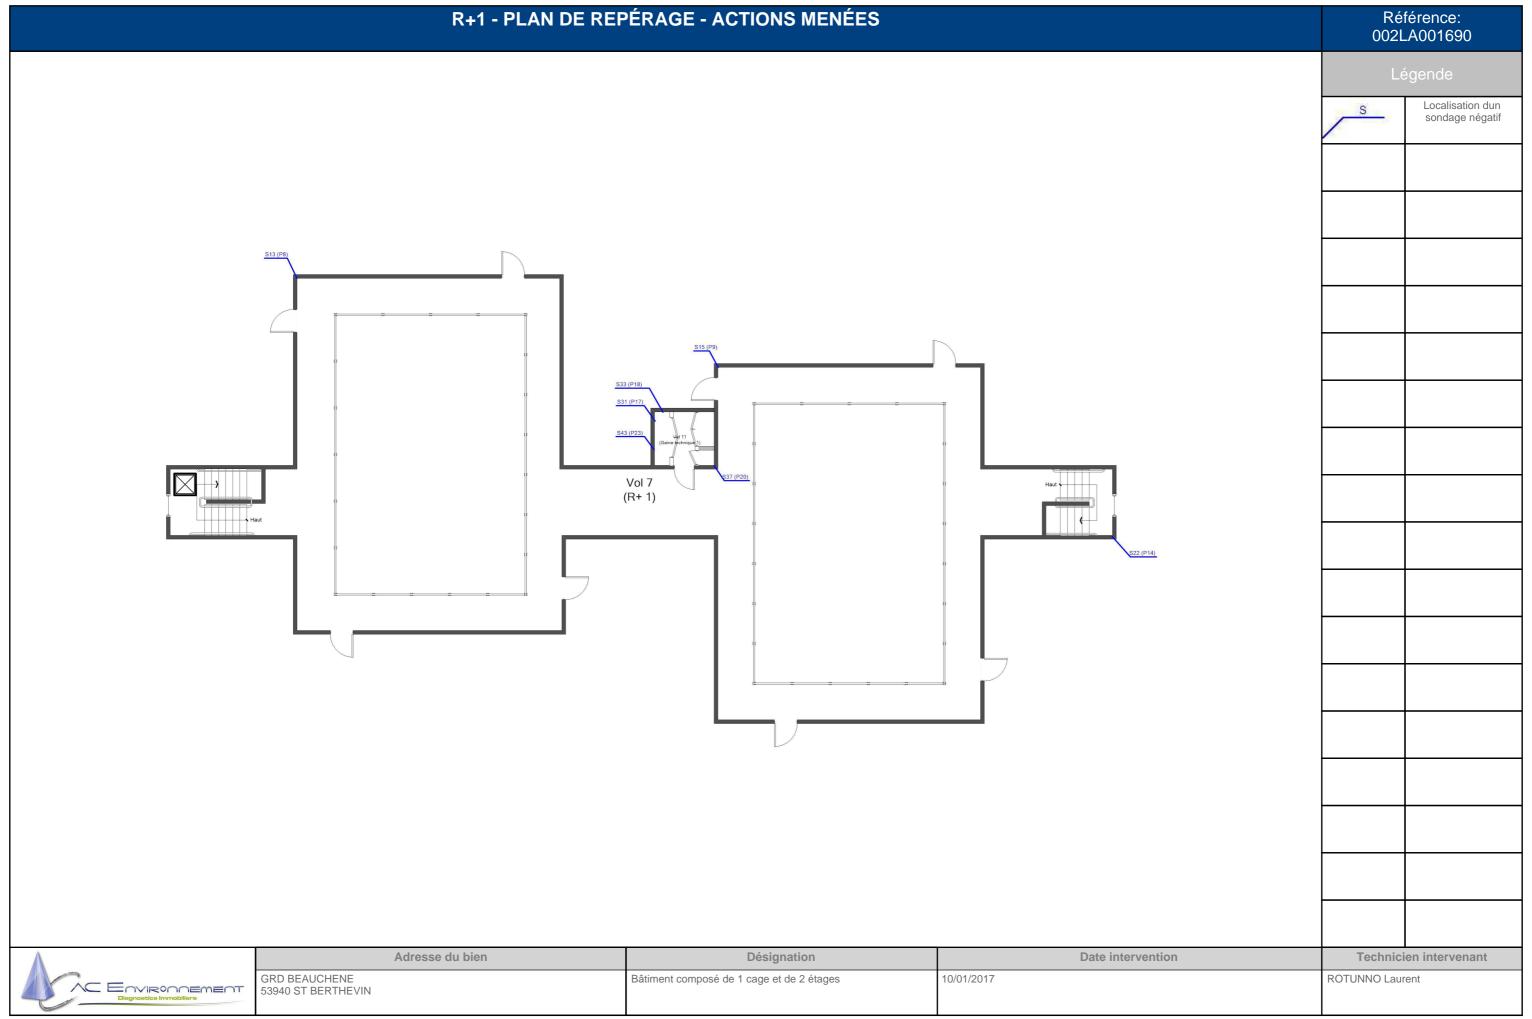

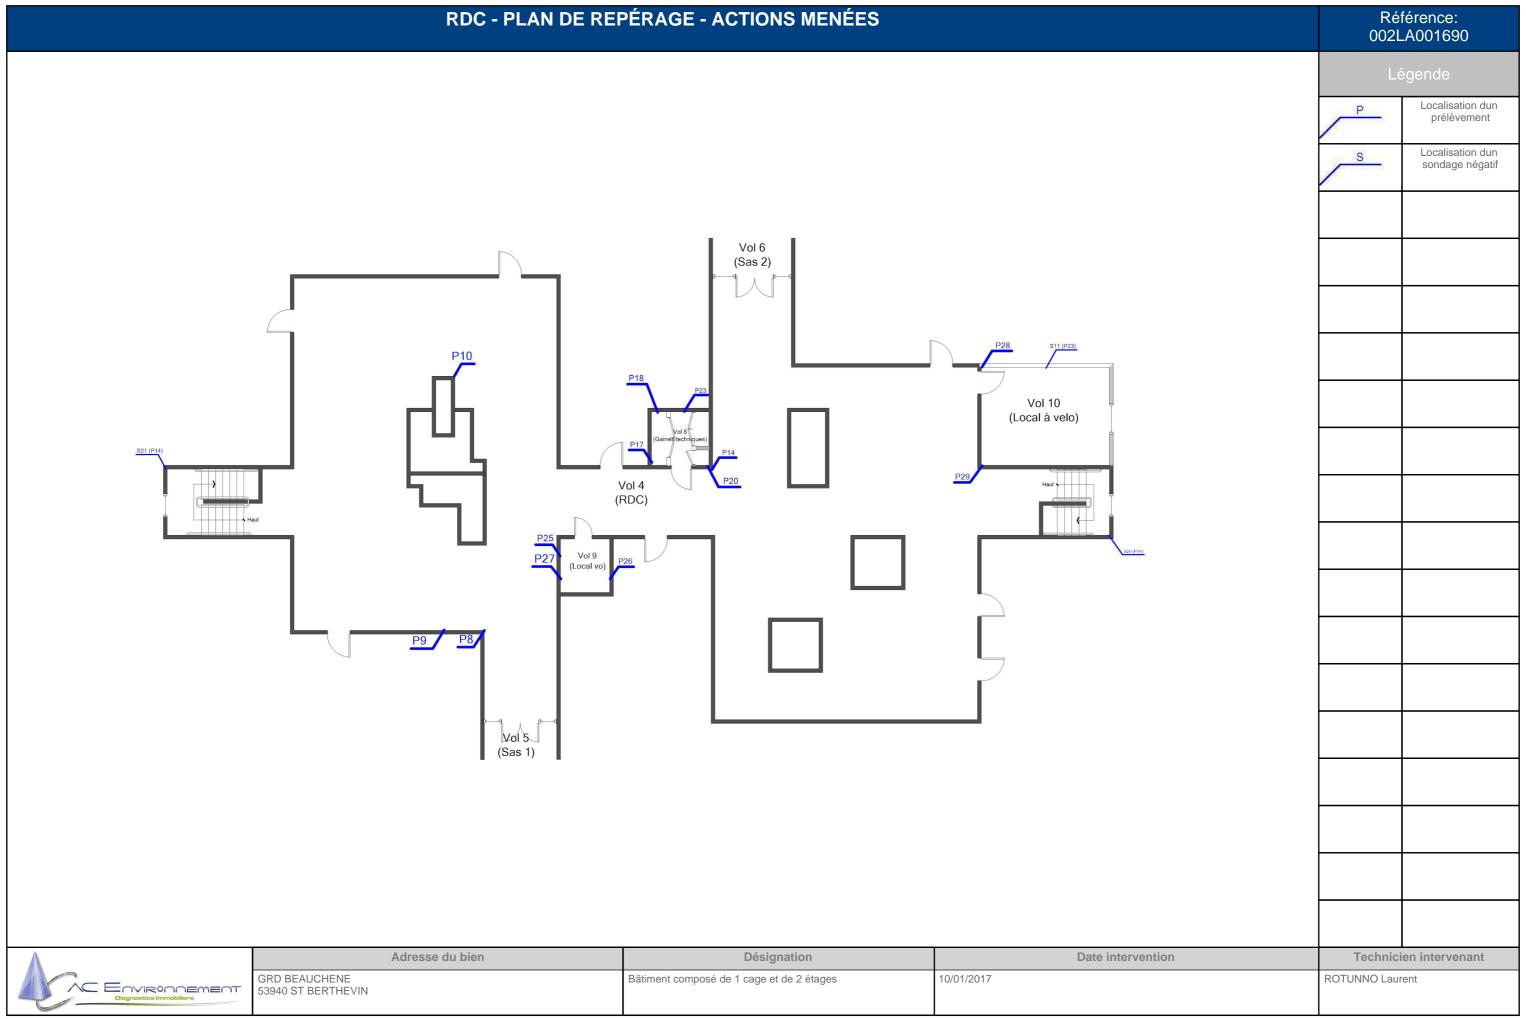

FAÇADE AVANT - PLAN DE REPÉRAGE - ACTIONS MENÉES

Vol 13

Référence: 002LA001690

Légende

Localisation dun sondage positif



A	
	-OVIRONNEMENT
	Diagnostics Immobiliers

Adresse du bien	Désignation	Date intervention	Technici	en intervenant
GRD BEAUCHENE 53940 ST BERTHEVIN	Bâtiment composé de 1 cage et de 2 étages	10/01/2017	ROTUNNO Laure	rent

FAÇADE AVANT - MPCA FAÇADES Référence: 002LA001690 S25: Ardoises en fibres-ciment Vol 13 (Façade avant)

^_	ENVIRONEMENT
	Diagnostics Immobiliers
//	

Adresse du bien	Désignation	Date intervention	Technicien intervenant
GRD BEAUCHENE 53940 ST BERTHEVIN	Bâtiment composé de 1 cage et de 2 étages	10/01/2017	ROTUNNO Laurent

PIGNON DROIT - PLAN DE REPÉRAGE - ACTIONS MENÉES

Référence: 002LA001690

Vol 14 (Pignon droit)



20901140			
Technici	en intervenant		

E ENVIRONNEMENT
Diagnostics Immobiliers
Diagnostics in incomers

Adresse du bien	Désignation	Date intervention	Technicien intervenant
GRD BEAUCHENE 53940 ST BERTHEVIN	Bâtiment composé de 1 cage et de 2 étages	10/01/2017	ROTUNNO Laurent

PIGNON DROIT - MPCA FAÇADES

S25: Ardoises en fibres-ciment

Vol 14 (Pignon droit)



Technici	en intervenant
ROTUNNO Laur	rent



Adresse du bien	Désignation	Date intervention	Technicien intervenant
GRD BEAUCHENE 53940 ST BERTHEVIN	Bâtiment composé de 1 cage et de 2 étages	10/01/2017	ROTUNNO Laurent

FAÇADE ARRIÈRE - PLAN DE REPÉRAGE - ACTIONS MENÉES

Référence: 002LA001690

Vol 15 (Façade arrière)



Technici	en intervenant	
ROTUNNO Laur	ent	

FAÇADE ARRIÈRE - MPCA FAÇADES

Référence: 002LA001690

S25: Ardoises en fibres-ciment

Vol 15 (Façade arrière)



Λ	
	Diagnostics Immobiliers
_	Diagnostics immobiliers

Adresse du bien	Désignation	Date intervention	Technicien intervenant
GRD BEAUCHENE 53940 ST BERTHEVIN	Bâtiment composé de 1 cage et de 2 étages	10/01/2017	ROTUNNO Laurent

PIGNON GAUCHE - PLAN DE REPÉRAGE - ACTIONS MENÉES

Référence: 002LA001690

Vol 16 (Pignon gauche)



Technici	en intervenant


Λ	
	Environement
	Diagnostics Immobiliers

Adresse du bien	Désignation	Date intervention	Technicien intervenant
GRD BEAUCHENE 53940 ST BERTHEVIN	Bâtiment composé de 1 cage et de 2 étages	10/01/2017	ROTUNNO Laurent

PIGNON GAUCHE - MPCA FAÇADES

Référence: 002LA001690

Vol 16 (Pignon gauche)

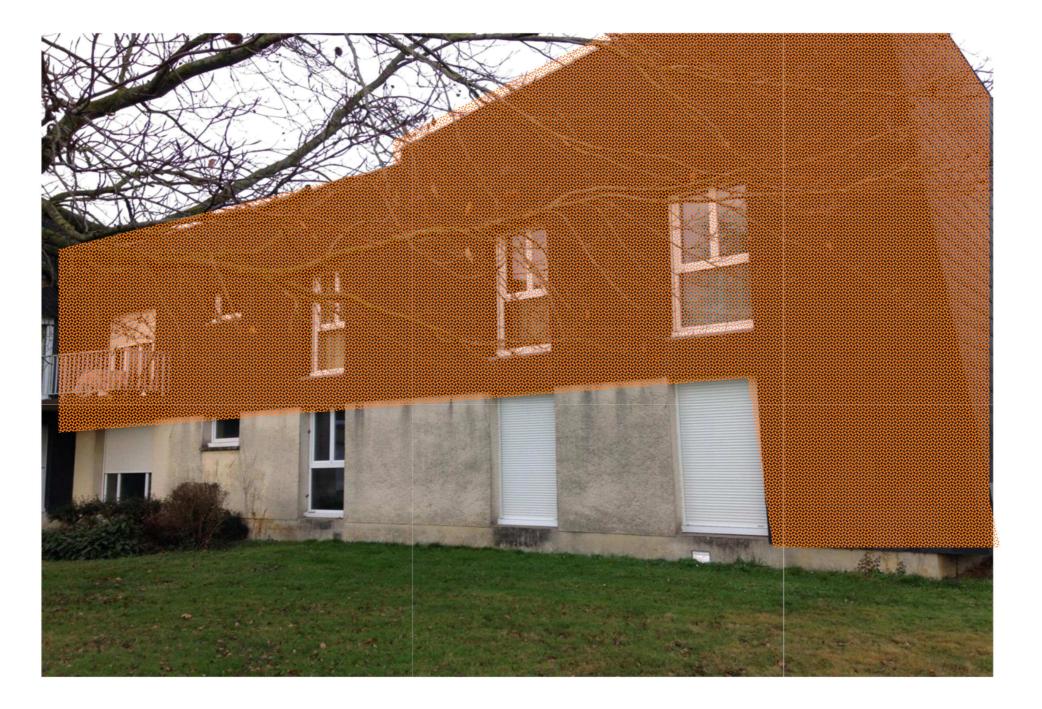

	S25: Ardoises e fibres-ciment	

	A	
	^_	
4		Diagnostics Immobiliers

Adresse du bien	Désignation	Date intervention	Technicien intervenant
GRD BEAUCHENE 53940 ST BERTHEVIN	Bâtiment composé de 1 cage et de 2 étages	10/01/2017	ROTUNNO Laurent

PLAN DE MASSE - PLAN DE REPÉRAGE - ACTIONS MENÉES			Référence: 002LA001690		
				Lé	gende
		Façade arrière			
	Vol 17				
Pignon gauche			Pignon droit		
	(Plai	n de masse)			
Façade avant					
A	Adresse du bien	Désignation	Date intervention	Technicie	en intervenant
Diagnostics Immobiliers	GRD BEAUCHENE 53940 ST BERTHEVIN	Bâtiment composé de 1 cage et de 2 étages	10/01/2017	ROTUNNO Laure	ent



ANNEXE: Reportage photographique

Photos représentant des matériaux et produits contenant de l'amiante

Référence	Localisation	Action
002LA001690 n°2 - 1 (P2)	Comble - Vol 2	Prélevement
002LA001690 n°2 - 2 (P2)	(Comble) Comble - Vol 2	Prélevement
002LA001690 n°5 - 1 (P5)	Comble - Vol 2	Prélevement
	(Comble)	- · · · · · · · · · · · · · · · · · · ·
002LA001690 n°5 - 2 (P5)	Comble - Vol 2	Prélevement
	(Comble)	

Référence	Localisation	Action
S25 - 4 (S25)	Façade avant - Vol 13 (Façade avant)	Présence sur présentation de documents
S25 - 2 (S25)	Façade avant - Vol 13 (Facade avant)	Présence sur présentation de documents

Référence	Localisation	Action
002LA001690 n°8 - 1 (P8)	RDC - Vol 4	Prélevement
	(RDC)	
002LA001690 n°8 - 2 (P8)	RDC - Vol 4	Prélevement
	(RDC)	
002LA001690 n°9 - 2 (P9)	RDC - Vol 4	Prélevement
	(RDC)	
002LA001690 n°9 - 1 (P9)	RDC - Vol 4	Prélevement
	(RDC)	
002LA001690 n°10 - 2 (P10)	RDC - Vol 4	Prélevement
	(RDC)	
002LA001690 n°10 - 1 (P10)	RDC - Vol 4	Prélevement
	(RDC)	
002LA001690 n°14 - 1 (P14)	RDC - Vol 4	Prélevement
	(RDC)	
002LA001690 n°14 - 2 (P14)	RDC - Vol 4	Prélevement
	(RDC)	
002LA001690 n°17 - 1 (P17)	RDC - Vol 8	Prélevement
	(Gaines techniques)	
002LA001690 n°17 - 2 (P17)	RDC - Vol 8	Prélevement
	(Gaines techniques)	
002LA001690 n°18 - 1 (P18)	RDC - Vol 8	Prélevement
	(Gaines techniques)	
002LA001690 n°18 - 2 (P18)	RDC - Vol 8	Prélevement
	(Gaines techniques)	
002LA001690 n°20 - 2 (P20)	RDC - Vol 8	Prélevement
	(Gaines techniques)	
002LA001690 n°20 - 1 (P20)	RDC - Vol 8	Prélevement
	(Gaines techniques)	
002LA001690 n°23 - 2 (P23)	RDC - Vol 8	Prélevement
	(Gaines techniques)	
002LA001690 n°23 - 1 (P23)	RDC - Vol 8	Prélevement
002LA001690 n°25 - 2 (P25)	RDC - Vol 9	Prélevement
	(Local vo)	=
002LA001690 n°25 - 1 (P25)	RDC - Vol 9	Prélevement
002LA001690 n°26 - 2 (P26)	RDC - Vol 9	Prélevement
002LA001690 n°26 - 1 (P26)	RDC - Vol 9	Prélevement
002LA001690 n°27 - 3 (P27)	RDC - Vol 9	Prélevement
002LA001690 n°27 - 1 (P27)	RDC - Vol 9	Prélevement
	(Local vo)	

AC Environnement, 64 rue Clément Ader CS 70064 42153 Riorges, SIRET : 441355914 TVA Intracommunautaire : FR03441355914 APE : 7120 Assurée par : QBE Insurance 031 0004725 (Date de validité : 01/01/2018) Tel : 0800400100 Fax : 0825800954







Référence	Localisation	Action
002LA001690 n°27 - 2 (P27)	RDC - Vol 9	Prélevement
	(Local vo)	
002LA001690 n°28 - 1 (P28)	RDC - Vol 10	Prélevement
	(Local à velo)	
002LA001690 n°28 - 2 (P28)	RDC - Vol 10	Prélevement
	(Local à velo)	
002LA001690 n°29 - 2 (P29)	RDC - Vol 10	Prélevement
	(Local à velo)	
002LA001690 n°29 - 1 (P29)	RDC - Vol 10	Prélevement
	(Local à velo)	





002LA001690 n°2 - 1 (P2)



002LA001690 n°5 - 1 (P5)



002LA001690 n°8 - 1 (P8)



002LA001690 n°2 - 2 (P2)



002LA001690 n°5 - 2 (P5)



002LA001690 n°8 - 2 (P8)







002LA001690 n°9 - 2 (P9)



002LA001690 n°10 - 2 (P10)



002LA001690 n°14 - 1 (P14)



002LA001690 n°9 - 1 (P9)



002LA001690 n°10 - 1 (P10)



002LA001690 n°14 - 2 (P14)







002LA001690 n°17 - 1 (P17)



002LA001690 n°18 - 1 (P18)



002LA001690 n°20 - 2 (P20)



002LA001690 n°17 - 2 (P17)



002LA001690 n°18 - 2 (P18)



002LA001690 n°20 - 1 (P20)







002LA001690 n°23 - 2 (P23)



002LA001690 n°25 - 2 (P25)



002LA001690 n°26 - 2 (P26)



002LA001690 n°23 - 1 (P23)



002LA001690 n°25 - 1 (P25)



002LA001690 n°26 - 1 (P26)







002LA001690 n°27 - 3 (P27)



002LA001690 n°27 - 2 (P27)



002LA001690 n°28 - 2 (P28)



002LA001690 n°27 - 1 (P27)



002LA001690 n°28 - 1 (P28)



002LA001690 n°29 - 2 (P29)







002LA001690 n°29 - 1 (P29)



S25 - 2 (S25)



S25 - 4 (S25)







Annexe : Grille d'évalutation de l'état de conservation des produits de la liste B Réf commande : 002LA001690 Materiau: Ardoises en fibro ciment Réf mesure : S1 Destination du local: Local ou zone Vol 1 Date évaluation : 10/01/2017 homogène: (Toiture) Batiment : Etendue de la dégradation Risque de dégradation lié à Protection physique Etat de dégradation Résultat l'environnement du materiau EP Protection physique étanche Risque de dégradation faible ou à EP terme Matériau non dégradé Risque de dégradation rapide AC1 Risque faible d'extension de la EP Protection physique non étanche ou dégradation absence de protection physique Risque d'extension à terme de la Ponctuelle AC1 dégradation Risque d'extension rapide de la Matériau dégradé AC2 dégradation Généralisée AC2 Résultat : Evaluation périodique Commentaire :

Rappel des recommandations au propriétaire :

Score EP (Evaluation périodique) : Cette évaluation consiste à :

- a) Contrôler périodiquement que l'état de dégradation des matériaux et produits concernés ne s'aggrave pas et, le cas échéant, que leur protection demeure en bon état de conservation ;
 - b) Rechercher, le cas échéant, les causes de dégradation et prendre les mesures appropriées pour les supprimer.







Annexe : Grille d'évalutation de l'état de conservation des produits de la liste B Réf commande : 002LA001690 Materiau: Ardoises en fibres-ciment Réf mesure : S25 Destination du local: Local ou zone Vol 13 Date évaluation : 10/01/2017 homogène : (Façade avant), Vol 14 (Pignon droit), Vol 15 Batiment: (Façade arrière), Vol 16 (Pignon gauche) Risque de dégradation lié à Protection physique Etat de dégradation Etendue de la dégradation Résultat l'environnement du materiau Protection physique étanche EP Risque de dégradation faible ou à EP terme Matériau non dégradé Risque de dégradation rapide AC1 Risque faible d'extension de la EP Protection physique non étanche ou dégradation absence de protection physique Risque d'extension à terme de la Ponctuelle AC1 dégradation Risque d'extension rapide de la Matériau dégradé AC2 dégradation Généralisée AC2 Résultat : Evaluation périodique Commentaire:

Rappel des recommandations au propriétaire :

Score EP (Evaluation périodique) : Cette évaluation consiste à :

- a) Contrôler périodiquement que l'état de dégradation des matériaux et produits concernés ne s'aggrave pas et, le cas échéant, que leur protection demeure en bon état de conservation ;
 - b) Rechercher, le cas échéant, les causes de dégradation et prendre les mesures appropriées pour les supprimer.



ANNEXE : Récapitulatif des prélevements et analyses

Prélévements en rouge = Positif

Reférence	Categorie	Composant	Materiau	Localisation	Observation
P2	Parois verticales intérieures	Murs et cloisons	Enduit compact gris	Comble - Vol 2	
	et enduits		hétérogène - Mur	(Comble)	
			sous-bassement -		
P5	Parois verticales intérieures	Cloisons légères ou	Enduit compact gris	Comble - Vol 2	
D0 Db 4	et enduits	préfabriquées	hétérogène - Linteau -	(Comble)	
P8 Phase 1	Parois verticales intérieures et enduits	Murs et cloisons	Enduit compact gris hétérogène - Mur	RDC - Vol 4 (RDC)	
	et enduits		porteur -	(NDC)	
P8 Phase 2	Parois verticales intérieures	Murs et cloisons	Peinture - Mur porteur	RDC - Vol 4	
	et enduits		- '	(RDC)	
P9 Phase 1	Plafond et faux-plafonds	Plafonds	Enduit gris en vrac	RDC - Vol 4	
			hétérogène -	(RDC)	
			Sous-façe balcons		
P9 Phase 2	Plafond et faux-plafonds	Plafonds	Peinture - Sous-façe	RDC - Vol 4	
P10 Phase 1	Parois verticales intérieures	Mura et elejaana	balcons préfabriqués - Enduit compact gris	(RDC) RDC - Vol 4	
P10 Phase 1	et enduits	Murs et cloisons	hétérogène - Bac à	(RDC)	
	et enduits		fleurs -	(NDO)	
P10 Phase 2	Parois verticales intérieures	Murs et cloisons	Peinture - Bac à fleurs	RDC - Vol 4	
	et enduits	5. 010100110	-	(RDC)	
P14	Plafond et faux-plafonds	Plafonds	Enduit gris en vrac	RDC - Vol 4	
			hétérogène + peinture	(RDC)	
			non séparable		
P17	Parois verticales intérieures	Murs et cloisons	Enduit plâtreux blanc	RDC - Vol 8	
	et enduits		en vrac + peinture en	(Gaines techniques)	
			faible quantité non		
			séparable - Gaine gaz		
P18	Parois verticales intérieures	Cloisons légères ou	Enduit plâtreux blanc	RDC - Vol 8	
1 10	et enduits	préfabriquées	en vrac + peinture non	(Gaines techniques)	
	ot oriunito	protabiliquooo	séparable - Carreaux	(Games teerniques)	
			de platre -		
P20	Parois verticales intérieures	Murs et cloisons	Enduit gris en vrac	RDC - Vol 8	
	et enduits		hétérogène + peinture	(Gaines techniques)	
			non séparable - Mur		
			porteur -		
P23	Plafond et faux-plafonds	Plafonds	Enduit gris en vrac	RDC - Vol 8	
P25 Phase 1	Parois verticales intérioures	Murs et cloisons	hétérogène Enduit compact gris	(Gaines techniques)	
	et enduits		porteur -	(Local Vo)	
P25 Phase 2	Parois verticales intérieures	Murs et cloisons	Peinture - Mur porteur	RDC - Vol 9	
	et enduits		- '	(Local vo)	
P26 Phase 1	Parois verticales intérieures	Cloisons légères ou	Enduit compact gris	RDC - Vol 9	
	et enduits	préfabriquées	hétérogène	(Local vo)	
P26 Phase 2	Parois verticales intérieures	Cloisons légères ou	Peinture	RDC - Vol 9	
207.01	et enduits	préfabriquées		(Local vo)	
P27 Phase 1	Parois verticales intérieures	Cloisons légères ou	Enduit compact gris	RDC - Vol 9	
	et enduits	préfabriquées	hétérogène - Conduit vide ordure -	(Local vo)	
P27 Phase 2	Parois verticales intérieures	Cloisons légères ou	Peinture - Conduit vide	RDC - Vol 9	
_1 11a36 Z	et enduits	préfabriquées	ordure -	(Local vo)	
P28	Parois verticales intérieures	Cloisons légères ou	Matériau plâtreux	RDC - Vol 10	
-	et enduits	préfabriquées	blanc en vrac +	(Local à velo)	
			peinture non	,	
			séparable + carton		
			non séparable +		
			papier non séparable -		
P29	Plafond et faux-plafonds	Plafonds	Bois en lamelles avec	RDC - Vol 10	
			liant - Fibralite -	(Local à velo)	

DTA



Laboratoire d'analyses

Nom du laboratoire : ITGA

Adresse: Parc d'affaires Edonia - Bâtiment R - Rue de la terre

Adélie 35768 SAINT-GREGOIRE CEDEX

Téléphone: 0299354149

Email: Helene.Grude@itga.fr

Numéro d'accréditation : 1-5970



Tél: 02.99.35.41.41 Fax: 02.99.35.41.42 www.itga.fr



L'accréditation du COFRAC atteste de la compétence des laboratoires pour les seuls essais couverts par l'accréditation qui sont identifiés par le symbole :

RAPPORT D'ESSAI N° IT071701-24928 EN DATE DU 19/01/2017 RECHERCHE ET IDENTIFICATION D'AMIANTE SUR UN PRELEVEMENT DE MATERIAU

Ce rapport d'essai ne concerne que les échantillons soumis à l'analyse.

Client:

AC ENVIRONNEMENT M. Laurent ROTUNNO 64 rue Clément Ader 42153 RIORGES

Prélèvement:

Commande ITGA : IT0717-4717 Echantillon ITGA : IT071701-24928 Reçu au laboratoire le : 18/01/2017

Réf. Client:

Commande	002LA001690
Dossier client	_0025600005_ GRD BEAUCHENE - 53940 ST BERTHEVIN
	Bâtiment composé de 1 cage et de 2 étages
Echantillon	002LA001690002 / Parois verticales intérieures et enduits / Murs et cloisons / Enduit ciment / Vol 2 (Comble)
Description ITGA	Enduit compact gris hétérogène

Préparation:

Effectuée de façon à être représentative de l'échantillon

- pour une analyse au Microscope Electronique à Transmission Analytique (META) : broyage mécanique, récupération de poussières sur grille de microscope électronique (méthode interne IT 085 ou IT 286)

Technique Analytique:

- Microscope Electronique à Transmission Analytique (parties pertinentes de la norme NF X 43-050)

Résultat:

	Fraction Analysée	Technique analytique et date d'analyse	Résultat	Type d'amiante	Nb de préparations
•	Enduit compact gris hétérogène	META le 19/01/2017	Amiante non détecté		1

Validé par : Benjamin LOUVET - Analyste





Tél: 02.99.35.41.41 Fax: 02.99.35.41.42 www.itga.fr



L'accréditation du COFRAC atteste de la compétence des laboratoires pour les seuls essais couverts par l'accréditation qui sont identifiés par le symbole :

RAPPORT D'ESSAI N° IT071701-24931 EN DATE DU 19/01/2017 RECHERCHE ET IDENTIFICATION D'AMIANTE SUR UN PRELEVEMENT DE MATERIAU

Ce rapport d'essai ne concerne que les échantillons soumis à l'analyse.

Client:

AC ENVIRONNEMENT M. Laurent ROTUNNO 64 rue Clément Ader 42153 RIORGES

Prélèvement:

Commande ITGA : IT0717-4717 Echantillon ITGA : IT071701-24931 Reçu au laboratoire le : 18/01/2017

Réf. Client:

Commande	002LA001690
Dossier client	_0025600005_ GRD BEAUCHENE - 53940 ST BERTHEVIN Bâtiment composé de 1 cage et de 2 étages
Echantillon	002LA001690005 / Parois verticales intérieures et enduits / Cloisons légères ou préfabriquées / Enduits ciment / Vol 2 (Comble)
Description ITGA	Enduit compact gris hétérogène

Préparation:

Effectuée de façon à être représentative de l'échantillon

- pour une analyse au Microscope Electronique à Transmission Analytique (META) : broyage mécanique, récupération de poussières sur grille de microscope électronique (méthode interne IT 085 ou IT 286)

Technique Analytique:

- Microscope Electronique à Transmission Analytique (parties pertinentes de la norme NF X 43-050)

Résultat :

	Fraction Analysée	Technique analytique et date d'analyse	Résultat	Type d'amiante	Nb de préparations
•	Enduit compact gris hétérogène	META le 19/01/2017	Amiante non détecté		1





Tél: 02.99.35.41.41 Fax: 02.99.35.41.42 www.itga.fr



L'accréditation du COFRAC atteste de la compétence des laboratoires pour les seuls essais couverts par l'accréditation qui sont identifiés par le symbole :

RAPPORT D'ESSAI N° IT071701-24934 EN DATE DU 19/01/2017 RECHERCHE ET IDENTIFICATION D'AMIANTE SUR UN PRELEVEMENT DE MATERIAU

Ce rapport d'essai ne concerne que les échantillons soumis à l'analyse.

Client:

AC ENVIRONNEMENT M. Laurent ROTUNNO 64 rue Clément Ader 42153 RIORGES

Prélèvement:

Commande ITGA : IT0717-4717 Echantillon ITGA : IT071701-24934 Reçu au laboratoire le : 18/01/2017

Réf. Client:

Commande	002LA001690
Dossier client	_0025600005_ GRD BEAUCHENE - 53940 ST BERTHEVIN Bâtiment composé de 1 cage et de 2 étages
Echantillon	002LA001690008 / Parois verticales intérieures et enduits / Murs et cloisons / Enduit ciment / Vol 4 (RDC)
Description ITGA	Enduit compact gris hétérogène / Peinture

Préparation:

Effectuée de façon à être représentative de l'échantillon

- pour une analyse au Microscope Electronique à Transmission Analytique (META) : broyage mécanique, récupération de poussières sur grille de microscope électronique (méthode interne IT 085 ou IT 286)

Technique Analytique:

- Microscope Electronique à Transmission Analytique (parties pertinentes de la norme NF X 43-050)

Résultat:

	Fraction Analysée	Technique analytique et date d'analyse	Résultat	Type d'amiante	Nb de préparations
•	Enduit compact gris hétérogène	META le 19/01/2017	Amiante non détecté		1
•	Peinture	META le 19/01/2017	Amiante non détecté		1

Validé par : Benjamin LOUVET - Analyste

Duve)



Tél: 02.99.35.41.41 Fax: 02.99.35.41.42 www.itga.fr



L'accréditation du COFRAC atteste de la compétence des laboratoires pour les seuls essais couverts par l'accréditation qui sont identifiés par le symbole :

RAPPORT D'ESSAI N° IT071701-24935 EN DATE DU 19/01/2017 RECHERCHE ET IDENTIFICATION D'AMIANTE SUR UN PRELEVEMENT DE MATERIAU

Ce rapport d'essai ne concerne que les échantillons soumis à l'analyse.

Client:

AC ENVIRONNEMENT M. Laurent ROTUNNO 64 rue Clément Ader 42153 RIORGES

Prélèvement:

Commande ITGA : IT0717-4717 Echantillon ITGA : IT071701-24935 Reçu au laboratoire le : 18/01/2017

Réf. Client:

Commande	002LA001690
Dossier client	_0025600005_ GRD BEAUCHENE - 53940 ST BERTHEVIN Bâtiment composé de 1 cage et de 2 étages
Echantillon	002LA001690009 / Plafond et faux-plafonds / Plafonds / Enduit ciment / Vol 4 (RDC)
Description ITGA	Enduit gris en vrac hétérogène / Peinture

Préparation:

Effectuée de façon à être représentative de l'échantillon

- pour une analyse au Microscope Electronique à Transmission Analytique (META) : broyage mécanique, récupération de poussières sur grille de microscope électronique (méthode interne IT 085 ou IT 286)

Technique Analytique:

- Microscope Electronique à Transmission Analytique (parties pertinentes de la norme NF X 43-050)

Résultat:

	Fraction Analysée	Technique analytique et date d'analyse	Résultat	Type d'amiante	Nb de préparations
•	Enduit gris en vrac hétérogène	META le 19/01/2017	Amiante non détecté		1
•	Peinture	META le 19/01/2017	Amiante non détecté		1

Validé par : Benjamin LOUVET - Analyste

Duve !



Tél: 02.99.35.41.41 Fax: 02.99.35.41.42 www.itga.fr



L'accréditation du COFRAC atteste de la compétence des laboratoires pour les seuls essais couverts par l'accréditation qui sont identifiés par le symbole :

RAPPORT D'ESSAI N° IT071701-24936 EN DATE DU 19/01/2017 RECHERCHE ET IDENTIFICATION D'AMIANTE SUR UN PRELEVEMENT DE MATERIAU

Ce rapport d'essai ne concerne que les échantillons soumis à l'analyse.

Client:

AC ENVIRONNEMENT M. Laurent ROTUNNO 64 rue Clément Ader 42153 RIORGES

Prélèvement:

Commande ITGA: IT0717-4717 Echantillon ITGA: IT071701-24936 Reçu au laboratoire le: 18/01/2017

Réf. Client:

Commande	002LA001690
Dossier client	_0025600005_ GRD BEAUCHENE - 53940 ST BERTHEVIN Bâtiment composé de 1 cage et de 2 étages
Echantillon	002LA001690010 / Parois verticales intérieures et enduits / Murs et cloisons / Enduit ciment / Vol 4 (RDC)
Description ITGA	Enduit compact gris hétérogène / Peinture

Préparation:

Effectuée de façon à être représentative de l'échantillon

- pour une analyse au Microscope Electronique à Transmission Analytique (META) : broyage mécanique, récupération de poussières sur grille de microscope électronique (méthode interne IT 085 ou IT 286)

Technique Analytique:

- Microscope Electronique à Transmission Analytique (parties pertinentes de la norme NF X 43-050)

Résultat:

	Fraction Analysée	Technique analytique et date d'analyse	Résultat	Type d'amiante	Nb de préparations
•	Enduit compact gris hétérogène	META le 19/01/2017	Amiante non détecté		1
•	Peinture	META le 19/01/2017	Amiante non détecté		1

Validé par : Benjamin LOUVET - Analyste



Page 1 / 1

La reproduction de ce rapport d'essai n'est autorisée que sous sa forme intégrale ; ce rapport ne doit pas être reproduit partiellement sans l'approbation du laboratoire.

Sauf demande particulière et écrite du client, les échantillons sont conservés pendant 6 mois et les rapports pendant 2 ans.



Tél: 02.99.35.41.41 Fax: 02.99.35.41.42 www.itga.fr



L'accréditation du COFRAC atteste de la compétence des laboratoires pour les seuls essais couverts par l'accréditation qui sont identifiés par le symbole :

RAPPORT D'ESSAI N° IT071701-24940 EN DATE DU 19/01/2017 RECHERCHE ET IDENTIFICATION D'AMIANTE SUR UN PRELEVEMENT DE MATERIAU

Ce rapport d'essai ne concerne que les échantillons soumis à l'analyse.

Client:

AC ENVIRONNEMENT M. Laurent ROTUNNO 64 rue Clément Ader 42153 RIORGES

Prélèvement:

Commande ITGA : IT0717-4717 Echantillon ITGA : IT071701-24940 Reçu au laboratoire le : 18/01/2017

Réf. Client:

Commande	002LA001690
Dossier client	_0025600005_ GRD BEAUCHENE - 53940 ST BERTHEVIN Bâtiment composé de 1 cage et de 2 étages
Echantillon 002LA001690014 / Plafond et faux-plafonds / Plafonds / Enduit ciment / Vol 4 (RDC)	
Description ITGA	Enduit gris en vrac hétérogène / Peinture

Description ITGA Enduit gris en vrac hétérogène / Peir

Préparation:

Effectuée de façon à être représentative de l'échantillon

- pour une analyse au Microscope Electronique à Transmission Analytique (META) : broyage mécanique, récupération de poussières sur grille de microscope électronique (méthode interne IT 085 ou IT 286)

Technique Analytique:

- Microscope Electronique à Transmission Analytique (parties pertinentes de la norme NF X 43-050)

Résultat:

	Fraction Analysée	Technique analytique et date d'analyse	Résultat	Type d'amiante	Nb de préparations
•	Enduit gris en vrac hétérogène + peinture non séparable	META le 19/01/2017	Amiante non détecté		1

Validé par : Benjamin LOUVET - Analyste





Tél: 02.99.35.41.41 Fax: 02.99.35.41.42 www.itga.fr



L'accréditation du COFRAC atteste de la compétence des laboratoires pour les seuls essais couverts par l'accréditation qui sont identifiés par le symbole :

RAPPORT D'ESSAI N° IT071701-24943 EN DATE DU 19/01/2017 RECHERCHE ET IDENTIFICATION D'AMIANTE SUR UN PRELEVEMENT DE MATERIAU

Ce rapport d'essai ne concerne que les échantillons soumis à l'analyse.

Client:

AC ENVIRONNEMENT
M. Laurent ROTUNNO
64 rue Clément Ader
42153 RIORGES

Prélèvement:

Commande ITGA : IT0717-4717 Echantillon ITGA : IT071701-24943 Reçu au laboratoire le : 18/01/2017

Réf. Client:

Commande	002LA001690
Dossier client	_0025600005_ GRD BEAUCHENE - 53940 ST BERTHEVIN Bâtiment composé de 1 cage et de 2 étages
Echantillon	002LA001690017 / Parois verticales intérieures et enduits / Murs et cloisons / Enduit plâtre / Vol 8 (Gaines techniques)
Description ITGA	Enduit plâtreux blanc en vrac / Peinture en faible quantité

Préparation:

Effectuée de façon à être représentative de l'échantillon

- pour une analyse au Microscope Electronique à Transmission Analytique (META) : broyage mécanique, récupération de poussières sur grille de microscope électronique (méthode interne IT 085 ou IT 286)

Technique Analytique:

- Microscope Electronique à Transmission Analytique (parties pertinentes de la norme NF X 43-050)

Résultat:

	Fraction Analysée	Technique analytique et date d'analyse	Résultat	Type d'amiante	Nb de préparations
•	Enduit plâtreux blanc en vrac + peinture en faible quantité non séparable	META le 19/01/2017	Amiante non détecté		1

Validé par : Benjamin LOUVET - Analyste

Duve !



Tél: 02.99.35.41.41 Fax: 02.99.35.41.42 www.itga.fr



L'accréditation du COFRAC atteste de la compétence des laboratoires pour les seuls essais couverts par l'accréditation qui sont identifiés par le symbole :

RAPPORT D'ESSAI N° IT071701-24944 EN DATE DU 19/01/2017 RECHERCHE ET IDENTIFICATION D'AMIANTE SUR UN PRELEVEMENT DE MATERIAU

Ce rapport d'essai ne concerne que les échantillons soumis à l'analyse.

Client:

AC ENVIRONNEMENT M. Laurent ROTUNNO 64 rue Clément Ader 42153 RIORGES

Prélèvement:

Commande ITGA : IT0717-4717 Echantillon ITGA : IT071701-24944 Reçu au laboratoire le : 18/01/2017

Réf. Client:

Commande	002LA001690
Dossier client	_0025600005_ GRD BEAUCHENE - 53940 ST BERTHEVIN Bâtiment composé de 1 cage et de 2 étages
Echantillon	002LA001690018 / Parois verticales intérieures et enduits / Cloisons légères ou préfabriquées / Enduits plâtre / Vol 8 (Gaines techniques)
Description ITGA	Enduit plâtreux blanc en vrac / Peinture

Préparation:

Effectuée de façon à être représentative de l'échantillon

- pour une analyse au Microscope Electronique à Transmission Analytique (META) : broyage mécanique, récupération de poussières sur grille de microscope électronique (méthode interne IT 085 ou IT 286)

Technique Analytique:

- Microscope Electronique à Transmission Analytique (parties pertinentes de la norme NF X 43-050)

Résultat :

	Fraction Analysée	Technique analytique et date d'analyse	Résultat	Type d'amiante	Nb de préparations
•	Enduit plâtreux blanc en vrac + peinture non séparable	META le 19/01/2017	Amiante non détecté		1





Tél: 02.99.35.41.41 Fax: 02.99.35.41.42 www.itga.fr



L'accréditation du COFRAC atteste de la compétence des laboratoires pour les seuls essais couverts par l'accréditation qui sont identifiés par le symbole :

RAPPORT D'ESSAI N° IT071701-24946 EN DATE DU 19/01/2017 RECHERCHE ET IDENTIFICATION D'AMIANTE SUR UN PRELEVEMENT DE MATERIAU

Ce rapport d'essai ne concerne que les échantillons soumis à l'analyse.

Client:

AC ENVIRONNEMENT
M. Laurent ROTUNNO
64 rue Clément Ader
42153 RIORGES

Prélèvement:

Commande ITGA : IT0717-4717 Echantillon ITGA : IT071701-24946 Reçu au laboratoire le : 18/01/2017

Réf. Client:

Commande	002LA001690	
Dossier client	_0025600005_ GRD BEAUCHENE - 53940 ST BERTHEVIN	
	Bâtiment composé de 1 cage et de 2 étages	
Echantillon	002LA001690020 / Parois verticales intérieures et enduits / Murs et cloisons / Enduit ciment / Vol 8 (Gaines techniques)	
Description ITGA	Enduit gris en vrac hétérogène / Peinture	

Préparation:

Effectuée de façon à être représentative de l'échantillon

- pour une analyse au Microscope Electronique à Transmission Analytique (META) : broyage mécanique, récupération de poussières sur grille de microscope électronique (méthode interne IT 085 ou IT 286)

Technique Analytique:

- Microscope Electronique à Transmission Analytique (parties pertinentes de la norme NF X 43-050)

Résultat:

	Fraction Analysée	Technique analytique et date d'analyse	Résultat	Type d'amiante	Nb de préparations
•	Enduit gris en vrac hétérogène + peinture non séparable	META le 19/01/2017	Amiante non détecté		1

Validé par : Benjamin LOUVET - Analyste





Tél: 02.99.35.41.41 Fax: 02.99.35.41.42 www.itga.fr



L'accréditation du COFRAC atteste de la compétence des laboratoires pour les seuls essais couverts par l'accréditation qui sont identifiés par le symbole :

RAPPORT D'ESSAI N° IT071701-24949 EN DATE DU 19/01/2017 RECHERCHE ET IDENTIFICATION D'AMIANTE SUR UN PRELEVEMENT DE MATERIAU

Ce rapport d'essai ne concerne que les échantillons soumis à l'analyse.

Client:

AC ENVIRONNEMENT
M. Laurent ROTUNNO
64 rue Clément Ader
42153 RIORGES

Prélèvement:

Commande ITGA : IT0717-4717 Echantillon ITGA : IT071701-24949 Reçu au laboratoire le : 18/01/2017

Réf. Client:

Commande	002LA001690
Dossier client	_0025600005_ GRD BEAUCHENE - 53940 ST BERTHEVIN Bâtiment composé de 1 cage et de 2 étages
Echantillon	002LA001690023 / Plafond et faux-plafonds / Plafonds / Enduit ciment / Vol 8 (Gaines techniques)
Description ITGA	Enduit gris en vrac hétérogène

Préparation:

Effectuée de façon à être représentative de l'échantillon

- pour une analyse au Microscope Electronique à Transmission Analytique (META) : broyage mécanique, récupération de poussières sur grille de microscope électronique (méthode interne IT 085 ou IT 286)

Technique Analytique:

- Microscope Electronique à Transmission Analytique (parties pertinentes de la norme NF X 43-050)

Résultat:

	Fraction Analysée	Technique analytique et date d'analyse	Résultat	Type d'amiante	Nb de préparations
•	Enduit gris en vrac hétérogène	META le 19/01/2017	Amiante non détecté		1

Validé par : Benjamin LOUVET - Analyste





Tél: 02.99.35.41.41 Fax: 02.99.35.41.42 www.itga.fr



L'accréditation du COFRAC atteste de la compétence des laboratoires pour les seuls essais couverts par l'accréditation qui sont identifiés par le symbole :

RAPPORT D'ESSAI N° IT071701-24951 EN DATE DU 19/01/2017 RECHERCHE ET IDENTIFICATION D'AMIANTE SUR UN PRELEVEMENT DE MATERIAU

Ce rapport d'essai ne concerne que les échantillons soumis à l'analyse.

Client:

AC ENVIRONNEMENT M. Laurent ROTUNNO 64 rue Clément Ader 42153 RIORGES

Prélèvement:

Commande ITGA : IT0717-4717 Echantillon ITGA : IT071701-24951 Reçu au laboratoire le : 18/01/2017

Réf. Client:

Commande	002LA001690
Dossier client	_0025600005_ GRD BEAUCHENE - 53940 ST BERTHEVIN Bâtiment composé de 1 cage et de 2 étages
Echantillon	002LA001690025 / Parois verticales intérieures et enduits / Murs et cloisons / Enduit ciment / Vol 9 (Local vo)
Description ITGA	Enduit compact gris hétérogène / Peinture

Préparation:

Effectuée de façon à être représentative de l'échantillon

- pour une analyse au Microscope Electronique à Transmission Analytique (META) : broyage mécanique, récupération de poussières sur grille de microscope électronique (méthode interne IT 085 ou IT 286)

Technique Analytique:

- Microscope Electronique à Transmission Analytique (parties pertinentes de la norme NF X 43-050)

Résultat:

	Fraction Analysée	Technique analytique et date d'analyse	Résultat	Type d'amiante	Nb de préparations
•	Enduit compact gris hétérogène	META le 19/01/2017	Amiante non détecté		1
•	Peinture	META le 19/01/2017	Amiante non détecté		1

Validé par : Benjamin LOUVET - Analyste

Duve !



Tél: 02.99.35.41.41 Fax: 02.99.35.41.42 www.itga.fr



L'accréditation du COFRAC atteste de la compétence des laboratoires pour les seuls essais couverts par l'accréditation qui sont identifiés par le symbole :

RAPPORT D'ESSAI N° IT071701-24952 EN DATE DU 19/01/2017 RECHERCHE ET IDENTIFICATION D'AMIANTE SUR UN PRELEVEMENT DE MATERIAU

Ce rapport d'essai ne concerne que les échantillons soumis à l'analyse.

Client:

AC ENVIRONNEMENT
M. Laurent ROTUNNO
64 rue Clément Ader
42153 RIORGES

Prélèvement:

Commande ITGA : IT0717-4717 Echantillon ITGA : IT071701-24952 Reçu au laboratoire le : 18/01/2017

Réf. Client:

Commande	002LA001690
Dossier client	_0025600005_ GRD BEAUCHENE - 53940 ST BERTHEVIN Bâtiment composé de 1 cage et de 2 étages
Echantillon	002LA001690026 / Parois verticales intérieures et enduits / Cloisons légères ou préfabriquées / Enduits ciment / Vol 9 (Local vo)
Description ITGA	Enduit compact gris hétérogène / Peinture

Préparation:

Effectuée de façon à être représentative de l'échantillon

- pour une analyse au Microscope Electronique à Transmission Analytique (META) : broyage mécanique, récupération de poussières sur grille de microscope électronique (méthode interne IT 085 ou IT 286)

Technique Analytique:

- Microscope Electronique à Transmission Analytique (parties pertinentes de la norme NF X 43-050)

Résultat :

	Fraction Analysée	Technique analytique et date d'analyse	Résultat	Type d'amiante	Nb de préparations
•	Enduit compact gris hétérogène	META le 19/01/2017	Amiante non détecté		1
•	Peinture	META le 19/01/2017	Amiante non détecté		1





Tél: 02.99.35.41.41 Fax: 02.99.35.41.42 www.itga.fr



L'accréditation du COFRAC atteste de la compétence des laboratoires pour les seuls essais couverts par l'accréditation qui sont identifiés par le symbole :

RAPPORT D'ESSAI N° IT071701-24953 EN DATE DU 19/01/2017 RECHERCHE ET IDENTIFICATION D'AMIANTE SUR UN PRELEVEMENT DE MATERIAU

Ce rapport d'essai ne concerne que les échantillons soumis à l'analyse.

Client:

AC ENVIRONNEMENT M. Laurent ROTUNNO 64 rue Clément Ader 42153 RIORGES

Prélèvement:

Commande ITGA : IT0717-4717 Echantillon ITGA : IT071701-24953 Reçu au laboratoire le : 18/01/2017

Réf. Client:

Commande	002LA001690
Dossier client	_0025600005_
	GRD BEAUCHENE - 53940 ST BERTHEVIN Bâtiment composé de 1 cage et de 2 étages
Echantillon	002LA001690027 / Parois verticales intérieures et enduits / Cloisons légères ou préfabriquées / Enduits plâtre / Vol 9 (Local vo)
Description ITGA	Enduit compact gris hétérogène / Peinture

Préparation:

Effectuée de façon à être représentative de l'échantillon

- pour une analyse au Microscope Electronique à Transmission Analytique (META) : broyage mécanique, récupération de poussières sur grille de microscope électronique (méthode interne IT 085 ou IT 286)

Technique Analytique:

- Microscope Electronique à Transmission Analytique (parties pertinentes de la norme NF X 43-050)

Résultat :

	Fraction Analysée	Technique analytique et date d'analyse	Résultat	Type d'amiante	Nb de préparations
•	Enduit compact gris hétérogène	META le 19/01/2017	Amiante non détecté		1
•	Peinture	META le 19/01/2017	Amiante non détecté		1





Tél: 02.99.35.41.41 Fax: 02.99.35.41.42 www.itga.fr



L'accréditation du COFRAC atteste de la compétence des laboratoires pour les seuls essais couverts par l'accréditation qui sont identifiés par le symbole :

RAPPORT D'ESSAI N° IT071701-24954 EN DATE DU 19/01/2017 RECHERCHE ET IDENTIFICATION D'AMIANTE SUR UN PRELEVEMENT DE MATERIAU

Ce rapport d'essai ne concerne que les échantillons soumis à l'analyse.

Client:

AC ENVIRONNEMENT M. Laurent ROTUNNO 64 rue Clément Ader 42153 RIORGES

Prélèvement:

Commande ITGA : IT0717-4717 Echantillon ITGA : IT071701-24954 Reçu au laboratoire le : 18/01/2017

Réf. Client:

Commande	002LA001690		
Dossier client	_0025600005_		
	GRD BEAUCHENE - 53940 ST BERTHEVIN		
	Bâtiment composé de 1 cage et de 2 étages		
Echantillon	002LA001690028 / Parois verticales intérieures et enduits / Cloisons légères ou préfabriquées /		
	Panneaux de cloisons / Vol 10		
	(Local à velo)		
Description ITGA	Matériau plâtreux blanc en vrac / Peinture / Carton / Papier		

Préparation:

Effectuée de façon à être représentative de l'échantillon

- pour une analyse au Microscope Electronique à Transmission Analytique (META) : broyage mécanique, récupération de poussières sur grille de microscope électronique (méthode interne IT 085 ou IT 286)

Technique Analytique:

- Microscope Electronique à Transmission Analytique (parties pertinentes de la norme NF X 43-050)

Résultat :

Fraction Analysée		Technique analytique et date d'analyse	Résultat	Type d'amiante	Nb de préparations
•	Matériau plâtreux blanc en vrac + peinture non séparable + carton non séparable + papier non séparable	META le 19/01/2017	Amiante non détecté		1

Validé par : Benjamin LOUVET - Analyste

DUV0



Tél: 02.99.35.41.41 Fax: 02.99.35.41.42 www.itga.fr



L'accréditation du COFRAC atteste de la compétence des laboratoires pour les seuls essais couverts par l'accréditation qui sont identifiés par le symbole :

RAPPORT D'ESSAI N° IT071701-24955 EN DATE DU 19/01/2017 RECHERCHE ET IDENTIFICATION D'AMIANTE SUR UN PRELEVEMENT DE MATERIAU

Ce rapport d'essai ne concerne que les échantillons soumis à l'analyse.

Client:

AC ENVIRONNEMENT
M. Laurent ROTUNNO
64 rue Clément Ader
42153 RIORGES

Prélèvement:

Commande ITGA : IT0717-4717 Echantillon ITGA : IT071701-24955 Reçu au laboratoire le : 18/01/2017

Réf. Client:

Commande	002LA001690
Dossier client	_0025600005_
	GRD BEAUCHENE - 53940 ST BERTHEVIN
	Bâtiment composé de 1 cage et de 2 étages
Echantillon	002LA001690029 / Plafond et faux-plafonds / Plafonds / Panneaux vissés / Vol 10
	(Local à velo)
==.	I
Description ITGA	Bois en lamelles avec liant / Polystyrène

Préparation:

Effectuée de façon à être représentative de l'échantillon

- pour une analyse au Microscope Electronique à Transmission Analytique (META) : broyage mécanique, récupération de poussières sur grille de microscope électronique (méthode interne IT 085 ou IT 286)

Technique Analytique:

- Microscope Electronique à Transmission Analytique (parties pertinentes de la norme NF X 43-050)

Résultat:

	Fraction Analysée	Technique analytique et date d'analyse	Résultat	Type d'amiante	Nb de préparations		
▶ Bois en lamelles avec liant		META le 19/01/2017	Amiante non détecté		1		
	Polystyrène		Non analysé				

Validé par : Benjamin LOUVET - Analyste

